

محضر استلام موقع

مشروع القطار السريع - القطاع الرابع 6 أكتوبر أبو سمبل
في المسافة من 584+600 الى 586+100 بطول 1.5 كيلو متر تنفيذ شركة النيل العامة للطرق
والكبارى بالإشارة الى العقد المبرم بين الهيئة العامة للطرق والكبارى وشركة النيل العامة للطرق
والكبارى رقم العقد (2024/2023/696) بتاريخ 2023/11/13 لتنفيذ المشروع عاليه فقد أجمعت
اللجنة يوم الاثنين الموافق 2023/11/20 .

بحضور كلا من :-

- | | |
|-----------------------|--|
| 1- م/ أيمن منصور | مهندس الإشراف بالمنطقة الثامنة |
| 2- م/ أحمد حسين | مدير المشروع الاستشارى (مكتب أ.د. خالد فتدليل) |
| 3- م/ بسام عبد المعطى | استشارى المساحة (سمارة ديزاين) |
| 4- م/ عصام ناصر | ممثل شركة النيل العامة للطرق والكبارى |
- وقامت اللجنة بالمرور على موقع المشروع عاليه ووجدت انه لا يوجد عوائق ظاهرية تعوق البدء في
التنفيذ (الموقع خالى من العوائق) .

وعليه يكون 2023/11/20 تاريخ استلام الموقع للمشروع عاليه .

وأقفل المحضر على ذلك

اللجنة :

الاسم : م/ أيمن منصور	الاسم : م/ أحمد حسين	الاسم : م/ بسام عبد المعطى	الاسم : م/ عصام ناصر
التوقيع :	التوقيع :	التوقيع :	التوقيع :
مهندس الإشراف بالمنطقة الثامنة	مدير المشروع الاستشارى (مكتب أ.د. خالد فتدليل)	استشارى المساحة (سمارة ديزاين)	ممثل شركة النيل العامة للطرق والكبارى

رئيس الإدارة المركزية للمنطقة الثامنة - قنا

التوقيع : م/ عماد حسين

عملية: إسناد أعمال الجسر الترابي والأعمال الصناعية لمشروع القطار الكهربائي السريع (الفيوم - بني سويف - الأقصر - أسوان - أبو سمبل)
قطاع غرب النيل لتنفيذ المسافة من الكم 584+600 الى الكم 586+100 بطول 1.5 كم اتجاه قنا لعقد (2024/2023/696)

أعمال تحميل وتوريد ونقل أتربة مطابقة للمواصفات وتشغيلها باستخدام آلات التسوية بسمك لا يزيد عن 50 سم حتى منسوب (-2 متر) أسفل منسوب الفرمة و بسمك لا يزيد عن 25 سم اعلي من منسوب (-2 متر) من منسوب الفرمة لاستكمال المنسوب التصميمي لتشكيل الجسر والأكتاف (نسبة تحمل كاليفورنيا حتى 20%) ورشها بالمياه الاصلوية للوصول إلى نسبة الرطوبة المطلوبة والدمك الجيد بالهراسات للوصول إلى أقصى كثافة جافة (95% من الكثافة الجافة القصوى) ويتم التنفيذ طبقاً للمناسيب التصميمية والقطاعات العرضية النموذجية والرسومات التفصيلية المعتمدة والبند بجميع مشتملاته طبقاً لأصول الصناعة ومواصفات الهيئة العامة للطرق والكبارى وتعليمات المهندس المشرف.

رقم البند وبيانه: (2-1)

- في حالة طلب جهاز الإشراف زيادة نسبة الدمك عن 95% يحسب زيادة 1 جنيه على زيادة نسبة الدمك لكل 1%.
- مسافة النقل حتى 2 كم و يتم احتساب علاوة 1.4 جنيه لكل كم بالزيادة او النقصان و تصبح 1.5 جنيه لكل كم اعتباراً من 2023/5/4.
- السعر يشمل عمل تشوينات و تخليط و اختبارات و نقل لموقع العمل حتى مسافة 2 كم.
- و البند لا يشمل القيمة المحجرة.

تنفيذ شركة النيل العامة للطرق والكبارى					
الكمية بالمقايضة		260,729.00	مقدار العمل السابق	63361.93	
اجمالي الكميات قبل 2023/5/4					
بيان الأعمال بالمقايضة	الموقع الكيلو مترى		الطول (م)	3م	الاجمالى 3م
	من	الى			
أعمال الردم	584+600	586+100	1500	0	0.00
الاجمالى					
اجمالى ما تم تنفيذه حتى تاريخه					
0.00					
اجمالى كميات الاعمال السابقة					
0.00					
الكمية المنفذة خلال مدة					
0.00					
الكمية المدرجة بالمستخلص السابق					
0.00					
اجمالى الكمية المدرجة بالمستخلص الحالى					
0.00					
اجمالي الكميات بعد 2023/5/4					
بيان الأعمال بالمقايضة	الموقع الكيلو مترى		الطول (م)	3م	الاجمالى 3م
	من	الى			
أعمال الردم	584+600	586+100	1500	132993.00	132993.00
الاجمالى					
اجمالى ما تم تنفيذه حتى تاريخه					
132993.00					
اجمالى كميات الاعمال السابقة					
63361.93					
الكمية المنفذة خلال مدة					
69631.07					
الكمية المدرجة بالمستخلص السابق					
60193.83					
اجمالى الكمية المدرجة بالمستخلص الحالى					
66149.52					
اجمالى قبل وبعد 2023/5/4					
66149.52					

مكتب أ.د. خالد قنديل (KK)
م / المكتب الفني
التوقيع

استشارى المصلحة (smart design)
م / يسام عبد المعطى
التوقيع
Eng ()

مهندس الشركة المنفذه
م / عصام ناصر
التوقيع





مشروع القطار الكهربائي السريع

إسناد أعمال الجسر الترابي والأعمال الصناعية بقطاعات مشروع إنشاء القطار الكهربائي السريع (أكتوبر - أبو سمبل) القطاع الرابع (جرجا - قوص) من الكم 584+600 الى 586+100

تنفيذ شركة النيل العامة للطرق والكباري مستخلص (2) جارى



Station	Fill Area	Fill Volume	LAYER	REQ NO
581+960	53.88	0	-2	NE-ME-78-2 & NE-ME-80
581+980	66.15	1200.23		
582+000	61.36	1275.08		
582+020	63.23	1245.92		
582+040	59.49	1227.15		
582+060	59.77	1192.52		
582+080	48.69	1084.62		
582+100	48.77	974.65		
582+120	61.45	1102.2		
582+140	60.82	1222.67		
582+160	59.52	1203.33		
582+180	63	1225.13		
582+200	64.56	1275.56		
582+220	56.12	1206.77		
582+240	64.36	1204.76		
582+260	62.38	1267.42		
582+280	57.37	1197.57		
582+300	46.52	1038.95		
582+320	37.46	839.82	-1.75	NE-ME-75-2 & NE-ME-76
582+320	44.36	0		
582+340	39.94	843.06		
582+360	37.69	776.38		
582+380	31.67	693.67		
582+400	35.03	667.04		
582+420	39.88	749.07		
582+440	37.38	772.53		
582+460	29.79	671.62		
582+480	19.88	496.62		
582+500	30.92	508		
582+520	43.76	746.83		
582+540	47.25	910.13		
582+560	48.65	959		
582+580	51.39	1000.38		
582+600	52.91	1043.05		
582+620	37.56	904.71		
582+640	39.94			

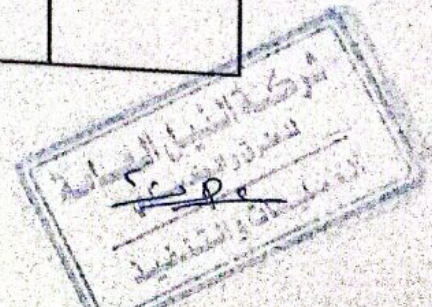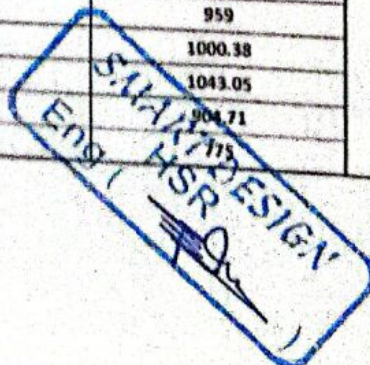

  		مشروع القطار الكهربائي السريع استكمال أعمال الجسر الترابي والأعمال الصناعية بقطاعات مشروع إنشاء القطار الكهربائي السريع (التكوير بابو سمبل) القطاع الرابع (جرجا - بورس) من الكم 584+600 إلى 586+100 تنفيذ شركة النيل العامة للطرق والكباري مستخلص (2) جاري		  	
Station	Fill Area	Fill Volume	LAYER	REQ NO	
583+240	73.54	0	-1	NE-UE-3	
583+260	81.48	1550.25			
583+280	84.8	1662.8			
583+300	85.78	1705.79			
583+320	80.35	1661.37			
583+340	86.01	1663.65			
583+360	87.11	1731.26			
583+380	96.08	1831.99			
583+400	101.77	1978.53			
583+420	98.11	1998.8			
583+440	103.84	2019.53			
583+460	90.98	0	-1.5	NE-ME-47-2	
583+480	92.18	1831.66			
583+500	91.57	1837.56			
583+520	81.53	1730.99			
583+540	81.09	1626.2			
583+560	86.24	1673.34			
583+580	94.12	1803.64			
583+600	71.92	1660.44			
583+620	70.4	1423.17			
583+640	52.18	1225.8			
583+660	69.25	1214.3			
583+680	87.12	1563.65	-1.25	NE-UE-1-2	
583+700	93.64	0			
583+720	110.9	2045.41			
583+740	103.32	2142.22			
583+760	92.17	1954.92			
583+780	113.37	2055.36			
583+800	107.63	2209.96			
583+820	96.22	2038.45			
583+840	86.08	1822.97			
583+860	83.33	1694.08			
583+880	83.33	1666.56			
583+900	69.47	1528.01			
583+920	60.14	1296.14			

Eng (SMART DESIGN)

شركة النيل العامة للطرق والكباري

مطبعة

مستخلص (2) جاري



مجلس الشركة المنفذ
أول اجتماع / اجتماع
تاريخ الاجتماع
الوقت
الغرض من الاجتماع



مشروع القطار السريع أسوان / أبو سمبل
القطاع الرابع (جرجا - قوص)

بيان معدات شركة النيل العامة للطرق والكباري

العدد	النوع
4	هراس
4	تازك مايه
3	جريد
5	لودر
7	قلاّب
1	بلدوزر
2	حفار


مدير مشروع الاستشاري :

م / أحمد حسين

التوقيع :

مهندس الشركة المنفذة :

م / عصام ناصر

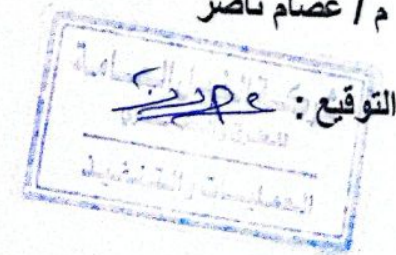



مشروع القطار السريع أسوان / أبو سمبل
القطاع الرابع (جرجا - قوص)

الهيكل التنظيمي شركة النيل العامة للطرق والكباري

رقم التليفون	الوظيفة	الاسم
01227023646	مدير المنطقة	عصام ناصر
01025805662	مدير المشروع	مصطفى عبد العال
01011777937	مهندس تنفيذ	سمير سامح
01090025208	مهندس تنفيذ	بركات ناصر
01011662240	مهندس مكتب فني	مروان عبد الحكم
01009625911	مهندس شئون فنية	حسن سمير
01146936935	مهندس شئون فنية	مجد أشرف


مهندس الشركة المنفذة :

مدير مشروع الاستشاري :

م / أحمد حسين

م / عصام ناصر

التوقيع :

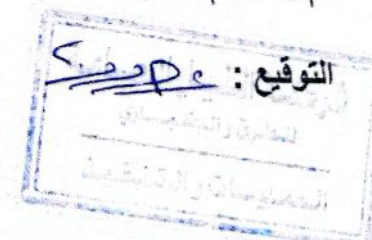



مشروع القطار السريع أسوان / أسيوط القطاع الرابع (جرجا - قوص)	
بيان معدات شركة النيل العامة للطرق والكباري	
النوع	العدد
هراس	3
تأنيك مايه	3
جريد	2
لودر	3
قالب	4
بلدوزر	1
خدمات موقع	3

مهندس الشركة المنفذة :

مدير مشروع الاستشاري :

م / أحمد حسين
التوقيع :

م / عصام ناصر
التوقيع :
شركة النيل العامة
للمواصلات
المهندسة والتشييد



مشروع القطار السريع أسوان / أبو سمبل
القطاع الرابع (جرجا - قوص)

الهيكل التنظيمي لشركة النيل العامة للطرق والكباري

الاسم	الوظيفة	رقم التليفون
عصام ناصر	مدير المنطقة	01227023646
مصطفى عبد العال	مدير المشروع	01025805662
سمير سامح	مهندس تنفيذ	01011777937
بركات ناصر	مهندس تنفيذ	01090025208
مروان عبد الحكم	مهندس مكتب فني	01011662240
حسن سمير	مهندس شئون فنية	01009625911
محمد أشرف	مهندس شئون فنية	01146936935

مهندس الشركة المنفذة :

مدير مشروع الاستشاري :

م / عصام ناصر

م / أحمد حسين

التوقيع :

التوقيع :




الهيئة العامة للطرق والكباري والنقل البري

مشروع القطار السريع أسوان / أبو سمبل

القطاع الرابع (جرجا - قوص)

وزارة النقل
الشركة القابضة لمشروعات
الطرق والكباري والنقل البري
شركة النيل العامة للطرق والكباري

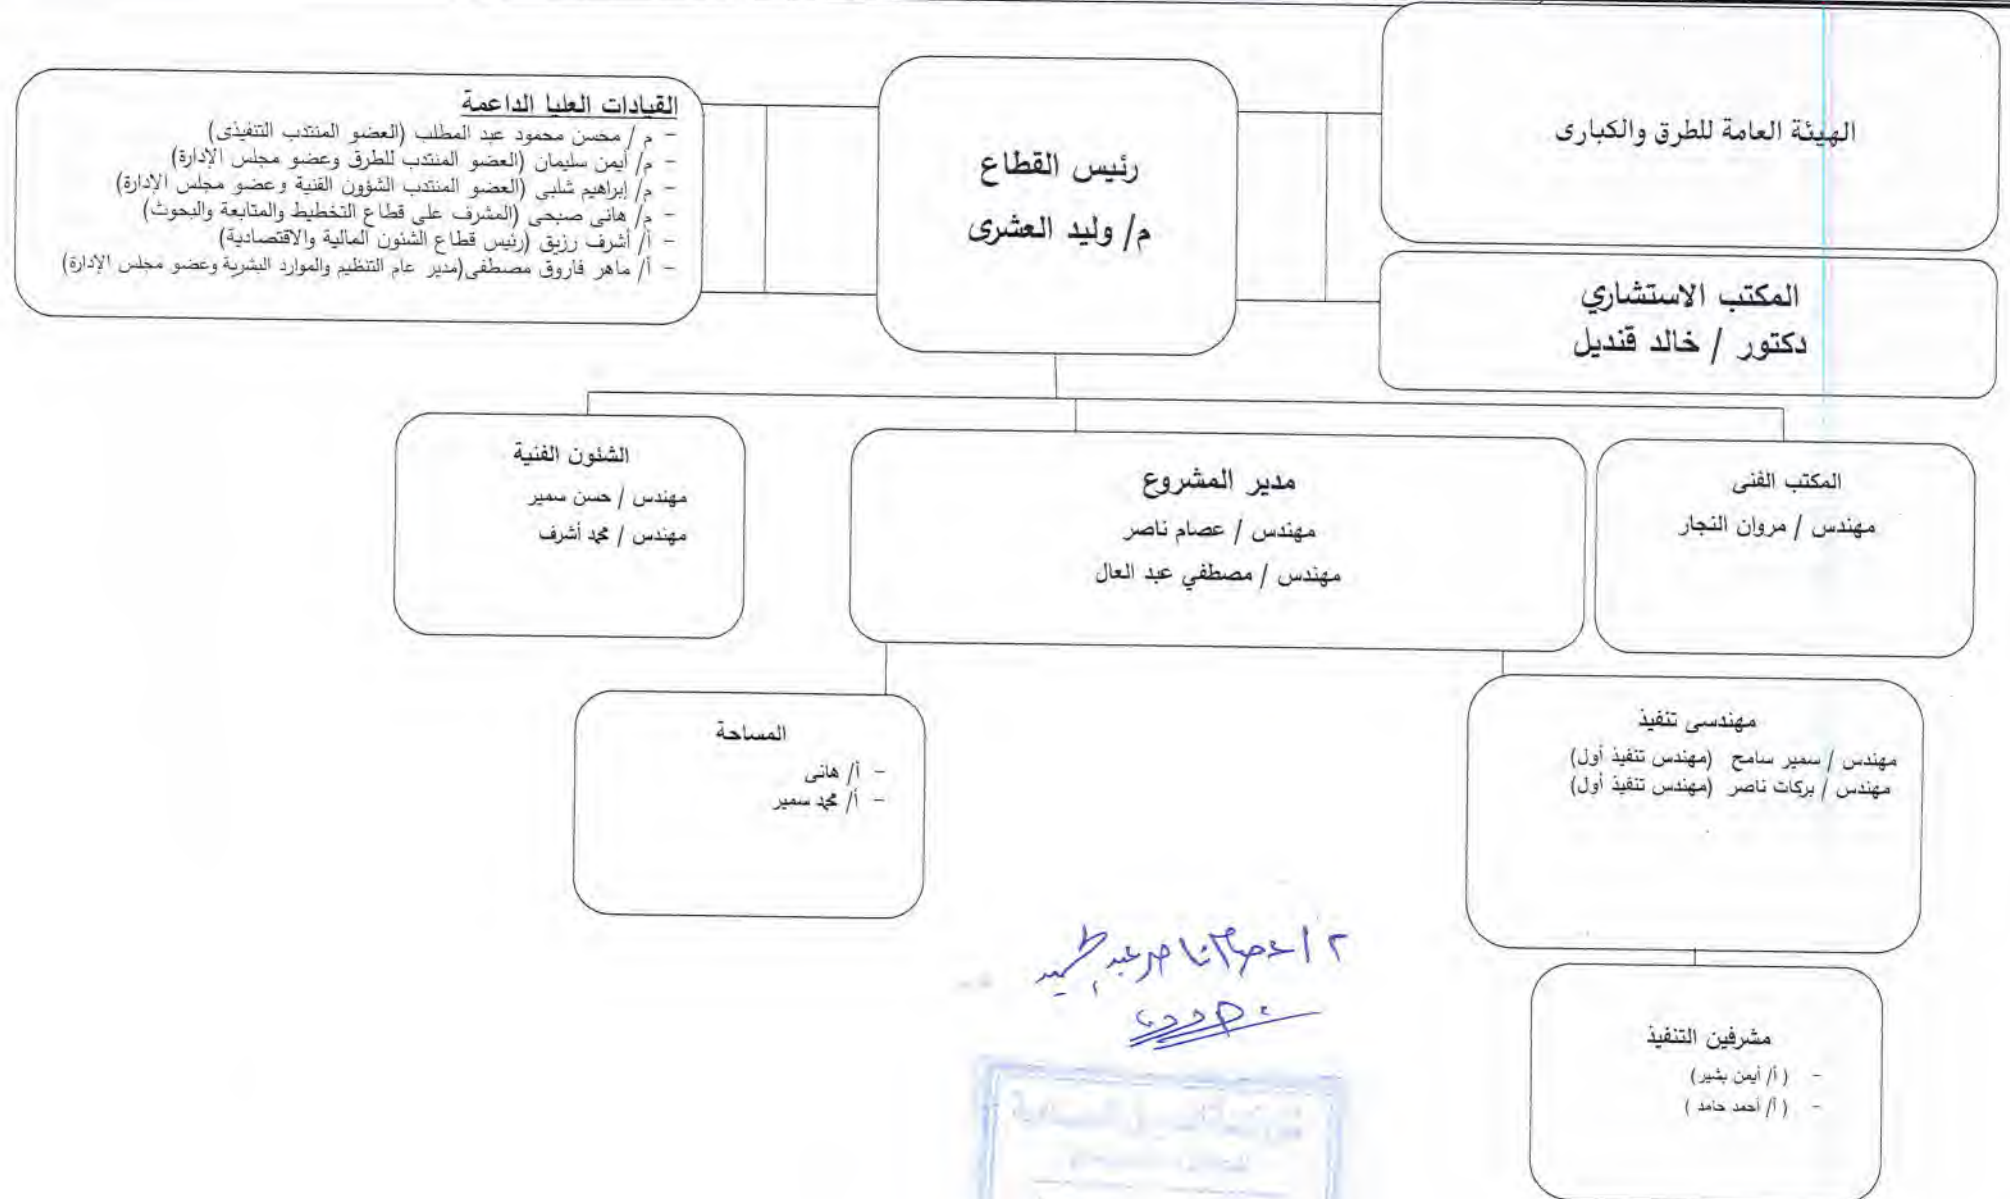

أ.ع.م.أ.م.ر.ب.ط.م.
د.ع.م.





مشروع القطار الكهربائي السريع

(6 أكتوبر – أبو سمبل)

شركة النيل العامة للطرق والكباري

التقرير المبدئي



مشروع القطار الكهربائى السريع القطاع الرابع (6 أكتوبر – ابو سمبل)

الهيئة العامة للطرق والكبارى

الجهة المالكة

سيسترا

الاستشارى العام للمشروع

مكتب أ.د. خالد قنديل

استشارى التخطيط

سمارات ديزين

استشارى المساحة

النيل العامة للطرق والكبارى

الشركة المنفذة



معلومات عن المشروع

اسم المشروع	مشروع القطار الكهربائي السريع القطاع الرابع (6 أكتوبر - ابو سمبل)
نوع الاعمال	انشاء الجسر الترابي والاعمال الصناعية للخط الثاني لمشروع القطار السريع القطاع الرابع (جرجا - قوص)
رقم العقد	(2024/2023/696)
القيمة التعاقدية	19,999,124.70
المسافة	1.5 كم من الكم 584+600 الى 586+100
مدة المشروع	8 شهور
تاريخ استلام الموقع	20/11/2023



وصف المشروع

- 1- يتم استلام النقاط الثابتة المعتمدة للمشروع
- 2- يتم عمل ميزانية شبكية واعتمادها من استشارى المساحة للمشروع
- 3- يتم مراجعة اللوحات والتصميمات المعتمدة من استشارى المشروع
- 4- يتم توقيع المسار والحدود الخارجية للمسار
- 5- يتم تجهيز الموقع من غرف معيشة ومكاتب ومعدات
- 6- يتم ازالة المزروعات وتطهير مسار الطريق من اى مخلفات
- 7- يتم اخذ جسات فى اماكن الردم واخذ عينات من التربة وعمل اختبارات للتربة لمعرفة صلاحية التربة .

اعمال الردم

- 1- يتم عمل احلال فى القطاعات التى تحتاج لذلك حسب تقرير المعمل والمهندس الاستشارى .
- 2- يتم تشغيل قطاعات الردم للارض الطبيعية برشها بالمياة الصالحة ودمكها جيدا حتى تصل الى معدل الدمك المطلوب وعمل الاختبارات اللازمة .
- 3- تتم اعمال الردم عن طريق عمل مشاون خارجية بعد اعتماد صلاحية عينة التربة الماخوذة من المشون ولكل 5000م3 ويتم غمر التربة بالمياة الصالحة وتخليطها جيدا ثم يتم نقلها على القطاع ويتم فردها على القطاع ويتم التسوية حسب مناسب طبقات الردم ويتم تشغيل الطبقة عن طريق معدات تشغيل وتسوية التربة ودمكها



جيدا حتى تصل الى معدل الدمك المطلوب حسب كراسة الشروط والمواصفات الخاصة للمشروع ويتم عمل الاختبارات اللازمة لطبقة الردم .
4- يتم عمل ريكويست وتسليم الطبقة للاستشارى (معمل – مساحة - فحص) ويتم التوقيع على الريكويست من قبل مهندس الشركة ومهندسى الاستشارى .

اعمال الحفر

- 1- تتم اعمال الحفر عن طريق المعدات المخصصة لاعمال الحفر (بلدوزر – حفار – لودر – سيارات النقل) .
- 2- يتم تمهيد الطريق لوصول المعدات للاماكن قطاعات الحفر ويتم حث الارض عن طريق البلدوزر ثم تحميلها على سيارات النقل ونقلها الى اماكن المخصصة لنتاج الحفر على بعد لا يزيد عن 500م ويتم عمل ارنكة ميول عن طريق الحفارات ويتم دمك الميول جيدا ورشها بالمياه .
- 3- يتم عمل ميزانية شبكية بالاعمال التى تمت ثم مراجعتها من قبل مهندس المساحة وعمل ريكويست باستلام الاعمال .

طبقات الاساس

- 1- يتم توريد وفرش طبقة الاساس من الاحجار الصلبة المتدرجة ناتج تكسير كسارات والمطابقة للمواصفات والتدرج الوارد في الاشتراطات العامة ويتم التنفيذ طبقا للمناسيب التصميمية والقطاعات العرضية النموذجية والرسومات التفصيلية المعتمدة طبقا لمواصفات الهيئة العامة للطرق والكباري وتعليمات المهندس المشرف .



المعدات العاملة بمشروع القطار السريع القطاع الرابع 6 اكتوبر ابو سمبل

قطاع شركة النيل العامة للطرق والكبارى

م	بيان المعده	العدد	ملاحظات
1	بلدوزر	1	
2	جريد	2	
3	لودر	3	
4	هراس	3	
5	تنك مياه	3	
6	قلاى	4	





القطار الكهربائي السريع (HSR) من مدينة (أكتوبر إلى أبوهمبل) القطاع
الرابع القطاع الخاص بالشراكة من كم 584+600 إلى كم 586+100 (جرجا - قوص)

القطار الكهربائي السريع (HSR) من مدينة (أكتوبر) إلى أبو سجيل، القطاع الرابع من كم 600+584 إلى كم 100+586 (جرجا - قويس)



مشروع القطار الكهربائي السريع أكتوبر / أبو سجيل. القطاع الرابع.

SYSTRA

الاستشاري العام للمشروع



استشاري التخطيط

ENGINEERING CONSULTING OFFICE
المكتب الاستشاري الهندسي
أ.د. خالد قنديل



استشاري المساحة

تنفيذ شركة النيل العامة للطرق والكباري



نبذة عن المشروع

- مشروع القطار الكهربائي السريع يعد أحد أهم المشروعات والعمليات العملاقة التي تنفذها الدولة لمصرية ، خاصة أنه يعد بداية لمنظومة شبكة قطارات كهربائية سريعة ستمثل نقلة حضارية جديدة في وسائل المواصلات داخل مصر ، ويعد هذا المشروع والعمليات العملاقة كونه أحد شرايين التنمية الذي يخدم المناطق العمومية والصناعية الجديدة والمساهمة في أحداث تنمية إقتصادية وإجتماعية تساهم بدورها في تسهيل حركة المواطنين وتنشيط حركة التجارة ومن ثم دفع عجلة الاستثمار بمحافظات صعيد مصر.
- يذكر أن منظومة القطار الكهربائي السريع الصديقة للبيئة ستمثل نقلة نوعية هائلة في وسائل النقل الأخضر المستدام في مصر وستغطي أنحاء الجمهورية وبالتالي ستسهم في تخفيض وإختصار زمن الرحلات بين المحافظات لأكثر من نصف الوقت ، ومن خلال شبكة القطار الكهربائي السريع المكونة من 3 خطوط رئيسية بإجمالي أطوال حوالي 2.000 كم منها حوالي 1.400 كم لخدمة صعيد مصر يتم بالتوازي مع التطوير الجاري لشبكة السكك الحديدية القائمة حاليا بطول 10.000 كم.



الموقع العام







موقع المشروع

القطار الكهربائي السريع (HSR) من مدينة (أكتوبر) أكتوبر إلى أبوسمبل (القطاع الرابع من كم 584+600 إلى كم 586+100) - قوص




نوحة الموقع العام

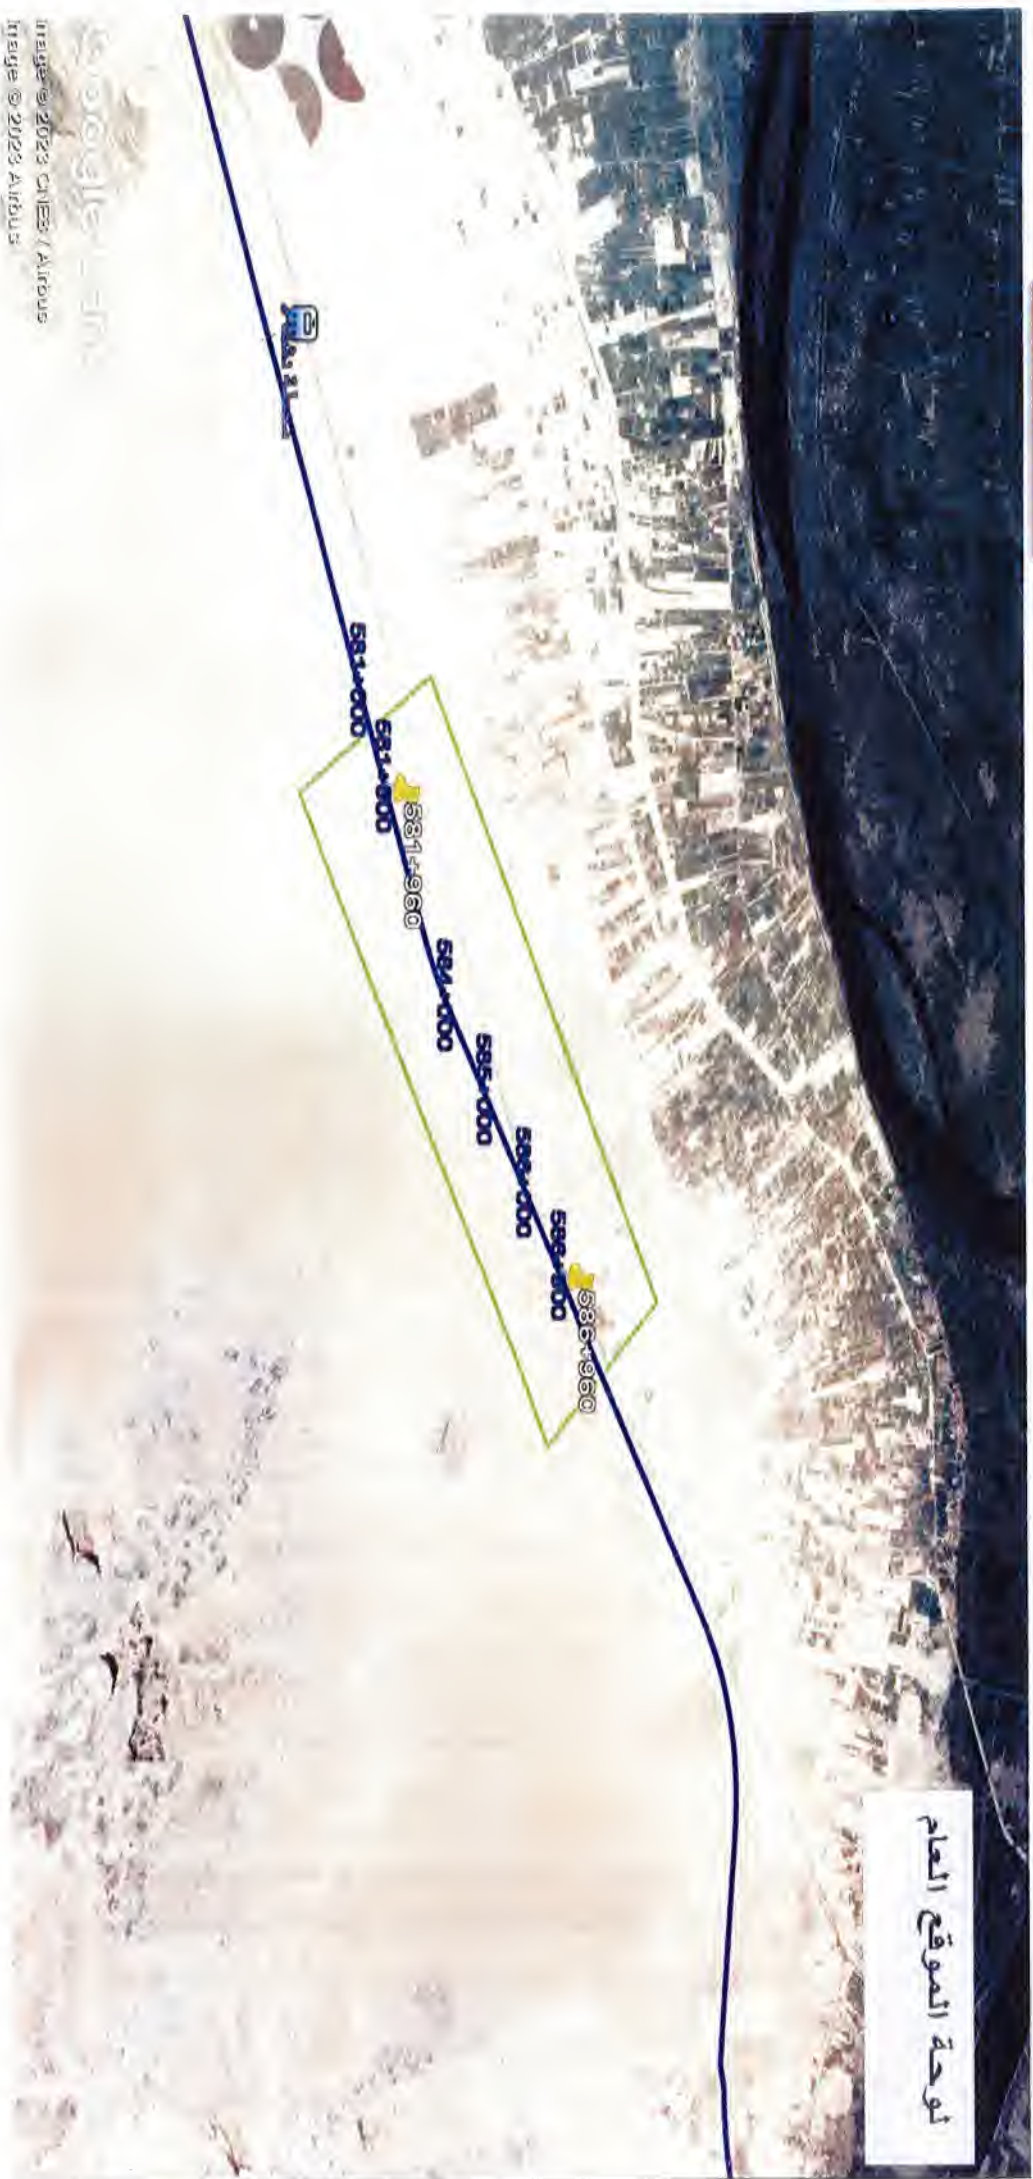

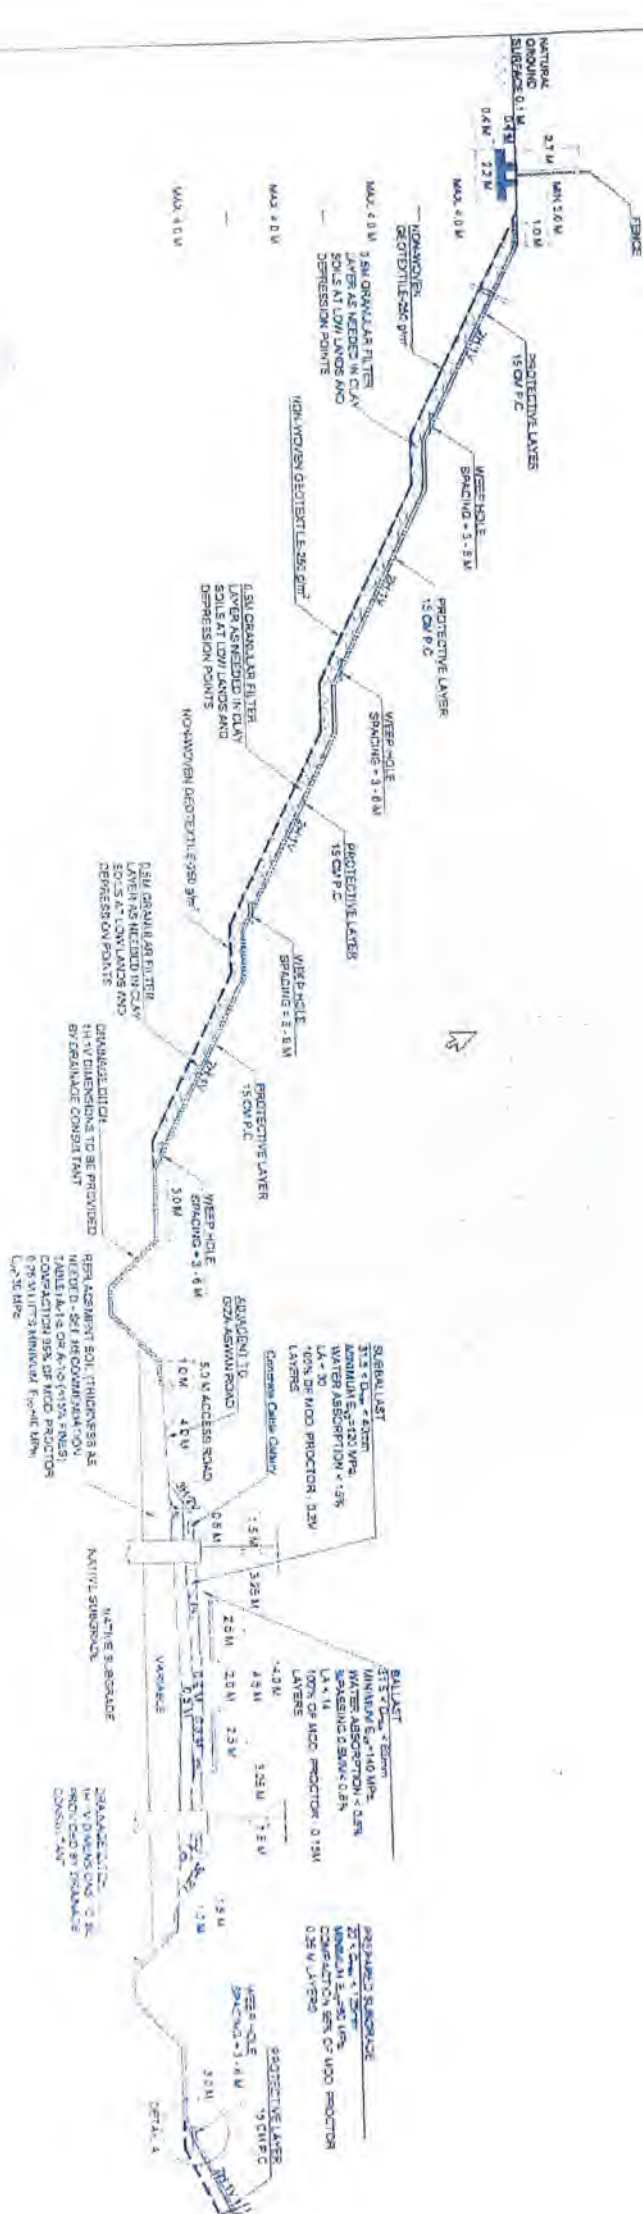

SIDE SLOPES ARE SYMMETRIC

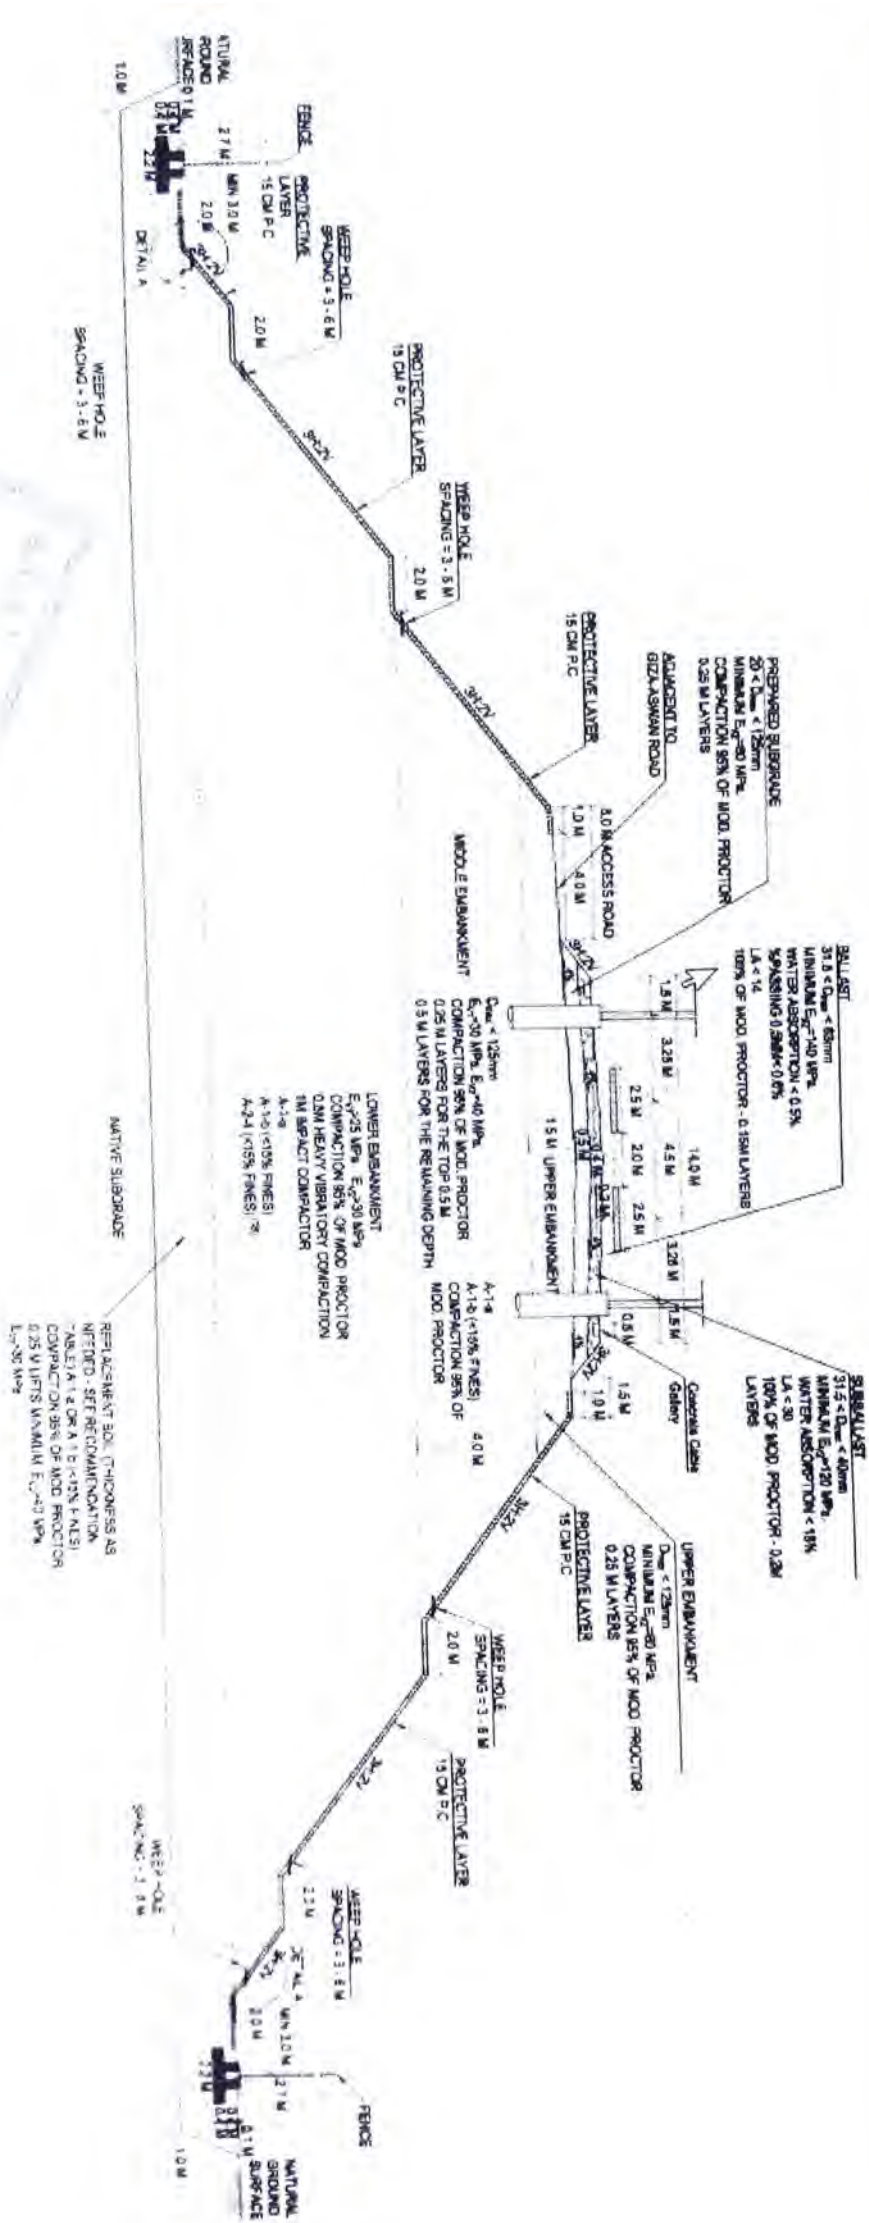



الموقف التنفيذي الشهري



الخطار الكهروناي السريع (HSR) من مدينة (6 أكتوبر إلى أبوسمبل) القطاع الرابع من كم 584+600 إلى كم 586+100 - قوس)



الموقف التنفيذي للأعمال:

النسبة	الكمية المنقذة	الكمية اجمالي	الوحدة	البند
10.5%	24045.8	230000	م3	اعمال الحفر
63.4%	63361.93	100000	م3	اعمال الردم
0%	0	15000	م3	أعمال التأسيس
0%	0	13800	م3	أعمال الأساس



وزارة النقل
MINISTRY OF TRANSPORT

وزارة النقل
MINISTRY OF TRANSPORT

مشروع القطار الكهربائي السريع من سموهاج إلى قفا من كم 581+960 إلى كم 586+960 (جرجا - فووس) القطاع الرابع


[illegible]



صور المشروع



القطار الكهربائي السريع (HSR) من مدينة (أكتوبر) أكتوبر إلى أبوسجبل) القطاع الرابع من كم 584+600 إلى كم 586+100 (جرجا - قوص)

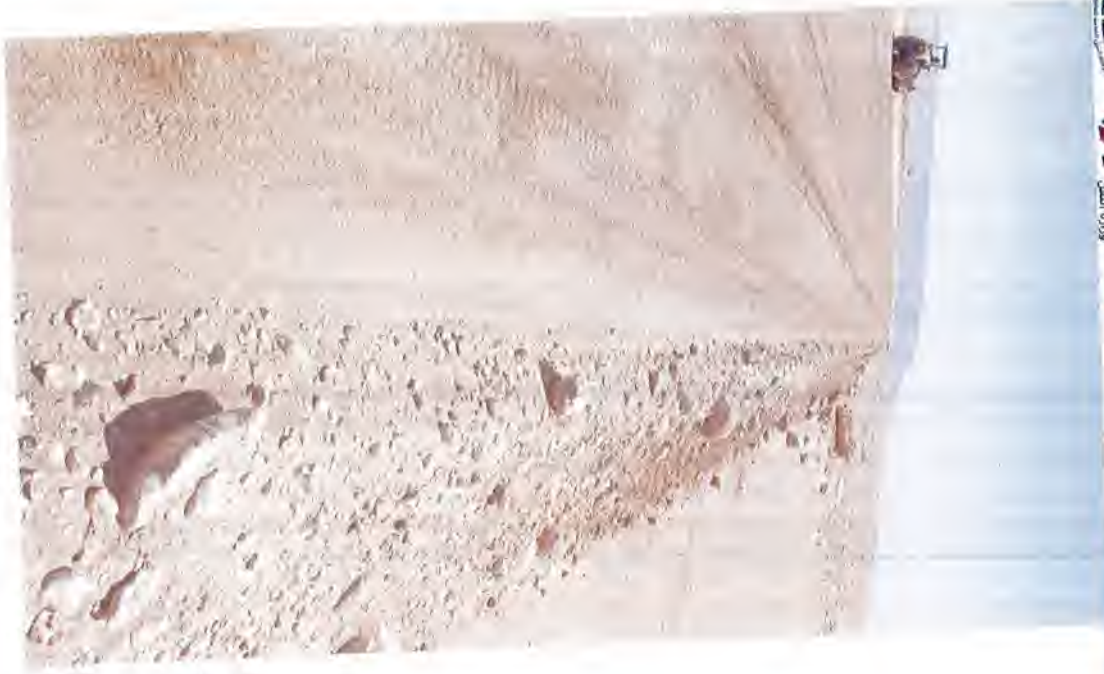



البرنامج الزمني



31/07/2024


13/11/2023

تاریخ بدء الأعمال

[illegible]



شأ



لمشروع أعمال إنشاء الجسر الترابي
للقطار الكهربائي السريع / أكتوبر / أبو سمبل
(القطاع الرابع).

المؤلفون الاستشاريون بصفي سرهري



SIDE SLOPES ARE SYMMETRIC

الموقف التنفيذي النصف الشهري

النسبة	الكمية المنقذة	احصائي الكمية	الوحدة	السند
5.2%	12000	230000	3 مر	اعمال الحفر
25%	25000	100000	3 مر	اعمال الردم

ع. د. ع

أعمال تحميل وتوريد ونقل أثربة مطابقة للمواصفات وتشغيلها باستخدام آلات التسوية بسبك لا يزيد عن 50 سم حتى منسوب (-2 متر) أسفل منسوب القرمه و بسبك لا يزيد عن 25 سم اعلي من منسوب القرمه لاستكمال المنسوب التصميمي لتشكيل الجسر والاكتاف (نسبة تحمل كاليفورنيا حتى 20%) ورشها بالمياه الاصلوية للوصول إلى نسبة الرطوبة المطلوبة والدمك الجيد بالهراسات للوصول إلى أقصى كثافة جافة (95%) من الكثافة الجافة القصوى) ويتم التنفيذ طبقا للمناسيب التصميمية والقطاعات العرضية النموذجية والرسومات التفصيلية المعتمدة والبند يجميع مشتلاته طبقا لأصول الصناعة ومواصفات الهيئة العامة للطرق والكباري وتعليمات المهندس المشرف.

رقم البند وبيانه (1-3)

- في حالة طلب جهاز الإشراف زيادة نسبة الدمك عن 95% يحسب زيادة 1 جنيه على زيادة نسبة الدمك لكل 1%.
- مسافة النقل حتى 2 كم ويتم احتساب علاوة 1.4 جنيه لكل كم بالزيادة او القصران و تصبح 1.5 جنيه لكل كم اعتبارا من 2023/5/4.
- السعر يشمل عمل تشوينات و تخليط و اختبارات و نقل لموقع العمل حتي مسافة 2 كم.
- و البند لا يشمل القيمة المحجيرة.

تنفيذ شركة النيل العامة للطرق والكباري

الكمية بالمقايسة

مقدار العمل السابق

0

إجمالي الكميات قبل 2023/5/4

الاجمالي 3م

الطول (م)

3م

الموقع الكيلو مترى

بيان الأعمال بالمقايسة

0.00

0

1500

586+100

584+600

أعمال الردم

0.00

0

1500

586+100

584+600

أعمال الردم

مكتب إيد خلد قنيل (KK)
م/ المكتب الفني
التوقيع

استشاري المساحة (Smart design)
HSR
م/ يسام عبد المعطي
التوقيع

مهندس الشركة المنفذة
م/ عصام ناصر
التوقيع

Station	Fill Area	Fill Volume	LAYER	REQ NO
582+840	21.07	0	-2.5	NE-ME-34 & NE-ME-35
582+860	14.71	357.86		
582+880	14.49	292		
582+900	13.53	280.18		
582+920	15.39	289.25		
582+940	22.12	375.17		
582+960	20.24	423.69		
582+980	26.13	463.72		
583+000	27.88	540.12		
583+020	28.91	567.92		
583+040	24.18	530.92		
583+060	28.8	529.8		
583+080	33.71	625.01		
583+100	33.99	676.95		
583+120	38.51	724.98		
583+140	36.9	754.09		
583+160	28.78	656.77		
583+180	20.94	497.12		
583+200	35.27	562.08		
583+220	31.49	667.62		
583+240	32.71	641.98		



 مستخلص (1) جاري تنفيذ



583+240	53.97	0
583+260	61.91	1158.83
583+280	65.23	1271.39
583+300	66.21	1314.37
583+320	60.78	1269.94
583+340	66.44	1272.21
583+360	67.54	1339.83
583+380	76.51	1440.58
583+400	82.2	1587.11
583+420	78.54	1607.37
583+440	84.27	1628.1
583+460	85.47	1697.43
583+480	84.86	1703.34
583+500	74.82	1596.77
583+520	74.38	1491.98
583+540	79.53	1539.11
583+560	87.41	1669.42
583+580	65.21	1526.22
583+600	63.68	1288.95
583+620	45.47	1091.57
583+640	62.53	1080.07
583+660	80.41	1429.43
583+680	97.66	1780.72
583+700	90.09	1877.52
583+720	78.93	1690.22
583+740	100.13	1790.65
583+760	94.39	1945.26
583+780	82.98	1773.76
583+800	72.84	1558.28
583+820	70.09	1429.38
583+840	70.09	1401.85
583+860	56.24	1263.31
583+880	46.91	1031.45

-1.75

NE-ME-31-2 &
NE-ME-36 &
NE-ME-16



مشروع القطار السريع 6 أكتوبر ابو سمبل القطاع من
584+600 الى 586+100



بيان بتصنيف كميات الحفر

station	الكمية	النسبة	متماسك	النسبة	عادية	النسبة	شديدة التماسك
585+080 : 585+500	1657.74	80%	1326.192	20%	331.548	0%	0
586+240 : 586+640	22388.02	100%	22388.02	0%	0	0%	0
الاجمالى	24045.76		23714.212		331.548		0

كميات قبل وبعد 4/5/2023				ملاحظات
التاريخ	متماسك	عادية	شديدة التماسك	
قبل 4/5	0	0	0	
بعد 4/5	23714.212	331.548	0	

مكتب ا.د. خالد قنديل (KK)

استشارى المساحة (smart design)

مهندس الشركة المنفذه

م/ عصام ناصر

التوقيع /





إسناد أعمال الجسر الترابي والأعمال
الصناعية بقطاعات مشروع إنشاء القطار
الكهربائي السريع (أكتوبر -ابو سمبل)
القطاع الرابع (جرجا - قوص) من
الكم 583+600 الى 586+100

الخطوط العريضة للقطار
Fast Express Train
SYSTRA **SHAKE**

Station	Cut Area (Sq.m.)	Cut Volume (Cu.m.)	Cum. Cut Vol. (Cu.m.)	SECTION
585+080.000	0	0	0	1
585+100.000	12.95	129.51	129.51	
585+120.000	4.46	174.09	303.6	
585+140.000	0	44.58	348.18	
TOTAL	348.18			
585+340.000	0	0	0	2
585+360.000	10.02	100.21	100.21	
585+380.000	1.68	117.04	217.25	
585+400.000	11.59	132.74	349.99	
585+420.000	26.12	377.07	727.06	
585+440.000	16.07	421.83	1148.88	
585+460.000	0	160.67	1309.56	
TOTAL	1309.56			
586+240.000	0	0	0	3
586+260.000	1.52	15.24	15.24	
586+280.000	0.69	22.17	37.41	
586+300.000	1.89	25.87	63.28	
586+320.000	3.89	57.87	121.15	
586+340.000	10.76	146.5	267.65	
586+360.000	51.98	627.34	894.99	
586+380.000	65.81	1177.89	2072.87	
586+400.000	70.56	1363.77	3436.65	
586+420.000	128.63	1991.98	5428.63	
586+440.000	145	2736.37	8165	
586+460.000	90.07	2350.71	10515.71	
586+480.000	122.3	2123.66	12639.37	
586+500.000	62.41	1847.08	14486.44	
586+520.000	52.68	1150.86	15637.3	
586+540.000	92.48	1451.56	17088.86	
586+560.000	69.54	1620.17	18709.03	
586+580.000	35.61	1051.46	19760.49	
586+600.000	48.96	845.72	20606.21	
586+620.000	45.57	945.31	21551.52	
586+640.000	19.04	646.09	22197.61	
586+660.000	0	190.42	22388.02	
TOTAL	22388.02			

مهندس الشركة المنفذة
م/ عصام ناصر
التوقيع /

استشاري المصانة (smart design)
م/ ريسام عبد المعطى
التوقيع /

مكتب إمداد خالد قنديل (KK)
م/ المكتب الفني
التوقيع /
البريد الإلكتروني :
جرجا / قنوس

SMART DESIGN HSR
Eng

584+020	14.17	0	-4	NE-ME-27-3 & NE-ME-30
584+040	11.25	254.11		
584+060	4.42	156.65		
584+080	0.72	51.35		
584+100	0.65	13.65		
584+120	4.25	48.97		
584+140	1.79	60.37		
584+140	18.11	0	-3.5	NE-ME-19-3 & NE-ME-21-2
584+160	16.87	349.74		
584+180	12.98	298.44		
584+200	5.69	186.72		
584+220	5.47	111.67		
584+240	6.88	123.51		
584+260	0.93	78.05		
584+280	2.96	0	-2.5	NE-ME-20-2
584+300	24.64	276.04		
584+320	26.6	512.38		
584+340	24.22	508.19		
584+360	17.21	414.3		
584+380	17.35	345.57		
584+400	13.58	309.25		
584+420	20.3	338.79	-3	NE-ME-33-2
584+440	22.51	428.1		
584+440	7.4	0		
584+460	6.88	142.75		
584+480	10.35	172.32		
584+500	7.38	177.36		
TOTAL	63361.93			

مكتب أ.د. خالد فتدليل (KK)

استشارى المساحة (smart design)

مهندس الشركة المنفذه




م / بسام عبد المعطى

م/ عصام ناصر

التوقيع

التوقيع

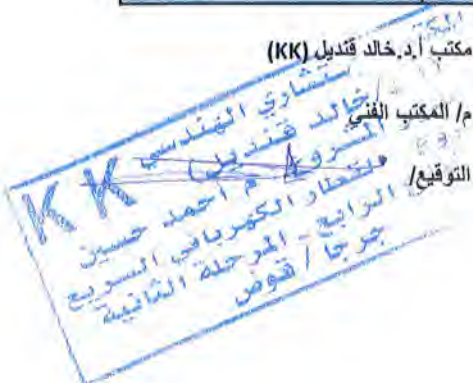



بيان الاعمال بالمستخلص رقم : (1) جارى

عملية إسناد أعمال الجسر الترابى والأعمال الصناعية لمشروع القطار الكهربائى السريع (الفيوم - بني سويف - الأقصر - أسوان - أبو سمبل)
قطاع غرب النيل لتنفيذ المسافة من الكم 584+600 الي الكم 586+100 بطول 1.5 كم اتجاه قنا لعقد (2024/2023/696)

بالمتر المكعب اعمال حفر باستخدام المعدات الميكانيكية في التربة المتماسكة عدا التربة الصخرية (باستخدام البلدوزر) وتسوية السطح بآلات التسوية والرش بالمياه الأسيولية للوصول الى نسبة الرطوبة المطلوبة والدمك الجيد بالهراستات للوصول الى أقصى كثافة جافه (95% من الكثافة الجافة القصوى) ومحمل على البند تحميل ونقل الأتربة الزائدة لمسافة 500 متر من محور الطريق ويتم التنفيذ طبقاً للمناسيب التصميمية والقطاعات العرضية النموذجية والرسومات التفصيلية المعتمدة والبند بجميع مشتملاته طبقاً لأصول الصناعة ومواصفات الهيئة العامة للطرق والكبارى وتعليمات المهندس المشرف.
-علاوة 1 جنيه/ كم لمسافة نقل ناتج الحفر وتصبح 1.1 جنيه / كم ابتداء من 2023/5/4 .

رقم البند وبيانه: (1-2)

تنفيذ شركة النيل العامة للطرق والكبارى

0.000	مقدار العمل السابق	113000	الكمية بالمقايسة		
كميات قبل 2023/5/4					
الاجمالى 3م	3م	الطول (م)	الموقع الكيلو مترى		بيان الأعمال بالمقايسة
			الى	من	
0	0	1500.000	586+100	584+600	أعمال الحفر
الاجمالى					
0	اجمالى ما تم تنفيذه حتى تاريخه				
0.000	اجمالى الكمية المدرجة بالمستخلص السابق				
0.000	الكمية المدرجة بالمستخلص خلال مدة				
0.000	اجمالى الكمية المدرجة بالمستخلص الحالى				
كميات بعد 2023/5/4					
الاجمالى 3م	3م	الطول (م)	الموقع الكيلو مترى		بيان الأعمال بالمقايسة
			الى	من	
23714.21	23714.21	1500.000	586+100	584+600	أعمال الحفر
الاجمالى					
23714.21	اجمالى ما تم تنفيذه حتى تاريخه				
0.000	اجمالى الكمية المدرجة بالمستخلص السابق				
21342.789	الكمية المدرجة بالمستخلص خلال مدة				
21342.789	اجمالى الكمية المدرجة بالمستخلص الحالى				
21342.789	اجمالى قبل وبعد 2023/5/4				

مكتب أ.د. خالد قنديل (KK)
م/ المكتب الفني
التوقيع /

استشارى المساحة (smart design)
م/ بسم عبد المعطى
التوقيع /

مهندس الشركة المنفذه
م/ عصام ناصر
التوقيع /



بيان الاعمال بالمستخلص رقم : (1) جارى

عملية إسناد أعمال الجسر الترابى والأعمال الصناعية لمشروع القطار الكهربائى السريع (الفيوم - بني سويف - الأقصر - أسوان - أبو سمبل)
قطاع غرب النيل لتنفيذ المسافة من الكم 584+600 الي الكم 586+100 بطول 1.5 كم اتجاه قنا لعقد (2024/2023/696)

رقم البند وبيانه: (1-2)

بالمتر المكعب اعمال حفر باستخدام المعدات الميكانيكية لجميع أنواع التربة عدا التربة الصخرية وتسوية السطح بالآلات التسوية والرش بالمياه الأصولية للوصول الى نسبة الرطوبة المطلوبة والدمك الجيد بالهراسات للوصول الى أقصى كثافة جافه (95% من الكثافة الجافة القصوى) ومحمل على البند تحميل ونقل التربة الزائدة لمسافة 500 متر من محور الطريق ويتم التنفيذ طبقاً للمناسيب التصميمية والقطاعات العرضية النموذجية والرسومات التفصيلية المعتمدة والبند بجميع مشتملاته طبقاً لأصول الصناعة ومواصفات الهيئة العامة للطرق والكبارى وتعليمات المهندس المشرف. علاوة 1 جنيه/ كم لمسافة نقل ناتج الحفر وتصبح 1.1 جنيه / كم ابتداء من 2023/5/4 .

تنفيذ شركة النيل العامة للطرق والكبارى

0.000	مقدار العمل السابق	113000	الكمية بالمقايسة		
كميات قبل 2023/5/4					
الاجمالى م3	م3	الطول (م)	الموقع الكيلو مترى		بيان الأعمال بالمقايسة
			الى	من	
0	0	1500.000	586+100	584+600	أعمال الحفر
الاجمالى					
0	اجمالى ما تم تنفيذه حتى تاريخه				
0.000	اجمالى الكمية المدرجة بالمستخلص السابق				
0.000	الكمية المدرجة بالمستخلص خلال مدة				
0.000	اجمالى الكمية المدرجة بالمستخلص الحالى				
كميات بعد 2023/5/4					
الاجمالى م3	م3	الطول (م)	الموقع الكيلو مترى		بيان الأعمال بالمقايسة
			الى	من	
331.55	331.55	1500.000	586+100	584+600	أعمال الحفر
الاجمالى					
331.55	اجمالى ما تم تنفيذه حتى تاريخه				
0.000	اجمالى الكمية المدرجة بالمستخلص السابق				
314.973	الكمية المدرجة بالمستخلص خلال مدة				
314.973	اجمالى الكمية المدرجة بالمستخلص الحالى				
314.973	اجمالى قبل وبعد 2023/5/4				

مكتب إ.د. خالد قنديل (KK)
م/ المكتب الفني ايج - المرحلة الثامنة
م/ جرجا قنديل
التوقيع

استشارى المساحة (Smart design)
م / بسام عبد المعطى
التوقيع / Eng HSR

مهندس الشركة المنفذه
م/ عصام ناصر
التوقيع



محضر فحص بصرى

مشروع القطار السريع - القطاع الرابع - 6 أكتوبر أبو سمبل

في المسافة من 584+600 الى 586+100 بطول 1.5 كيلو متر تنفيذ شركة النيل العامة للطرق والكبارى بالإشارة الى العقد المبرم بين الهيئة العامة للطرق والكبارى وشركة النيل العامة للطرق والكبارى رقم العقد (2024/2023/696) بتاريخ 2023/11/13 لتنفيذ المشروع عاليه فقد اجتمعت اللجنة يوم الأحد الموافق 2023/11/19 .

بحضور كلامن :-

مهندس الإشراف بالمنطقة الثامنة
مدير المشروع الاستشارى (مكتب أ.د. خالد قنديل)
ممثل شركة النيل العامة للطرق والكبارى
وقامت اللجنة بالمرور على القطاع الموضح بعاليه وذلك لتحديد نوع التربة وكانت كتالى :

1- م/ صابر محروس

2- م/ أحمد حسين

3- م/ عصام ناصر

Station	نوع التربة			ملاحظات
	متماسكة	عادية	شديدة التماسك	
585+080 : 585+500	80%	20%	0%	
586+240 : 586+660	100%	0%	0%	

اللجنة :

الاسم : م/ صابر محروس

التوقيع : م/ أحمد حسين

مهندس الشركة المنفذة

الاسم :

التوقيع :

الهيئة العامة للطرق والكبارى









Legend



			Legend	
--	--	--	--------	--	--	
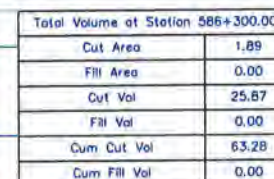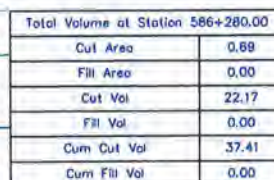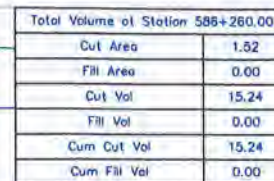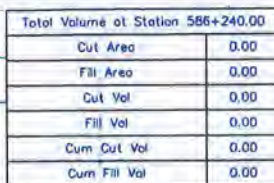

مشروع: القطار الكهربائي - م. أحمد حسين
القسم: الرابع - المرحلة الثانية
جرجا / قوص

NOTES:—

- AS-BUILT CUT FROM 586+240 TO 586+660
- AS-BUILT CUT FROM 585+340 TO 585+460
- AS-BUILT CUT FROM 585+080 TO 585+140

LEGEND:-

cut 

EG

As Built ELE

SMART DESIGN
HSR
Eng (

[illegible]

KEY MAP

NOTES:-

- AS-BUILT CUT FROM 586+240 TO 586+660
- AS-BUILT CUT FROM 585+340 TO 585+460
- AS-BUILT CUT FROM 585+080 TO 585+140

LEGEND:-

cut 

EG

As Built ELE

SMART DESIGN
HSR
Eng ()

586+320.00

DESIGN LEVEL	142.485 141.402 137.402 132.483 135.482 138.589 138.839 138.589 138.542 137.542 141.542 143.931
Ground Level	142.485 141.519 140.979 142.483 143.886 143.889 144.102 143.889 143.862 143.992 143.992 143.931
OFFSET	-28.436 -26.436 -20.436 -16.436 -14.436 -8.436 0.000 7.000 10.936 13.936 16.936 22.936 28.521

Total Volume at Station 586+320.00	
Cut Area	3.89
Fill Area	0.00
Cut Vol	57.87
Fill Vol	0.00
Cum Cut Vol	121.15
Cum Fill Vol	0.00

586+340.00

DESIGN LEVEL	143.808 141.424 137.424 132.424 135.424 138.581 138.861 138.581 138.581 137.584 141.584 143.309
Ground Level	143.808 143.796 143.674 142.913 142.883 143.589 142.752 143.134 143.242 143.075 142.690 143.309
OFFSET	-32.012 -28.436 -26.436 -20.436 -16.436 -14.436 -8.436 0.000 7.000 10.936 13.936 22.936 27.553

Total Volume at Station 586+340.00	
Cut Area	10.76
Fill Area	0.00
Cut Vol	146.50
Fill Vol	0.00
Cum Cut Vol	267.65
Cum Fill Vol	0.00

586+360.00

DESIGN LEVEL	142.456 141.428 137.428 132.428 135.428 138.586 138.866 138.586 138.586 137.588 141.588 143.591
Ground Level	142.456 142.506 142.875 143.886 143.248 143.386 143.607 143.386 143.386 142.793 142.468 143.591
OFFSET	-29.978 -26.436 -20.436 -16.436 -14.436 -8.436 0.000 7.000 10.936 13.936 16.936 22.936 26.471



Total Volume at Station 586+360.00	
Cut Area	51.98
Fill Area	0.00
Cut Vol	627.34
Fill Vol	0.00
Cum Cut Vol	894.99
Cum Fill Vol	0.00

586+380.00

DESIGN LEVEL	142.495 141.415 137.415 132.415 135.415 138.572 138.852 138.572 138.572 137.555 141.555 142.819
Ground Level	142.495 142.519 142.338 142.722 142.184 142.369 142.271 142.366 142.442 142.512 142.704 142.819
OFFSET	-28.436 -26.436 -20.436 -16.436 -14.436 -8.436 0.000 7.000 10.936 13.936 22.936 26.633

Total Volume at Station 586+380.00	
Cut Area	65.81
Fill Area	0.00
Cut Vol	1177.89
Fill Vol	0.00
Cum Cut Vol	2072.87
Cum Fill Vol	0.00

							DESIGNED BY :				PROJECT		GARBLT CONSULTANT		GENERAL CONSULTANT		CONTRACTOR					
							PREPARED BY :				EET PROJECT								وزارة النقل		وزارة النقل	
							REVISION :				GERGA-QUS SECTOR								لجنة العامة للنقل والشارع		لجنة العامة للنقل والشارع	
							APPROVED BY : DR. KHALID KANDEL				DRAWING NO.:								الشركة القابضة		التنقل الجوي	
							DRAWING SCALE : NTS				DATE : NOVEMBER 2023								الشركة القابضة للنقل والشارع		MINISTRY OF TRANSPORTATION	
							DRAWING SIZE : ISO A3												GARBLT			

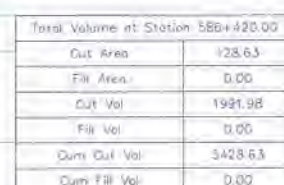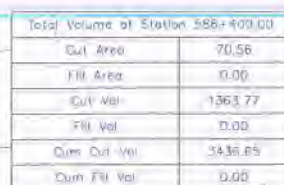

NOTES:—


EG

As Built ELE

SMART DESIGN
HSR
Eng (

[illegible]

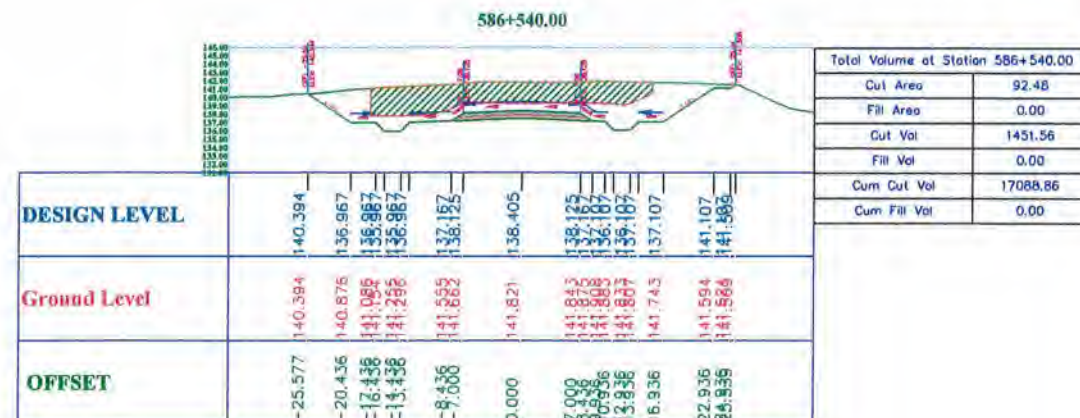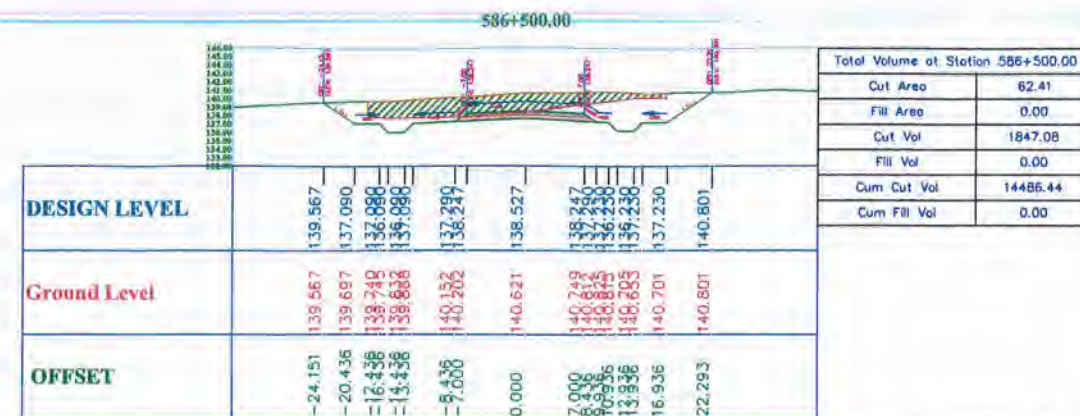

المكتبة الإستشارية الهندسية
(أ.م. خالد قنديل)
مدير المشروع / م. أحمد حسين
مشاريع القطار الكهربائي
إدارة قطاع الرابع - المرحلة الثانية
جرجا / قوص

NOTES:-

- AS-BUILT CUT FROM 586+240 TO 586+660
- AS-BUILT CUT FROM 585+340 TO 585+460
- AS-BUILT CUT FROM 585+080 TO 585+140

LEGEND:-



cut

EG

As Built ELE

SMART DESIGN
HSR
Eng (

[illegible]

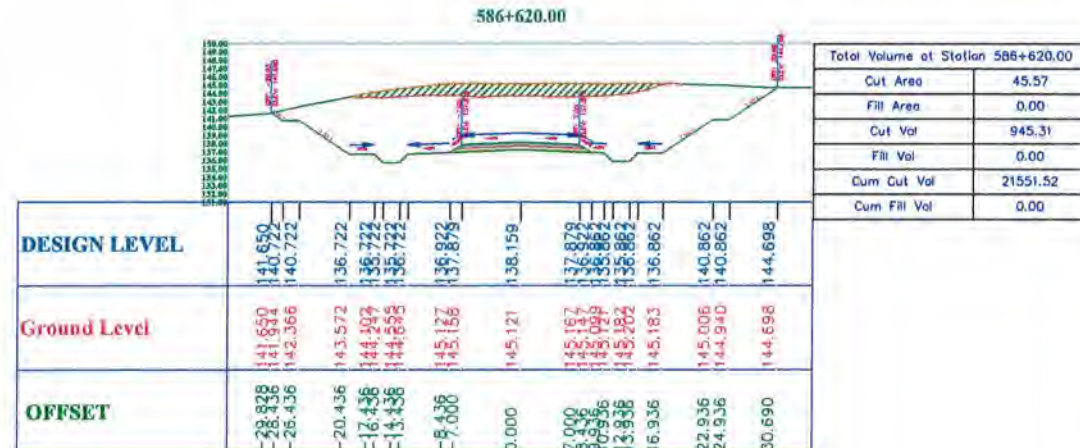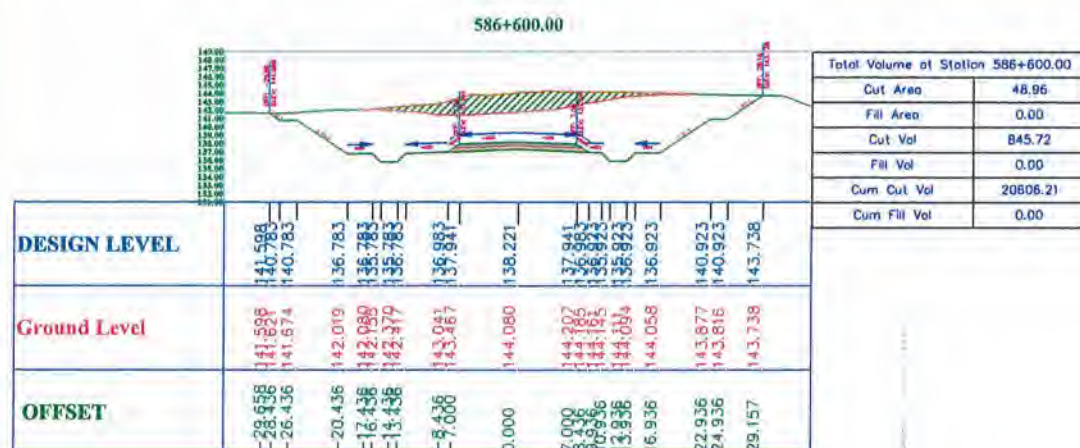

NOTES:-

- AS-BUILT CUT FROM 586+240 TO 586+660
- AS-BUILT CUT FROM 585+340 TO 585+460
- AS-BUILT CUT FROM 585+080 TO 585+140

LEGEND:-

cut


EG

As Built ELE

SMART DESIGN
HSR
Eng (



[illegible]

NOTES:-

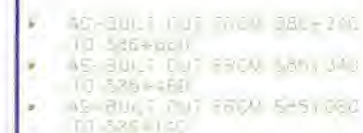

As Built EL

SMART DESIGN
HSR
Eng (

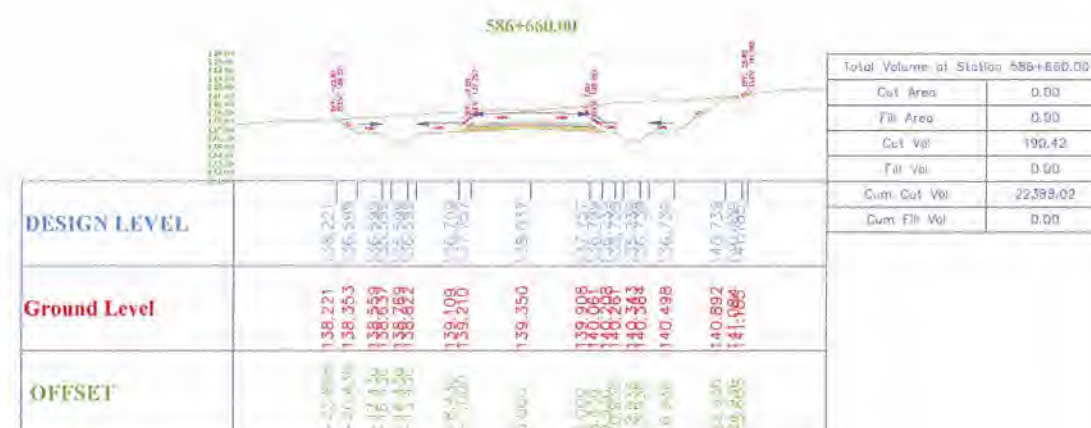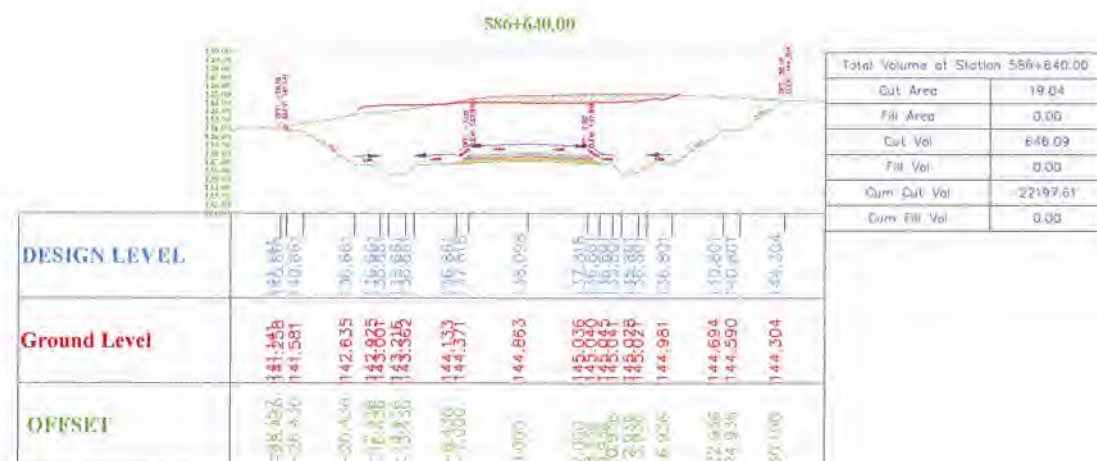

شركة الاستشارات الهندسية
(أ.د./ خالد محمد بل)

مهندس المشرف : م. أحمد حميد

مخطط المرافق - المرحلة الثانية
جرجا / قنوص

[illegible]

KEY MAP

NOTES:-

- AS-BUILT CUT FROM 586+240 TO 586+660
- AS-BUILT CUT FROM 585+340 TO 585+460
- AS-BUILT CUT FROM 585+080 TO 585+140


LEGEND:-

cut 


EG

As Built ELE


SMART DESIGN
HSR
Eng ()

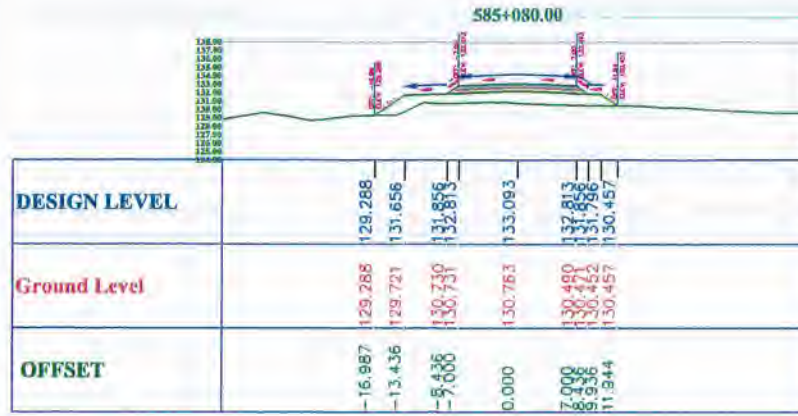


Total Volume at Station 585+080.00	
Cut Area	0.00
Fill Area	0.00
Cut Vol	0.00
Fill Vol	0.00
Cum Cut Vol	0.00
Cum Fill Vol	0.00

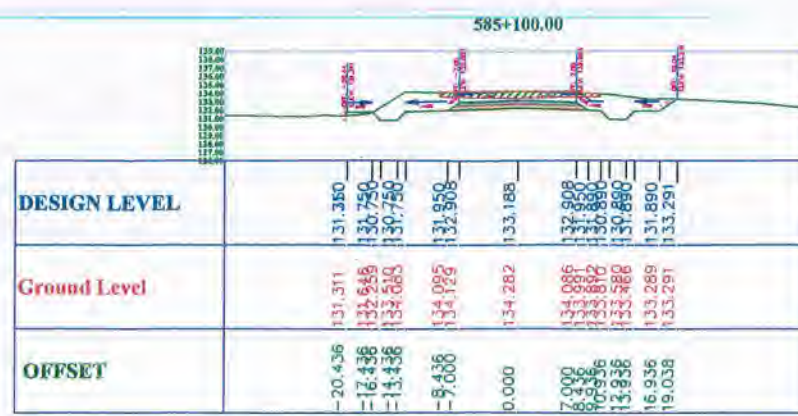

Total Volume at Station 585+100.00	
Cut Area	12.95
Fill Area	0.00
Cut Vol	129.51
Fill Vol	0.00
Cum Cut Vol	129.51
Cum Fill Vol	0.00



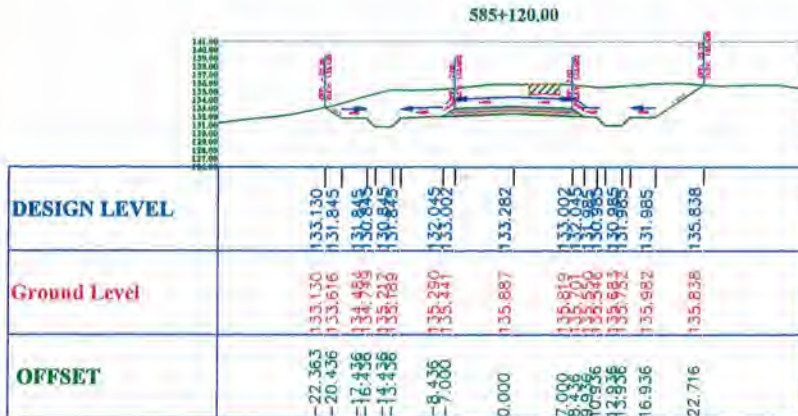


Total Volume at Station 585+120.00	
Cut Area	4.46
Fill Area	0.00
Cut Vol	174.09
Fill Vol	0.00
Cum Cut Vol	303.60
Cum Fill Vol	0.00

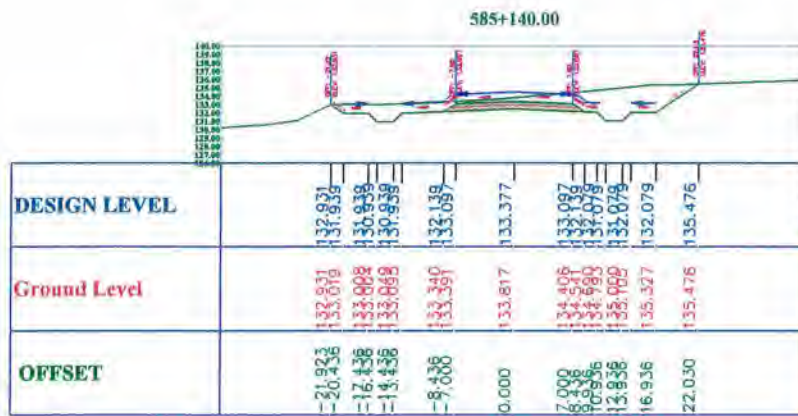

Total Volume at Station 585+140.00	
Cut Area	0.00
Fill Area	0.00
Cut Vol	44.58
Fill Vol	0.00
Cum Cut Vol	348.18
Cum Fill Vol	0.00

DESIGNED BY :	PROJECT	GARBLT CONSULTANT	GENERAL CONSULTANT	CONTRACTOR	 وزارة النقل الهيئة العامة للطرق والمواصلات GARBLT	 وزارة النقل MINISTRY OF TRANSPORTATION
PREPARED BY : REVISION : APPROVED BY : DR. KHALID KANDEL DRAWING SCALE : NTS DRAWING SIZE : ISO A3	EET PROJECT GERGA-QUS SECTOR	 GARBLT CONSULTANT	 GENERAL CONSULTANT	 CONTRACTOR		

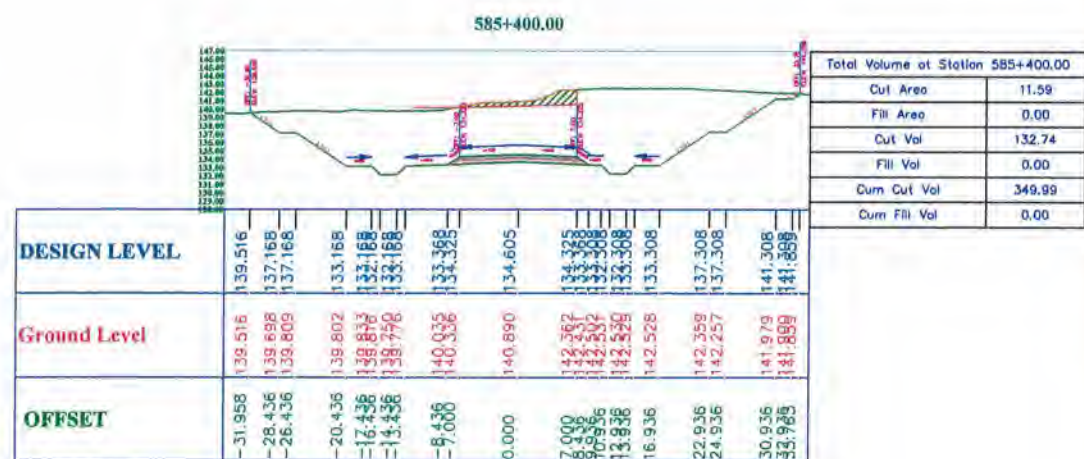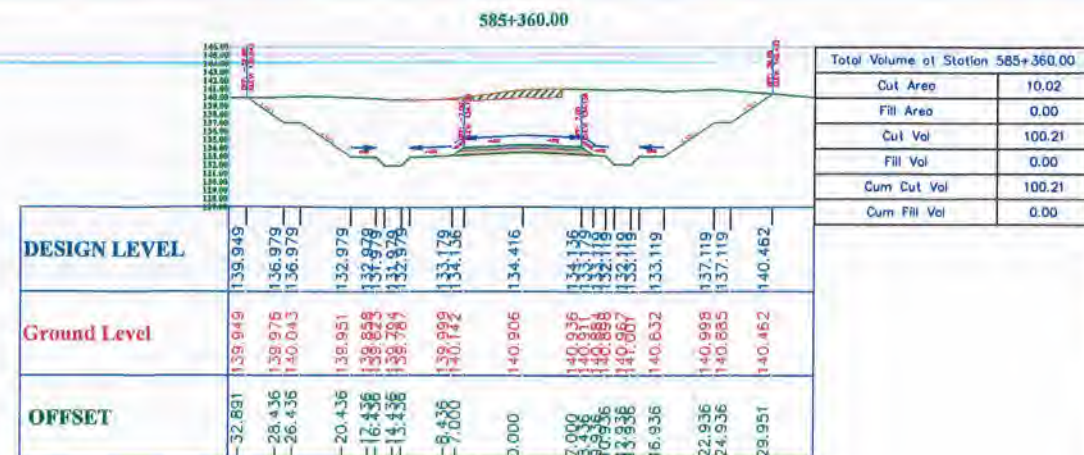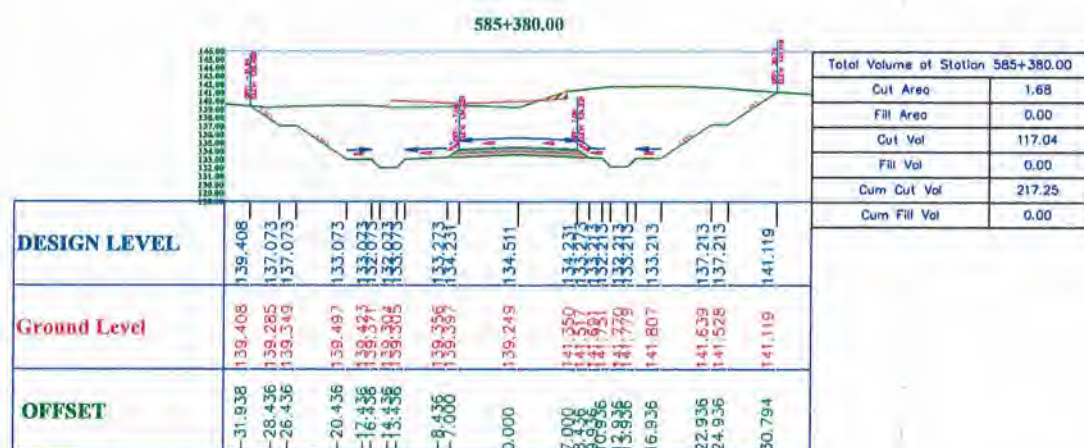

NOTES:-

- AS-BUILT CUT FROM 586+240 TO 586+660
- AS-BUILT CUT FROM 585+340 TO 585+460
- AS-BUILT CUT FROM 585+080 TO 585+140

LEGEND:-




cut 

EG

As Built ELE

QUART DESIGN
HSR
ENG 1

[illegible]

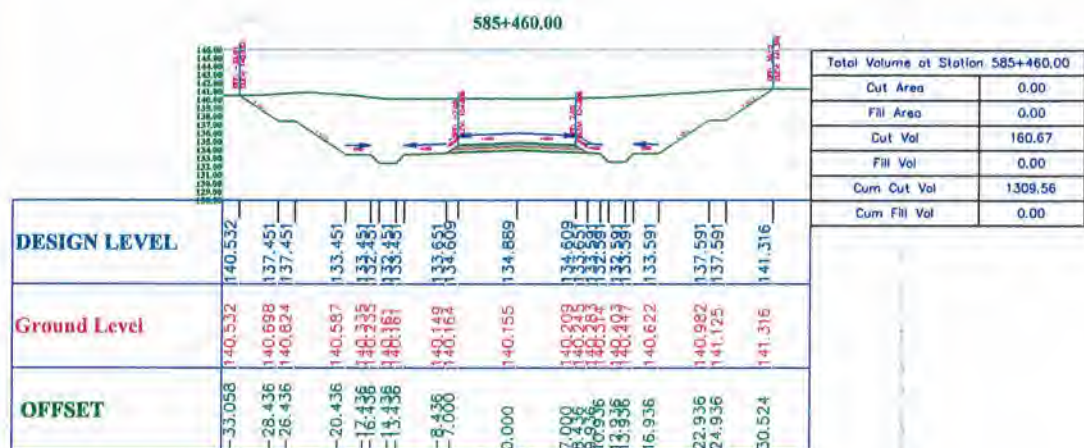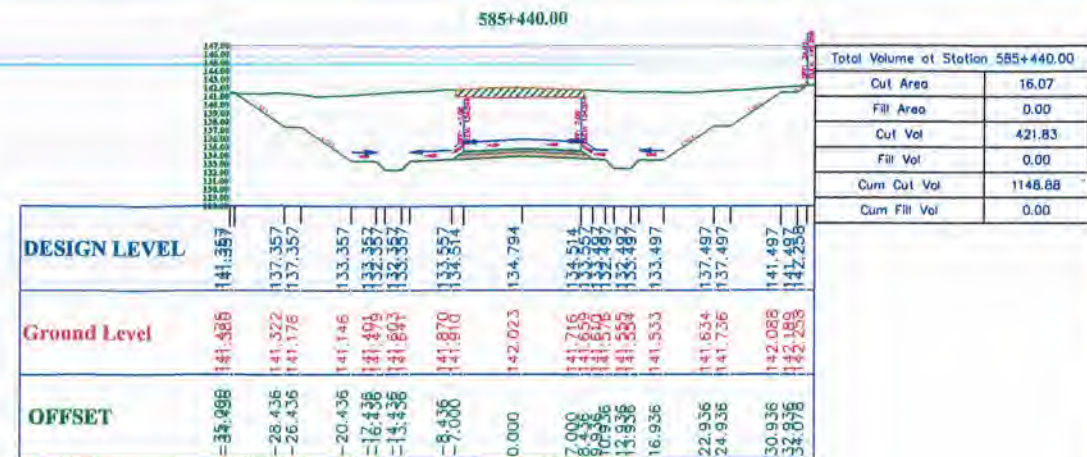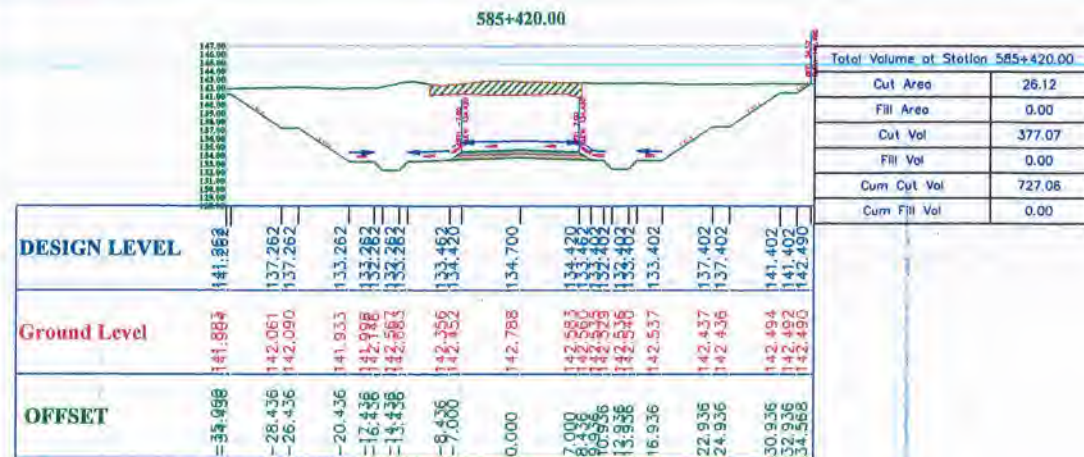

KEY MAP

NOTES:-



- AS-BUILT CUT FROM 586+240 TO 586+660
- AS-BUILT CUT FROM 585+340 TO 585+460
- AS-BUILT CUT FROM 585+080 TO 585+140

LEGEND:-

- cut
- EG
- As Built ELE

SMART DESIGN
HSR
Eng ()

																																																																																																																																																																																																																																																																																																																																																																																																																																																																																																																																																																																																																																																																																																																																																																																																																																																																																																																																																																																																																																																																																																																																																																																																																																																																																																																																																																																																																					</
--	--	----

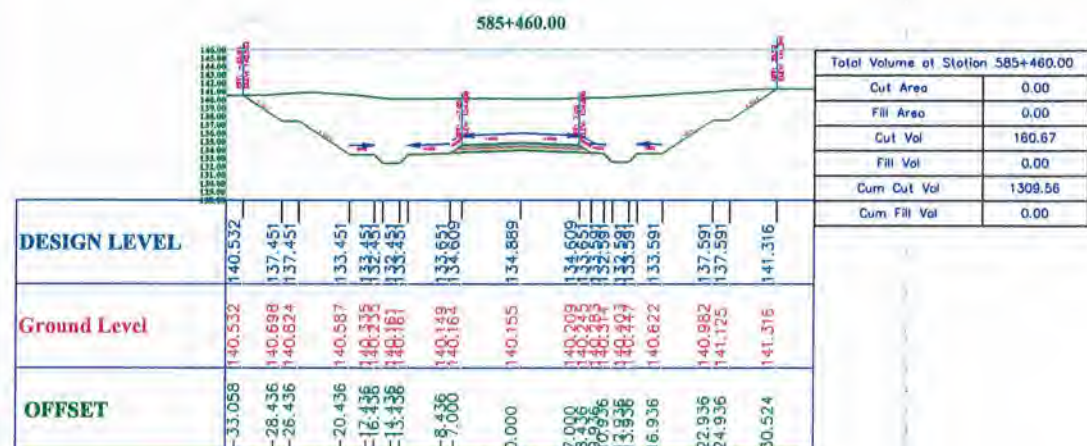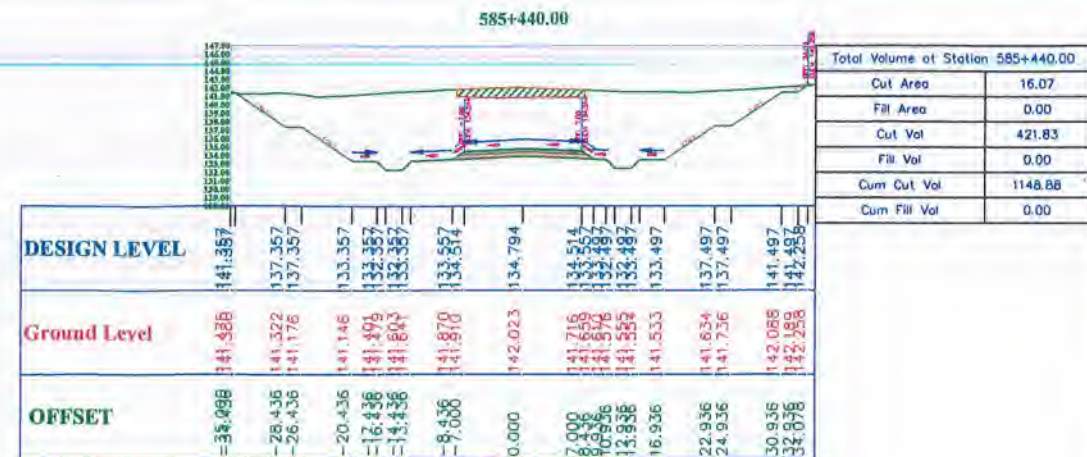

استشاري الهندسة
أ. / خالد قنديل
٢٤ - القطر الكهربائي السيد
المرابع - المرحلة الثانية
جرجا / قوص

KEY MAP

NOTES:-

- AS-BUILT CUT FROM 586+240 TO 586+660
- AS-BUILT CUT FROM 585+340 TO 585+460
- AS-BUILT CUT FROM 585+080 TO 585+140

LEGEND:—

cut 

EG

As Built ELE

SMART DESIGN
HSR
Eng (

							DESIGNED BY :				PROJECT		GARBLT CONSULTANT		GENERAL CONSULTANT		CONTRACTOR		 وزارة النقل هيئة العامة للنقل والبحري والنقل البحري GARBLT		 وزارة النقل MINISTRY OF TRANSPORTATION	
							PREPARED BY :				EET PROJECT											
							REVISION :				GERGA-QUS SECTOR											
							APPROVED BY : DR..KHALID KANDEL		DRAWING NO.:													
							DRAWING SCALE : NTS		DATE : NOVEMBER 2023													
							DRAWING SIZE : ISO A3															
							REVISIONS															

KEY MAP

NOTES:-

As Built Stations
and Layer Elevation :





- 582+840 to 583+240 -2.5m
- 583+240 to 583+880 -1.75m
- 584+020 to 584+140 -4m
- 584+140 to 584+260 -3.5m
- 584+280 to 584+440 -2.5m
- 584+440 to 584+500 -3m

LEGEND:-

Fill 

EG -----

As Built ELE -----

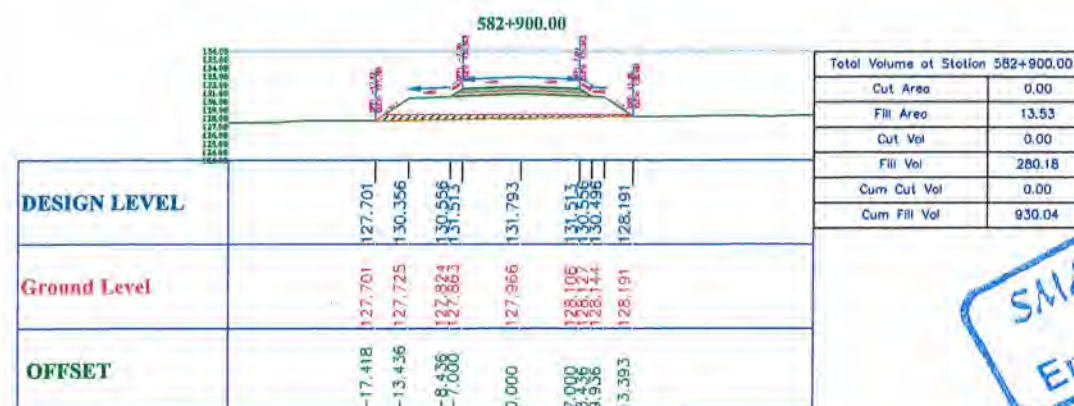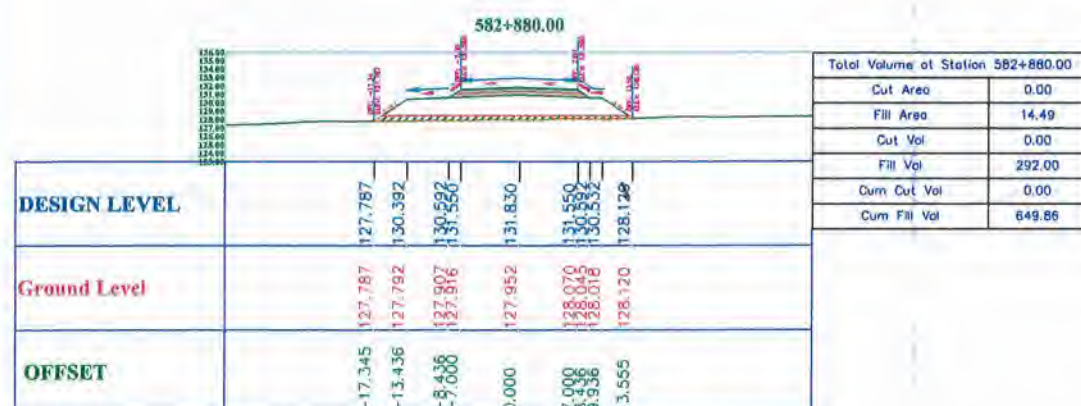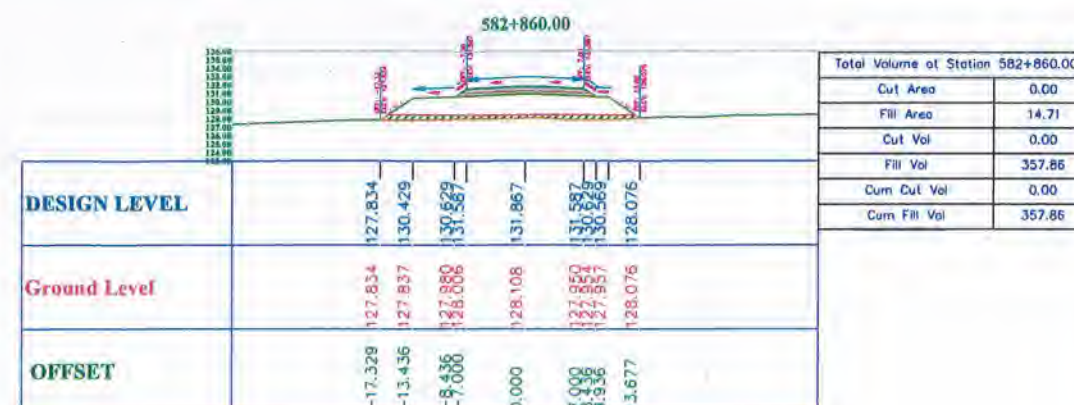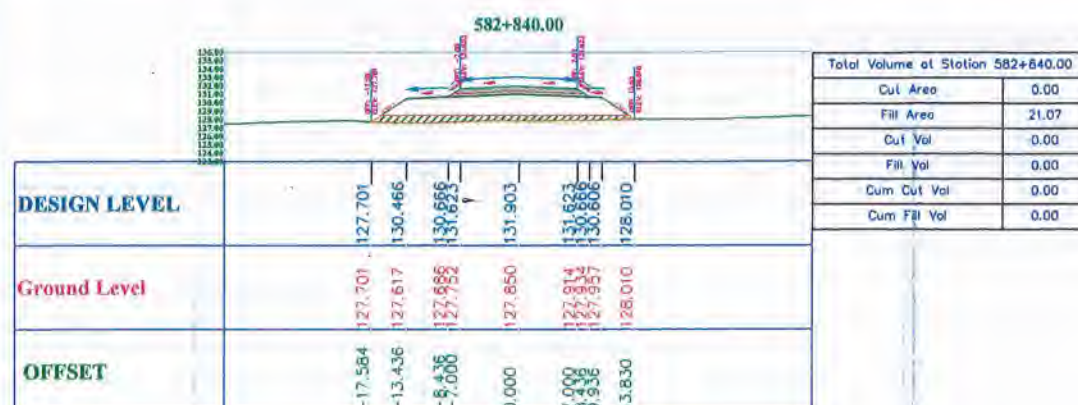SMART DESIGN
HSR
Eng

																																																																																																																																																																																																																																																																																																																																																																																																																																																																																																																																																																																																																																																																																																																																																																																																																																																																																																																																																																																																																																																																																																																																																																																																																																																																																																																																																																																																																					</
--	--	----

KEY MAP

NOTES:-

As Built Stations
and Layer Elevation :

- 582+840 to 583+240 -2.5m
- 583+240 to 583+880 -1.75m
- 584+020 to 584+140 -4m
- 584+140 to 584+260 -3.5m
- 584+280 to 584+440 -2.5m
- 584+440 to 584+500 -3m

LEGEND:-

Fill 


EG -----

As Built ELE -----


SMART DESIGN
HSR
Eng ()




Total Volume at Station 582+920.00	
Cut Area	0.00
Fill Area	15.39
Cut Vol	0.00
Fill Vol	289.25
Cum Cut Vol	0.00
Cum Fill Vol	1219.29

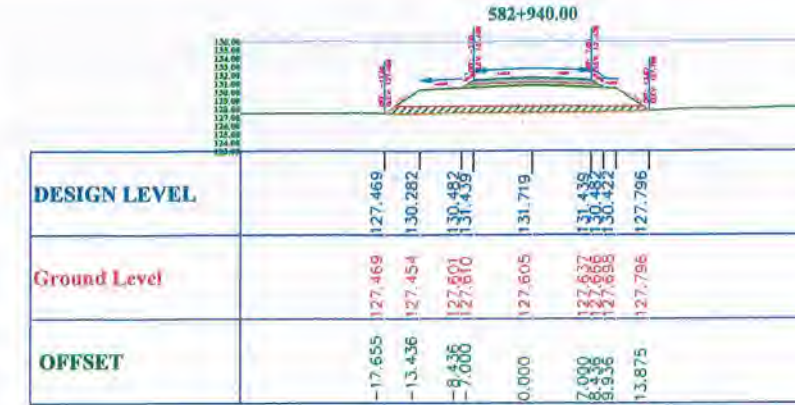

Total Volume at Station 582+940.00	
Cut Area	0.00
Fill Area	22.12
Cut Vol	0.00
Fill Vol	375.17
Cum Cut Vol	0.00
Cum Fill Vol	1594.46

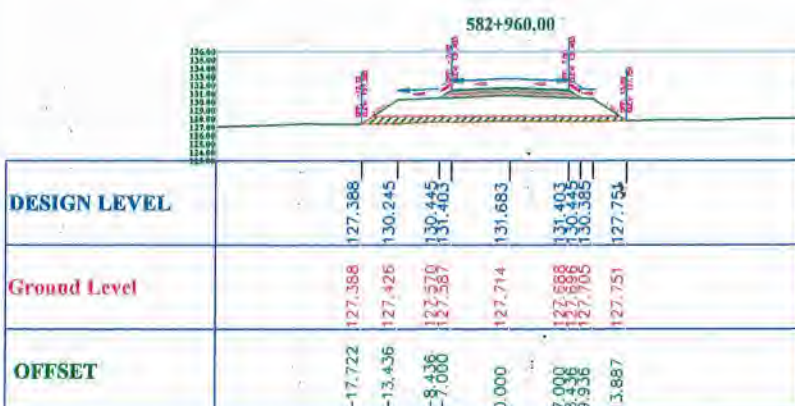

Total Volume at Station 582+960.00	
Cut Area	0.00
Fill Area	20.24
Cut Vol	0.00
Fill Vol	423.69
Cum Cut Vol	0.00
Cum Fill Vol	2018.15

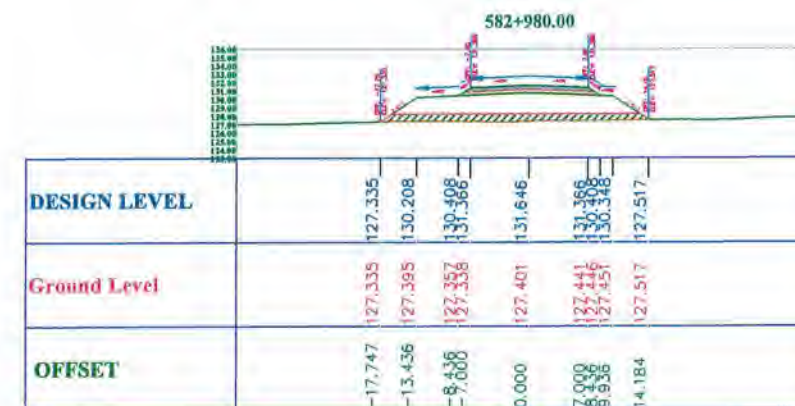

Total Volume at Station 582+980.00	
Cut Area	0.00
Fill Area	26.13
Cut Vol	0.00
Fill Vol	463.72
Cum Cut Vol	0.00
Cum Fill Vol	2481.87

						DESIGNED BY :				PROJECT		GARBLT CONSULTANT		GENERAL CONSULTANT		CONTRACTOR					
						PREPARED BY :				EET PROJECT								وزارة النقل Garblt		وزارة النقل MINISTRY OF TRANSPORTATION	
						REVISION :				GERGA-QUS SECTOR											
						APPROVED BY : DR.KHALID KANDEL				DRAWING NO.:											
						DRAWING SCALE : NTS				DATE : NOVEMBER 2023											
						DRAWING SIZE : ISO - A3															
REV. DESCRIPTION DRAW DES CHK APD						REVISIONS															
00 (April May)						O.K E.N T.A E.N															

KEY MAP

NOTES:-

As Built Stations
and Layer Elevation :

- 582+840 to 583+240 -2.5m
- 583+240 to 583+880 -1.75m
- 584+020 to 584+140 -4m
- 584+140 to 584+260 -3.5m
- 584+280 to 584+440 -2.5m
- 584+440 to 584+500 -3m

LEGEND:-

Fill


EG

As Built ELE


SMART DESIGN
Eng ()




Total Volume at Station 582+920.00	
Cut Area	0.00
Fill Area	15.39
Cut Vol	0.00
Fill Vol	289.25
Cum Cut Vol	0.00
Cum Fill Vol	1219.29

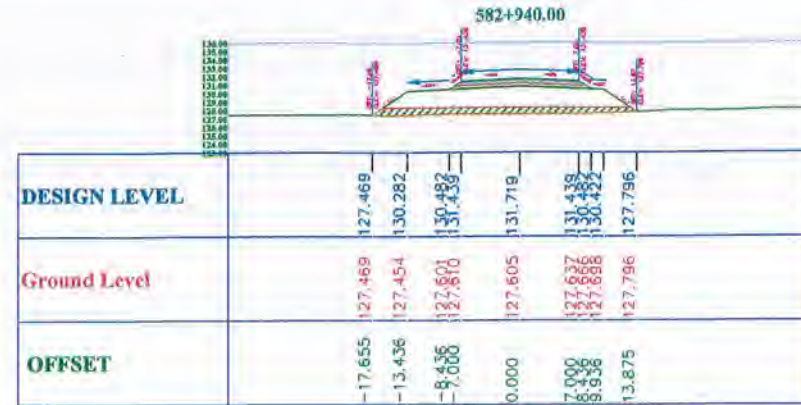

Total Volume at Station 582+940.00	
Cut Area	0.00
Fill Area	22.12
Cut Vol	0.00
Fill Vol	375.17
Cum Cut Vol	0.00
Cum Fill Vol	1594.46




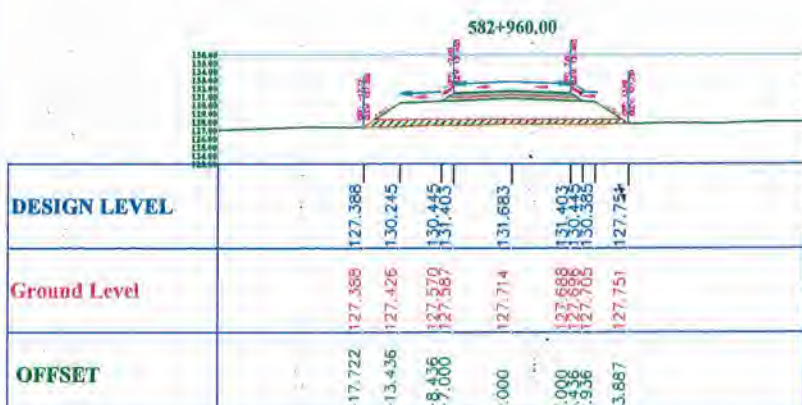


Total Volume at Station 582+960.00	
Cut Area	0.00
Fill Area	20.24
Cut Vol	0.00
Fill Vol	423.69
Cum Cut Vol	0.00
Cum Fill Vol	2018.15

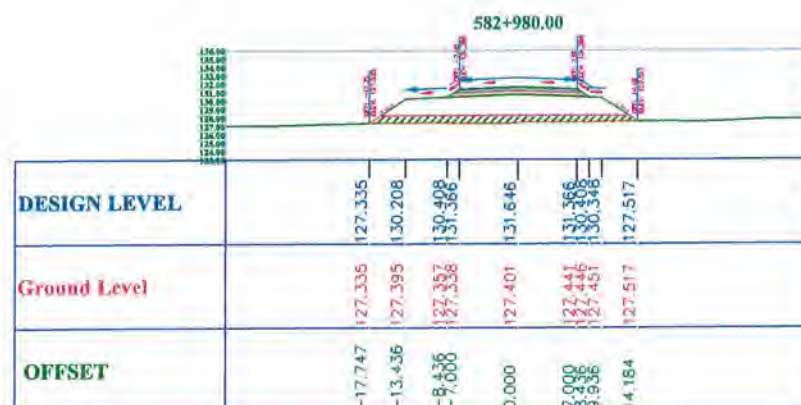


Total Volume at Station 582+980.00	
Cut Area	0.00
Fill Area	26.13
Cut Vol	0.00
Fill Vol	463.72
Cum Cut Vol	0.00
Cum Fill Vol	2481.87

DESIGNED BY :		PROJECT		GARBLT CONSULTANT		GENERAL CONSULTANT		CONTRACTOR		GARBLT		MINISTRY OF TRANSPORTATION	
PREPARED BY :		EET PROJECT											
REVISION :		GERGA-QUS SECTOR											
APPROVED BY : DR.KHALID KANDEL		DRAWING NO.:											
DRAWING SCALE : NTS		DATE : NOVEMBER 2023											
DRAWING SIZE : ISO - A3													
REVISIONS													
REV.	DESCRIPTION	DRAW	DES	CHK	APD								
08	(REVISED)	O.K	E.N	T.A	E.N								

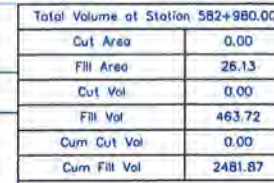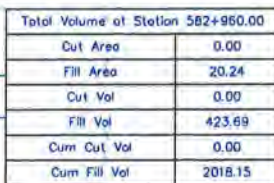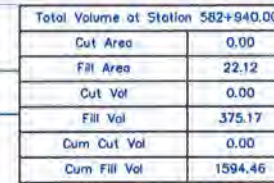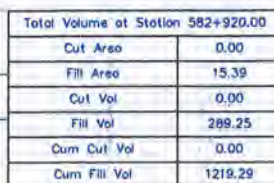


26.13
0.00
463.72
0.00
2481.87

[illegible]

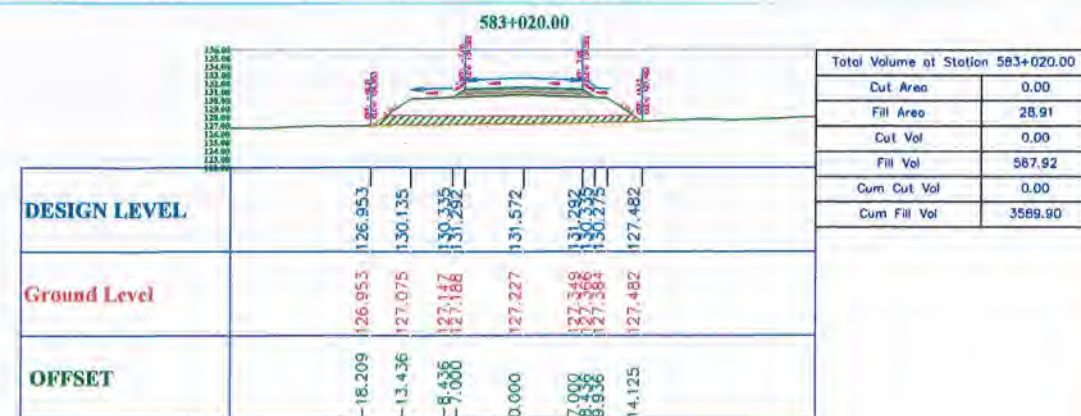

(د.أ) خالد قنديل
مدير المشروع
م. أحمد حسين
جرجا / قوص

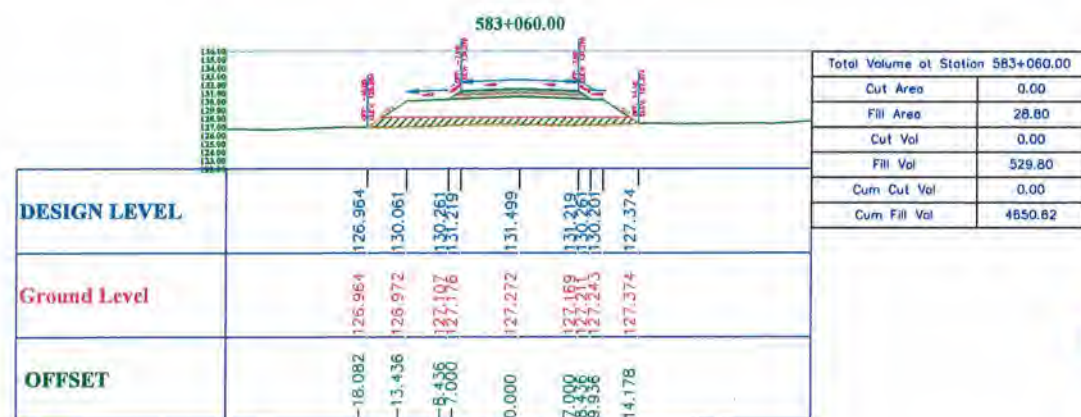

Fill 

EG 

As Built ELE 

SMART DESIGN
HSR
Eng ()

[illegible]

KEY MAP

NOTES:-

As Built Stations
and Layer Elevation :

- 582+840 to 583+240 -2.5m
- 583+240 to 583+880 -1.75m
- 584+020 to 584+140 -4m
- 584+140 to 584+260 -3.5m
- 584+280 to 584+440 -2.5m
- 584+440 to 584+500 -3m



LEGEND:-

Fill 

EG -----

As Built ELE - - - - -

SMART DESIGN
HSR
Eng (

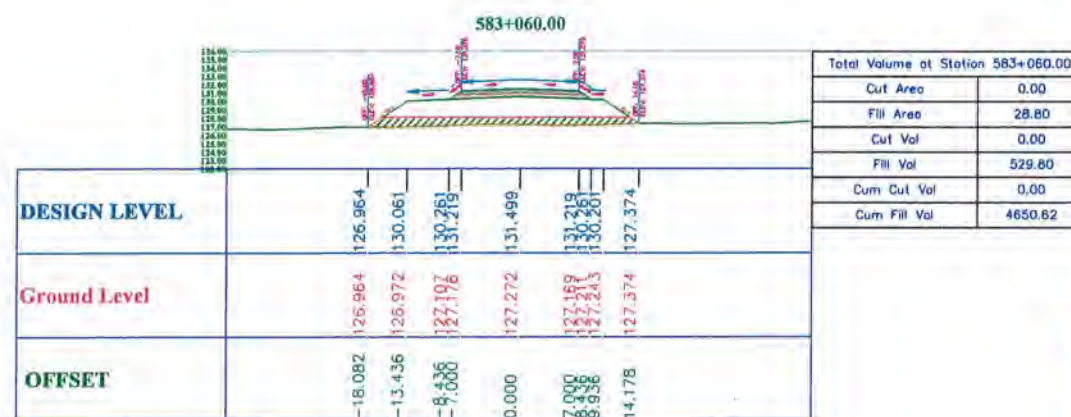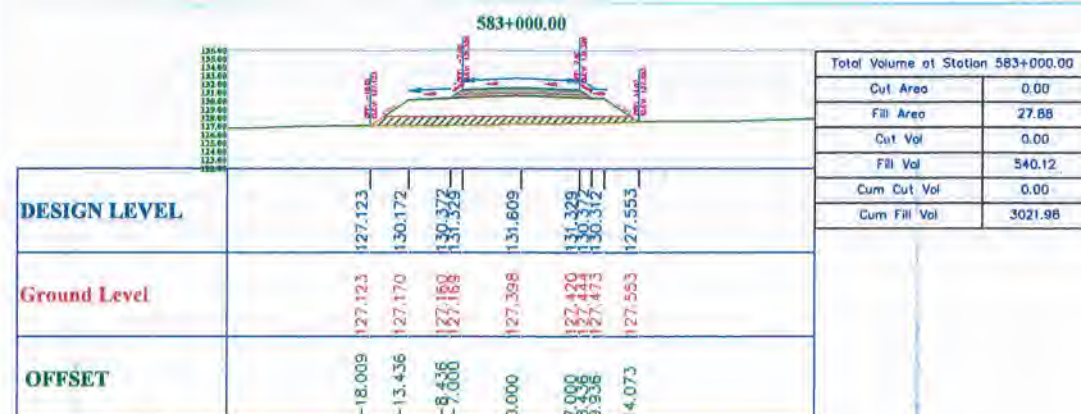

DESIGNED BY :						PROJECT		GARBLT CONSULTANT		GENERAL CONSULTANT		CONTRACTOR		MINISTRY OF TRANSPORTATION	
PREPARED BY :						EET PROJECT									
REVISION :						GERGA-QUS SECTOR									
APPROVED BY : DR.KHALID KANDEL						DRAWING NO.:									
DRAWING SCALE : NTS						DATE :									
DRAWING SIZE : 180 - A3						NOVEMBER 2023									



Total Volume at Station 583+080.00	
Cut Area	0.00
Fill Area	33.71
Cut Vol	0.00
Fill Vol	625.01
Cum Cut Vol	0.00
Cum Fill Vol	5275.63



Total Volume at Station 583+100.00	
Cut Area	0.00
Fill Area	33.99
Cut Vol	0.00
Fill Vol	676.95
Cum Cut Vol	0.00
Cum Fill Vol	5952.59

KEY MAP

NOTES:-

As Built Stations and Layer Elevation :


- 582+840 to 583+240 -2.5m
- 583+240 to 583+880 -1.75m
- 584+020 to 584+140 -4m
- 584+140 to 584+260 -3.5m
- 584+280 to 584+440 -2.5m
- 584+440 to 584+500 -3m

LEGEND:-


Fill

EG -----

As Built ELE -----

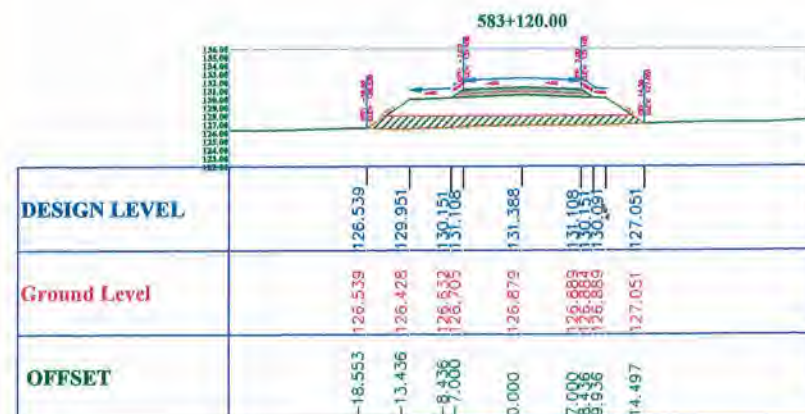

Total Volume at Station 583+120.00	
Cut Area	0.00
Fill Area	38.51
Cut Vol	0.00
Fill Vol	724.98
Cum Cut Vol	0.00
Cum Fill Vol	6677.56

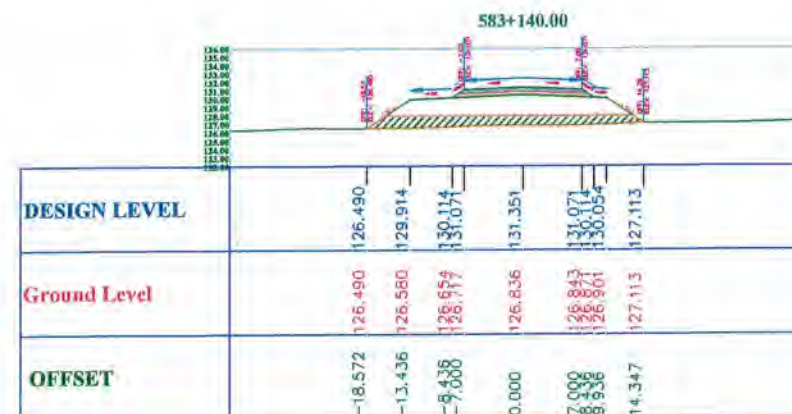

Total Volume at Station 583+140.00	
Cut Area	0.00
Fill Area	36.90
Cut Vol	0.00
Fill Vol	754.09
Cum Cut Vol	0.00
Cum Fill Vol	7431.65

SMART DESIGN
HSR
Eng ()

DESIGNED BY : PREPARED BY : REVISION : APPROVED BY : DR. KHALID KANDEL DRAWING SCALE : NTS DRAWING SIZE : ISO - A3						PROJECT EET PROJECT GERGA-QUS SECTOR		GARBLT CONSULTANT 		GENERAL CONSULTANT 		CONTRACTOR 					
00	Rev	01	02	03	04	DRAWING NO.:		DATE :		NOVEMBER 2023							

KEY MAP

NOTES:-

As Built Stations
and Layer Elevation :

- 582+840 to 583+240 -2.5m
- 583+240 to 583+880 -1.75m
- 584+020 to 584+140 -4m
- 584+140 to 584+260 -3.5m
- 584+280 to 584+440 -2.5m
- 584+440 to 584+500 -3m


LEGEND:-

Fill 


EG -----

As Built ELE -----


SMART DESIGN
HSR
Eng ()

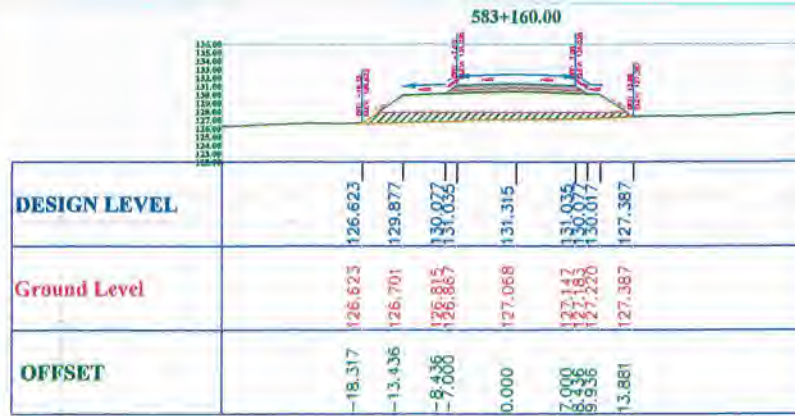


Total Volume at Station 583+160.00	
Cut Area	0.00
Fill Area	26.78
Cut Vol	0.00
Fill Vol	656.77
Cum Cut Vol	0.00
Cum Fill Vol	8088.42

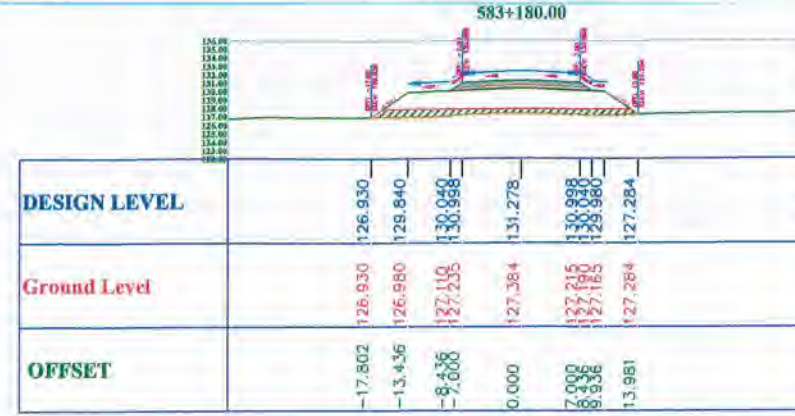

Total Volume at Station 583+180.00	
Cut Area	0.00
Fill Area	20.94
Cut Vol	0.00
Fill Vol	497.12
Cum Cut Vol	0.00
Cum Fill Vol	8585.54


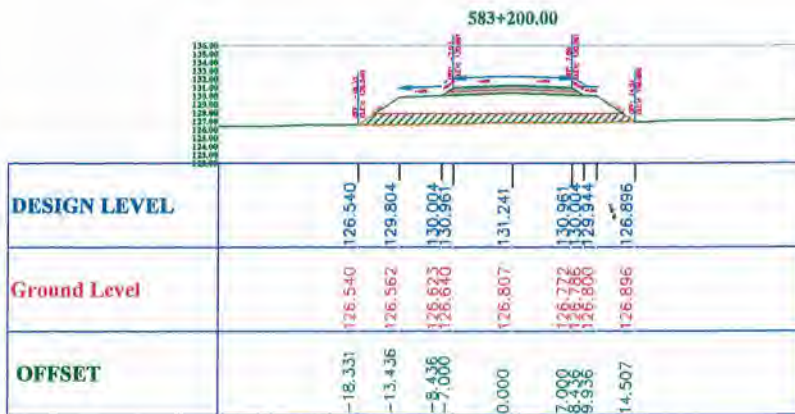


Total Volume at Station 583+200.00	
Cut Area	0.00
Fill Area	35.27
Cut Vol	0.00
Fill Vol	562.08
Cum Cut Vol	0.00
Cum Fill Vol	9147.62

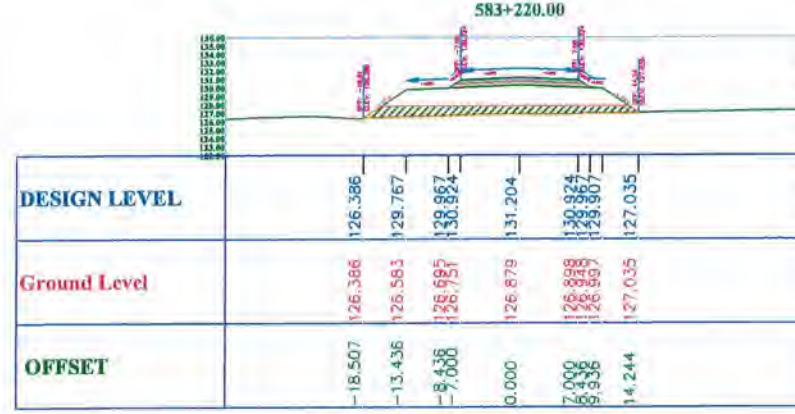

Total Volume at Station 583+220.00	
Cut Area	0.00
Fill Area	31.49
Cut Vol	0.00
Fill Vol	667.62
Cum Cut Vol	0.00
Cum Fill Vol	9815.24

DESIGNED BY :		PROJECT		GARBLT CONSULTANT		GENERAL CONSULTANT		CONTRACTOR		GARBLT		MINISTRY OF TRANSPORTATION	
PREPARED BY :		EET PROJECT		KK		SVS/TA		SHAKER					
REVISION :		GERGA-QUS SECTOR											
APPROVED BY : DR. KHALID KANDEL		DRAWING NO.:											
DRAWING SCALE : NTS		DATE : NOVEMBER 2023											
DRAWING SIZE : ISO A3													

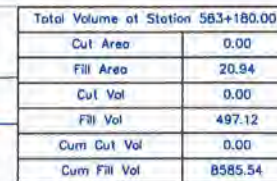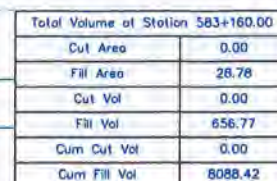

KEY MAP

NOTES:-

As Built Stations
and Layer Elevation :

- 582+840 to 583+240 -2.5m
- 583+240 to 583+880 -1.75m
- 584+020 to 584+140 -4m
- 584+140 to 584+260 -3.5m
- 584+280 to 584+440 -2.5m
- 584+440 to 584+500 -3m

LEGEND:—

Fill 

EG →

As Built ELE -----

SMART DESIGN
HSR
Eng (

Total Volume of Station 583+200.00	
Cut Area	0.00
Fill Area	35.27
Cut Vol	0.00
Fill Vol	562.08
Cum Cut Vol	0.00
Cum Fill Vol	9147.62

Total Volume at Station 583+220.00	
Cut Area	0.00
Fill Area	31.49
Cut Vol	0.00
Cum Cut Vol	0.00
Cum Fill Vol	9815.24

[illegible]

KEY MAP

NOTES:-

As Built Stations
and Layer Elevation :

- 582+840 to 583+240 -2.5m
- 583+240 to 583+880 -1.75m
- 584+020 to 584+140 -4m
- 584+140 to 584+260 -3.5m
- 584+280 to 584+440 -2.5m
- 584+440 to 584+500 -3m

LEGEND:-

- Fill 
- EG 
- As Built ELE 


SMART DESIGN
HSR
Eng ()




																																																																																																																																																																																																																																																																																																																																																																																																																																																																																																																																																																																																																																																																																																																																																																																																																																																																																																																																																																																																																																																																																																																																																																																																																																																			
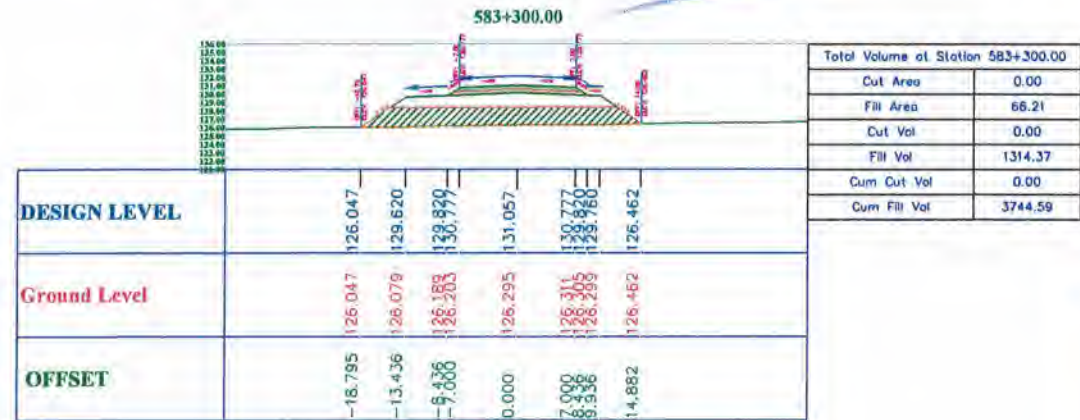

SMART DESIGN
HSR
Eng (

[illegible]

KEY MAP

NOTES:-

As Built Stations
and Layer Elevation :

- 582+840 to 583+240 -3m
- 583+240 to 583+880 -1.75m
- 584+020 to 584+140 -4m
- 584+140 to 584+260 -3.5m
- 584+280 to 584+440 -2.5m
- 584+440 to 584+500 -3m


LEGEND:-

Fill 


EG -----

As Built ELE -----

SMART DESIGN
HSR
Eng ()

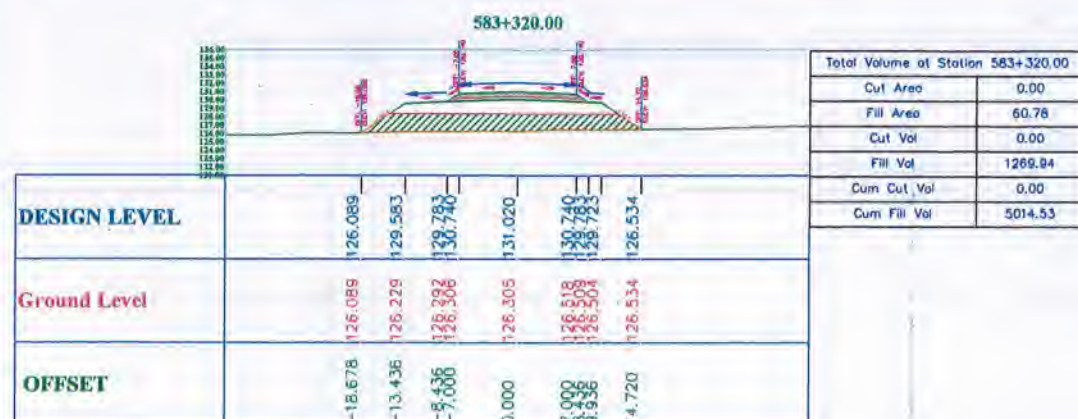

DESIGNED BY :						PROJECT		GARBLT CONSULTANT		GENERAL CONSULTANT		CONTRACTOR		MINISTRY OF TRANSPORTATION	
PREPARED BY :						EET PROJECT									
REVISION :						GERGA-QUS SECTOR									
APPROVED BY : DR. KHALID KANDEL						DRAWING NO.:									
DRAWING SCALE : NTS						DATE : NOVEMBER 2023									
DRAWING SIZE : ISO - A3															
REVISIONS															
09	Rev	O.K	E.N	T.A	E.N										
REV.	DESCRIPTION	DRAW	DES	CHK	APD										

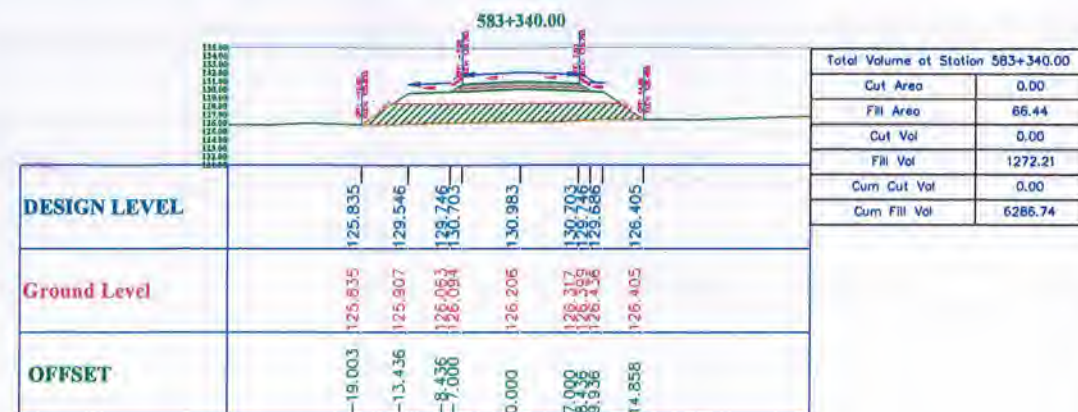

KEY MAP

NOTES:-

As Built Stations
and Layer Elevation :

- $582+840$ to $583+240$ $-3m$
- $583+240$ to $583+880$ $-1.75m$
- $584+020$ to $584+140$ $-4m$
- $584+140$ to $584+260$ $-3.5m$
- $584+280$ to $584+440$ $-2.5m$
- $584+440$ to $584+500$ $-3m$

LEGEND:-

Fill 

EG -----

As Built ELE -----

SMART DESIGN
HSR
Eng (



										DESIGNED BY :						PROJECT		GARBLT CONSULTANT		GENERAL CONSULTANT		CONTRACTOR							
										PREPARED BY :						EET PROJECT													
										REVISION :						GERGA-QUS SECTOR													
										APPROVED BY : DR. KHALID KANDEL						DRAWING NO.:													
										DRAWING SCALE : NTS						DATE : NOVEMBER 2023													
										DRAWING SIZE : ISO - A3																			
										REVISIONS																			
										REV. DESCRIPTION		DRAW DES CHK APP																	

KEY MAP

NOTES:-

As Built Stations
and Layer Elevation :

- 582+840 to 583+240 -3m
- 583+240 to 583+880 -1.75m
- 584+020 to 584+140 -4m
- 584+140 to 584+260 -3.5m
- 584+280 to 584+440 -2.5m
- 584+440 to 584+500 -3m


LEGEND:-

Fill



EG -----

As Built ELE -----

**SMART DESIGN
HSR**
Eng (

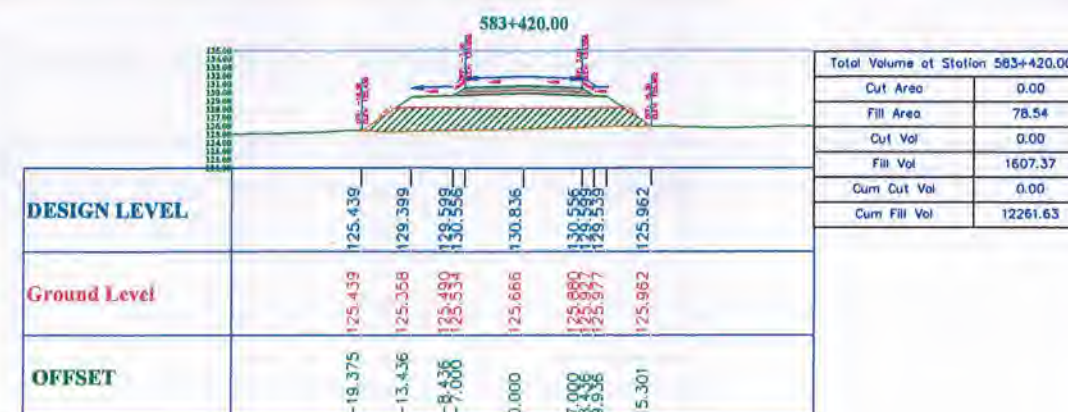

DESIGNED BY :						PROJECT		GARBLT CONSULTANT		GENERAL CONSULTANT		CONTRACTOR		MINISTRY OF TRANSPORTATION	
PREPARED BY :						EET PROJECT									
REVISION :						GERGA-QUS SECTOR									
APPROVED BY : DR. KHALID KANDEL						DRAWING NO.:									
DRAWING SCALE : NTS						DATE :									
DRAWING SIZE : ISO - A3						NOVEMBER 2023									
REVISIONS															
REV.	DESCRIPTION	DRAW	DES	CHK	APD										
00	(New)	O.K.	E.N.	T.A.	E.N.										

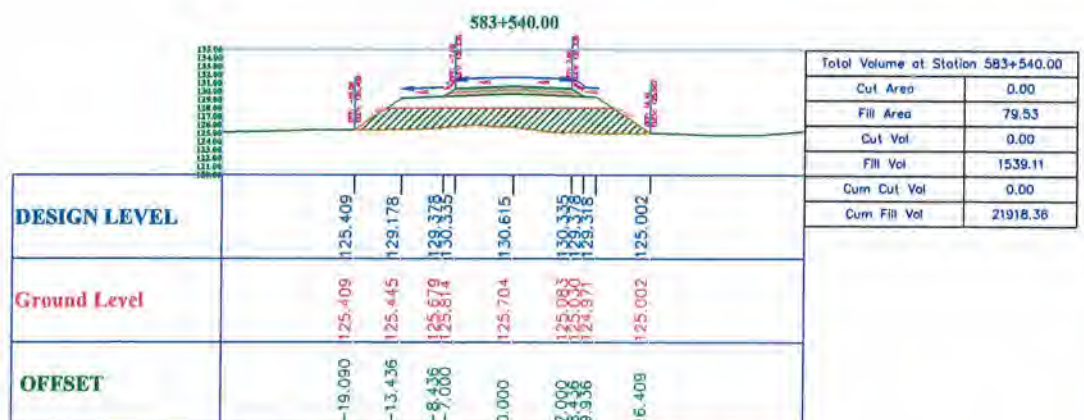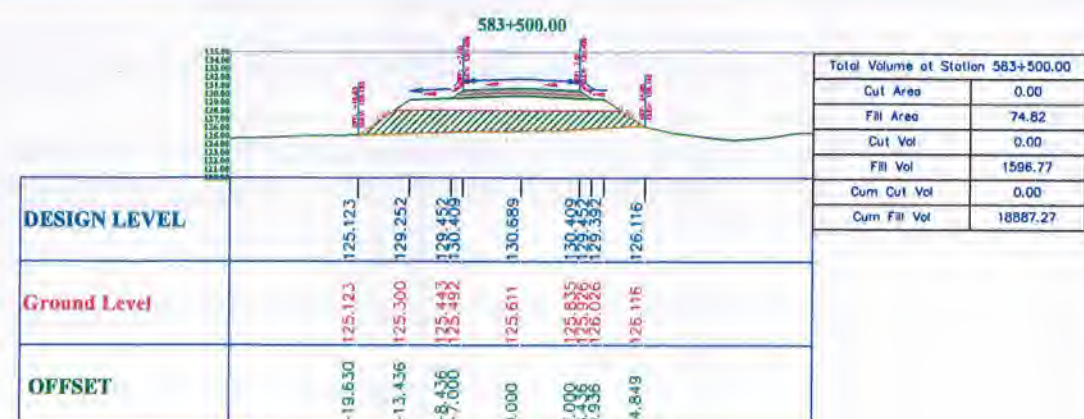

KEY MAP

NOTES:-

As Built Stations
and Layer Elevation :

- 582+840 to 583+240 -3m
- 583+240 to 583+880 -1.75m
- 584+020 to 584+140 -4m
- 584+140 to 584+260 -3.5m
- 584+280 to 584+440 -2.5m
- 584+440 to 584+500 -3m

LEGEND:-

Fill 

EG

As Built ELE -----



										DESIGNED BY :										PROJECT EET PROJECT GERGA-QUS SECTOR										GARBLT CONSULTANT										GENERAL CONSULTANT										CONTRACTOR										 وزارة النقل الهيئة العامة للغمر والكبارى والنقل البحرى GARBLT										 وزارة النقل الهيئة العامة للغمر والكبارى والنقل البحرى MINISTRY OF TRANSPORTATION	
										PREPARED BY :																				DRAWING NO.:	
										REVISION :																				DATE : NOVEMBER 2023	
APPROVED BY : DR.KHALID KANDEL	

KEY MAP

NOTES:-

As Built Stations and Layer Elevation :

- 582+840 to 583+240 -3m
- 583+240 to 583+880 -1.75m
- 584+020 to 584+140 -4m
- 584+140 to 584+260 -3.5m
- 584+280 to 584+440 -2.5m
- 584+440 to 584+500 -3m




LEGEND:-

Fill 

EG 

As Built ELE 

SMART DESIGN
HSR
Engl

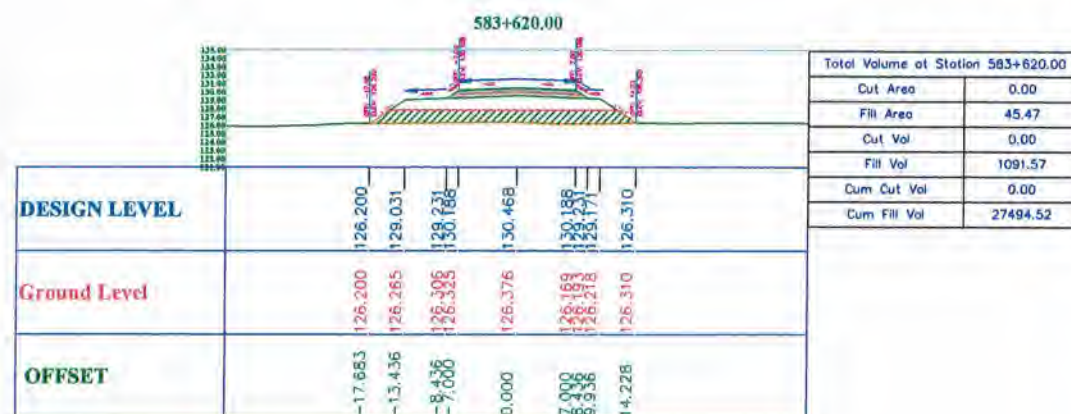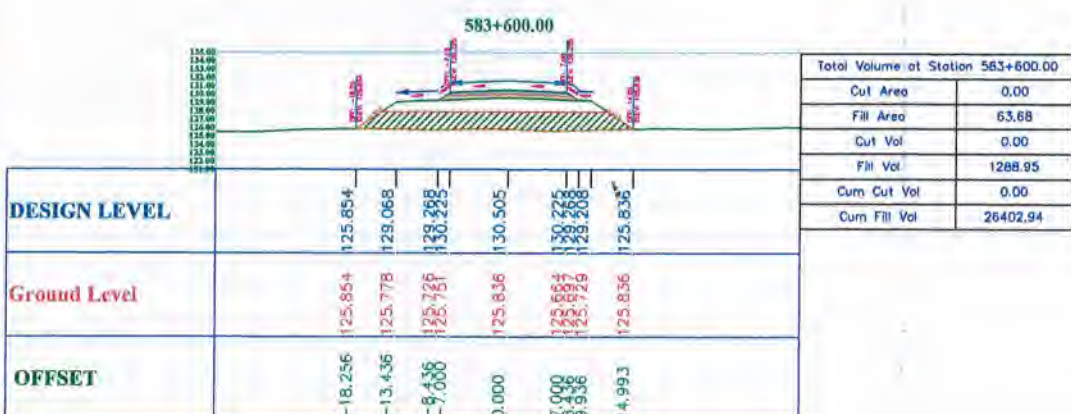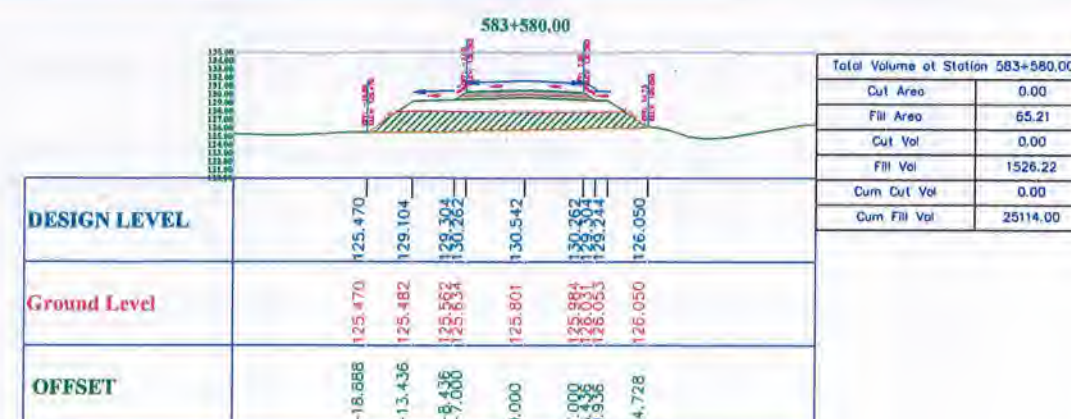

							DESIGNED BY :		PROJECT EET PROJECT GERGA-QUS SECTOR		GARBLT CONSULTANT		GENERAL CONSULTANT		CONTRACTOR				MINISTRY OF TRANSPORTATION	
							PREPARED BY :				GARBLT									
							REVISION :													
							APPROVED BY : DR. KHALID KANDEL													
09							DRAWING SCALE : NTS		DRAWING NO.:											
REV. DESCRIPTION							DRAWING SIZE : ISO - A3		DATE : NOVEMBER 2023											
REVISIONS																				

KEY MAP

NOTES:-

As Built Stations
and Layer Elevation :

- 582+840 to 583+240 - 3m
- 583+240 to 583+880 - 1.75m
- 584+020 to 584+140 - 4m
- 584+140 to 584+260 - 3.5m
- 584+280 to 584+440 - 2.5m
- 584+440 to 584+500 - 3m

LEGEND:-

Fill 

EG -----

As Built ELE -----

SMART DESIGN
HSR
Eng ()




Total Volume at Station 583+640.00	
Cut Area	0.00
Fill Area	62.53
Cut Vol	0.00
Fill Vol	1080.07
Cum Cut Vol	0.00
Cum Fill Vol	28574.56

DESIGN LEVEL	125.796	128.994	130.184	130.431	130.151	129.134	125.817
Ground Level	125.796	125.584	125.784	125.808	125.716	125.754	125.817
OFFSET	-18.234	-13.436	-9.606	0.000	7.000	8.936	14.911




Total Volume at Station 583+660.00	
Cut Area	0.00
Fill Area	80.41
Cut Vol	0.00
Fill Vol	1429.43
Cum Cut Vol	0.00
Cum Fill Vol	30004.01

DESIGN LEVEL	124.795	128.957	130.152	130.385	130.115	129.097	125.620
Ground Level	124.795	124.810	125.041	125.211	125.384	125.434	125.620
OFFSET	-19.679	-13.436	-9.606	0.000	7.000	8.936	15.152

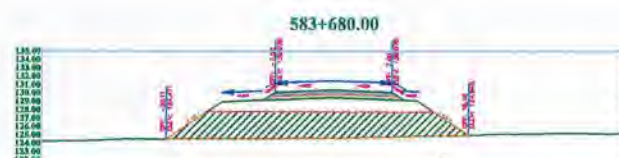

Total Volume at Station 583+680.00	
Cut Area	0.00
Fill Area	97.66
Cut Vol	0.00
Fill Vol	1780.72
Cum Cut Vol	0.00
Cum Fill Vol	31784.73

DESIGN LEVEL	124.471	128.920	130.078	130.358	130.078	129.060	124.948
Ground Level	124.471	124.488	124.532	124.628	124.730	124.818	124.948
OFFSET	-20.110	-13.436	-9.606	0.000	7.000	8.936	16.105

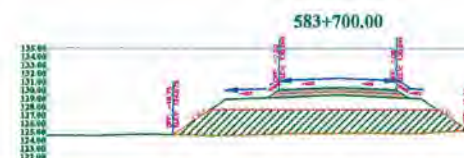

Total Volume at Station 583+700.00	
Cut Area	0.00
Fill Area	90.09
Cut Vol	0.00
Fill Vol	1677.52
Cum Cut Vol	0.00
Cum Fill Vol	33662.26

DESIGN LEVEL	124.675	128.884	130.084	130.321	130.041	129.024	125.153
Ground Level	124.675	124.605	124.762	124.850	124.889	124.854	125.153
OFFSET	-19.749	-13.436	-9.606	0.000	7.000	8.936	15.741

DESIGNED BY :		PROJECT		GARBLT CONSULTANT		GENERAL CONSULTANT		CONTRACTOR		 وزارة النقل هيئة العامة للطرق والسكك الحديدية GARBLT		 وزارة النقل MINISTRY OF TRANSPORTATION	
PREPARED BY :		EET PROJECT		 شركة جاربليت للاستشارات الهندسية		 شركة الجندل للمصممات والهندسة		 شركة الماركة					
REVISION :		GERGA-QUS SECTOR											
APPROVED BY : DR. KHALID KANDEL		DRAWING NO.:											
DRAWING SCALE : NTS		DATE : NOVEMBER 2023											
DRAWING SIZE : ISO - A3													

KEY MAP

NOTES:-


As Built Stations
and Layer Elevation :

- 582+840 to 583+240 -3m
- 583+240 to 583+880 -1.75m
- 584+020 to 584+140 -4m
- 584+140 to 584+260 -3.5m
- 584+280 to 584+440 -2.5m
- 584+440 to 584+500 -3m





LEGEND:-

Fill 



EG 

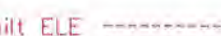As Built ELE 

SMART DESIGN
HSR
Eng ()

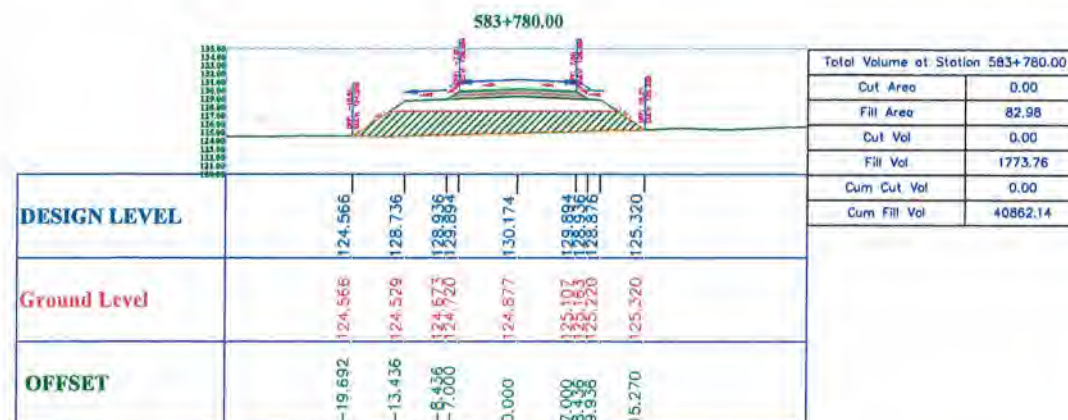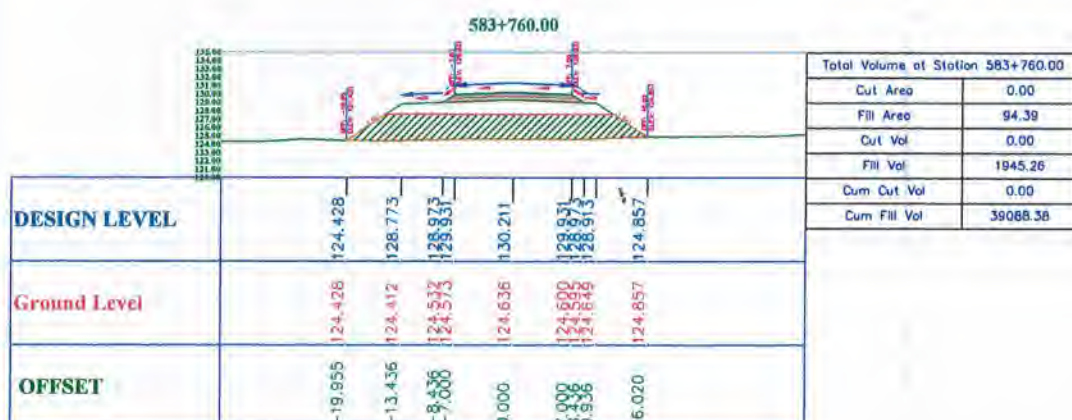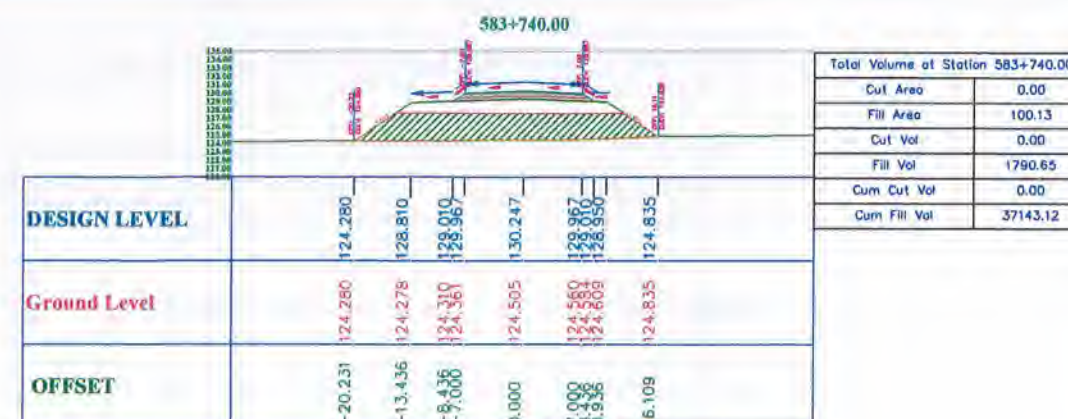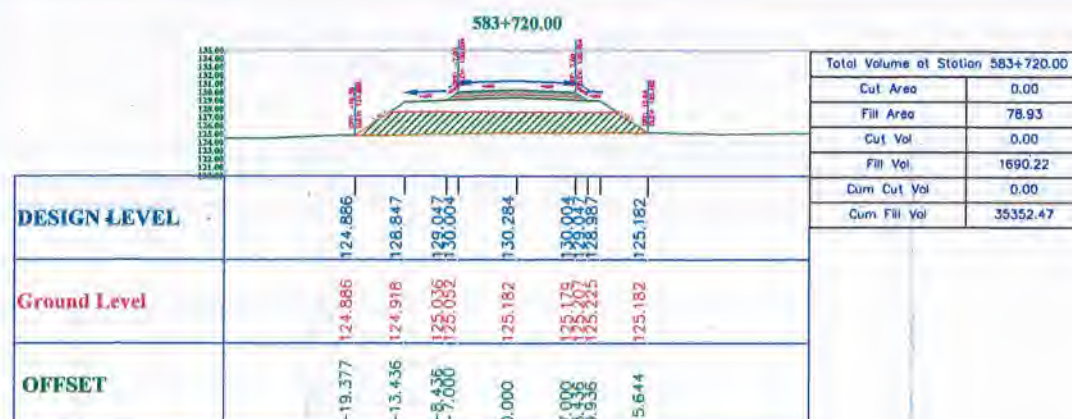

DESIGNED BY : PREPARED BY : REVISION : APPROVED BY : DR. KHALID KANDEL DRAWING SCALE : NTS DRAWING SIZE : ISO - A3						PROJECT EET PROJECT GERGA-QUS SECTOR		GARBLT CONSULTANT 		GENERAL CONSULTANT 		CONTRACTOR 					
REV	DESCRIPTION	DRAW	DES	CHK	APD	DRAWING NO.:		DATE :									
01	(REVISED)	O.K.	E.N.	T.A.	E.N.	DATE :		NOVEMBER 2023									

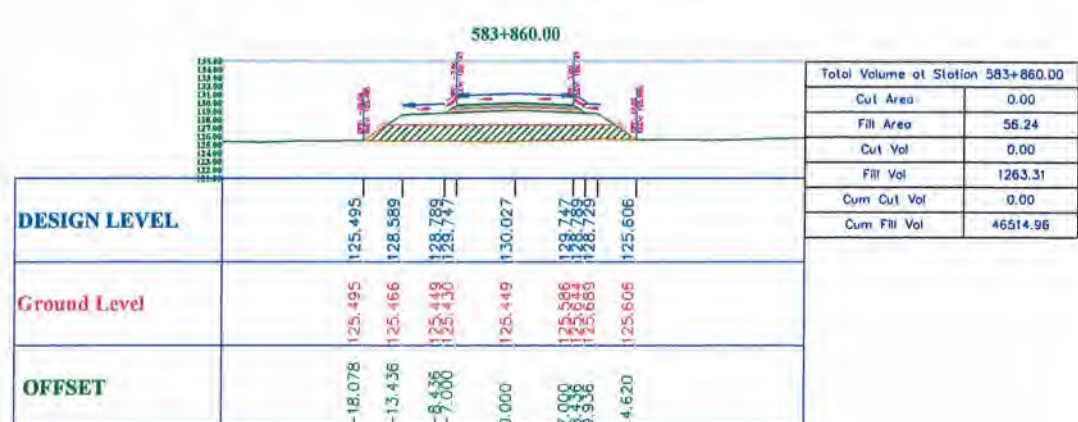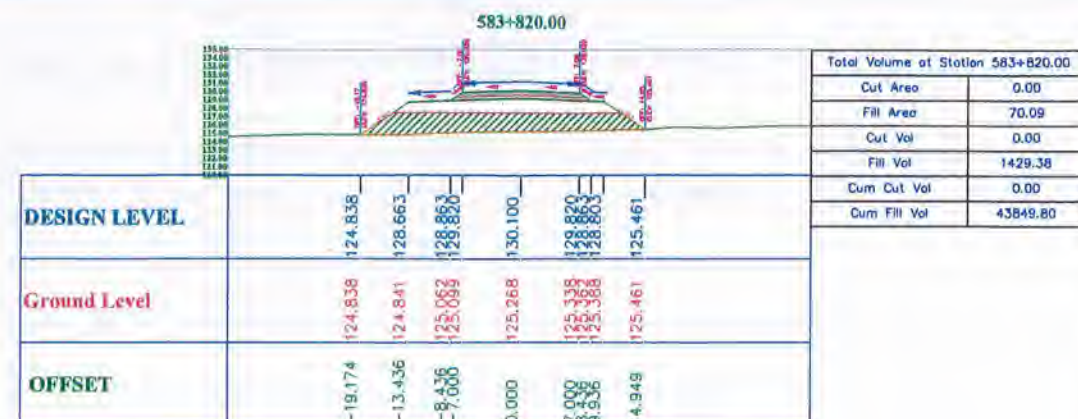

As Built ELE

SMART DESIGN
HSR
Eng (

										DESIGNED BY :										PROJECT EET PROJECT GERGA-QUS SECTOR										GARBLT CONSULTANT										GENERAL CONSULTANT										CONTRACTOR										 وزارة النقل الهيئة العامة للنقل والشوارع والنقل البري GARBLT										 وزارة النقل MINISTRY OF TRANSPORTATION	
										PREPARED BY :																				DRAWING NO.:	
										REVISION :																				DATE : NOVEMBER 2023	
OS REV.										APPROVED BY : DR.KHALID KANDEL	
DRAWING SCALE : NTS										DRAWING SIZE : ISO - A3	
REVISIONS	
O.K. E.N. T.A. E.N.	
DESCRIPTION										DRAW DES CHK APD	

NOTES:—

- $582+840$ to $583+240 -3m$
- $583+240$ to $583+880 -1.75m$
- $584+020$ to $584+140 -4m$
- $584+140$ to $584+260 -3.5m$
- $584+280$ to $584+440 -2.5m$
- $584+440$ to $584+500 -3m$

LEGEND:-



EG: -----

[illegible]

SMART DESIGN
HSR
Eng (

[illegible]

								DESIGNED BY :		PROJECT EET PROJECT GERGA-QUS SECTOR		GARBLT CONSULTANT		GENERAL CONSULTANT		CONTRACTOR		 وزارة النقل الهيئة العامة لشؤون النقل والنقل البري GARBLT		 وزارة النقل MINISTRY OF TRANSPORTATION															
								PREPARED BY :				DRAWING NO.:																							
								REVISION :																											
								APPROVED BY : DR.KHALID KANDEL																											
								DRAWING SCALE : NTS		DATE : NOVEMBER 2023																									
								DRAWING SIZE : ISO A3																											
<table><tr><th>OS</th><th>REV</th><th>DESCRIPTION</th><th>REVISION</th><th>DRAY</th><th>DES</th><th>CHK</th><th>APD</th></tr><tr><td></td><td></td><td></td><td></td><td></td><td></td><td></td><td></td></tr></table>								OS	REV	DESCRIPTION	REVISION	DRAY	DES	CHK	APD																				
OS	REV	DESCRIPTION	REVISION	DRAY	DES	CHK	APD																												

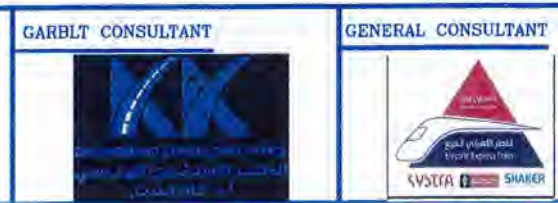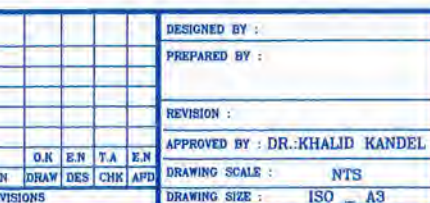

NOTES:-

As Built Stations
and Loyer Elevation :

- 582+840 to 583+240 $-3m$
- 583+240 to 583+880 $-1.75m$
- 584+020 to 584+140 $-4m$
- 584+140 to 584+260 $-3.5m$
- 584+280 to 584+440 $-2.5m$
- 584+440 to 584+500 $-3m$

LEGEND:-

Fill 

EG -----

As Built ELE -----

SMART DESIGN
HSR
Eng (

KEY MAP

NOTES:-

As Built Stations
and Layer Elevation :

- 582+840 to 583+240 - 3m
- 583+240 to 583+880 - 1.75m
- 584+020 to 584+140 - 4m
- 584+140 to 584+260 - 3.5m
- 584+280 to 584+440 - 2.5m
- 584+440 to 584+500 - 3m




LEGEND:-

Fill





EG -----

As Built ELE -----

SMART DESIGN
HSR
Eng ()

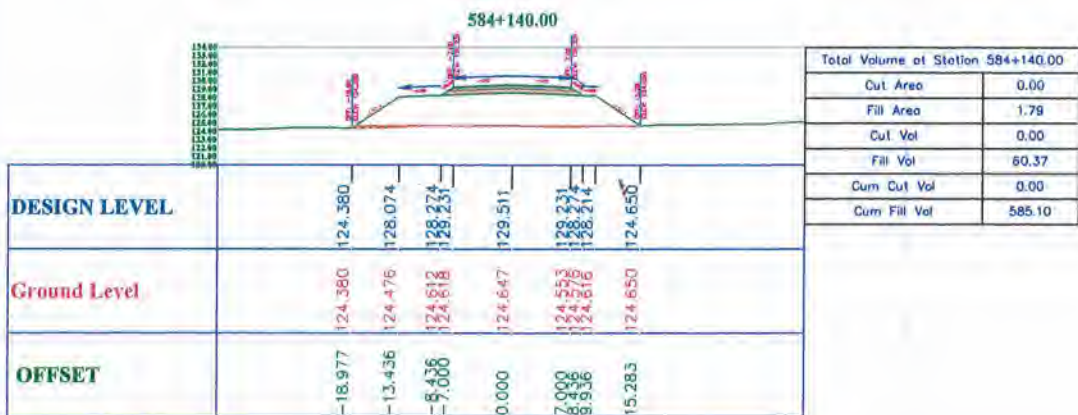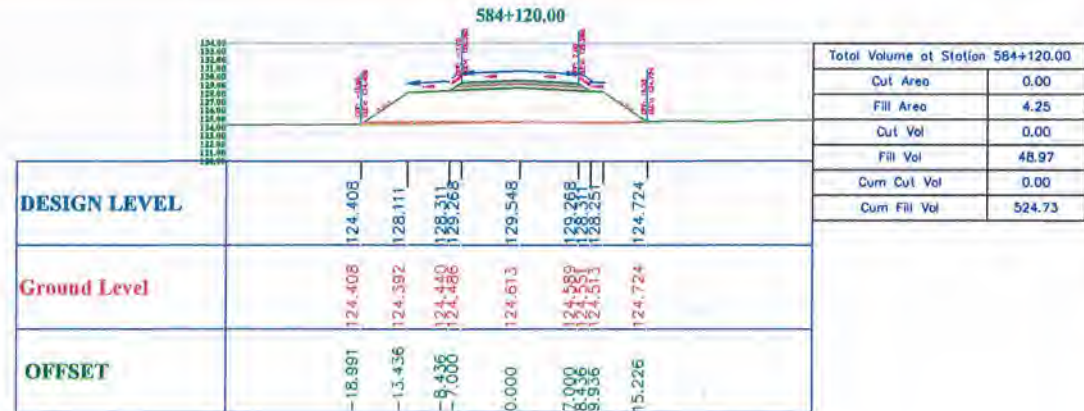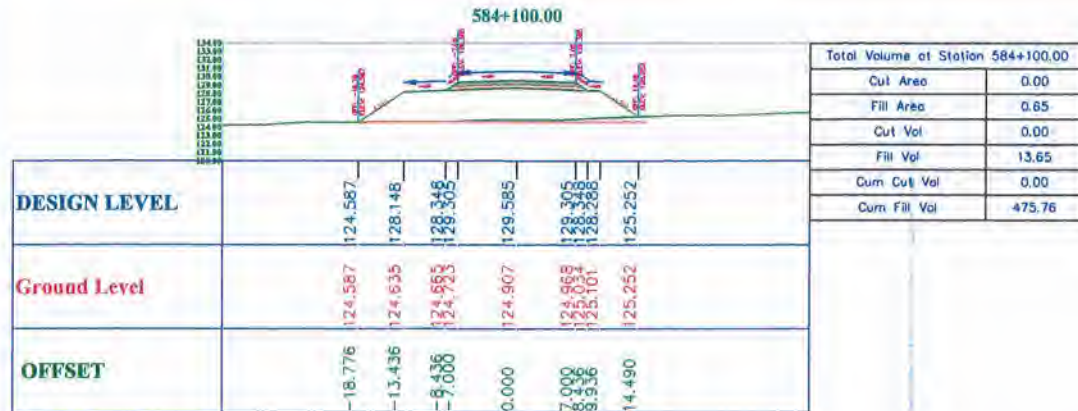

DESIGNED BY : PREPARED BY : REVISION : APPROVED BY : DR. KHALID KANDEL DRAWING SCALE : NTS DRAWING SIZE : ISO - A3						PROJECT EET PROJECT GERGA-QUS SECTOR		GARBLT CONSULTANT 		GENERAL CONSULTANT 		CONTRACTOR 			
REV.	DESCRIPTION	DRAW	DES	CHK	APD	DRAWING NO.: DATE : NOVMBER 2023									

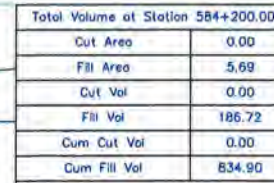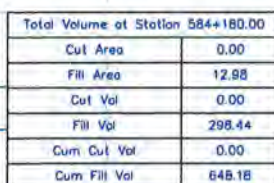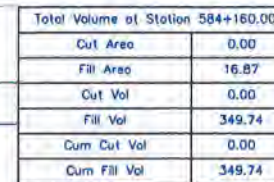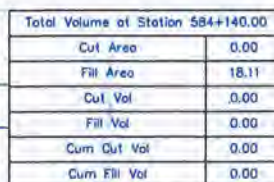

NOTES:-

- 582+840 to 583+240 -3m
- 583+240 to 583+880 -1.75m
- 584+020 to 584+140 -4m
- 584+140 to 584+260 -3.5m
- 584+280 to 584+440 -2.5m
- 584+440 to 584+500 -3m


Fill

EG

As Built ELE -----

SMART DESIGN
HSR
Eng (

[illegible]

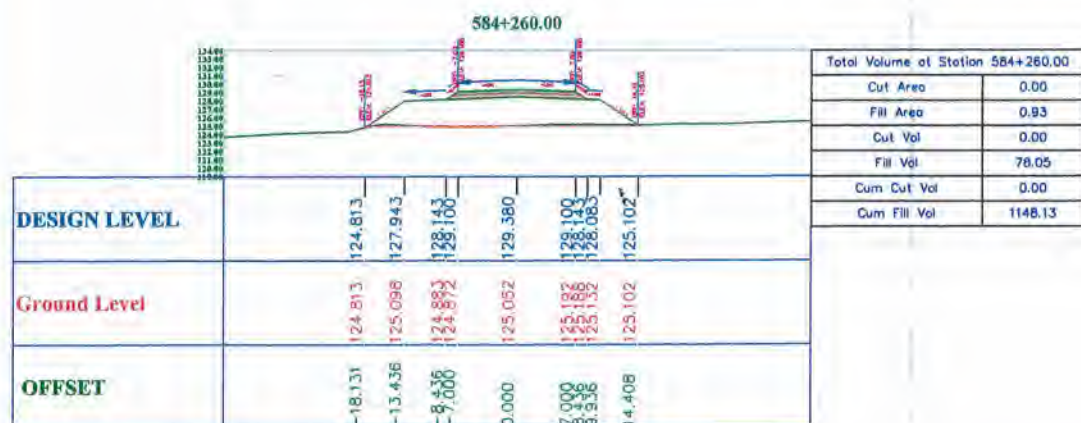

NOTES:-

- $582+840$ to $583+240$ $-3m$
- $583+240$ to $583+880$ $-1.75m$
- $584+020$ to $584+140$ $-4m$
- $584+140$ to $584+260$ $-3.5m$
- $584+280$ to $584+440$ $-2.5m$
- $584+440$ to $584+500$ $-3m$


Fill 

EG -----


As Built ELE -----

SMART DESIGN
HSR
Eng (


[illegible]

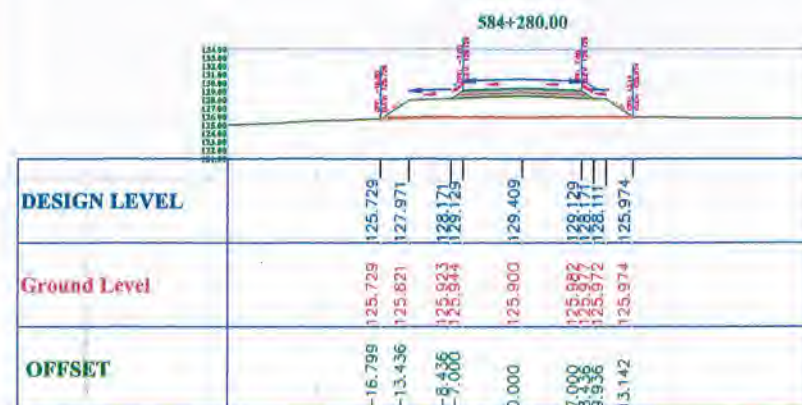

Total Volume at Station 584+280.00	
Cut Area	0.00
Fill Area	2.96
Cut Vol	0.00
Fill Vol	0.00
Cum Cut Vol	0.00
Cum Fill Vol	0.00

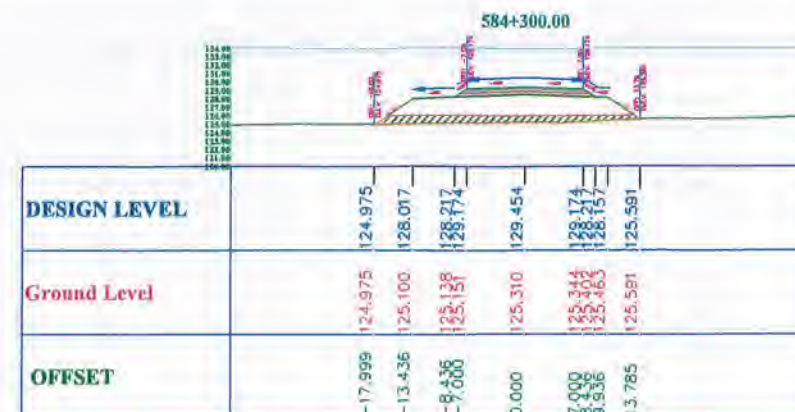

Total Volume at Station 584+300.00	
Cut Area	0.00
Fill Area	24.64
Cut Vol	0.00
Fill Vol	276.04
Cum Cut Vol	0.00
Cum Fill Vol	276.04

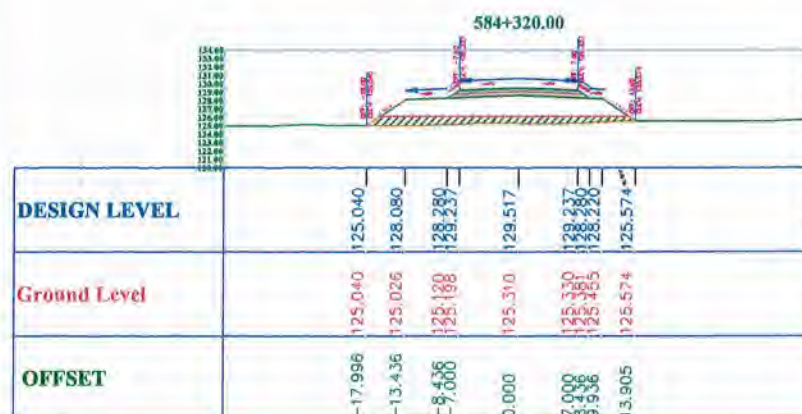

Total Volume at Station 584+320.00	
Cut Area	0.00
Fill Area	26.60
Cut Vol	0.00
Fill Vol	512.38
Cum Cut Vol	0.00
Cum Fill Vol	788.41



Total Volume at Station 584+340.00	
Cut Area	0.00
Fill Area	24.22
Cut Vol	0.00
Fill Vol	508.19
Cum Cut Vol	0.00
Cum Fill Vol	1296.60

KEY MAP

NOTES:-

As Built Stations and Layer Elevation :


- 582+840 to 583+240 -3m
- 583+240 to 583+880 -1.75m
- 584+020 to 584+140 -4m
- 584+140 to 584+260 -3.5m
- 584+280 to 584+440 -2.5m
- 584+440 to 584+500 -3m

LEGEND:-

Fill 
EG 
As Built ELE 

SMART DESIGN
HSR
Eng ()

						DESIGNED BY :		PROJECT EET PROJECT GERGA-QUS SECTOR		GARBLT CONSULTANT		GENERAL CONSULTANT		CONTRACTOR							
						PREPARED BY :				DRAWING NO.:								وزارة النقل المسئولة العامة لتطوير وتشغيل والنقل البري GARBLT		وزارة النقل المسئولة العامة لتطوير وتشغيل والنقل البري MINISTRY OF TRANSPORTATION	
						REVISION :				DATE : NOVEMBER 2023											
						APPROVED BY : DR..KHALID KANDEL															
						DRAWING SCALE : NTS															
						DRAWING SIZE : ISO - A3															
REVISIONS																					
06	REV.	DESCRIPTION	DRAW	DES	CHK	APD															

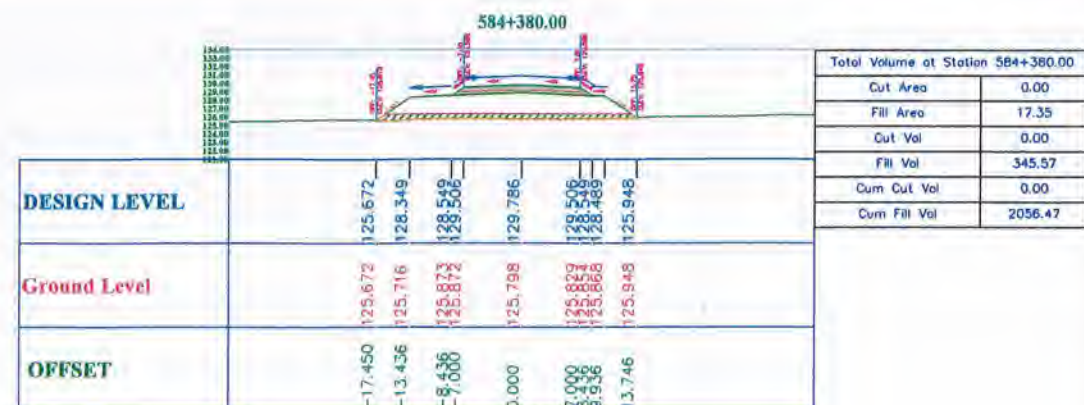

- 582+840 to 583+240 -3m
- 583+240 to 583+880 -1.75m
- 584+020 to 584+140 -4m
- 584+140 to 584+260 -3.5m
- 584+280 to 584+440 -2.5m
- 584+440 to 584+500 -3m

LEGEND:-

Fill 

EG -----

As Built ELE

SMART DESIGN
HSR
Eng (

										DESIGNED BY :	PROJECT EET PROJECT GERGA-QUS SECTOR	GARBLT CONSULTANT	GENERAL CONSULTANT	CONTRACTOR	 وزارة النقل الهيئة العامة للطرق والمواصلات والنقل البري GARBLT	 وزارة النقل MINISTRY OF TRANSPORTATION		
										PREPARED BY :		DRAWING NO.:						
										REVISION :								DATE : NOVEMBER 2023
										APPROVED BY : DR. KHALID KANDEL								
DB (Rev. 0001) O.K. E.N. T.A. E.N. REV. DESCRIPTION DRAW DES CHK APD REVISIONS										DRAWING SCALE : NTS								
										DRAWING SIZE : ISO - A3								

KEY MAP

NOTES:-

As Built Stations
and Layer Elevation :

- 582+840 to 583+240 -3m
- 583+240 to 583+880 -1.75m
- 584+020 to 584+140 -4m
- 584+140 to 584+260 -3.5m
- 584+280 to 584+440 -2.5m
- 584+440 to 584+500 -3m

LEGEND:-

Fill 

EG 

As Built ELE 

SMART DESIGN
HSR
Eng ()



																																																																																																																																																																																																																																																																																																																																																																																																																																																																																																																																																																																																																																																																																																																																																																																																																																																																																																																																																																																																																																																																																																																																																																																																																																																																																																																																																																																																																					</
--	--	----



DESIGN LEVEL			
Ground Level		125.881	125.881
		125.883	128.632
		125.934	128.836
		126.005	130.069
		126.885	128.789
		126.936	128.632
		125.967	125.967
OFFSET		17.562	
		13.436	
		8.266	
		7.000	
		0.000	
		0.000	
		19.336	
		4.144	



DESIGN LEVEL	Ground Level	OFFSET
	125.979	17.559
	125.936	13.436
	126.039	8.438
	126.094	7.000
	125.080	0.000
	126.016	0.000
	126.069	0.000
	126.067	0.000
	126.147	4.016

KEY MAP

NOTES:-

As Built Stations
and Layer Elevation :


- $582+840$ to $583+240$ $-3m$
- $583+240$ to $583+880$ $-1.75m$
- $584+020$ to $584+140$ $-4m$
- $584+140$ to $584+260$ $-3.5m$
- $584+280$ to $584+440$ $-2.5m$
- $584+440$ to $584+500$ $-3m$

LEGEND:-

Fill 

EG -----

As Built ELE -----

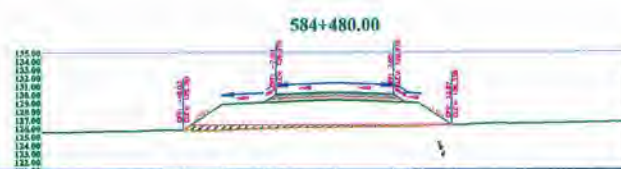[illegible]

DESIGN LEVEL	Ground Level	OFFSET
	126.245	-17.441
	126.206	-13.436
	126.175	-8.436
	126.075	-7.000
	130.353	0.000
	126.413	13.900

SMART DESIGN
HSR
Eng ()

[illegible]



NOTES:-

As Built Stations
and Layer Elevation :

- 582+840 to 583+240 $-3m$
- 583+240 to 583+880 $-1.75m$
- 584+020 to 584+140 $-4m$
- 584+140 to 584+260 $-3.5m$
- 584+280 to 584+440 $-2.5m$
- 584+440 to 584+500 $-3m$


LEGEND:-

Fill 

EG -----


As Built ELE

SMART DESIGN
HSR
Eng (

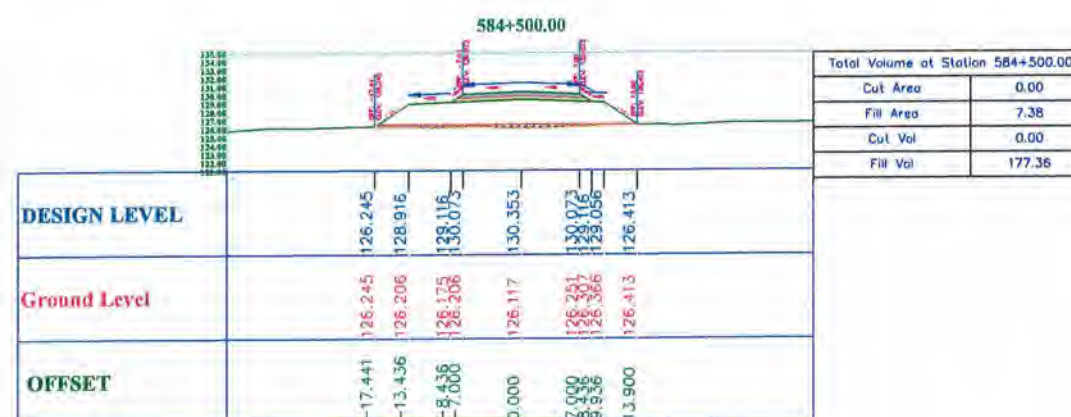[illegible]

KEY MAP

Typical Cross Section

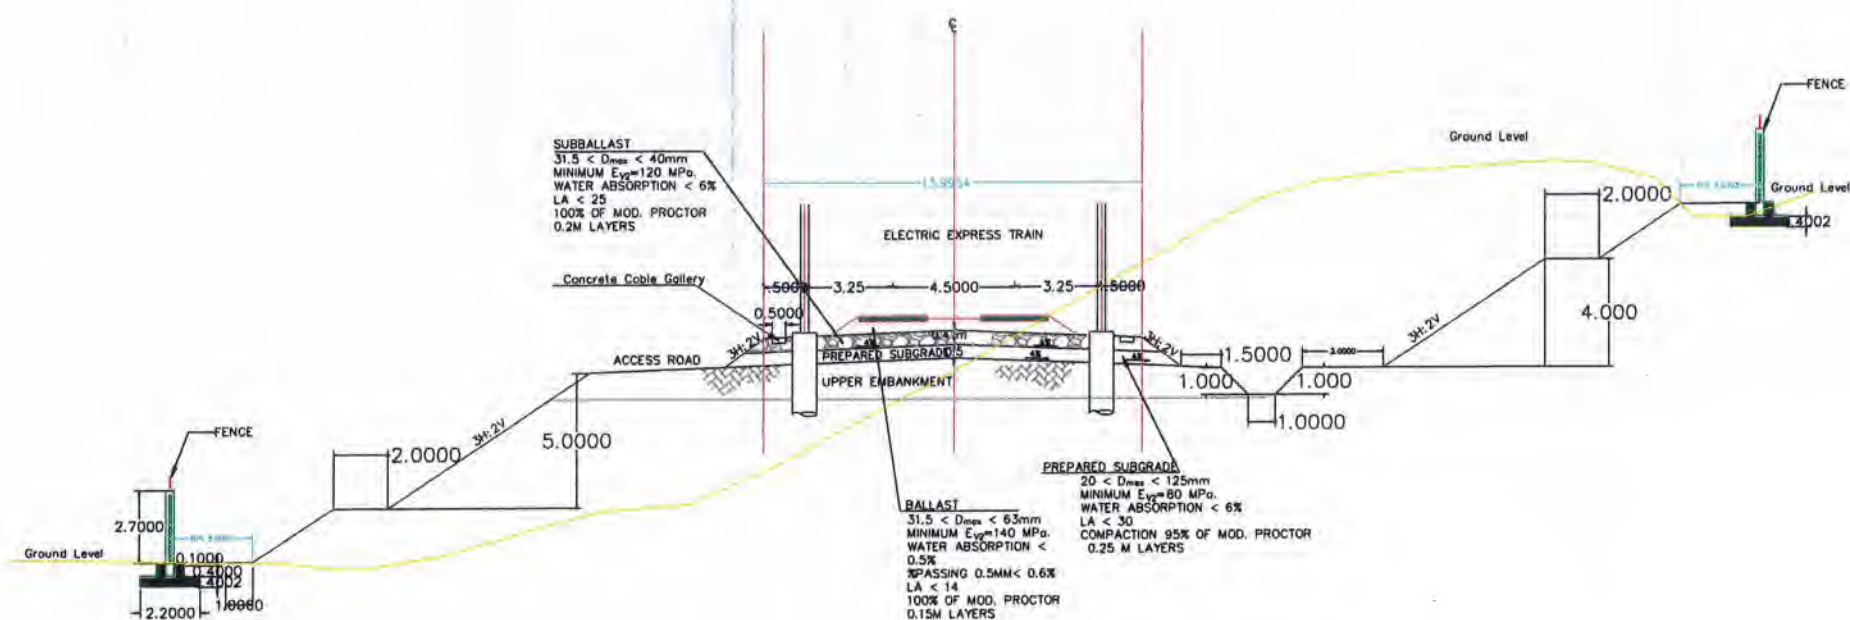

NOTES:-

LEGEND:-

										DESIGNED BY :		PROJECT EET PROJECT GERGA-QUS SECTOR		GARBLT CONSULTANT		GENERAL CONSULTANT		CONTRACTOR		 وزارة النقل الهيئة العامة للنقل والتطوير والنقل البري GARBLT		 وزارة النقل MINISTRY OF TRANSPORTATION	
										PREPARED BY :													
										REVISION :													
										APPROVED BY : DR. KHALID KANDEL													
00 REV. DESCRIPTION DRAW DES CHK APD REVISIONS										DRAWING SCALE : NTS		DRAWING NO.:											
										DRAWING SIZE : ISO A3		DATE : November 2023											