



السيد المهندس / رئيس قطاع التنفيذ والمناطق

تحية طيبة و بعد

إيماء الى مشروع تنفيذ الجسر الترابي و الاعمال الصناعية بمشروع قطار ٦ اكتوبر / بنى سلامة بطول ٦٧ كم

المسافة من تقاطعه مع خط سكة حديد بشتيل / الاتحاد عند قرية بنى سلامة حتى تقاطعه مع خط سكة حديد

الواحات البحرية عند الميناء الجاف المسافة من الكم ٠.٠٠ الى الكم ٦.٠٠ بطول ٦ كم

(استكمال الطبقة السفلية من NGL الى ٢ - مرحلة اولى) بالامر المباشر .

تنفيذ مكتب / علي نصار حسن منصور للمقاولات العامة

نتشرف بان نرفق لسيادتكم طيه مقاييسه معدلة رقم (١) بقيمه (١٩٩٩٣٤٤)

(تسعة عشر مليون و تسعمائة و تسعة و تسعين و ثلاثة و اربعة واربعين جنيه)

برجاء التفضل بالاحاطة و التوجيه باللازم .

وتقضوا بقبول فائق الاحترام و التقدير ،،،،

يعتمد ،،،،

رئيس الادارة المركزية

مهندس / نصر محمد نصر طبيخ



مشروع أعمال الجسر الترابي والاعمال الصناعية لخط سكة حديد ٦ اكتوبر / بني سالمه بطول ٦٧ كم في المسافة من كم ٦٠٠٠+٠٠٠٠ و حتى ٦٠٠٠+٠٠٠٠ بطول ٦ كم
(أعمال استكمال الطبقات السفلية مرحلة اولى) (من NGL الى ٢-)

تنفيذ: شركة علي نصار للمقاولات العامة

مقاييس معدلة رقم (١)

الإجمالي	الكمية	الفئة	الوحدة	البيان	M
أعمال الازالة والتقطير					
٣٠٠٠	٣٠٠٠	٨٢٠٠	٢٣	بالفتر المكعب أعمال تكسير وازالة المباني الخرسانية عادمة او مسلحة او ارجحة او دبیش مع نقل ناتج التكسير خارج الموقع للمقالب العمومية طبقاً لاصول الصناعة وكراسة الشروط ومواصفات الخاصة بسكة حديد مصر ومواصفات الهيئة العامة للطرق والكباري وتعليمات المهندس المشرف. والفتنة شاملة مما جمبيه بالفتر المكعب لمسافة نقل حتى ٢٠ كم ويتم احتساب علاوة ١ جنية للكم في حالة الزيادة والنقصان .	١-١
٣٠٠٠	٣٠٠٠	١٧٠٠	٢٣	بالفتر المكعب أعمال ازالة المخلفات بجميع انواعها البناه والرتش والمودع العضوية و....، وتسليم موقع خالي ونظيف طبقاً لتعليمات المهندس المشرف والفتنة شاملة اعمال نقل المخلفات خارج الموقع على مسؤولية المقاول وكل ما يلزم لنهو العمل طبقاً لاصول الصناعة وكراسة الشروط ومواصفات الخاصة بسكة حديد مصر ومواصفات الهيئة العامة للطرق والكباري وتعليمات المهندس المشرف. وذلك لمسافة ٥٠٠ م . وفي حالة زيادة مسافة النقل عن ٥٠٠ م يتم احتساب علاوة ١٠٥ جنية عن كل ١ كم زيادة يتم احتساب علاوه ٢ جنية /م لكل ٥ متر عمق وذلك يشمل انشاء مدققات ومطالع ومنازل.	١-٢
٣٠٠٠	٣٠٠٠	٧١٠	٢٣	بالفتر المسطح ازالة وقطع المزروعات المتعارضة مع المسار والتي تستلزم لها التنفيذ بالمعدات الميكانيكية بمسكع ١٥ سم والبتنة يشمل التقطير وازالة الجذور وعمل الحفر والتسويه مع نقل المخلفات للمقالب العموميه وكل ما يلزم طبقاً لاصول الصناعة وكراسة الشروط ومواصفات الخاصة بسكة حديد مصر ومواصفات الهيئة العامة للطرق والكباري وتعليمات المهندس المشرف . وذلك لمسافة نقل ١ كم مع احتساب علاوة ٥٢٥ جنية للكم في حالة الزيادة والنقصان	١-٣
٣٠٠٠	٣٠٠٠	٣٠٠	العدد	بالعدد ازالة اشجار من مسار الطريق والتحاصل منها على ان لا يقل قطر الاشجار عن ٣ سم شامل التخليل بارتفاع لا يقل عن ٤ متر طبقاً لاصول الصناعة وكراسة الشروط ومواصفات الخاصة بسكة حديد مصر ومواصفات الهيئة العامة للطرق والكباري وتعليمات المهندس المشرف .	١-٤
٣٠٠٠	٣٠٠٠	٨٠٠		اشجار لا تقل قطرها عن ٣ سم	١-٤-١
٣٠٠٠	٣٠٠٠	٣٠٠٠	العدد	تخليل بارتفاع لا يقل عن ٤ متر	١-٤-٢
٣٠٠٠	٣٠٠٠	٢,٧٥٠٠٠		القيام باختبار (plate load test) طبقاً لتعليمات الاستشاري العام للمشروع: وطبقاً لملحق ١ الخصائص الفنية لجسر السكة ومادة التزييت في كراسة الشروط الخاصة والمواصفات الفنية الخاصة بسكة حديد مصر	١-٥
أعمال الحفر					
٣٠٠٠	٣٠٠٠	٤٤٦-	٢٣	بالفتر المكعب أعمال حفر باستخدام المعدات الميكانيكية لجمع انواع التربة عدا التربة الصخرية بالعمق المطلوب للوصول للمنسوب الصالح للتأسيس اسفل المنسوب التصميمي للسكك الحديد طبقاً لما ورد بتقرير التربة وحسب الابعاد والمقاسات والمناسبات الموضحة بالرسومات التنفيذية مع نقل ناتج الحفر الغير صالح او نقل التربة الصالحة الزائدة الى المشاون التي تحدها الهيئة لاعادة تشكيلها وذلك لمسافة ٥٠٠ م مع التسويف والازركة لجوانب الحفر وتشغيل قاع الحفر طبقاً للقطاعات التصميمية العرضية التوجيه والقطعاط طولي والرسومات التفصيلية المعتمدة والقياس طبقاً لابعاد الرسومات وكل ما يلزم لنهو العمل كاملاً طبقاً لاصول الصناعة وكراسة الشروط ومواصفات الخاصة بسكة حديد مصر ومواصفات الهيئة العامة للطرق والكباري وتعليمات المهندس المشرف . وفي حالة زيادة مسافة النقل عن ٥٠٠ م يتم احتساب علاوة ١٠٥ جنية عن كل ١ كم زيادة يتم احتساب علاوه ٢ جنية /م لكل ٥ متر عمق وذلك يشمل انشاء مدققات ومطالع ومنازل.	١-٦
٣٠٠٠	٣٠٠٠	٣٦٧-	٢٣	بالفتر المكعب أعمال حفر باستخدام المعدات الميكانيكية في التربة المتماسكة عدا التربة الصخرية (باستخدام البليدوزر) بالعمق المطلوب للوصول للمنسوب الصالح للتأسيس اسفل المنسوب التصميمي للسكك الحديد طبقاً لما ورد بتقرير التربة وحسب الابعاد والمقاسات والمناسبات الموضحة بالرسومات التنفيذية مع نقل ناتج الحفر الغير صالح او نقل التربة الصالحة الزائدة الى المشاون التي تحدها الهيئة لاعادة تشكيلها وذلك لمسافة ٥٠٠ م مع التسويف والازركة لجوانب الحفر وتشغيل قاع الحفر طبقاً للقطاعات التصميمية العرضية التوجيه والقطعاط طولي والرسومات التفصيلية المعتمدة والقياس طبقاً لابعاد الرسومات وكل ما يلزم لنهو العمل كاملاً طبقاً لاصول الصناعة وكراسة الشروط ومواصفات الخاصة بسكة حديد مصر ومواصفات الهيئة العامة للطرق والكباري وتعليمات المهندس المشرف . وفي حالة زيادة مسافة النقل عن ٥٠٠ م يتم احتساب علاوة ٥ جنية عن كل ١ كم زيادة يتم احتساب علاوه ٢ جنية /م لكل ٥ متر عمق وذلك يشمل انشاء مدققات ومطالع ومنازل.	١-٧



١٦ / ١٢٣٣
٥١٩١٣٢٨٨٤

٢٠١٩/١٢/٢٠١٩
٥١٩١٣٢٨٨٤



مشروع اعمال الجسر الترابي والاعمال الصناعية لخط سكة حديد ٦ اكتوبر / بني سلامة بطول ٦٧ كم في المسافة من كم ٦٠٠٠+٠٠٠ و حتى ٦٤٠٠٠ بطول ٦ كم

(اعمال استكمال الطبقات السفلية مرحلة اولى) (من NGL الى ٢ -)

تنفيذ: شركة علي نصار للمقاولات العامة

مقاييسه معدلة رقم (١)

الرتبة	الوحدة	القنة	الكمية	الاجمالى
٣	بالمتر المكعب اعمال حفر بالمعدات الميكانيكية في تربة صخرية ومحمل على البند الاق ١- تحمل ونقل ناتج الحفر لمسافة لا تقل عن ٥٠٠ متر. ٢- ارتكبة الممول الجانبي باستخدام المعدات الميكانيكية. ٣- توريد اتنية مطابقة للمواصفات وتشغيلها باستخدام الات التسوية يسمك لا يزيد عن ٢٥ سم لاستكمال المنسوب التصميمي لتشكيل الجسر والاكتاف (نسبة تحمل كأليغوري لا تقل عن ١٠%) ورشها بالبياه الاصلية للوصول الى نسبة الرطوبة المطلوبة والدمك الجيد بالهراسات للوصول الى اقصى كثافة جافة (٩٥% من الكثافة الجافة القصوى) . ويتم التنفيذ طبقاً للبيانات التصميمية والقطاعات العرضية التموذجية والرسومات التفصيلية المعتمدة والبند يجمع مسئولياته طبقاً لاصول الصناعة وكراسة الشروط ومواصفات الخاصة بسكة حديد مصر و مواصفات الهيئة العامة للطرق والكباري وتعليمات المهندس المشرف . وفي حالة زيادة مسافة نقل ناتج الحفر عن ٥٠٠ متر من محور الطريق يتم حساب ١,٠٥ جنيه للكيلومتر زيادة	٣٣		
٣-٢	١- ذات اجهاد (١٠٠ - ٢٠٠) كجم / سم ٢ ٢- ذات اجهاد (٢٠٠ - ٣٠٠) كجم / سم ٢ ٣- ذات اجهاد (٣٠٠ - ٤٠٠) كجم / سم ٢ ٤- ذات اجهاد اعلى من ٤٠٠ كجم / سم ٢			

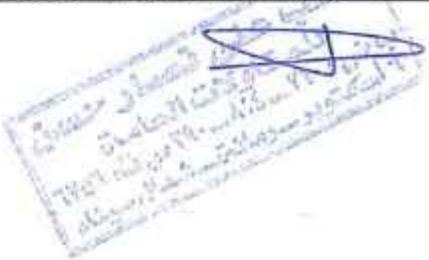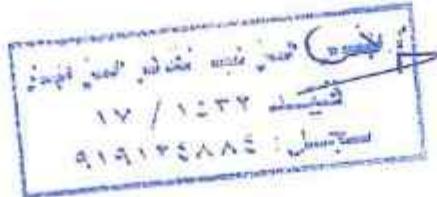



مشروع اعمال الجسر الترابي والاعمال الصناعية لخط سكة حديد ٦ اكتوبر / بنى سلامه بطول ٦٧ كم في المسافة من كم ٦٠٠٠ و حتى ٦٤٠٠ بطول ٦ كم

(اعمال استكمال الطبقة السفلية مرحلة اولى) (من NGL الى ٢ -)

تنفيذ: شركة علي نصار للمقاولات العامة

مقاييسه معدلة رقم (١)

الايجام	الكمية	الفترة	الوحدة	البيان	م
				٢- اعمال الردم	٣
٦٠٠٠	٦٠٠٠	٦١	٦٢	<p>بالметр المكعب اعمال استخدام ناتج الحفر في اعمال الردم والمحاياقة، للمواصفات وتشغيلها باستخدام الات التسويف لاستكمال المنسوب التصميمي لتشكيل الجسر الترابي والاكتاف (على ان تكون نسبة تحمل كاليفورنيا طبقاً للهيئة القومية لسكة حديد مصر) ورشها بال المياه الاصولية للوصول الى نسبة الرطوبة المطلوبة والدمك الجيد بالهراسات للوصول اقصى كثافة جافة لا تقل عن ٩٥ % من الكثافة الجافة القصوى ويتم التنفيذ طبقاً للتناسبات التصميمية والقطاعات العرضية التنموذجية والرسومات التفصيلية المعتمدة والبند يجمع مساحتها طبقاً لاصول الصناعي وكراسة الشروط ومواصفات الخاصة بسكة حديد مصر وتعليمات المهندس المشرف.</p> <p>السعر لا يشمل قيمة المادة المحرجية ، على ان يتم سداد القيمة للشركة المصرية للتعدين وادارة واستغلال الحاجر والملاحم بمعرفة الهيئة القومية لسكة حديد مصر.</p> <p>- مسافة النقل حتى ٢ كم.</p> <p>يتم احتساب علاوه ١,٤٥ جنية لكل ١ كم زيادة.</p> <p>في حالة وجود مدققات في مسافات النقل يتم اضافة ٣ جنية على مسافة ١٢ كم في المدقق وعند التغير في طول المدقق يتم احتسابها نسبة وتناسب</p> <p>في حالة طلب جهاز الاشراف زيادة نسبة الدملك عن ٩٥ % يحسب زيادة ١ جنية على كل ١ %</p>	١-٣
٦٠٠٠	٦٠٠٠	٦٢	٦٣	<p>بالمرة المكعب اعمال تحمل وتوري، ونقل ارثه مطابقة للمواصفات وتشغيلها باستخدام الات التسويف لاستكمال المنسوب التصميمي لتشكيل الجسر الترابي والاكتاف ورشها بالمياه الاصولية للوصول الى نسبة الرطوبة المطلوبة والدمك الجيد بالهراسات للوصول اقصى كثافة جافة لا تقل عن ٩٥ % من الكثافة الجافة القصوى ويتم التنفيذ طبقاً للتناسبات التصميمية والقطاعات العرضية التنموذجية والرسومات التفصيلية المعتمدة والبند يجمع مساحتها طبقاً لاصول الصناعي وكراسة الشروط ومواصفات الخاصة بسكة حديد مصر وتعليمات المهندس المشرف.</p> <p>السعر لا يشمل قيمة المادة المحرجية مع قيام الشركة المنفذة بتقديم ما يتبت من الجهات الرسمية المعتمدة المشرفة عن المحاجر.</p> <p>- مسافة النقل حتى ٢ كم.</p> <p>- يتم تشغيل القرمه - اعلى طبقة الردم العلوية بسماكة لا تقل عن ٥ سم - باستخدام الات التسويف بسماكة لا يزيد عن ٢٥ سم</p> <p>- يتم تشغيل الجزء العلوي - جزء من الجسر بارتفاع لا يقل عن ١,٥٠ متر من قاع القرمه - باستخدام الات التسويف بسماكة لا يزيد عن ٢٥ سم ،</p> <p>- يتم تشغيل الجزء السفلي - باقى الارتفاع - على طبقات باستخدام الات التسويف بسماكة لا يزيد عن ٥ سم</p>	٢-٣
٦٠٠٠	٦٠٠٠	٦٣	٦٤	<p>(على الا تقل نسبة تحمل كاليفورنيا عن ٥٠ %) للجزء القرمه</p> <p>(على الا تقل نسبة تحمل كاليفورنيا عن ٤٢ %) للجزء العلوي</p> <p>(على الا تقل نسبة تحمل كاليفورنيا عن ١٠ %) للجزء السفلي</p> <p>يتم احتساب علاوه ١,١ جنية لكل ١ كم زيادة وذلك حتى مسافة نقل ١٠٠ كم و ١,٢٥ جنية لكل ١ كم زيادة عن مسافة نقل ١٠٠ كم.</p> <p>في حالة وجود مدققات في مسافات النقل يتم اضافة ٣ جنية على مسافة ١٢ كم في المدقق وعند التغير في طول المدقق يتم احتسابها نسبة وتناسب</p> <p>يتم زيادة مبلغ ٥ جنية في حالة استخدام بلدورز في التحمير للارض المتساقطة وذلك طبقاً لتحليل التربة .</p> <p>في حالة طلب جهاز الاشراف زيادة نسبة الدملك عن ٩٥ % يحسب زيادة ١ جنية على كل ١ %</p>	٢-٤
٦٠٠٠	٦٠٠٠	٦٤	٦٥	<p>بالметр المسطوح اعمال تشغيل الارض الطبيعية بسماكة ٣٠ سم - في حالة سماكة الردم او الحفر لا يزيد عن ٢٠ سم - عندما لا يوجد اختلاف في منسوب التصميم والارض الطبيعية والاعمال تشمل تشغيل القرمه مع الدملك الجيد للوصول الى اقصى كثافة جافة لا تقل عن ٩٥ % من الكثافة الجافة القصوى والقيام باختبار (plate load test) طبقاً لتعليمات الاستشاري العام للمشروع. كل ٥٠ متر. طولي لتحديد معاير المرونة بعد التشغيل . وكل ما يلزم لنها العمل كاملاً طبقاً لاصول الصناعي وكراسة الشروط ومواصفات الخاصة بسكة حديد مصر ومواصفات الهيئة العامة للطرق والكباري وتعليمات المهندس المشرف.</p> <p>بالطن اعمال توري واشبادة اسمنت مطابق للشروط والمواصفات ويشتمل بال بالنسبة المقررة والخالطة التصميمية والبند شامل كل ما يلزم نهـو العمل طبقاً لاصول الصناعي وكراسة الشروط ومواصفات الخاصة بسكة حديد مصر ومواصفات الهيئة العامة للطرق والكباري وتعليمات المهندس المشرف.</p>	٢-٥
٦٠٠٠	٦٠٠٠	٦٥	٦٦	<p>٦٧ / ١ - ٢</p> <p>٦٩١٢٨ - ٦٧</p>	٤-٣



مشروع أعمال الجسر الترابي والأعمال الصناعية لخط سكة حديد ٦ أكتوبر / بني سالمه بطول ٦٧ كم في المسافة من كم ١٠٠٠+٠٠٠ حتى ١٤٠٠+٠٠٠ بطول ٦ كم

(اعمال استكمال الطبقه السفلية مرحله اولى) (من NGL الى ٢-)

تنفيذ: شركة علي نصار للمقاولات العامة

مقاييسه معدلة رقم (١)

الإجمالي	الكمية	القده	الوحدة	البيان	م
				اعمال الخرسانات والعدايات والحماية من الحفارات السبولي	٤
				١- بالметр المسطوح اعمال توريد وصب خرسانة عادي سمك ١٥ سم لارتفاع ١٠ متر راسي لحماية الاكتاف والميول الجانبية تتكون من ٣،٨ م سن دولوميت متدرج ٤+٤،٣ رمل حرش والاضافات طبقاً لتعليمات الاستشاري (فيبر + سيكا) علي ان يكون السن نظيف ومغسول والرمل خالي من الشوائب والطفنة والإملاخ والمواد الغريبة مع موضع فوم (بالفاصل) بسمك ٢ سم (طبقاً لتعليمات الاستشاري) والبند يشمل تجهيز ودمك وتثبيت واستبدال مناسبة القرية الطبيعية اسفل البلاطة للوصول الى المناسب التصميمي على ان تتحقق الخرسانة اجهاد لا يقل عن ٢٥٠ كجم/سم٢ وتشطيب السطح وعمل الفواصل بالبيومون المرمل والتنفيذ طبقاً لاصول الصناعة والرسومات التفصيلية المعتمدة والبند يجمع مشتملاته طبقاً لمواصفات الهيئة العامة للطرق والكباري وتعليمات المهندس المشرف.	١-١
				٢- يتم اضافة علامة قدره ٥ جنية بعد اول ١٠ متر راسي على ان تضاف لكل مسطوح (لا يقل عن ٥ متر راسي).	٢
				٢-١ بالметр المكعب اعمال توريد وصب خرسانة عادي لتنفيذ قدمه سفلية وعلوية للاكتاف والميول الجانبية تتكون من ٣،٨ م سن دولوميت متدرج ٤+٤،٣ رمل حرش ٢٨٠+ كجم اسمنته بورولاندي عادي والاضافات طبقاً لتعليمات الاستشاري (فيبر + سيكا) علي ان يكون السن نظيف ومغسول والرمل خالي من الشوائب والطفنة والإملاخ والمواد الغريبة والبند يشمل تجهيز واستبدال مناسبة القرية الطبيعية اسفل البلاطة للوصول الى المناسب التصميمي على ان تتحقق الخرسانة اجهاد لا يقل عن ٢٥٠ كجم/سم٢ وتشطيب السطح والتنفيذ طبقاً لاصول الصناعة والرسومات التفصيلية والبند يجمع مشتملاته وتعليمات المهندس المشرف	٢-١
				٢-٢ بالметр المكعب توريد خرسانة عادي اسفل القواعد المسلحة للأساسات تتكون من ٣،٨ م سن دولوميت متدرج ٤+٤،٣ رمل حرش ٢٥٠+ كجم اسمنته بورولاندي عادي على ان يكون السن والرمل نظيف وخالي من الطفلة والإملاخ والمواد الغريبة بمختلف الإتقانات وفي اي مكان وتحت اي ظروف في منطقة العمل والبند يشمل تجهيز واستبدال السطح مع الريش والدهن اسفل البلاطة للوصول الى المناسب التصميمي طبقاً لرسومات المعتمدة على ان تتحقق الخرسانة اجهاد لا يقل عن ٢٠٠ كجم/سم٢ والتنفيذ مما جمه عليه طبقاً لوحات المعتمدة وكل ما يلزم لنها العمل كاملاً طبقاً لاصول الصناعة والشروط والمواصفات طبقاً لكراسة الشروط والمواصفات وطبقاً لكراسة الشروط والمواصفات الخاصة بسكة حديد مصر (الفصل الخامس) وتعليمات المهندس المشرف	٢-٢
				٢-٣ بالметр المكعب اعمال تنفيذ خرسانة مسلحة حوالنط سائلة مع استخدام اسمنته بورولاندي عادي ومحشوئ اسمنته لا يقل عن ٣٥٠ كجم/م٢ واجهاد لا يقل عن ٣٠٠ كجم/سم٢ السعر لا يشمل حديد التسليح وكل ما يلزم لنها العمل كاملاً طبقاً لاصول الصناعة والشروط والمواصفات وطبقاً لكراسة الشروط والمواصفات الخاصة بسكة حديد مصر (الفصل الخامس) وتعليمات المهندس المشرف	٢-٣
				٢-٤ بالметр الطول توريد وتركيب درابخ مواسير سابقة التجهيز قطر داخل كالاري (زيه ١٤) تسليح متدرج من انتاج شركة سيجوروت او ما يمتلكها من الخرسانة المسلحة باجهاد ٢٠٠ كجم / سـ٢ بنسبة خلط (٣٥٠ كجم اسمنته مقاوم الكربونات ٤+٤،٣ زلط ٤+٤،٣ رمل) مع تعليمات نهايات المسورة بخصوص الحديد مع عزل الوصلات بالخيش المقطرن مع ازالة المواسير لموقع تركيبها بحيث لا يحدث شرخ لها او كسور وسيتم رفع او استبعاد اي مسورة يحدث لها شرخ او كسر مع تقديم نوتة حسابية وملحق مواصفتها والفة شاملة اعمال الحفر حتى مواسير التصميمي وزرع الدياء وعمل السدود والفتنة غير شاملة الردم بالرمل حول واعلي المواسير و يتم التنفيذ طبقاً لتعليمات المنطقة المختصة والرسومات المعتمدة الفرقه والبند لا يشمل الجلب والتنفيذ مما جمه عليه طبقاً لوحات المعتمدة وكل ما يلزم لنها العمل كاملاً طبقاً لاصول الصناعة ومواصفات الهيئة العامة للطرق والكباري وتعليمات المهندس المشرف وكراسة الشروط ومواصفات الخاصة بسكة حديد مصر.	٢-٤
				٢-٥ ا. قطر ١ متر ب. قطر ١,٥ متر ج. قطر ٢ متر د. قطر ٢,٥ متر	٢-٥
				٢-٦ بالطن توريد حديد تسليح (٤/٦٠) لزوم جميع العناصر الانشائية والسعر يشمل التقاطع والتشكيل والنقل والتركيب وعمل الوصلات التي تم ترد في الرسومات والتنفيذ مما جمه عليه طبقاً لوحات المعتمدة وكل ما يلزم لنها العمل كاملاً طبقاً لاصول الصناعة والشروط والمواصفات وطبقاً لكراسة الشروط والمواصفات الخاصة بسكة حديد مصر (الفصل الخامس) وتعليمات المهندس المشرف	٢-٦

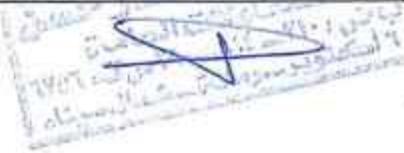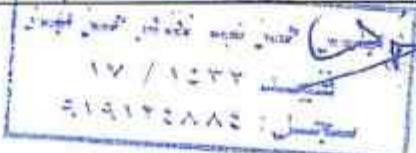



مشروع اعمال الجسر الترابي والاعمال الصناعية لخط سكة حديد ٦ اكتوبر /بني سالمه بطول ٦٧ كم في المسافة من كم ٦٠٠٠+٠٠٠ وحتى ٦٤٠٠-٠٠ بطول ٦ كم

(اعمال استكمال الطبقة السفلية مرحلة اولى) (من NGL الى ٢-)

تنفيذ: شركة علي نصار للمقاولات العامة

مقاييسه معدلة رقم (١)

الاجمالي	الكتلة	الثانية	الوحدة	البيان	م
٣٠٠٠	٣٠٠٠		٣٠٠٠	بالمتر الطولي توريد وتركيب مواسير P.V.C U تحمل حفظ ٦ بار والفتنة تشمل توريد جميع الاكسسوارات لتنجيم المواسير وضبط الميل والماد اللاصق ودفع الكارتات وكل ما يلزم لنهو العمل كاملاً طبقاً لاصول الصناعة وكراسة الشروط ومواصفات الخاصة بسكة حديد مصر ومواصفات الهيئة العامة للطرق والكباري وتعليمات المهندس المشرف	٧-٤
٣٠٠٠	٣٠٠٠	٣٠٠٠	٣٠٠٠	١- بوصلة	
٣٠٠٠	٣٠٠٠	٣٠٠٠	٣٠٠٠	٢- بوصلة	
				اعمال طبقات الاساس للسكة الحديد	٥
			٣٠	بالمتر المكعب اعمال توريد وفرش وتشغيل طبقة اساس سكة (Subballast) من الاحجار الصلبة المتردجة من ناتج تكسير الكسارات مطابقة لمواصفات الهيئة القومية للسكة الحديد وافق حجم الحبيبات ما بين ٣١,٥ مم الى ٥٠ مم والا يزيد نسبة الماء من متخل ٢٠٠ عن ٥ % و التدرج الوارد بالاشارةات الخاصة بالمشروع بنسبة تحمل كاليفورنيا لاقل عن ٦٨% ولا يقل عامل المرونة (EV2) من تجربة اوح التحميل عن ١٢٠ ميجاباسكال ولا يزيد نسبة الفاقد بجهاز لوس الجلوس عن ٣% ولا يزيد الامتصاص عن ١٠% والفتنة تشمل اعمال الفرد الخيط الجيد واضافة المياه المطلوبة للوصول الى الخليطة المتوجه ذات التدرج الذي يحقق المواصفات والدمك على طبقات حق الوصول المناسبة التصميمية والانحدارات والقطاعات الطولية والعرضية باستخدام المعدات بمختلف انواعها للوصول الى اقصى كثافة جافة لا تقل عن ٩٨% من الكثافة الجافة الصوصي وكل ما يلزم لنهو العمل كاملاً طبقاً لاصول الصناعة والشروط ومواصفات وطبقاً لكراسة الشروط ومواصفات الهيئة العامة للطرق والكباري وتعليمات المهندس المشرف.	١-٥
			٣٠	-مسافة النقل ٢٠ كم -السعر يشمل قيمة المادة المحجرية وعلى الشركة المتقاضية تقديم ما يتطلب من الجهات الرسمية المشرفة عن المحاجر -القيام باختبار (plate load test) طبقاً لتعليمات الاستشاري العام للمشروع لكل ٥ متر طولي	
			٣٠	يتم احتساب علاوه ١,٢٥ جنية لكل ١ كم زيادة او النقصان وذلك حتى مسافة نقل ١٠٠ كم و ١,٠٥ جنية لكل ١ كم زيادة عن مسافة نقل ١٠٠ كم .	
				اعمال الطرق	٦
			٣٠	بالمتر المكعب اعمال توريد وفرش طبقة اساس من الاحجار الصلبة المتردجة ناتج تكسير الكسارات والمطابقة للمواصفات والتدرج الوارد بالاشارةات العامة والخاصة بالمشروع لا تقل نسبة تحمل كاليفورنيا عن ٦٨% ولا يزيد نسبة الفاقد بجهاز لوس انجلوس عن ٤-٤% ولا يزيد الامتصاص عن ١٠% وفرشها على طبقتين باستخدام الان التسوية الحديثة على ان لا يزيد سمك الطبقة بعد تمام الدملك عن ٢٠ سم ورشها بالمياه الاصولية للوصول الى نسبة الرطوبة المطلوبة والدملك الجيد بالهراسات المطلوبة والحقليه ويتم التنقية طبقاً لاصول الصناعة والرسومات التفصيلية المعتمدة والذين يجمع مشتملاته طبقاً لمواصفات الهيئة العامة للطرق والكباري وتعليمات المهندس المشرف .	١-٦
			٣٠	-مسافة النقل ٢٠ كم . - يتم احتساب علاوه ١,٢٥ جنية لكل ١ كم زيادة او النقصان وذلك حتى مسافة نقل ١٠٠ كم و ١,٠٥ جنية لكل ١ كم زيادة عن مسافة نقل ١٠٠ كم . -السعر يشمل قيمة المادة المحجرية وعلى الشركة المتقاضية تقديم ما يتطلب من الجهات الرسمية المشرفة عن المحاجر.	
			٣٠	بالمتر المسطح اعمال توريد وفرش طبقة تشرب من البيوتومين السائل متوسط التطابير MC30 بمعدل ١,٥ كجم/٢م² لرش فوق طبقة الاساس بعد تمام دمكها وتنظيفها جيداً و يتم التنفيذ طبقاً للقطاعات العرضية النموذجية والرسومات التفصيلية المعتمدة والذين يجمع مشتملاته طبقاً لاصول الصناعة ومواصفات الهيئة العامة للطرق والكباري وتعليمات المهندس المشرف .	٢-٦
			٣٠	بالمتر المسطح اعمال توريد وفرش طبقة رابطة من الخرسانة الاسفلتية بسمك ٦ سم بعد العمل باستخدام احجار صلبة ناتج تكسير الكسارات والبيوتومين الصلب ٦٠/٧٠ واردة شركة النصر بالسويس او ما يعادلها والفتنة تشمل اجراء التجارب المعملية والحقليه على المحلول وعلى المواد المستخدمة و يتم التنفيذ طبقاً للقطاعات العرضية النموذجية والرسومات التفصيلية المعتمدة والذين يجمع مشتملاته طبقاً لاصول الصناعة ومواصفات الهيئة العامة للطرق والكباري وتعليمات المهندس المشرف	٣-٦
			٣٠		



استلمت ٢٠٢١٢٢٨٨٢



**مشروع اعمال الجسر الترابي والاعمال الصناعية لخط سكة حديد ٦ اكتوبر / بني سالمه بطول ٦٧ كم في المسافة من كم ٦٠٠٠+٠٠٠ وحتى ٦٠٠٠+٤٠٠ بطول ٦ كم
 (اعمال استكمال الطبقة السفلية مرحلة اولى) (من NGL الى ٢-)**

تنفيذ: شركة علي نصار للمقاولات العامة

مقاييس معدلة رقم (١)

الإجمالي	الكمية	الفندة	الوحدة	البيان	م
٦٠٠٠	٣٠٠	١٠٦٠	٢٣	٦- بالметр المسطح اعمال توريد ورش طبقة لاصقة من البلاستيك السائل سرعه الطابير RC3000 بمعدل ٠٠,٥ كجم/م٢ ترش فوق الطبقة الاسفلتية بعد تمام دعكها وتقطيفها جيداً ويتم التنفيذ طبقاً للقطاعات العربية النموذجية والرسومات التفصيلية المعتمدة والبند يجمع مشتملاته طبقاً لاصول الصناعة ومواصفات الهيئة العامة للطرق والكباري وتعليمات المهندس المشرف .	
٦٠٠٠	٣٠٠	١٥٩٠٠	٢٣	٦- بالметр المسطح اعمال توريد ورش طبقة سطحية من الخرسانة الاسفلتية بسمك ٥سم بعد الدملك باستخدام احجار صلبة ناتج تكسير الكسارات والبلاستيك الصلب ٦٠/٧ واردة شركة النصر بالسويس او ما يماثلها والفندة تشمل اجراء التجارب المعملية والختالية على المخلوط وعلى المواد المستخدمة ويتم التنفيذ طبقاً للقطاعات العربية النموذجية والرسومات التفصيلية المعتمدة والبند يجمع مشتملاته طبقاً لاصول الصناعة ومواصفات الهيئة العامة للطرق والكباري وتعليمات المهندس المشرف .	
اجمالى قيمة الاعمال (بالجنيه)					
١٩,٩٩٩,٣٤٤					

* بدون سيم تنفيذه حلقة لقاية يناير ٢٠٢٢ - زيادة البليومين (٢٠٢٢/٣/٦) وزيادة السولار (٤٢٠٢٢/٥/٤)

* تم وضع الاسعار على بدون سيم تنفيذه حلقة لقاية يناير ٢٠٢٢ - وومنذكرة العرض زيادة السولار (٢٥٠٢٢٢٠٢٢) والسوق وقت المفاوضه

* في حالة المرور على محطات تحصيل الشركة الوطنية لانشاء وتنمية وادارة الطرق يضاف للاسعار قيمة تحصيل رسوم الكارتات والموازن طبقاً للاحجه الشركة الوطنية وطبقاً للفاتورة الموحدة في حالة تقديم الشركة الاصحالت الدالة على ذلك .

* مسافات النقل بالمحاضر طبقاً لايادة المسطحة المشفرة على التنفيذ .

* في حالة زيادة او خفض اسعار المواد (بليومين ومشتقاته - الحديد - الاسمنت - سولار) يتم اضافة او خفض قيمة الزيادة او النقصان طبقاً لمعاملات تأثير المادة على البند .

* بدون حلقة لآخر تغير في السولار يعتبر الاساس شهر مايو ٢٠٢٢

* تكون مدة التنفيذ ٨ أشهر

الشركة المنفذة

مهندس /

التواقيع /

مدير المشروع الهيئة

مهندس /

التواقيع /

استشاري المشروع


مهندس /

التواقيع /

١٢٣٦ / ٢٠٢٢



مدير عام المشروعات
 مهندسه / جهاد
 التواقيع /

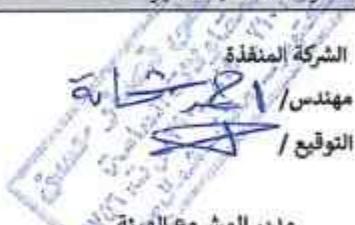

يعتمد
 رئيس الادارة المركزية
 مهندس/ انصر مجذ نصر طبيخ
 التواقيع /

محضر إفادة قيمة مادة محجرية (أثرية)

مشروع اعمال الجسر الترابي والاعمال الصناعية لخط سكة حديد ٦ أكتوبر / بني سلامه بطول 67 كم
في المسافة من كم 0+000 وحتى كم 6+000 بطول 6 كم .
تنفيذ:- مركزة على نصاري للمقاولات العامة و التوريدات .

أنه فى يوم الاربعاء الموافق 24/04/2024 اجتمعت اللجنة بحضور كلا من :-

- م/ اسماء على
- مدير المشروع (الهيئة العامة للطرق والكبارى).
- م/ أحمد لطفي بكرى
- عن مكتب شاكر جروب(الاستشارى العام للسكة الحديد) .
- م/ خالد بدر
- عن مكتب د.حسن مهدى(استشارى الهيئة) .
- مختار أحمد عبد العال
- عن مكتب الدولية (استشارى المساحة) .
- م/ احمد الرخاوي
- مدير المشروع (الشركة المنفذة) .

وبعد زيارة و معاينة محجر القوات الجوية الكم (14) " طريق الواحات " والذي يقع بجوار الدائرى الاقليمي اتجاه الواحات داخل ارض القوات الجوية مشروع مستقبل مصر باحداثيات N: 802612.237 & E: 574977.019 (و الذى تم اعتماده للتوريد بالمشروع).

م/ احمد الرخاوي

- مختار أحمد عبد العال

م/ خالد بدر - 3

م/ احمد لطفی بکری

م/ اسماء على ١

سید

رئيس الادارة المركزية

م / نصر محمد طبیخ

التوقيع

مدیر عام مشروعات

م / جهاد خواجہ

التوفيق / حمّار





معلم أبحاث هندسة الطرق والمطارات والمرور
Highways, Airports and Traffic
Engineering Research Lab



جدول (٣): التدرج وحدود السيولة واللدونة والتصنيف - عينة ٥

مشروع	إنشاء جسر ترابي لخط سكة حديد ٦ أكتوبر / بني سلامة
	بطول ٦٨ كم، من الكم ٤٠٠٠، حتى الكم ٦٤٠٠٠
المالك	الهيئة العامة للطرق والكباري - وزارة النقل
الاستشاريون	شاكر جروب الشركة الدولية مكتب أ.د/ حسن مهدي
تنفيذ	شركة علي نصار للمقاولات العامة والторيدات

عينة ٥	الأخبار
	<u>التحليل المختلي للمواد الفلزية والمواد الرفيعة</u> (نسبة الماء %):
١٠٠	١,٥
٩٩	١
٩٧	٤/٣
٩٥	٢/١
٨٥	٨/٣
٦٠	رقم ٤
٣٠	رقم ١٠
١٠,٦	رقم ٤٠
	رقم ٢٠٠
٢٤	<u>تحديد حد السيولة:</u> - حد السيولة (%)
١٩	<u>حد اللدونة ومجال اللدونة:</u> - حد اللدونة (%)
٥	- مجال اللدونة (%)
A-1-b	تصنيف التربة طبقاً للأنشتو



مراجعة

إشراف

تاريخ: ٢٢/٧/٢٠٢٢

٥ / ٤





معمل أبحاث هندسة الطرق والمطارات والمرور
Highways, Airports and Traffic
Engineering Research Lab



جدول (٤): بروكتر المعدل ونسبة تحمل كاليفورنيا - عينة ٥

مشروع	إنشاء جسر ترابي لخط سكة حديد ٦ أكتوبر / بني سلامة
المالك	الهيئة العامة للطرق والكباري - وزارة النقل
الاستشاريون	شاكر جروب الشركة الدولية مكتب أ.د/ حسن مهدي
تنفيذ	شركة علي نصار للمقاولات العامة والторيدات

عينة ٥	الاختبار
٢،٠٧١	إختبار بروكتر المعدل: - أقصى كثافة جافة ($\text{طن}/\text{م}^3$) - نسبة الرطوبة المثلثي (%)
٦,٣	نسبة تحمل كاليفورنيا (CBR): - نسبة تحمل كاليفورنيا (%) - الانفاس (%)
٥٤	
٠,٢	



مراجعة

إشراف

التاريخ: ٢٠٢٢/٧/٢١

٥ / ٥



٦٢١-٢٠٢٣





محضر تحجير للأرض المتماسكة

مشروع اعمال الجسر الترابي و الاعمال الصناعية لخط سكة حديد ٦ اكتوبر / بنى سلامة بطول 67 كم
في المسافة من الكم (0+000) إلى الكم (6+000) بطول 6 كم

تنفيذ: شركة علي نصار للمقاولات العامة و التوريدات

أنه في يوم الاربعاء الموافق : 2024/04/24 م اجتمعت اللجنة بحضور كلا من :

- 1- م/ اسماء على
2- م/ احمد لطفي بكري
3- م / خالد مصطفى بدر
4- م/ مختار احمد عبد العال
5- م/ احمد الرخاوي

(مدير المشروع) (الهيئة العامة للطرق والكباري)
عن مكتب شاكر جروب (الاستشاري عام للسكك الحديد)
عن مكتب د. حسن مهدي (استشاري الهيئة)
عن مكتب الدولية للمساحة و الخرائط (استشاري المساحة)
(مهندس الشركة المنفذة)

ويعد زيارة و معاينة محجر القوات الجوية الكم (14) " طريق الواحات " والذي يقع بجوار الدائرى الاقليمي اتجاه الواحات داخل ارض القوات الجوية مشروع مستقبل مصر باحداثيات (N: 802612.237 & E: 574977.019) و الذى تم اعتماده للتوريد بالمشروع طبقا للاختبارات التى تمت بجامعة القاهرة على العينات الماخوذة من المحجر عاليه و جاءت مطابقة لمواصفات المشروع " مرفق اختبارات اعتماد تربة المحجر " وجدت التربة متمسكة و تحتاج بلداوزر لتفكيكها و حجرها . اقفل المحضر على ذلك ،،،،،،

التوقيع :-

اللجنة :-

- 1 م) دسماء على زعفران
 - 2 م) الحمد لطيف
 - 3 م) حاله بدر
 - 4 م) فتن د بدر
 - 5 م) حمد ساصن لبدر

یعنید

رئيس الادارة المركزية
م / نصر محمد طبيخ

مدير عام مشاريع
م / جهاد محمد سعید

التوقيع / حماد





معمل أبحاث هندسة الطرق والمطارات والمرور
Highways, Airports and Traffic
Engineering Research Lab



جدول (٣): التدرج وحدود السيولة واللدونة والتصنيف - عينة "٥"

مشروع	إنشاء جسر ترابي لخط سكة حديد ٦ أكتوبر / بني سلامة
المالك	الهيئة العامة للطرق والكباري - وزارة النقل
الاستشاريون	شاكر جروب الشركة الدولية مكتب أ.د/ حسن مهدي
تنفيذ	شركة علي نصار للمقاولات العامة والتوريدات

عينة ٥	الاختبار
	<u>التحليل المنخلي للمواد الغليظة والمواد الرفيعة</u> (نسبة الماء %):
١٠٠	١,٥
٩٩	١
٩٧	٤/٣
٩٥	٢/١
٨٥	٨/٣
٦٠	رقم ٤
٣٠	رقم ١٠
١٠٦	رقم ٤٠
	رقم ٢٠٠
٢٤	<u>تحديد حد السيولة:</u> - حد السيولة (%)
١٩	<u>حد اللدونة و المجال اللدونة:</u> - حد اللدونة (%)
٥	- مجال اللدونة (%)
A-1-b	تصنيف التربة طبقاً للأعلى



مراجعة

إشراف

تاريخ: ٢٠٢٢/٧/٢٦

٥ / ٤



621-2023





معمل أبحاث هندسة الطرق والمطارات والمرور
Highways, Airports and Traffic
Engineering Research Lab



جدول (٤): بروكتر المعدل ونسبة تحمل كاليفورنيا - عينة ٥

إنشاء جسر ترابي لخط سكة حديد ٦ أكتوبر / بنى سلامة	مشروع
بطول ٦٨ كم، من الكم ٠٠٠٠ حتى الكم ٦٤٠٠٠	المالك
الهيئة العامة للطرق والكباري - وزارة النقل	الاستشاريون
شاكر جروب	
شركة الدولية	
مكتب أ.د/ حسن مهدي	
شركة علي نصار للمقاولات العامة والتوريدات	تنفيذ

عينة ٥	الاختبار
٢,٠٧١	<u>إخبار بروكتر المعدل:</u> - أقصى كثافة جافة (طن/م ^٣)
٦,٣	- نسبة الرطوبة المثلثي (%)
٥٤	<u>نسبة تحمل كاليفورنيا (CBR):</u> - نسبة تحمل كاليفورنيا (%)
٠,٢	- الانفاس (%)



مراجعة

إشراف

تاریخ: ٢٠٢٢/٧/٢١
٥ / ٥





محضر معاينة وقياس مسافة من محجر اترية

مشروع اعمال الجسر الترابي و الاعمال الصناعية لخط سكة حديد ٦ اكتوبر / بني سلامة بطول ٦٧ كم
في المسافة من الكم (٠+٠٠٠) إلى الكم (٦+٠٠٠) بطول ٦ كم
تنفيذ: شركة على نصار للمقاولات العامة و التوريدات

أنه في يوم الاربعاء الموافق : 2024/04/24 م اجتمعت اللجنة بحضور كلا من :

- 1- م/ اسماء علي (مدير المشروع) (الهيئة العامة للطرق والكباري)
- 2- م/ احمد لطفي بكري عن مكتب شاكر جروب (الاستشاري عام لسكة الحديد)
- 3- م/ خالد مصطفى بدر عن مكتب د. حسن مهدي (استشاري الهيئة)
- 4- م/ مختار احمد عبد العال عن مكتب الدولية لمساحة و الخرائط (استشاري المساحة)
- 5- م/ احمد الرخاوي (مهندس الشركة المنفذة)

وبعد زيارة و معاينة محجر القوات الجوية الكم (14) " طريق الواحات " والذي يقع بجوار الدائرى الاقليمي اتجاه الواحات داخل ارض القوات الجوية مشروع مستقبل مصر باحداثيات (E: 574977.019 & N: 802612.237) تم الاتفاق على توريد المادة المحجرية للعقد (1445 / 2023 / 2024) بتاريخ 23/04/2024 من نفس المحجر السابق اعتماده للعقود السابقة و بنفس قيمة المادة المحجرية السابقة (36) جنيه وبقياس المسافة بين المحجر عاليه و منتصف القطاع هي (42) كم طبقاً للمسار (مدق من المحجر حتى الدائرى الاقليمي - طريق الواحات - مدق داخلي حتى منتصف القطاع بطول ٤ كم) .
 وعلىه لامانع من التوريد من المحجر عاليه و اقفل المحضر على ذلك و تم الاعتماد و التوقيع

التوقيع :-

اللجنة :-

التوقيع:-
 ١- م/ اسماء علي احمد
 ٢- م/ احمد لطفي
 ٣- م/ خالد بدر
 ٤- م/ مختار ابراهيم
 ٥- م/ احمد مصطفى الرخاوي

- 1- م/ اسماء علي احمد
- 2- م/ احمد لطفي
- 3- م/ خالد بدر
- 4- م/ مختار ابراهيم
- 5- م/ احمد مصطفى الرخاوي



معلم أبحاث هندسة الطرق والمطارات والمرور
Highways, Airports and Traffic
Engineering Research Lab



جدول (٣): التدرج وحدود السيولة واللدونة والتصنيف - عينة ٥

مشروع	إنشاء جسر ترابي لخط سكة حديد ٦ أكتوبر / بني سالمة
الملك	الهيئة العامة للطرق والكباري - وزارة النقل
الاستشاريون	شاكر جروب الشركة الدولية
	مكتب أ.د/ حسن مهدي
تنفيذ	شركة علي نصار للمقاولات العامة والتوريدات

عينة ٥	الأخبار
	<u>التحليل المنخلي للمواد الفلزية والمواد الرفيعة</u> <u>(نسبة الماء %)</u>
١٠٠	١,٥
٩٩	١
٩٧	٤/٣
٩٥	٢/١
٨٥	٨/٣
٦٠	رقم ٤
٣٠	رقم ١٠
١٠,٦	رقم ٤ : رقم ٢٠٠
٢٤	<u>تحديد حد السيولة:</u> <u>- حد السيولة (%)</u>
١٩	<u>حد اللدونة ومجال اللدونة:</u> <u>- حد اللدونة (%)</u> <u>- مجال اللدونة (%)</u>
٥	
A-1-b	تصنيف التربة طبقاً للأصنوفة



مراجعة

إشراف

تاريخ: ٢٦/٧/٢٠٢٢

٥ / t





مُعْلَم أَبْحَاث هِنْدَسَة الْطَرُق وَالْمَطَارَات وَالْمَهْرُور

Highways, Airports and Traffic Engineering Research Lab

جدول (٤): بروكبور المعدل ونسبة تحمل كاليفورنيا - عينة ٥٠

مشروع	إنشاء جسر ترابي لخط سكة حديد ٦ أكتوبر / بني سلامة
المالك	بطول ٦٨ كم، من الكم ٤٠٠٠، حتى الكم ٦٤٠٠٠
الاستشاريون	الهيئة العامة للطرق والكباري - وزارة النقل
تنفيذ	شركة علي نصار للمقاولات العامة والتوريدات
مكتب أ.د/ حسن مهدي	شركة الدولية
شاكر جروب	الاستشاريون

عينة ٥	الاختبار
٢،٠٧١	<u>إختبار بروكبور المعدل:</u> - أقصى كثافة جافة (طن / م ^٣) - نسبة الرطوبة المثلثي (%) <u>نسبة تحمل كاليفورنيا (CBR):</u>
٦,٣	
٥٤	- نسبة تحمل كاليفورنيا (%) - الانفاس (%) <u>نسبة تحمل كاليفورنيا (CBR):</u>
٠,٢	



مراجعة

إشراف

٦٥٣



محضر استلام موقع

تحية طيبة وبعد ،،،

بالإشارة الى العقد المبرم بين الهيئة العامة للطرق والكبارى ومكتب علي نصار حسن منصور للمقاولات العامة رقم (١٤٤٥ / ٢٠٢٣ / ٢٠٢٤) بتاريخ ٢٣ / ٠٤ / ٢٠٢٤ بشأن تنفيذ أعمال الجسر الترابي لخط سكة حديد ٦ اكتوبر - بني سلامة) بطول ٦٧ كم في المسافة من تقاطعه مع خط سكة حديد بشتيل / الاتحاد عند قرية بني سلامة حتى تقاطعه مع خط سكة حديد الواحات البحرية عند الميناء الجاف المسافة من الكم ٤٠٠٠ الى الكم ٦٤٠٠٠ بطول ٦ كم (استكمال الطبقة السفلية من NGL الى ٢- مرحلة اولى) بالامر المباشر لتنفيذ المشروع عليه.

فقد اجتمعت اللجنة يوم الاربعاء الموافق ٢٠٢٤ / ٠٤ / ٢٤ بحضور كلاً من :

مدير المشروع (الهيئة العامة للطرق و الكباري)
عن مكتب شاكر جروب (الاستشاري العام للسكة الحديد)
عن مكتب الدولية (استشاري المساحة)
عن مكتب د. حسن مهدي (استشاري الهيئة)
مهندس الشركة المنفذة

- ١- م / اسماء علي
- ٢- م / احمد لطفي
- ٣- م / مختار احمد عبدالعال
- ٤- م / خالد بدر
- ٥- م / احمد شحاته

و قامت اللجنة بالمرور على موقع المشروع عاليه و وجدت اللجنة انه لا يوجد عوائق ظاهرية تعوق البدء في التنفيذ (الموقع خالي من العوائق) و عليه يكون تاريخ ٢٠٢٤ / ٠٤ / ٢٤ هو تاريخ استلام الموقع للمشروع عاليه و اقفل المحضر على ذلك .

التوقعات :

- ٥ - م / احمد شحاته
- ٤ - م / خالد بدر
- ٣ - م / مختار احمد عبدالعال
- ٢ - م / احمد لطفي
- ١ - م / اسماء علي

يعتمد ،،،،،

رئيس الادارة المركزية

م / نصر محمد طبيخ

التواقيع ١



مدير عام مشروعات

م / جهاد محمد صد

التواقيع ١



مشروع اعمال الجسر الترابي والاعمال الصناعية لخط سكة حديد ٦ اكتوبر / بنى سالمه بطول ٦٧ كم
تنفيذ: شركة علي نصار للمقاولات العامة في المسافة من كم ٦٠٠٠+ وحتى ٦٤٠٠ بطول ٦ كم
بيان بأجمالى الاعمال التي تمت من بداية الاعمال حتى تاريخه



٢٠٢٤ / ٥ / ١٣ : اجتمعت اللجنة بحضور كلام من :

مدير المشروع (الهيئة العامة للطرق والكباري)
عن شاكر جروب (الاستشاري العام لسكة الحديد)
عن مكتب الدولية (استشاري المساحة)
عن مكتب د. حسن مهدي (استشاري الهيئة)

مهندس الشركة المتقنة

- م/ اسماء على
- م/ احمد لطفي
- م/ مختار احمد عبدالعال
- م/ خالد بدر

- م/ احمد شحاته

الاجمالي	عقد (١٤٤٥ - ٢٠٢٣ - ٢٠٢٤)	عقد (١٠٢٤ - ٢٠٢٣ - ٧٤٥)	الـ	٢
	جارى ١	جارى ١		
			بالنحو تتملك اعمال تحمل ودوريد وتقل ازمه مطابقة للمواصفات وتشتملها باستخدام الات السسوية لاسكمال المسوب التصميمي لتشكيل الجسر الترابي والاكاف ورثتها بالمياه الاوصول الي نسبة الرطوبة المطلوبة والمعلم الجديد بالهراءات الوصول البعض كثافة جافة لا تقل عن ٩٥% من الكثافة الجافة الفموي ويدم التنفيذ طبقاً للنحو تتملك اتفاقيات المرسدة والتفصيلية والرسومات التفصيلية المعتمدة والبلد يجمع ممتلكاته طبقاً لاصول الصناعة والشروط وكراسة الشروط ومواصفات الخاصة بسكة حديد مصر وتعليمات المهندس المشرف - السعر يشمل قيمة المادة المحجورة مع قيام الشركة المتقنة بتقديم ما يطلب من الجهات الرسمية المختلفة المشترفة عن المحاجر - مسافة النقل حى ٢ كم - يتم تشغيل القرمه - اعلى طبقة الردم العلوية بسماكة لا تقل عن ٥ سم - باستخدام الات السسوية بمسك لا يزيد عن ٢٥ سم - يتم تشغيل الجزء العلوي - جزء من الجسر يارتفاع لا يزيد عن ١٥ سم عن من فالع القرمه - باستخدام الات السسوية بمسك لا يزيد عن ٢٥ سم - يتم تشغيل الجزء السفلي - باى ارتفاع - على طبقات باستخدام الات السسوية بمسك لا يزيد عن ٥ سم - مسافة نقل ٤٢ كم وتحمل هذه المسافة عدن تراي بطول ٤ كم	
٤٢,٣١١.١٣	١٦,٧٣٤.١٦	٢٥,٥٧٦.٩٧	(علي الارجل نسبة تحمل كالبيوريا عن ٢٥% للجزء القرمه)	
١٢٧,٨٨٨.٤١	٥٠,٦٧٦.٢٦	٧٧,٢١٢.١٥	(علي الارجل نسبة تحمل كالبيوريا عن ٤٠% للجزء العلوي)	
٨٨,٨٠٠.٠٠	٦٣,٠٠٠	٢٥,٨٠٠	(علي الارجل نسبة تحمل كالبيوريا عن ١٠% للجزء السفلي)	

التوقيع :

مكتب هشتن قصوار - المنيا
خاتمة للمقاولات العامة
بيان ٢٠٢٣ - ٢٠٢٤ - ٨١٤
٢٠٢٣ - ٢٠٢٤ - ٩٢٠ من ق.ت

١٣

احمد لطفي

د

٢٠٢٣ / ١٢٢ / ١٢
الجهاز المركزي للمحاسبات
القيمة المضافة
٩١٩١٢٨٨٢

لللجنة :

- م/ احمد شحاته

- م/ خالد بدر

- م/ مختار احمد عبدالعال

- م/ احمد لطفي

- م/ اسماء على



محضر اعتماد حصر كميات

التاريخ : 13 - 05 - 2024

اسم المشروع : اعمال الجسر الترابي والاعمال الصناعية لخط سكة حديد 6 اكتوبر / بني سالمه بطول 67 كم
اعتماد الكميات المنفذة الخاصة بشركة : علي نصار للمقاولات العامة في المسافة من (0+000) الى (6+000)


ملاحظات	الكمية بالметр المكعب	التصنيف	إلى المحطة رقم	من المحطة رقم	م
من منسوب Ferma 0.50 الى منسوب -0.50	42311.13	اعمال الردم	6+000	0+000	1
من منسوب 0.50 - الى منسوب 2.00	140090.12	اعمال الردم			2
من منسوب 2.00 - الى منسوب NGL	197656.93	اعمال الردم			3
قطع طفالة	8557.04	قطع احلال			4

ملاحظات :-

كمية اجمالية من بداية الاعمال حتى تاريخه عقد رقم 2023 / 1445 / 2024

مهندس الهيئة


استشاري المشروع

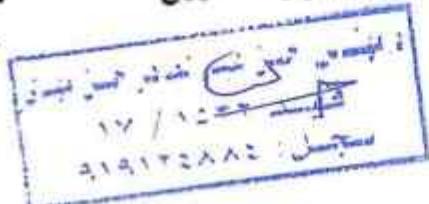


استشاري المساحة

مهندس الشركة المنفذة



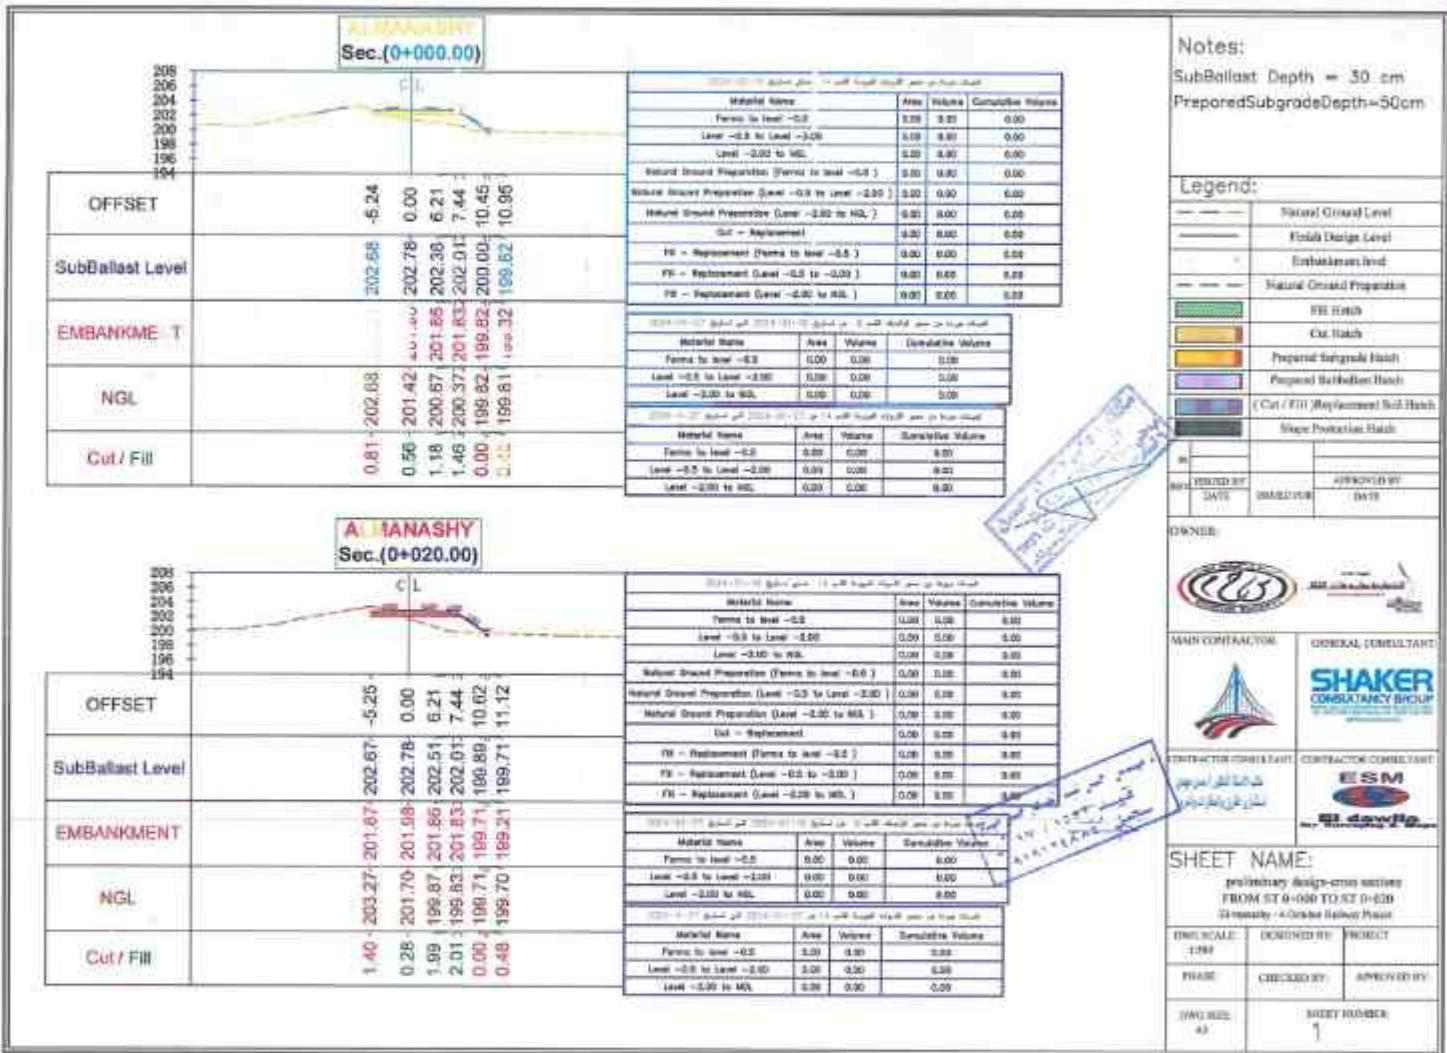


ALMAHASHY
Sec.(0+040.00)

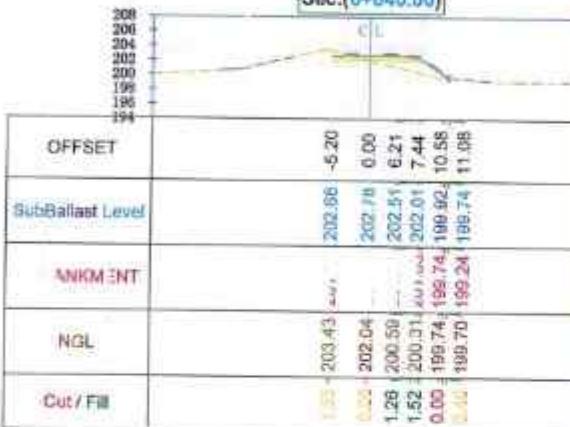

Material Name	Area	Volume	Cumulative Volume
Fines to level -0.5	0.00	0.00	0.00
Level -0.5 to level -0.00	0.00	0.00	0.00
Level -0.00 to MSL	0.00	0.00	0.00
Retain Ground Preparation (Fines to level -0.5)	0.00	0.00	0.00
Retain Ground Preparation (level -0.0 to level -0.50)	0.00	0.00	0.00
Retain Ground Preparation (level -0.50 to MSL)	0.00	0.00	0.00
Cut - Replacement	0.00	0.00	0.00
RH - Replacement (Fines to level -0.5)	0.00	0.00	0.00
RH - Replacement (level -0.5 to -0.00)	0.00	0.00	0.00
RH - Replacement (level -0.00 to MSL)	0.00	0.00	0.00

ALMAHASHY
Sec.(0+060.00)

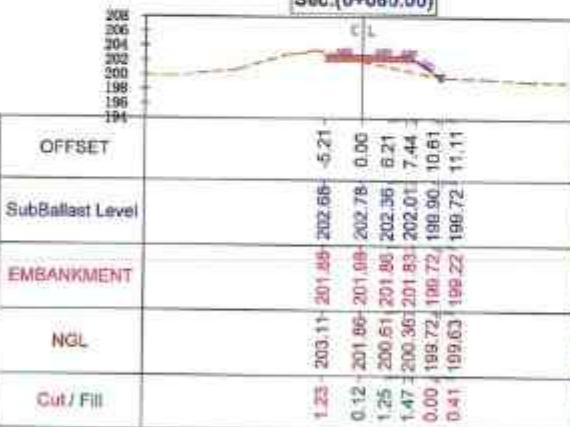

Material Name	Area	Volume	Cumulative Volume
Fines to level -0.5	0.00	0.00	0.00
Level -0.5 to level -0.00	0.00	0.00	0.00
Level -0.00 to MSL	0.00	0.00	0.00
Retain Ground Preparation (Fines to level -0.5)	0.00	0.00	0.00
Retain Ground Preparation (level -0.0 to level -0.50)	0.00	0.00	0.00
Retain Ground Preparation (level -0.50 to MSL)	0.00	0.00	0.00
Cut - Replacement	0.00	0.00	0.00
RH - Replacement (Fines to level -0.5)	0.00	0.00	0.00
RH - Replacement (level -0.5 to -0.00)	0.00	0.00	0.00
RH - Replacement (level -0.00 to MSL)	0.00	0.00	0.00

Notes:

SubBallast Depth = 30 cm
Prepared Subgrade Depth = 50cm

Legend:

—	Natural Ground Level
—	Finish Design Level
—	Embankment level
—	Natural Ground Preparation
—	Fill Hatch
—	Cut Hatch
—	Prepared Subgrade Hatch
—	Prepared Subbottom Hatch
—	(Cut / Fill) Replacement Skill Hatch
—	Cope Protection Hatch

OWNER:



SHEET NAME:


DRAWN BY:

1/00

APPROVED BY:


2/00


SPONSOR:


AJ


RECEIVED BY:


2

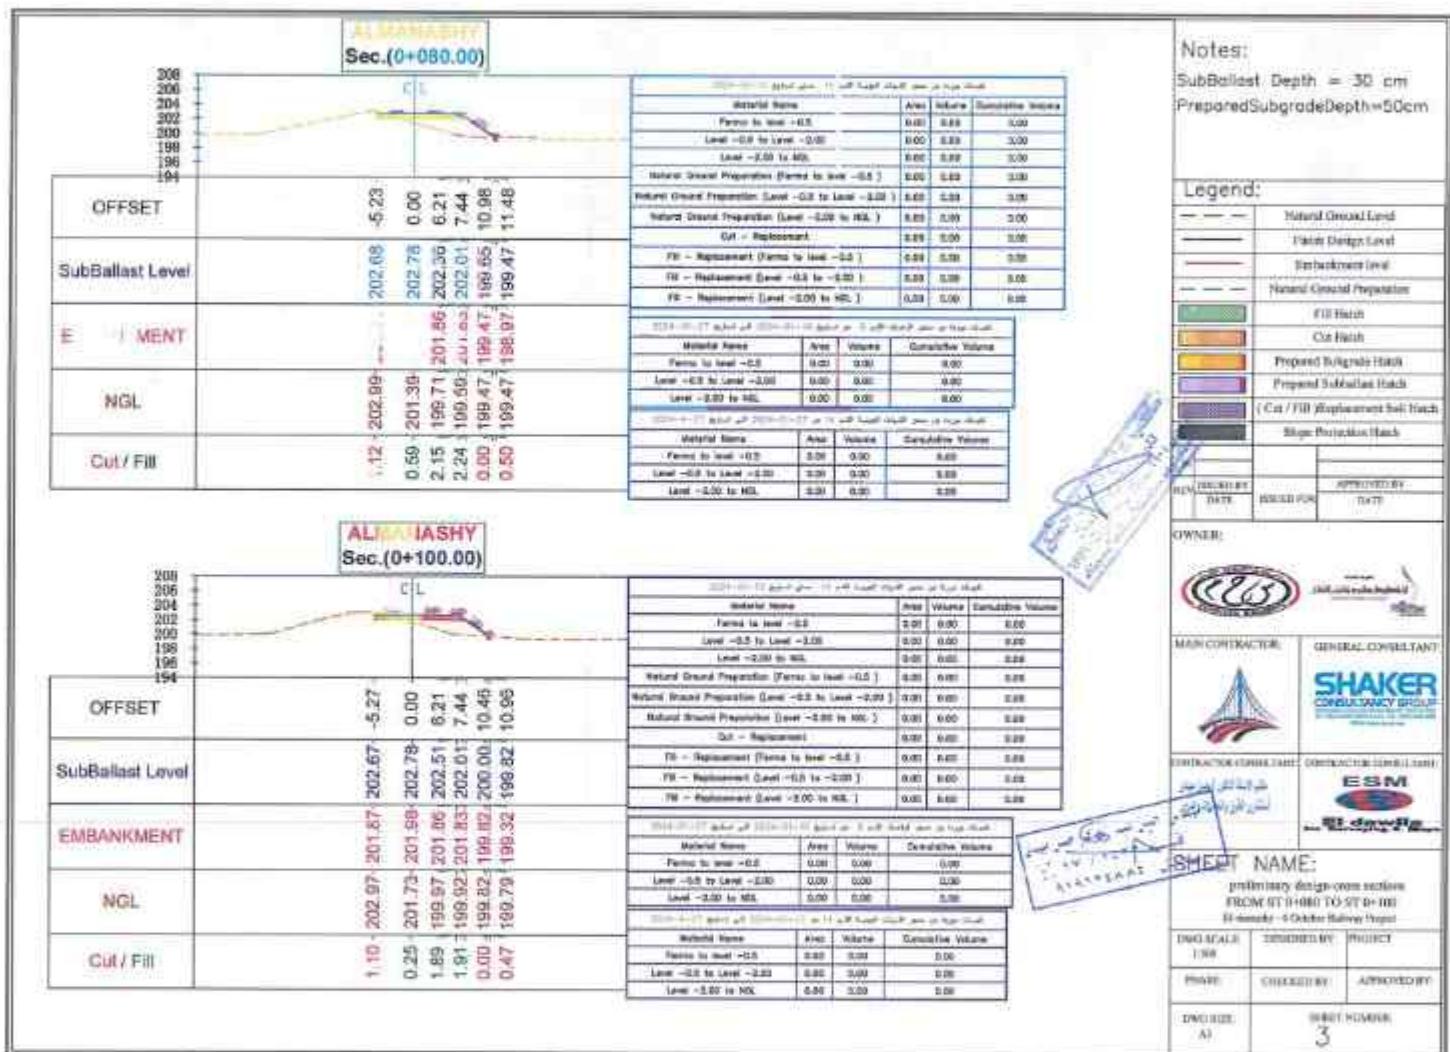


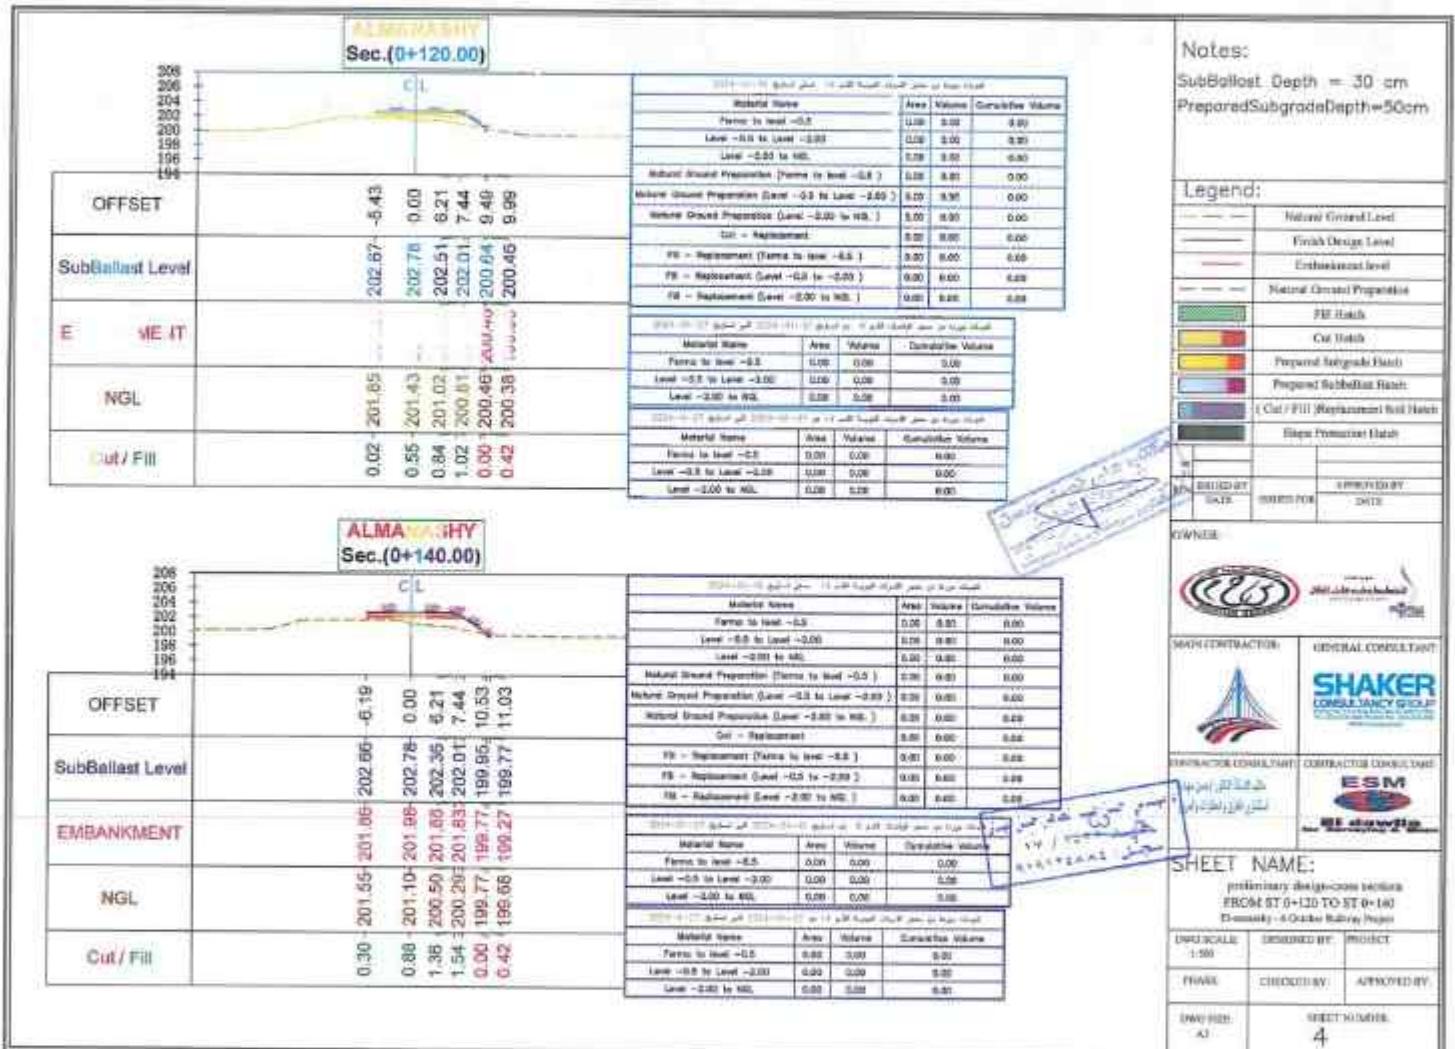


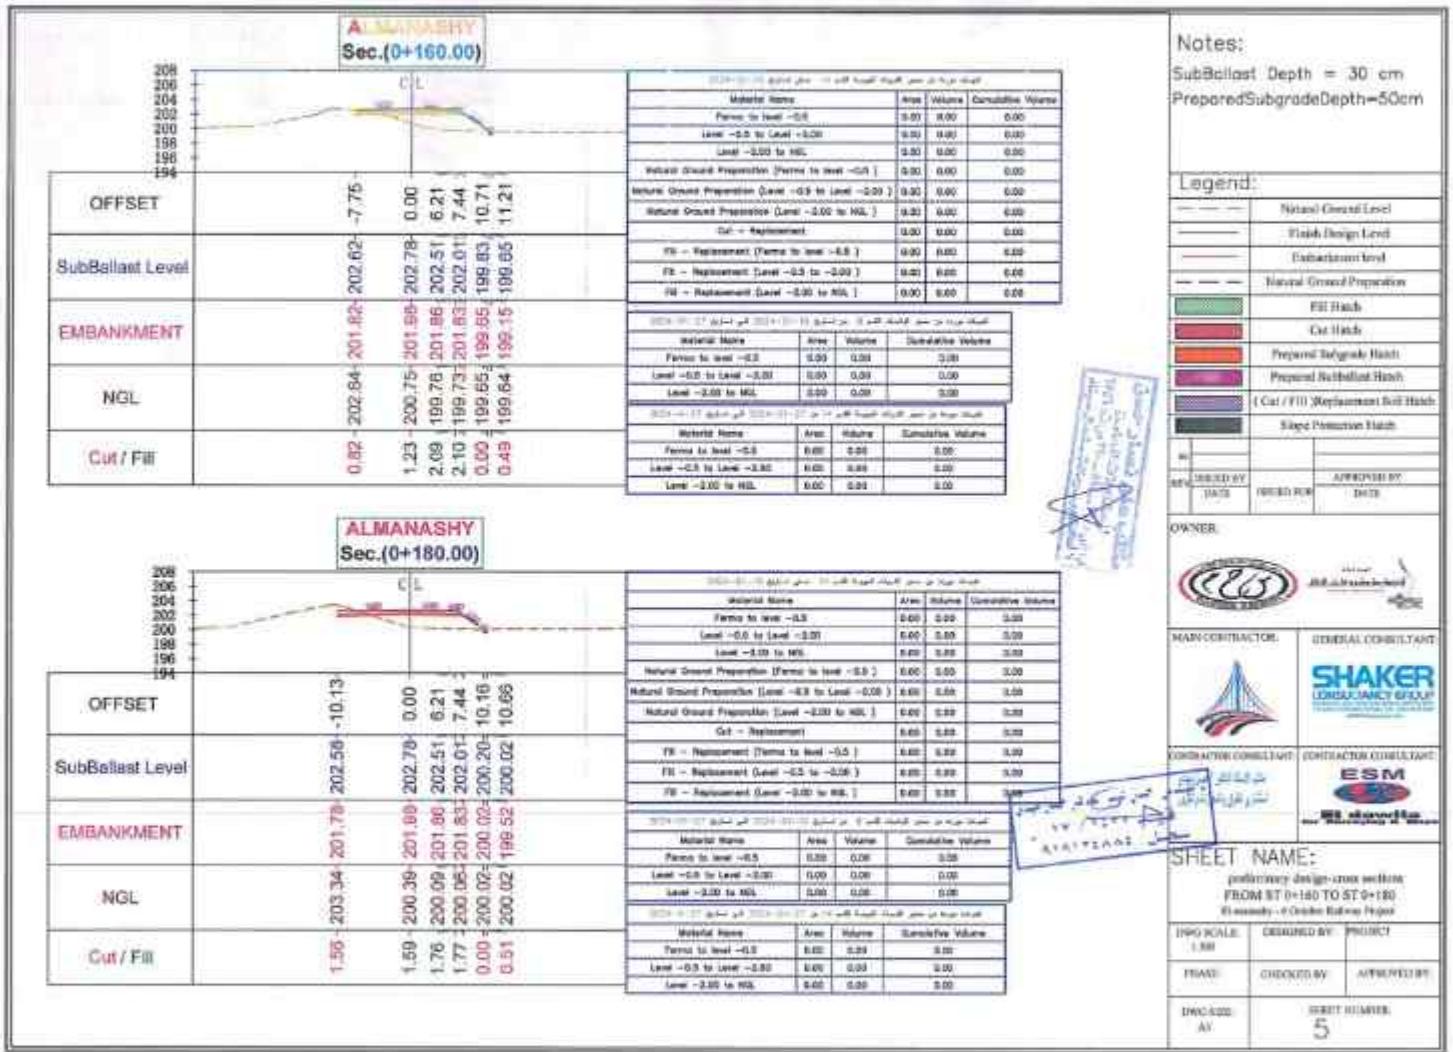


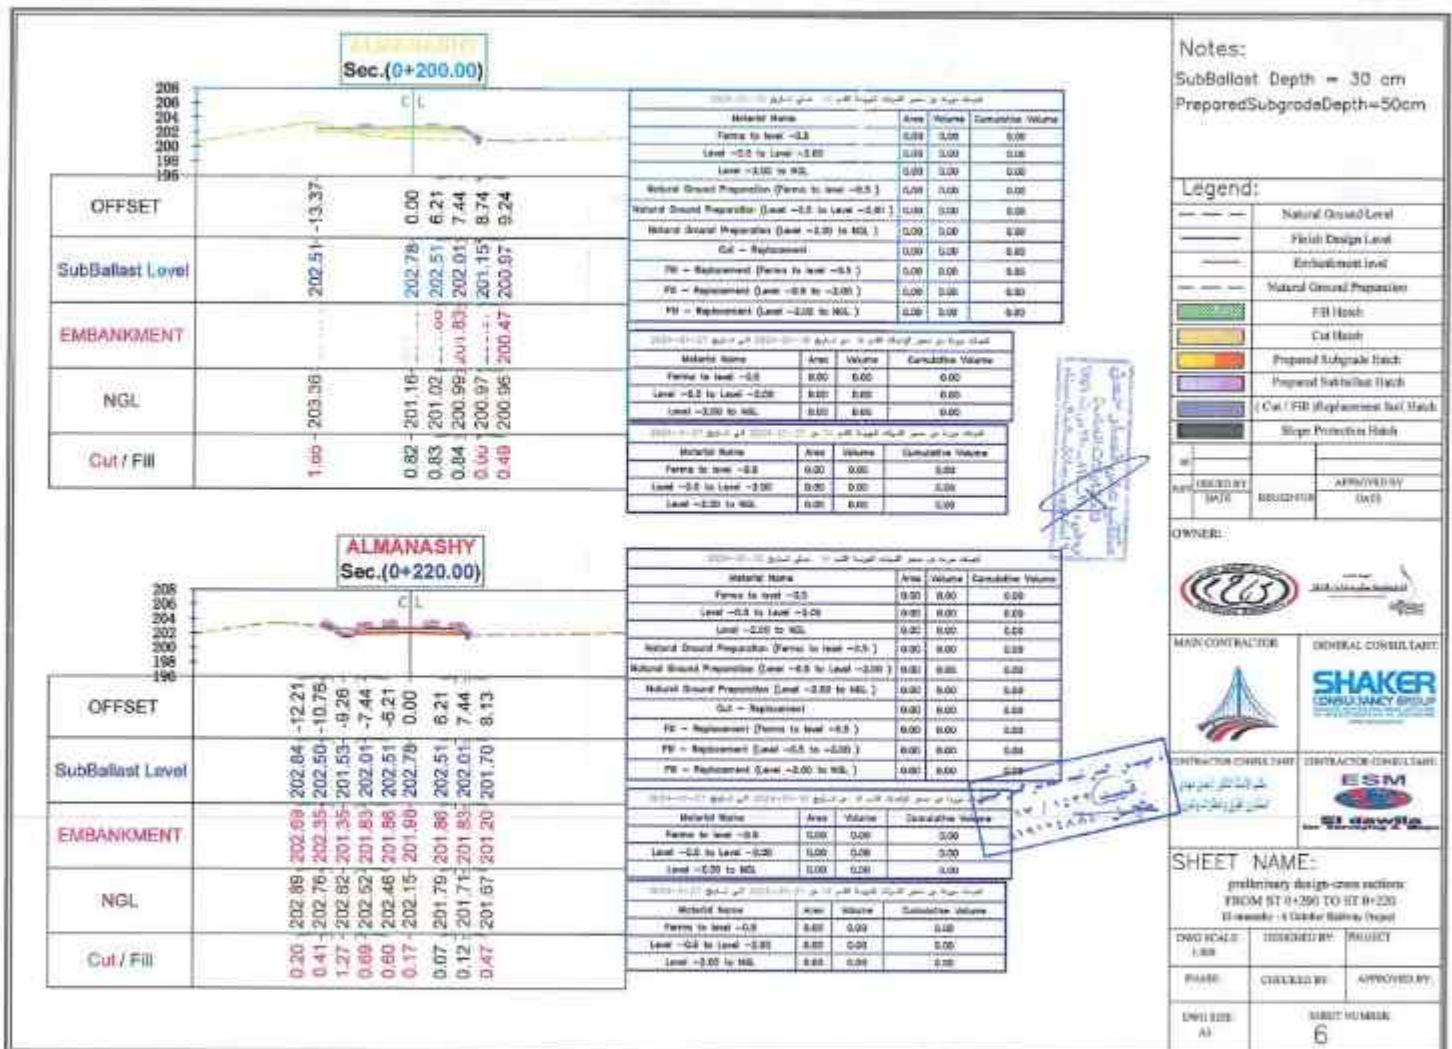

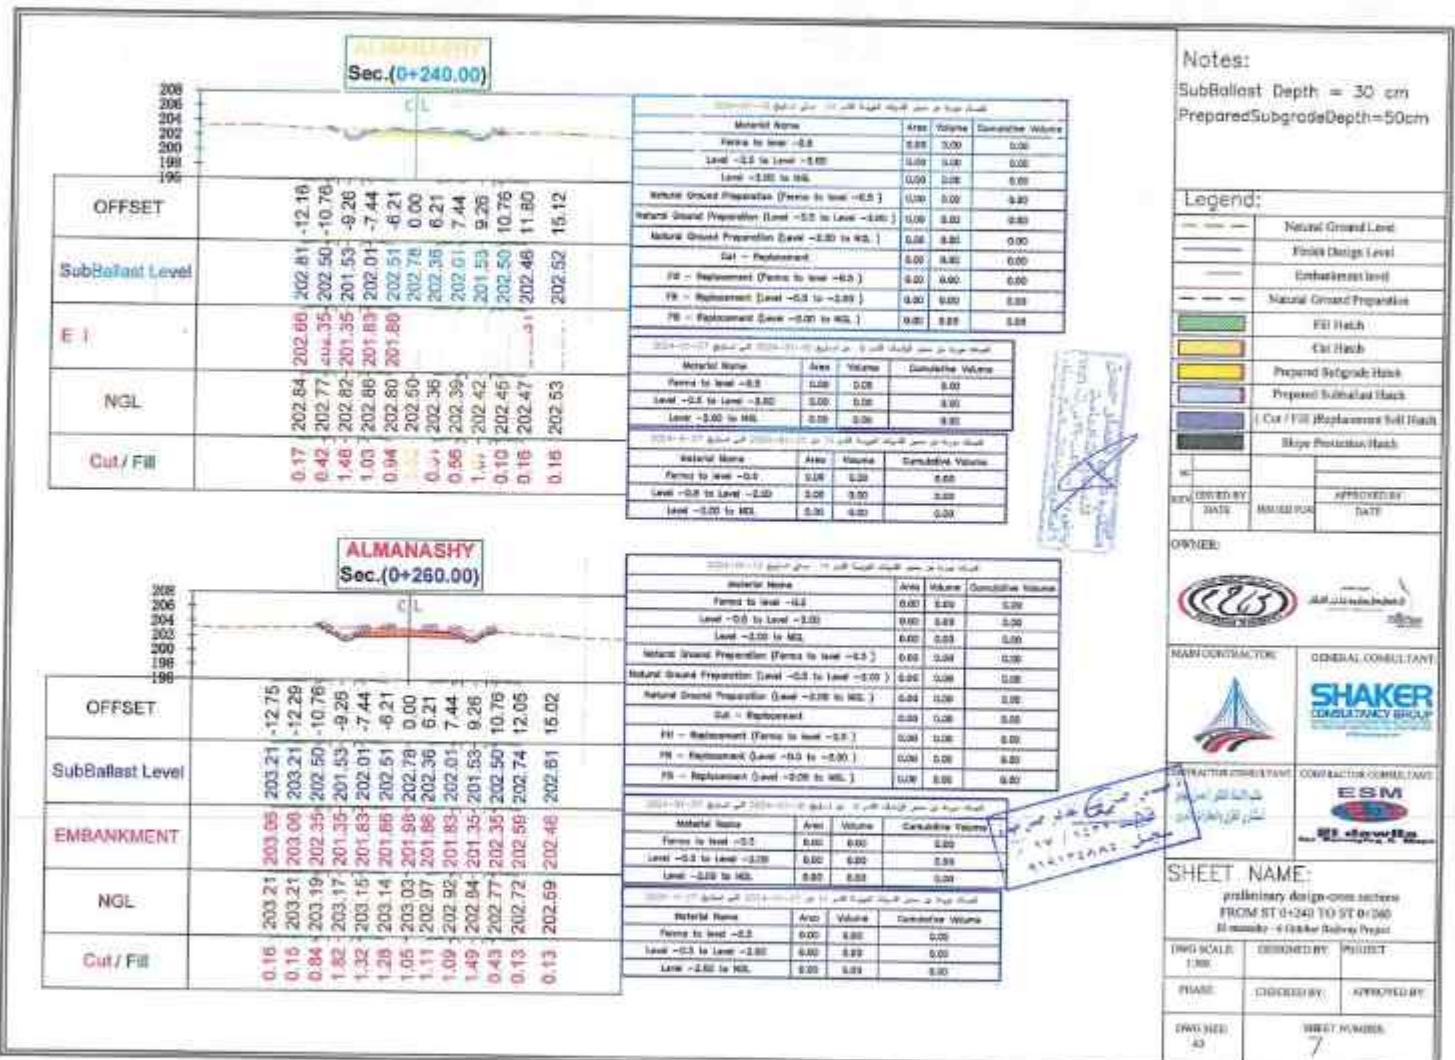

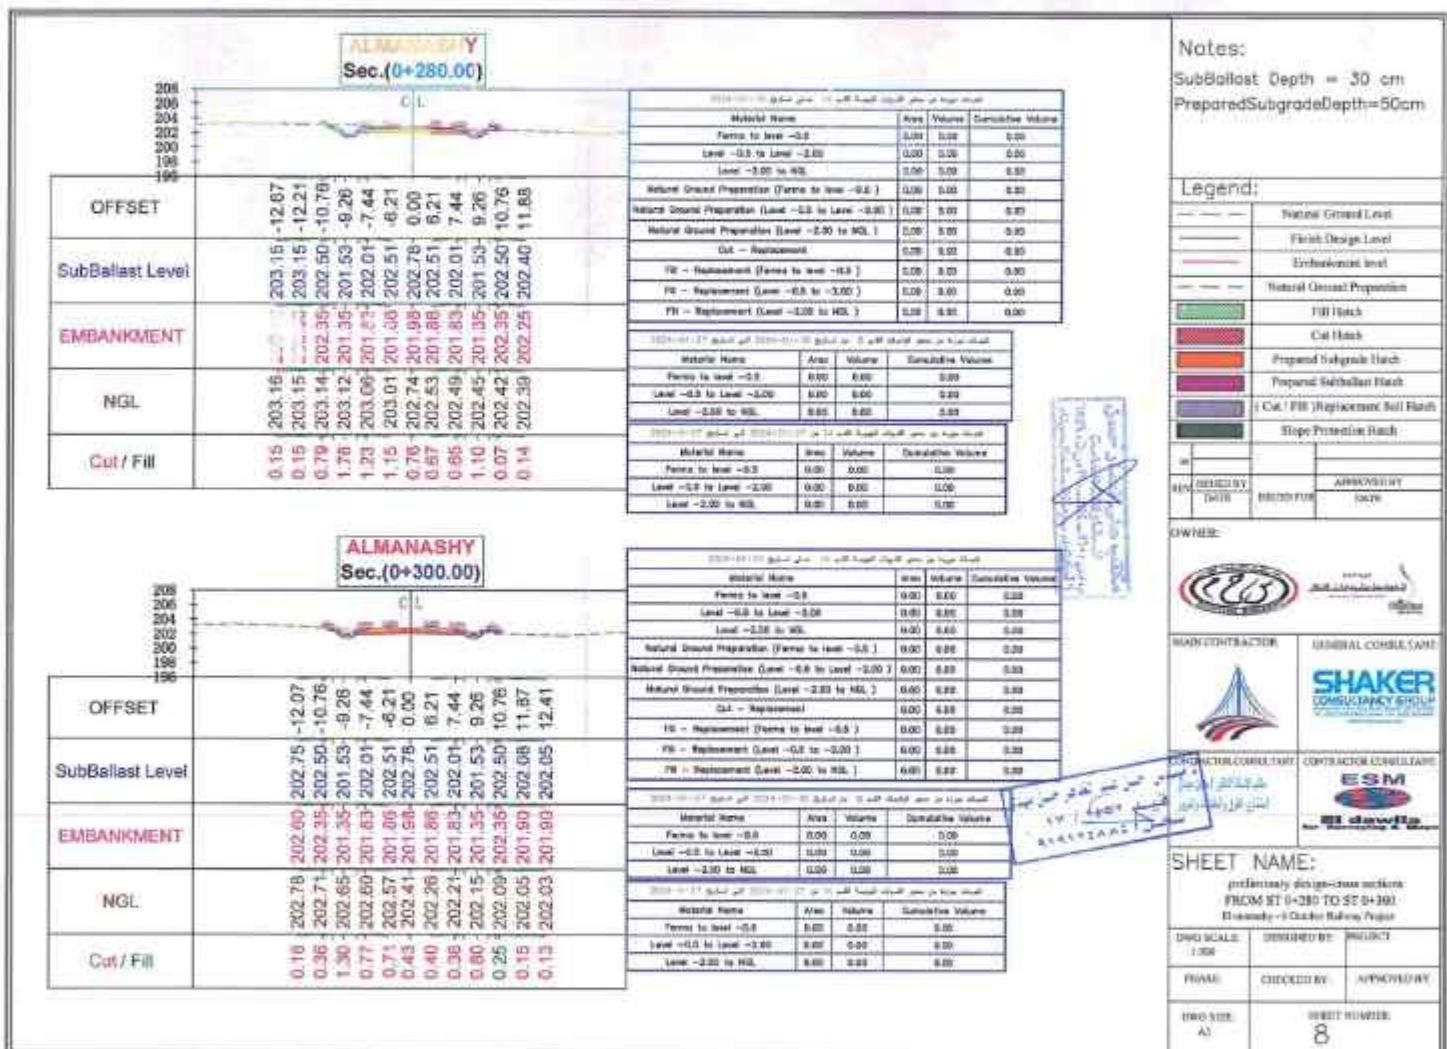

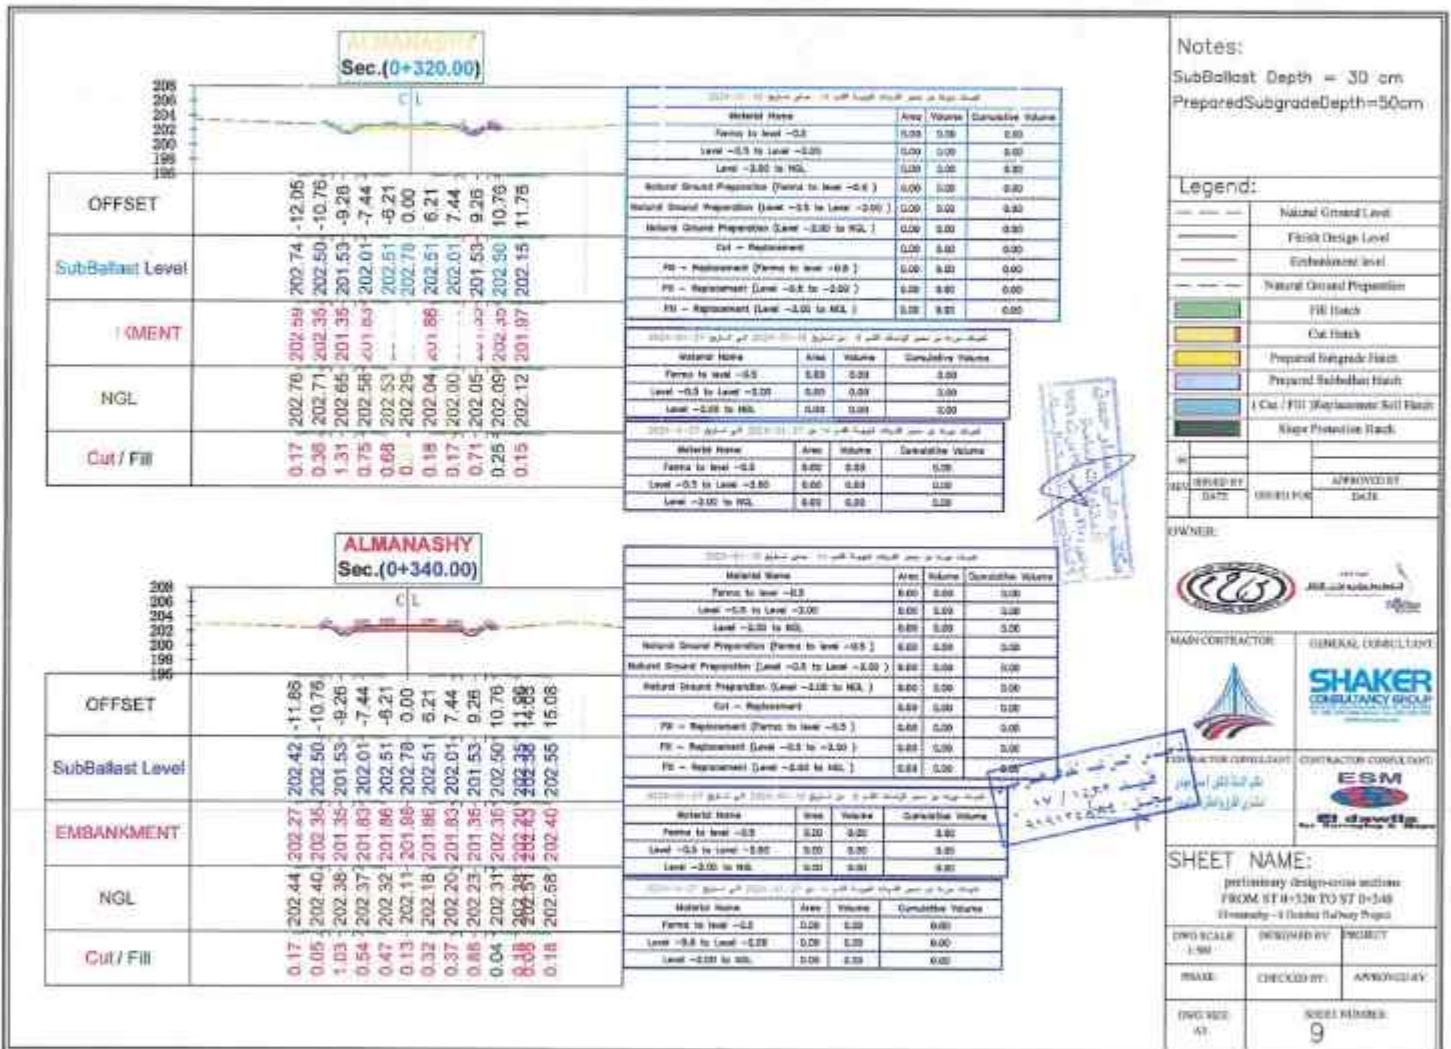

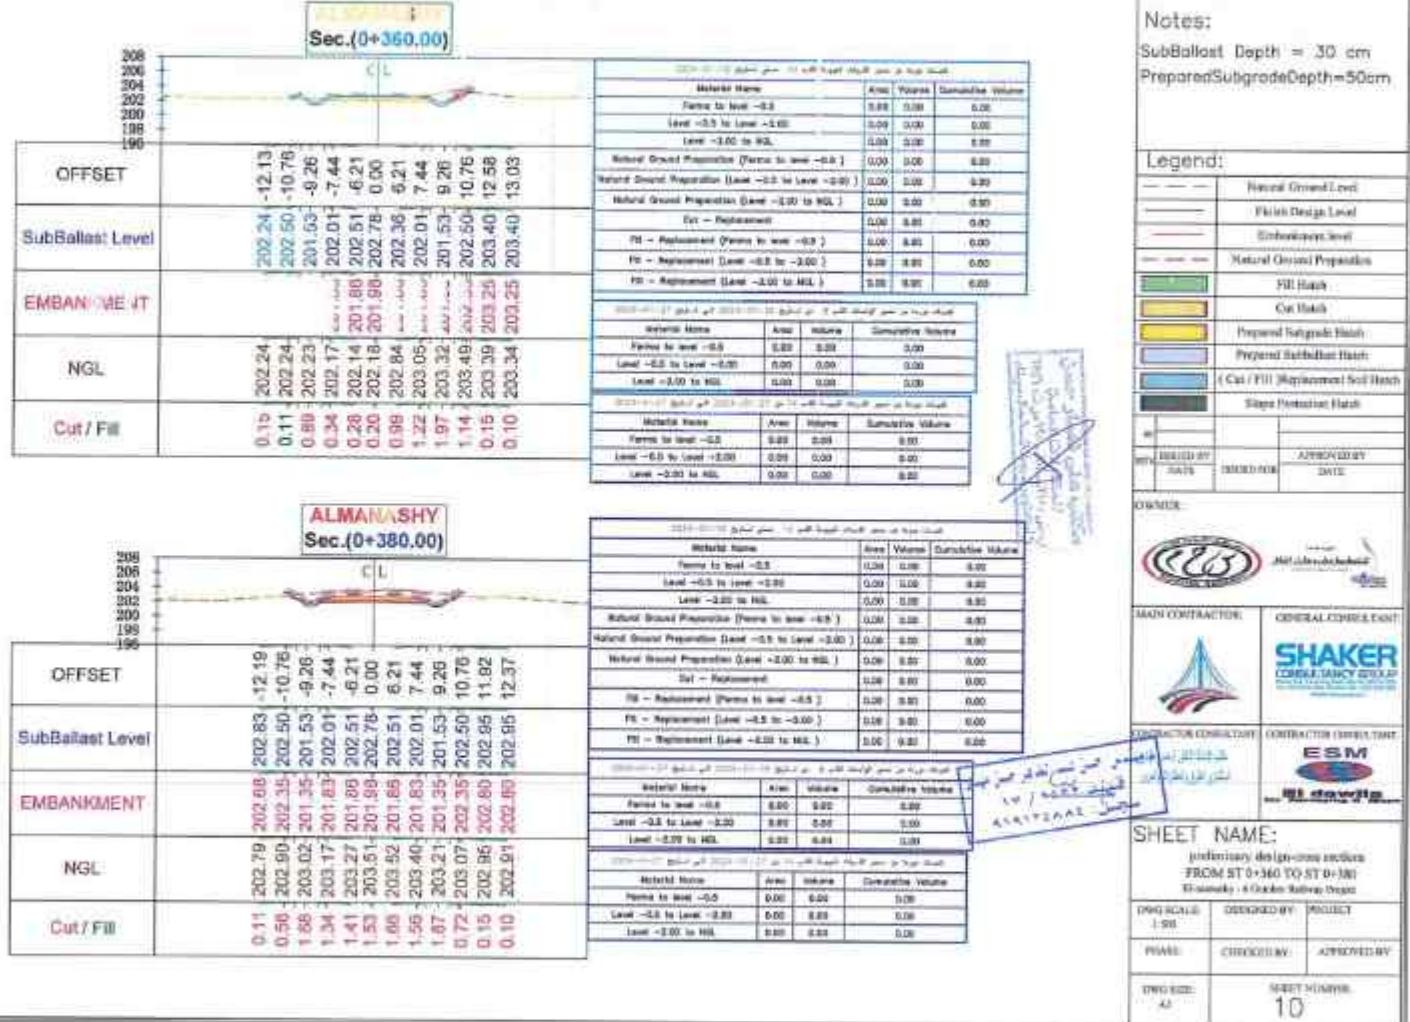




Notes:

SubBallast Depth = 30 cm
PreparedSubgradeDepth=50cm

Legend:

	Cut / Fill Replacement Soil Hatch



SHEET NAME


STREET NAME: proliminary design-cross section
FROM ST 0-400 TO ST 0-420


• 100 •


NAME		
GRADE	CHIEVED BY	ACHIEVED BY
TWO SIDE AT	NUMBER	

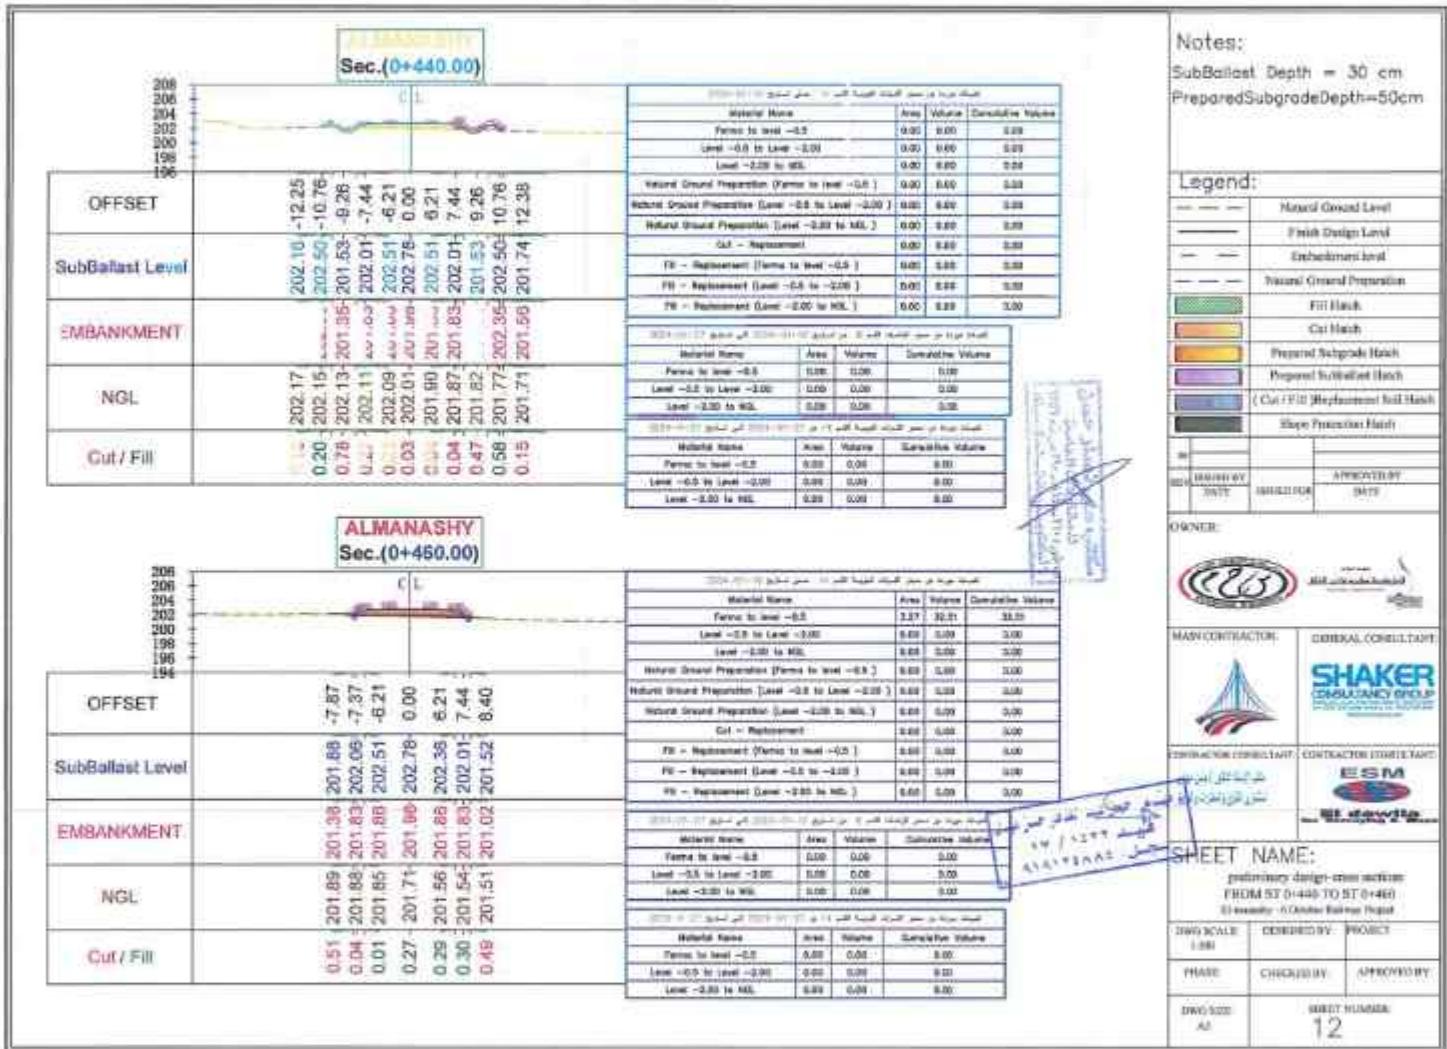


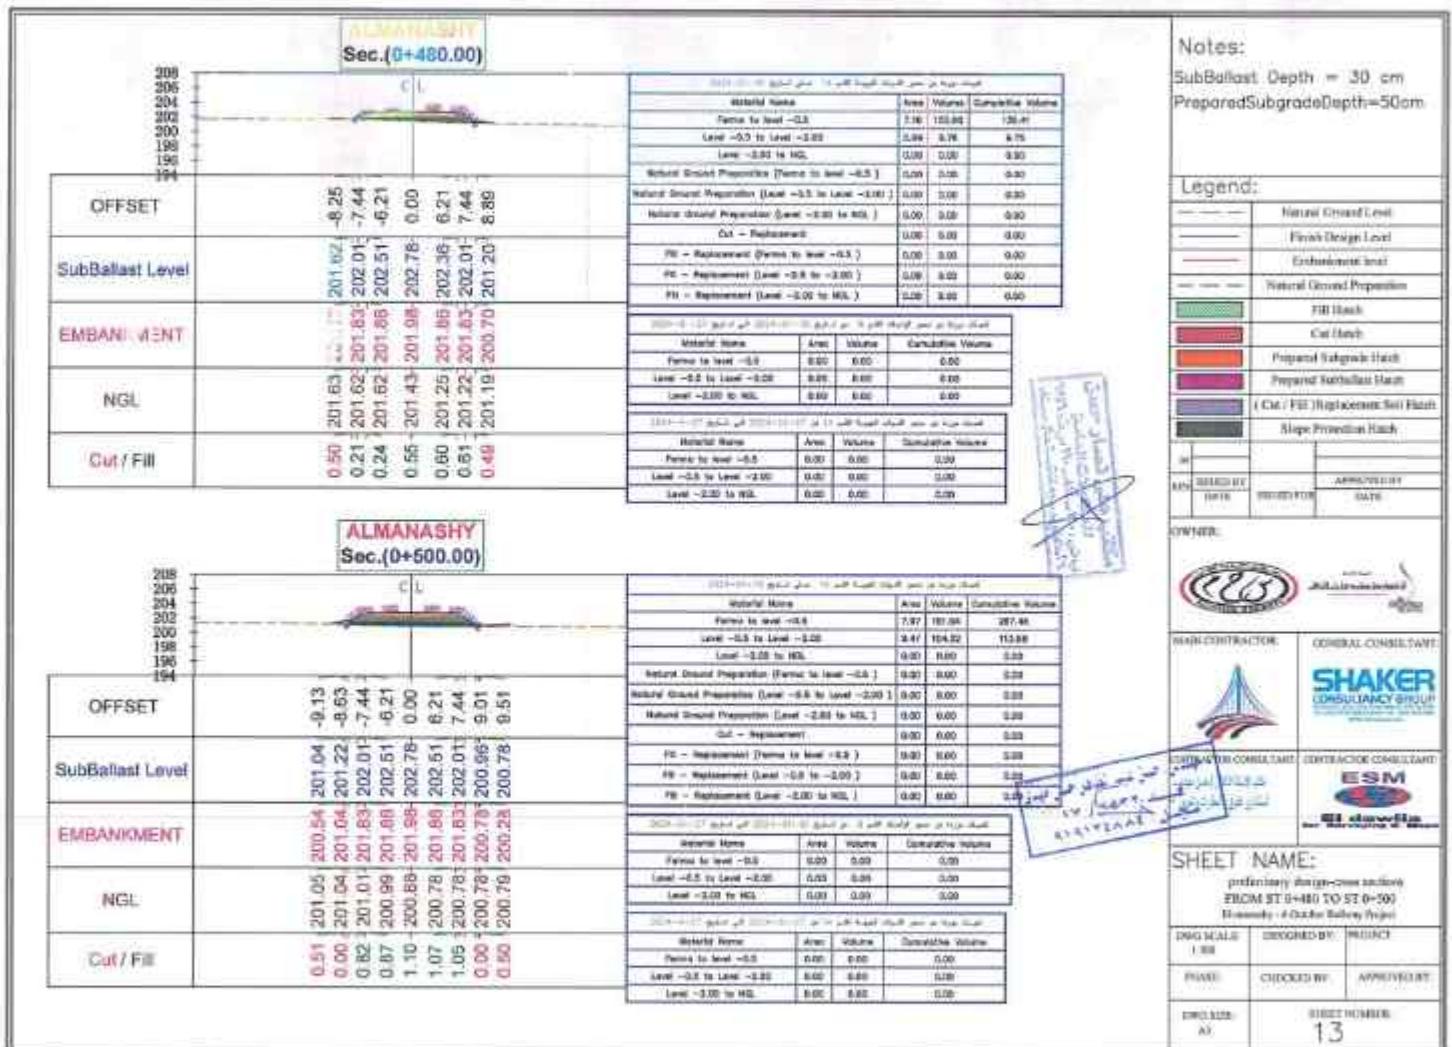


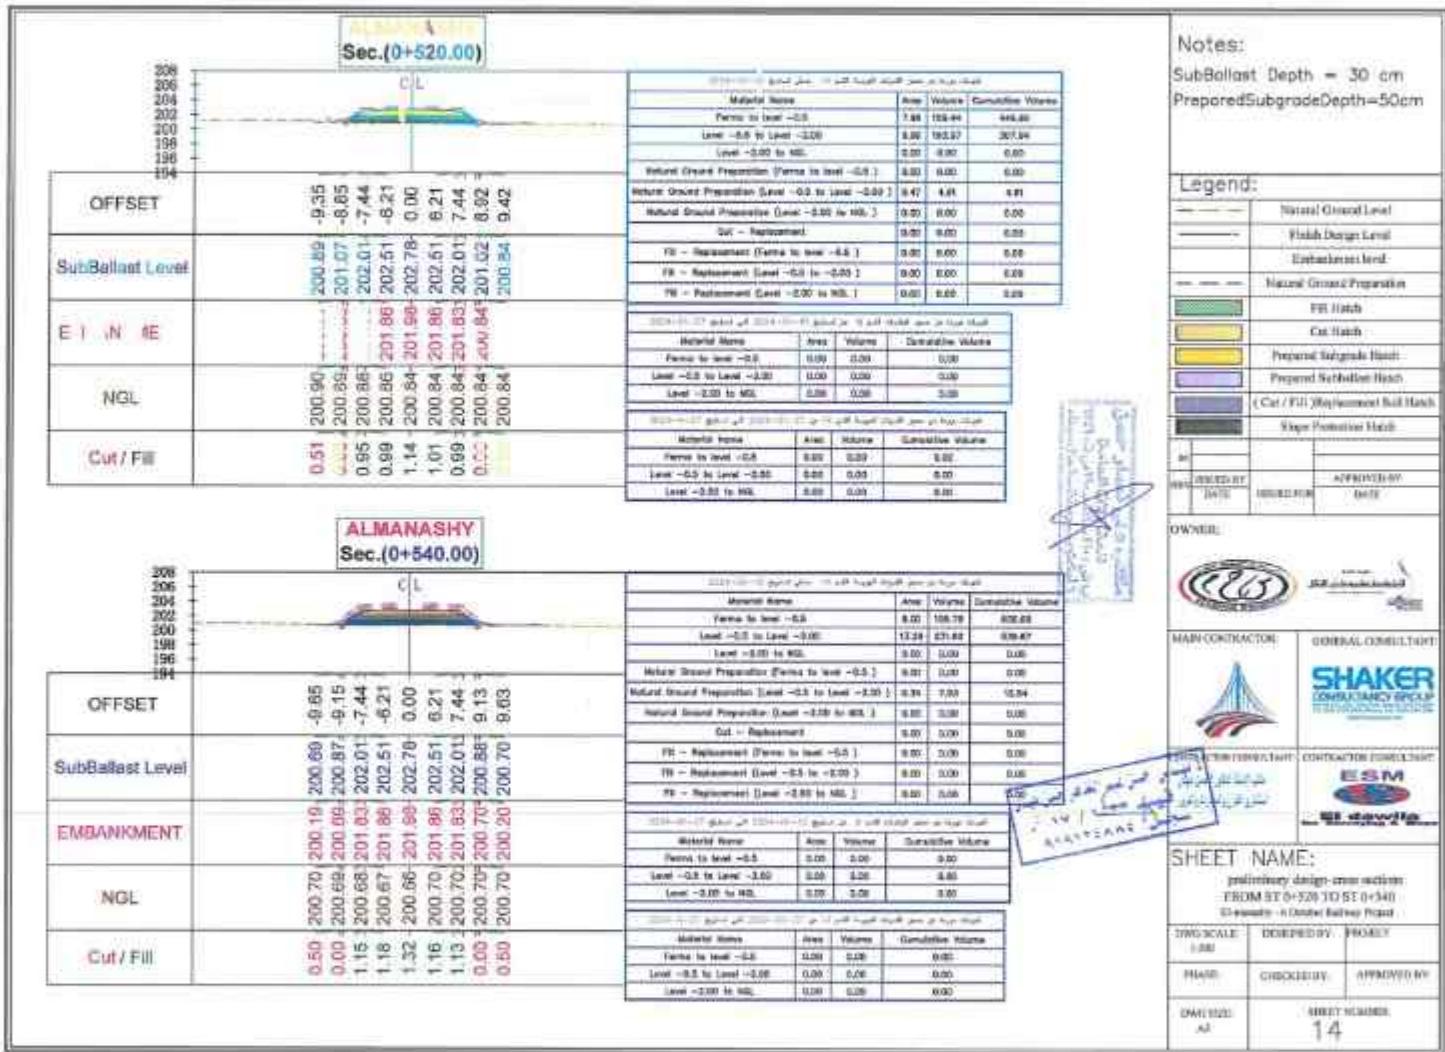


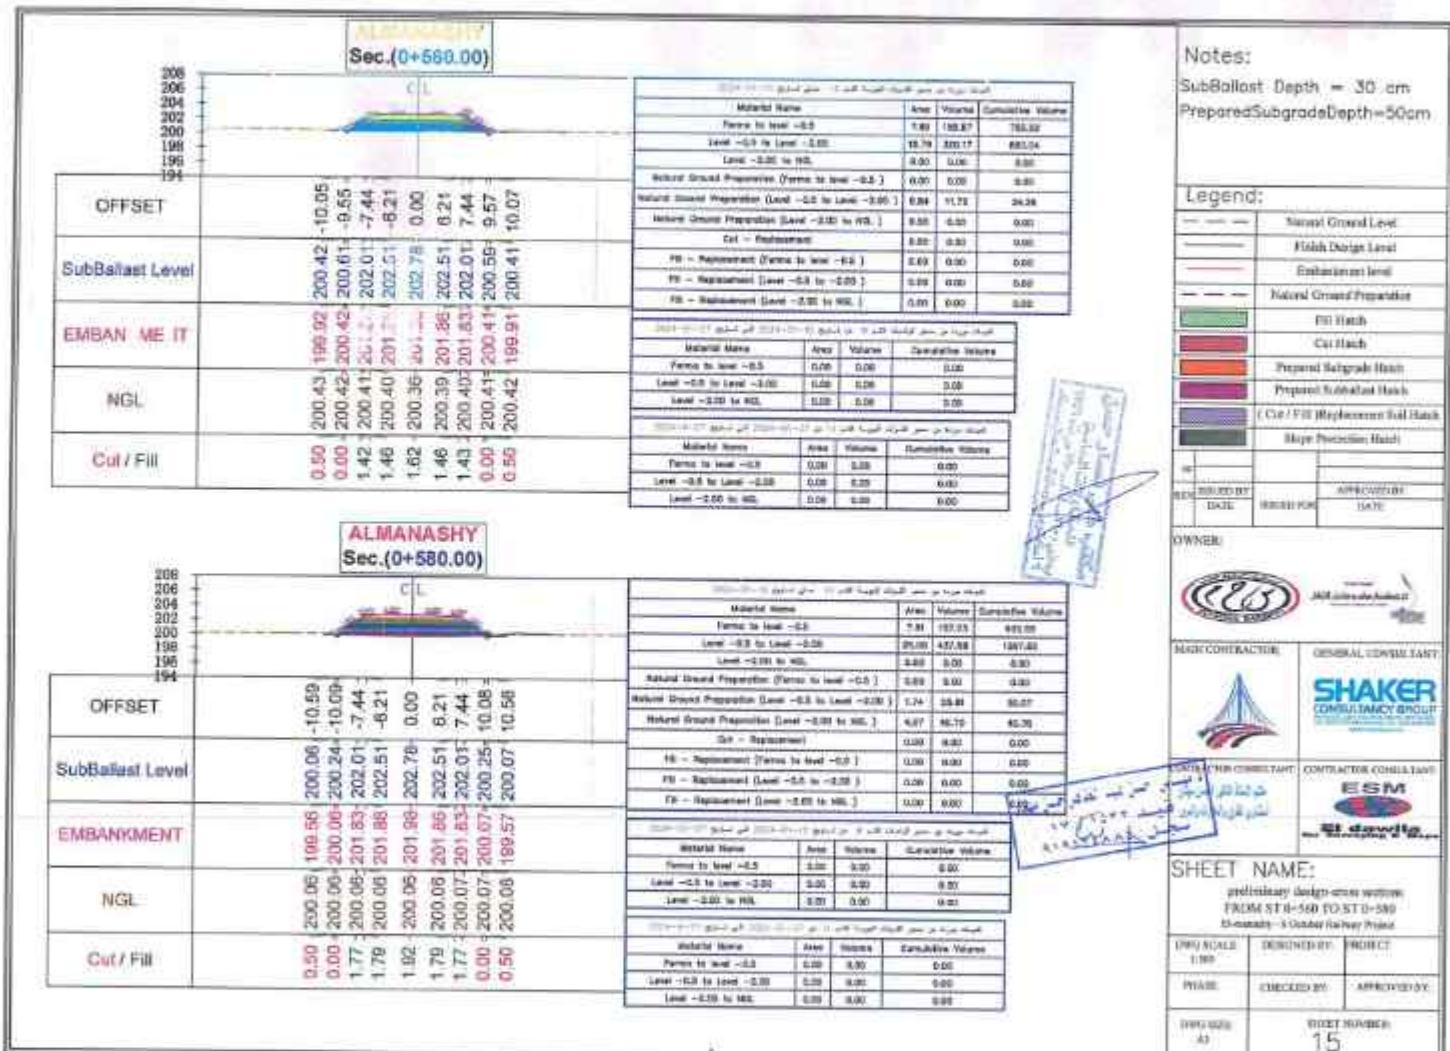


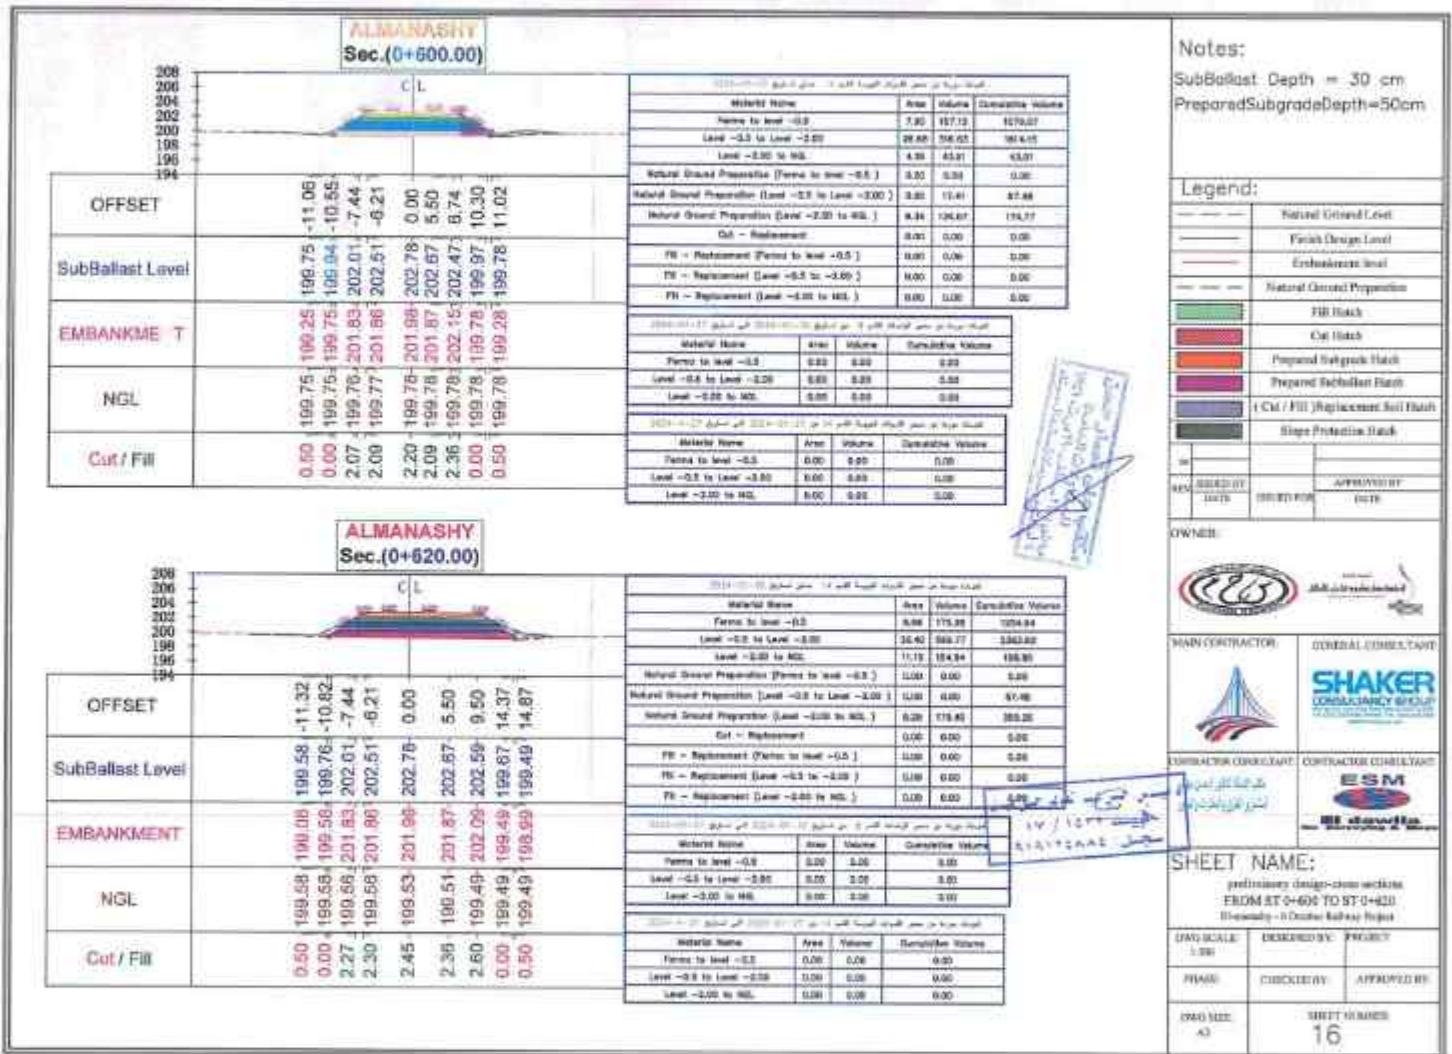


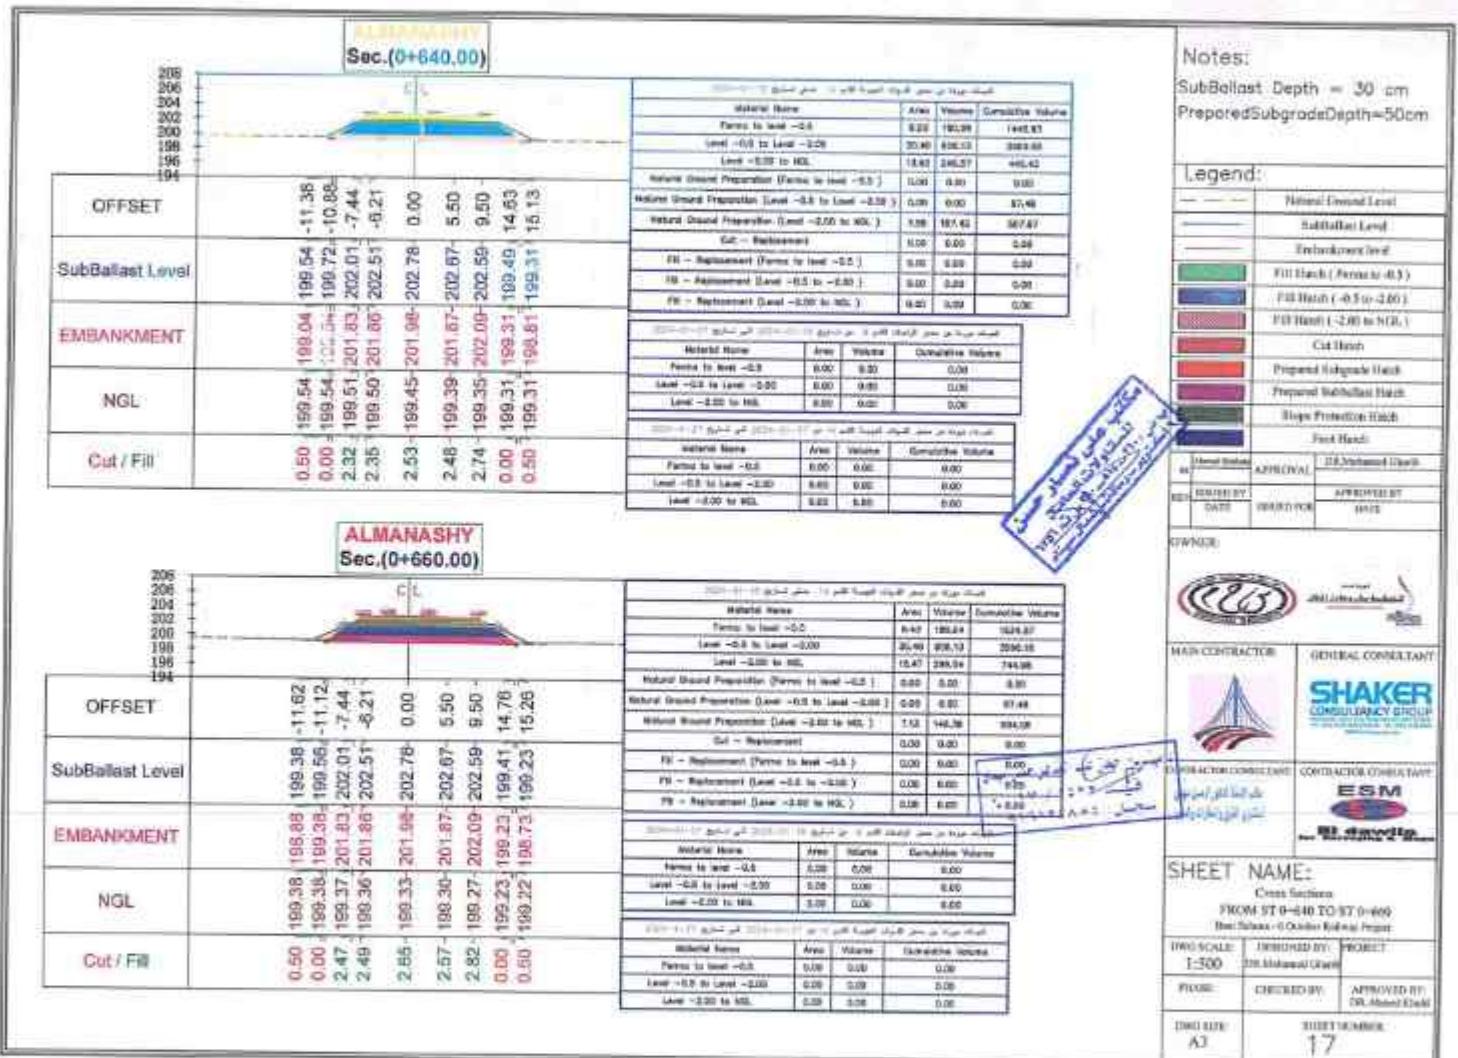


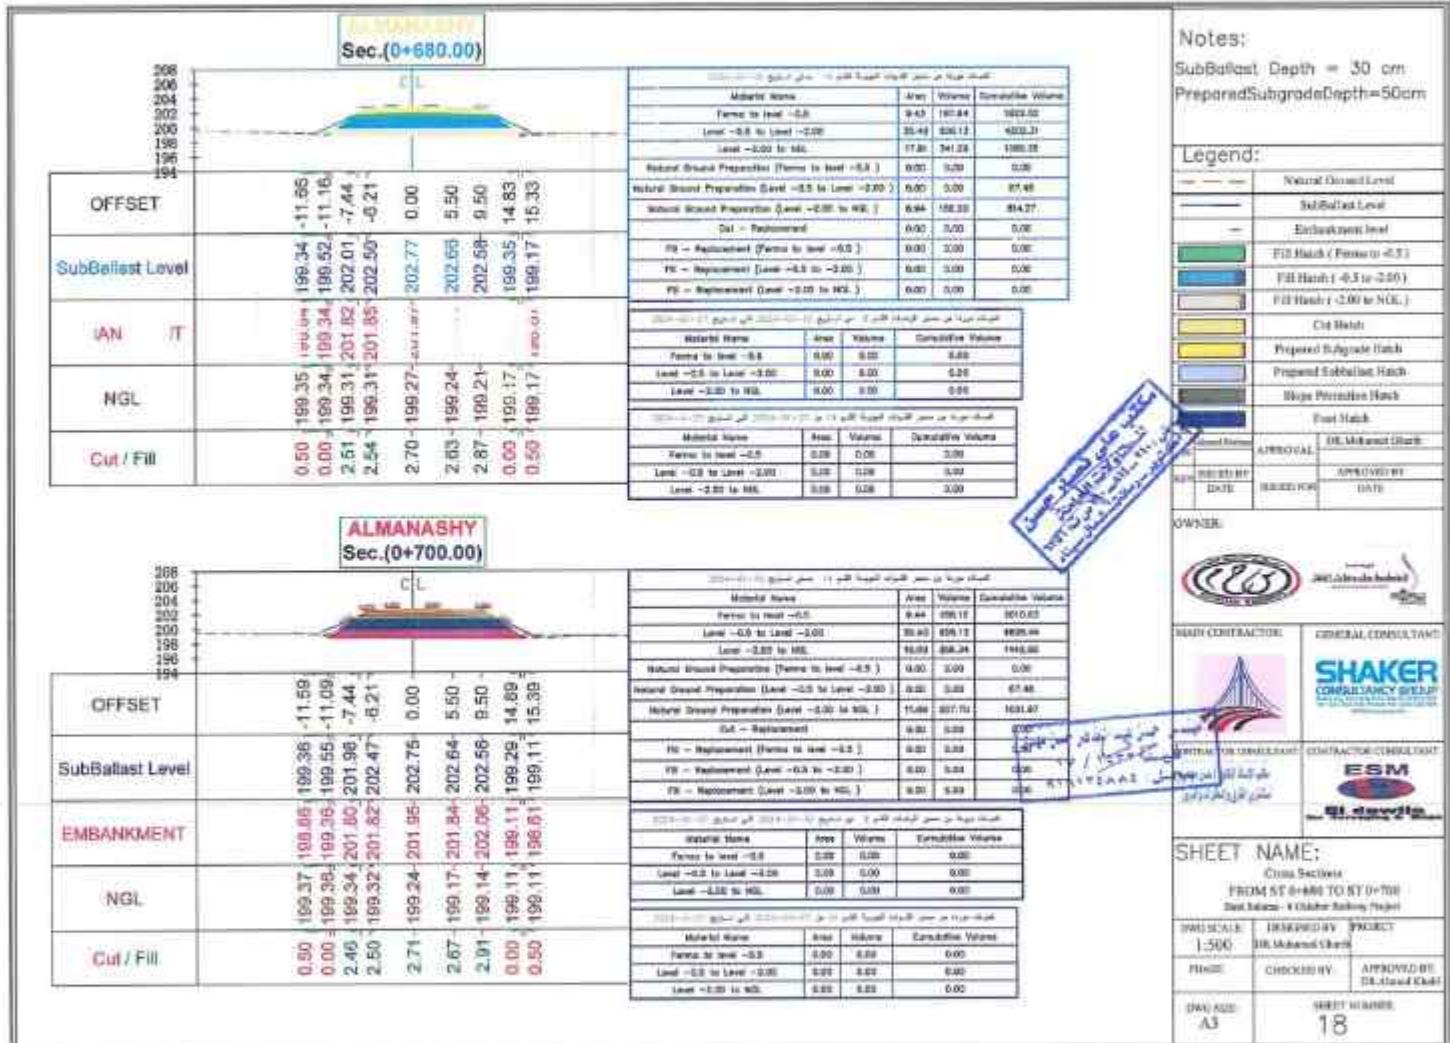


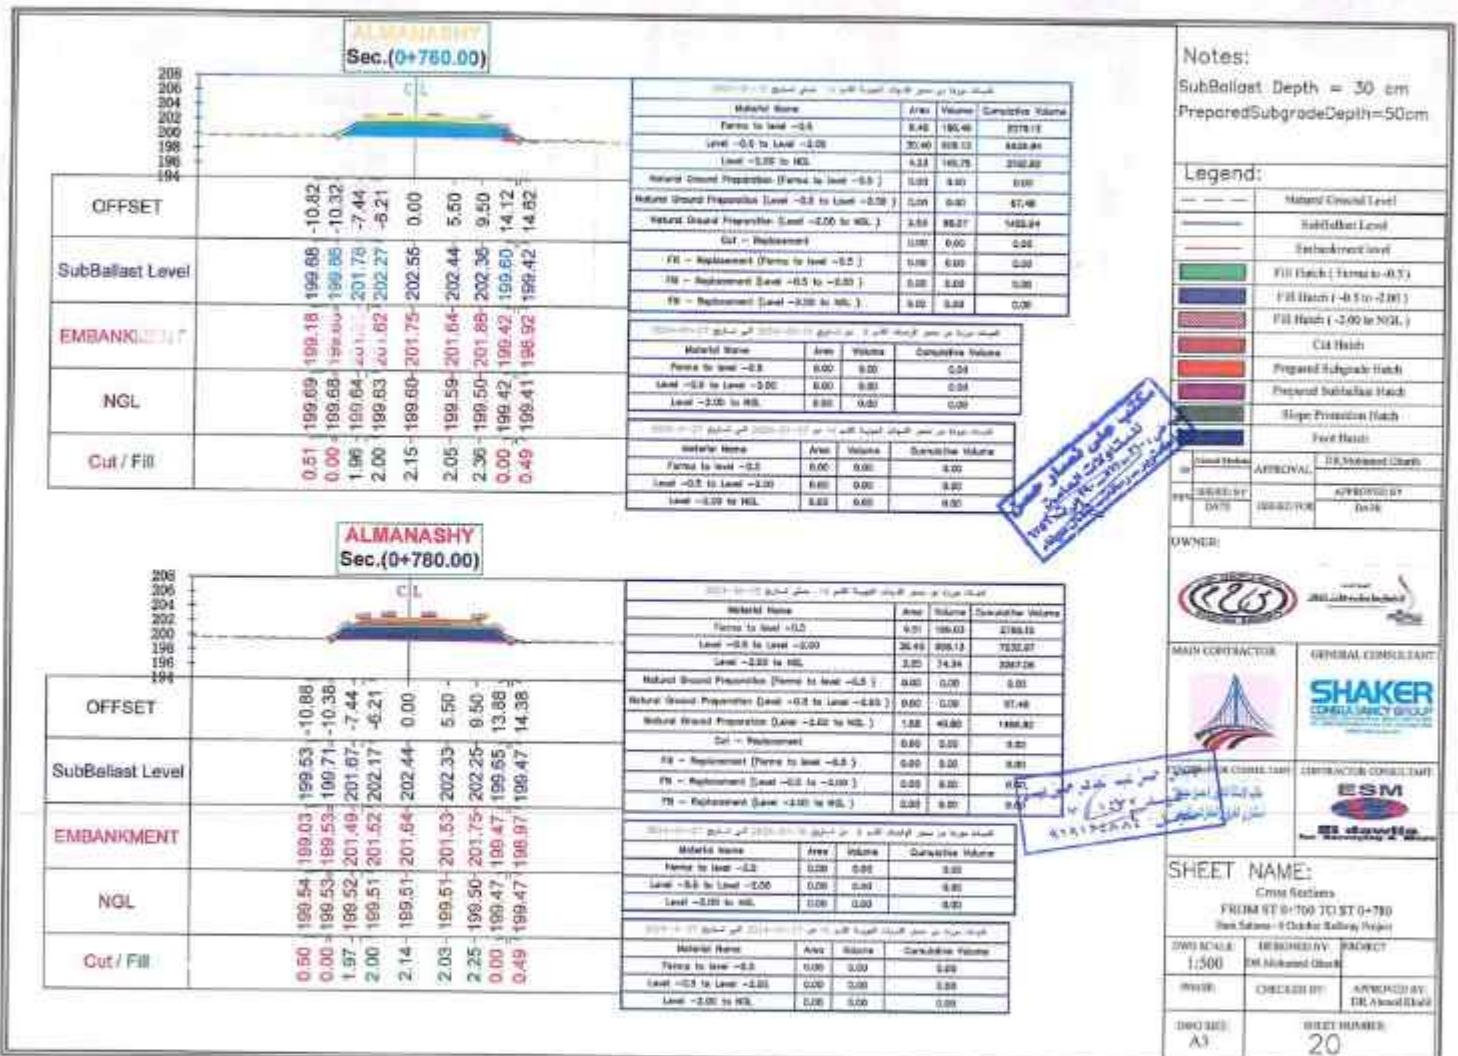


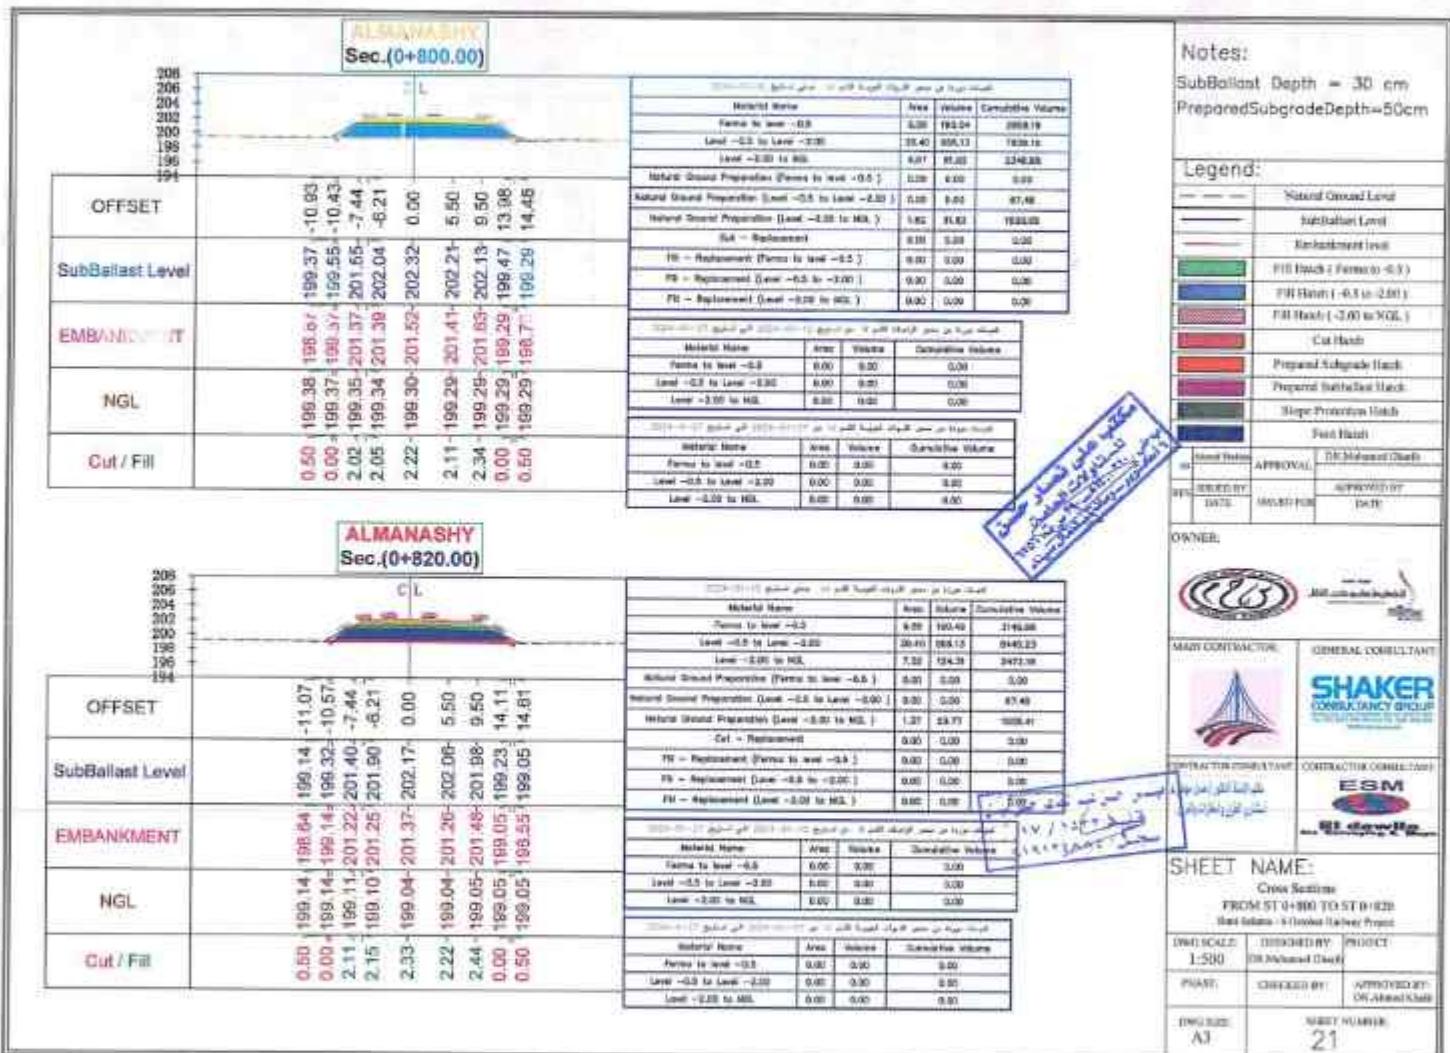


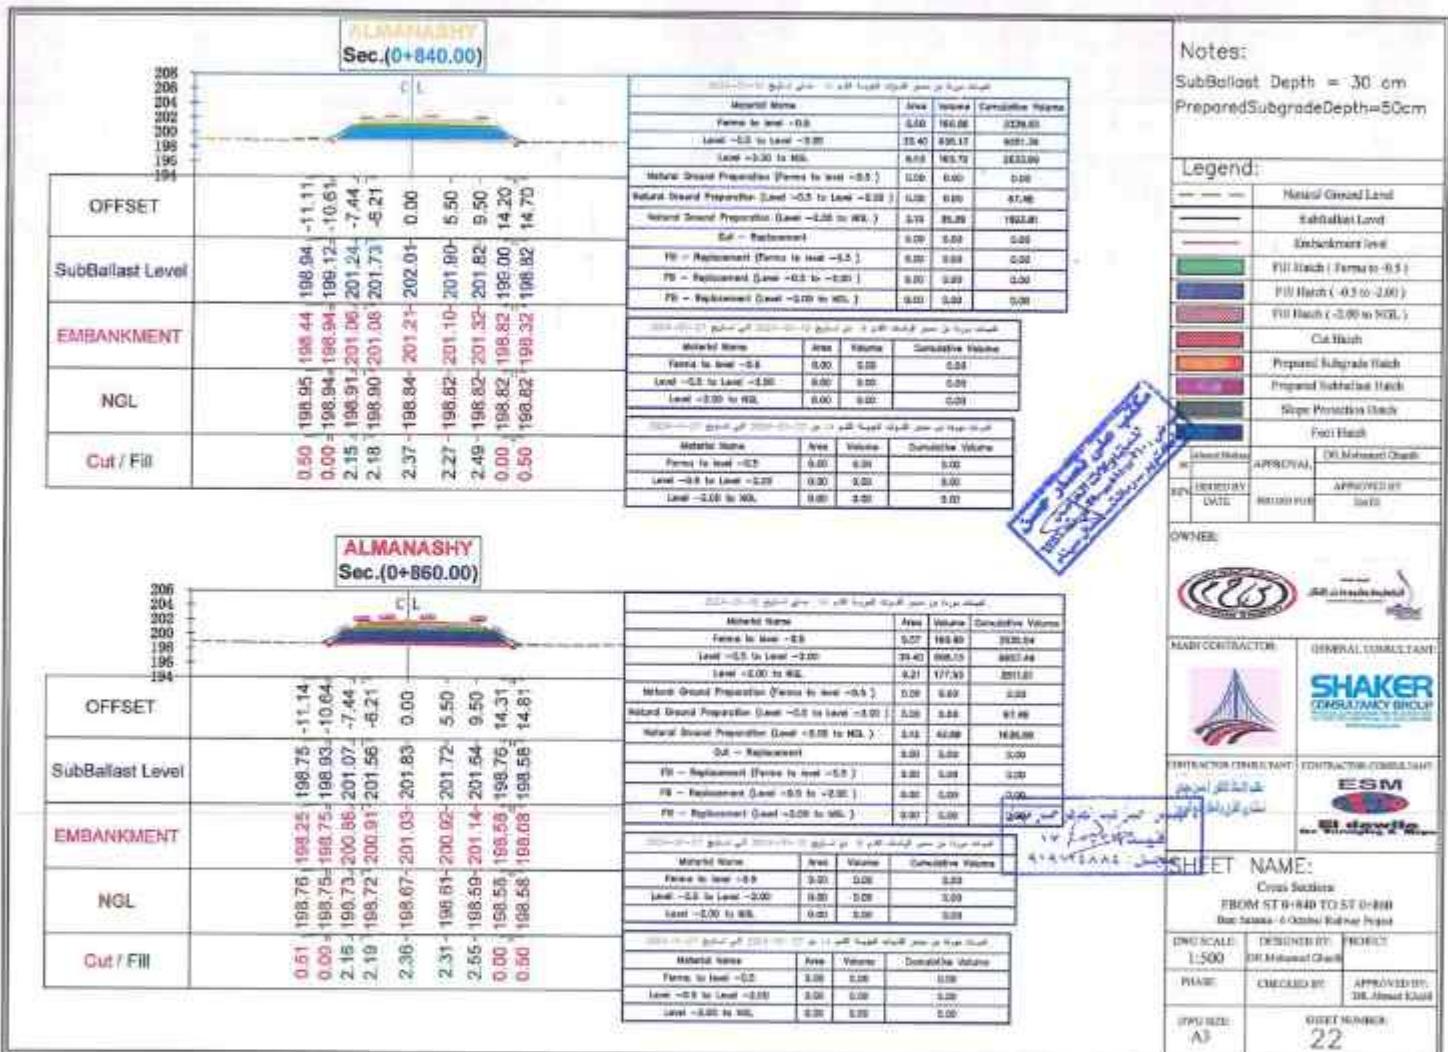


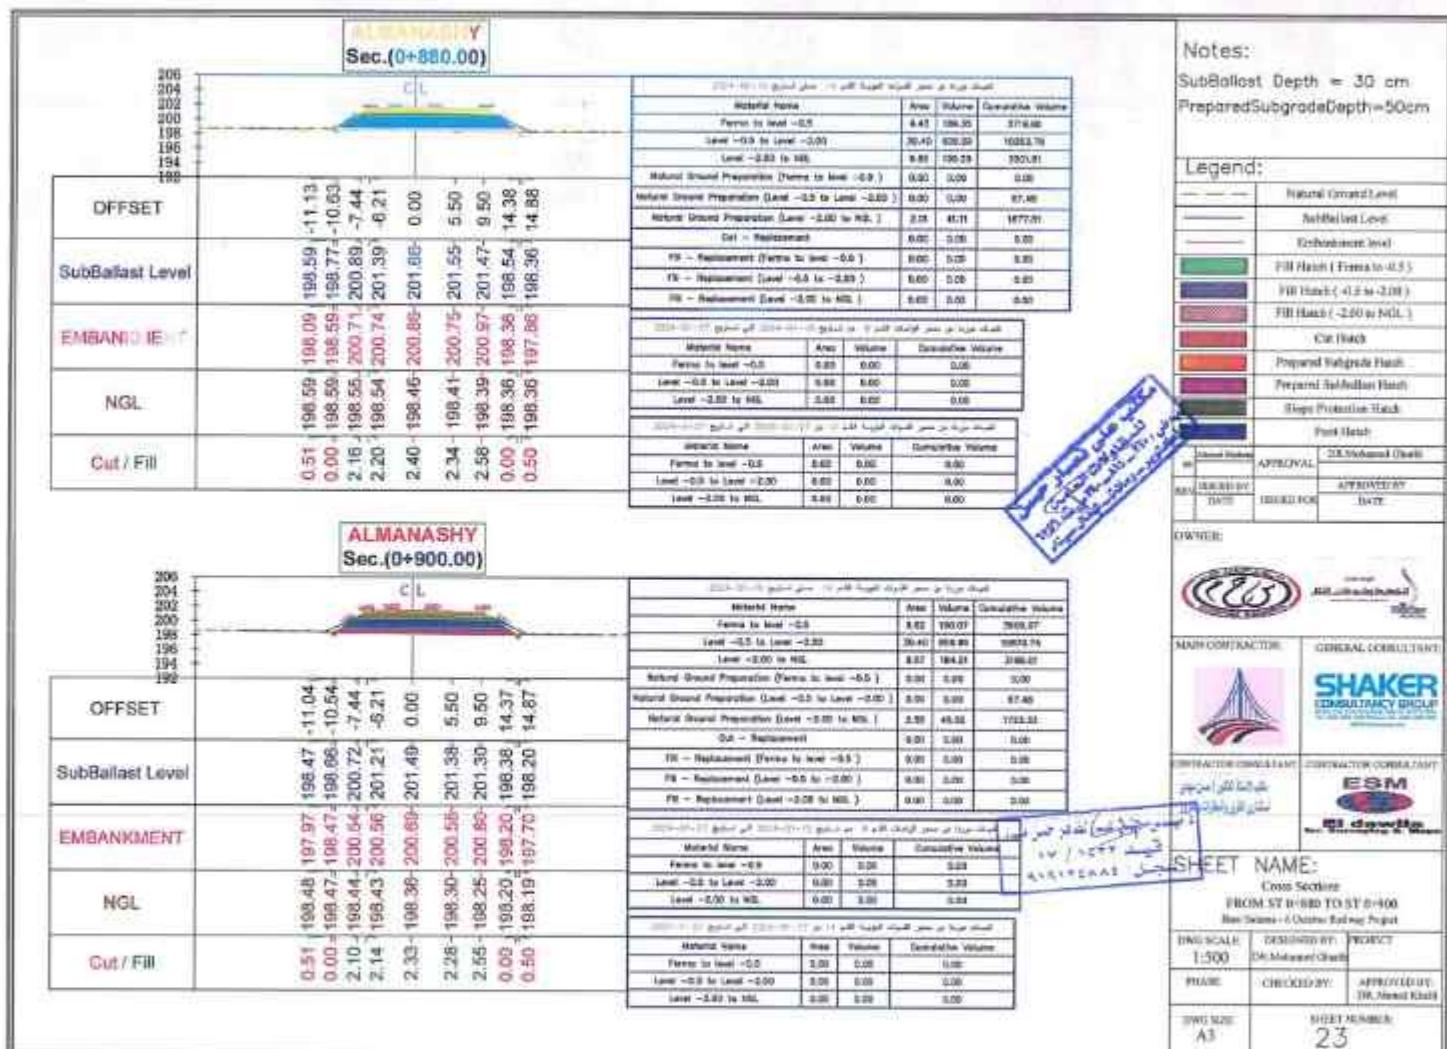


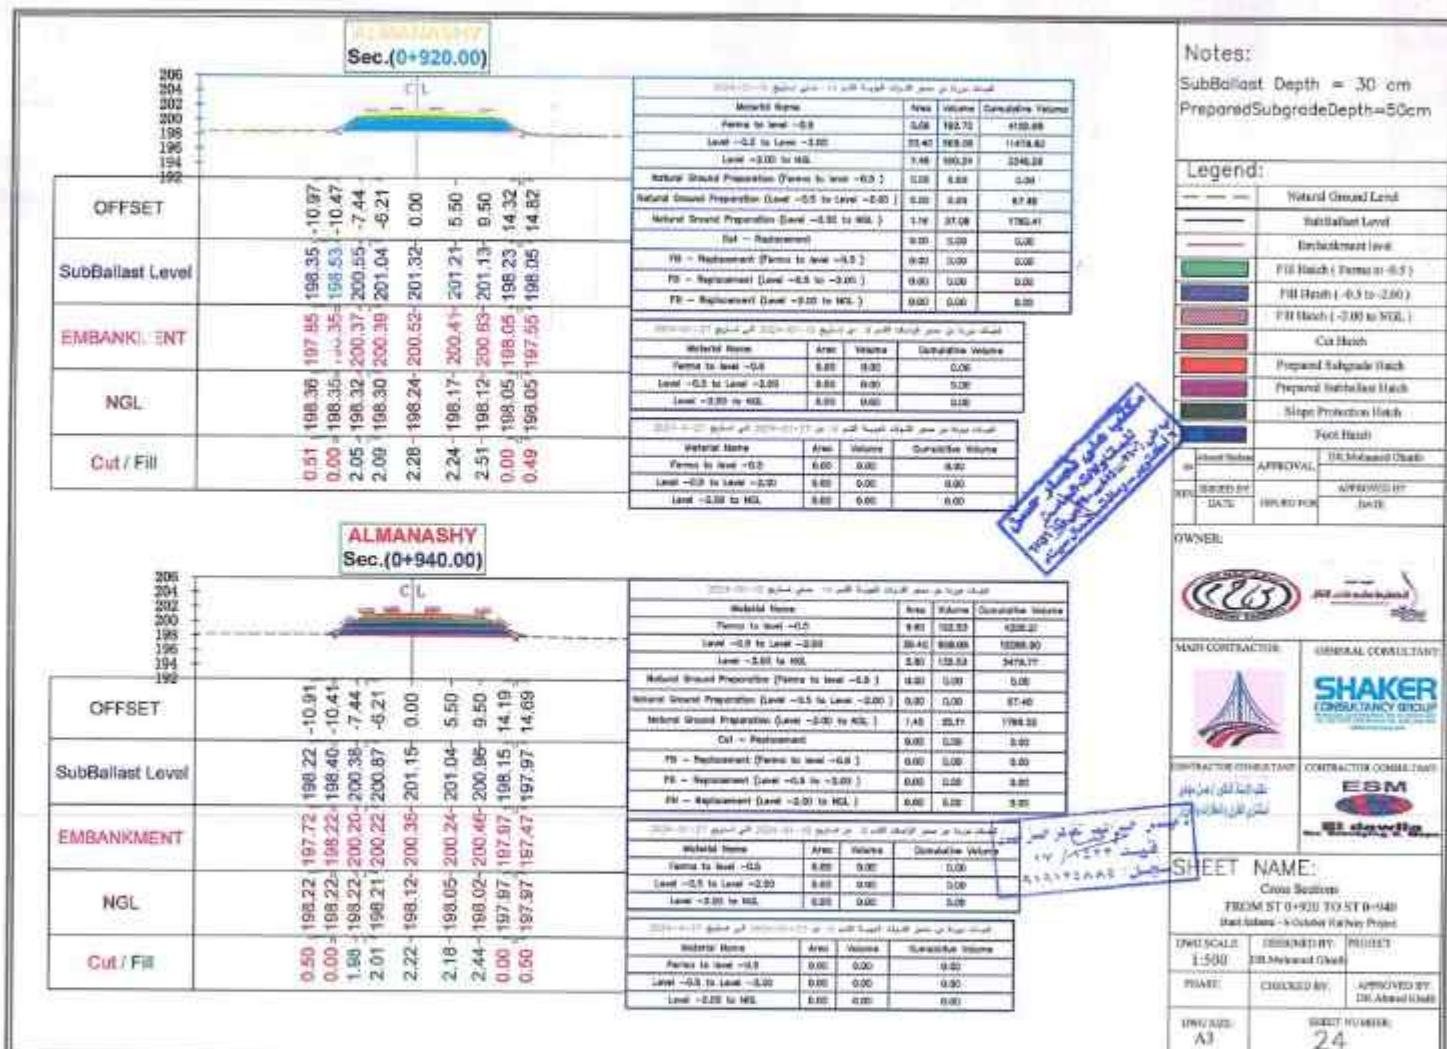


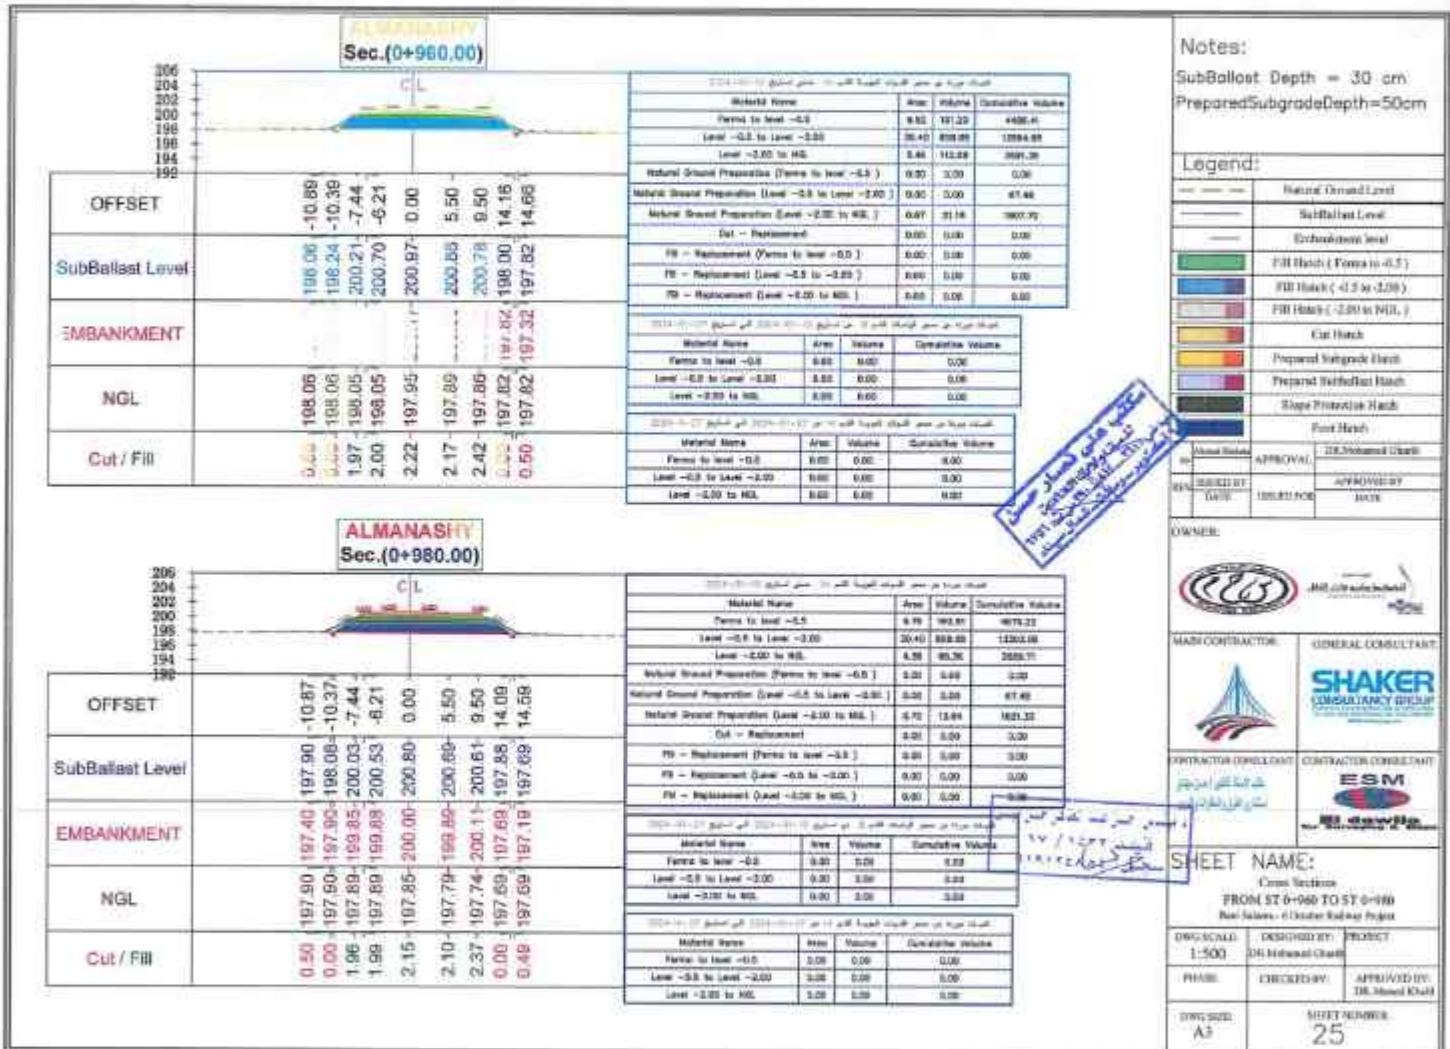


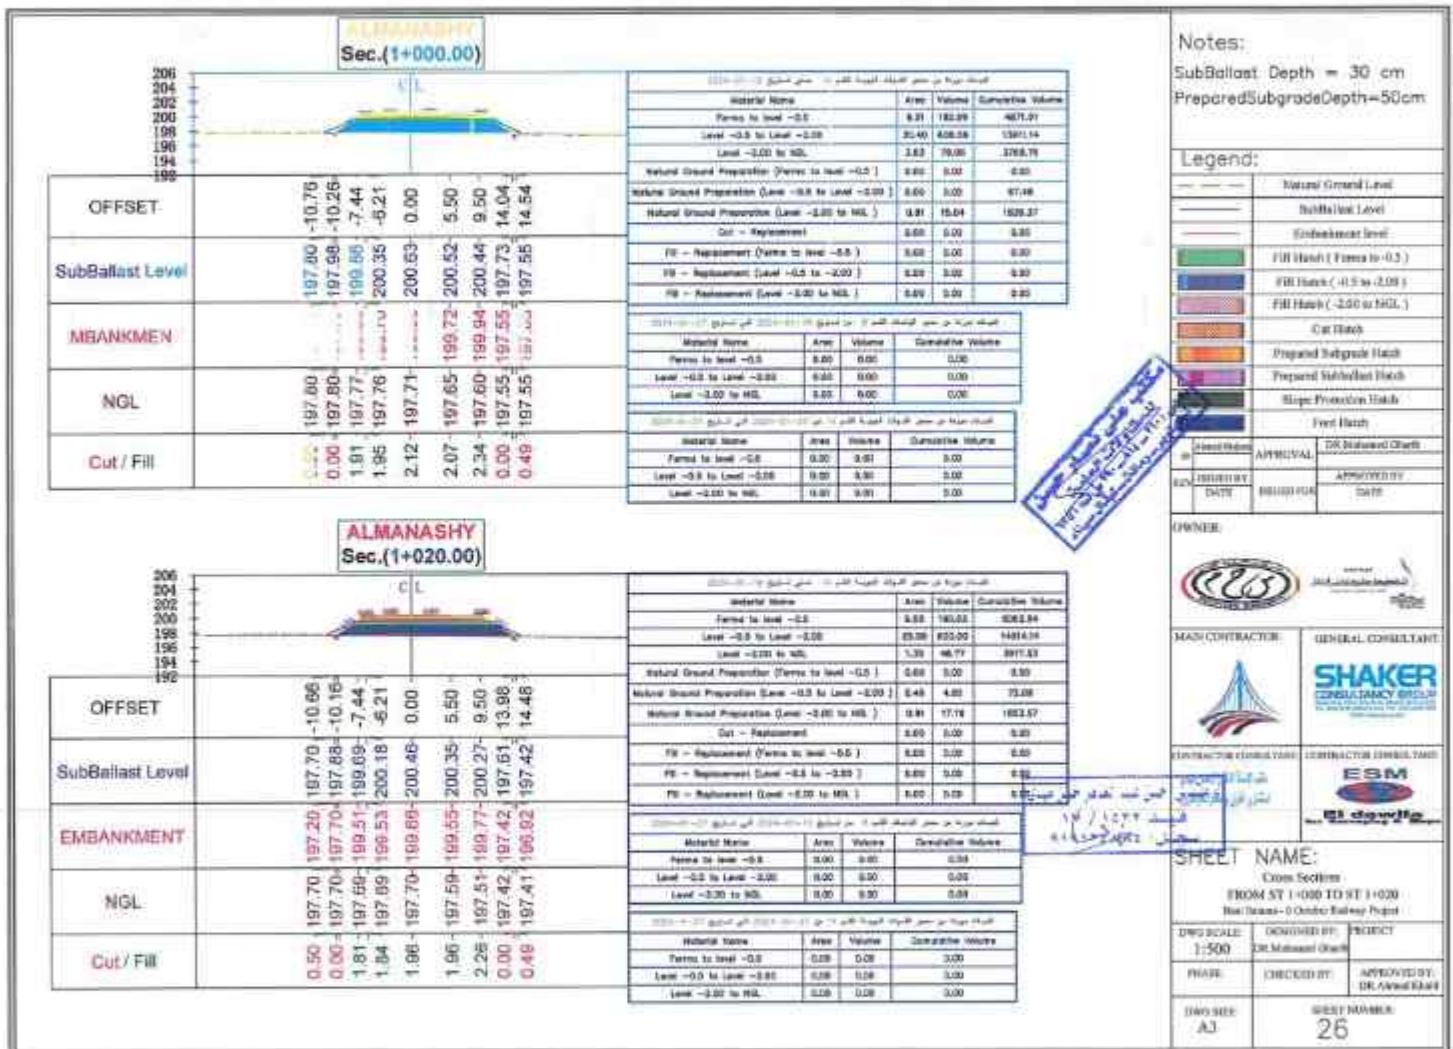


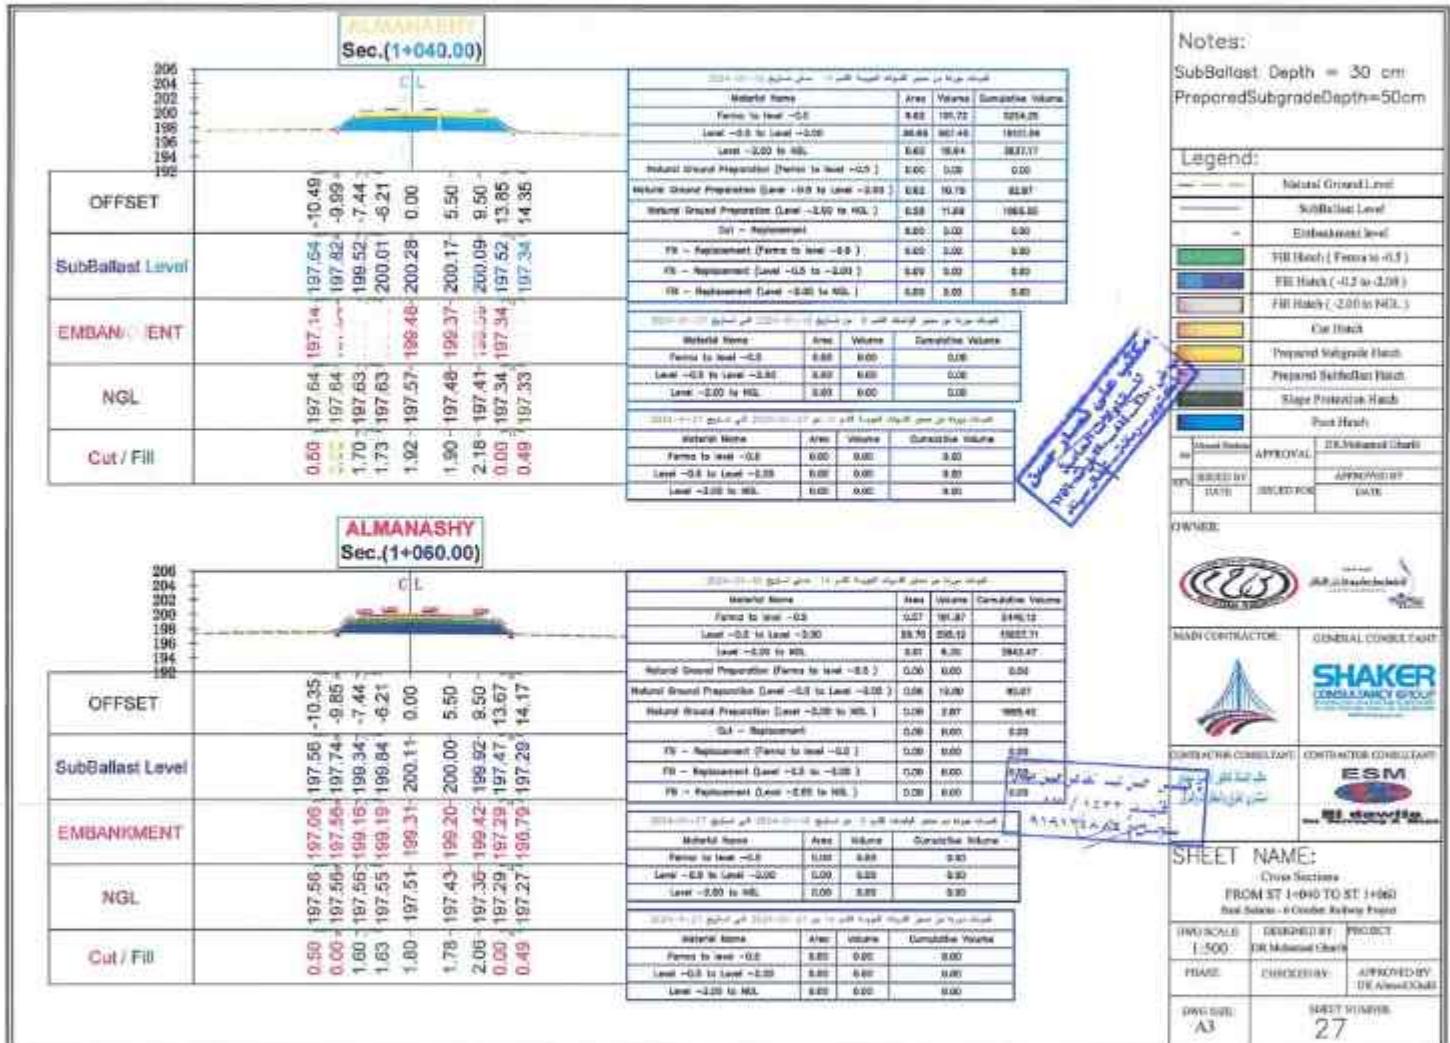


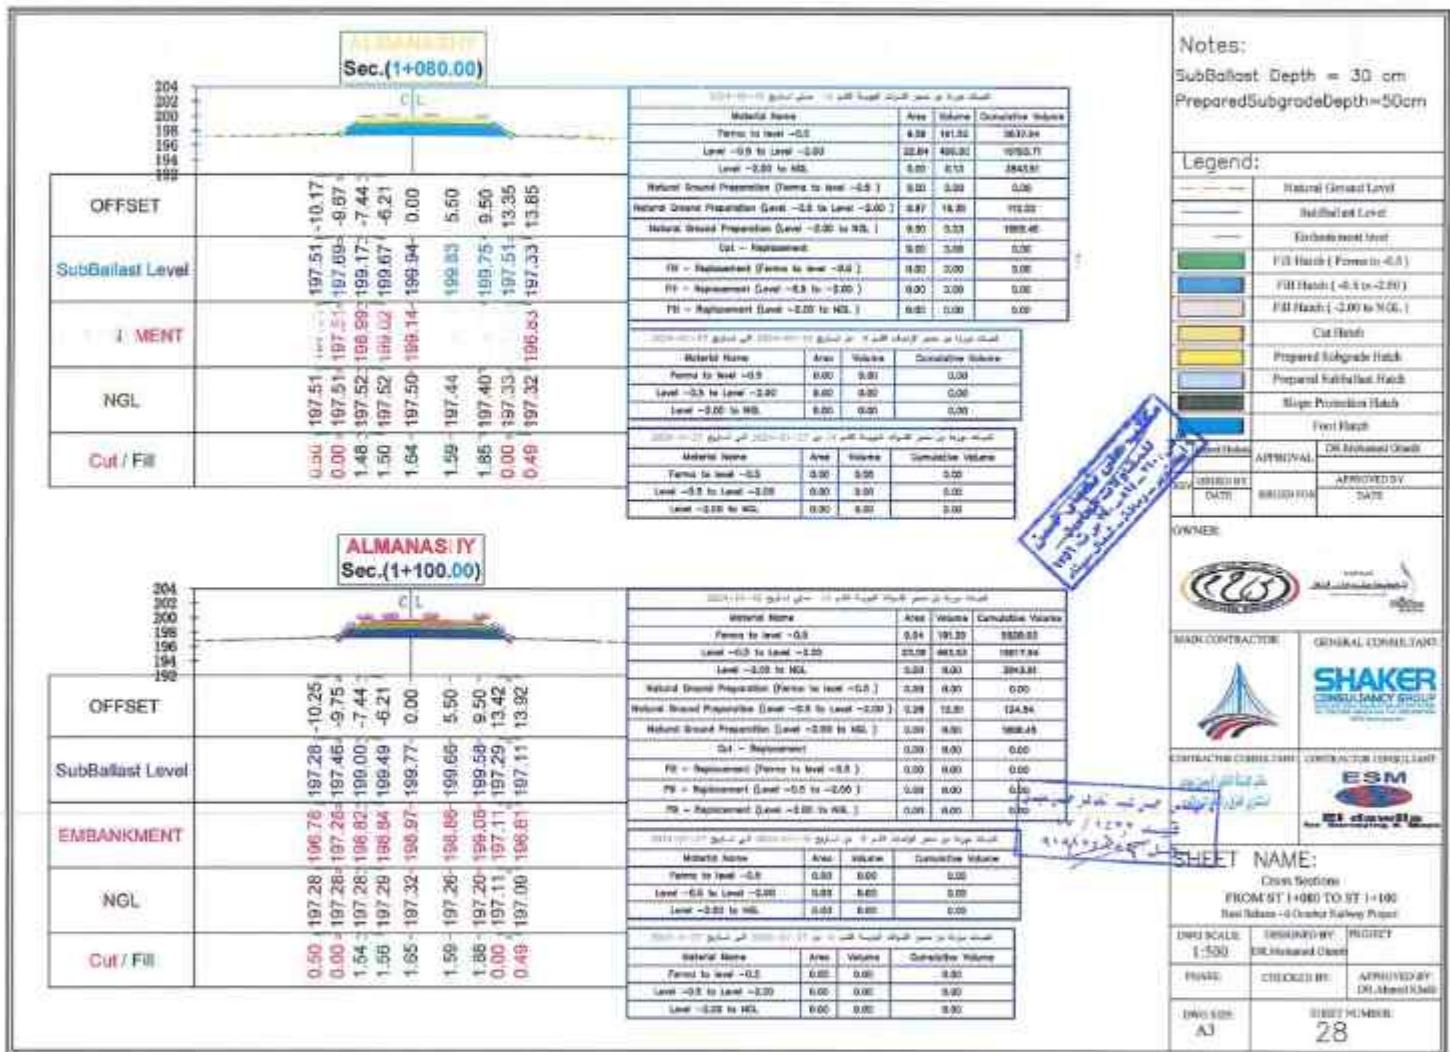


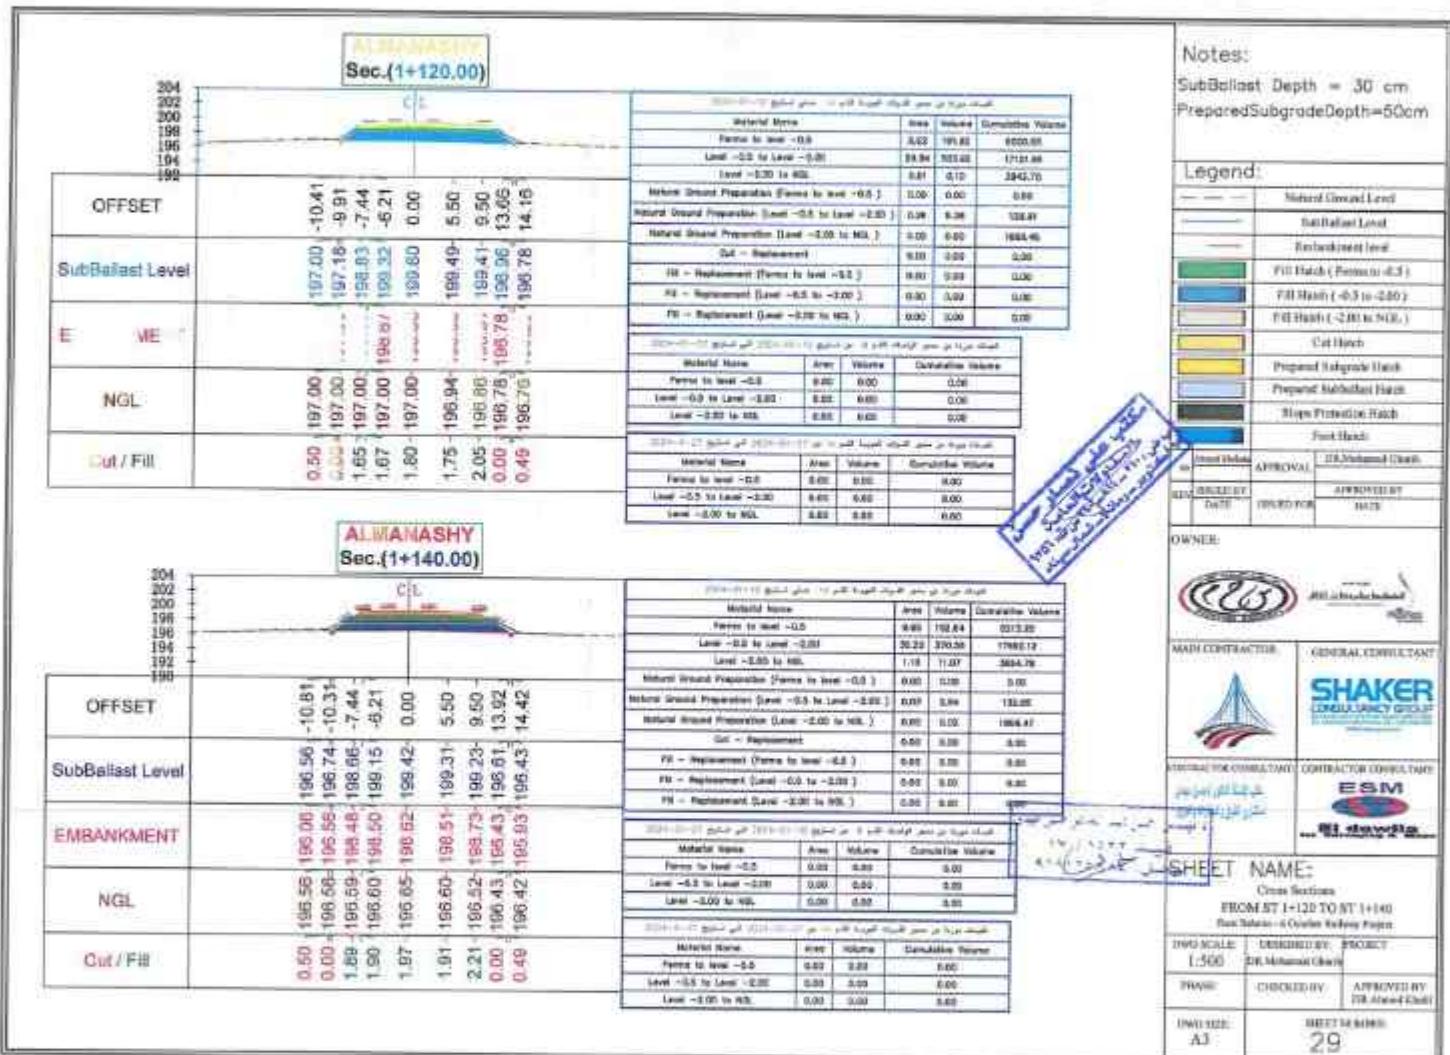


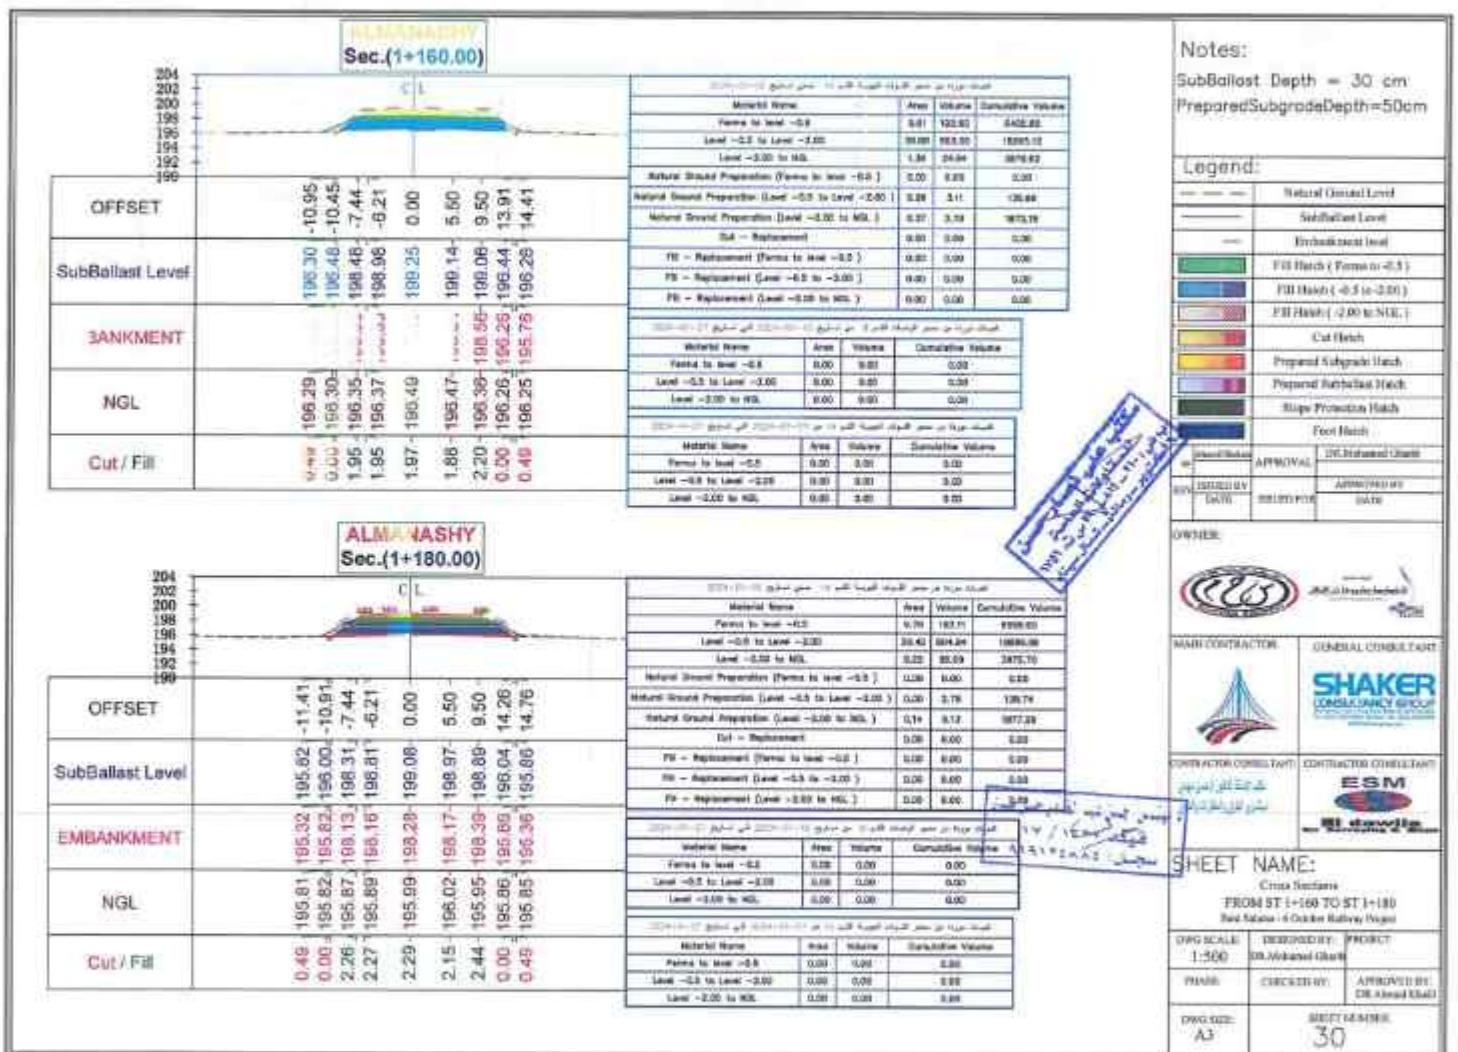


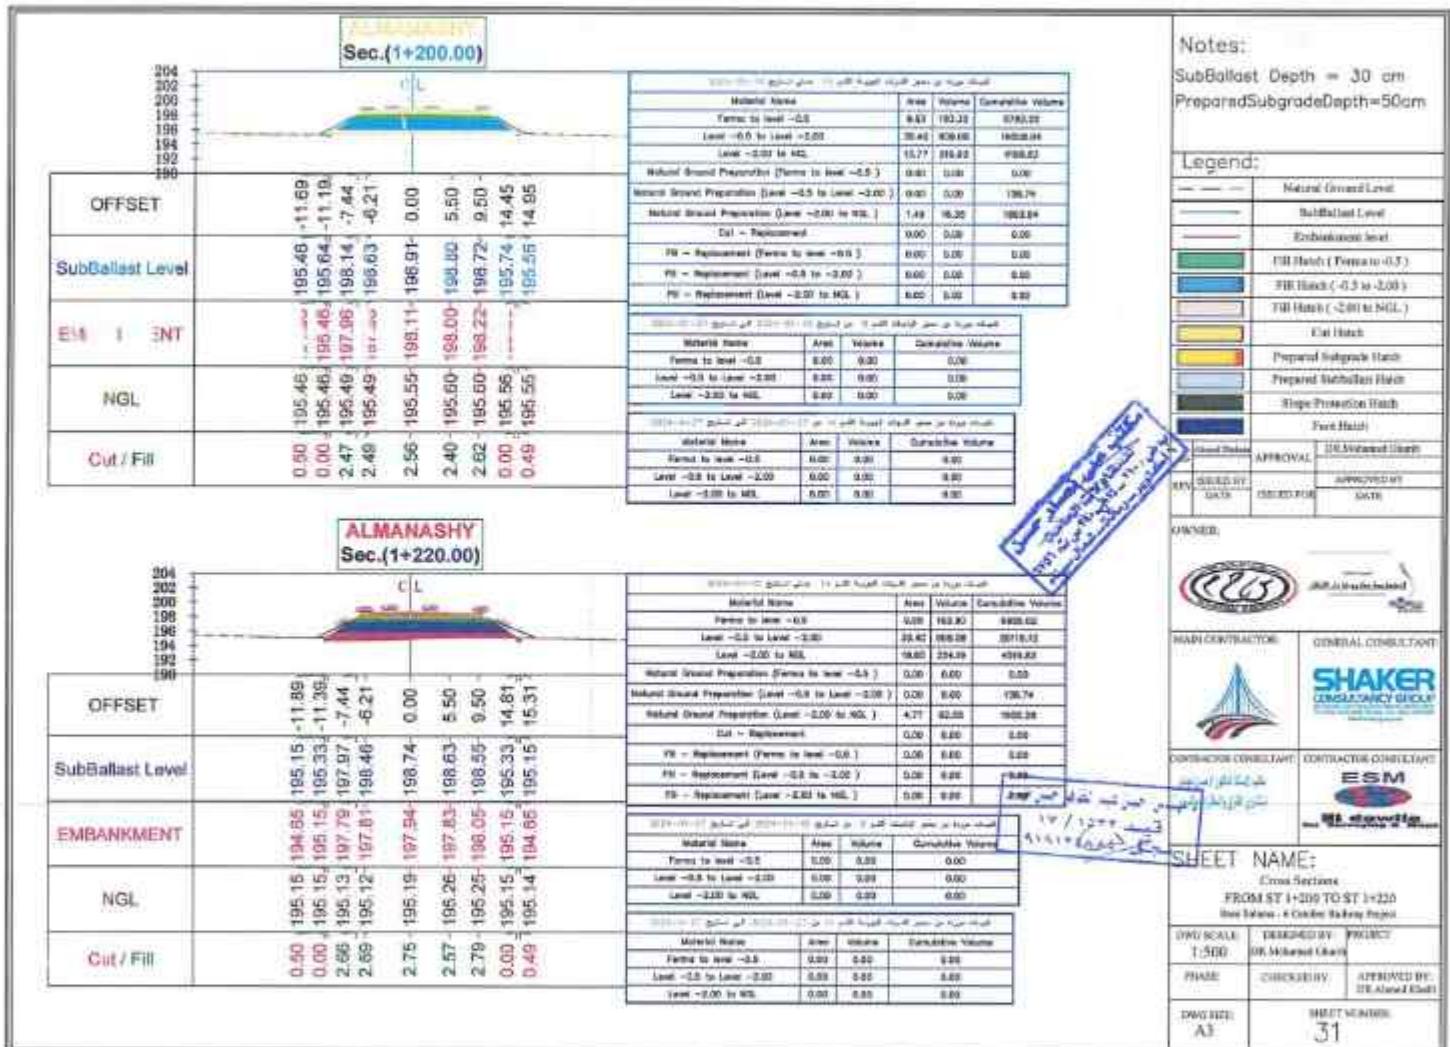


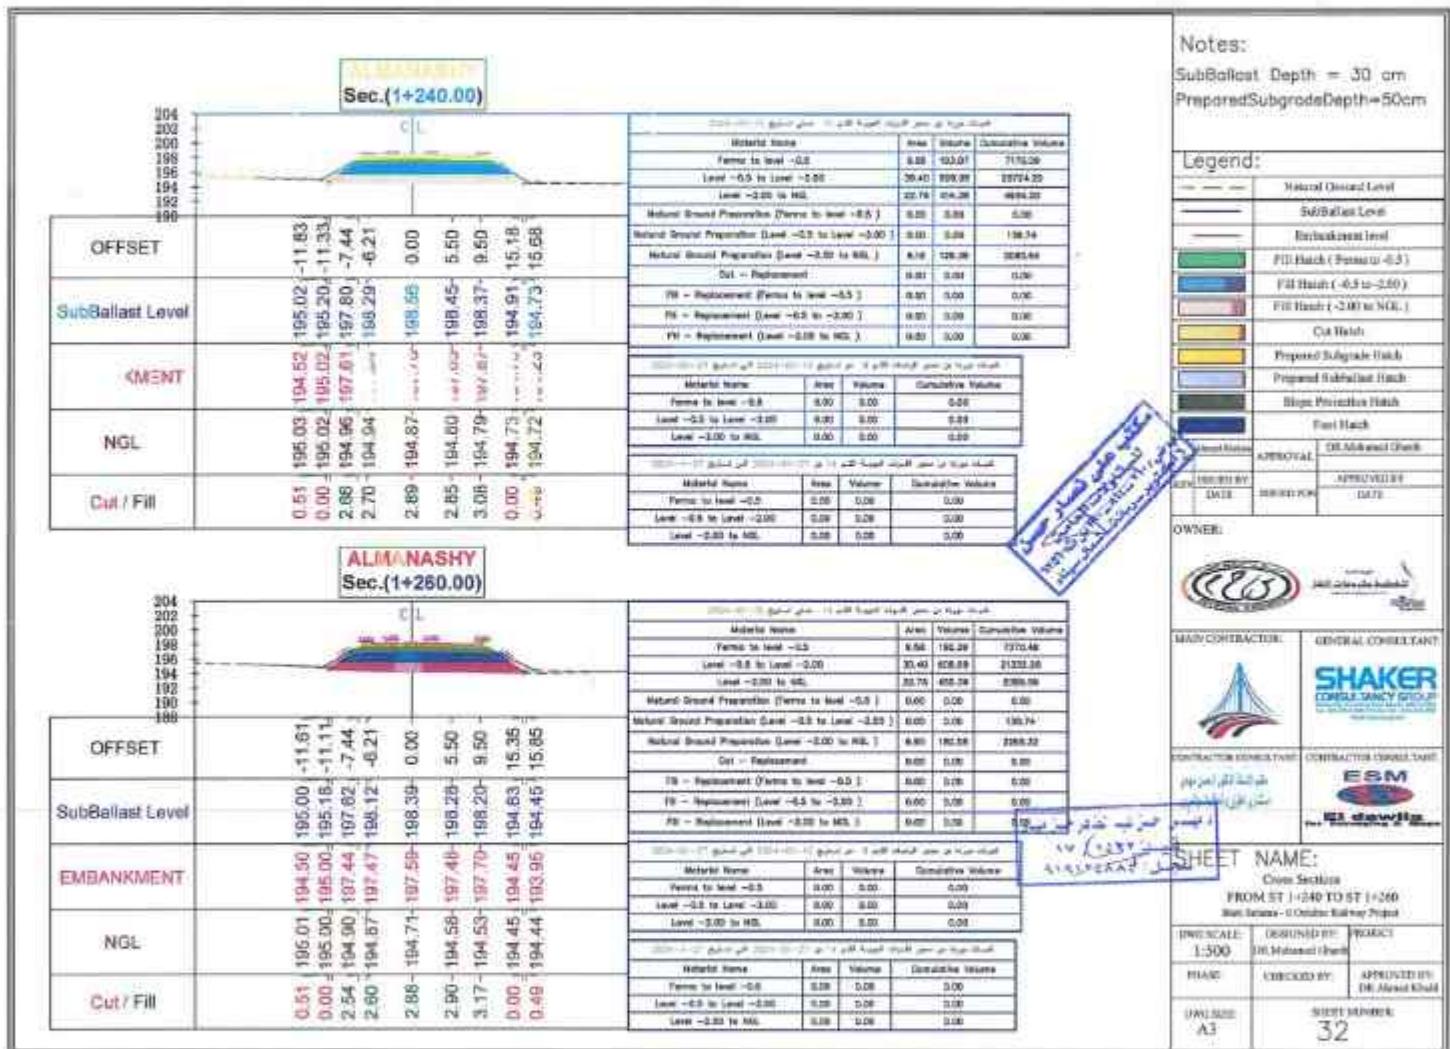


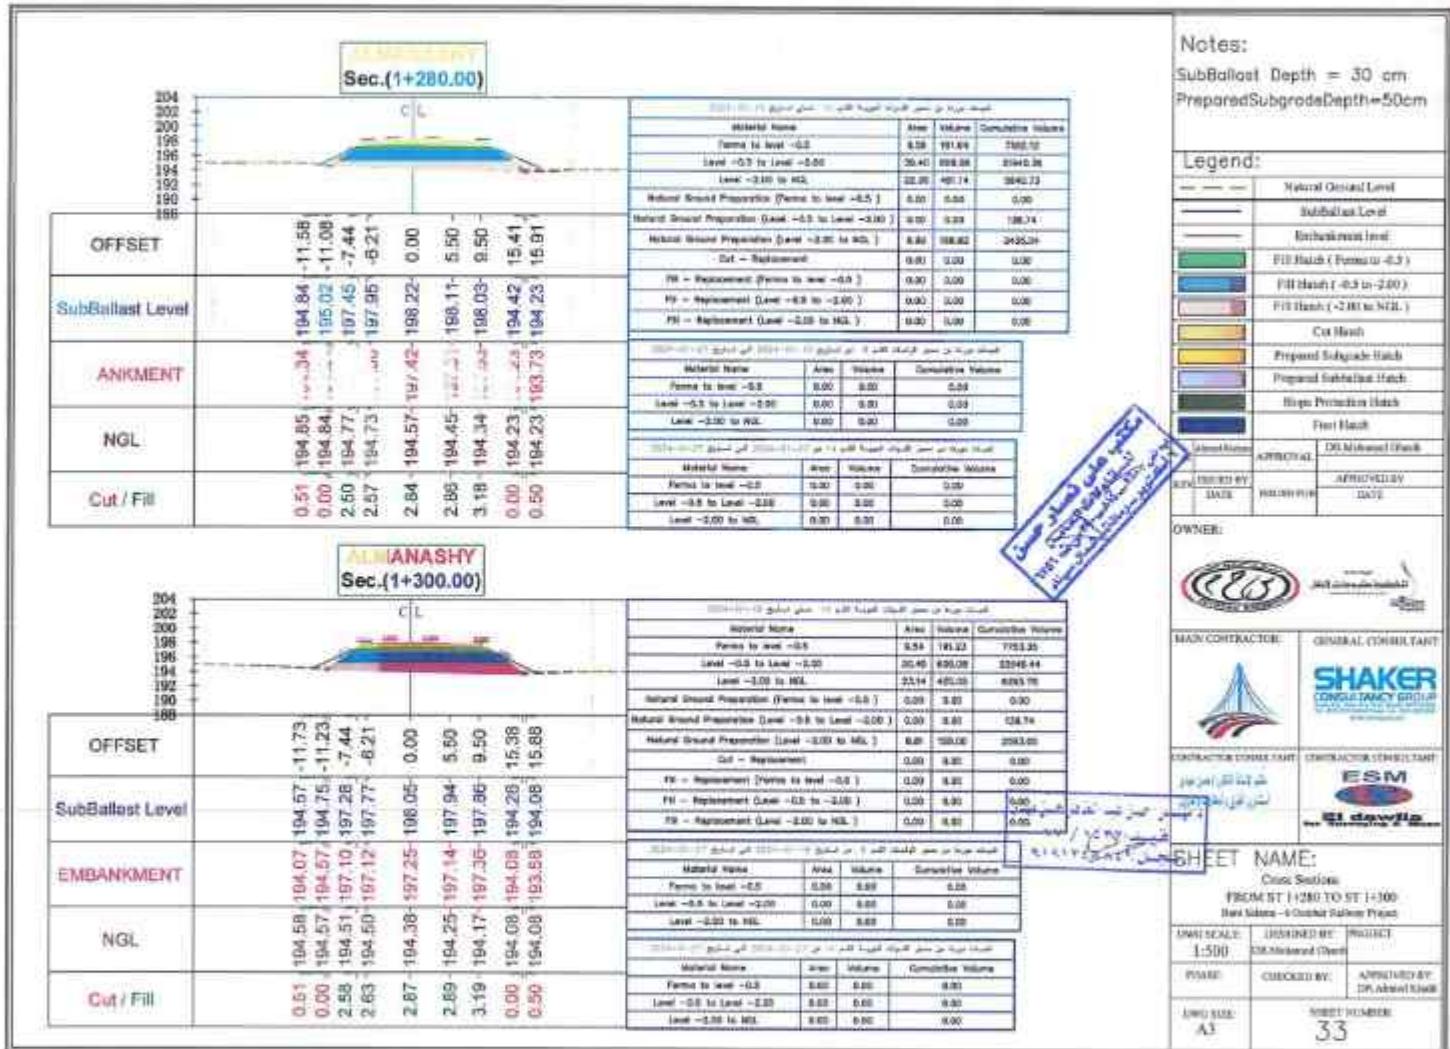


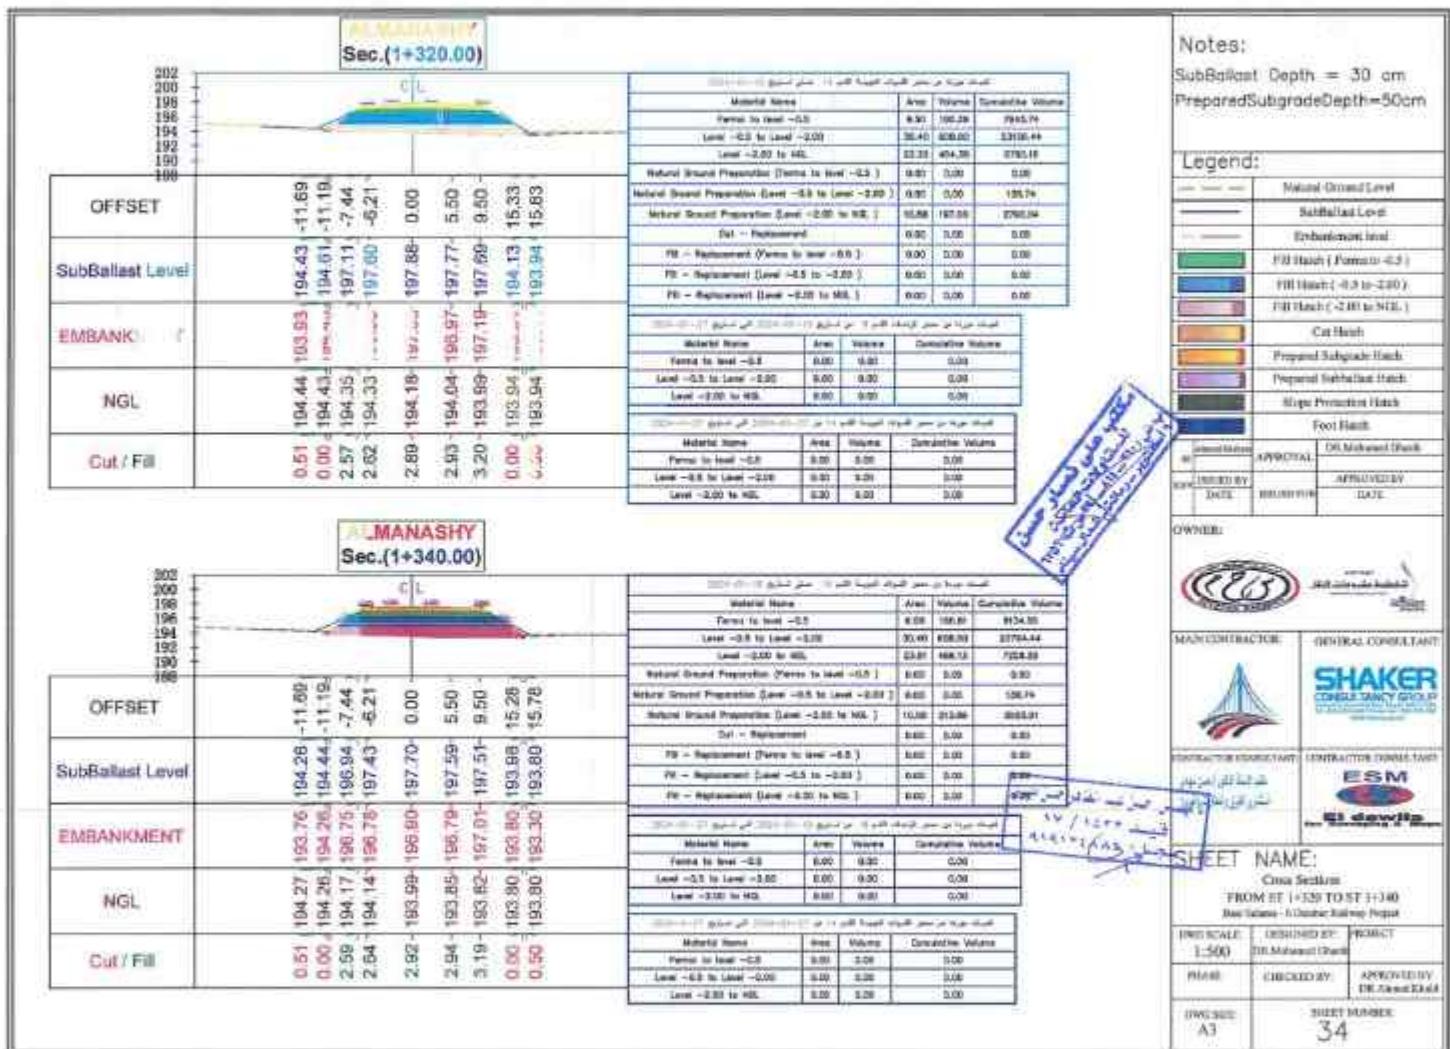


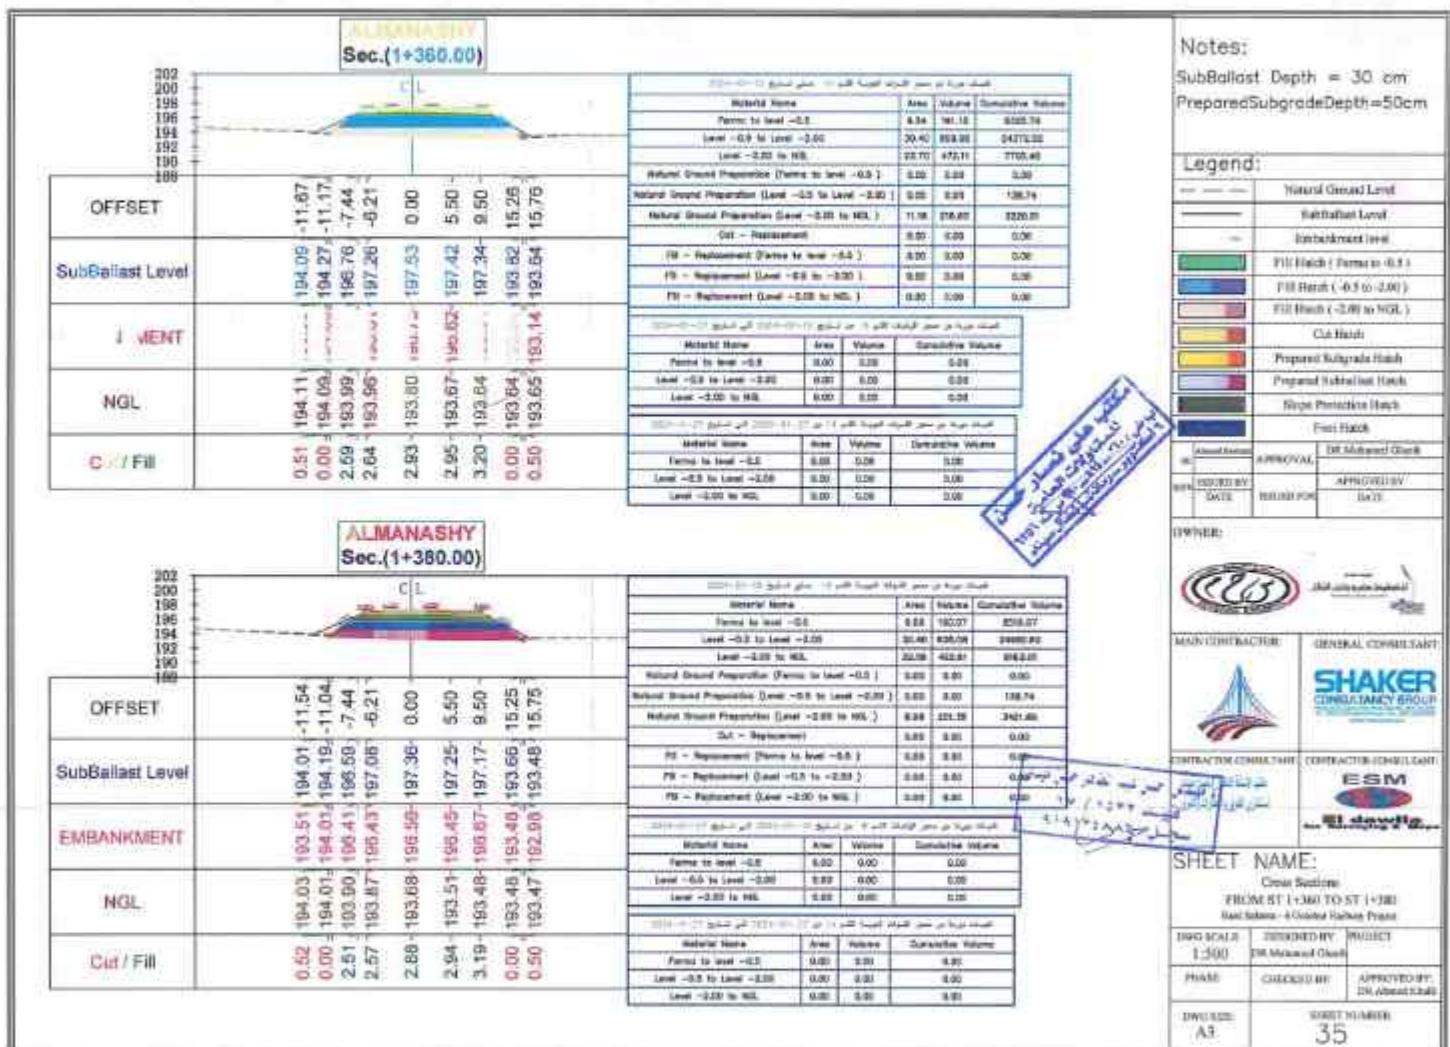


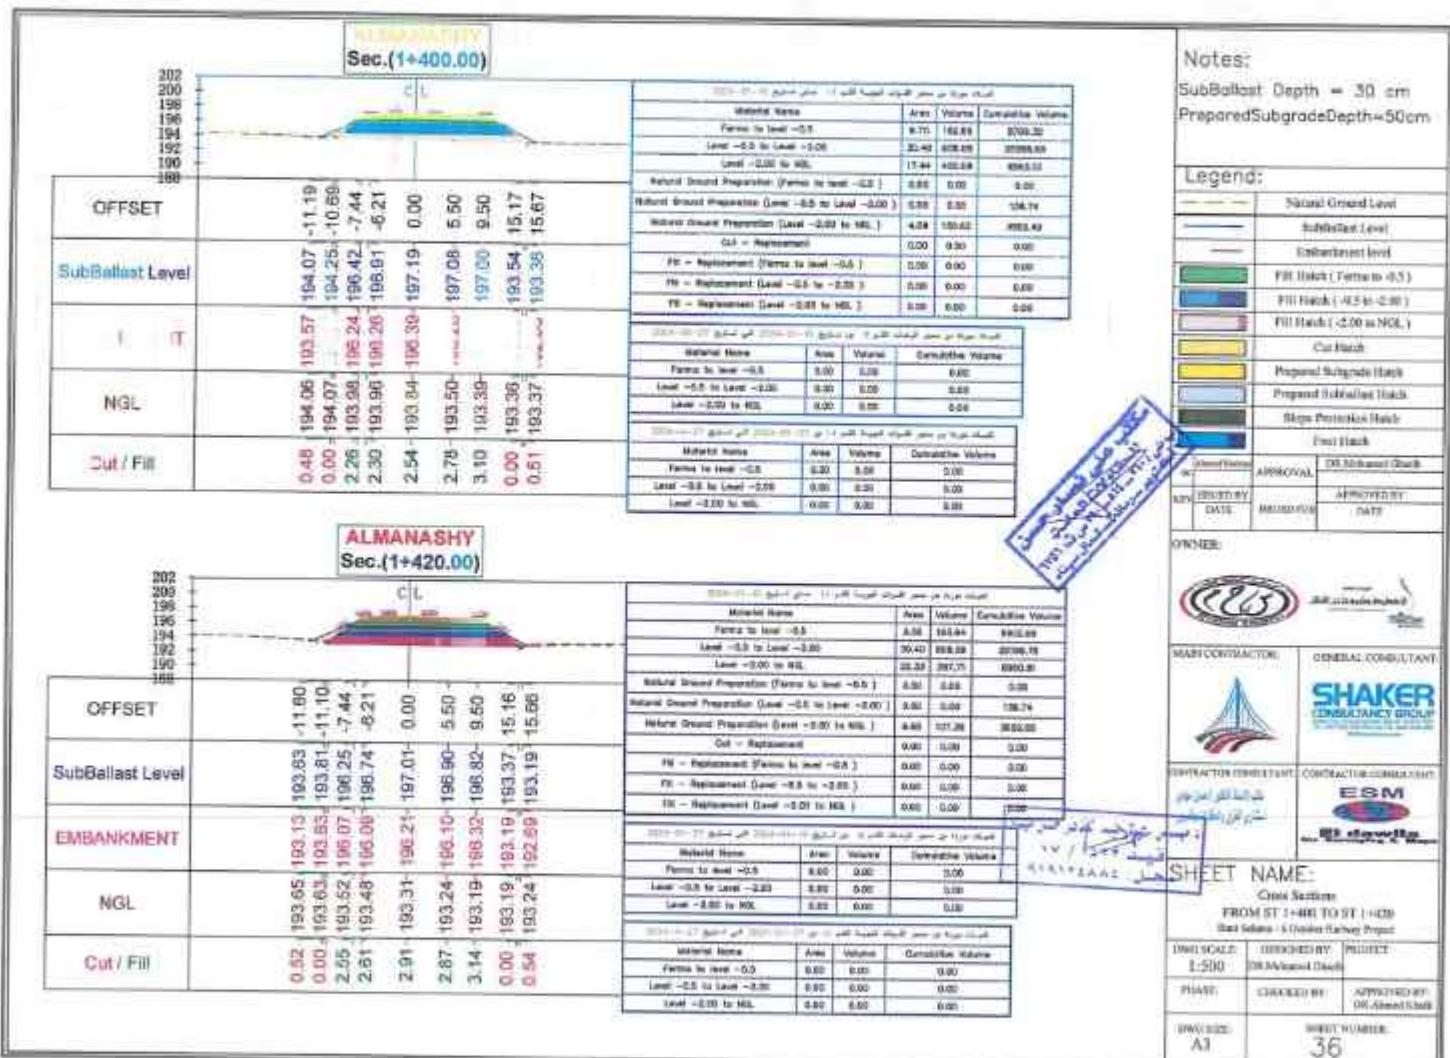


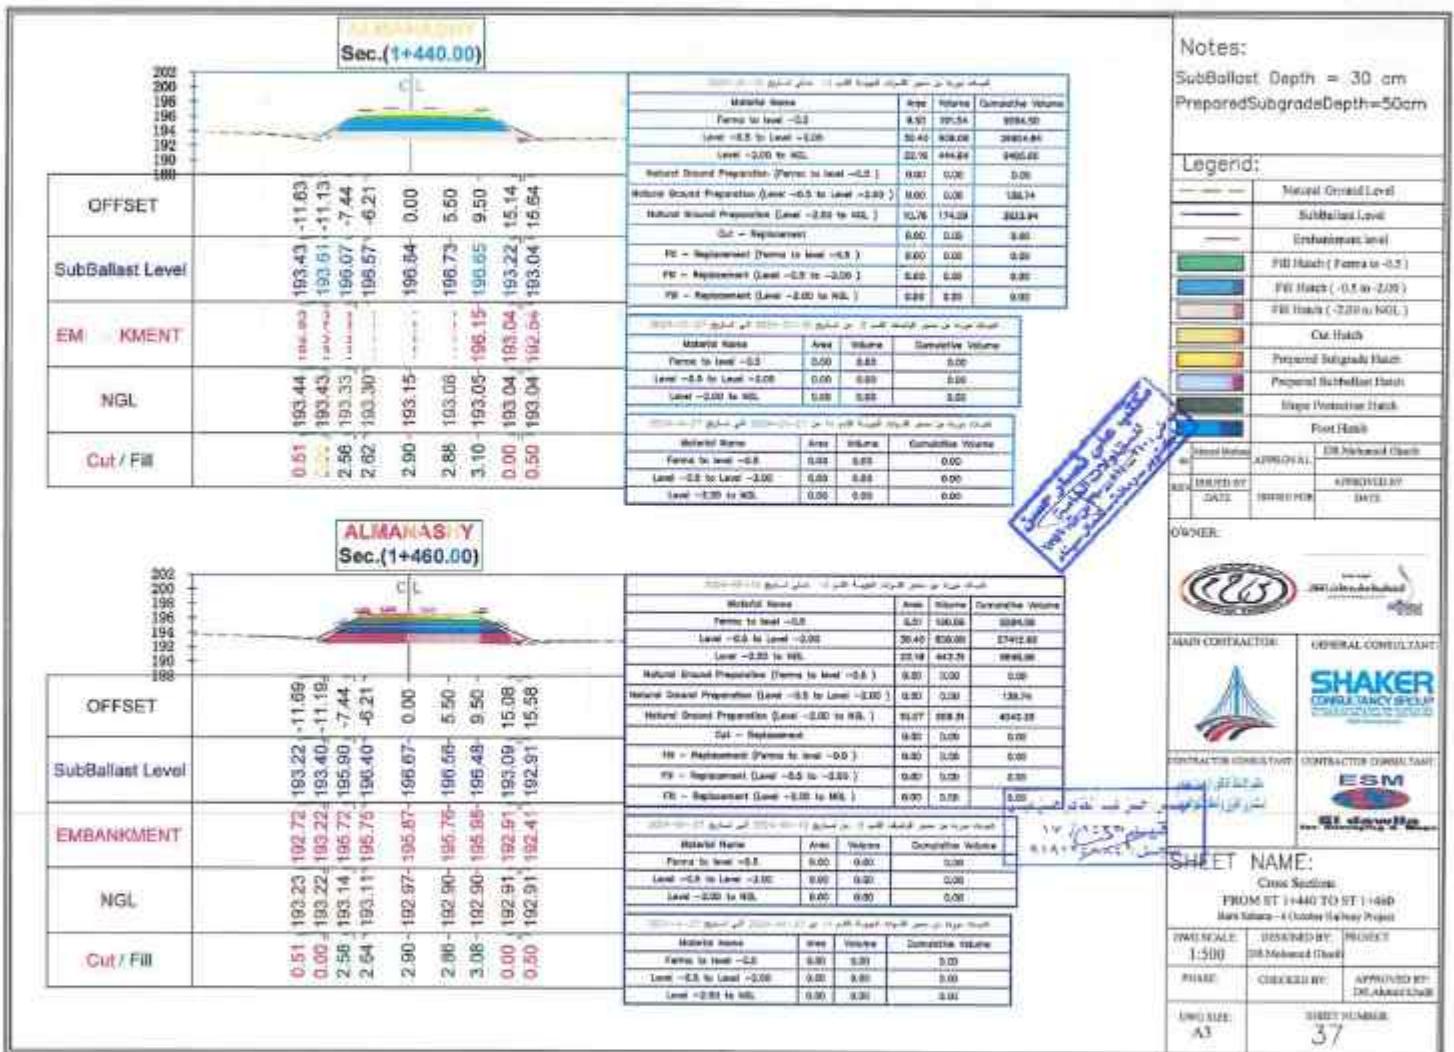


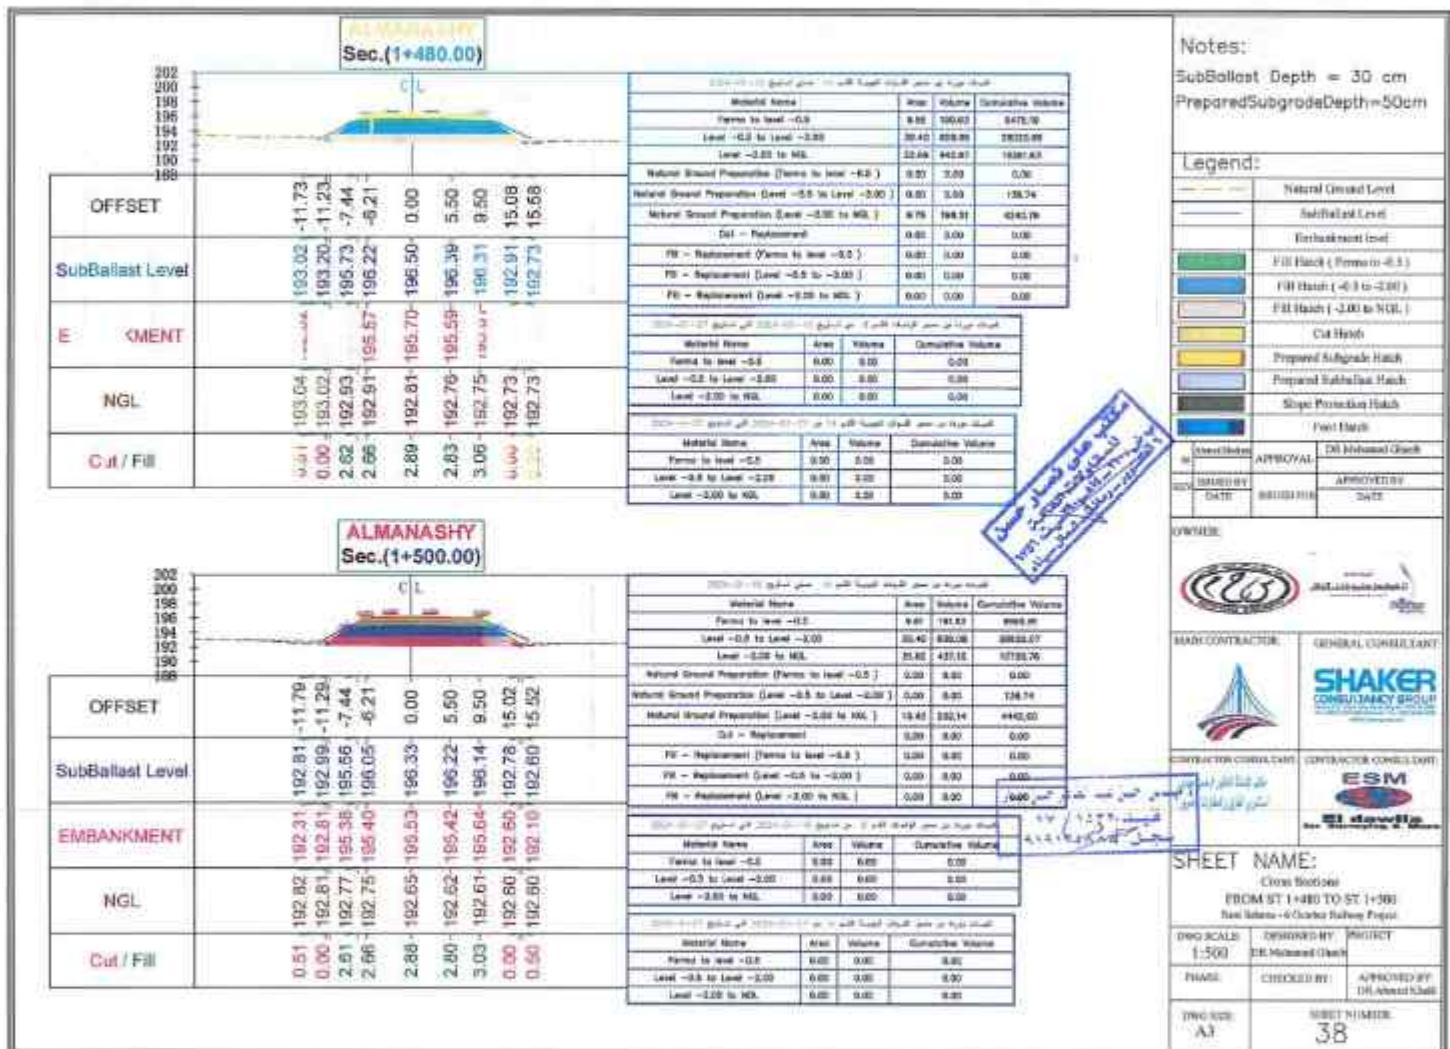


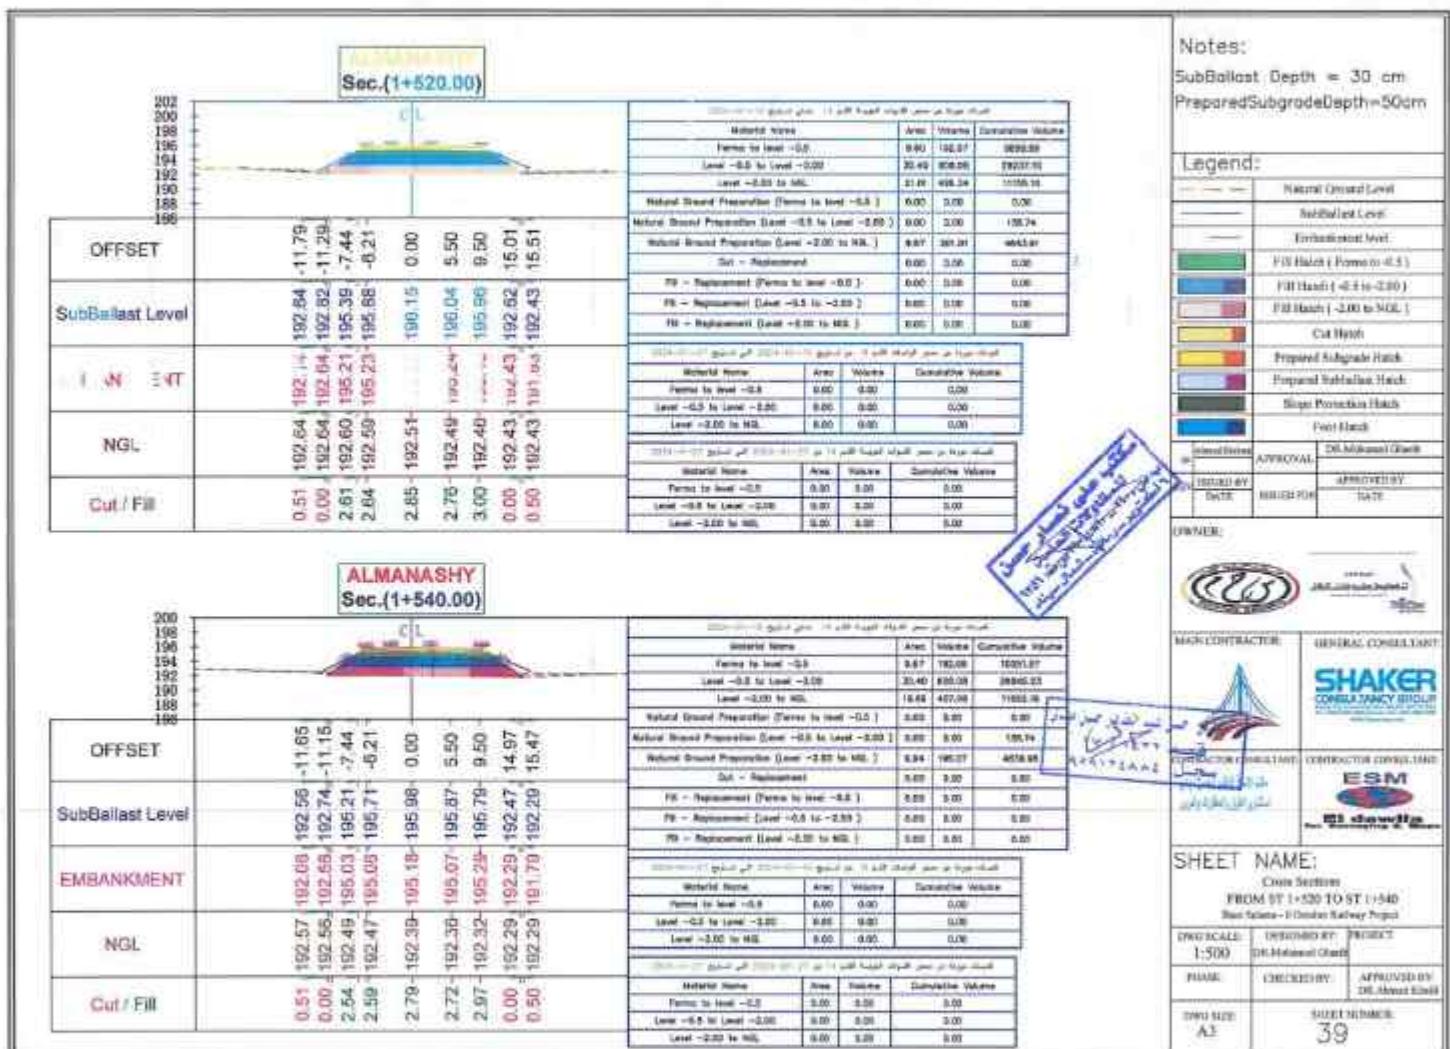


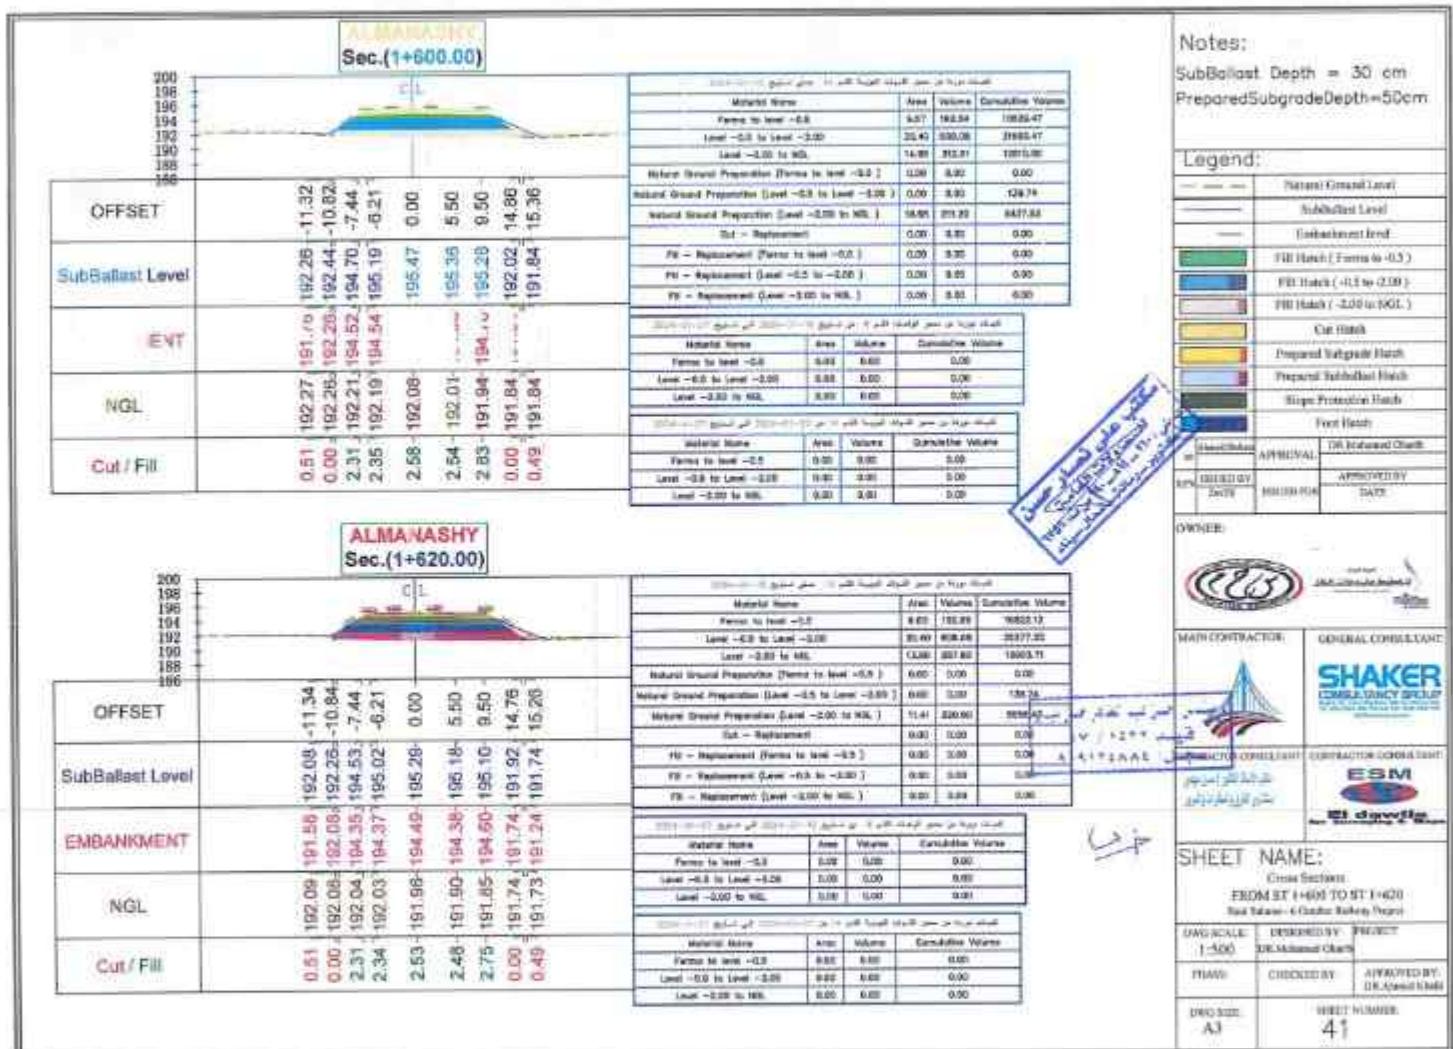


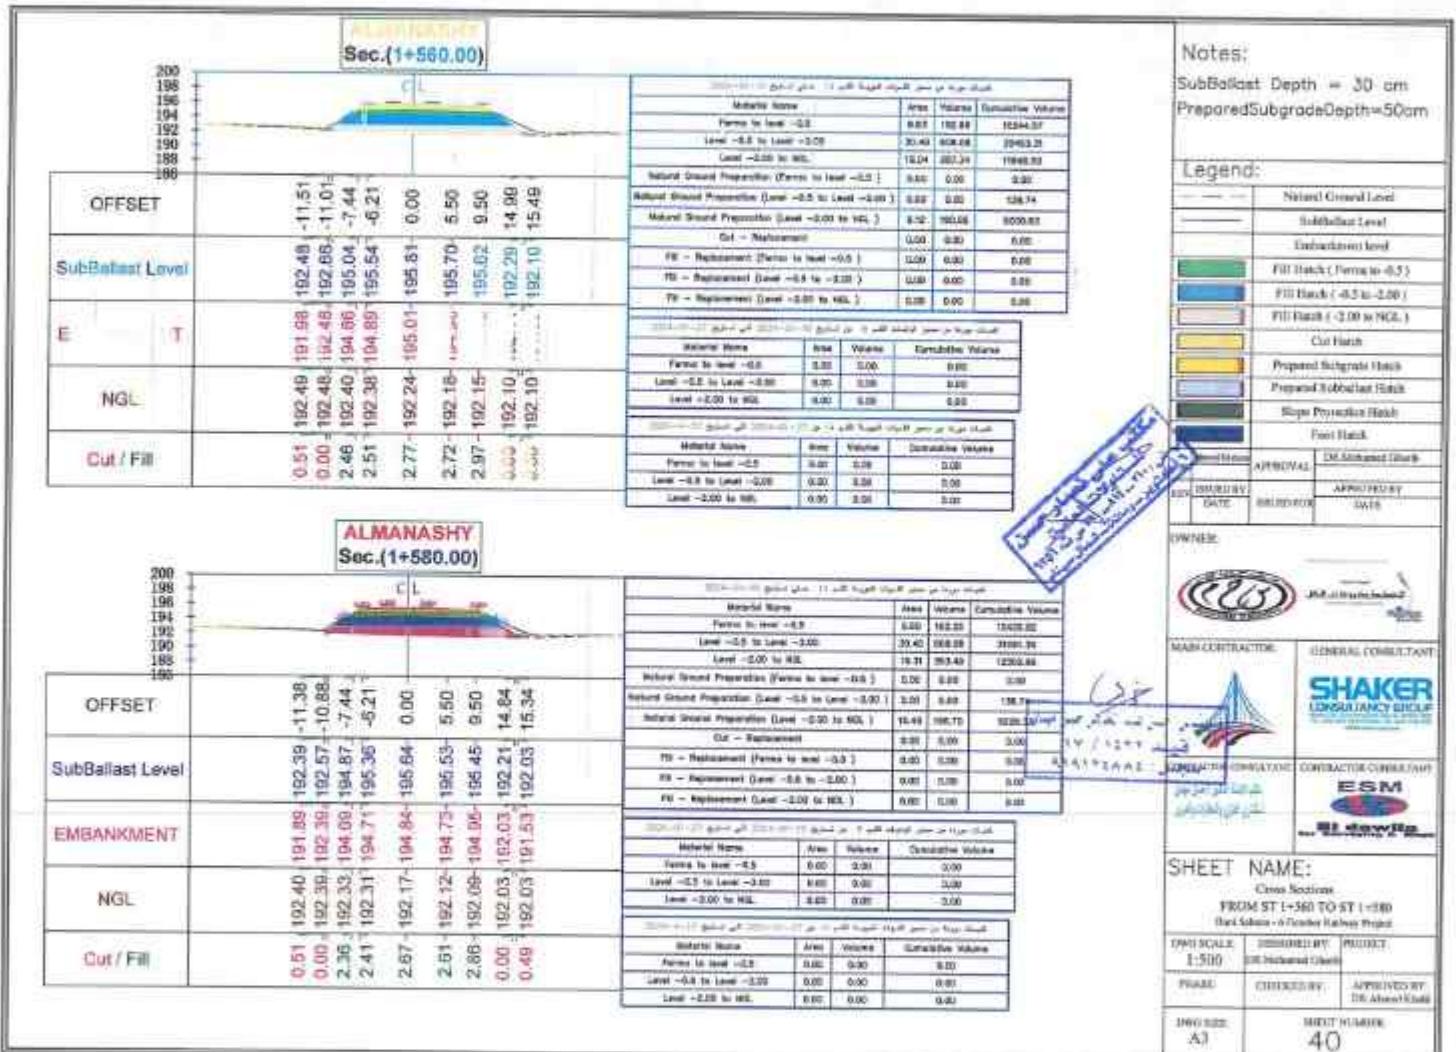


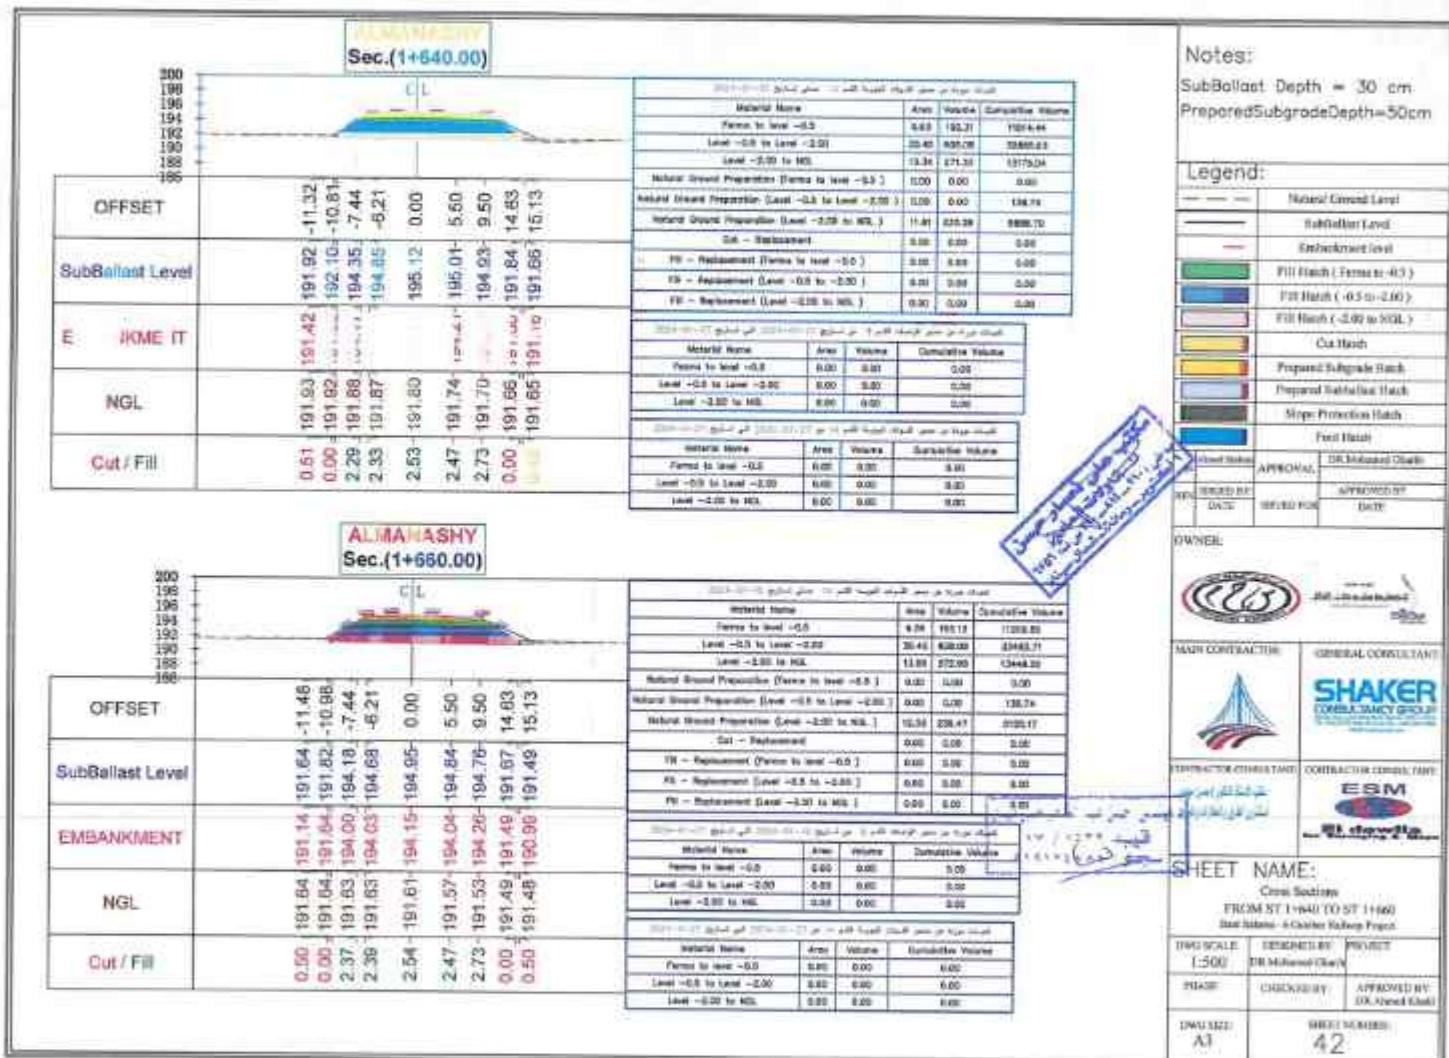


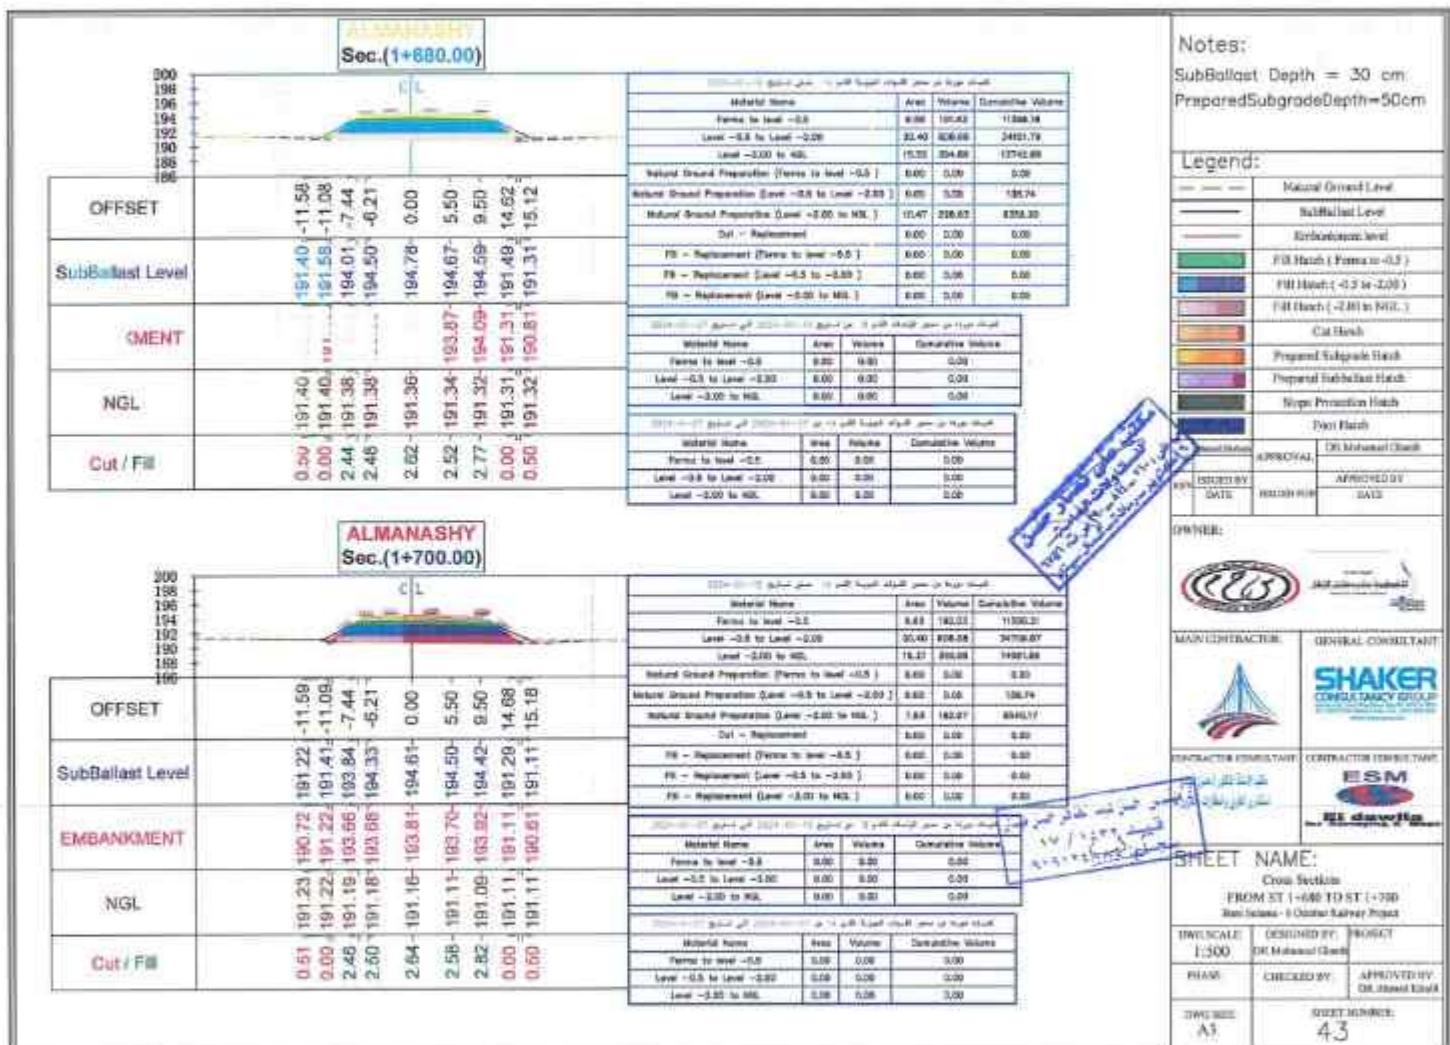


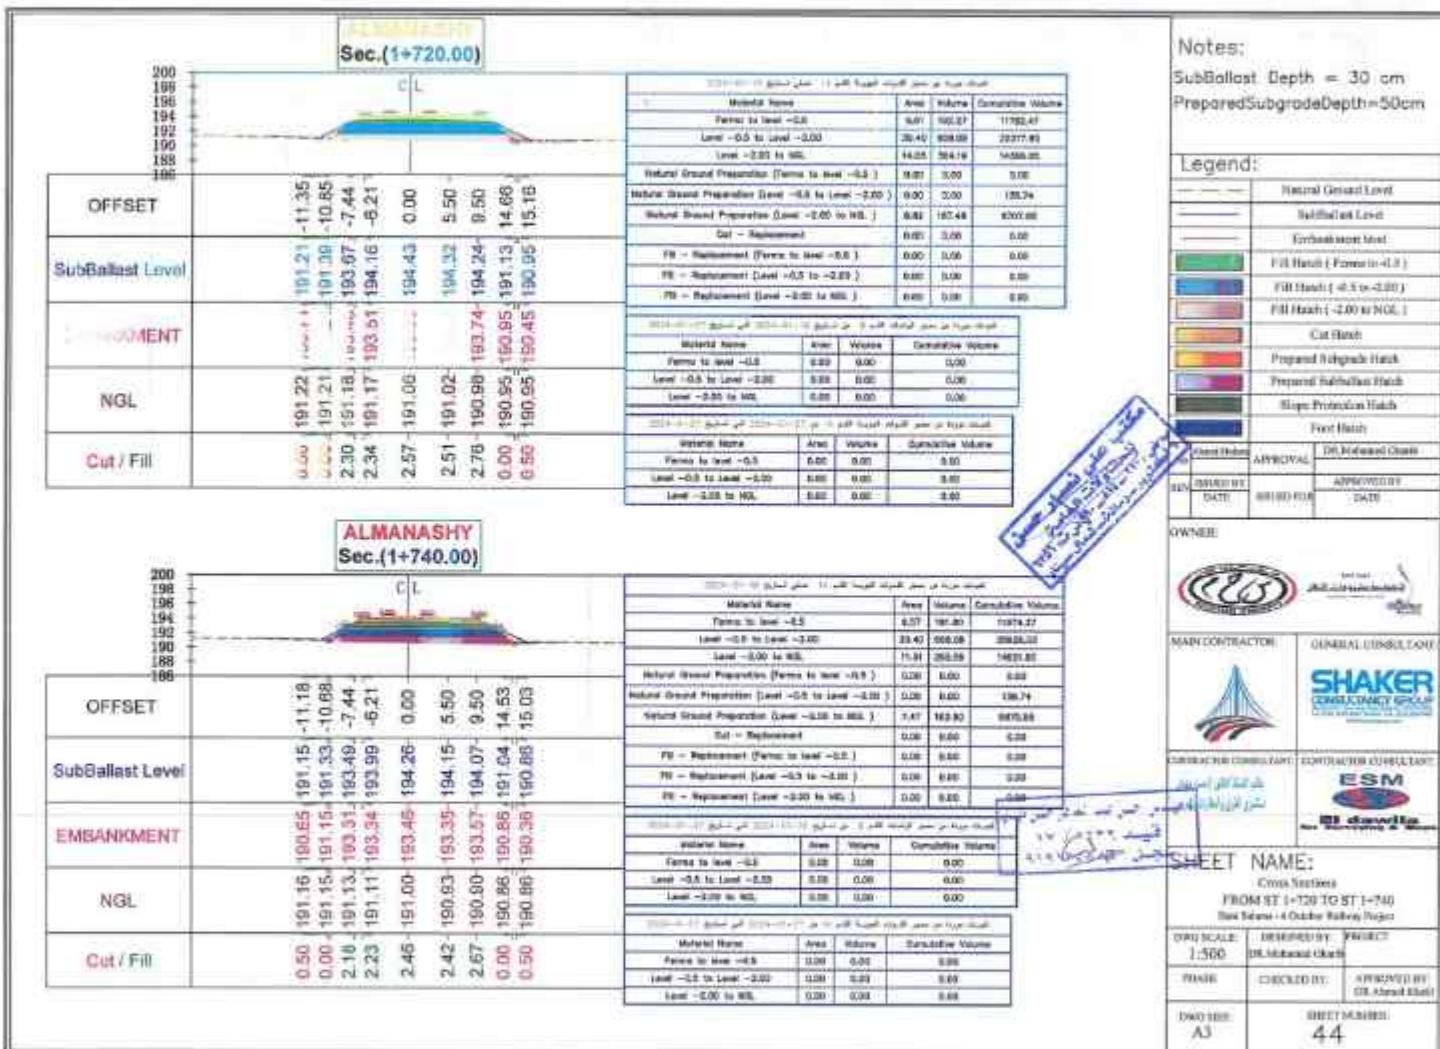


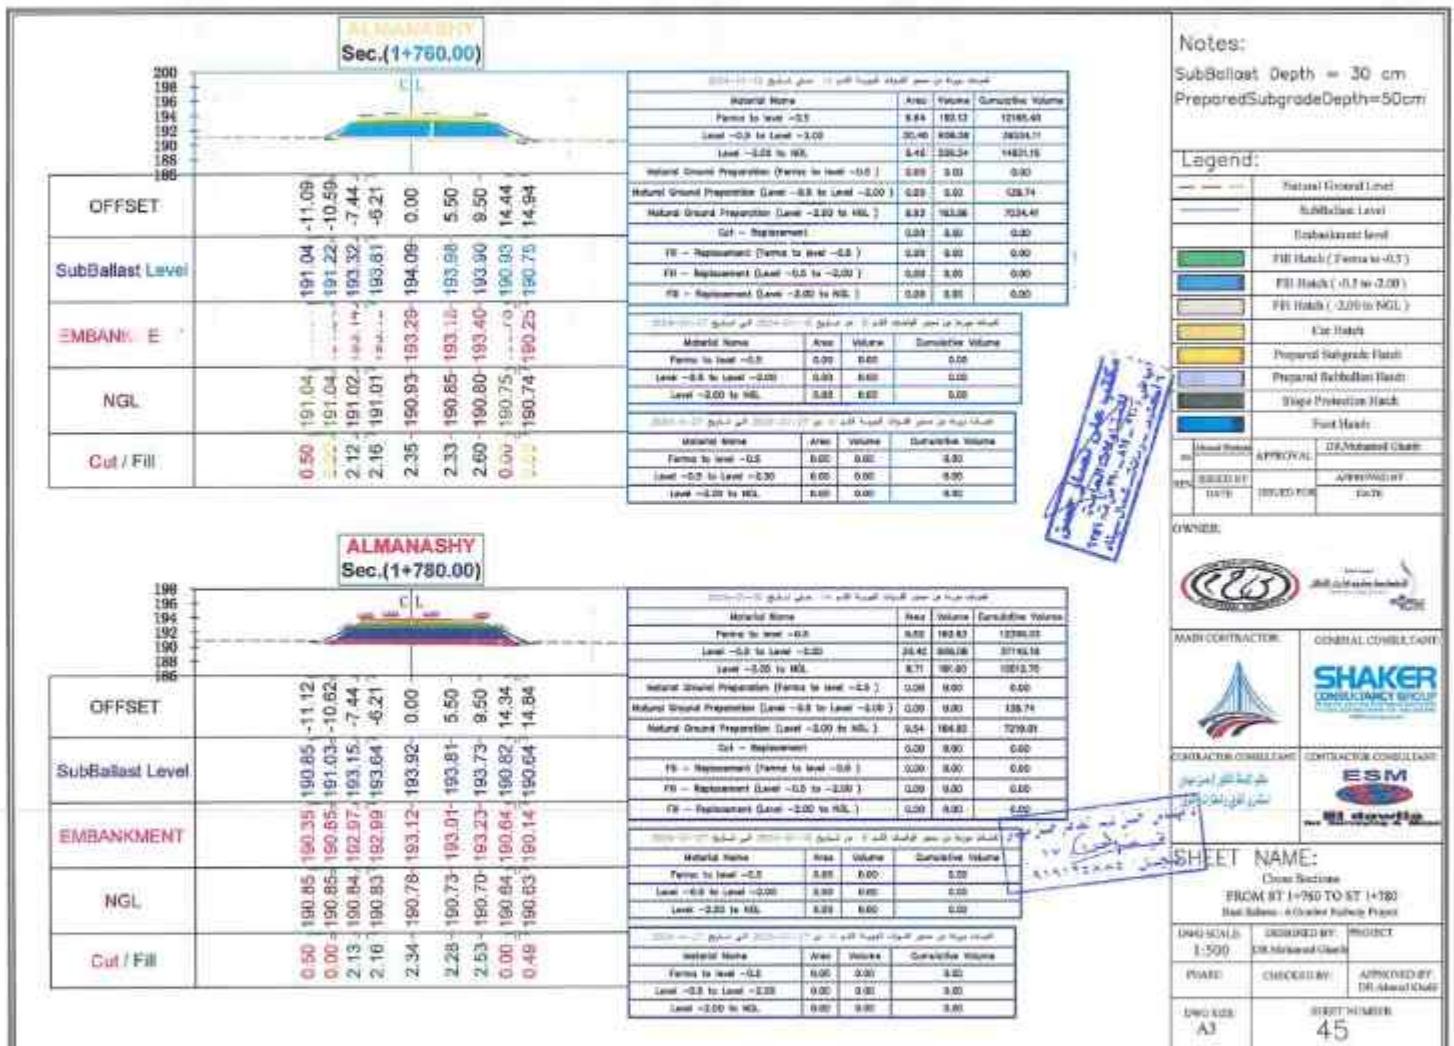


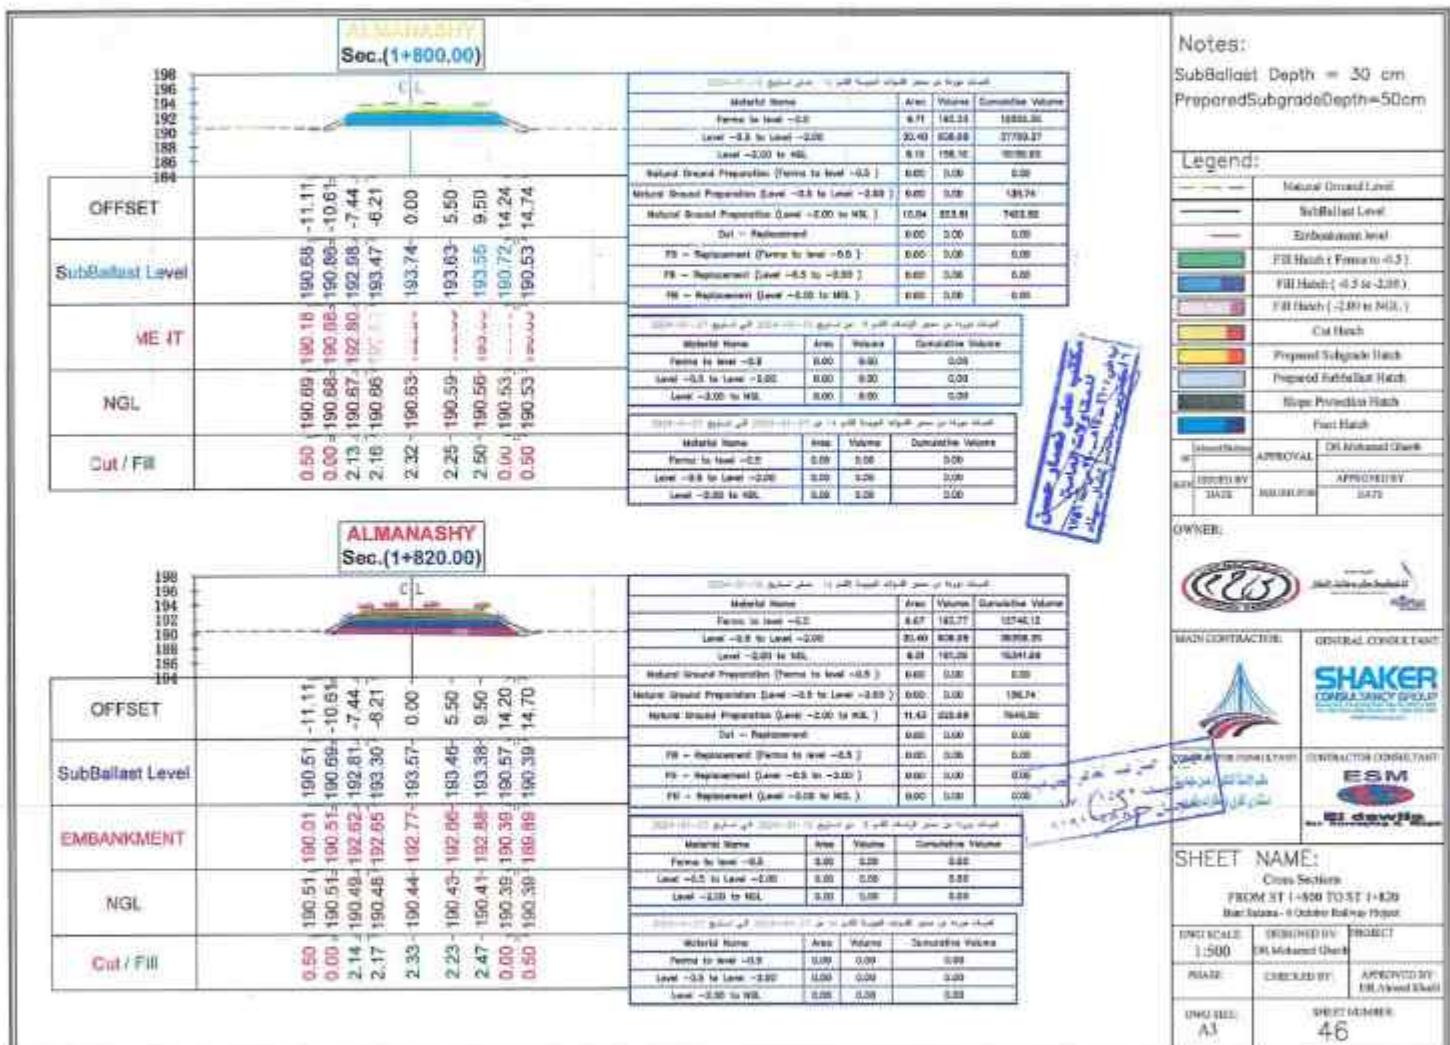


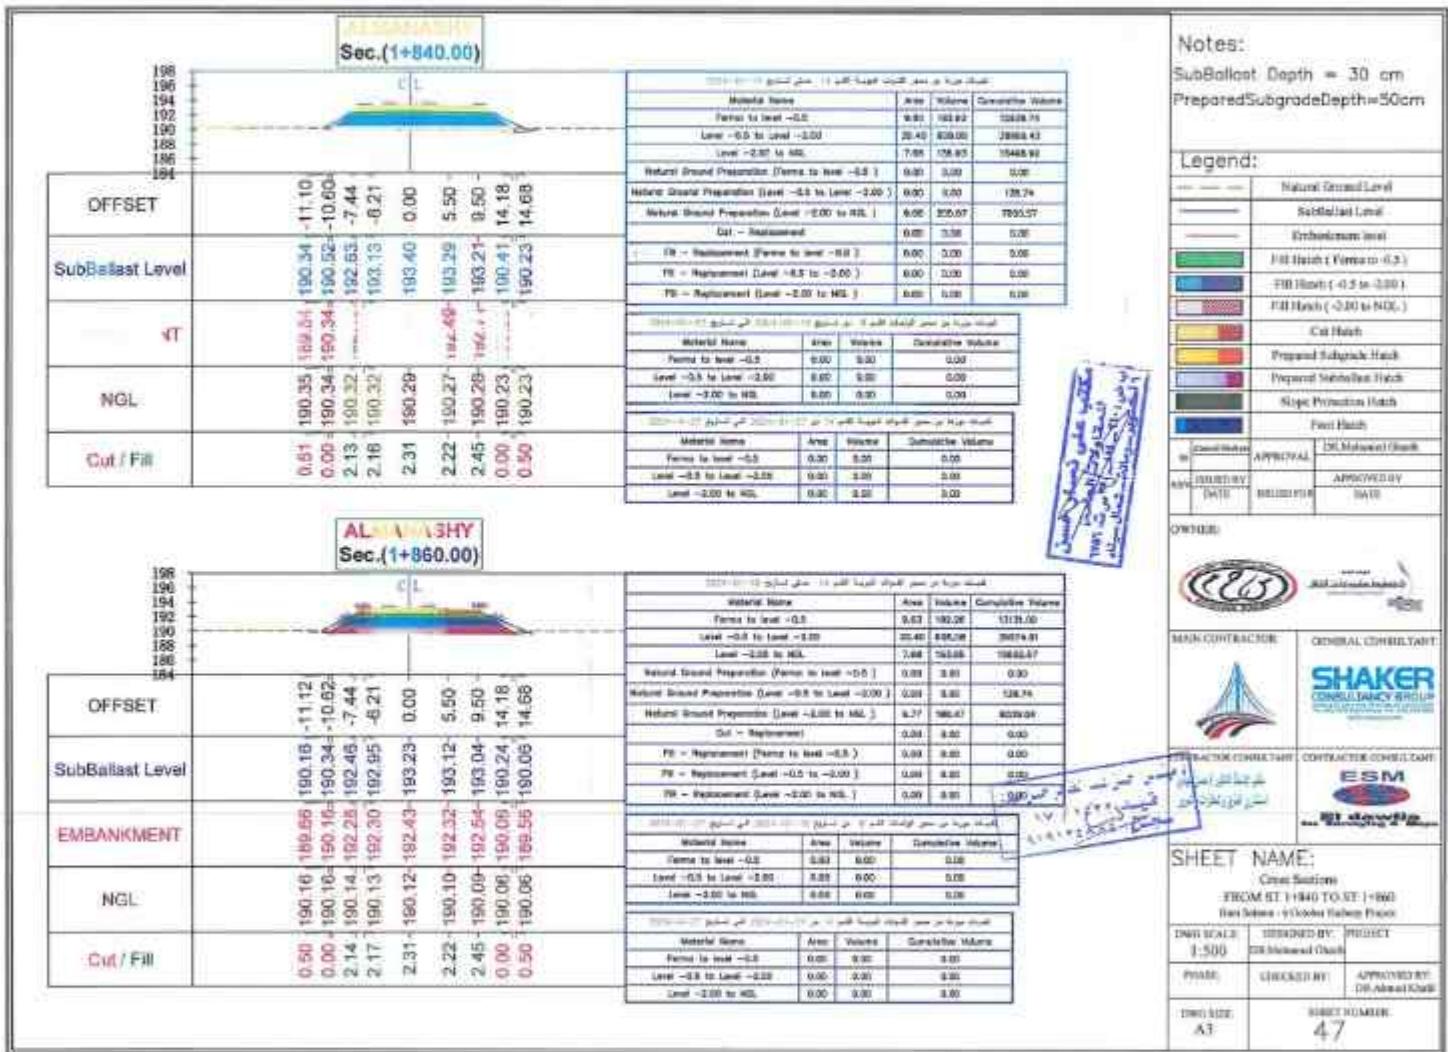


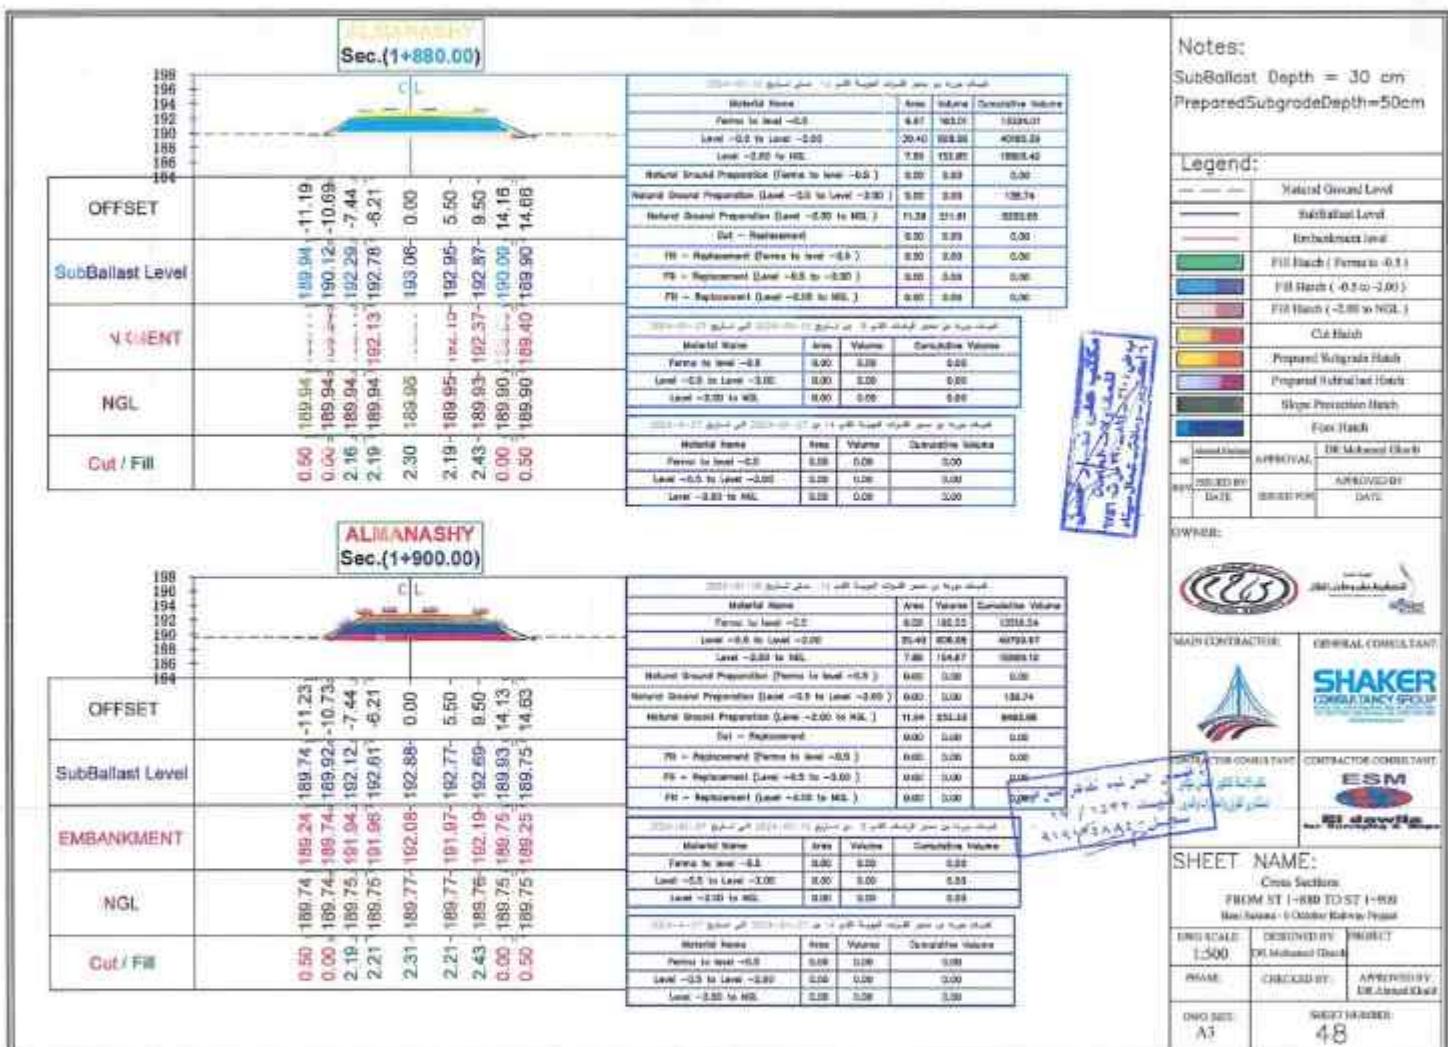


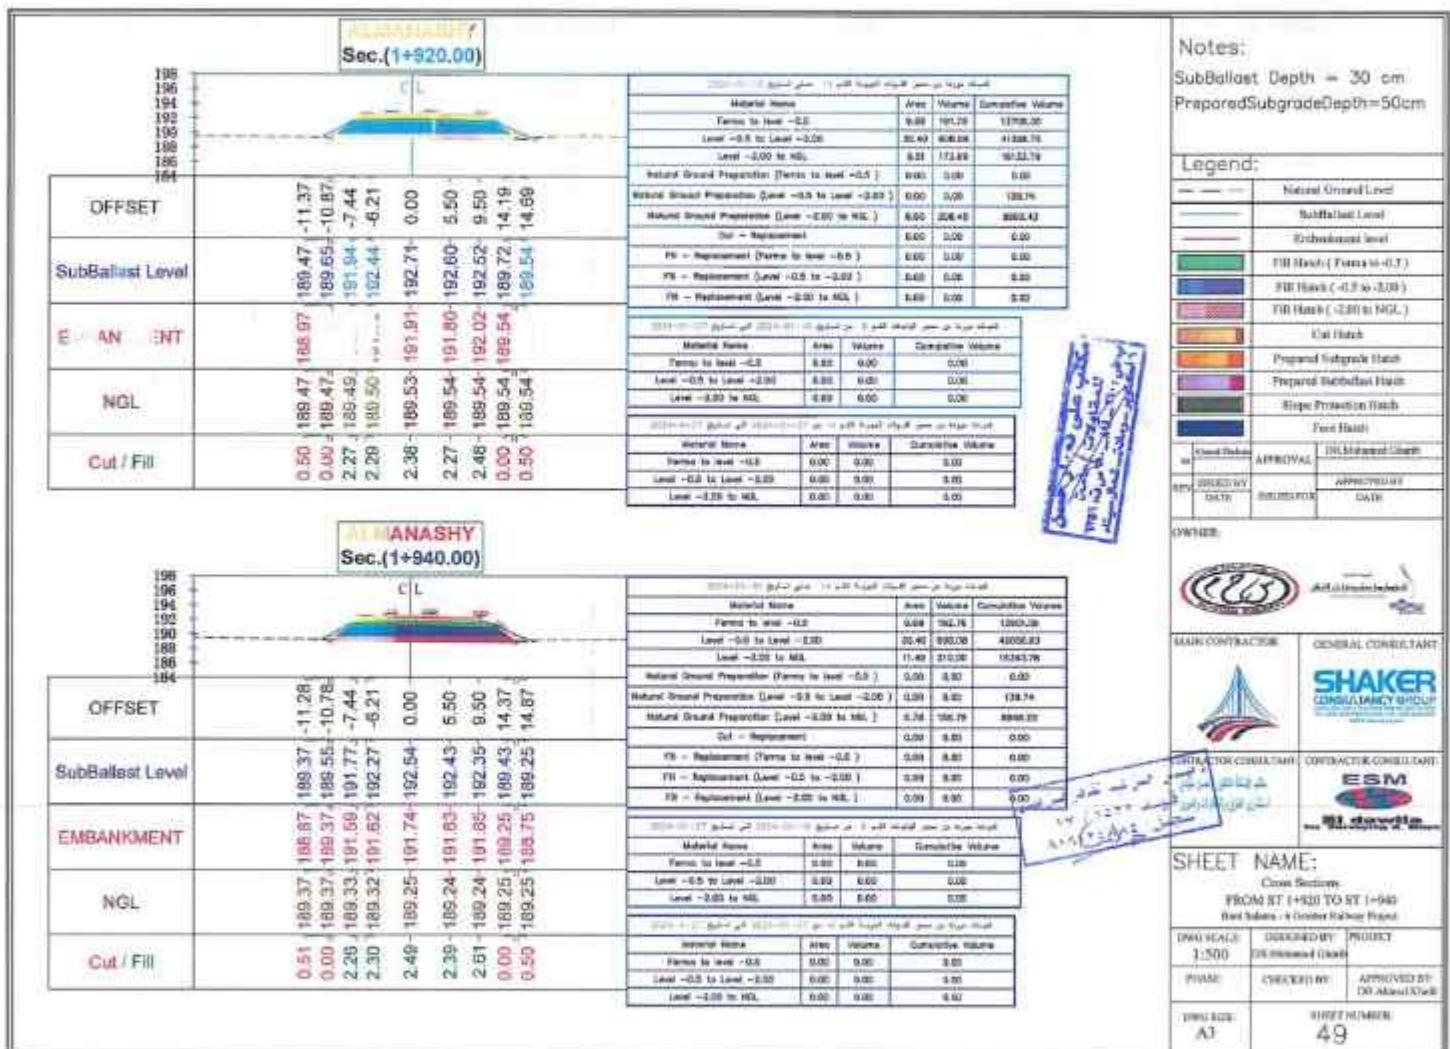


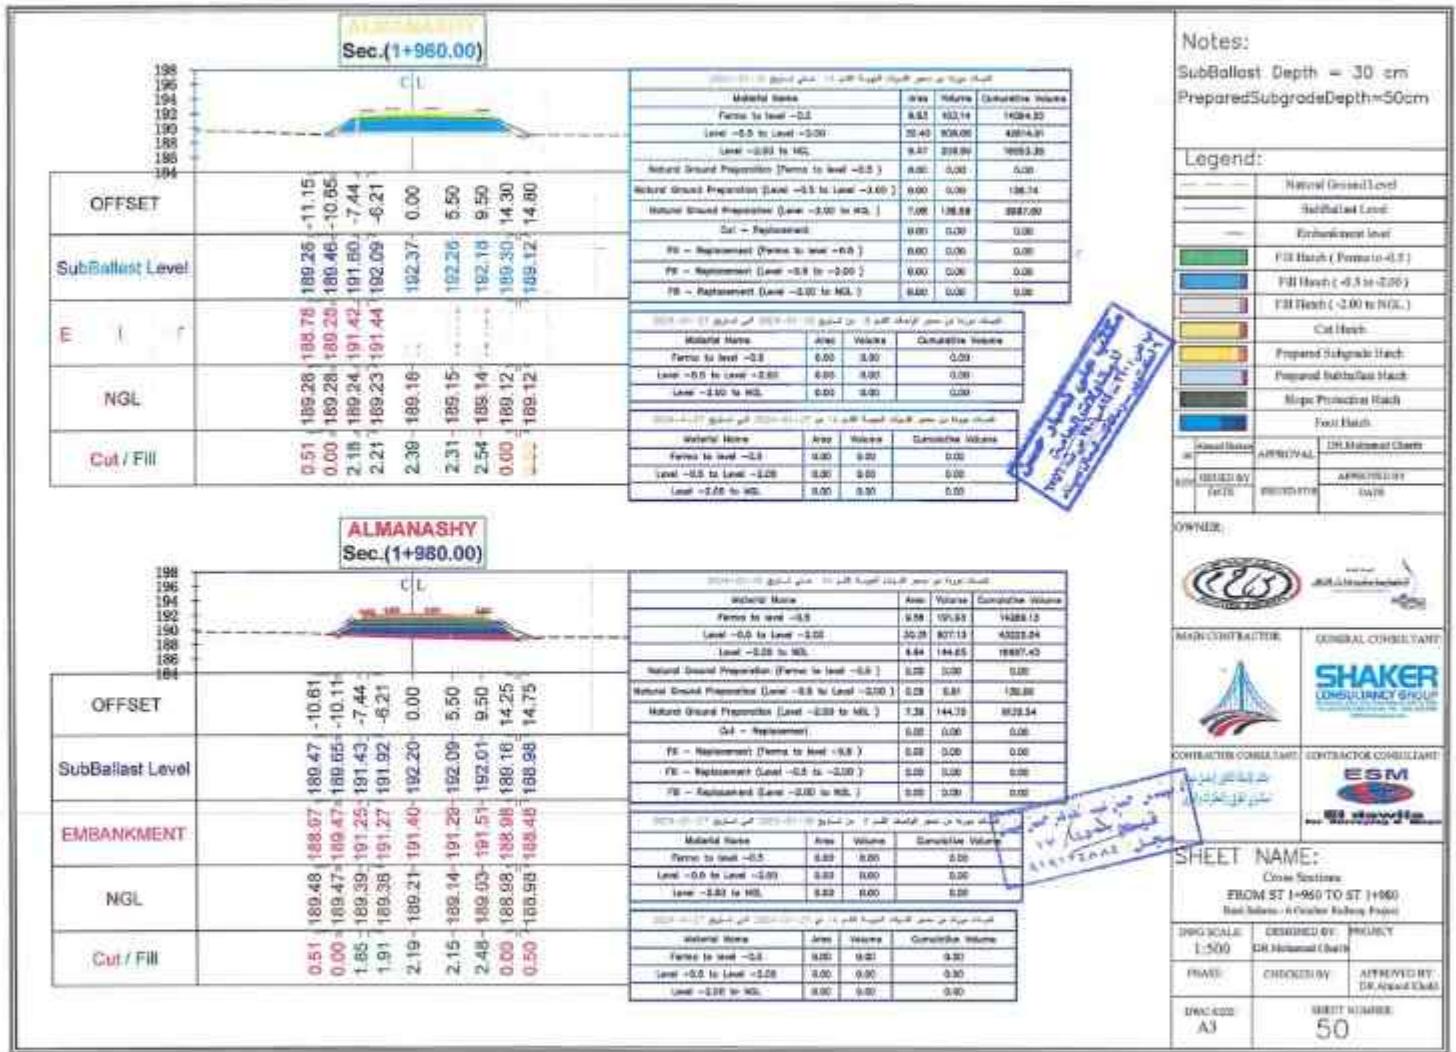


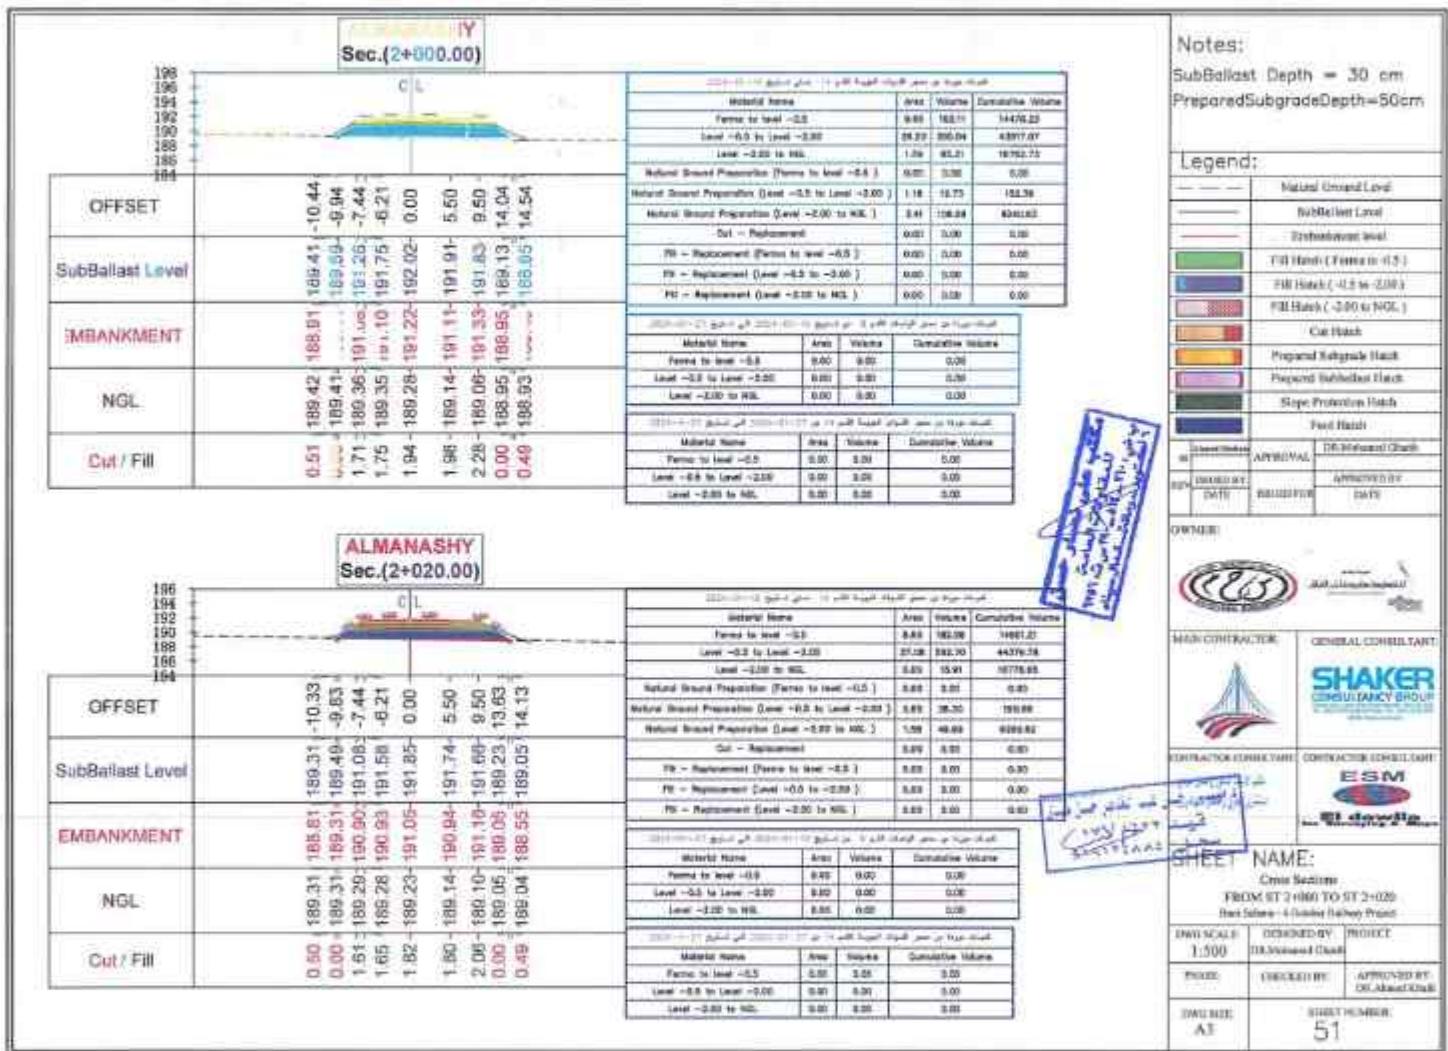


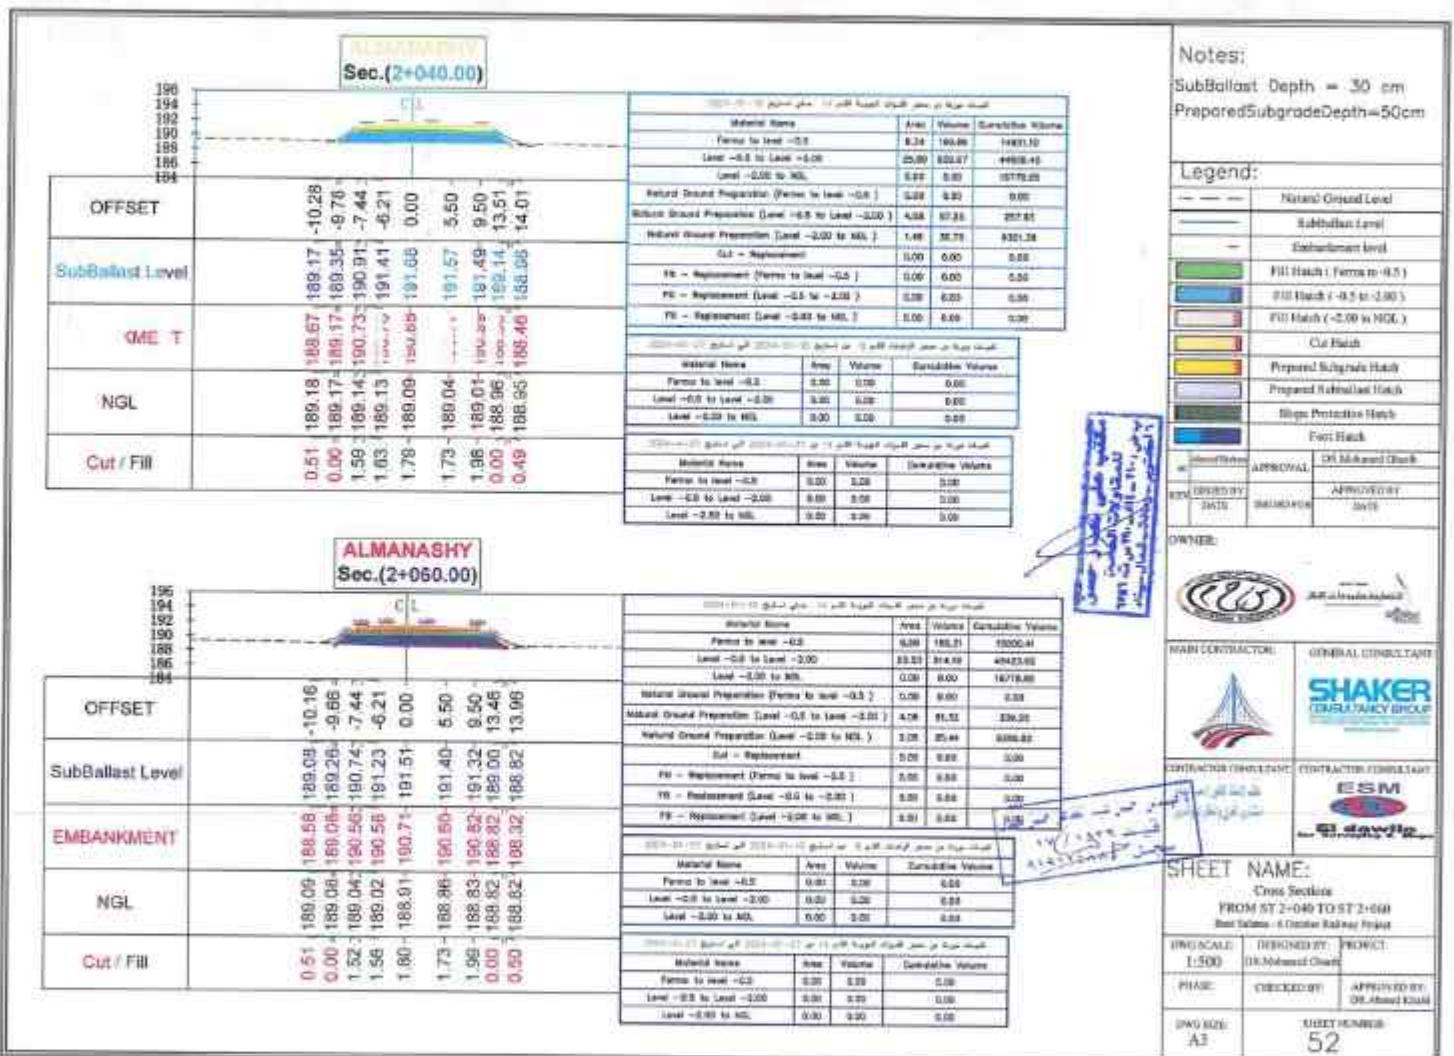


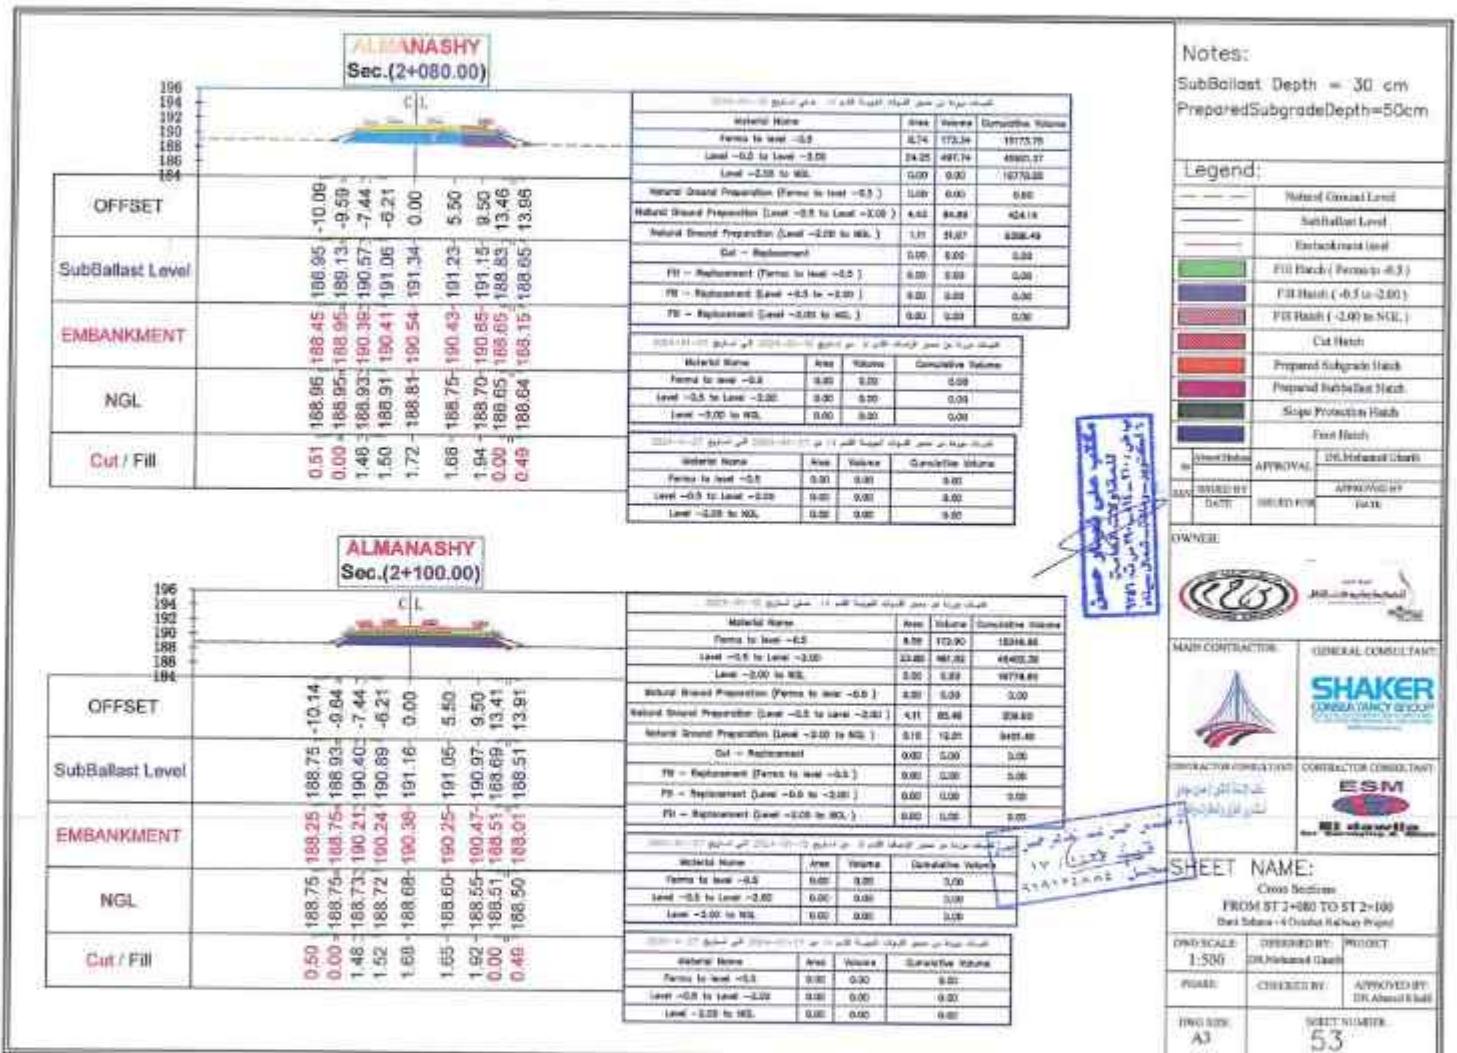


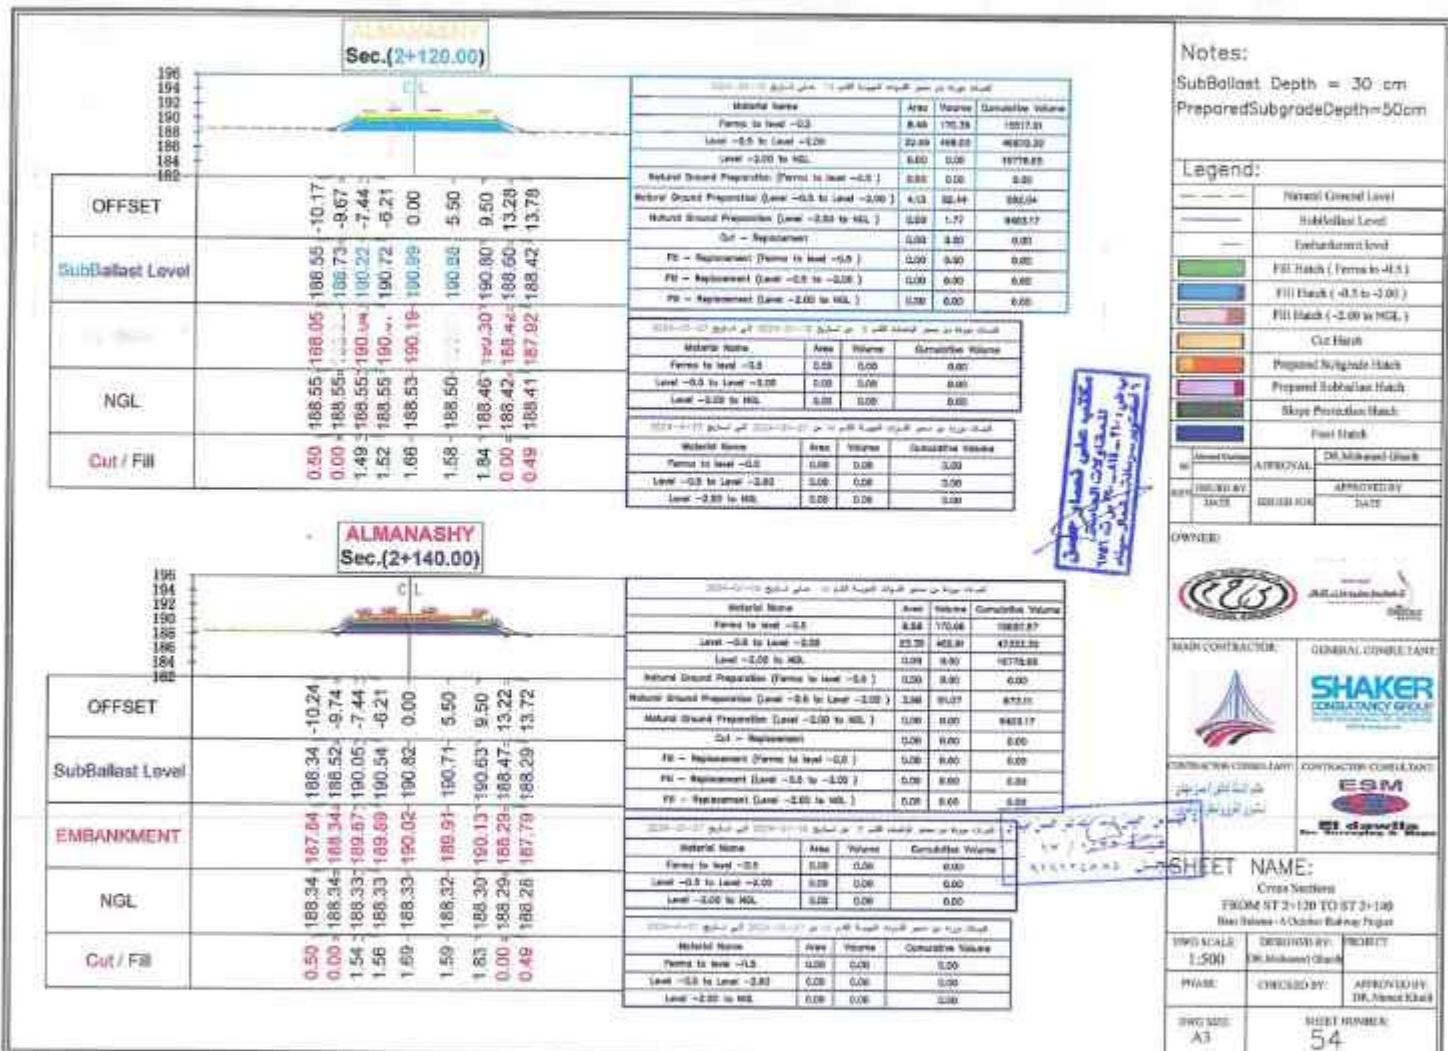


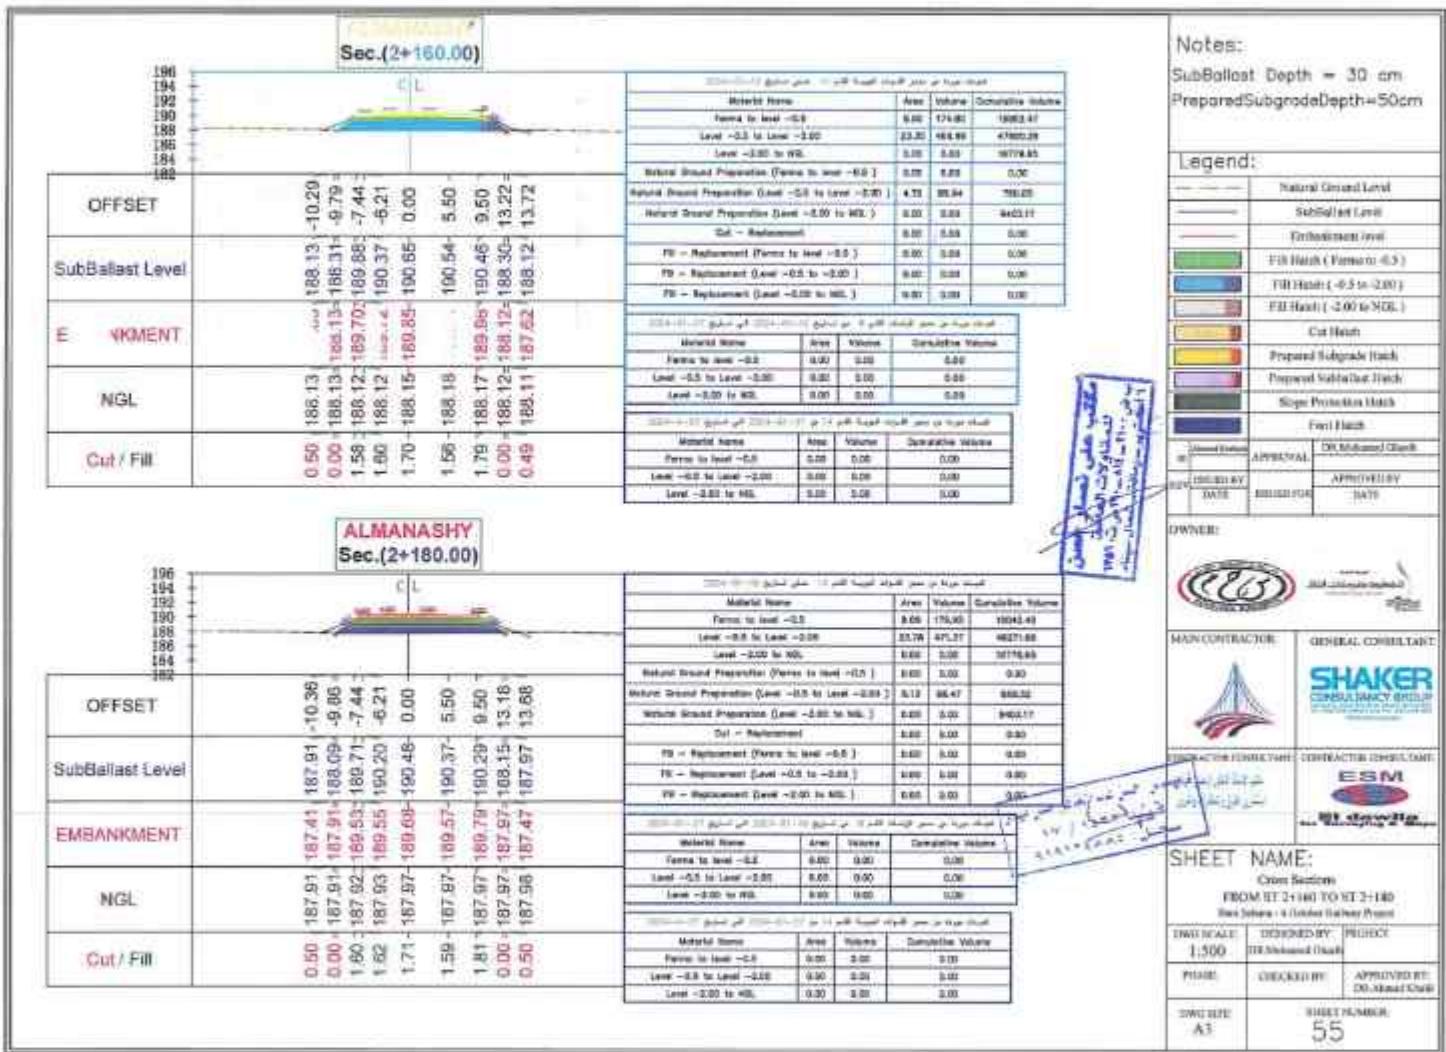


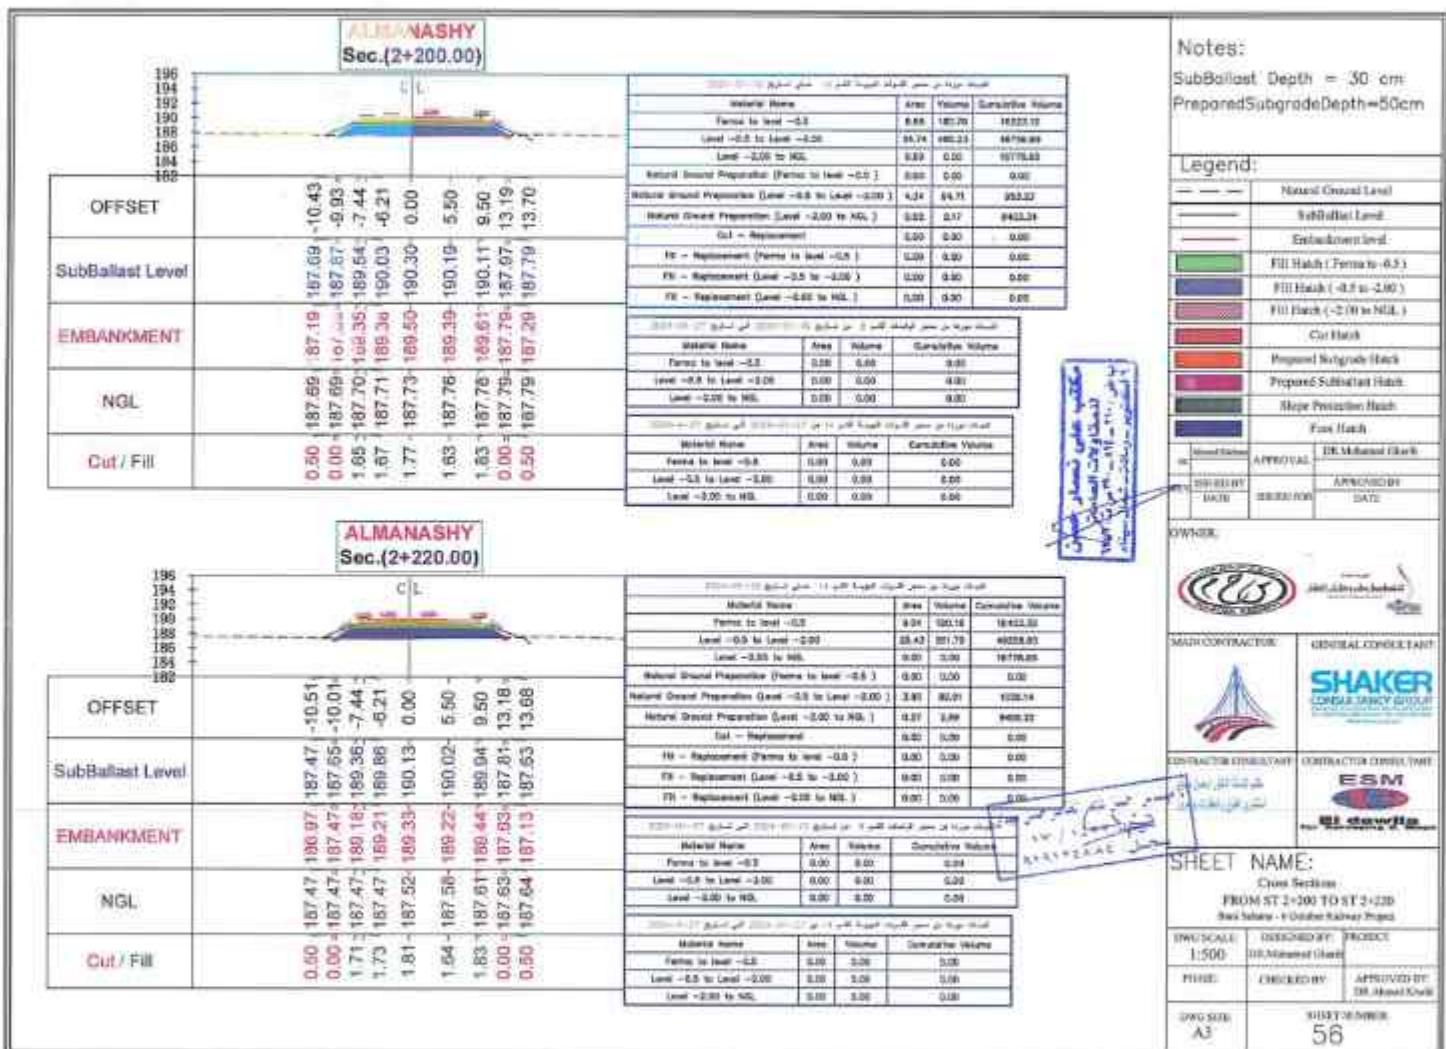


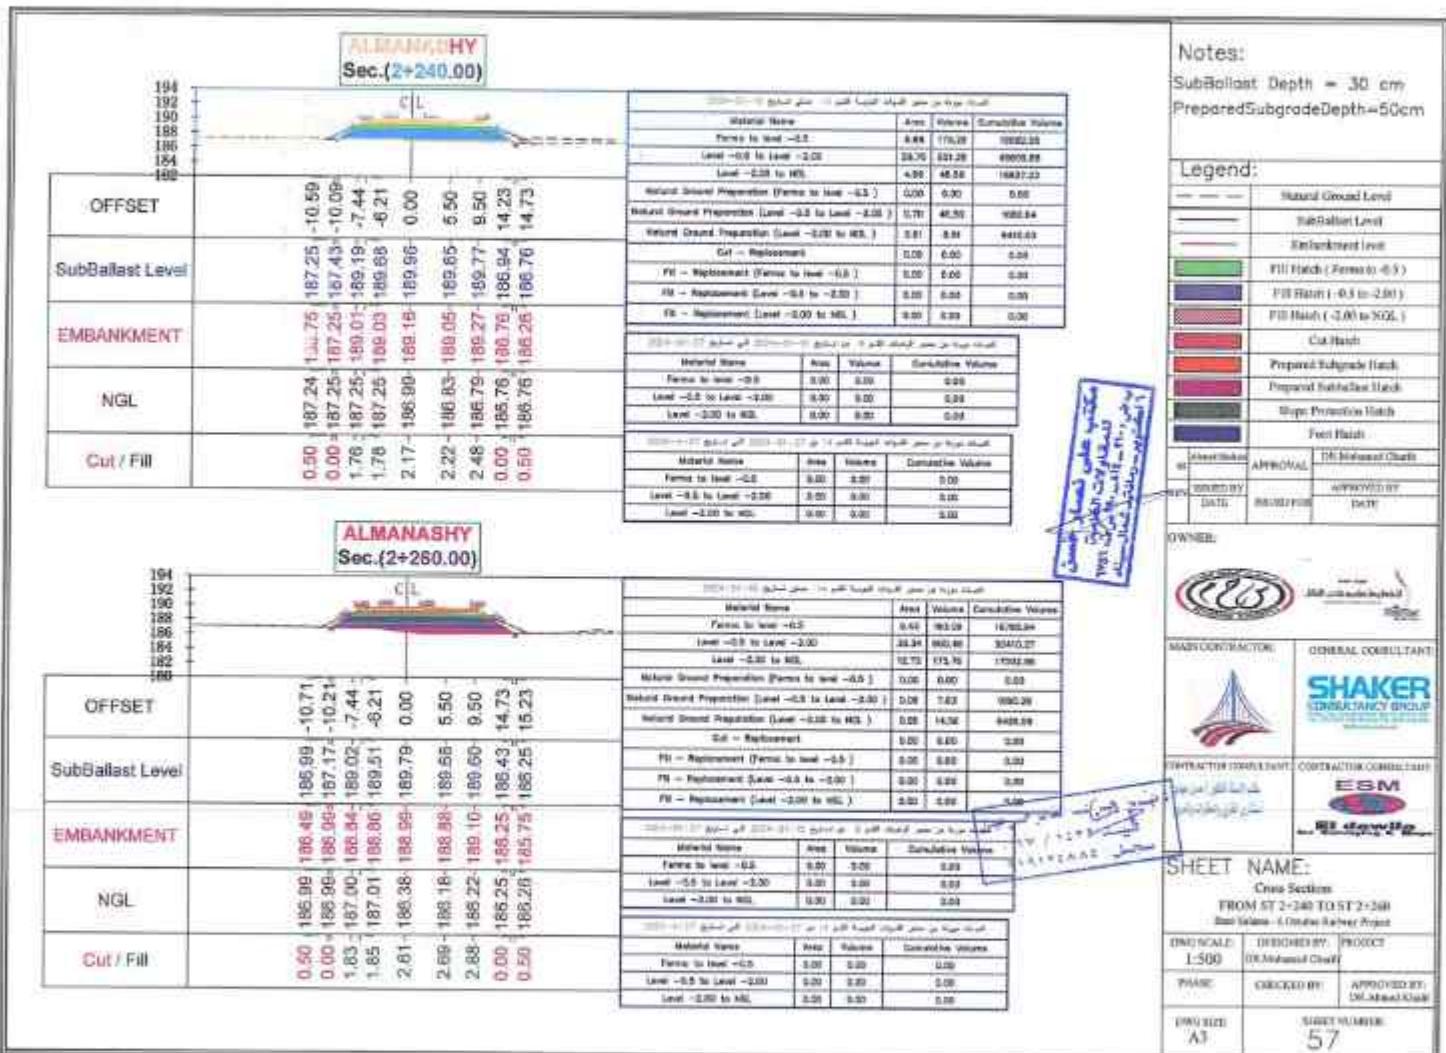


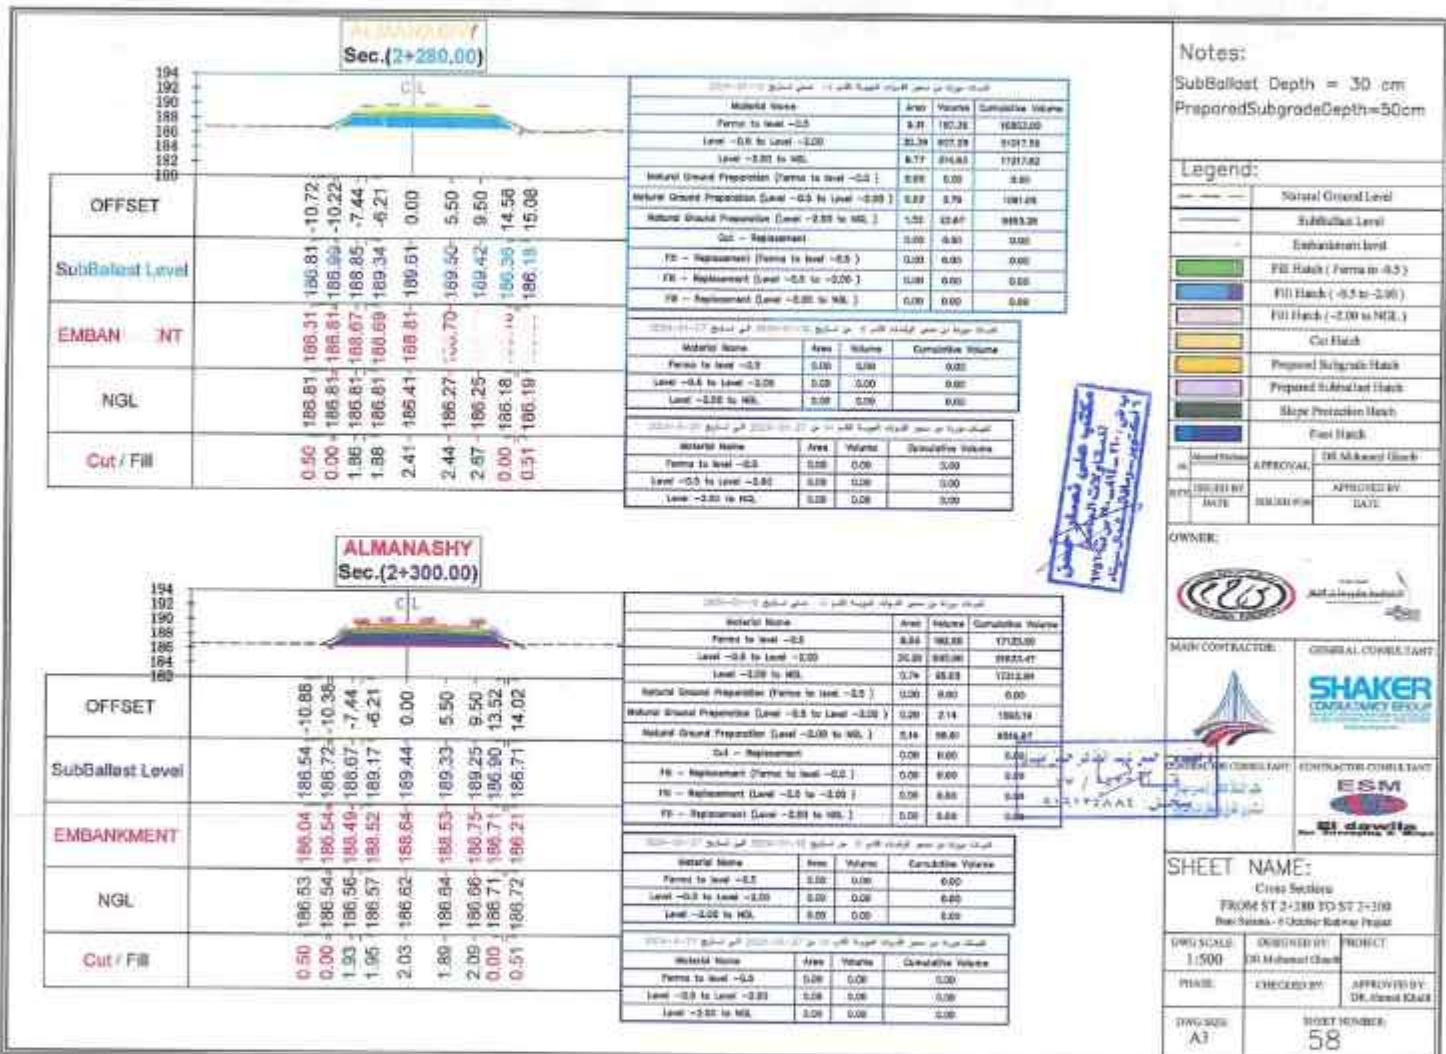

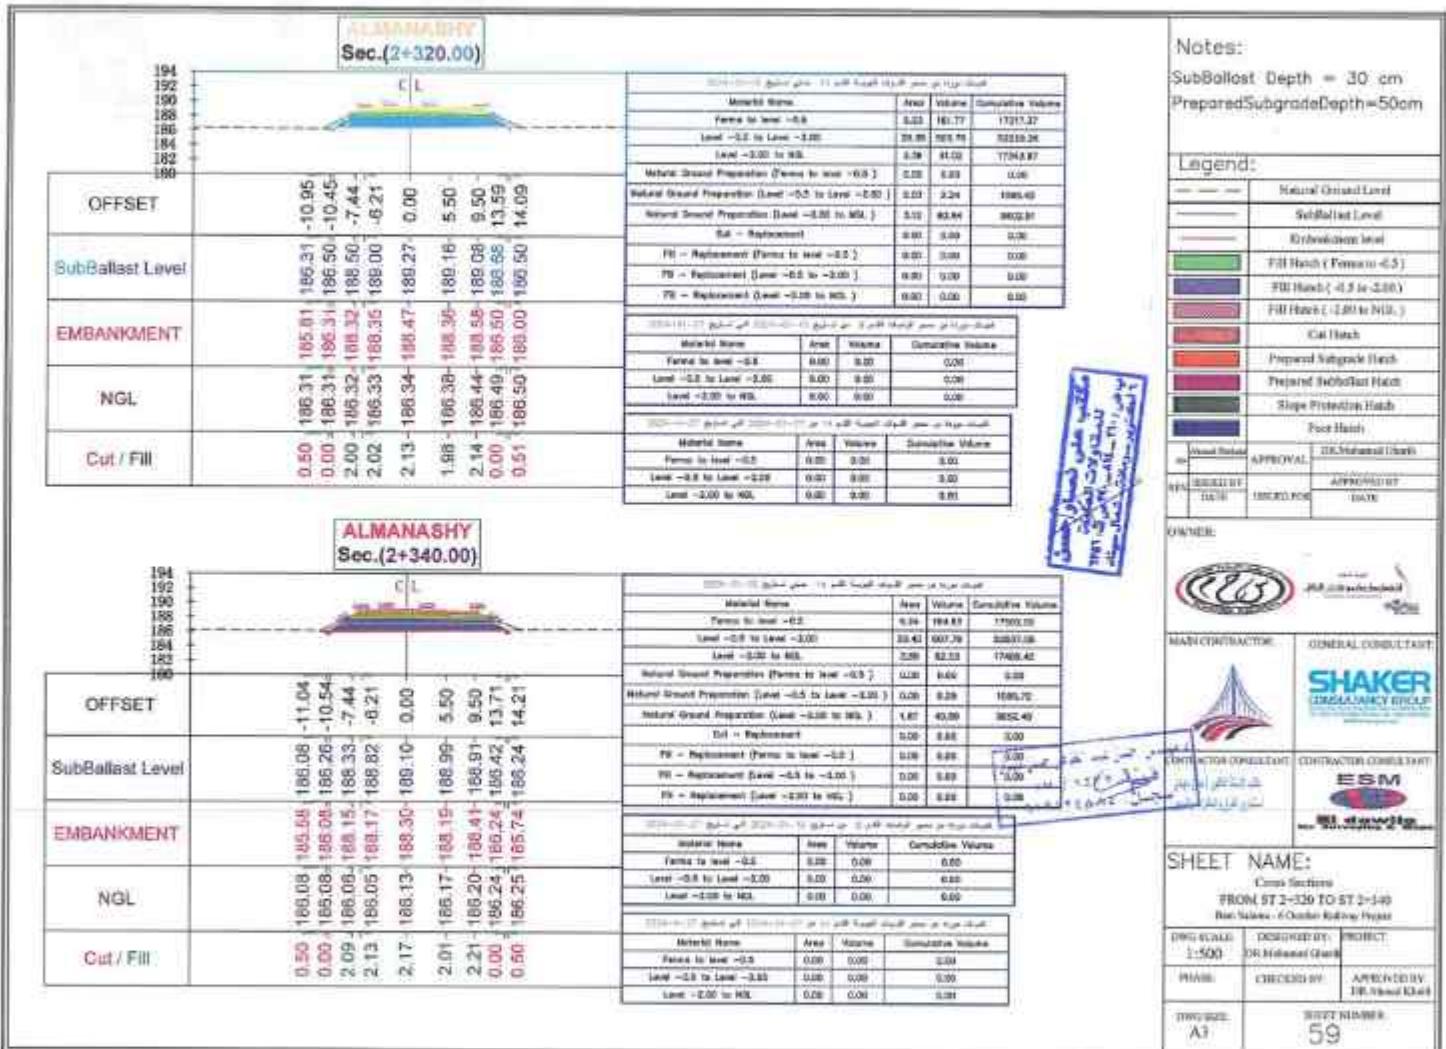

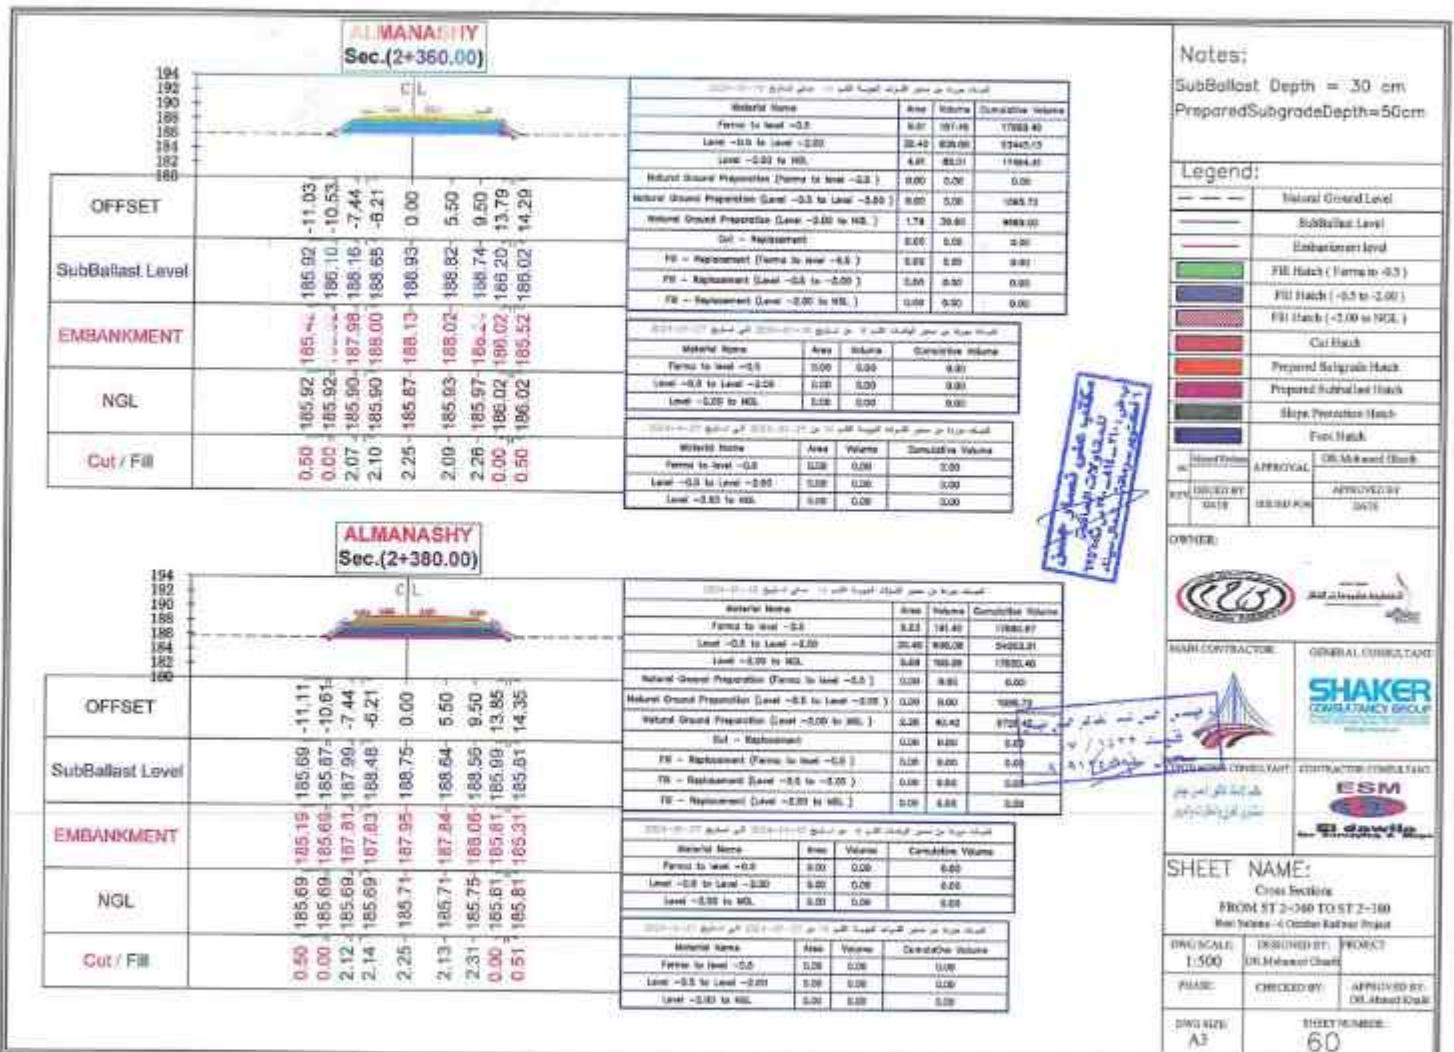

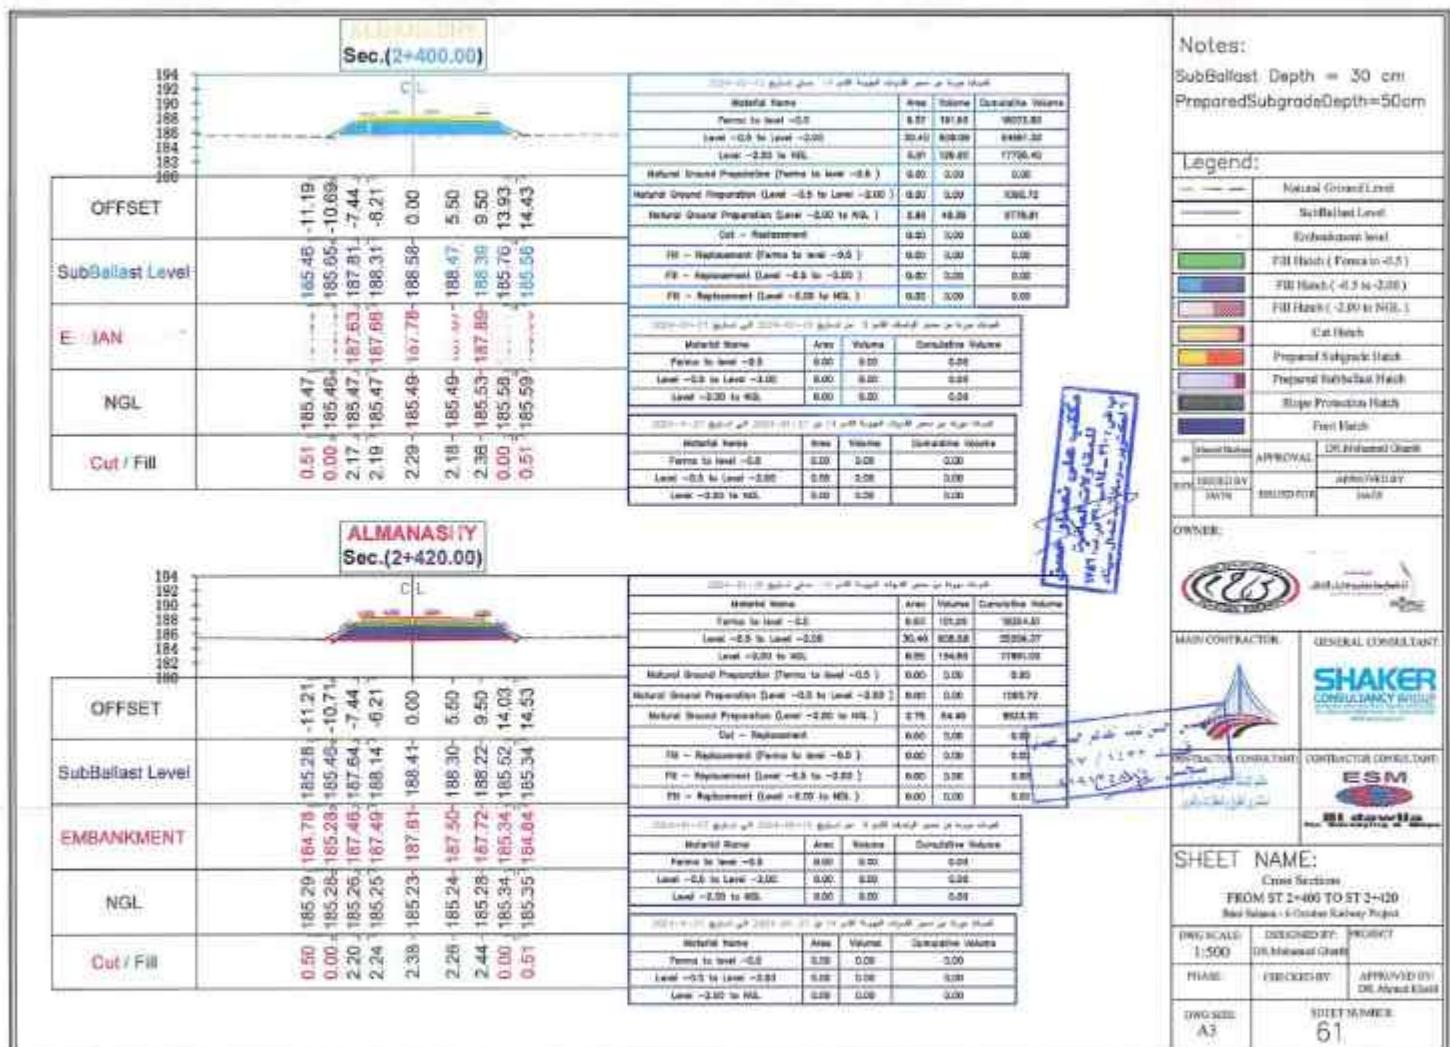

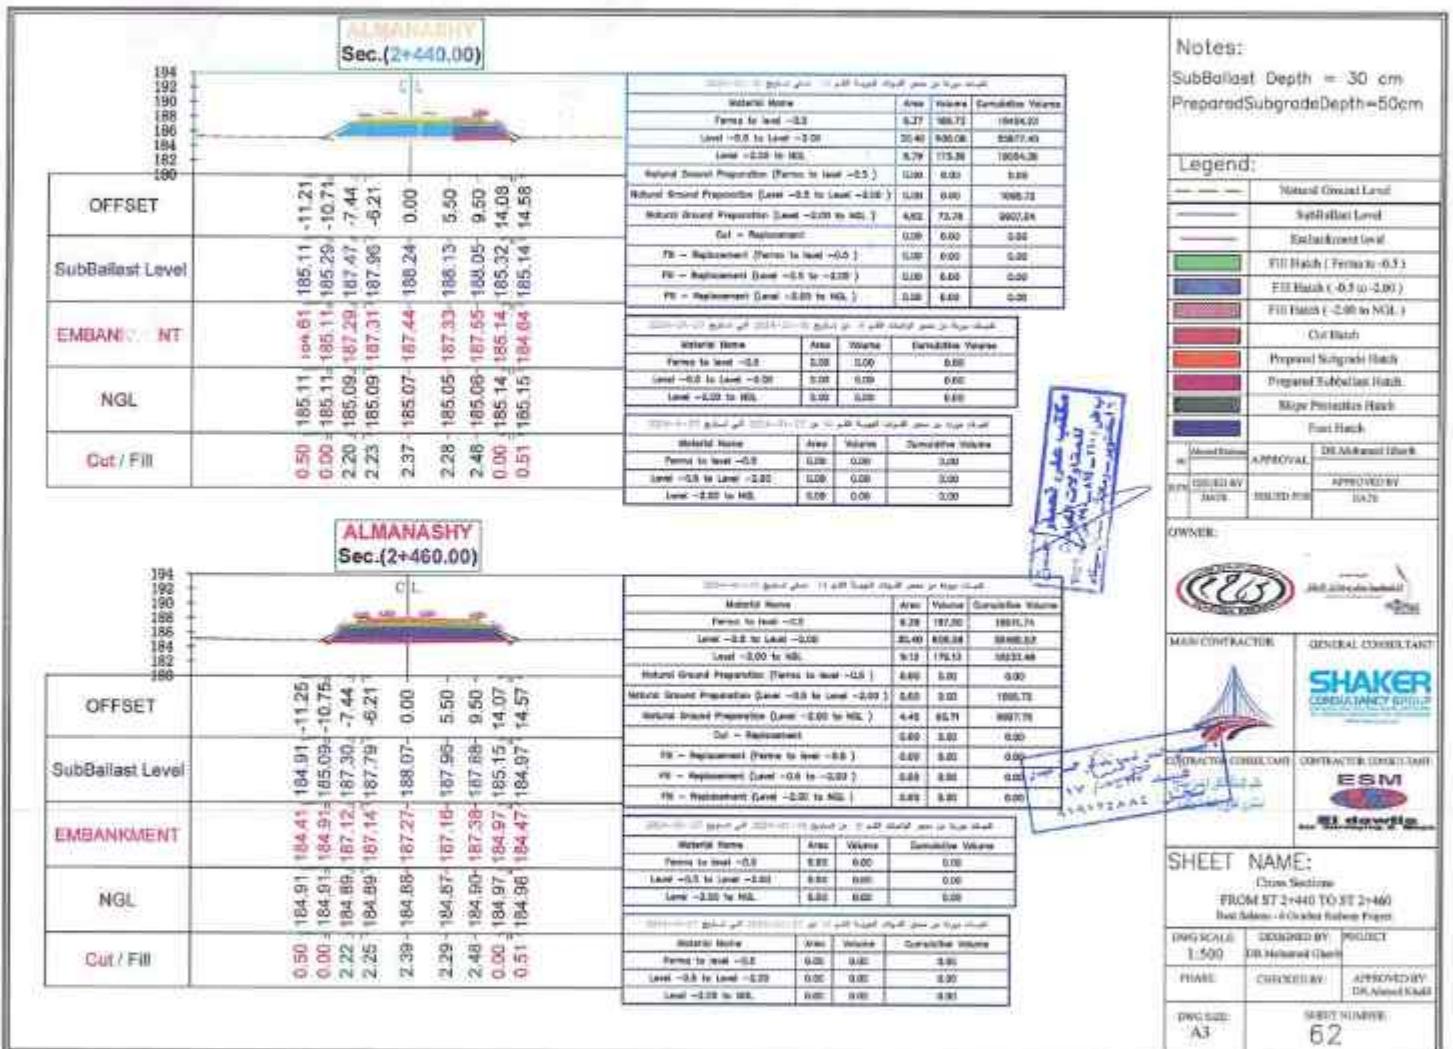

Notes:
SubBallast Depth = 30 cm
PreparedSubgradeDepth=50cm




Legend:			
—	Natural Ground Level		
—	SubBallast Layer		
■	FII Hatch (Fines < -0.5)		
■	FII Hatch (-0.5 to -2.00)		
■	FII Hatch (-2.00 to HLL)		
■	Cut Hatch		
■	Proposed Subgrade Hatch		
■	Proposed Embankment Hatch		
■	Proposed Protection Hatch		
■	Fill Hatch		
✓	RECHECKED BY	APPROVED BY	
✓	Date	Date	

OWNER:  


MAR-CONTRACTOR: 


DESIGN CONSULTANT: 


SHEET NAME:			
PHASE:	CHECKED BY:	APPROVED BY:	
	(Dr. Ahmed Hafez)		
DWG NUMBER:		SHEET NUMBER:	

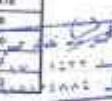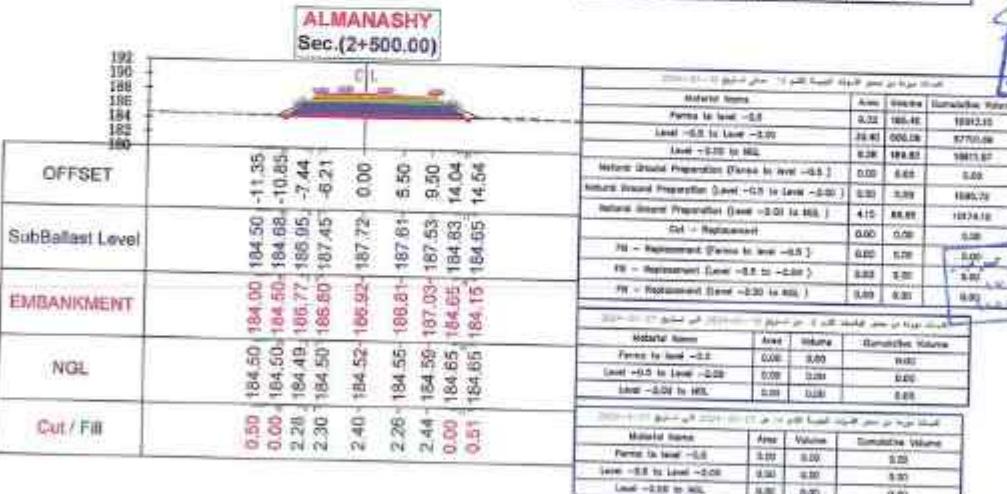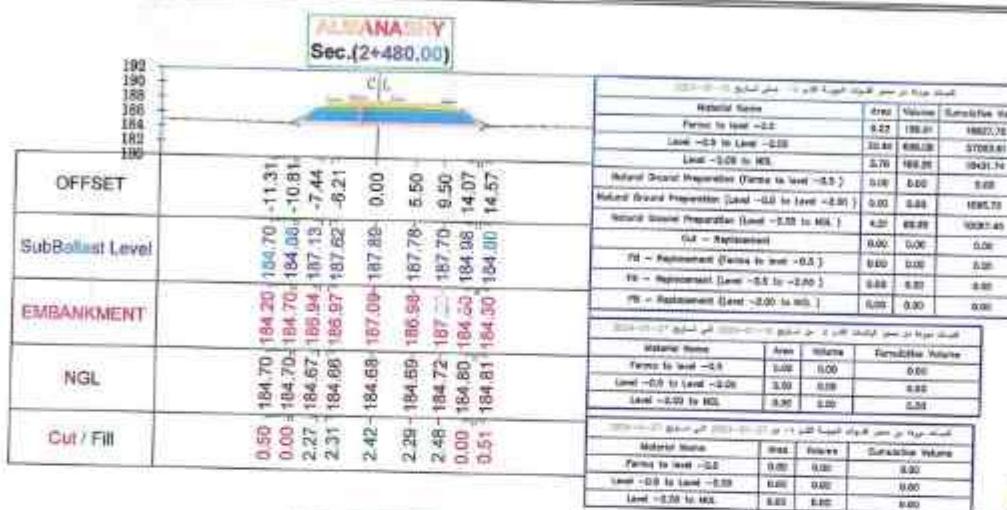



SHEET NAME:			
PHASE:	CHECKED BY:	APPROVED BY:	
	(Dr. Ahmed Hafez)		
DWG NUMBER:		SHEET NUMBER:	
A3		63	

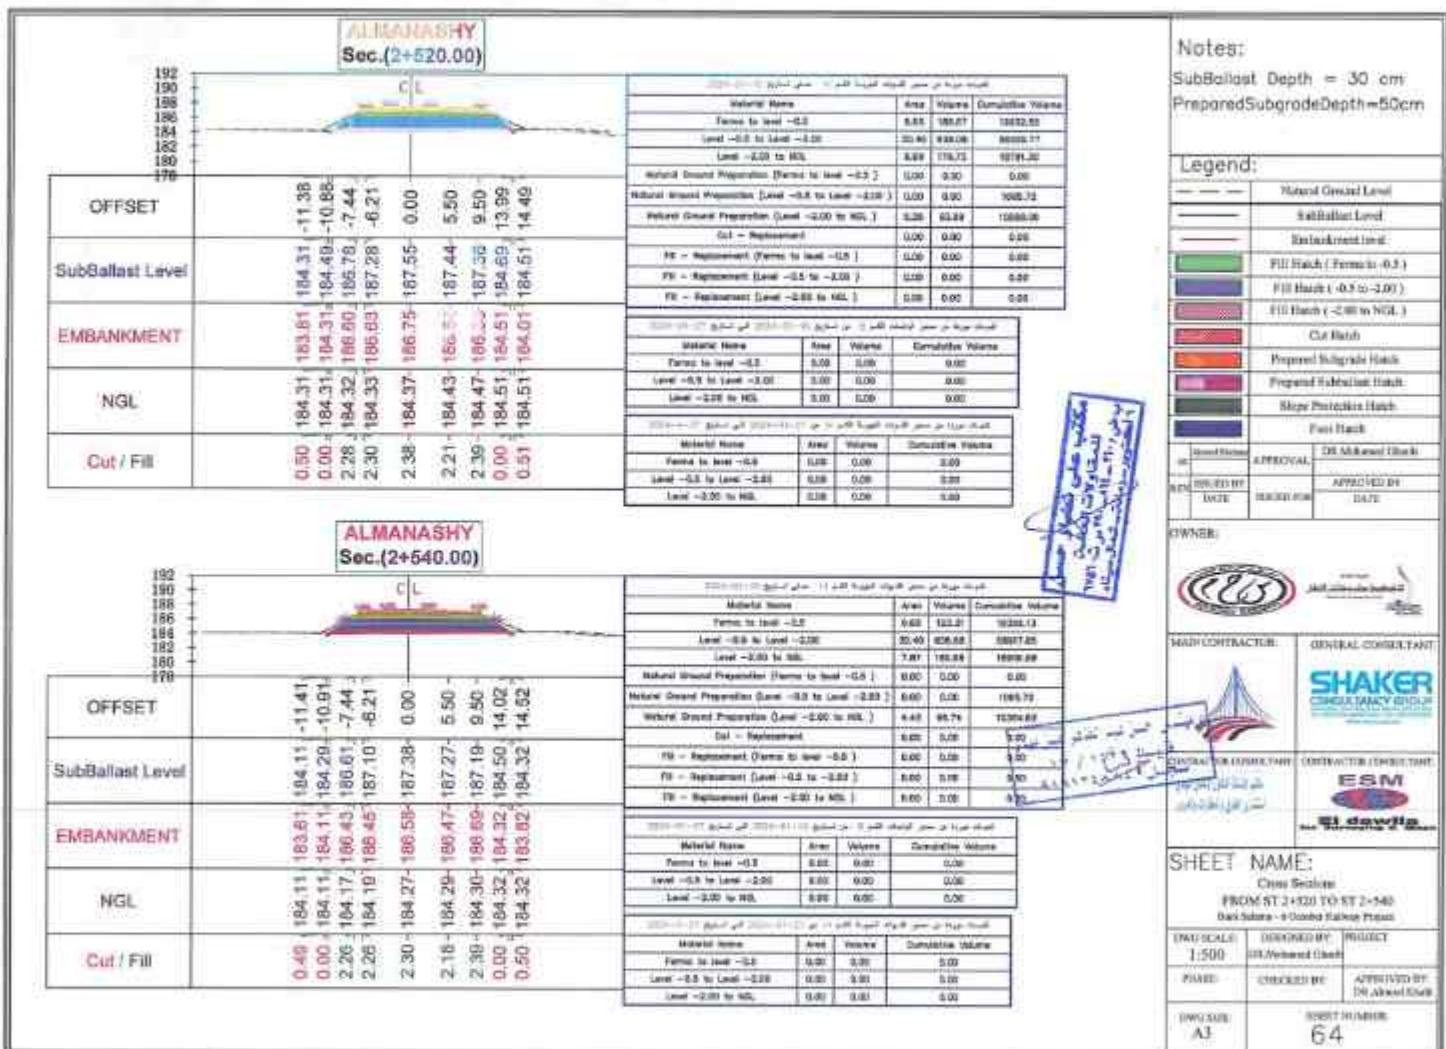


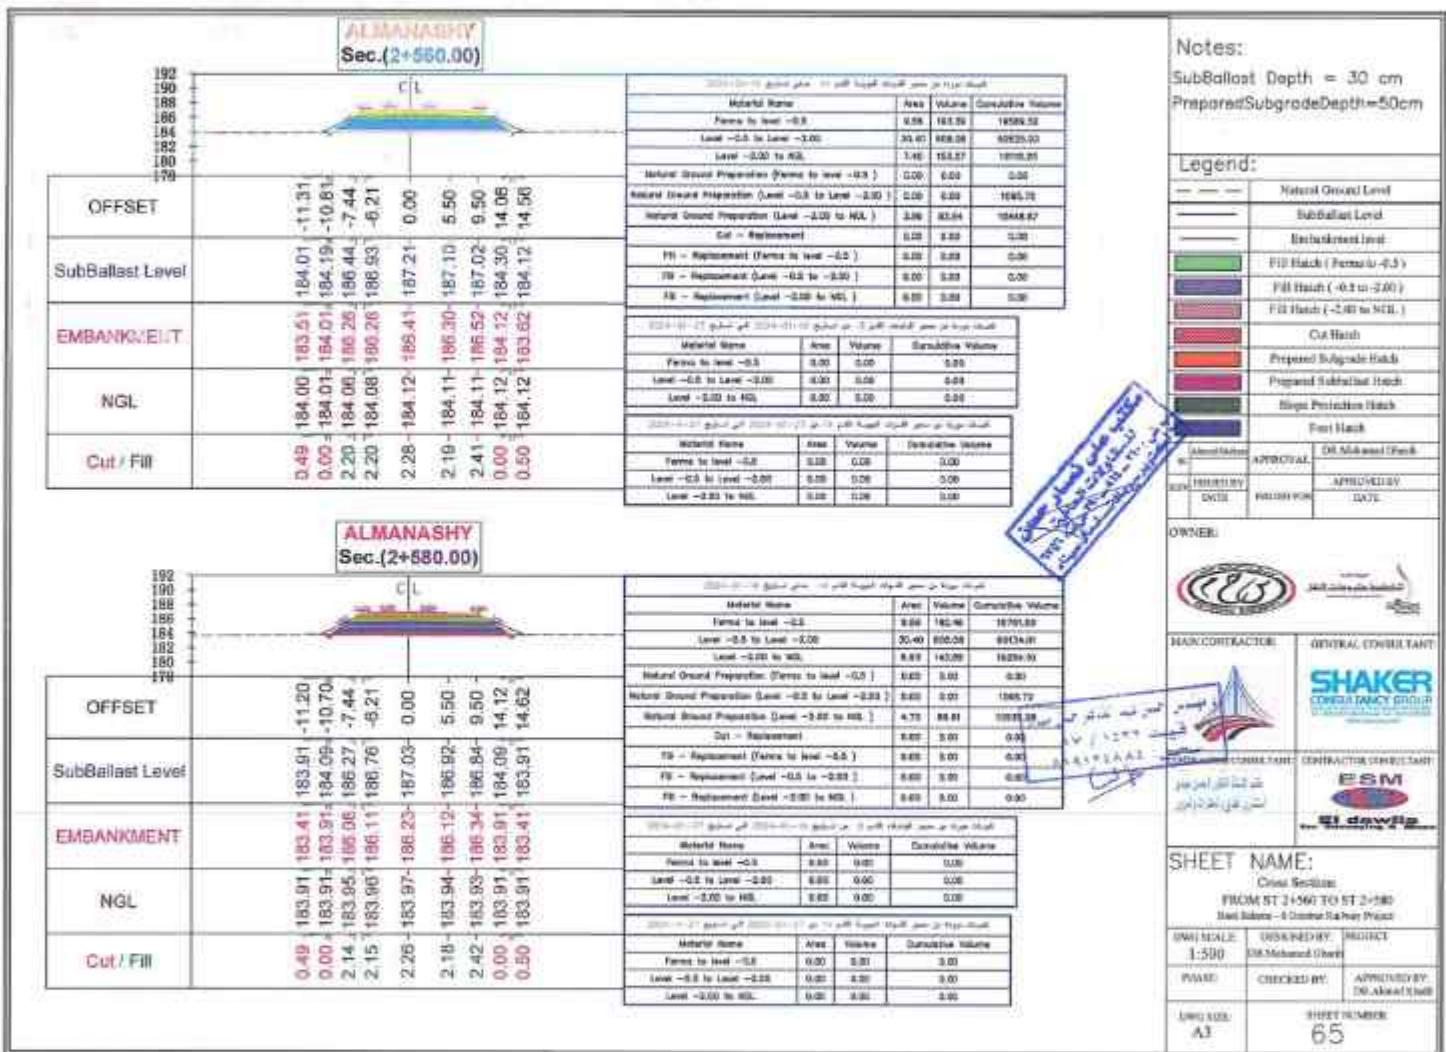


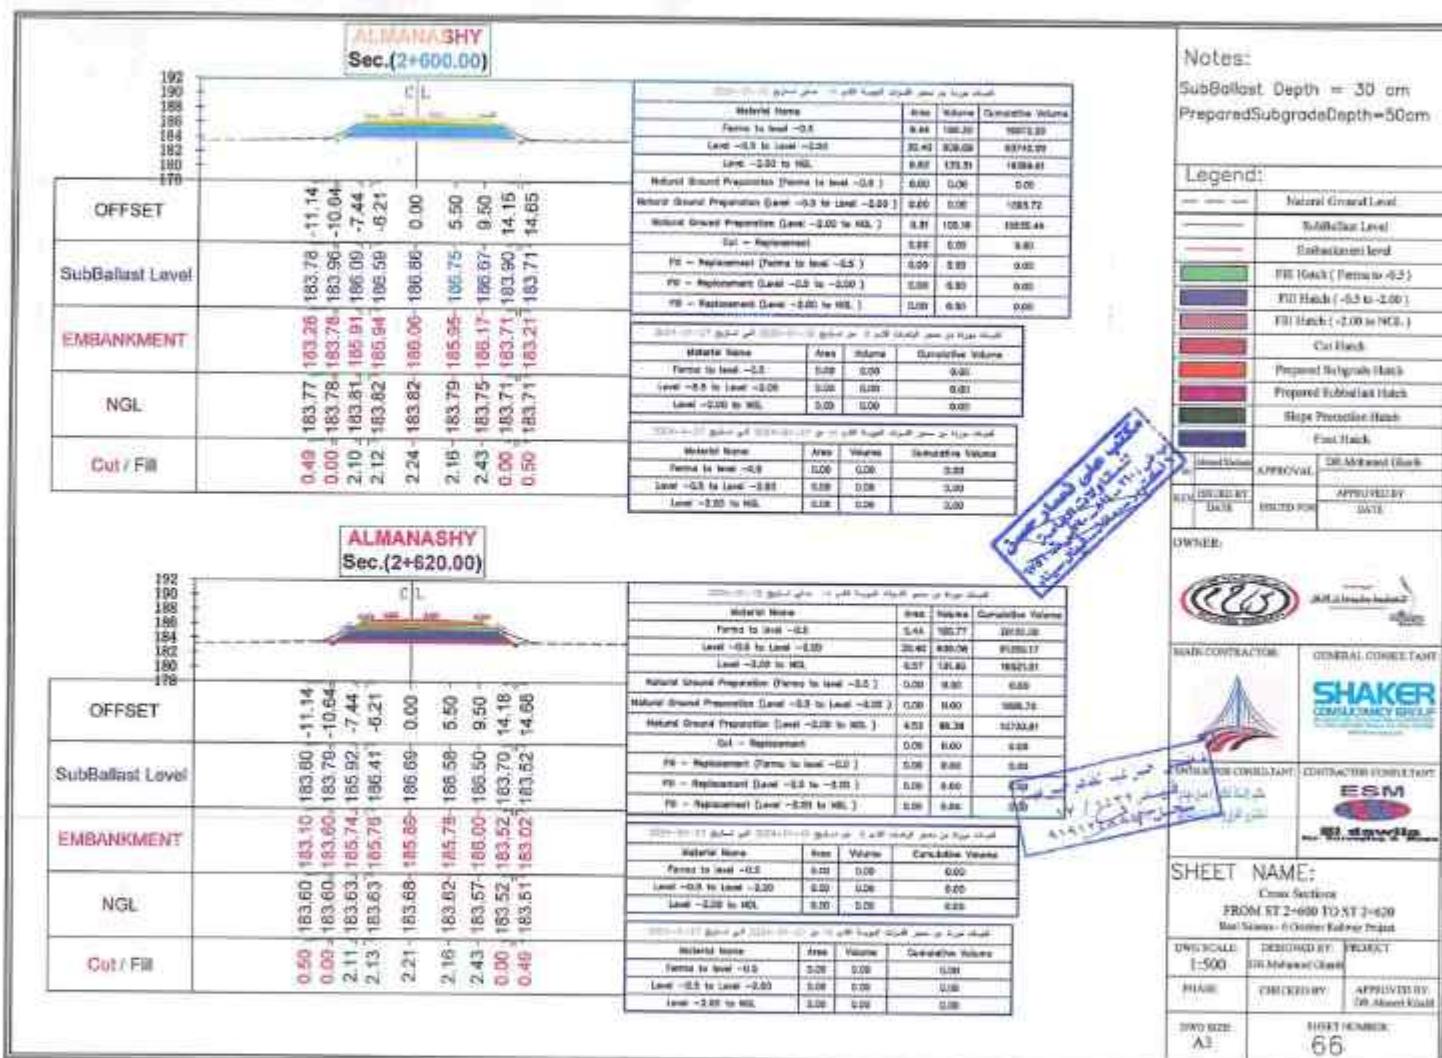


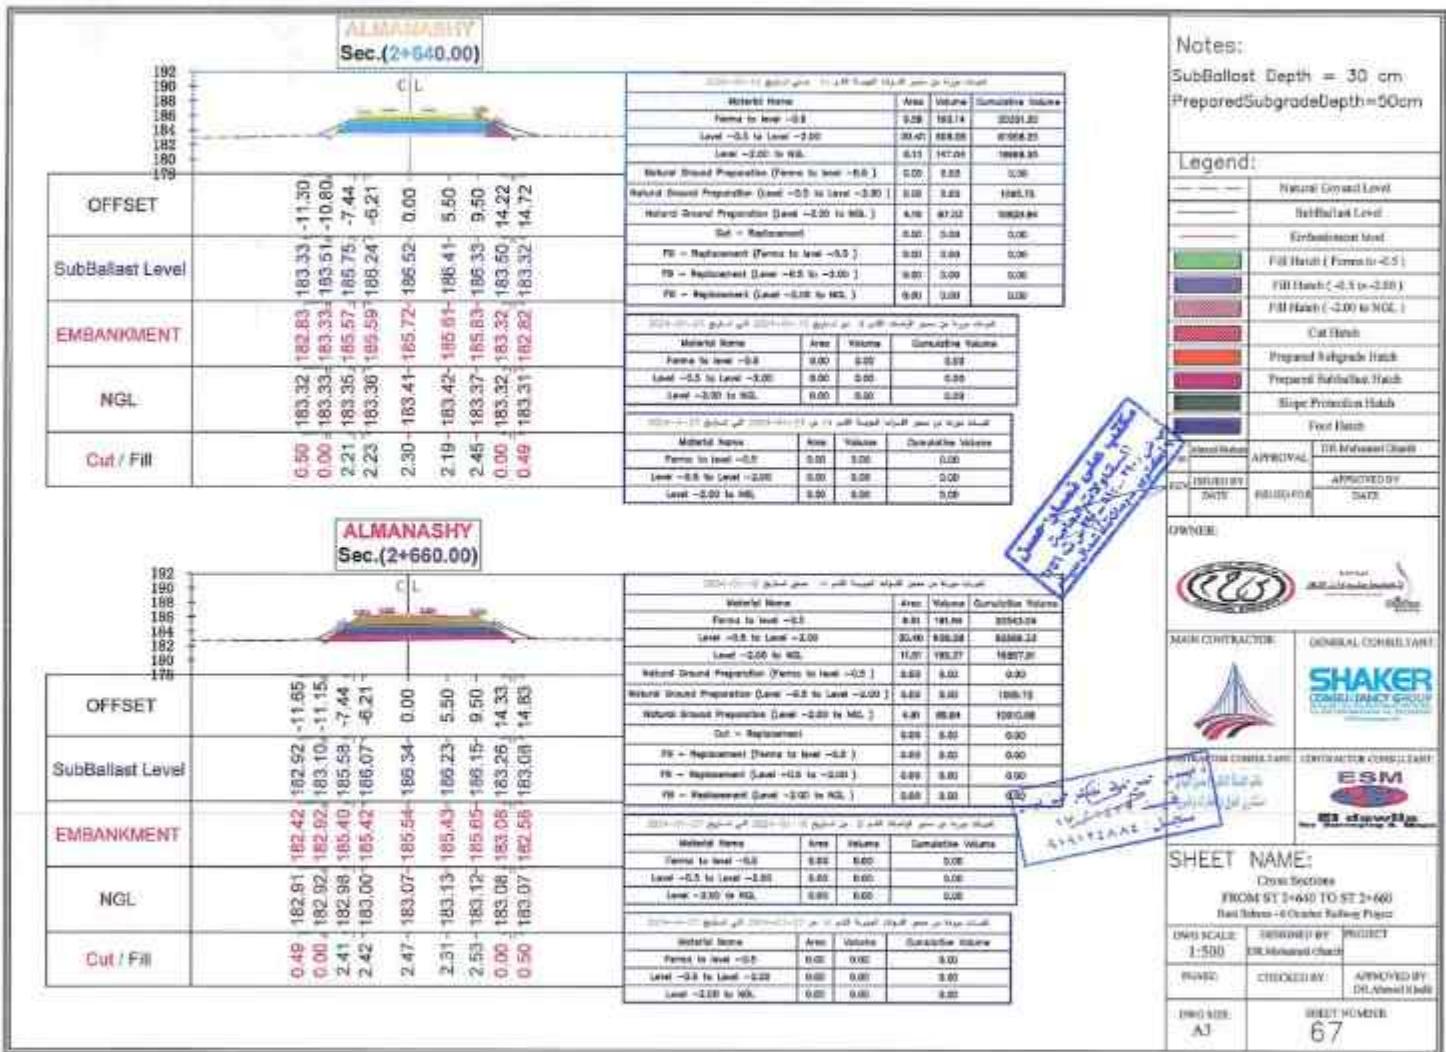


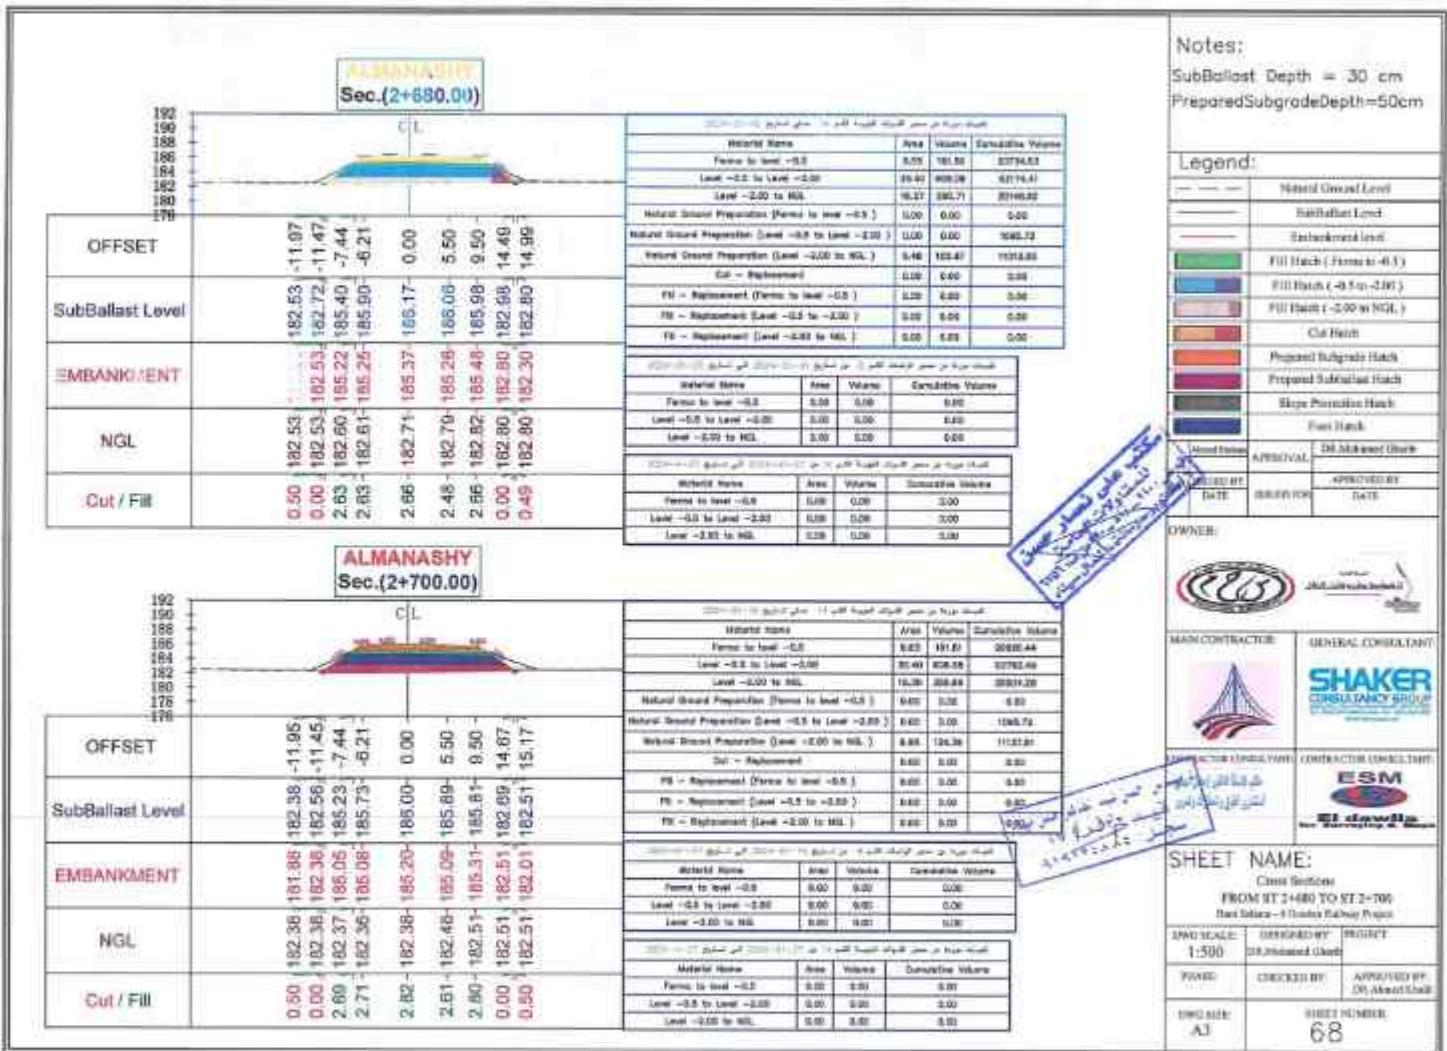


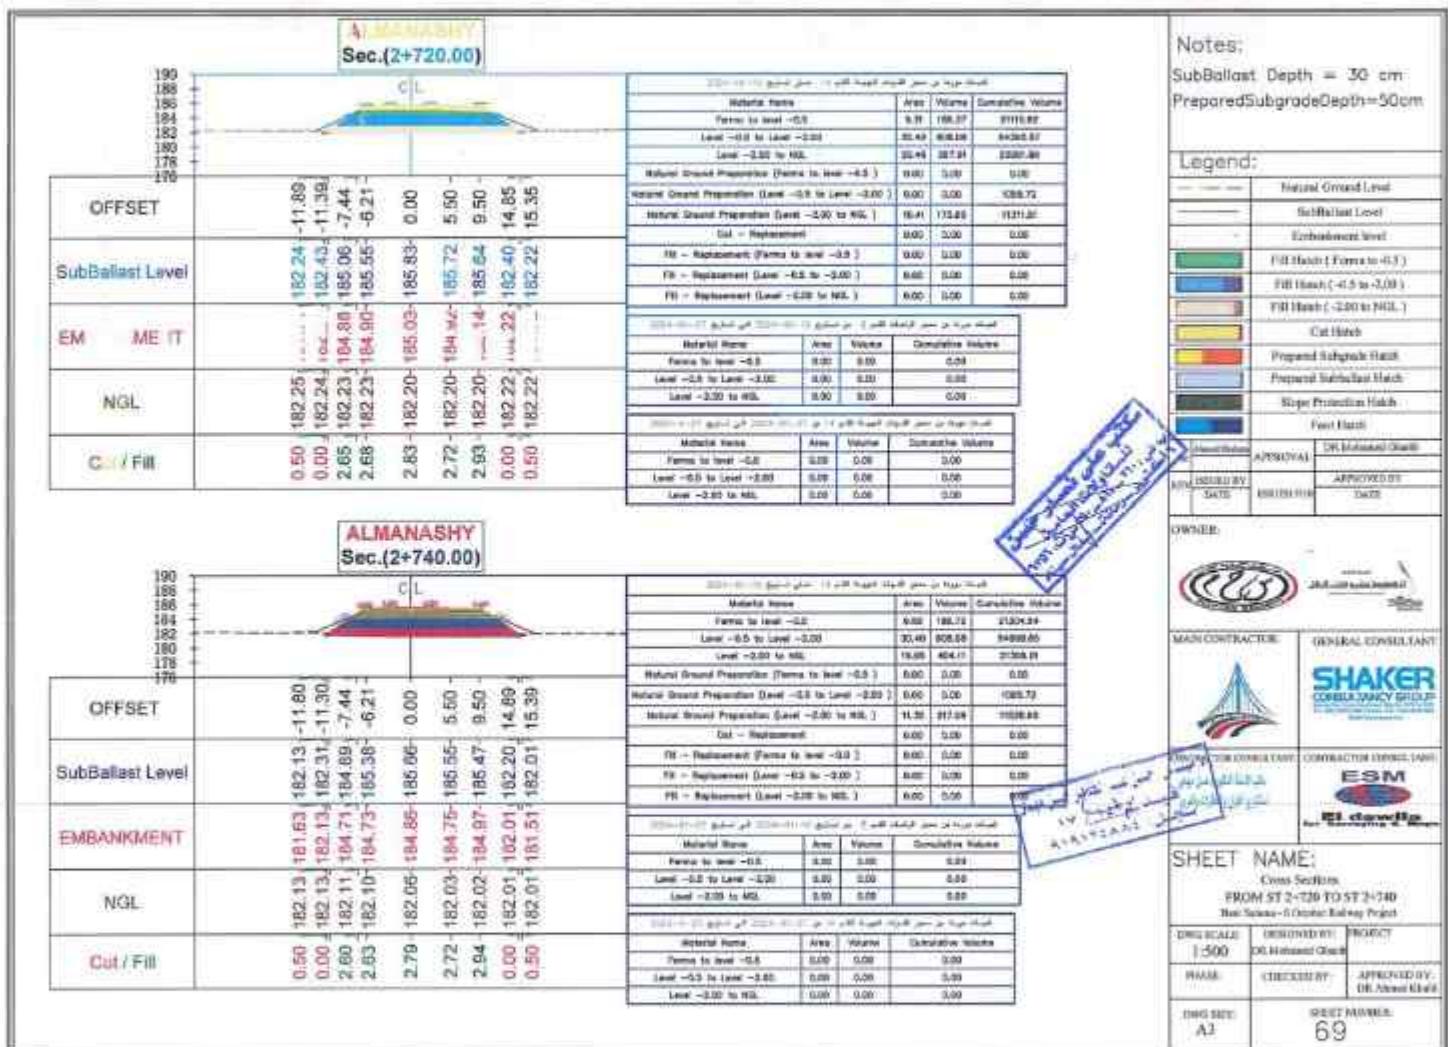


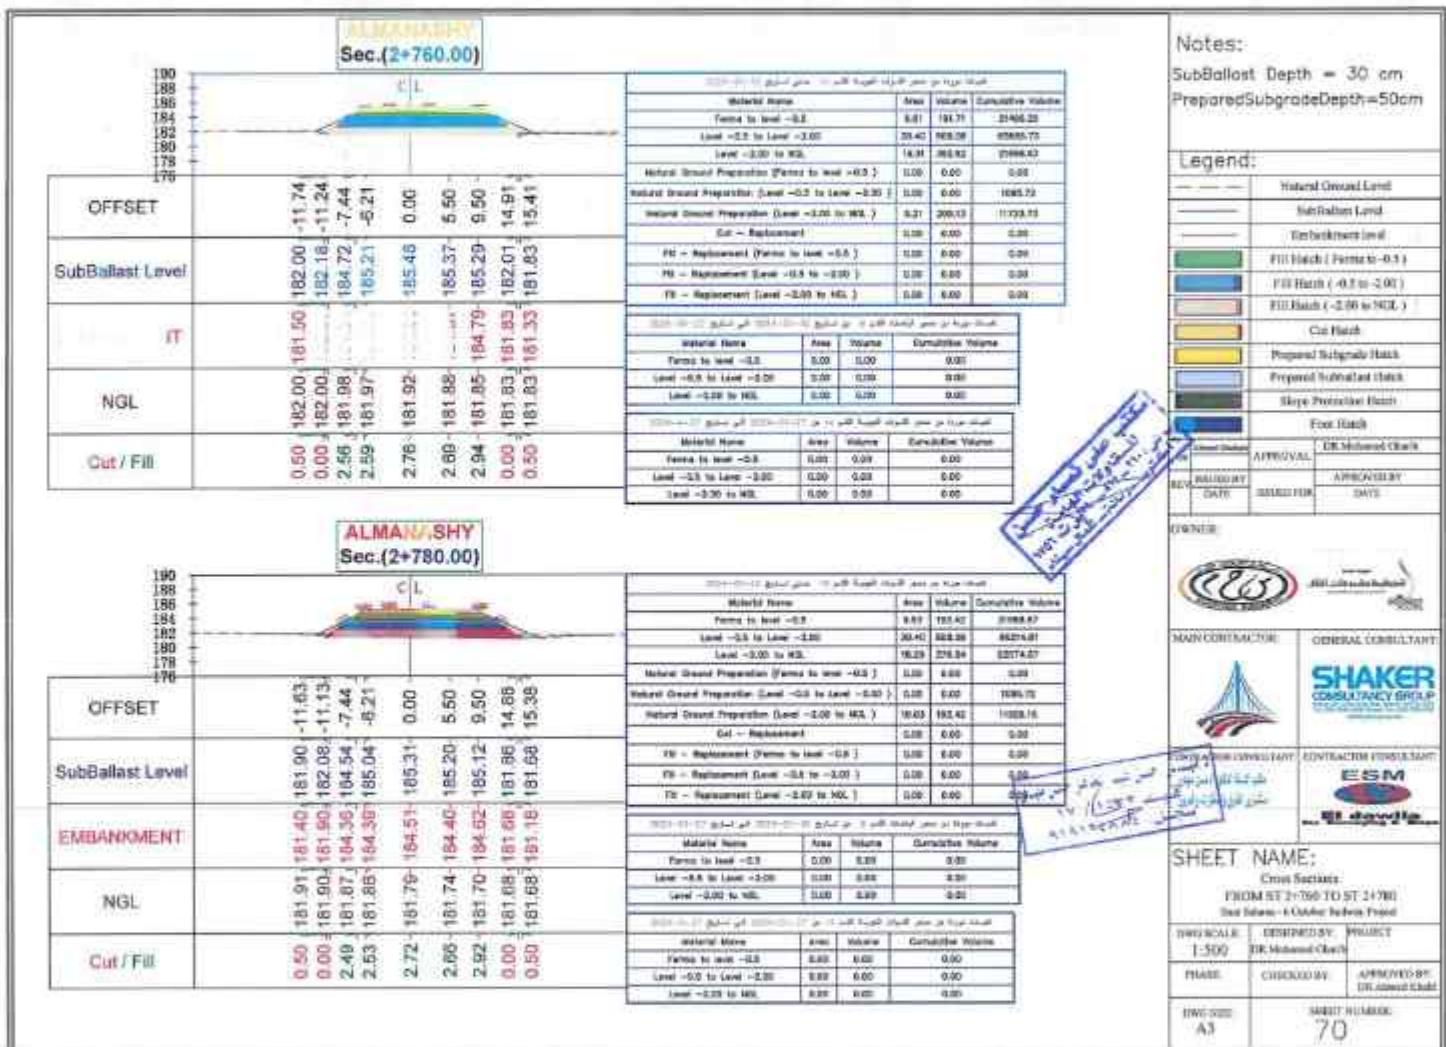


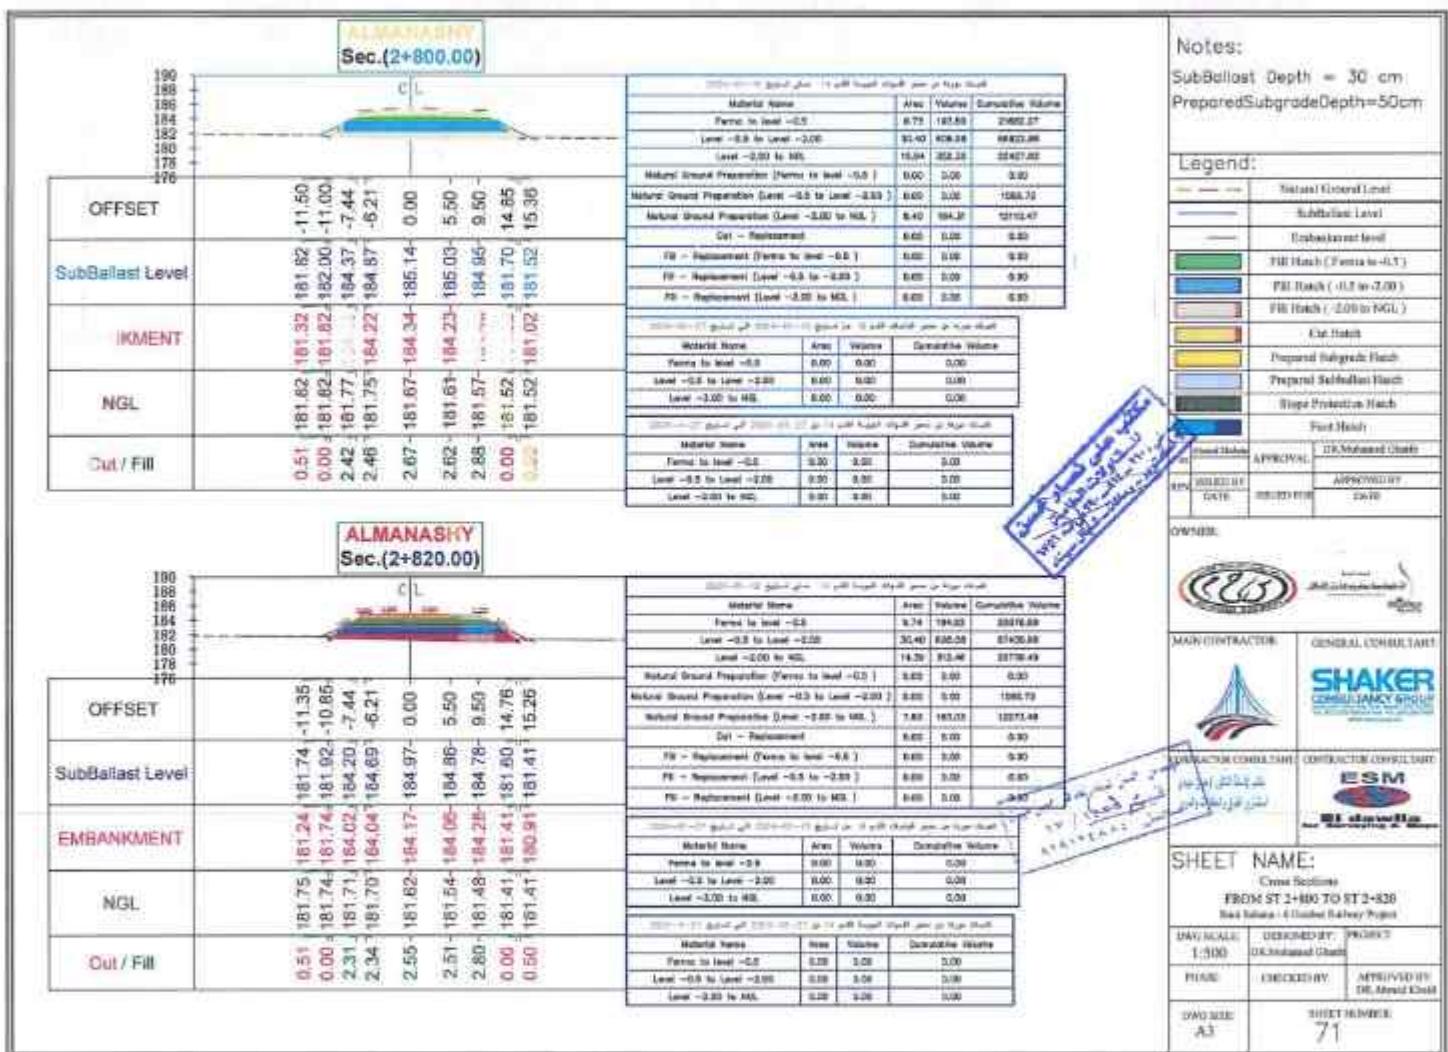


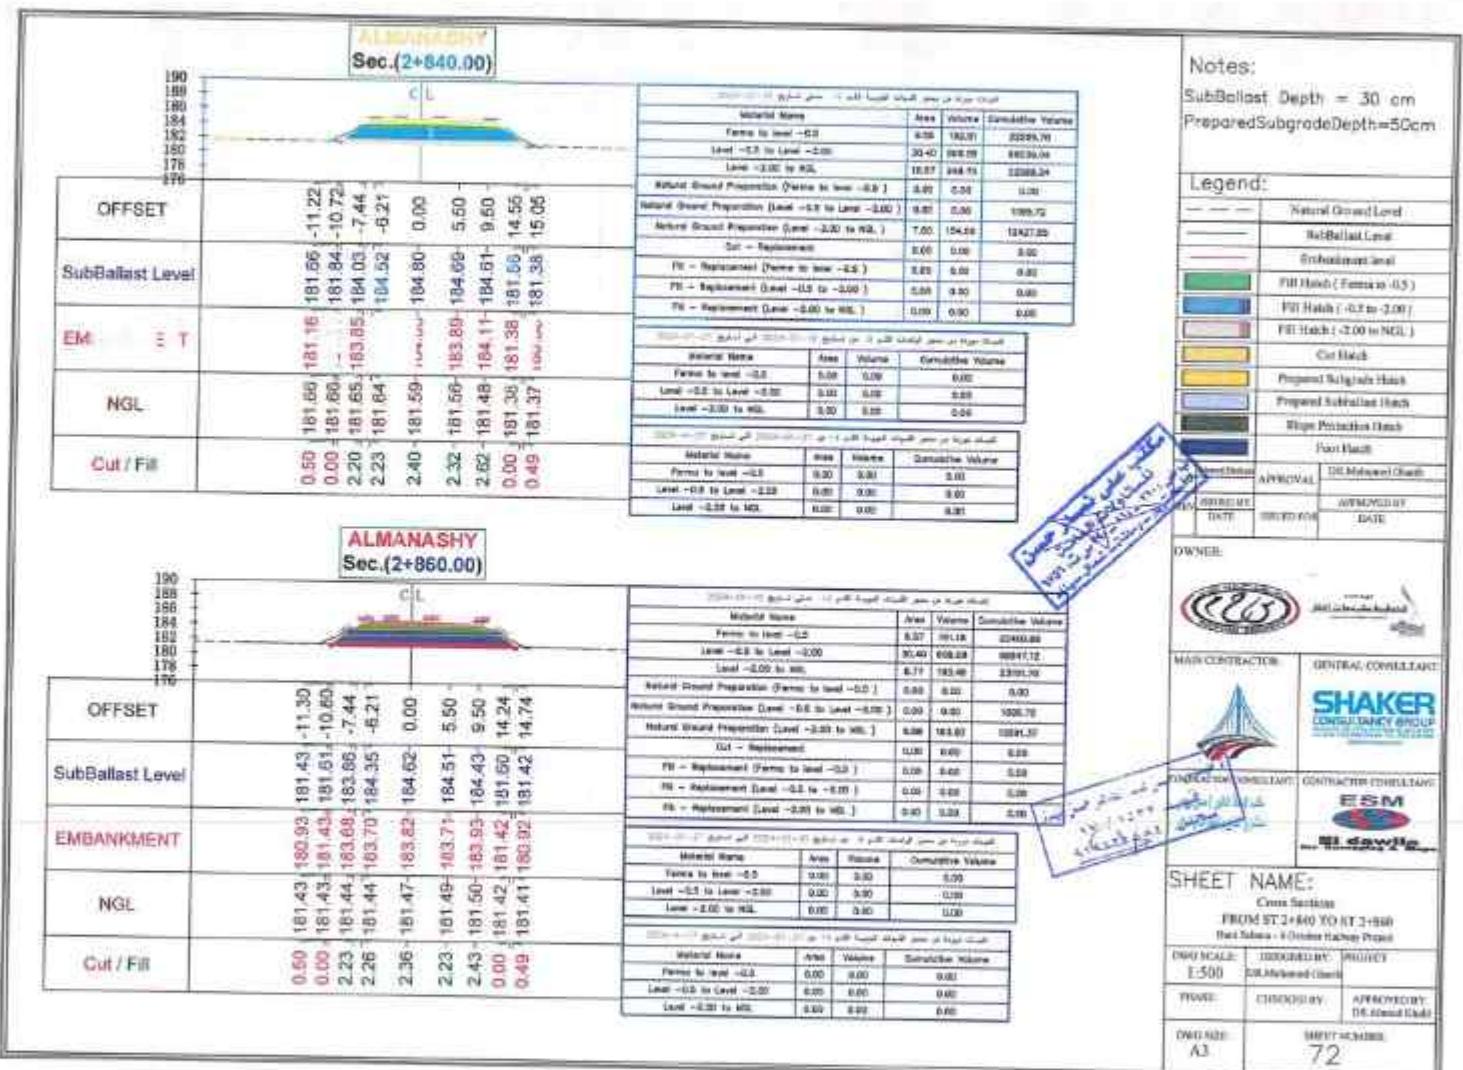


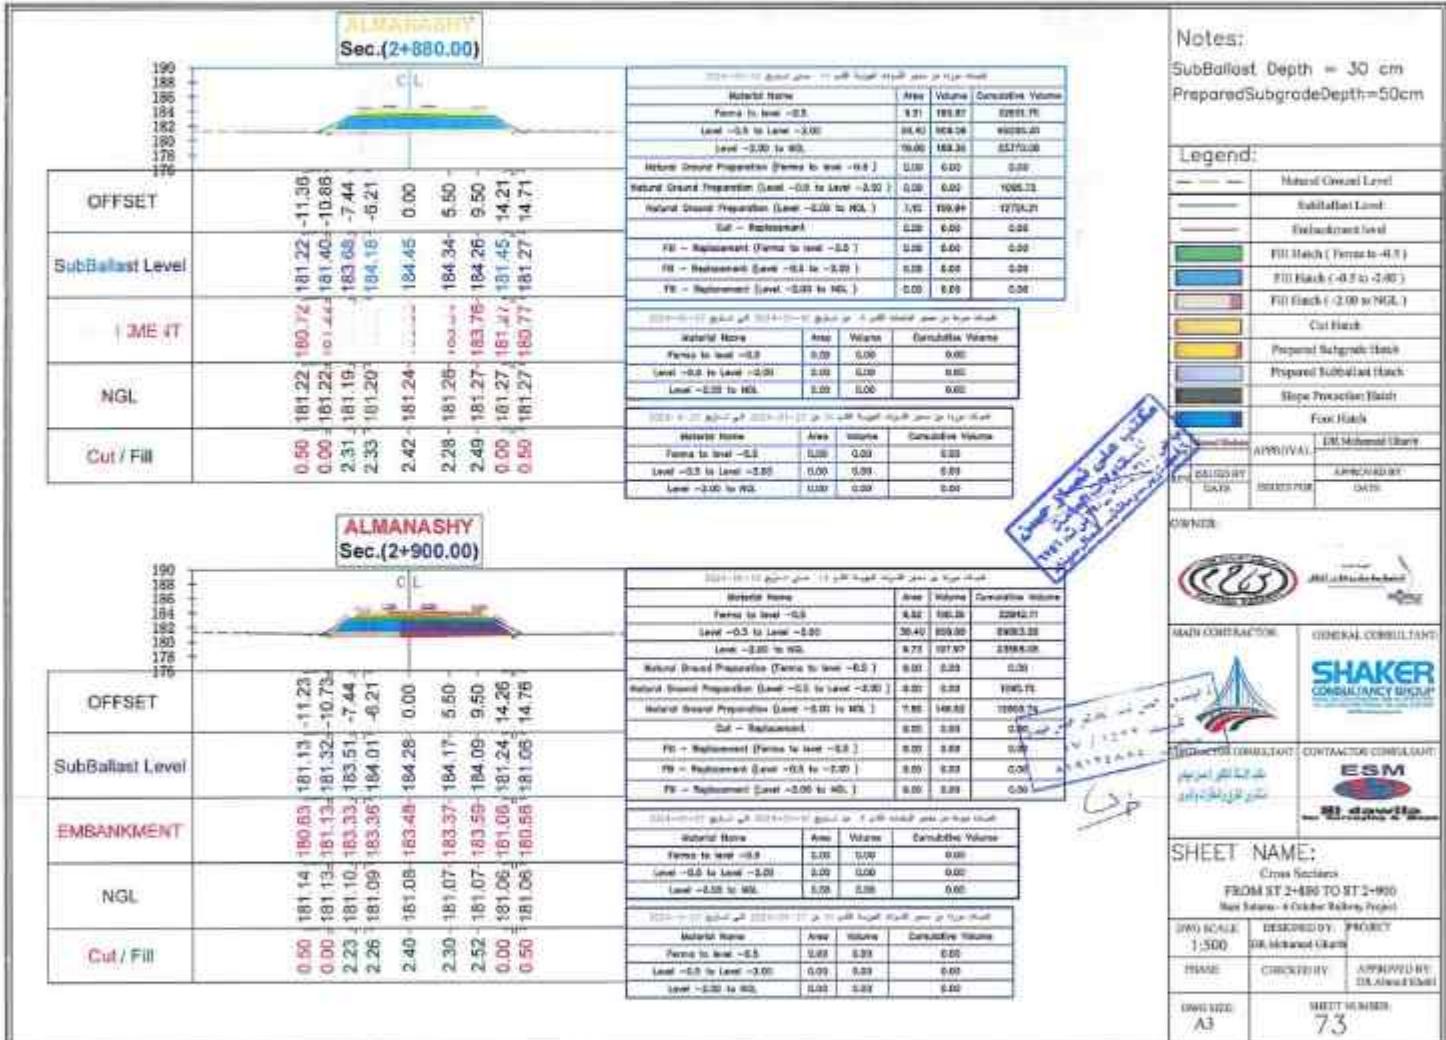


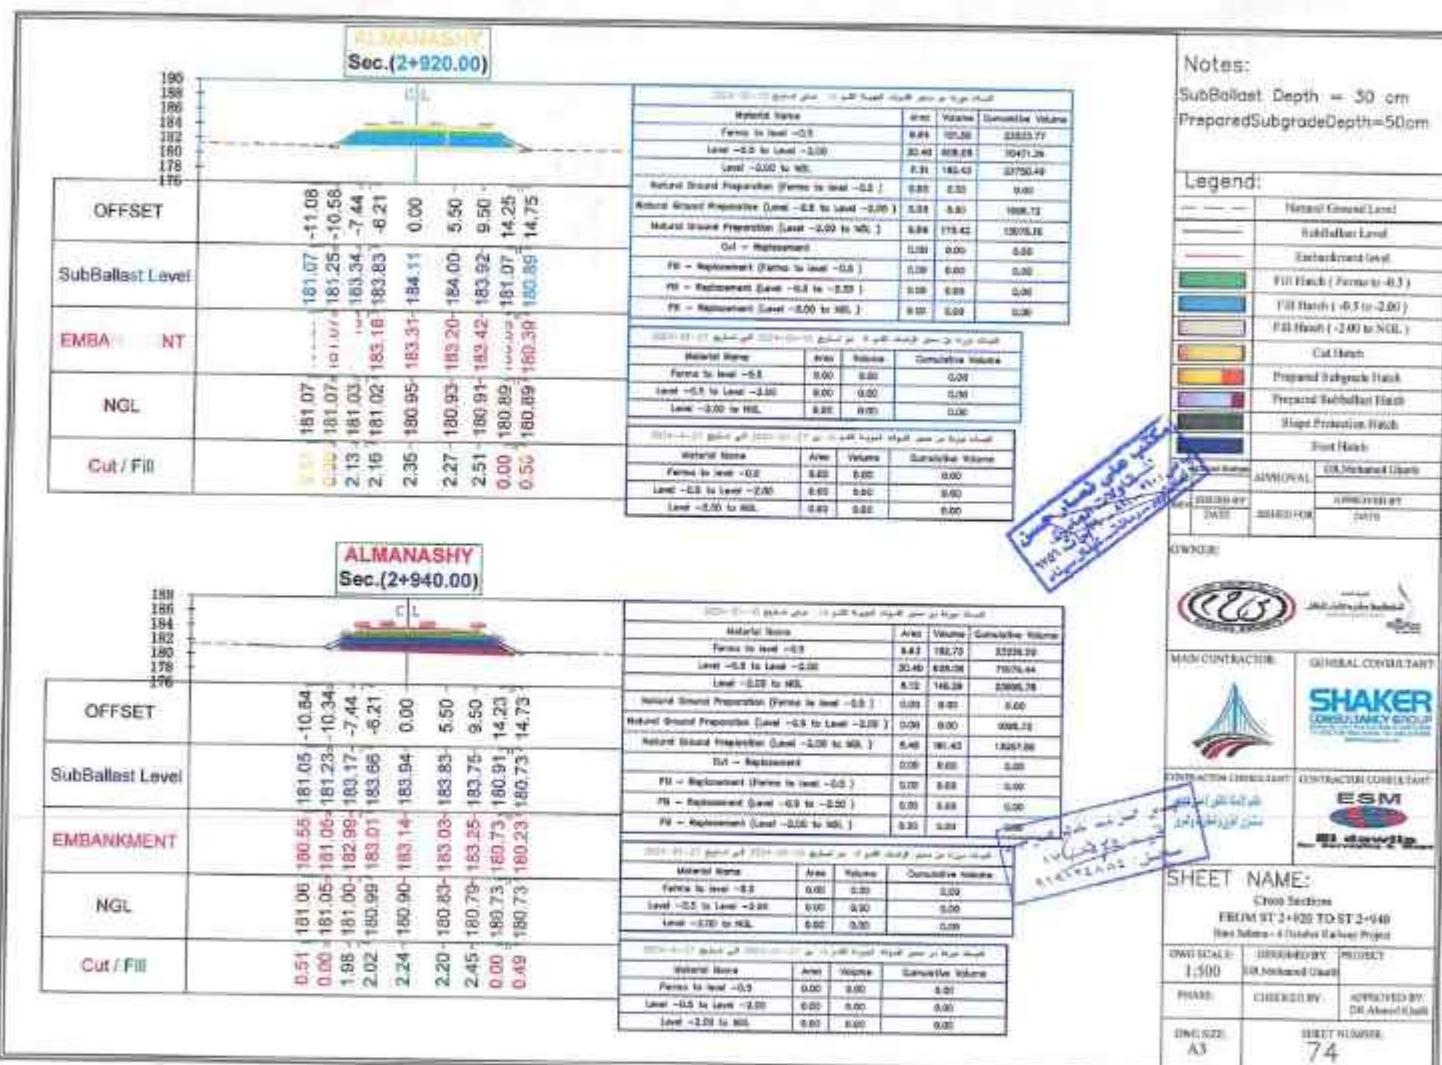


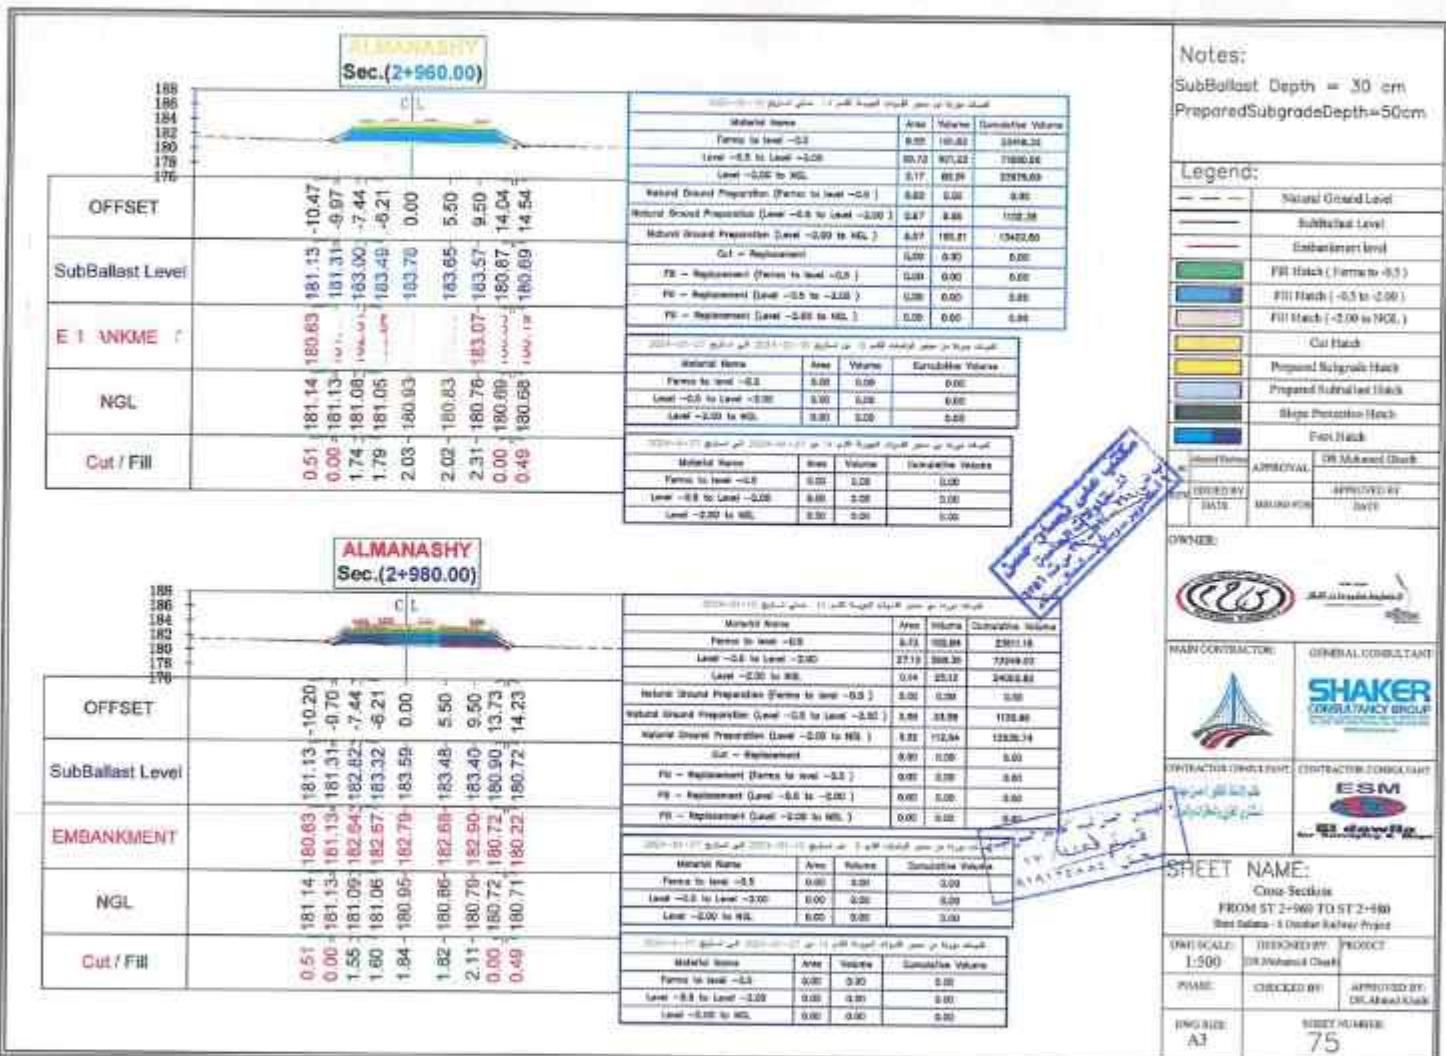


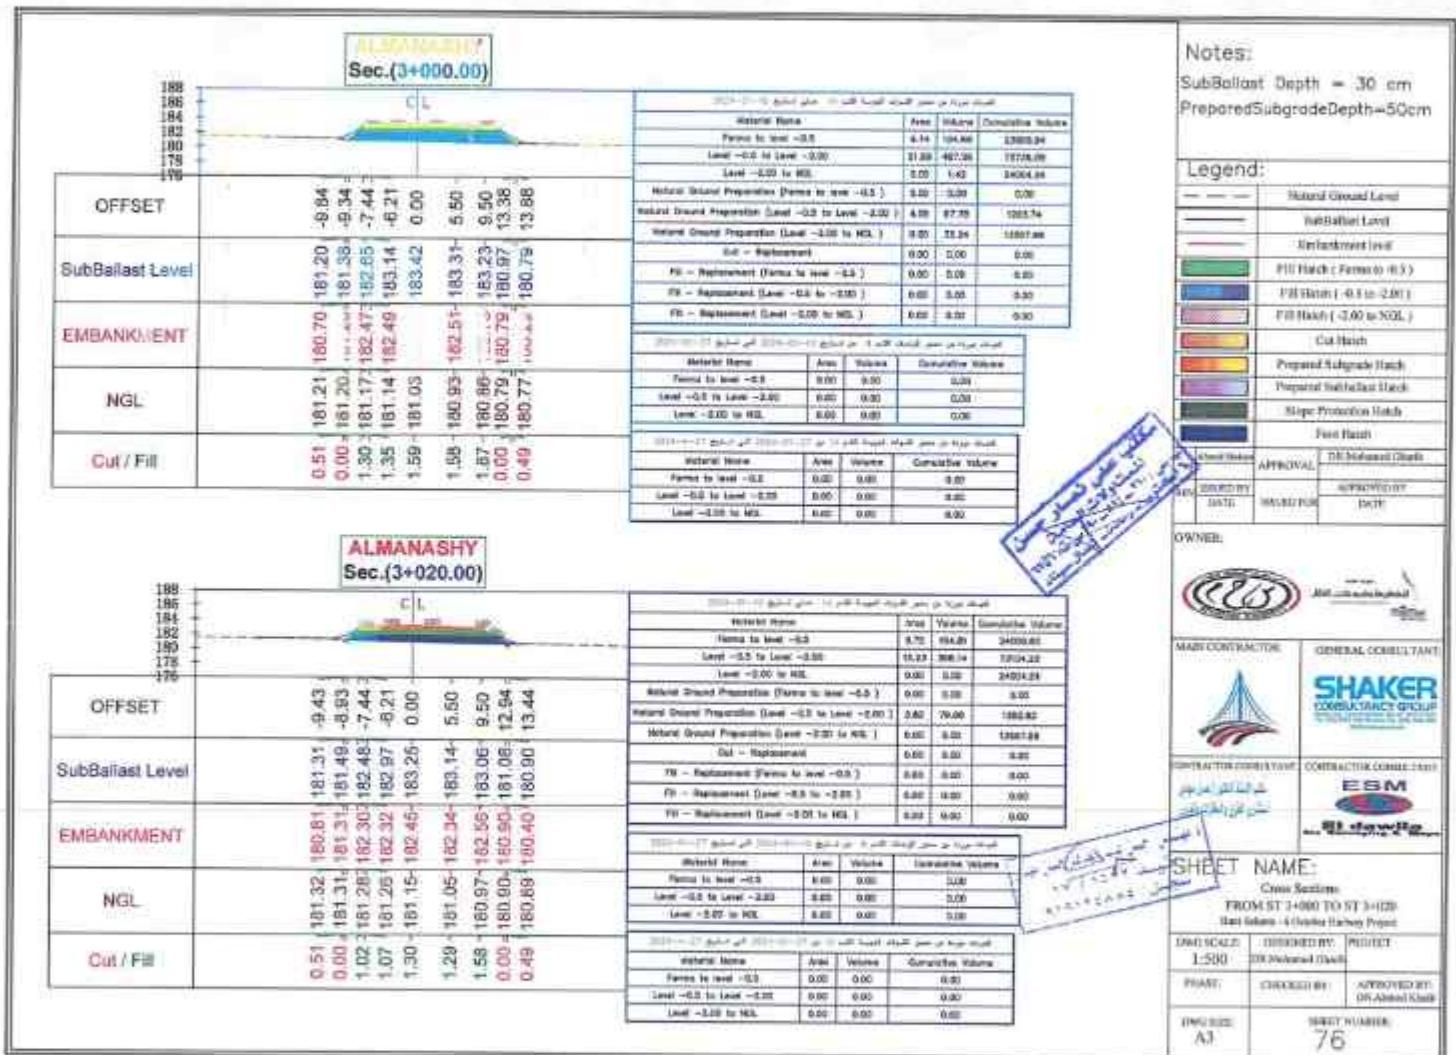


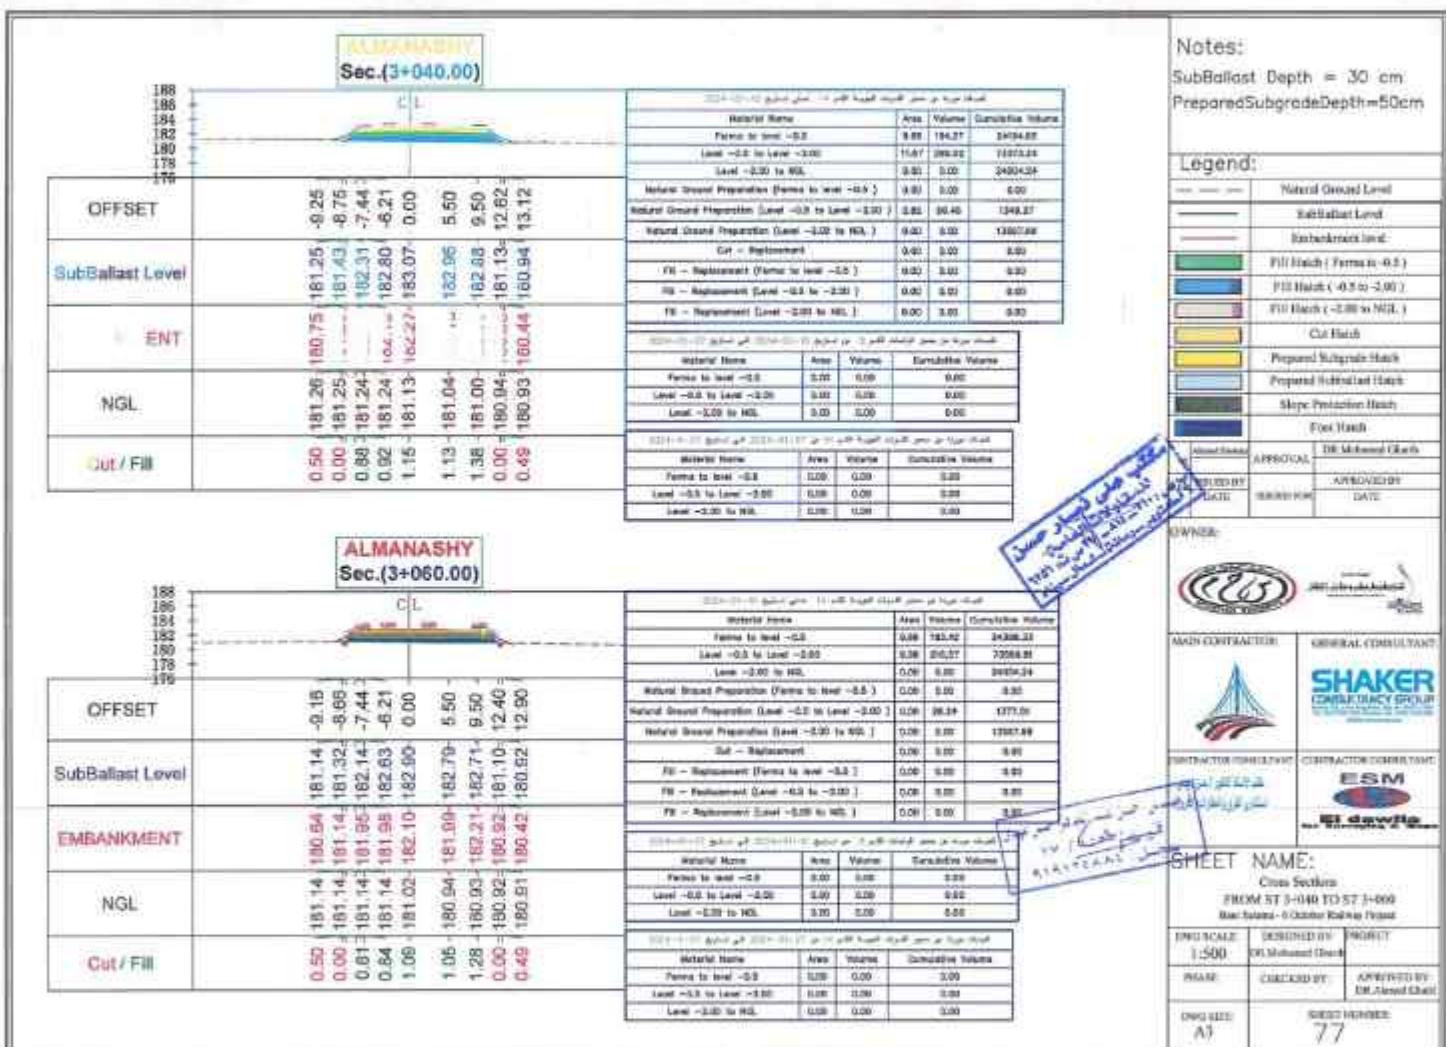


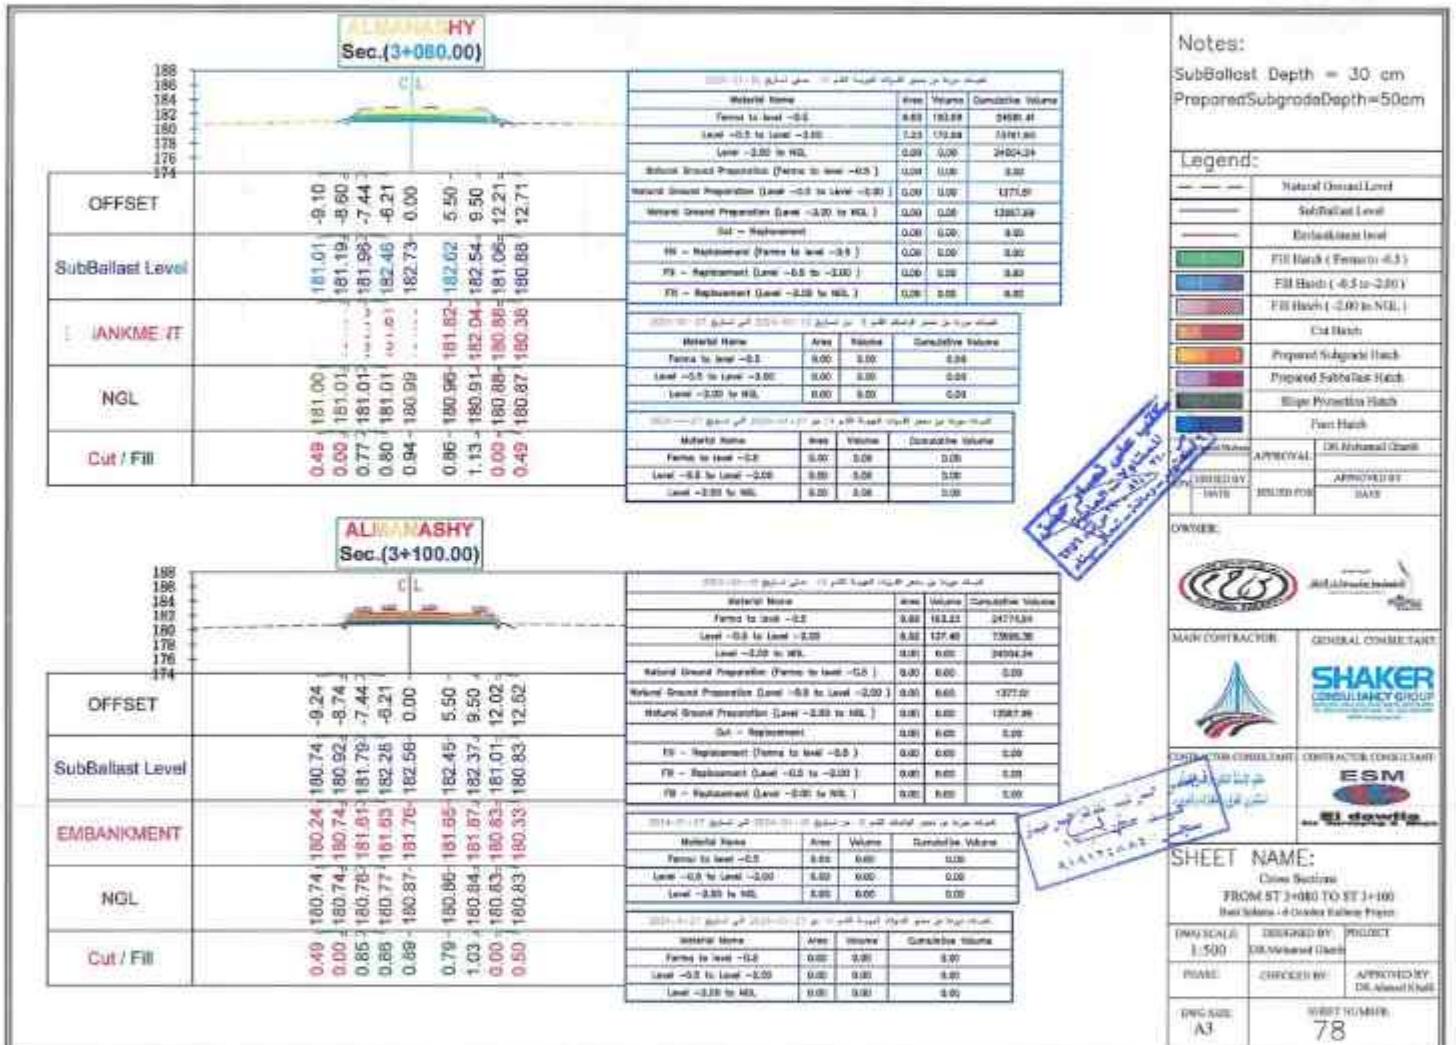


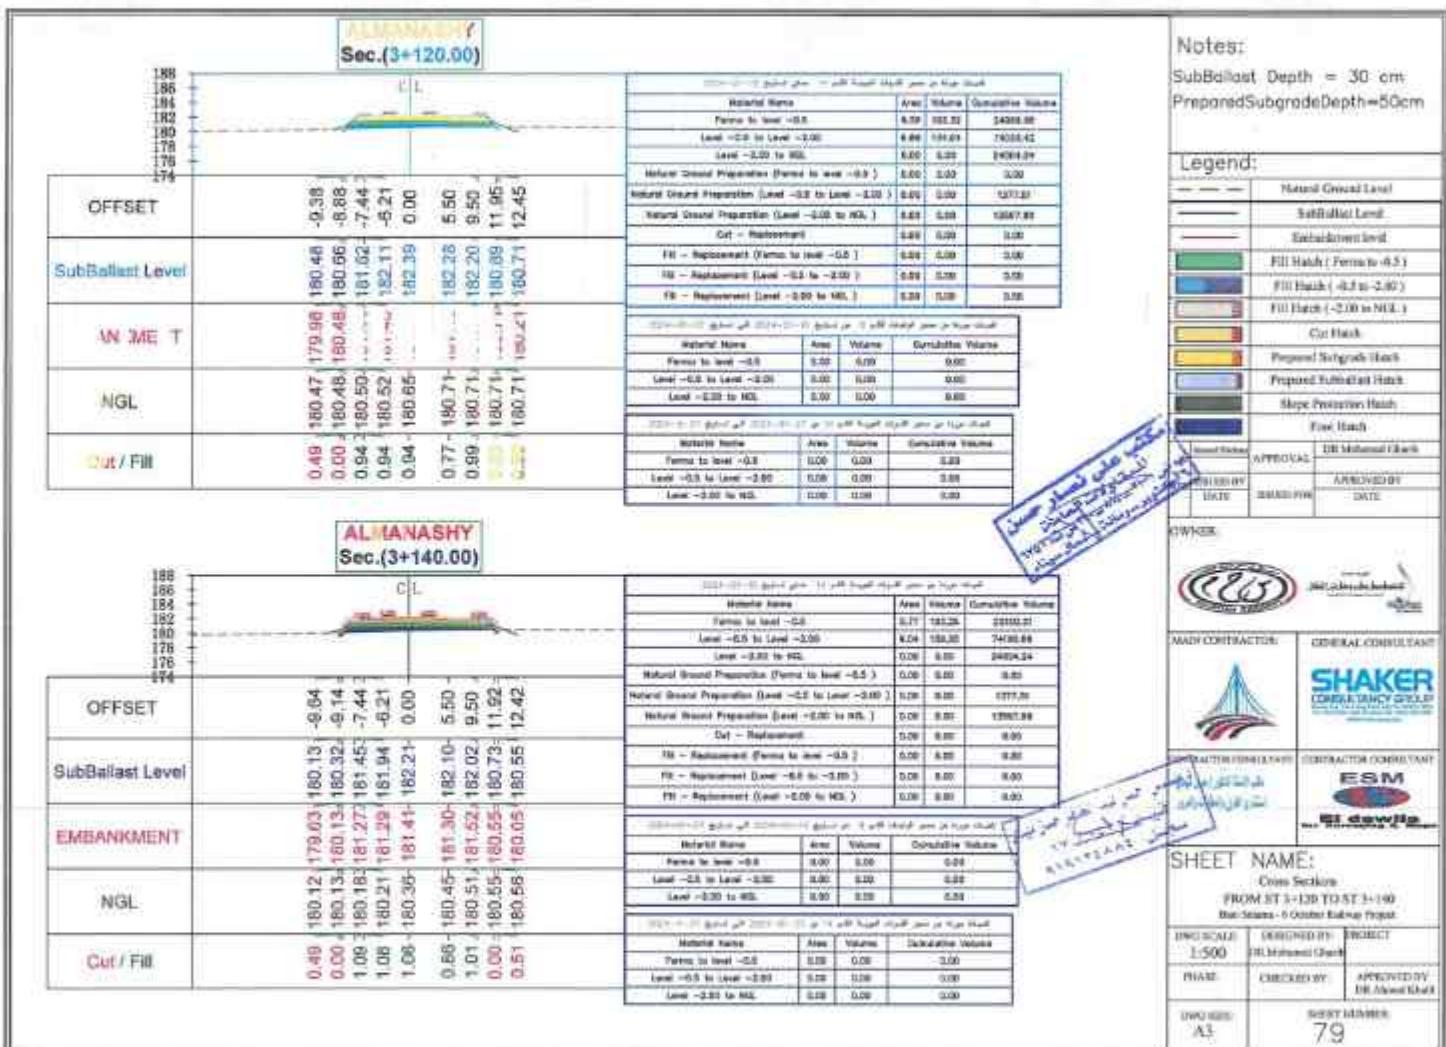


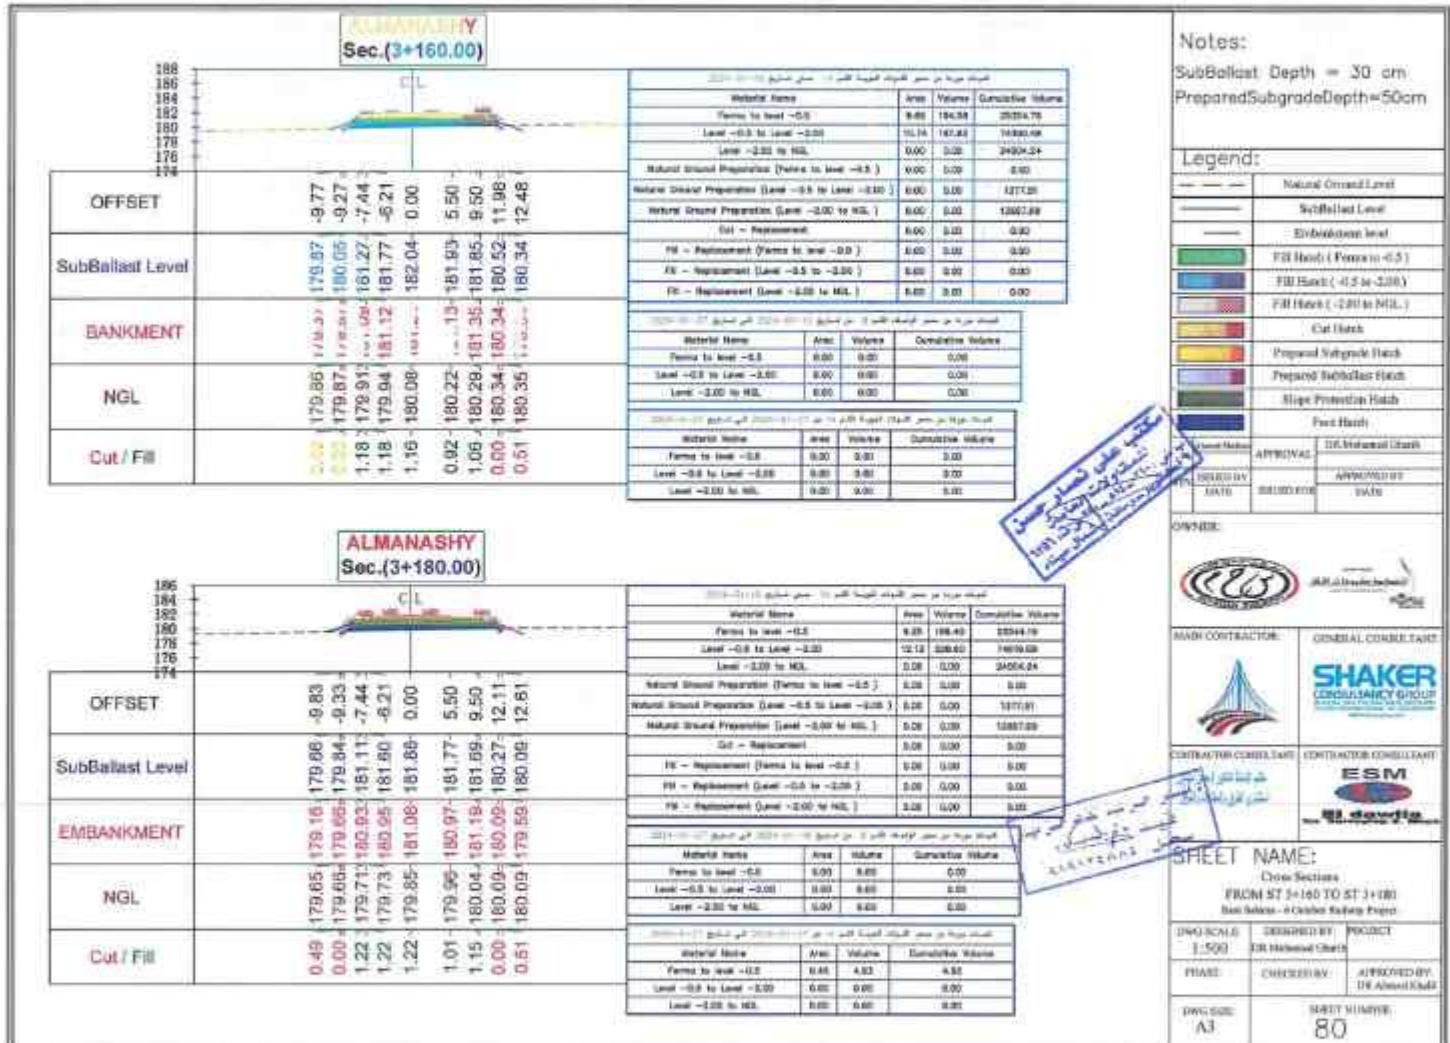

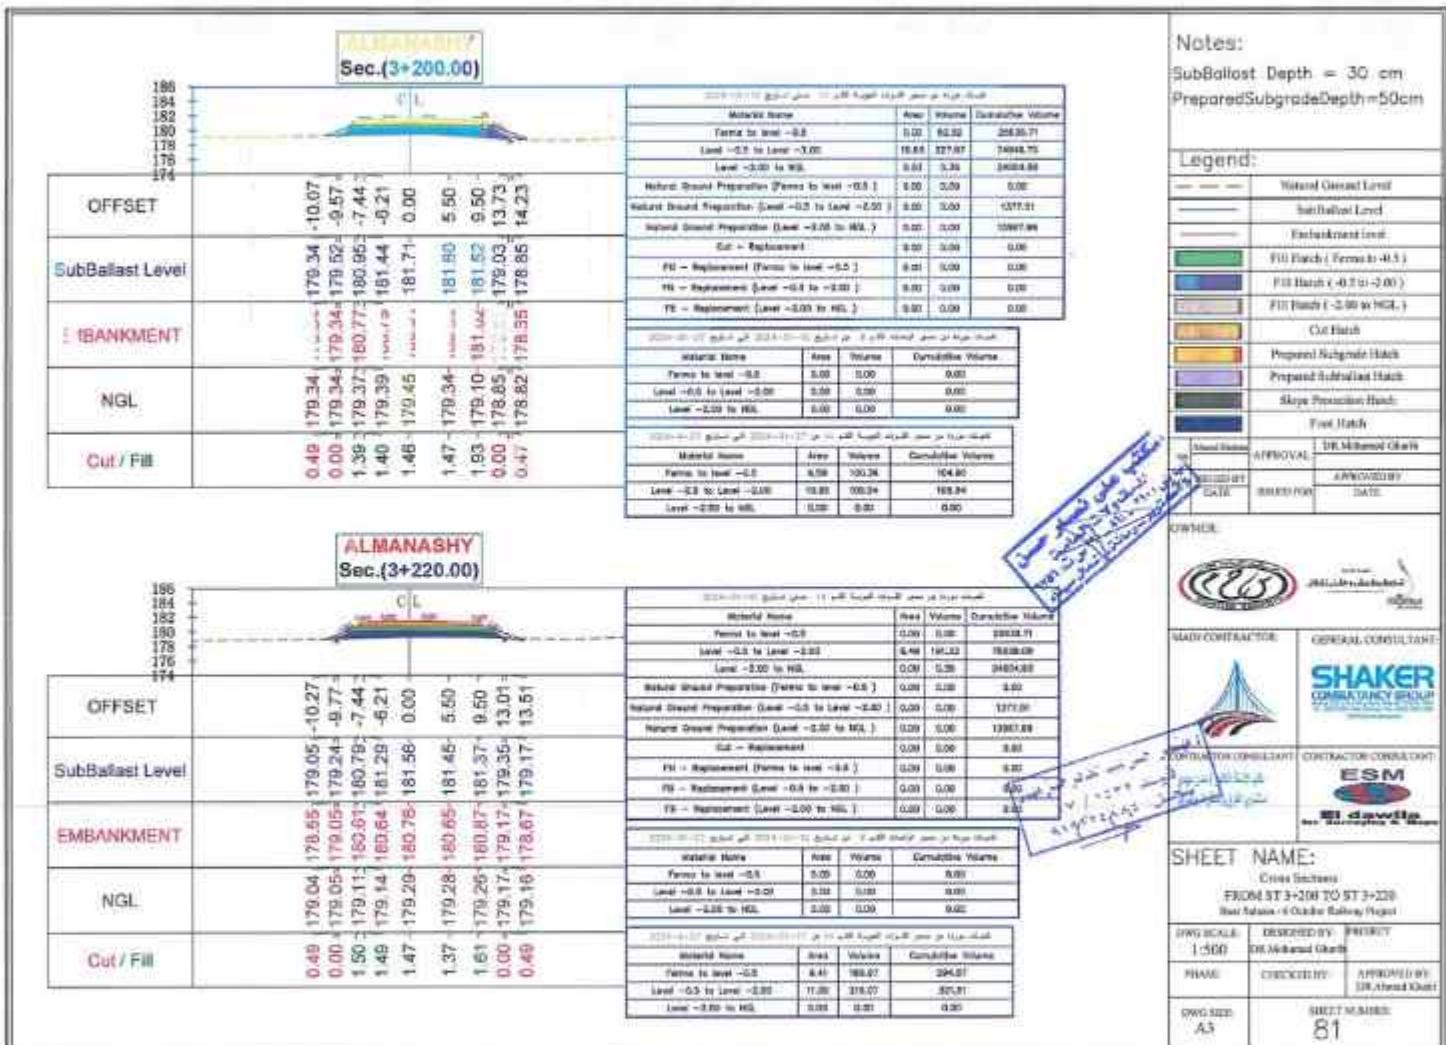

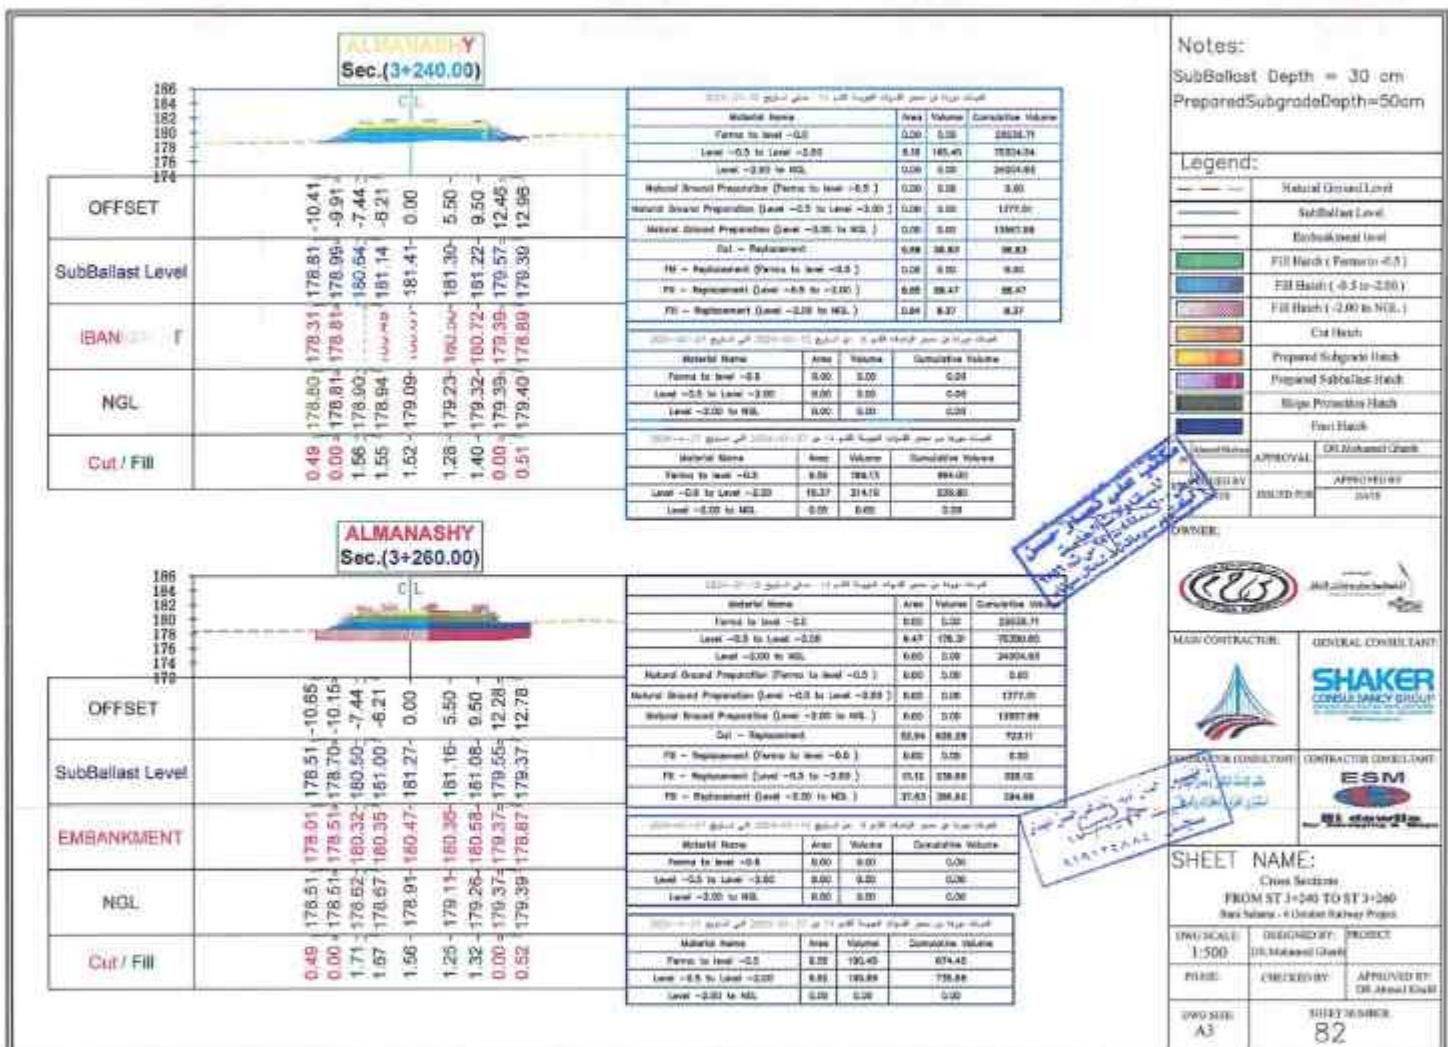

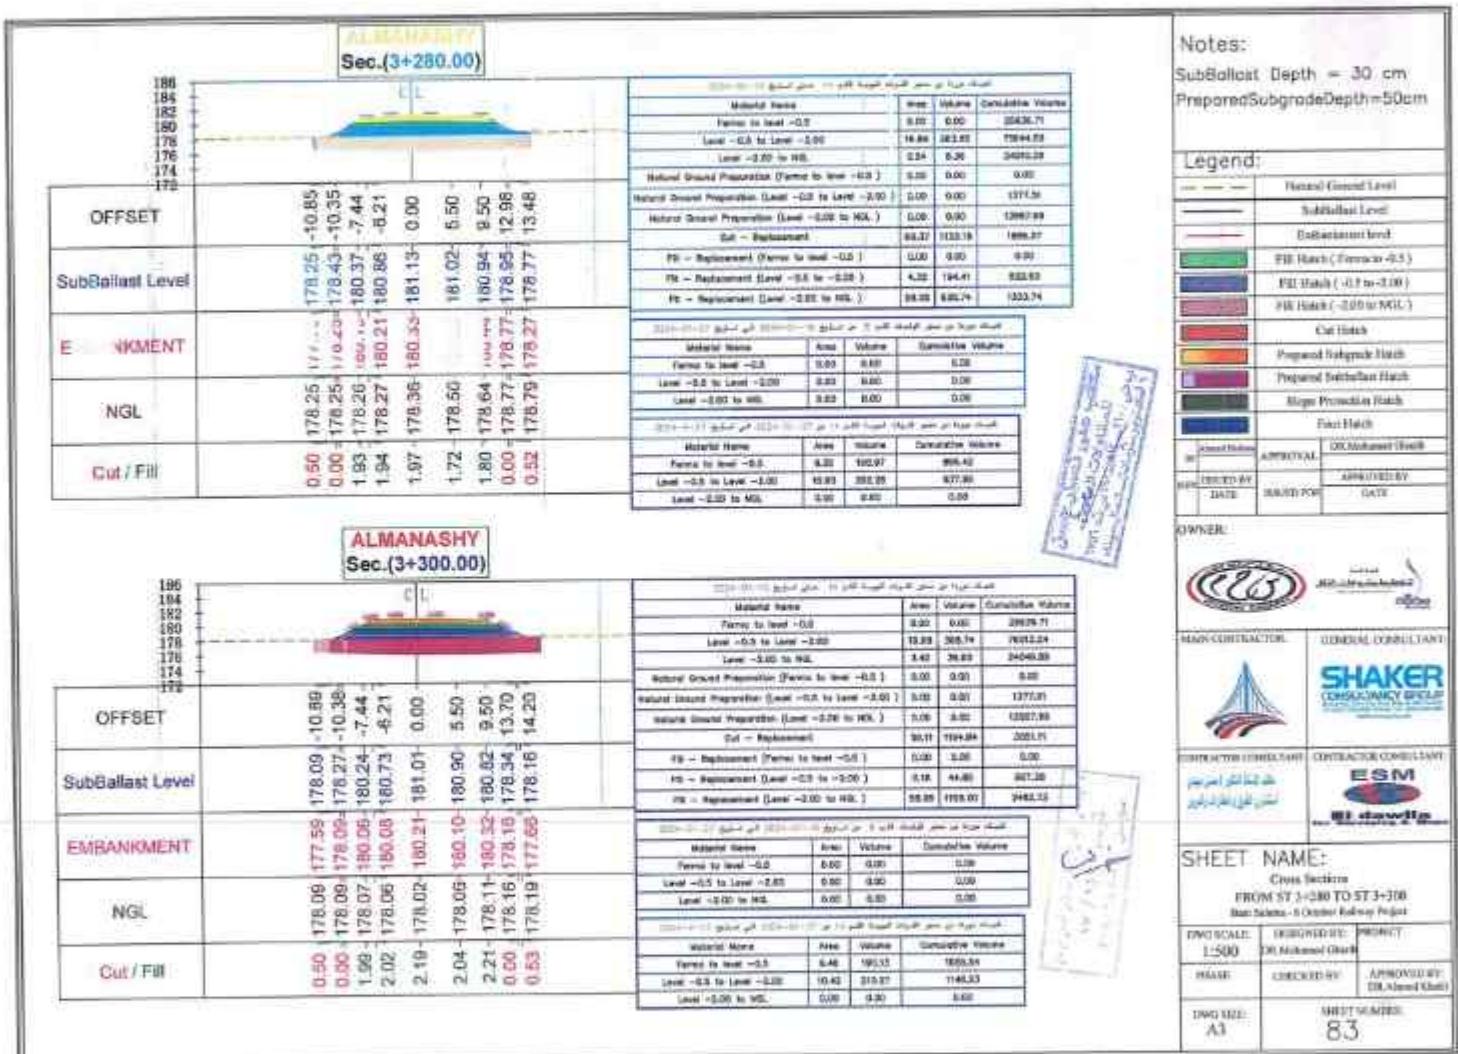

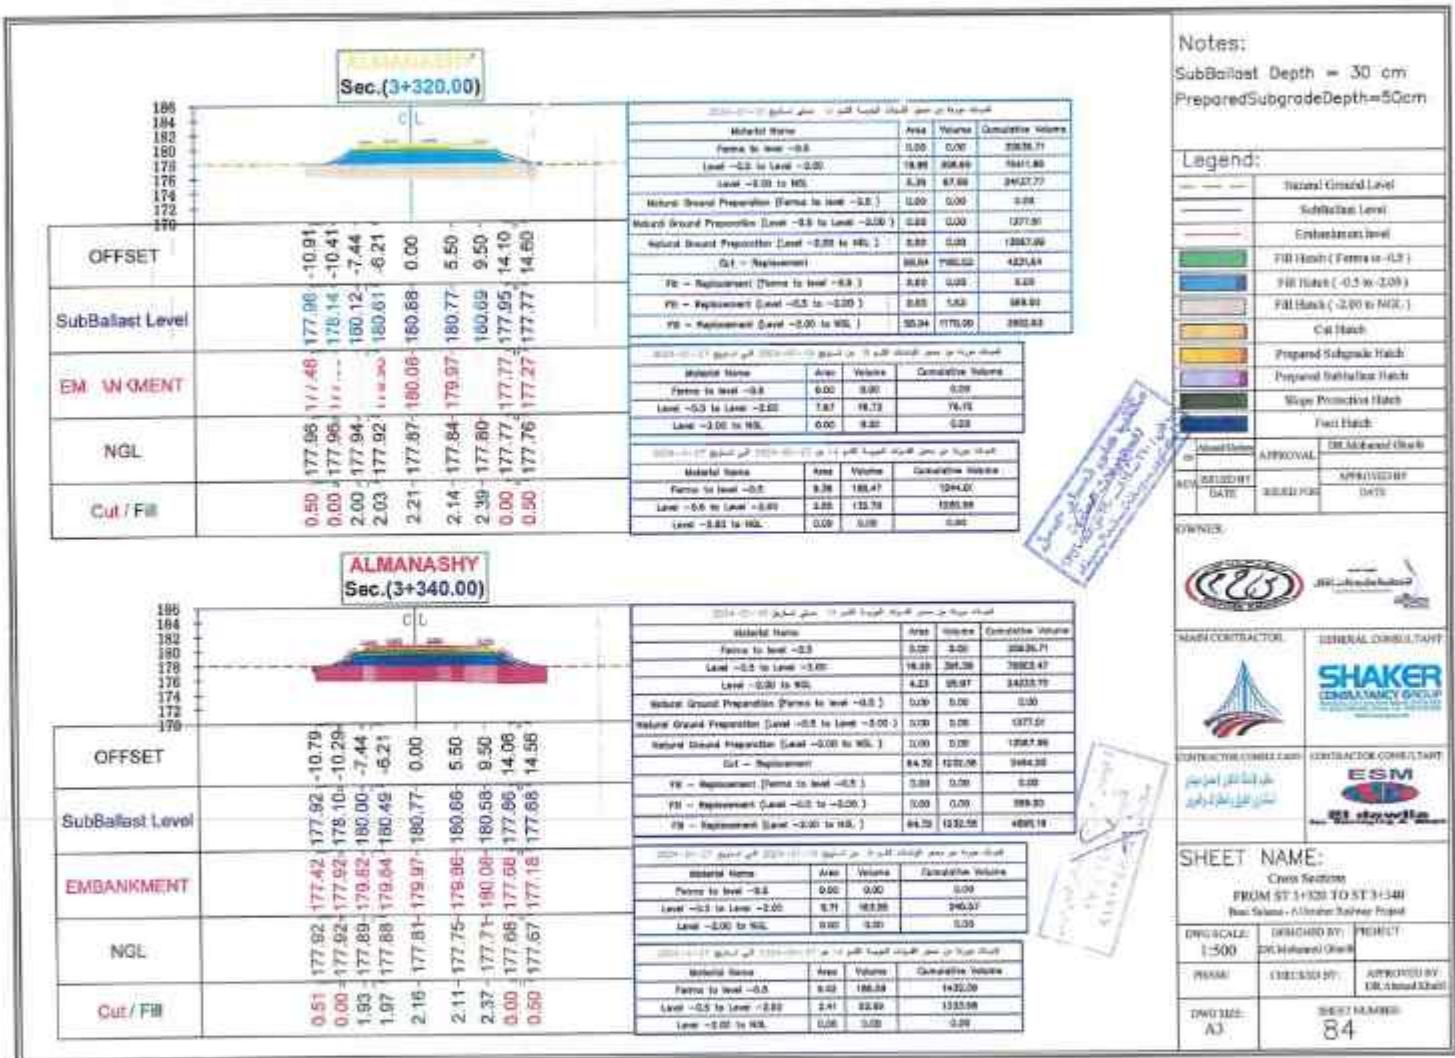

Notes:
SubBallast Depth = 30 cm
PreparedSubgradeDepth=50cm

Legend:

— Natural Ground Level

— SubBallast Level

— Embankment level

— Fill Hatch (From -0.5)

— Fill Hatch (-0.5 to -0.0)

— Fill Hatch (-0.0 to NOL)

— Cut Hatch

— PreparedSubgrade Hatch

— Slope Preparation Hatch

— Fiss Hatch

— Material Status APPROVAL DB:Material Chart

— MATERIAL APPROVED BY DATE APPROVED FOR DATE

OWNER:

CEC JSC CONSULTANT

MAIN CONTRACTOR GENERAL CONSULTANT

SHAKER CONSULTANCY GROUP

CONTRACTOR CONSULTANT ESM

ESM CONSULTANT

OWNER APPROVED BY DATE APPROVED FOR DATE

SHEET NAME:


DRAW SCALE: ISSUED BY: PROJECT

1:500 CHECKED BY: APPROVED BY: DE:Abdel Khalek

DRAWN BY: SHEET NUMBER: A3 85

ALMANAGHY
Sec.(3+380.00)

CL



SHEET NAME:




DRAW SCALE: ISSUED BY: PROJECT


1:500 CHECKED BY: APPROVED BY: DE:Abdel Khalek


DRAWN BY: SHEET NUMBER: A3 85

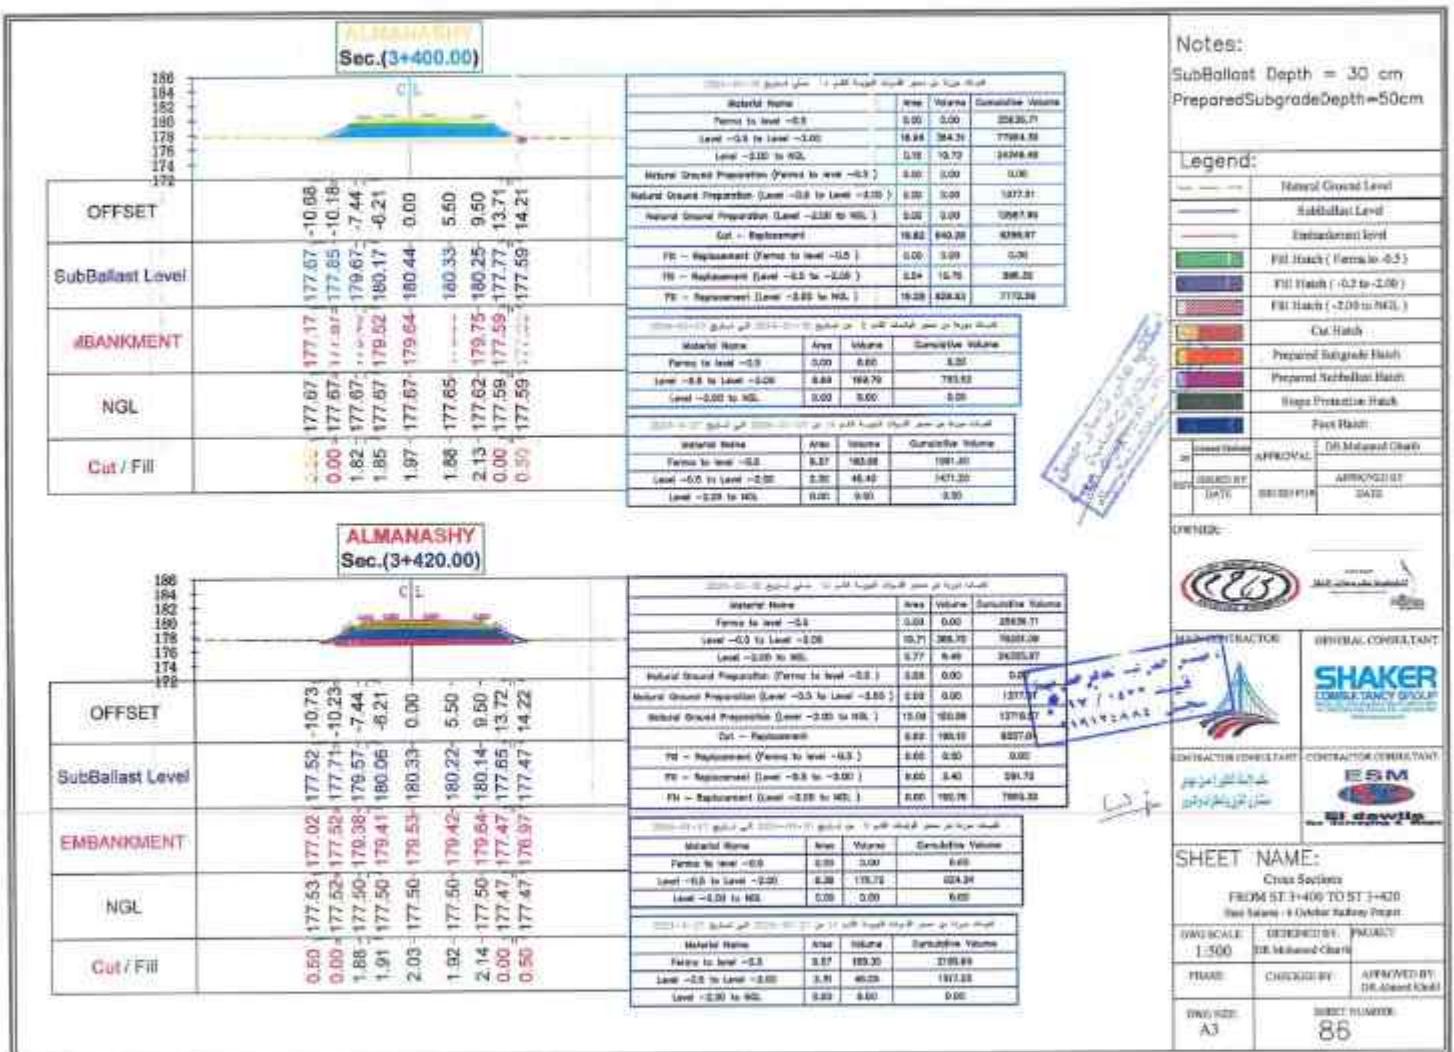


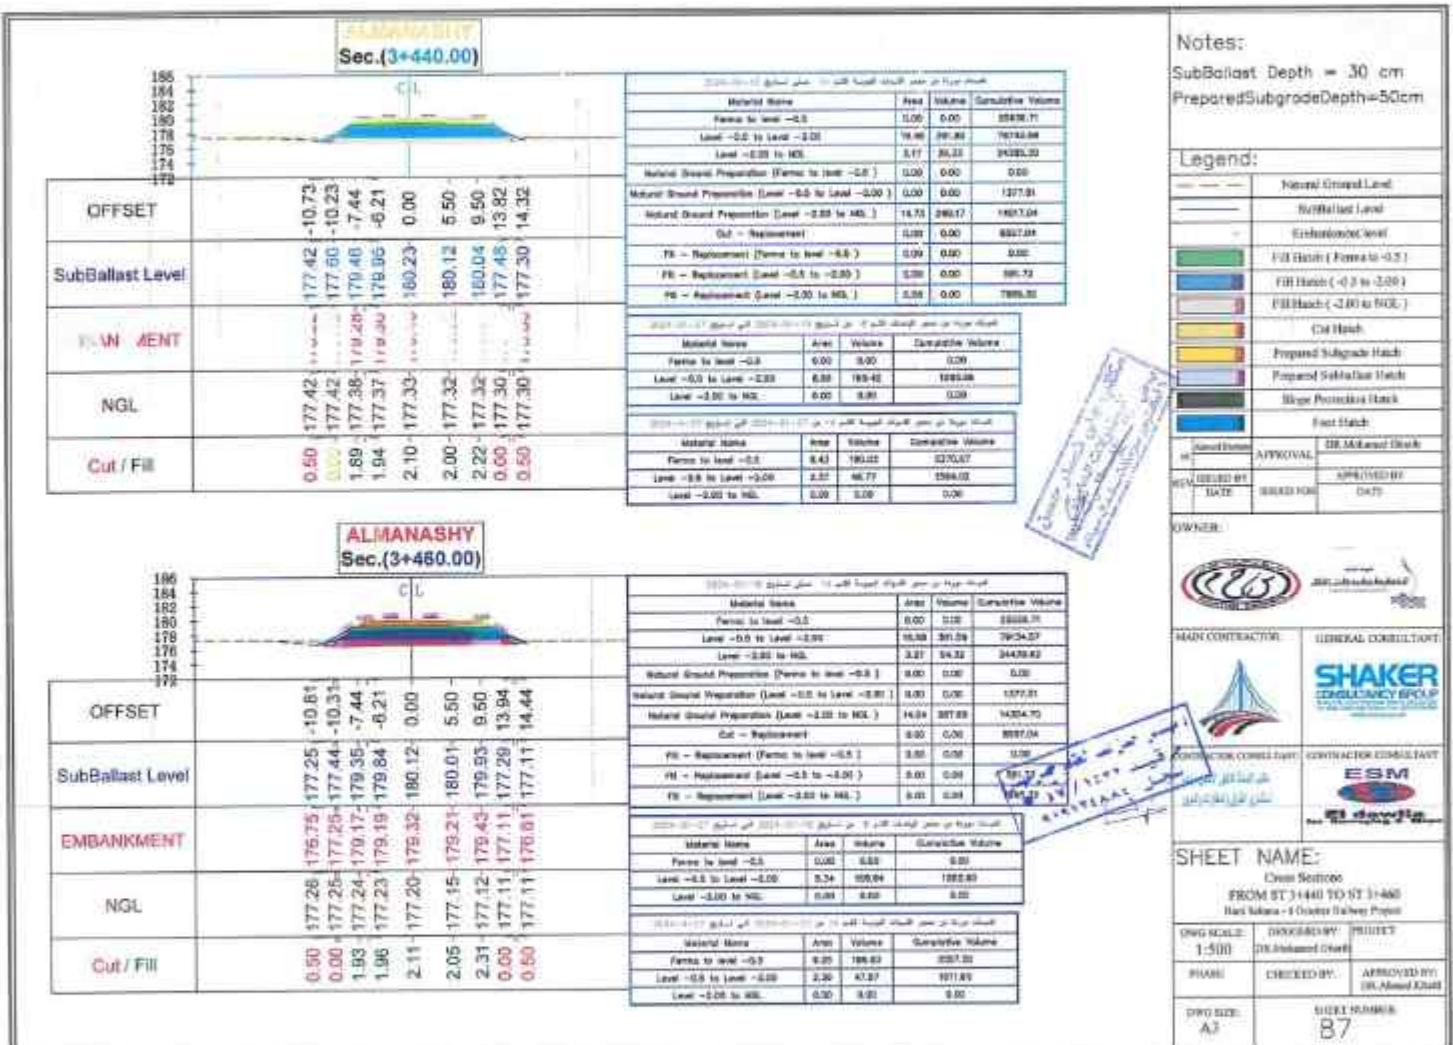


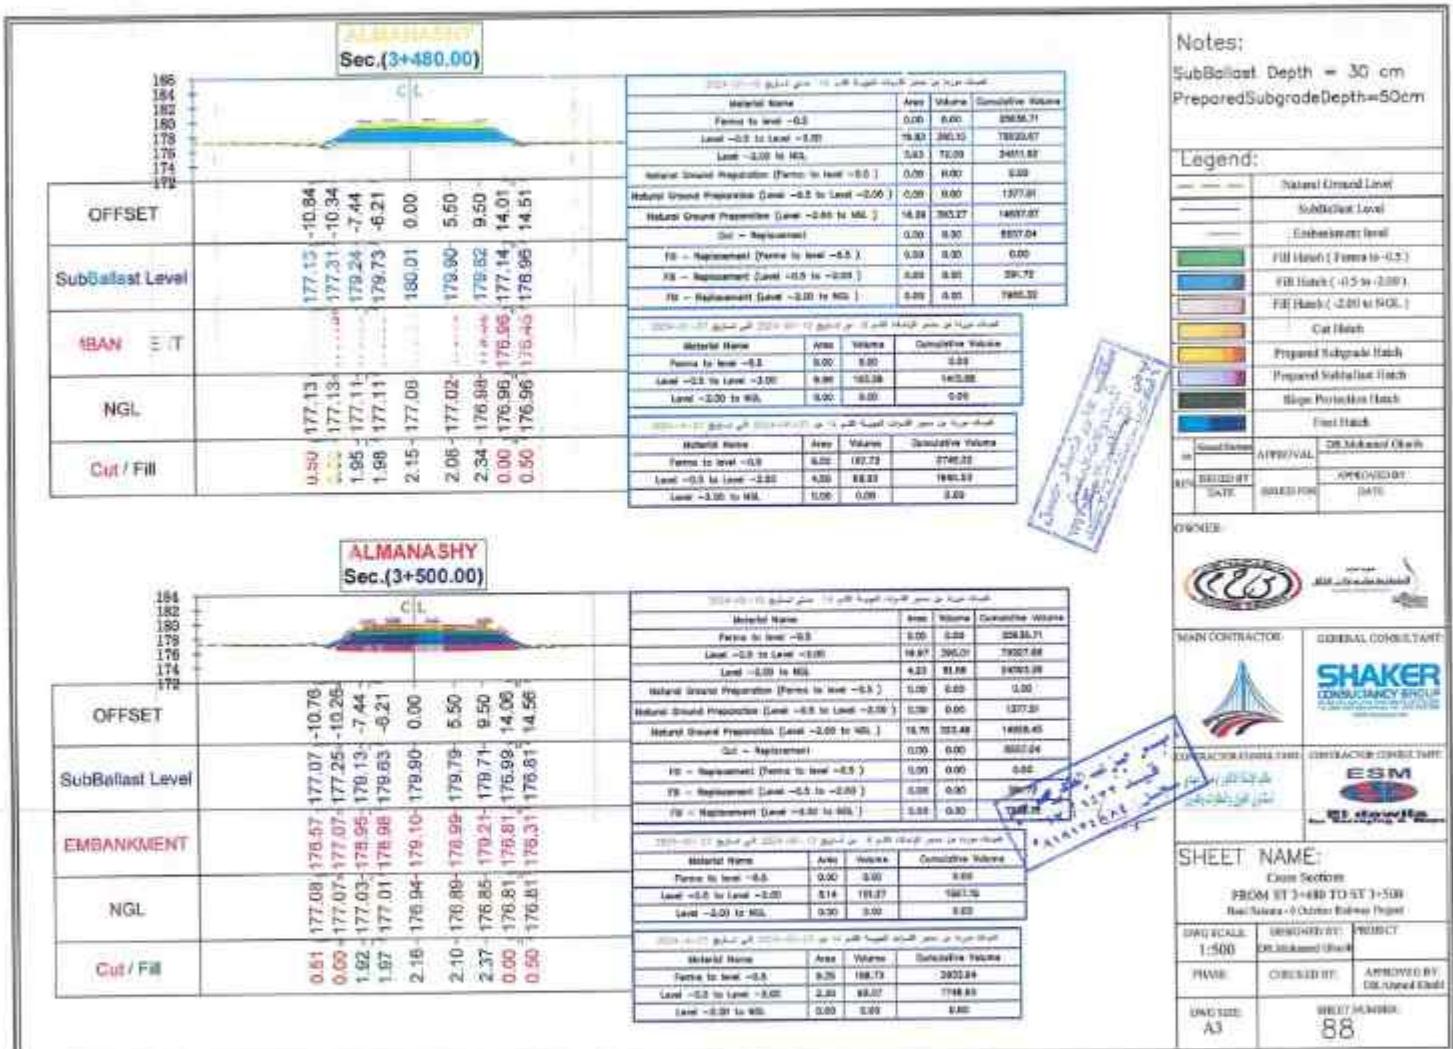


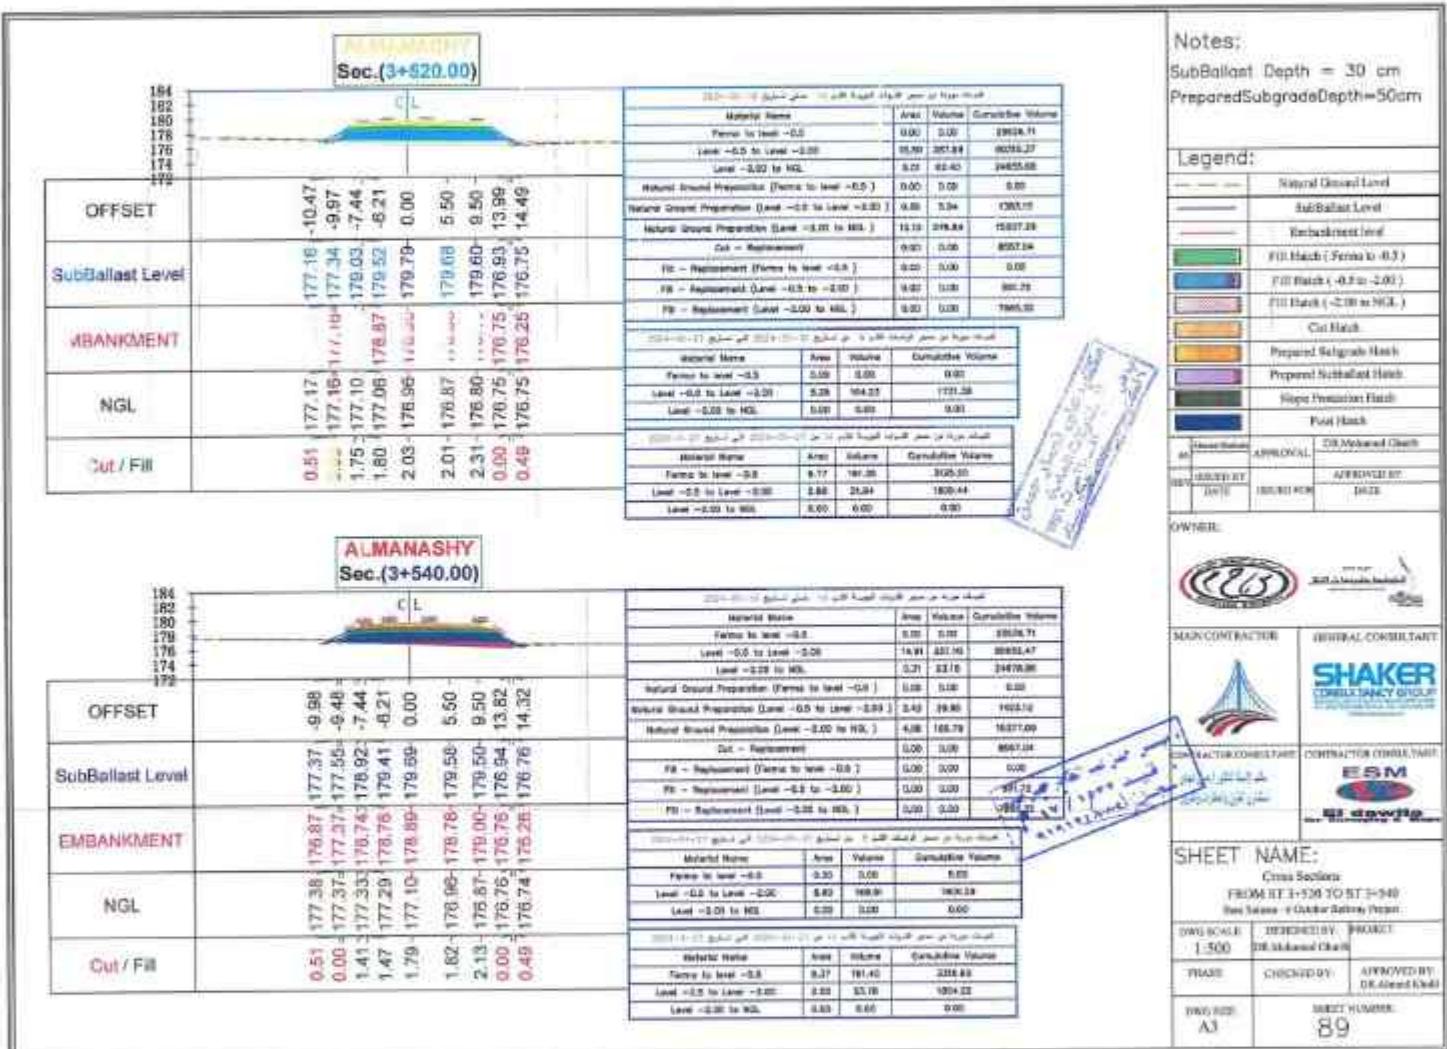


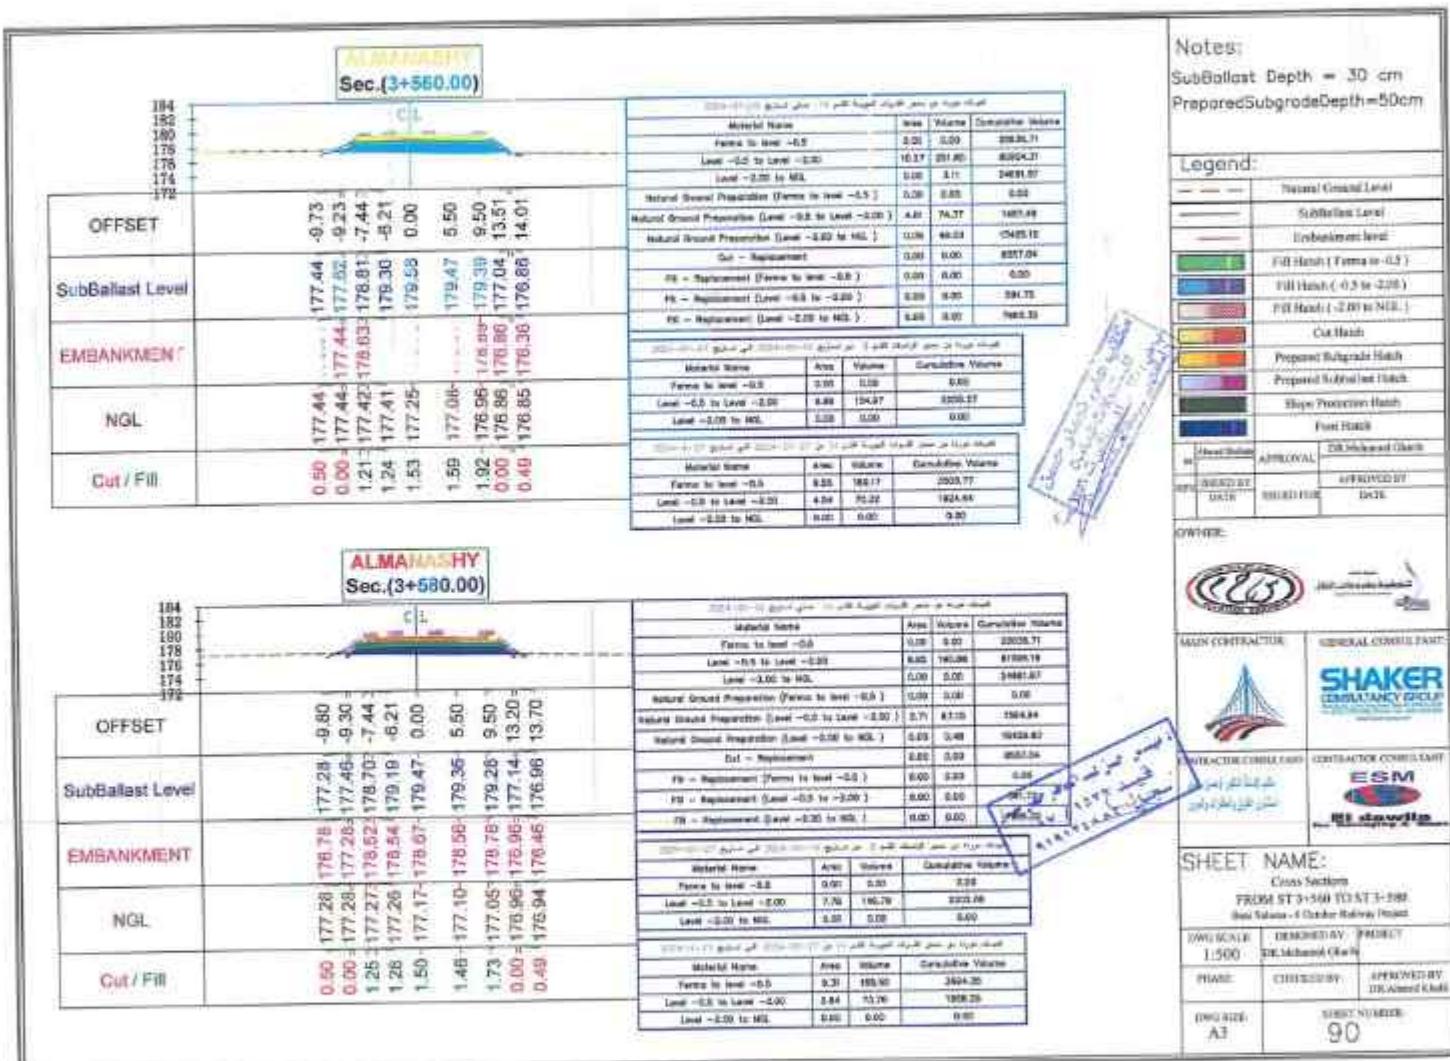


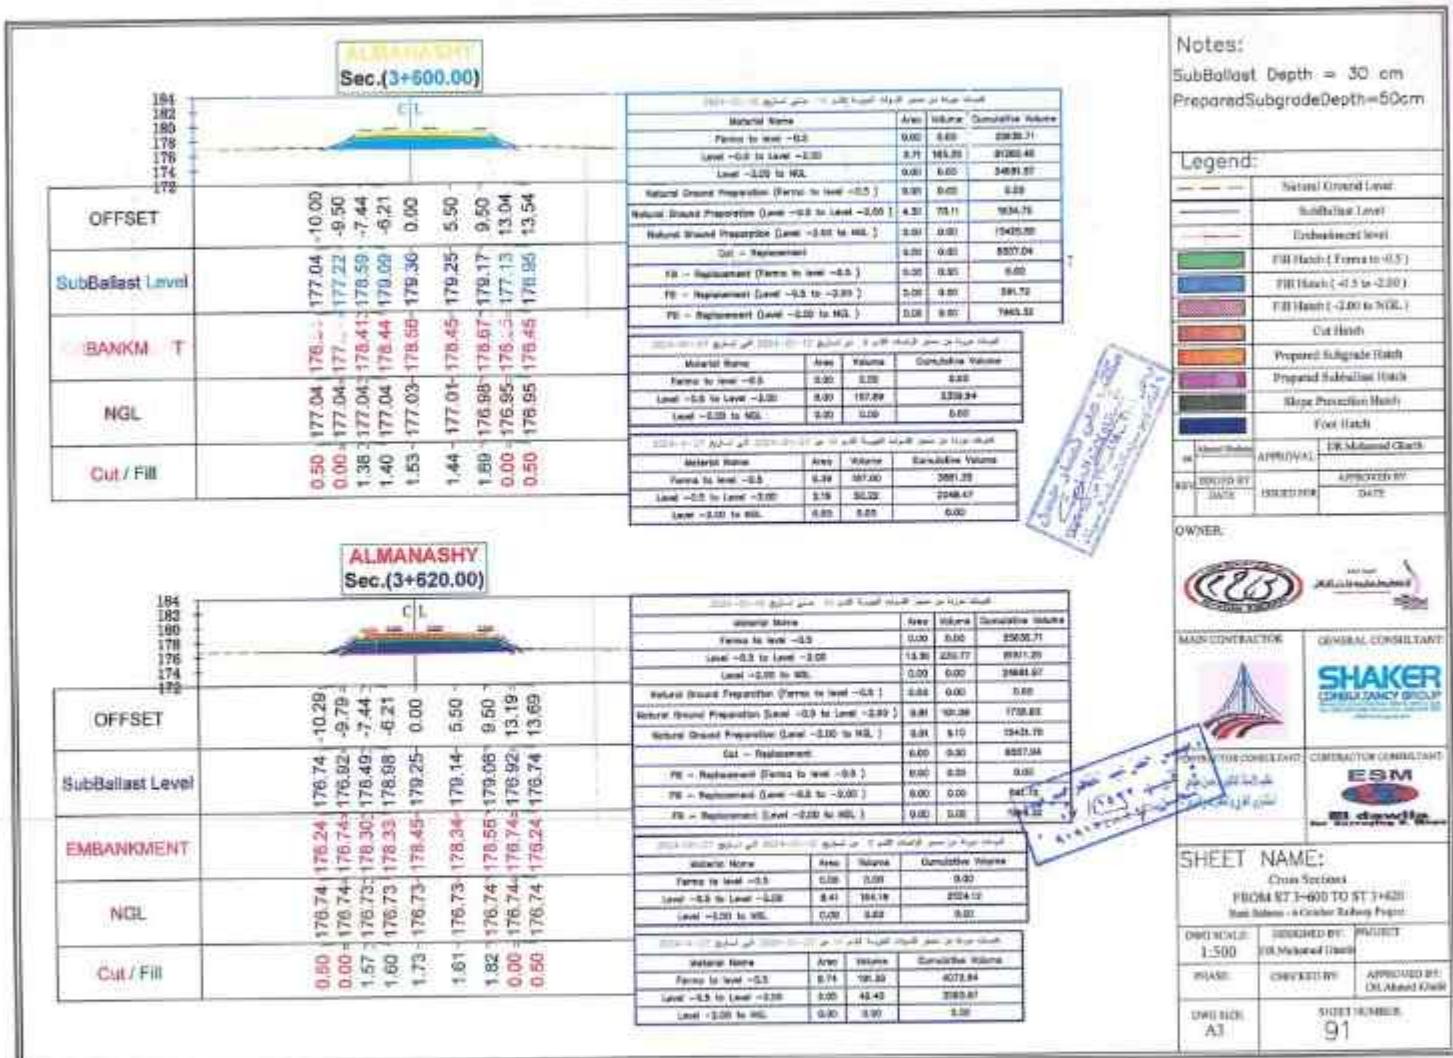


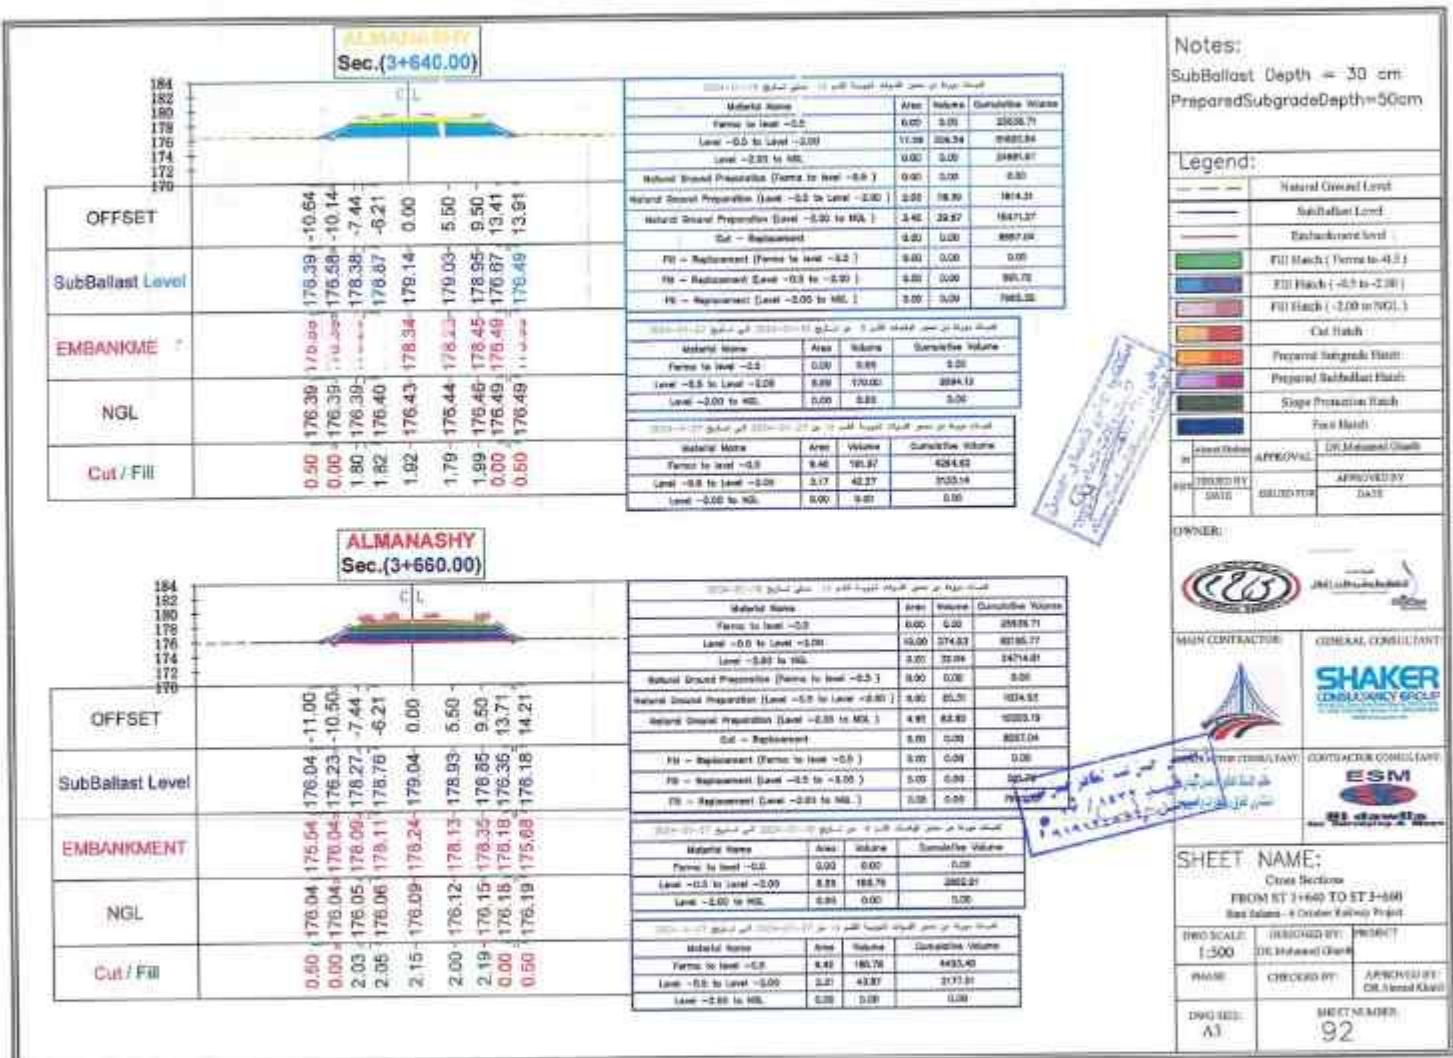


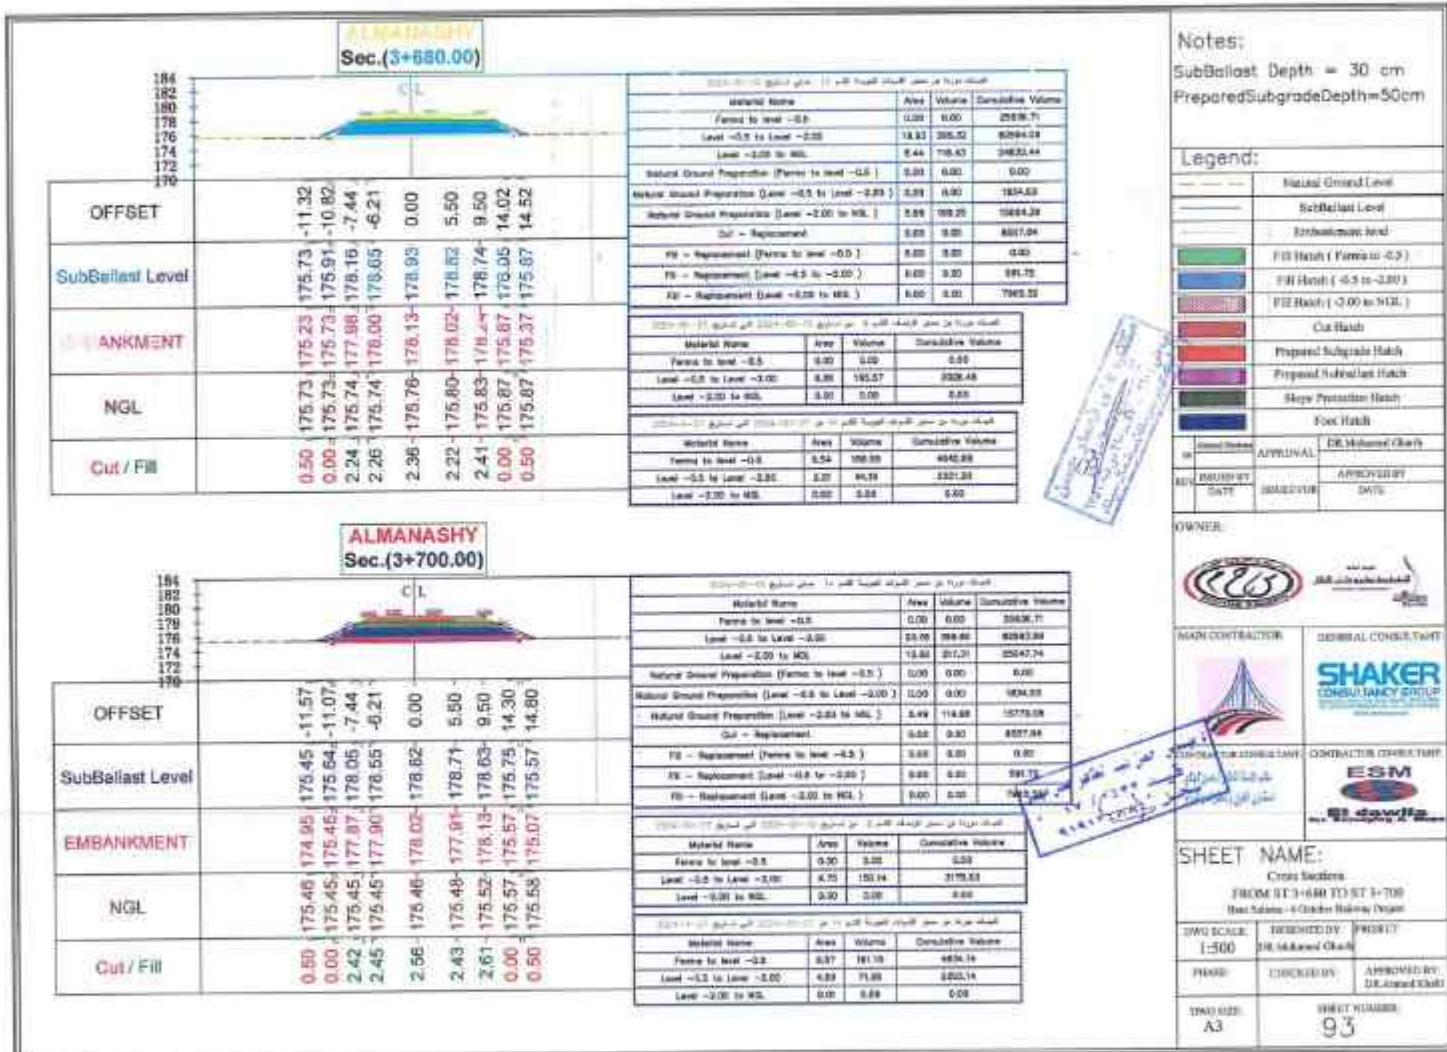


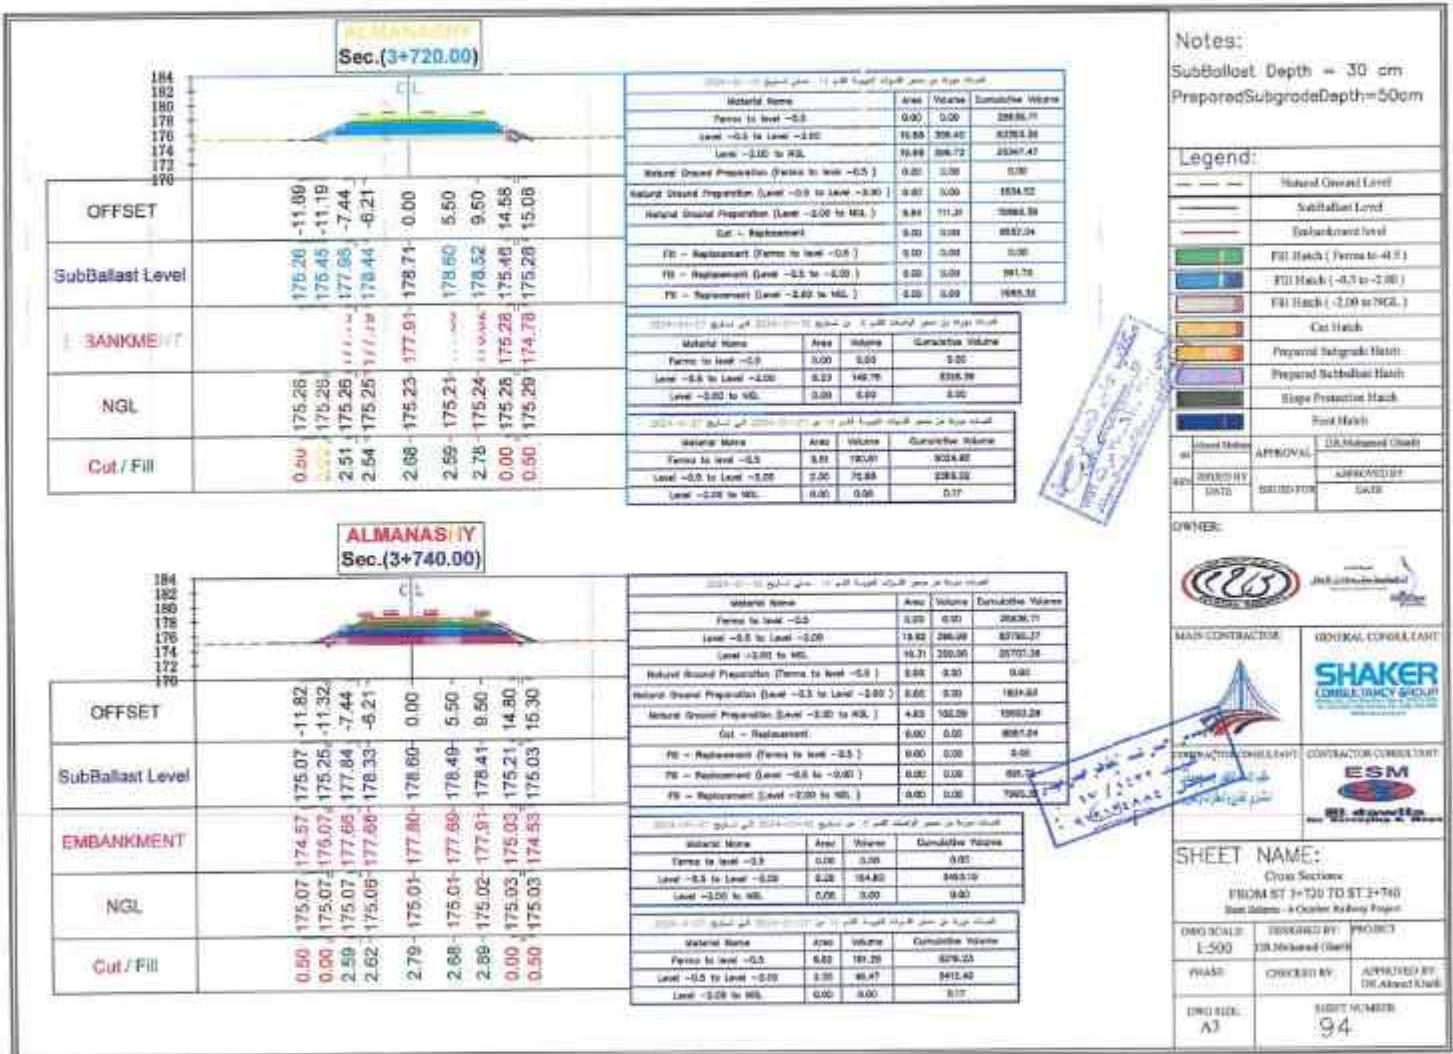


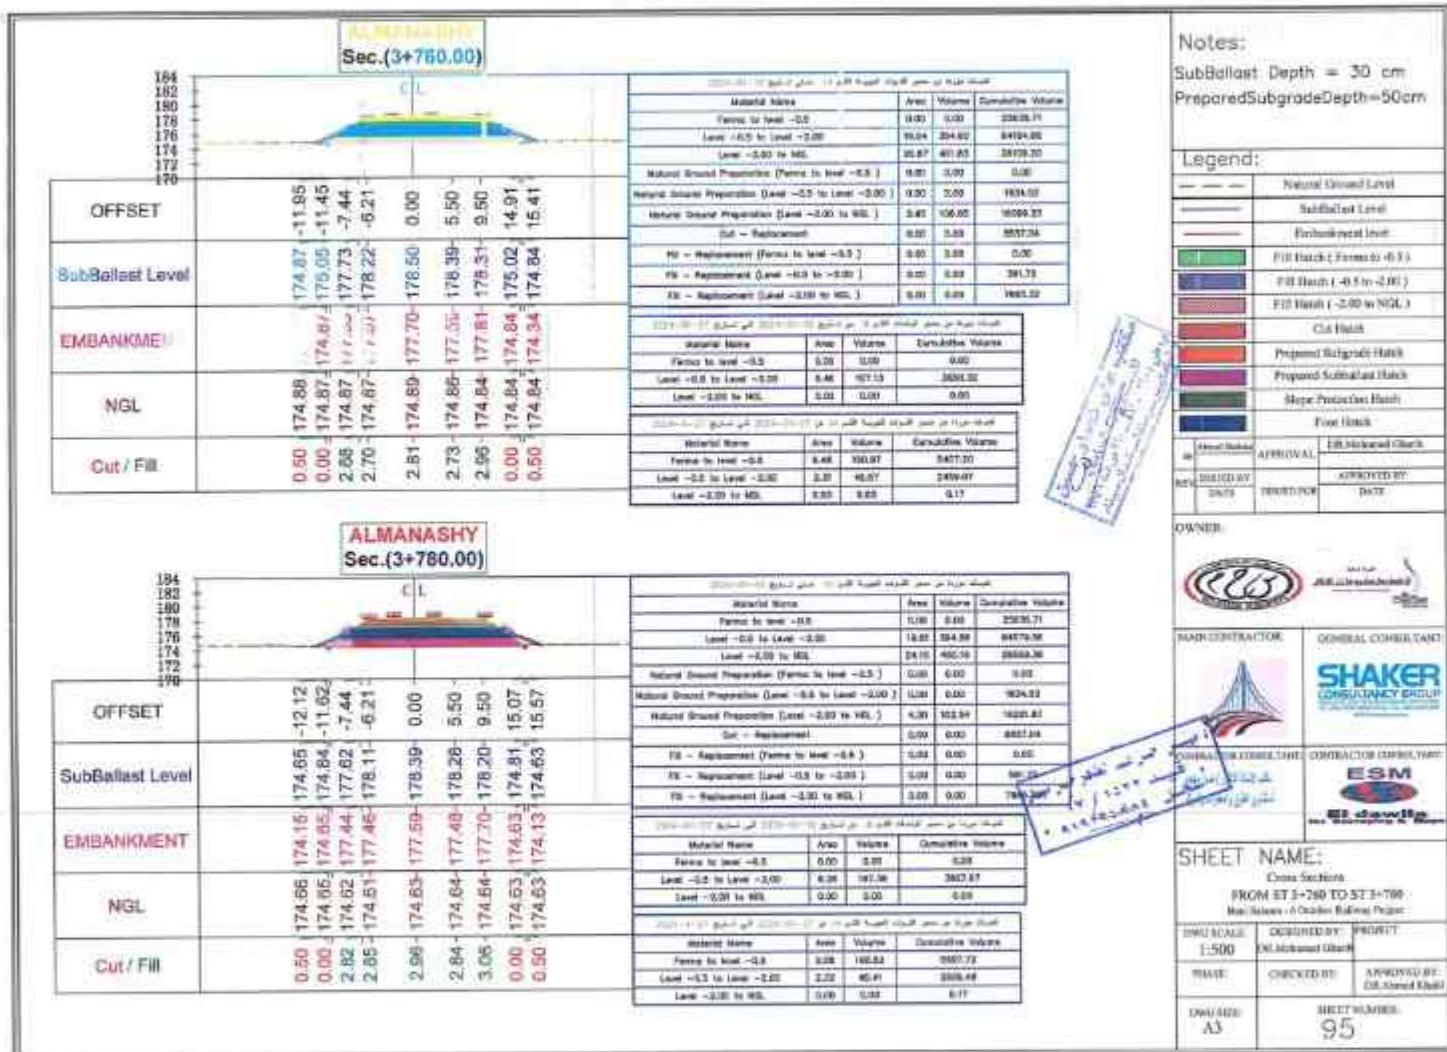


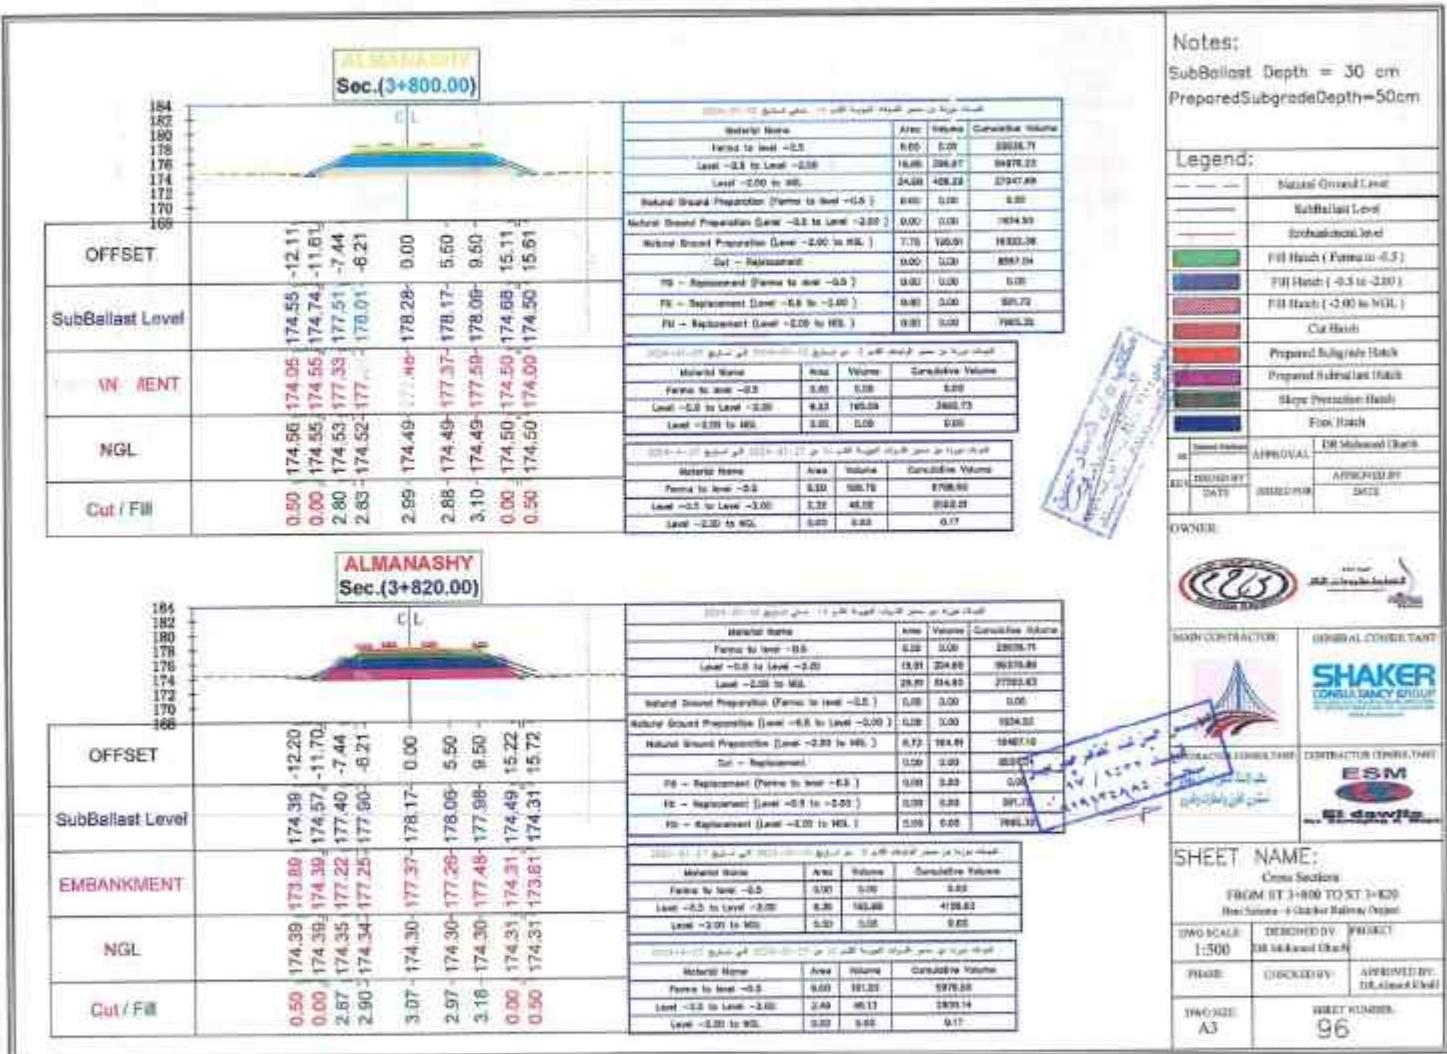


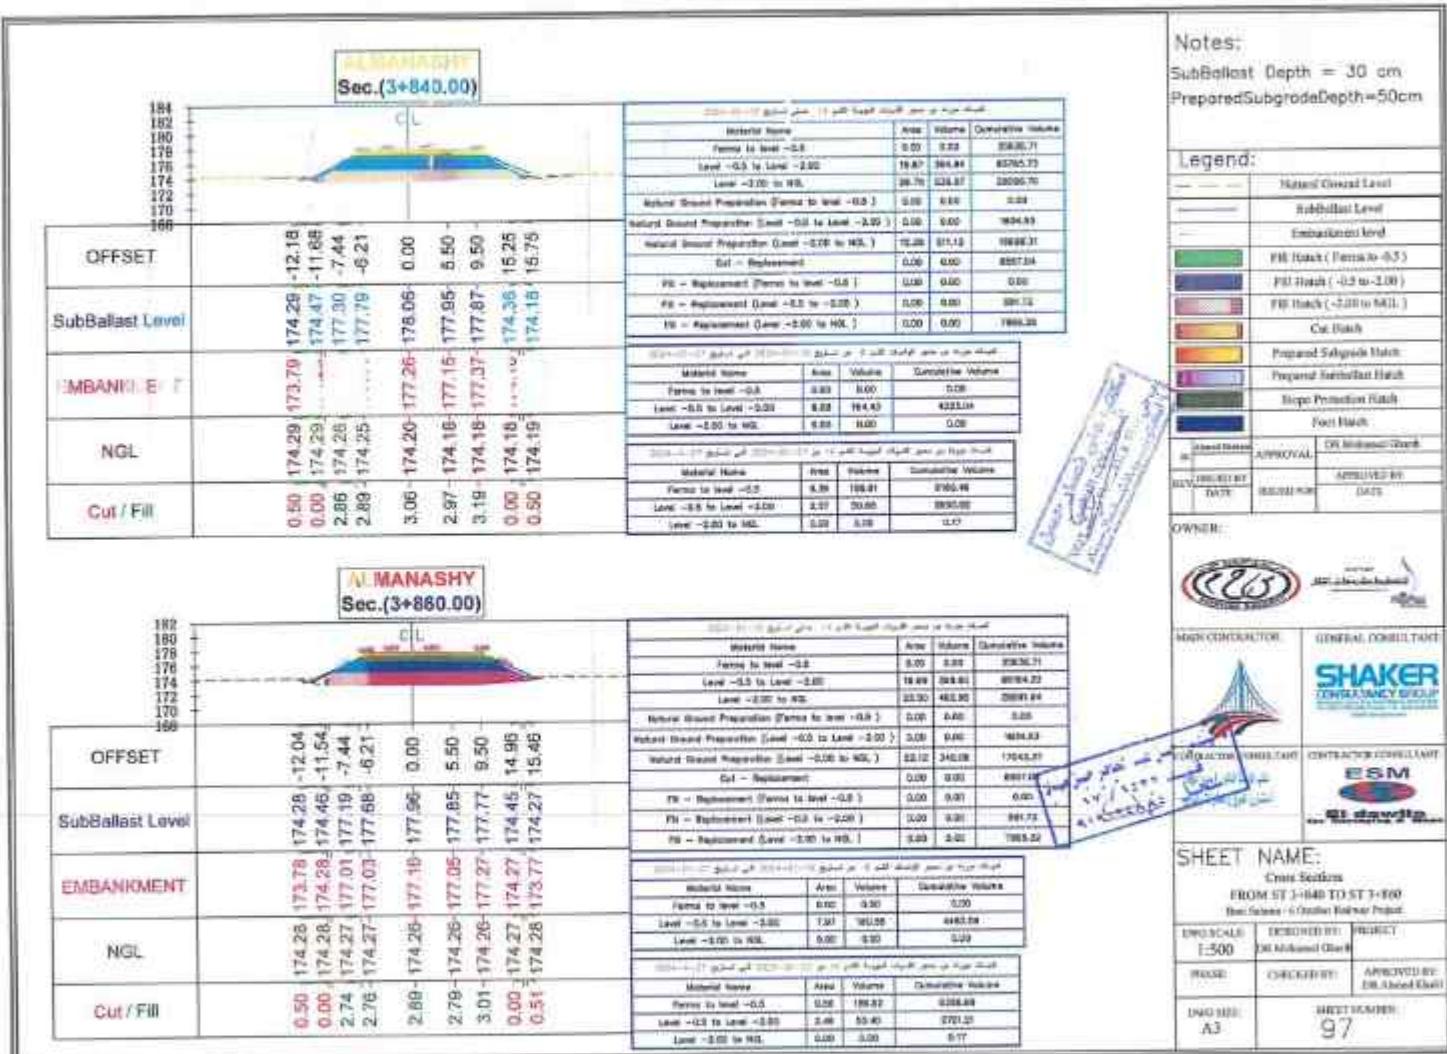


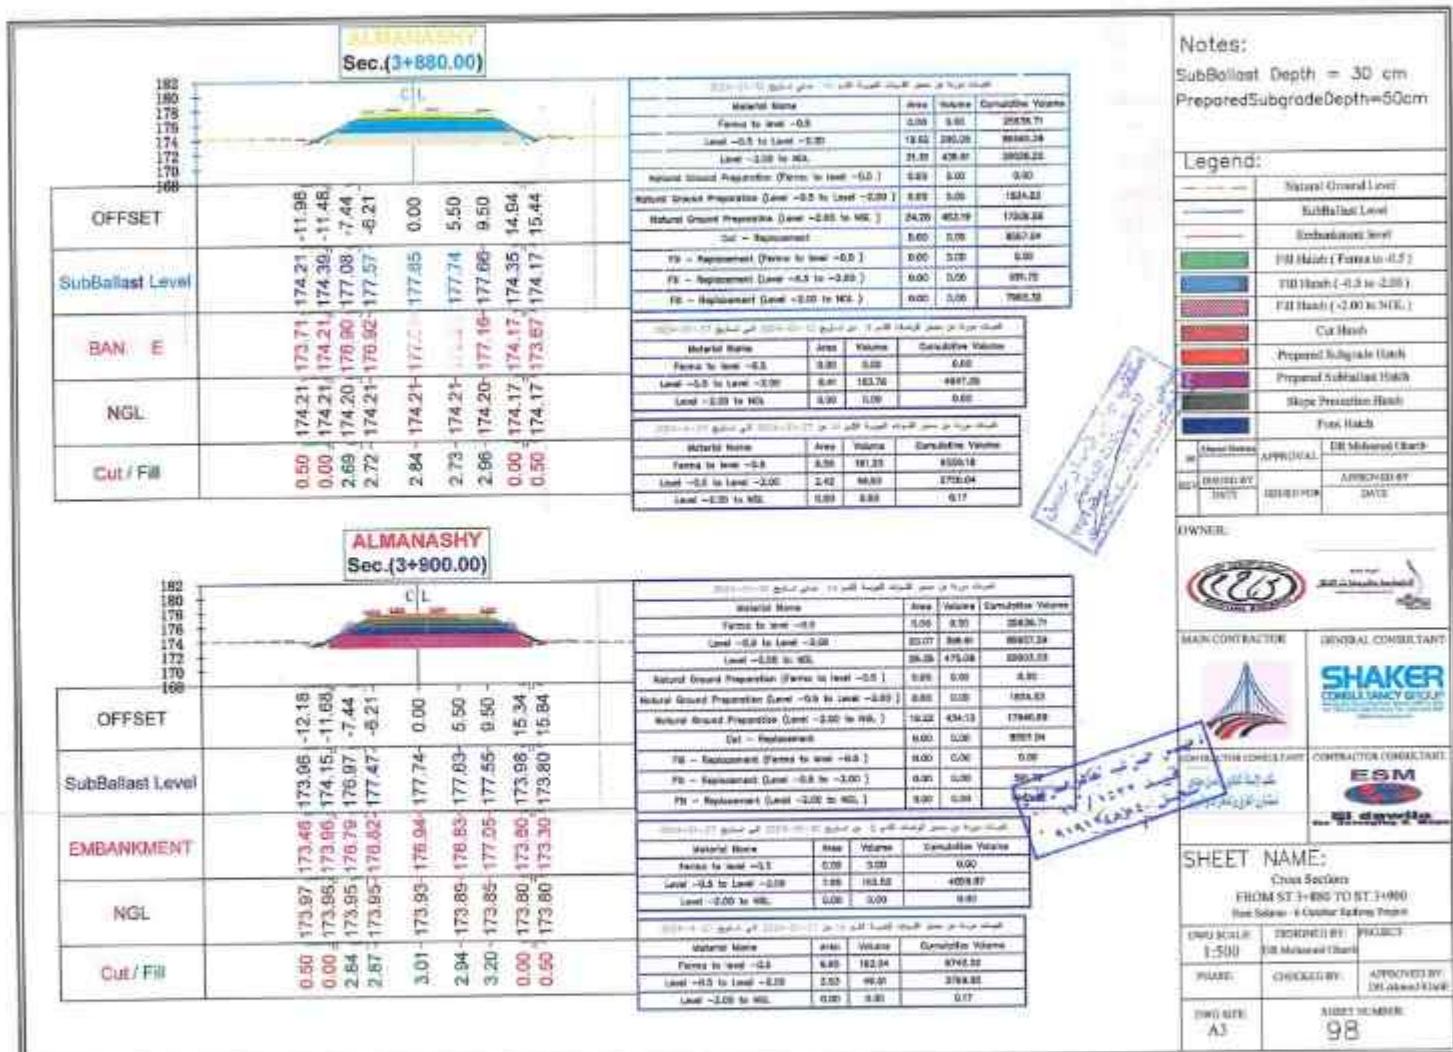


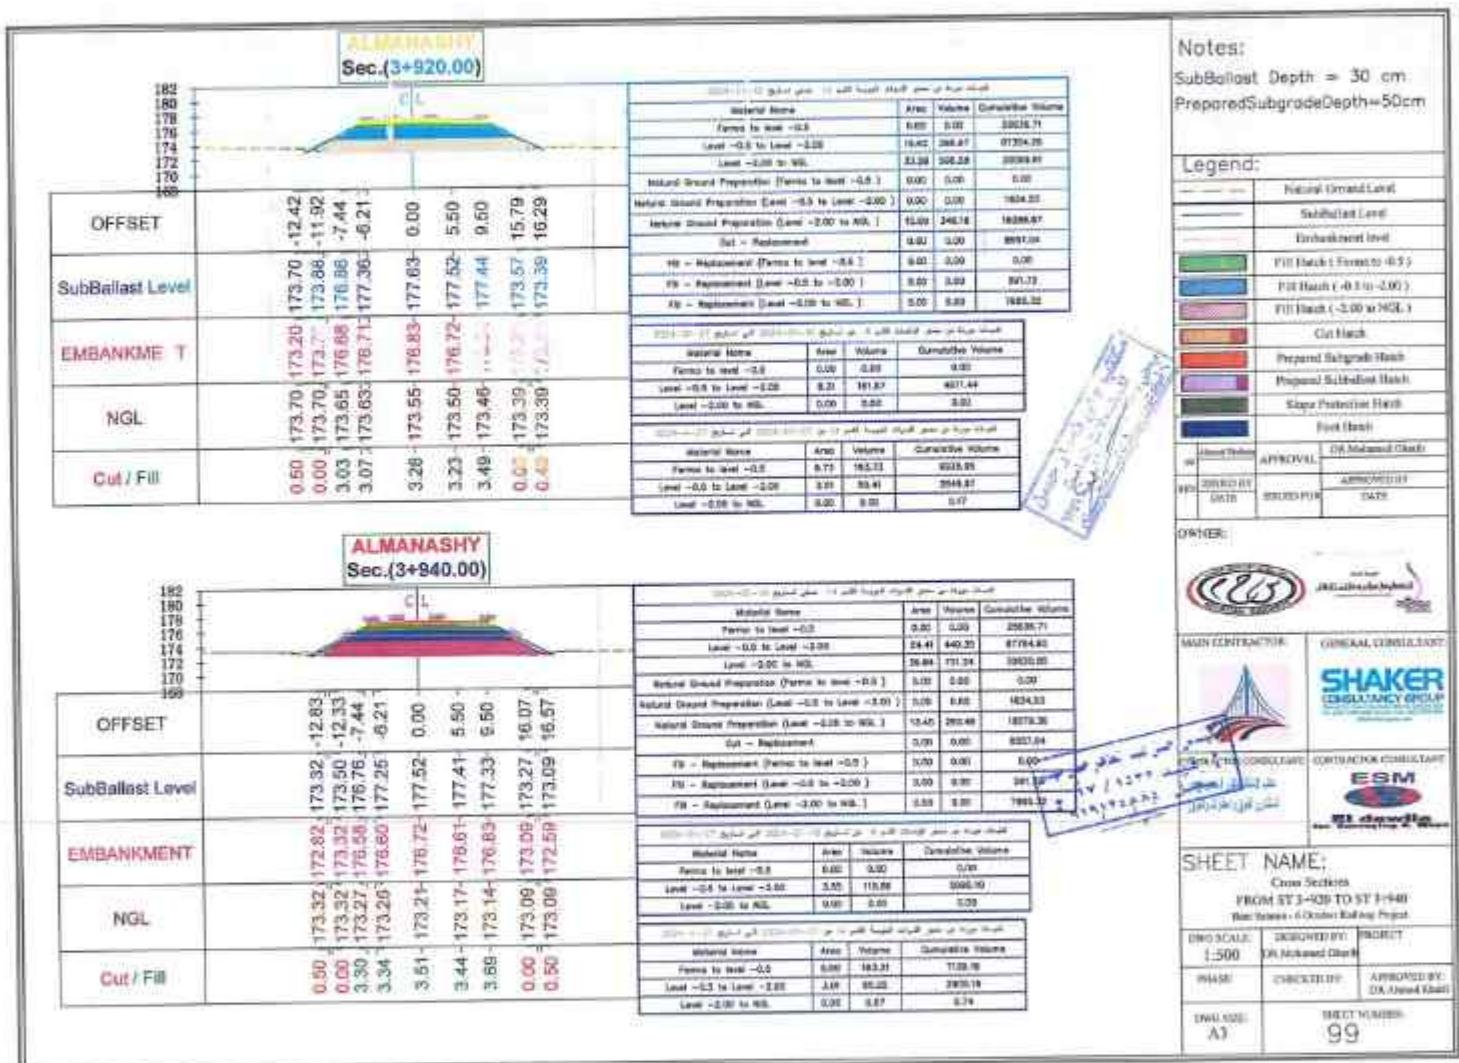


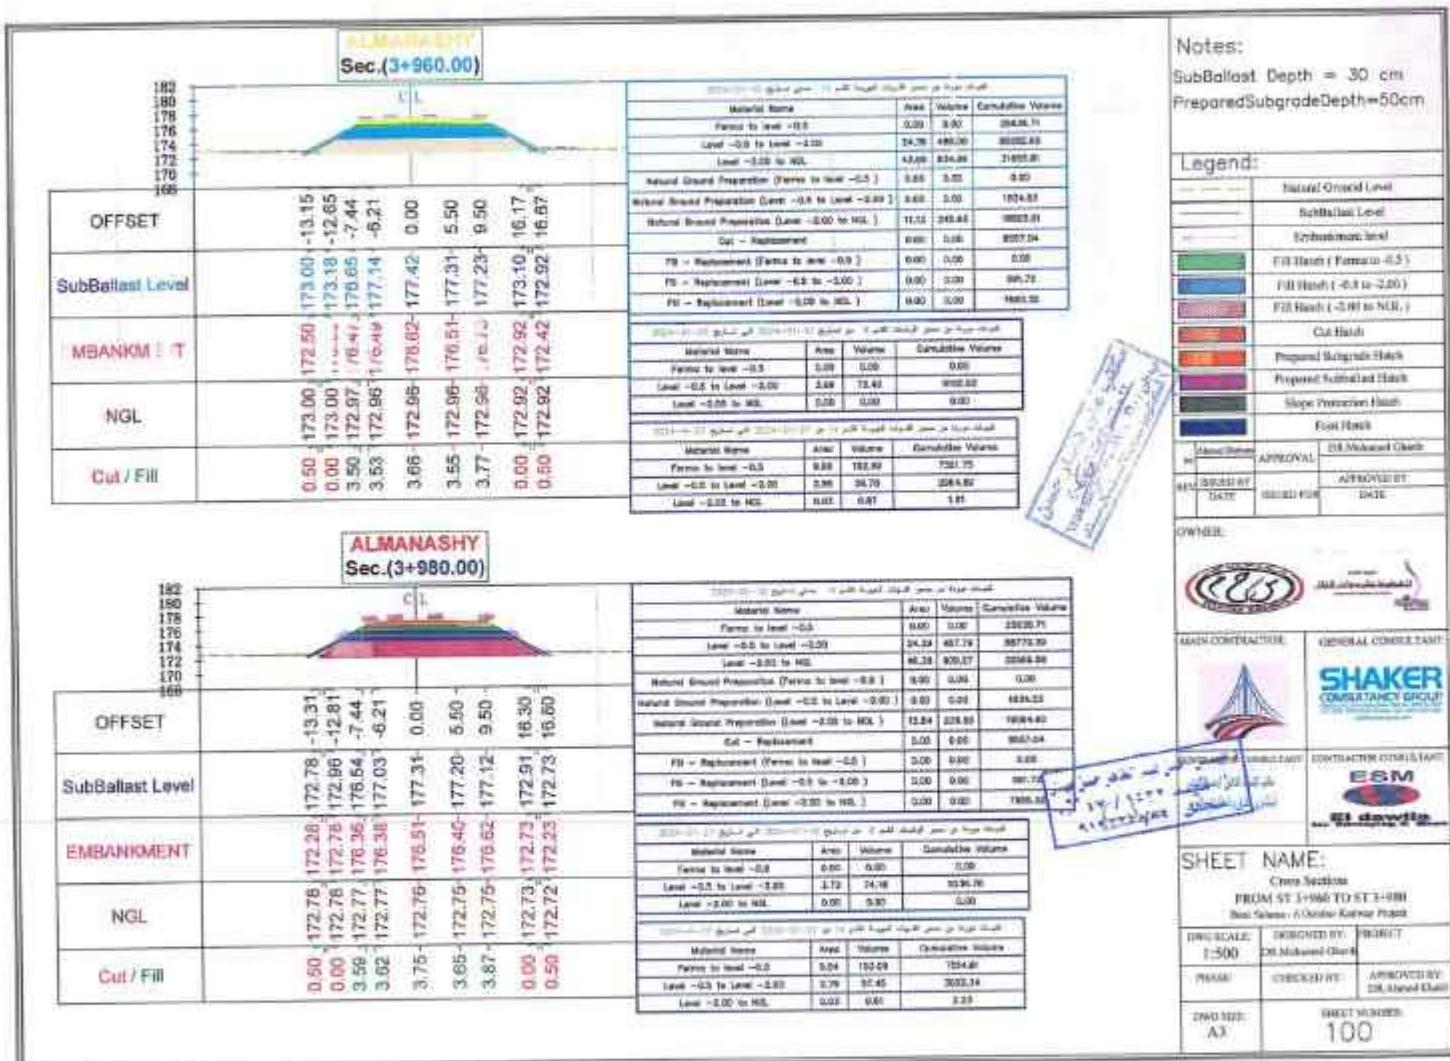

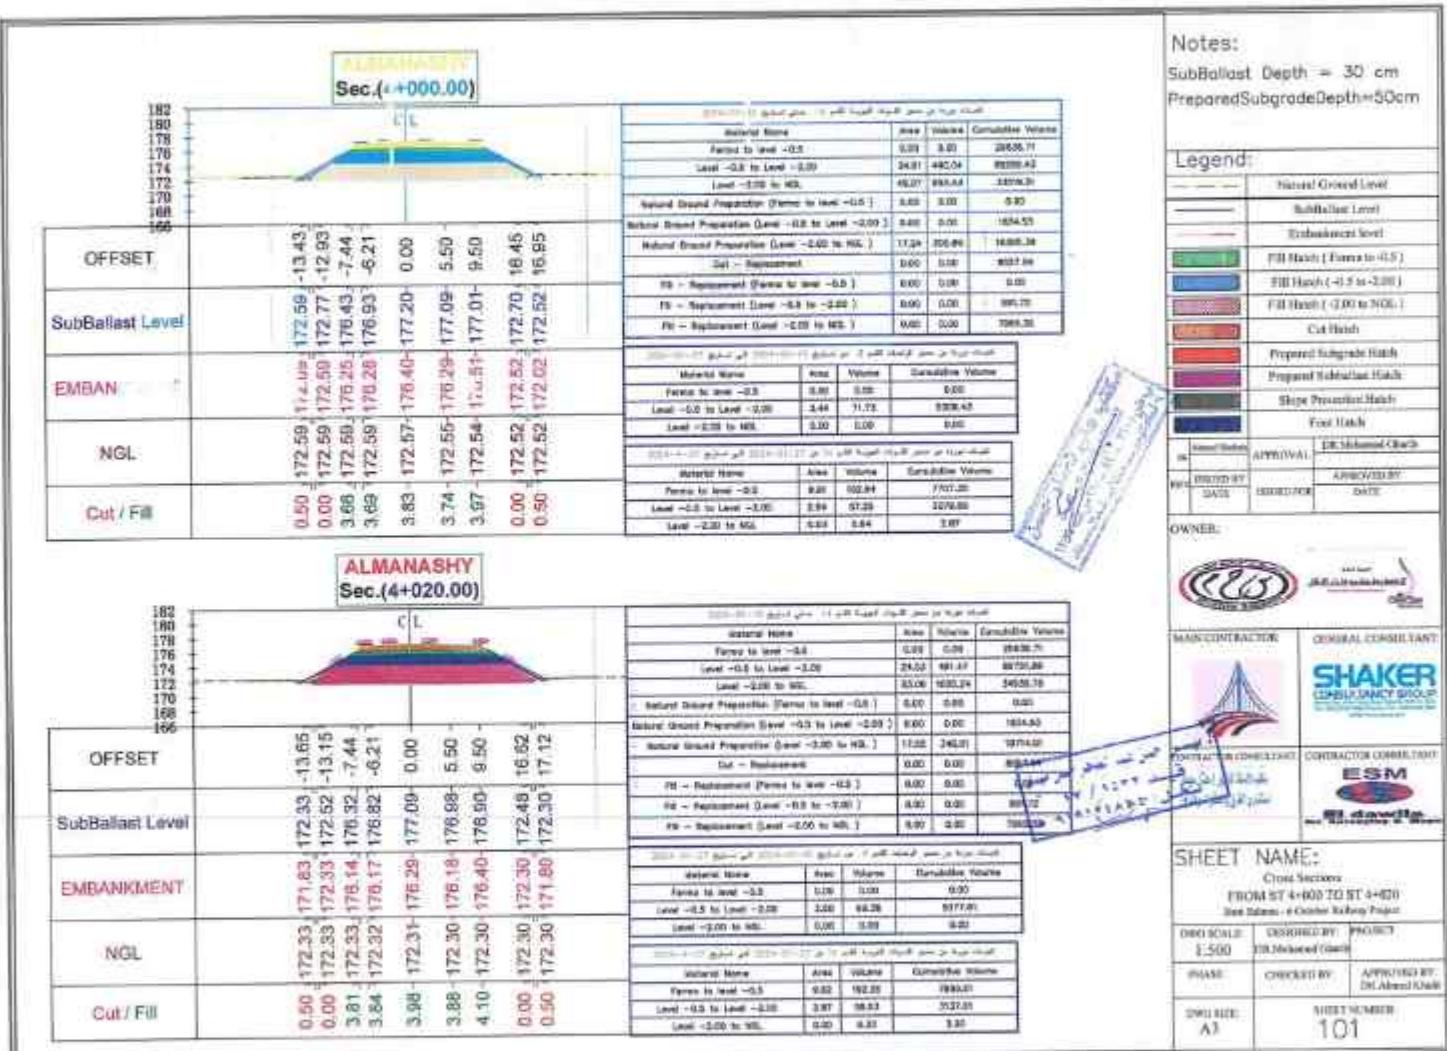

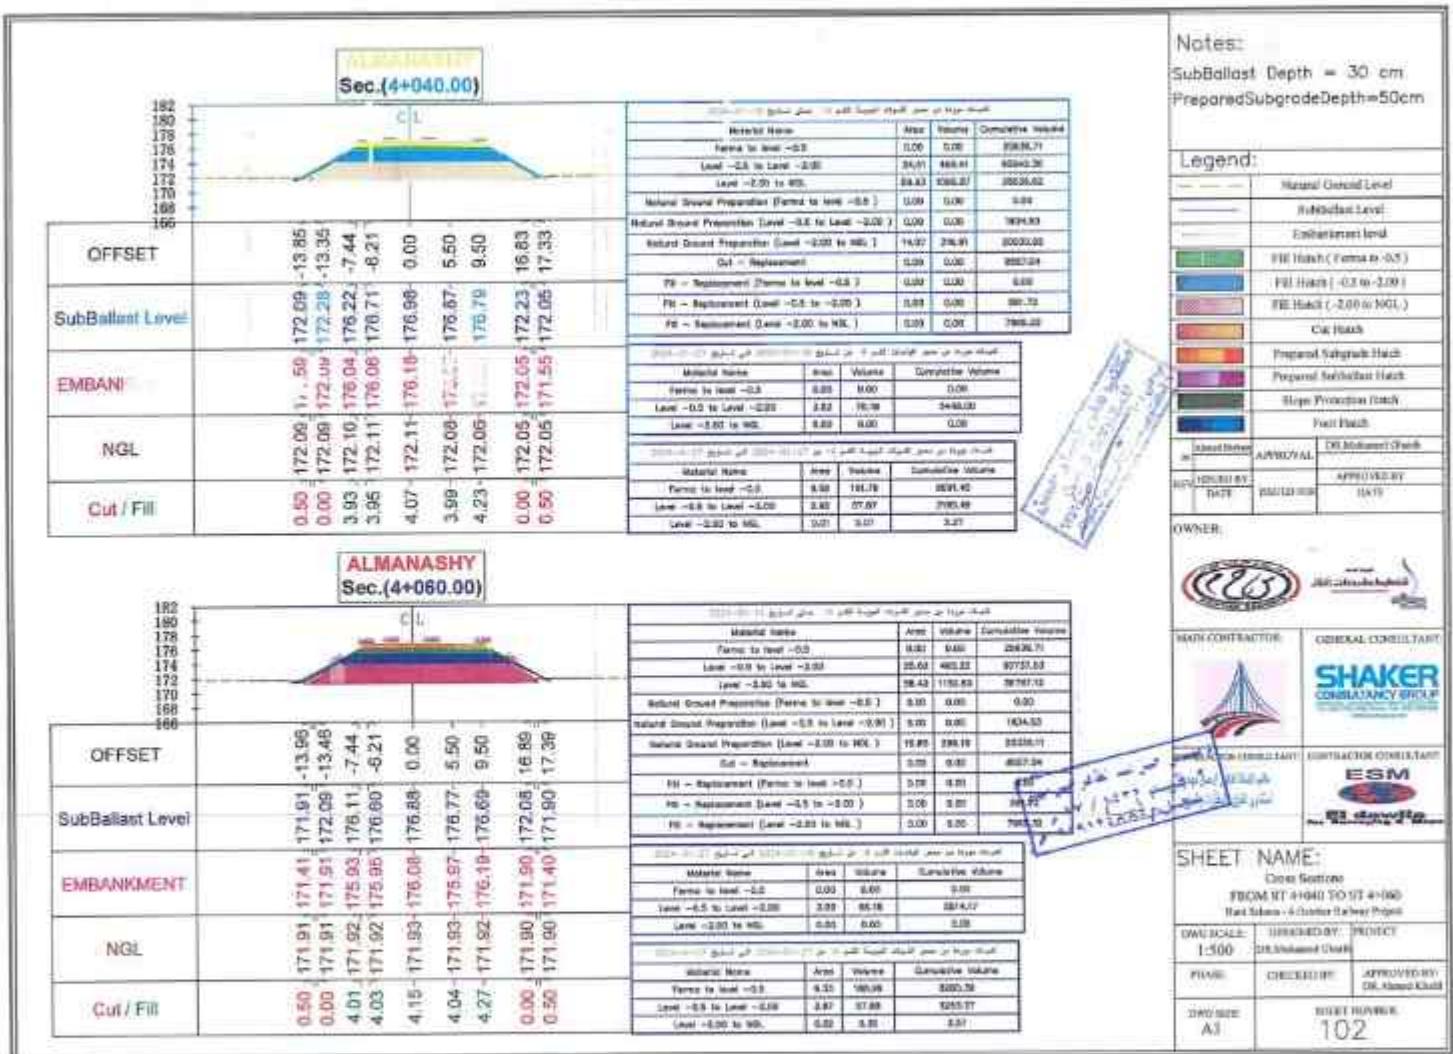

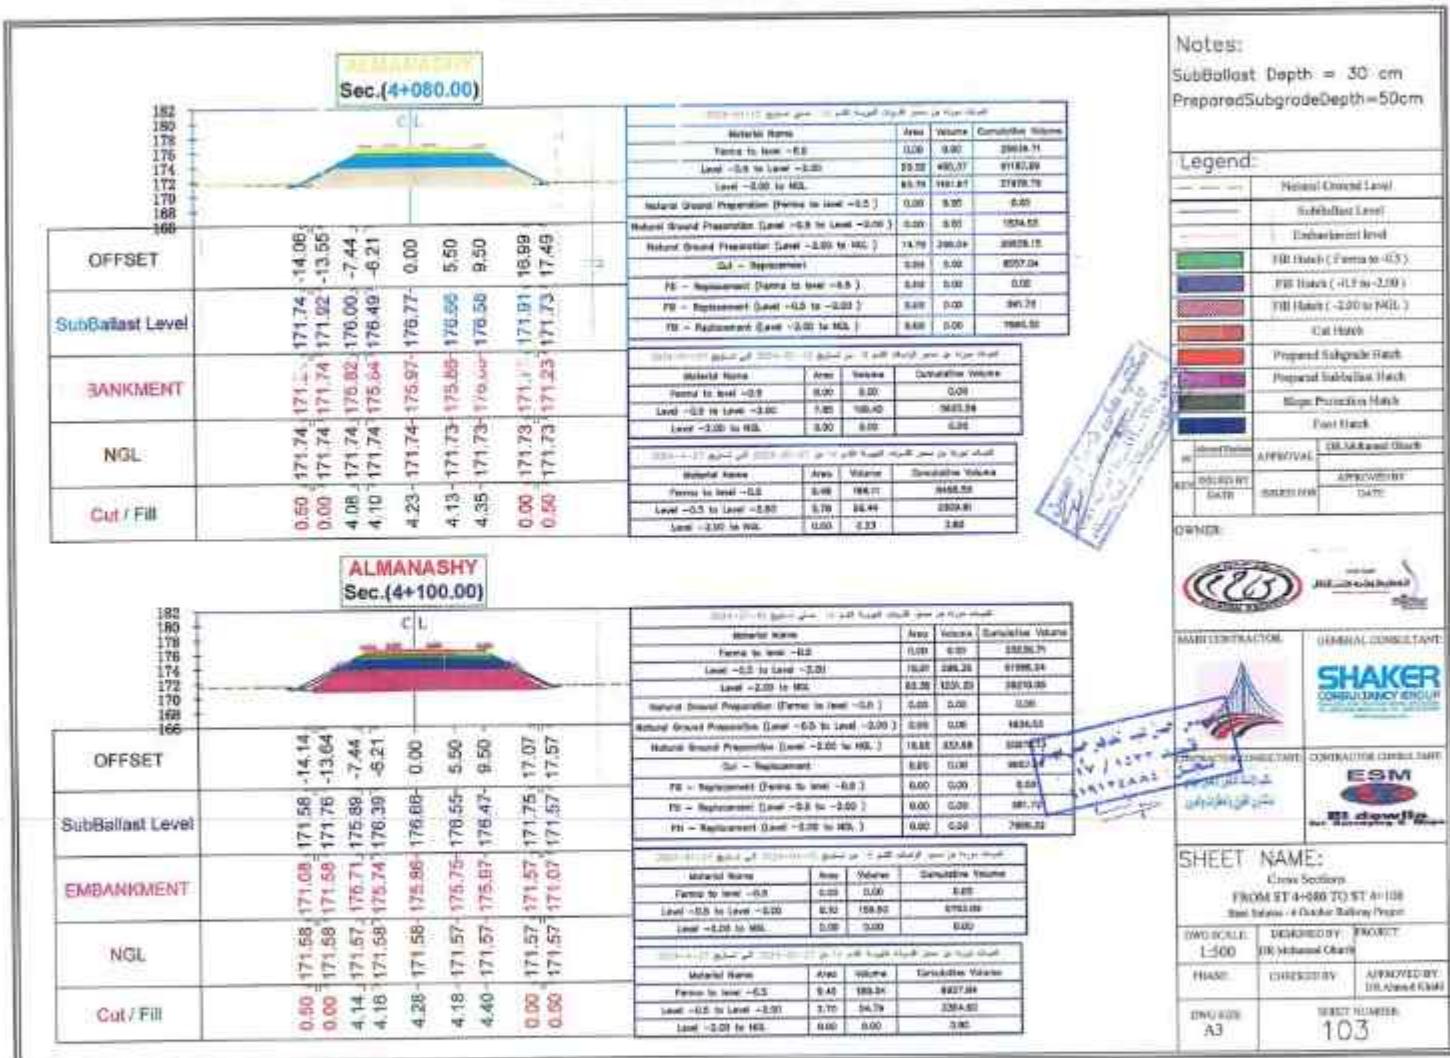

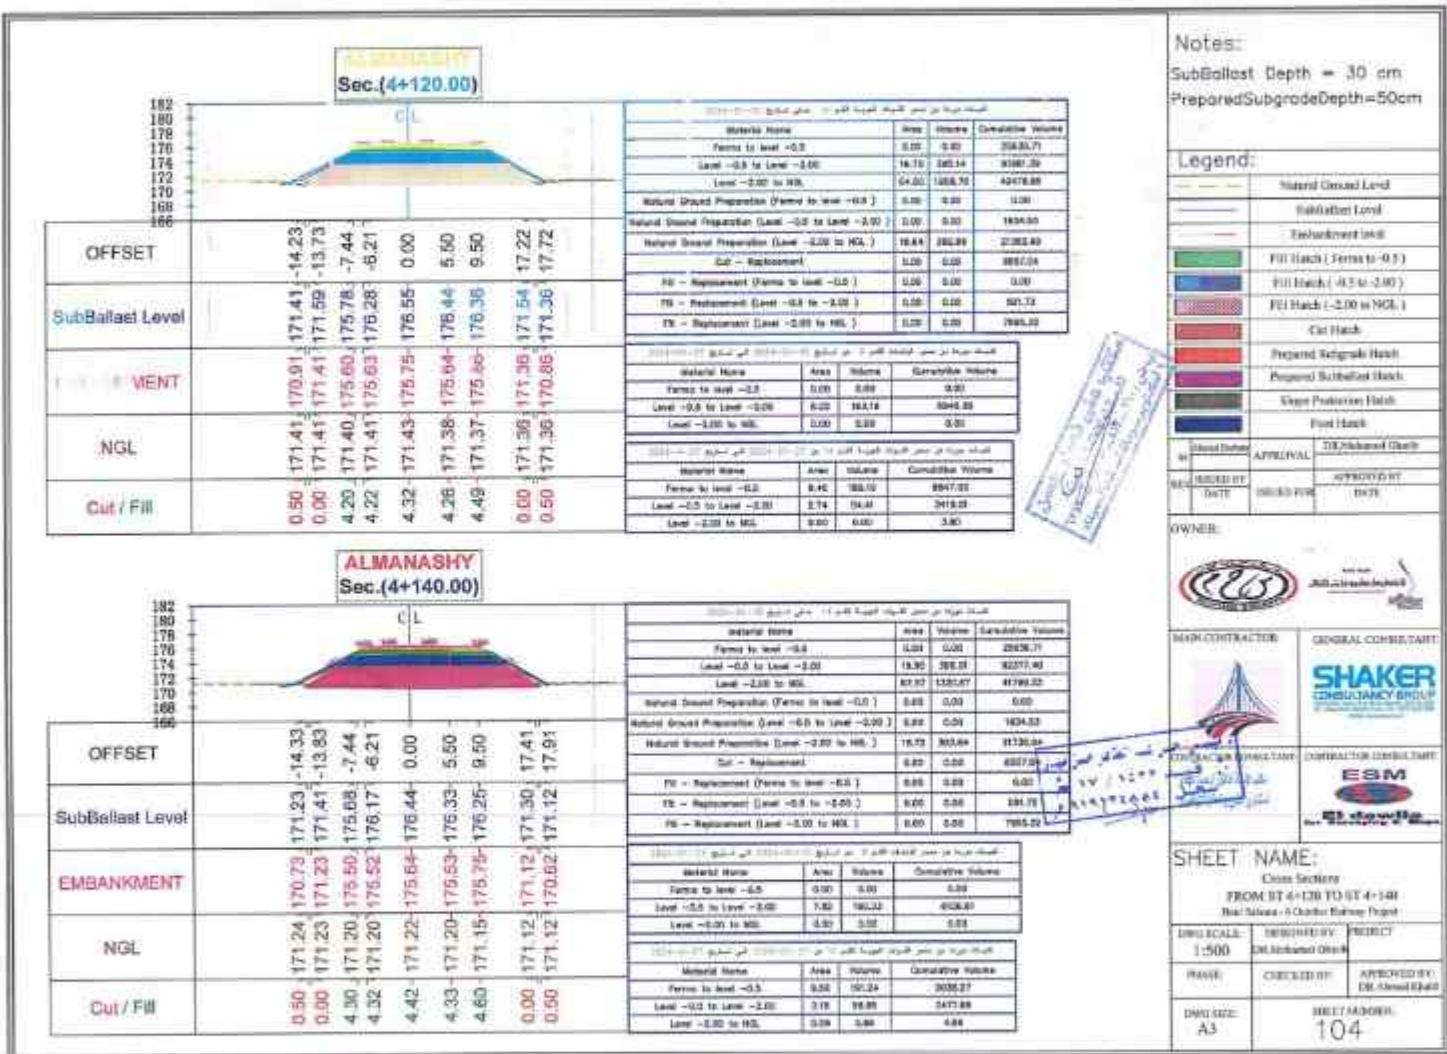

Notes:
SubBallast Depth = 30 cm
PreparedSubgradeDepth=50cm

Legend:

—	Natural Ground Level
Cut Hatch	Cut Hatch
Proposed Aggregate Hatch	Proposed Aggregate Hatch
Proposed Subgrade Hatch	Proposed Subgrade Hatch
Slope Protection Hatch	Slope Protection Hatch
Foot Hatch	Foot Hatch



OWNER:





MAIN CONTRACTOR	GENERAL CONSULTANT

SHEET NAME:
Cross Section

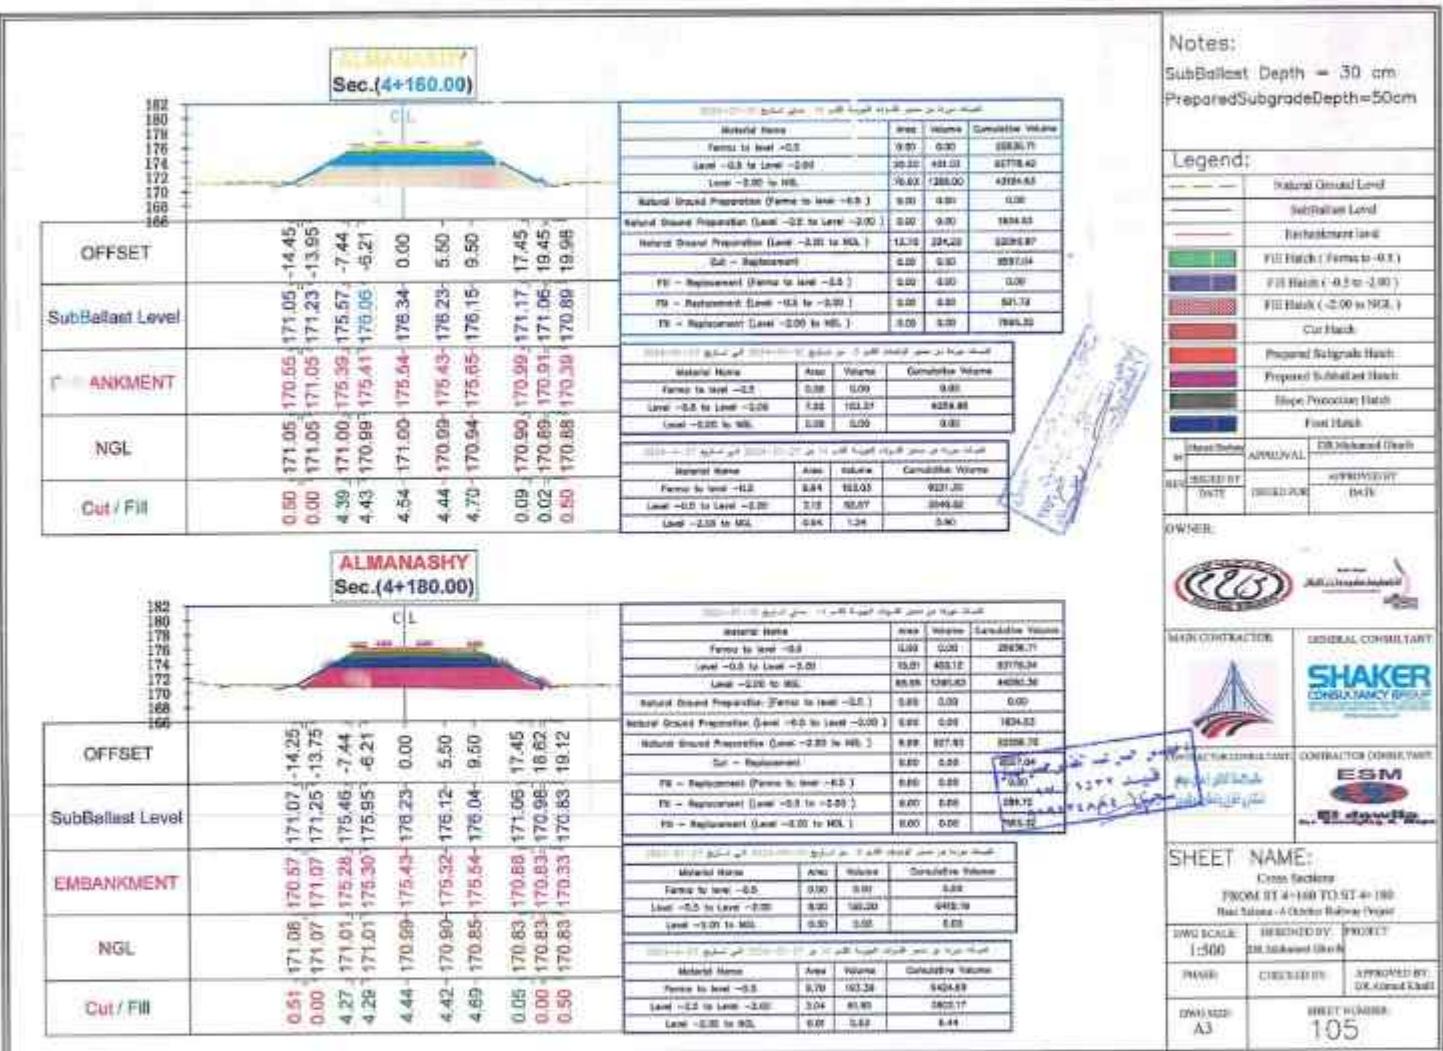

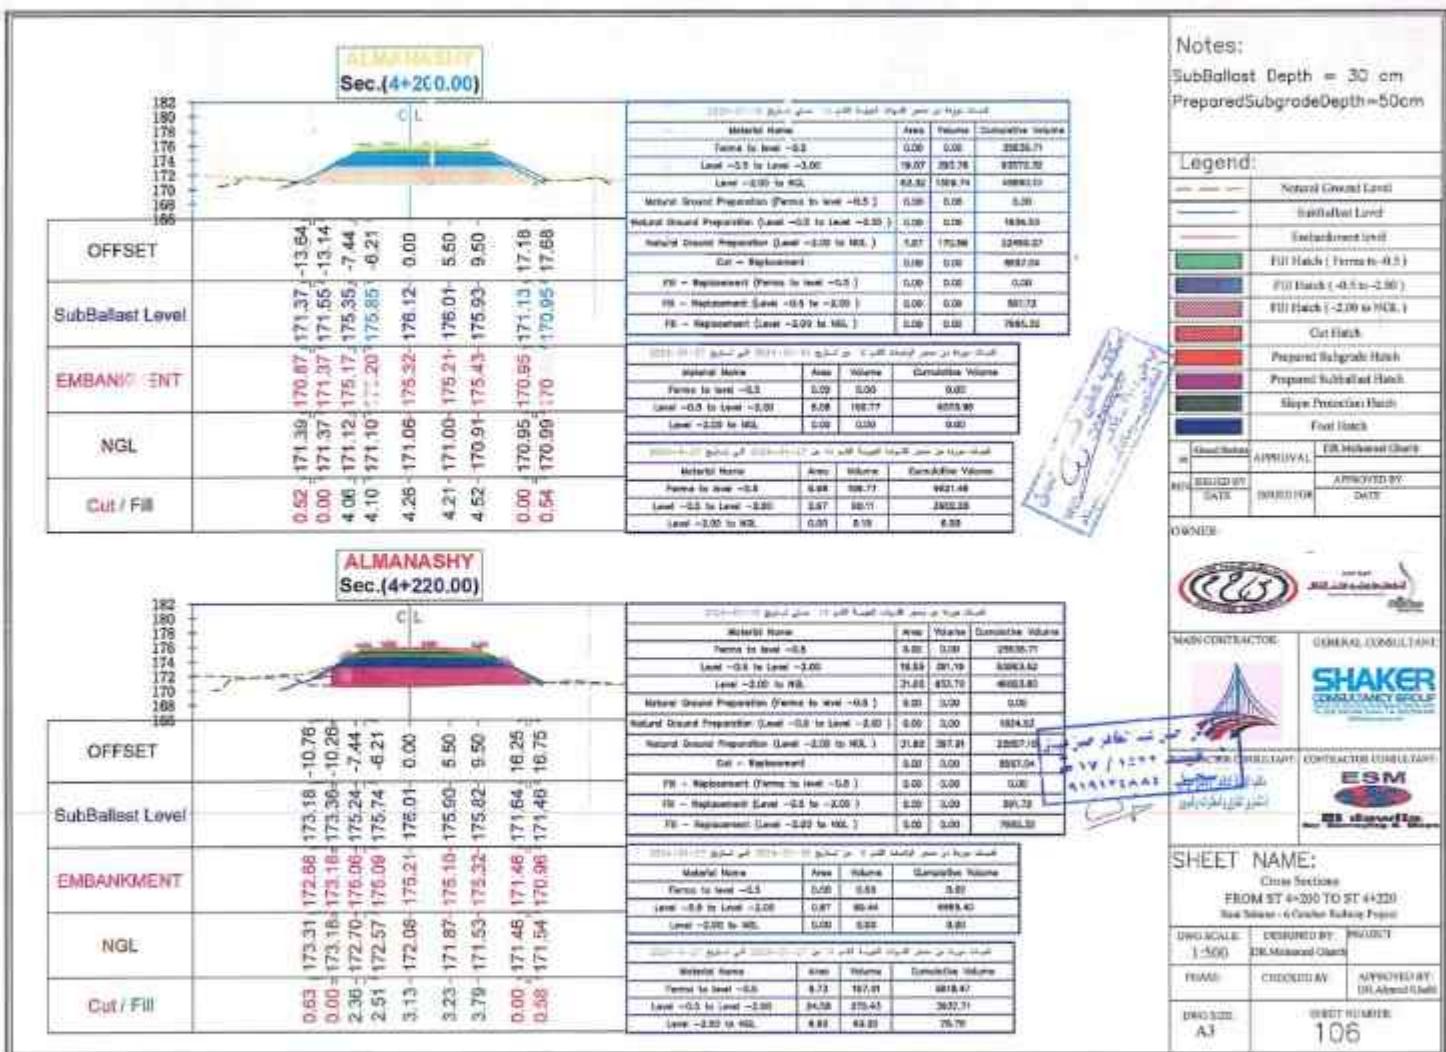

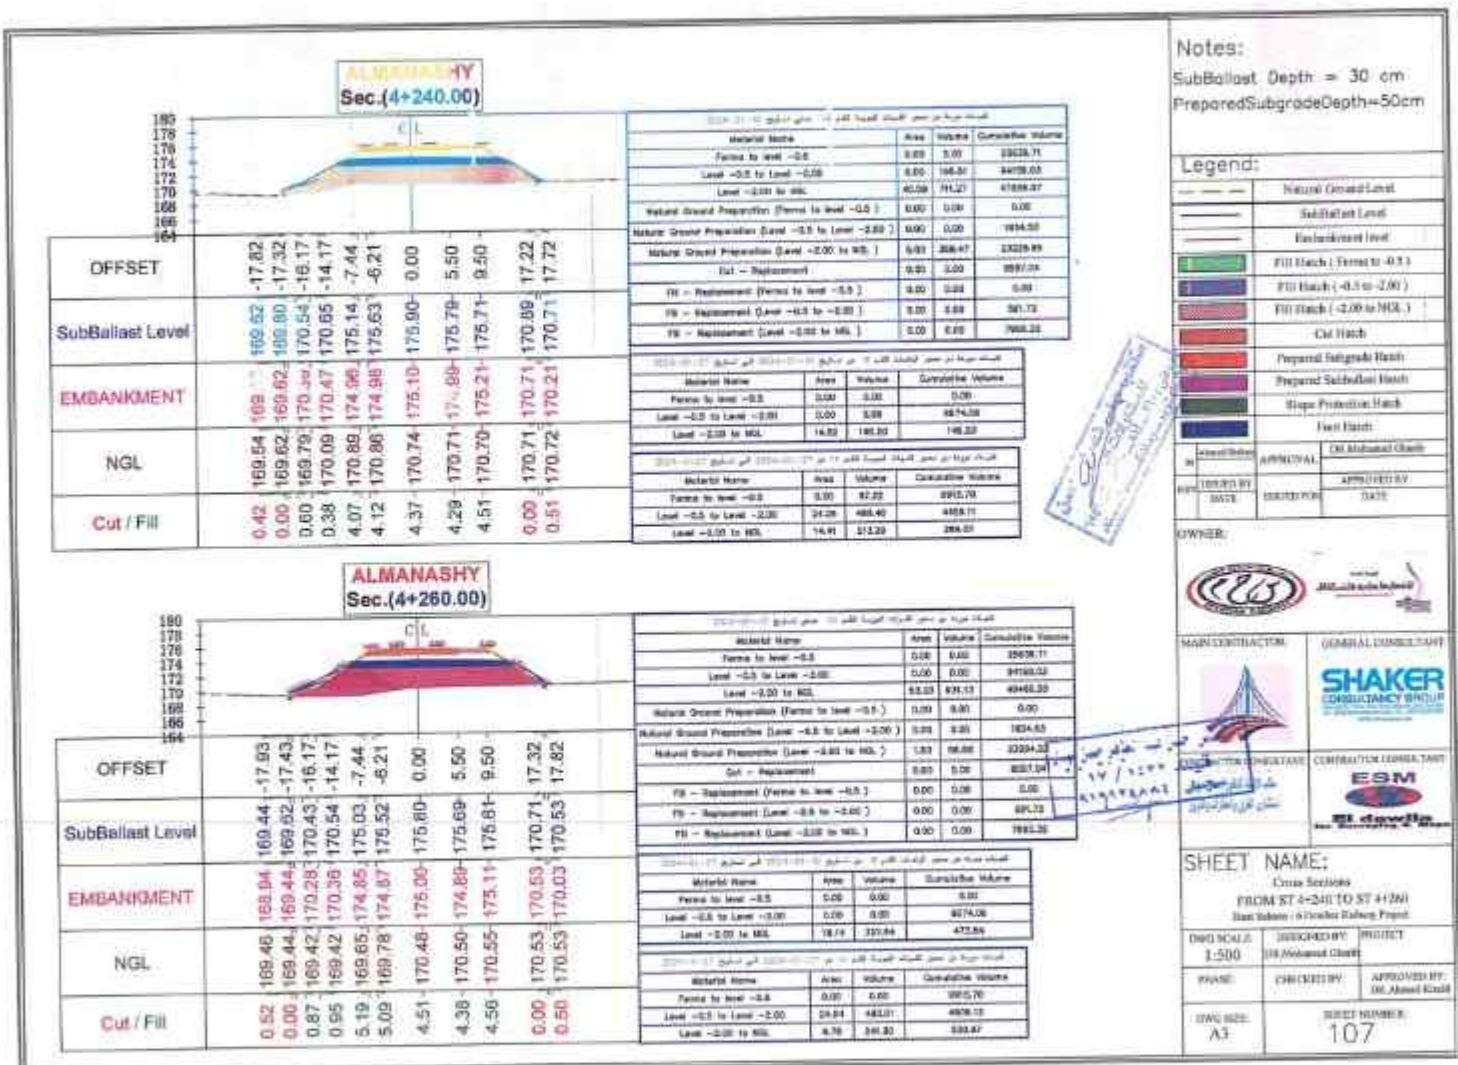

Notes:
SubBallast Depth = 30 cm
PreparedSubgradeDepth=50cm

Legend:



OWNER: APPROVAL: DATE: APPROVED BY: DATE:


MAIN CONTRACTOR: SHAKER CONSULTANCY GROUP



SHEET NAME:
Cross Section

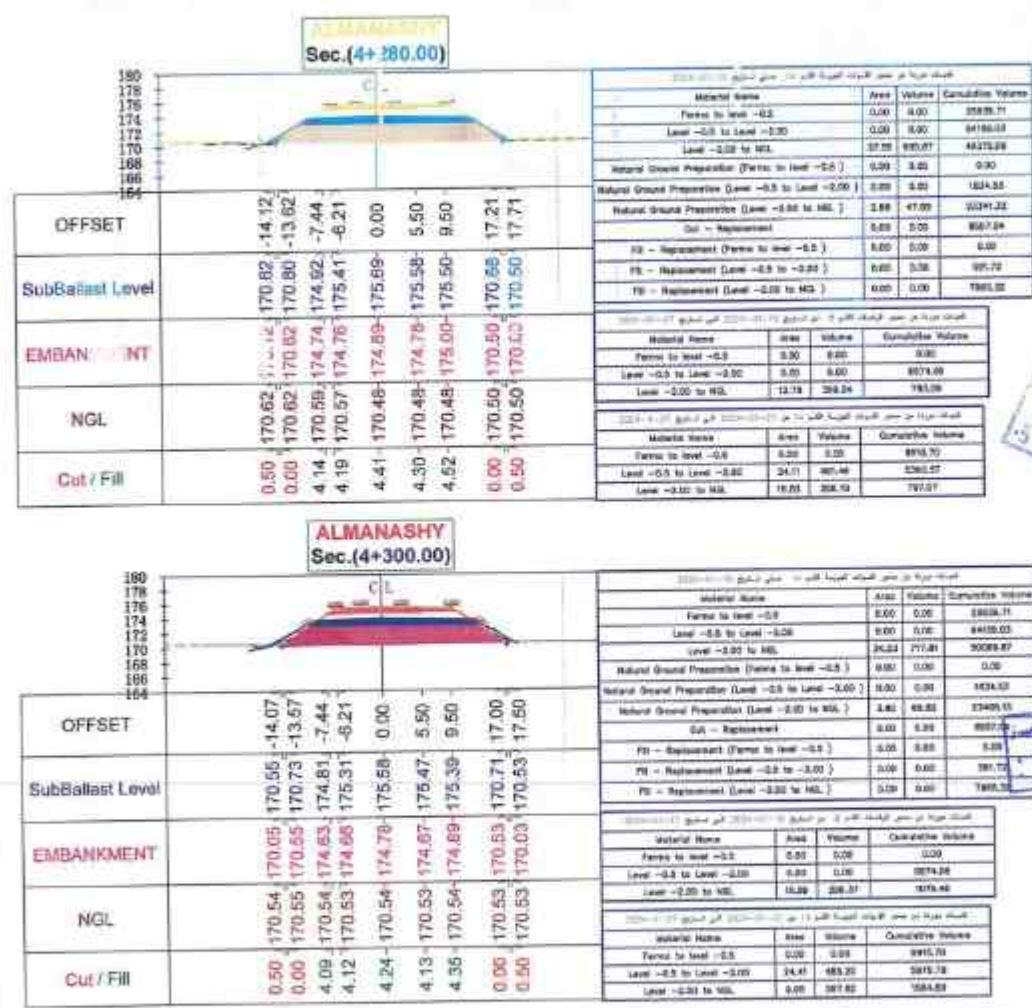

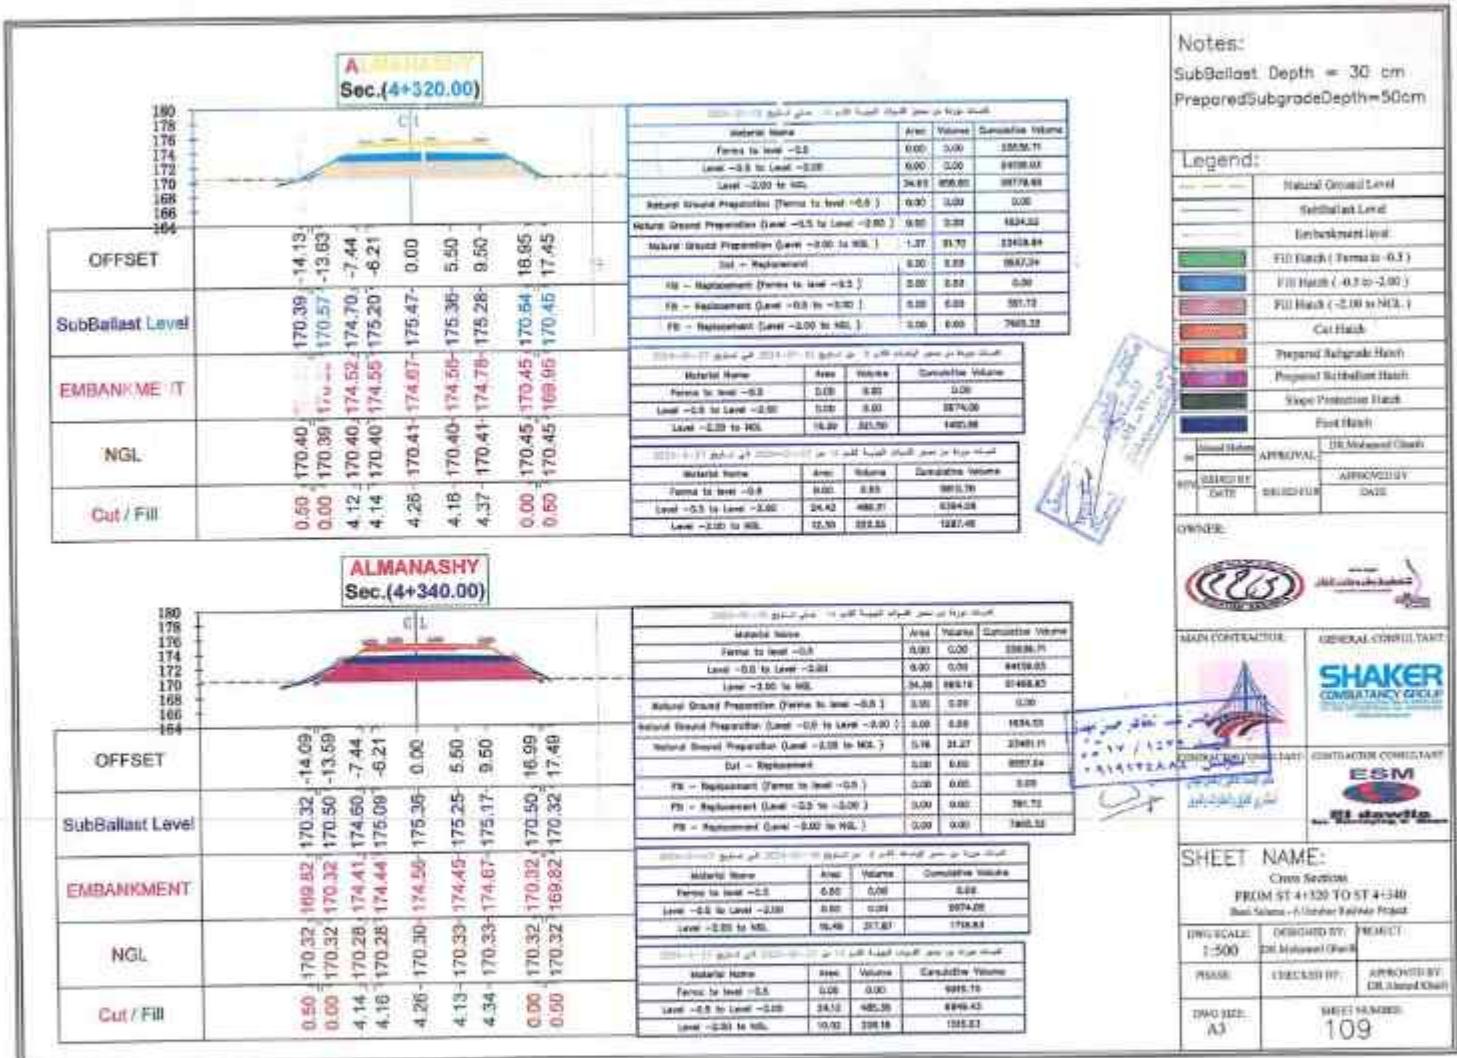


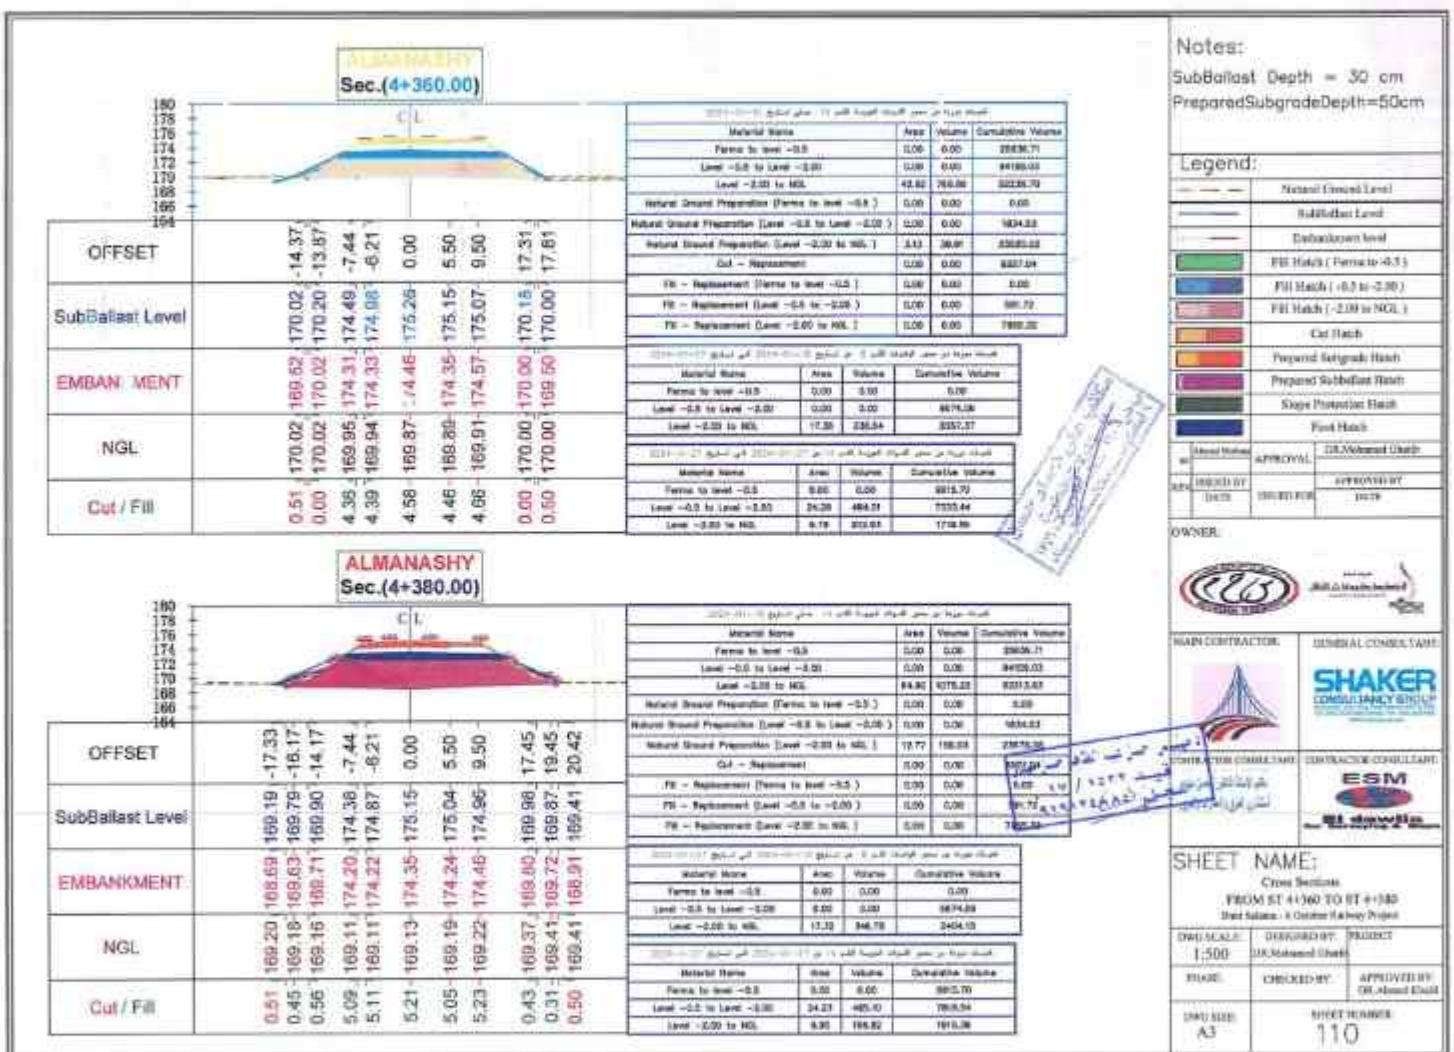

ALMANASHY
Sec.(4+400.00)

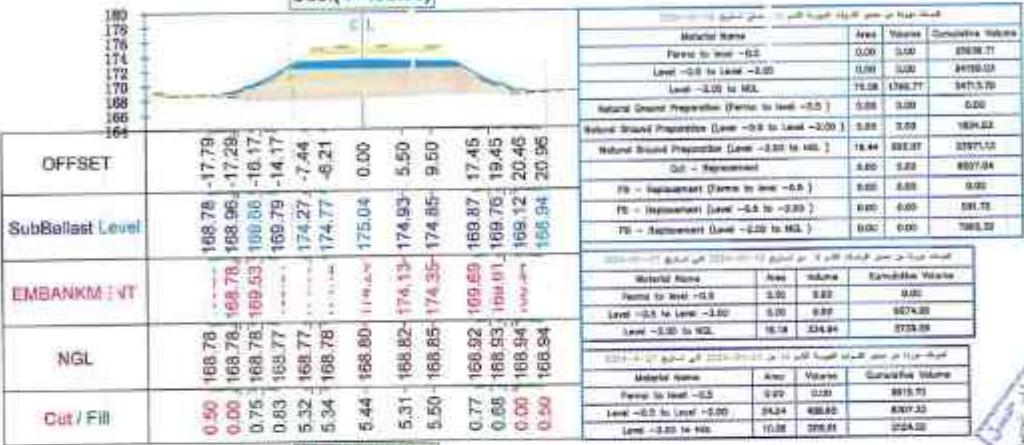

Al MANASHY
Sec.(4+420.00)

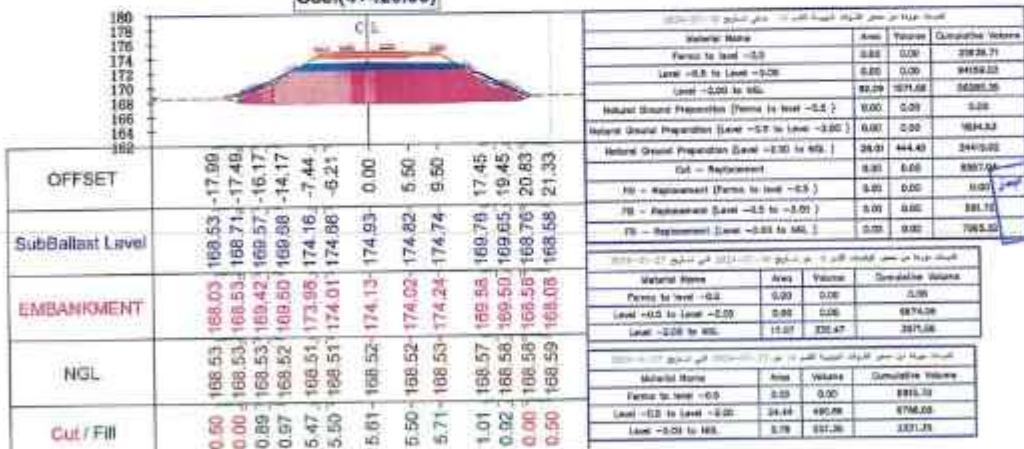

Notes:

SubBallast Depth = 30 cm
PreparedSubgradeDepth=50cm

Legend:

	Natural Ground Level
	SubBallast Level
	Unprepared Level
	Fill Hatch (Fines to -0.5)
	Fill Hatch (-0.5 to -2.00)
	Fill Hatch (-2.00 to NGL)
	Cut Hatch
	Prepared Subgrade Hatch
	Prepared Radiation Hatch
	Slope Protection Hatch
	Foot Hatch


OWNER:

GENERAL CONTRACTOR: **SHAKER CONSULTANCY GROUP**

CONTRACTOR CONSULTANT: **ESM**

SHEET NAME:

Cross Section
FROM ST 4+400 TO ST 4+420

PAGE NUMBER: 111

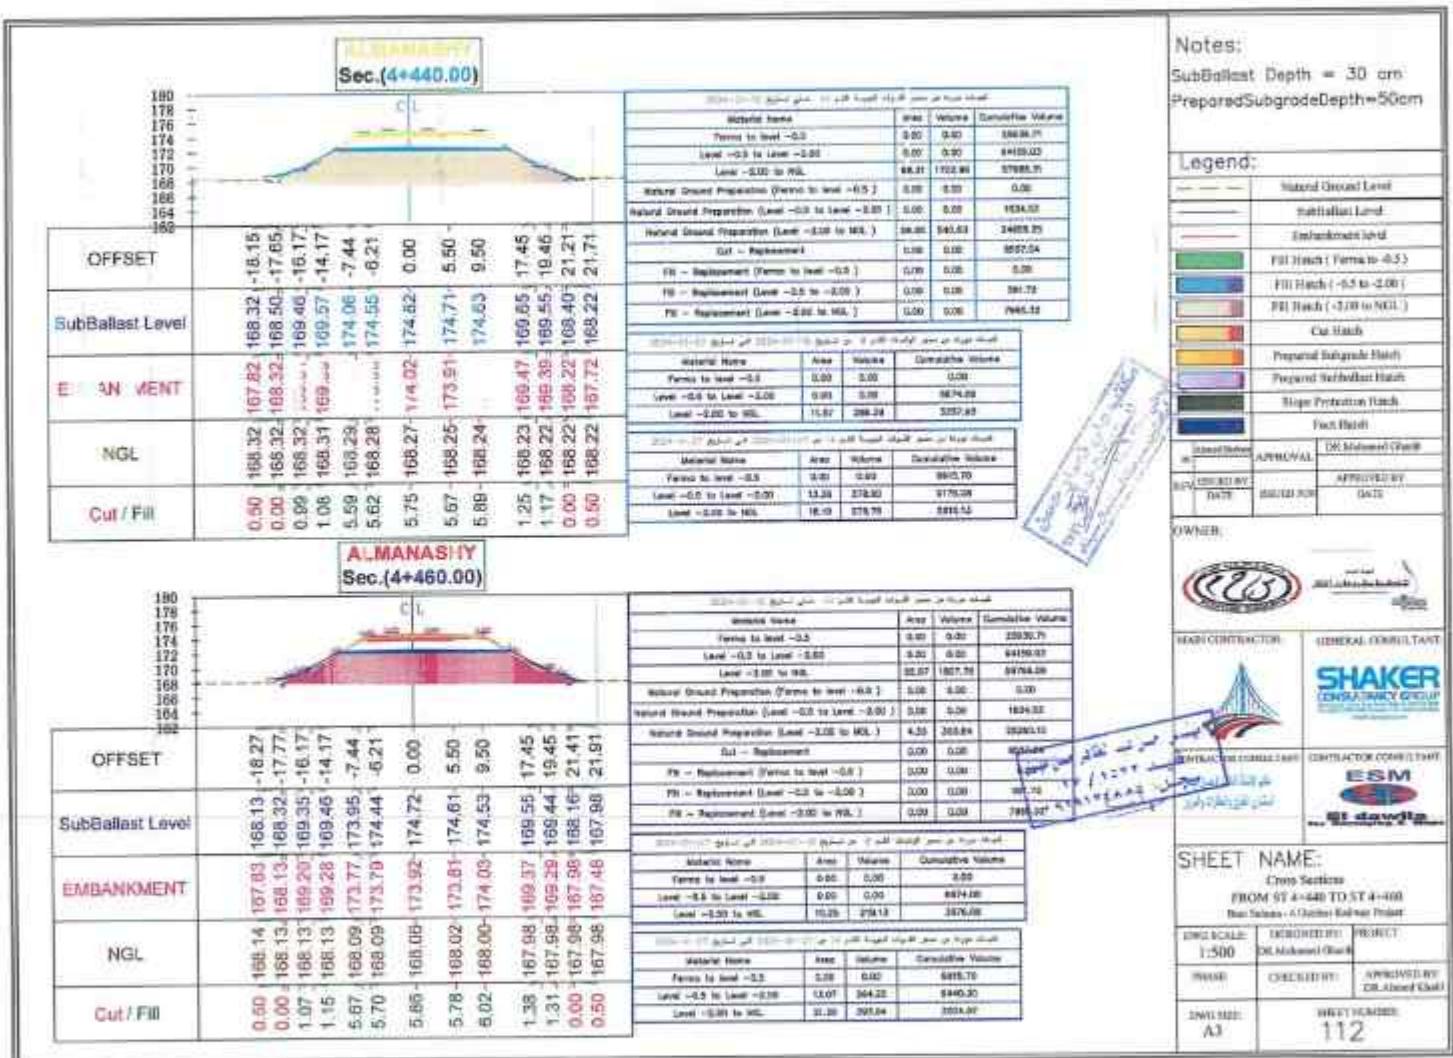

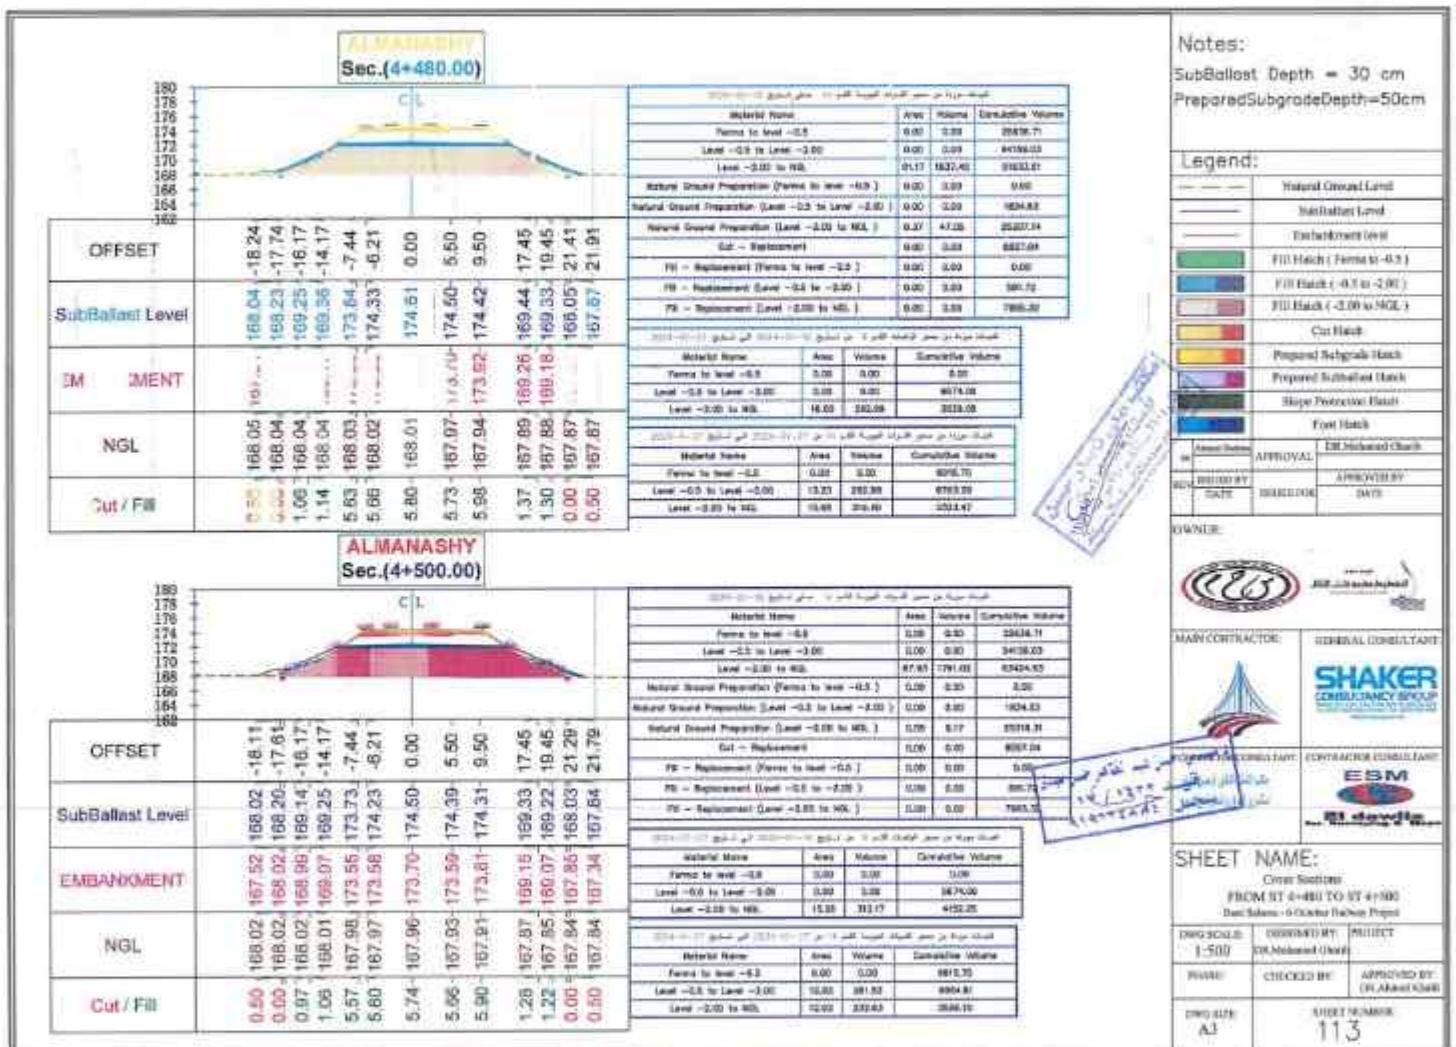


ALMANASHY
Sec.(4+520.00)

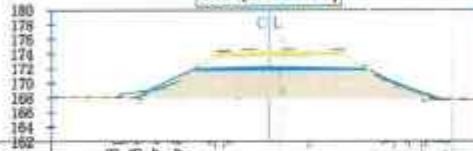


ALMANASHY
Sec.(4+540.00)

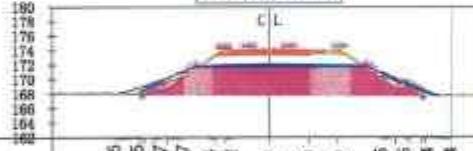



Notes:

SubBallast Depth = 30 cm
PreparedSubgradeDepth=50cm

Legend:

Normal Ground Level	—
Ballast Level	—
Embankment Level	—
FII Hatch (Fence to -0.8)	—
FII Hatch (-0.8 to -0.03)	—
FII Hatch (-0.03 to NGL)	—
Cat Hatch	—
Prepared Subgrade Hatch	—
Prepared Subballast Hatch	—
Ridge Protection Hatch	—
First Hatch	—

OWNER:



GENERAL CONTRACTOR:



SHEET NAME:

Cross Section
FROM ST 4+520 TO ST 4+540


DRAWN SIZE: A3

ALMANASHTY
Sec.(4+560.00)

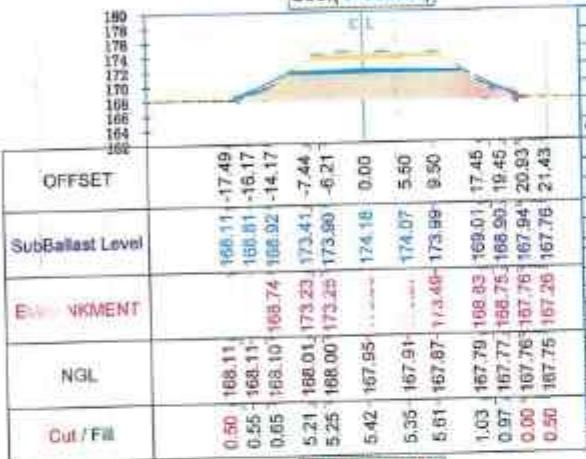

Material Name Area Volume Cumulative Volume			
Ferm to level -0.5	0.00	0.00	28826.71
Level -0.5 to Level -0.0	0.00	0.00	34185.03
Level -0.0 to NGL	73.78	168.26	48834.43
Natural Ground Preparation (Ferm to level -0.5)	0.00	0.00	0.00
Natural Ground Preparation (Level -0.5 to Level -0.0)	0.00	0.00	1634.53
Natural Ground Preparation (Level -0.0 to NGL)	1.71	34.11	20398.03
Cut - Replacement	0.00	0.00	8847.04
FM - Replacement (Ferm to level -0.5)	0.00	0.00	0.00
FM - Replacement (Level -0.5 to -0.0)	0.00	0.00	381.79
FM - Replacement (Level -0.0 to NGL)	0.00	0.00	7968.23

ALMANASHTY
Sec.(4+580.00)

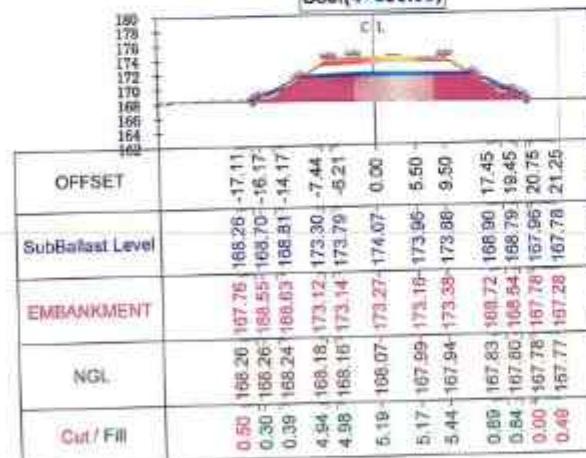


Notes:

SubBallast Depth = 30 cm
PreparedSubgradeDepth=50cm

Legend:

	Natural Ground Level
	Sedimentation Level
	Establishment Level
	Fill Hatch (Ferm to -0.5)
	Fill Hatch (-0.5 to -2.00)
	Fill Hatch (-2.00 to NGL)
	Cut Hatch
	Prepared Subgrade Hatch
	Prepared Foundation Hatch
	Foot Hatch
	APPROVAL
	REJECTED
	DATE
	OWNER

E&M CONSULTANT

GENERAL CONTRACTOR





SHEET NAME:


Cross Section
FROM ST 4+540 TO ST 4+580


SHEET NUMBER:
115

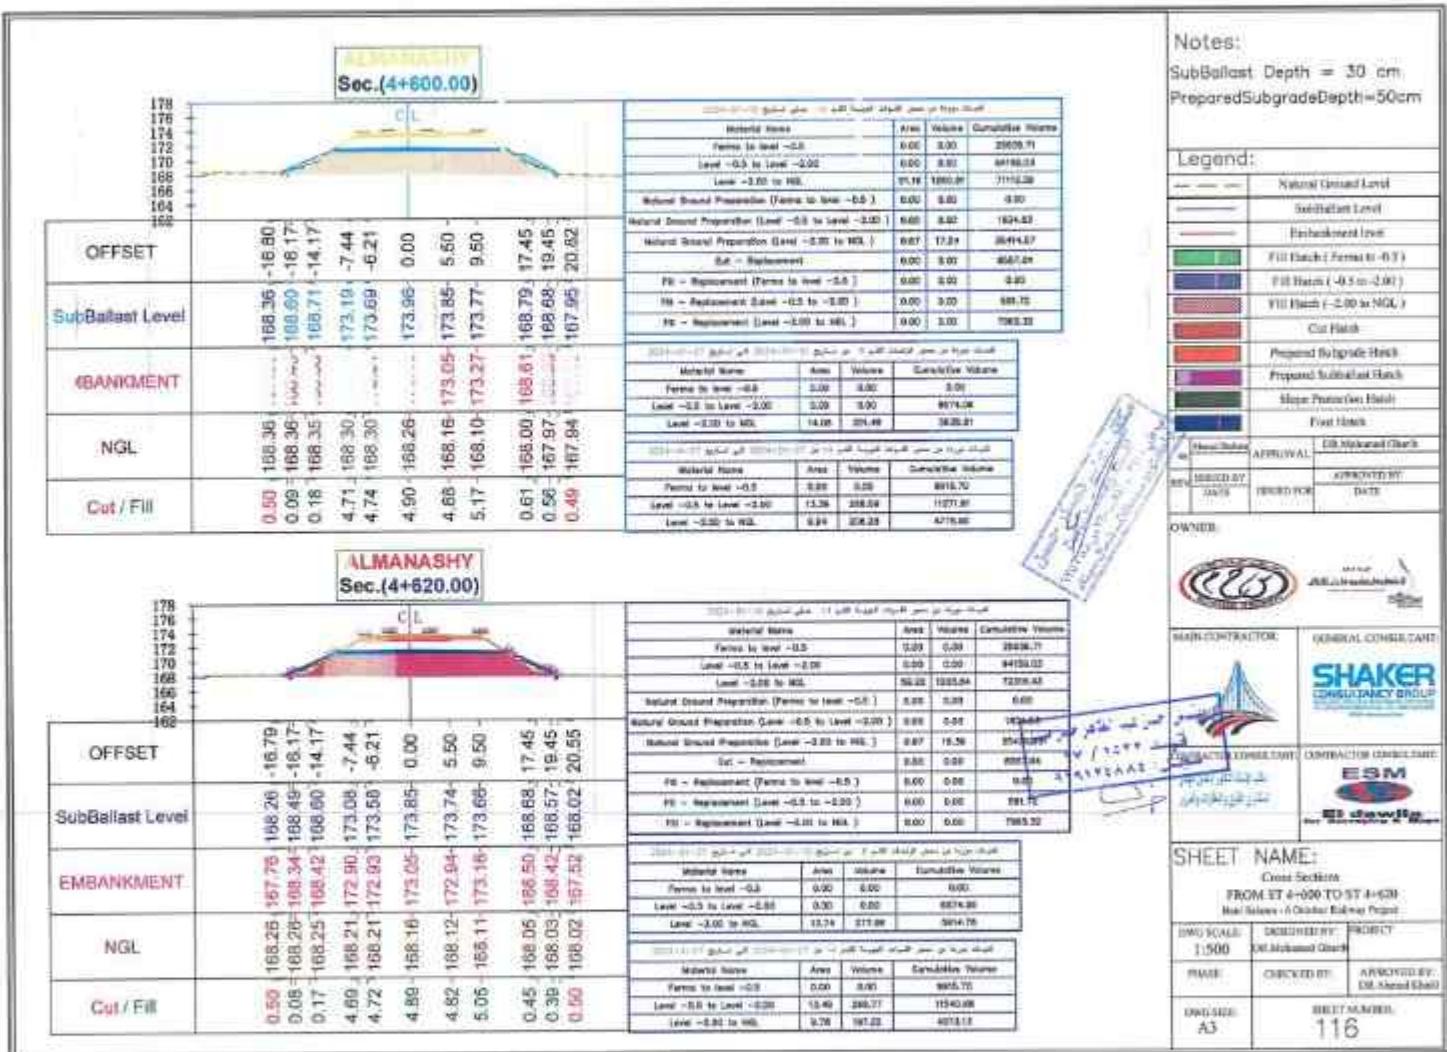

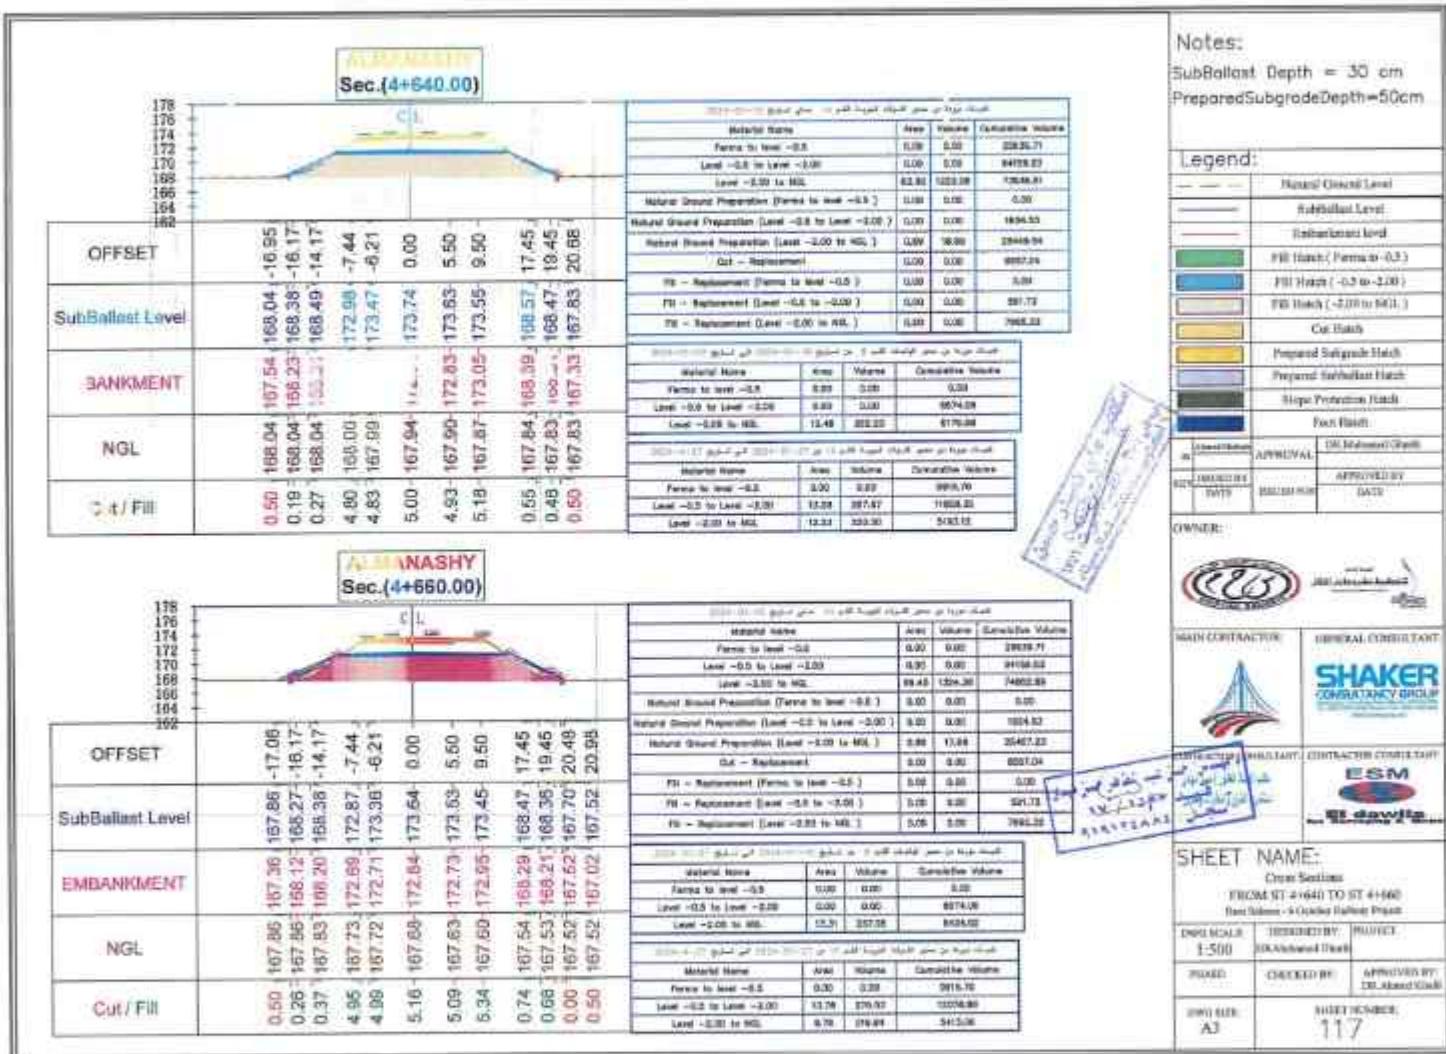


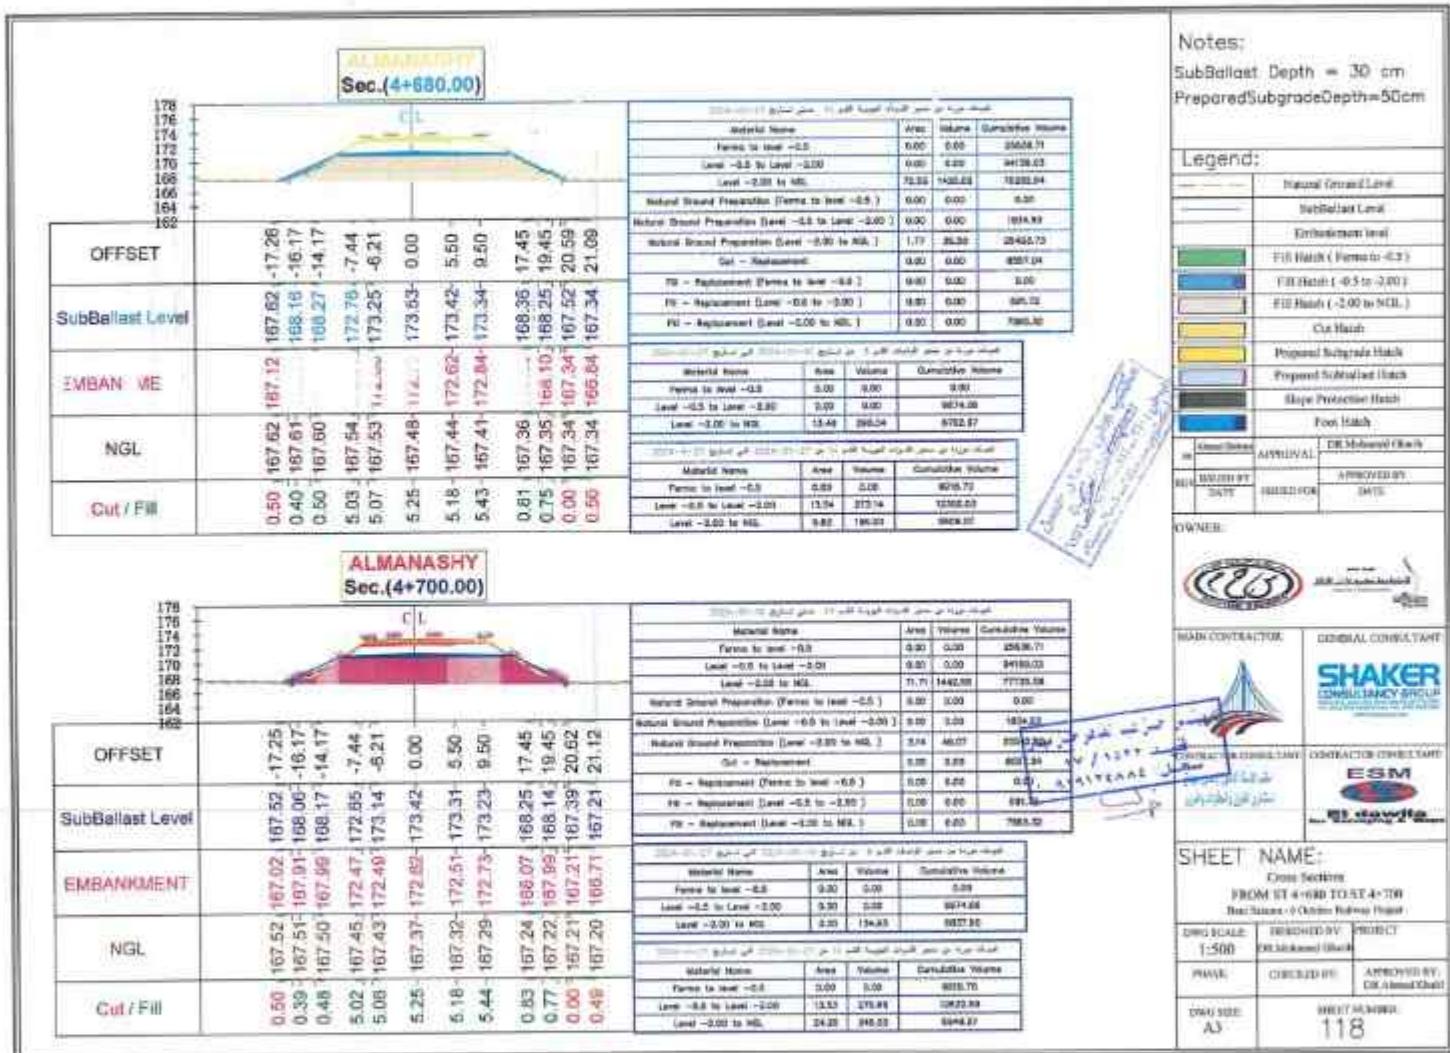

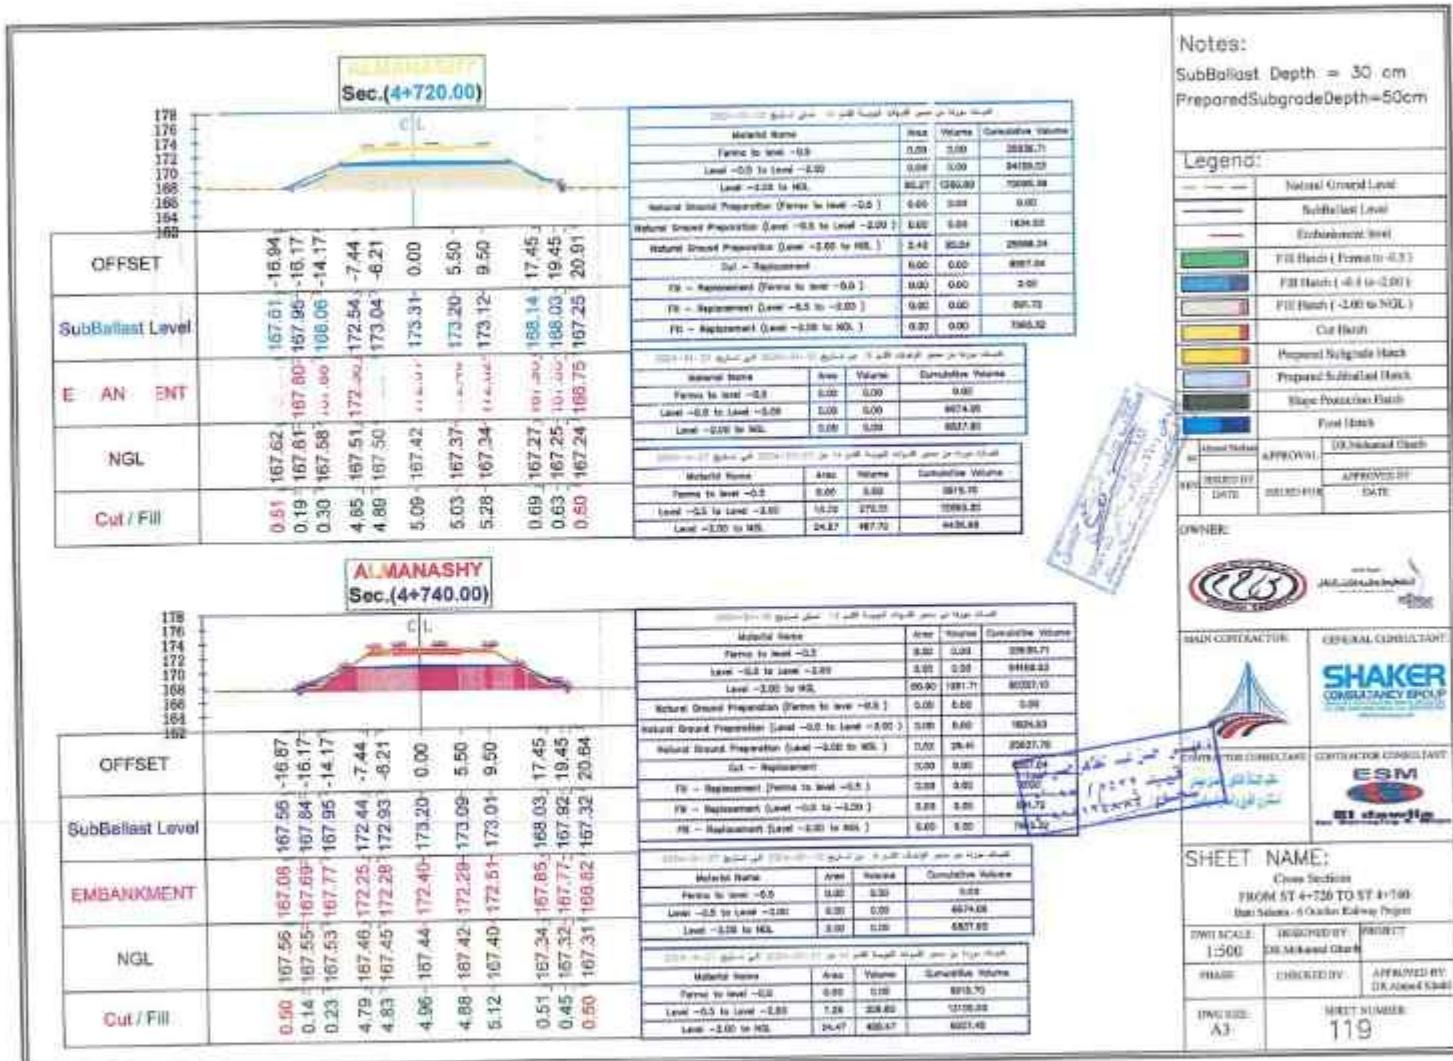

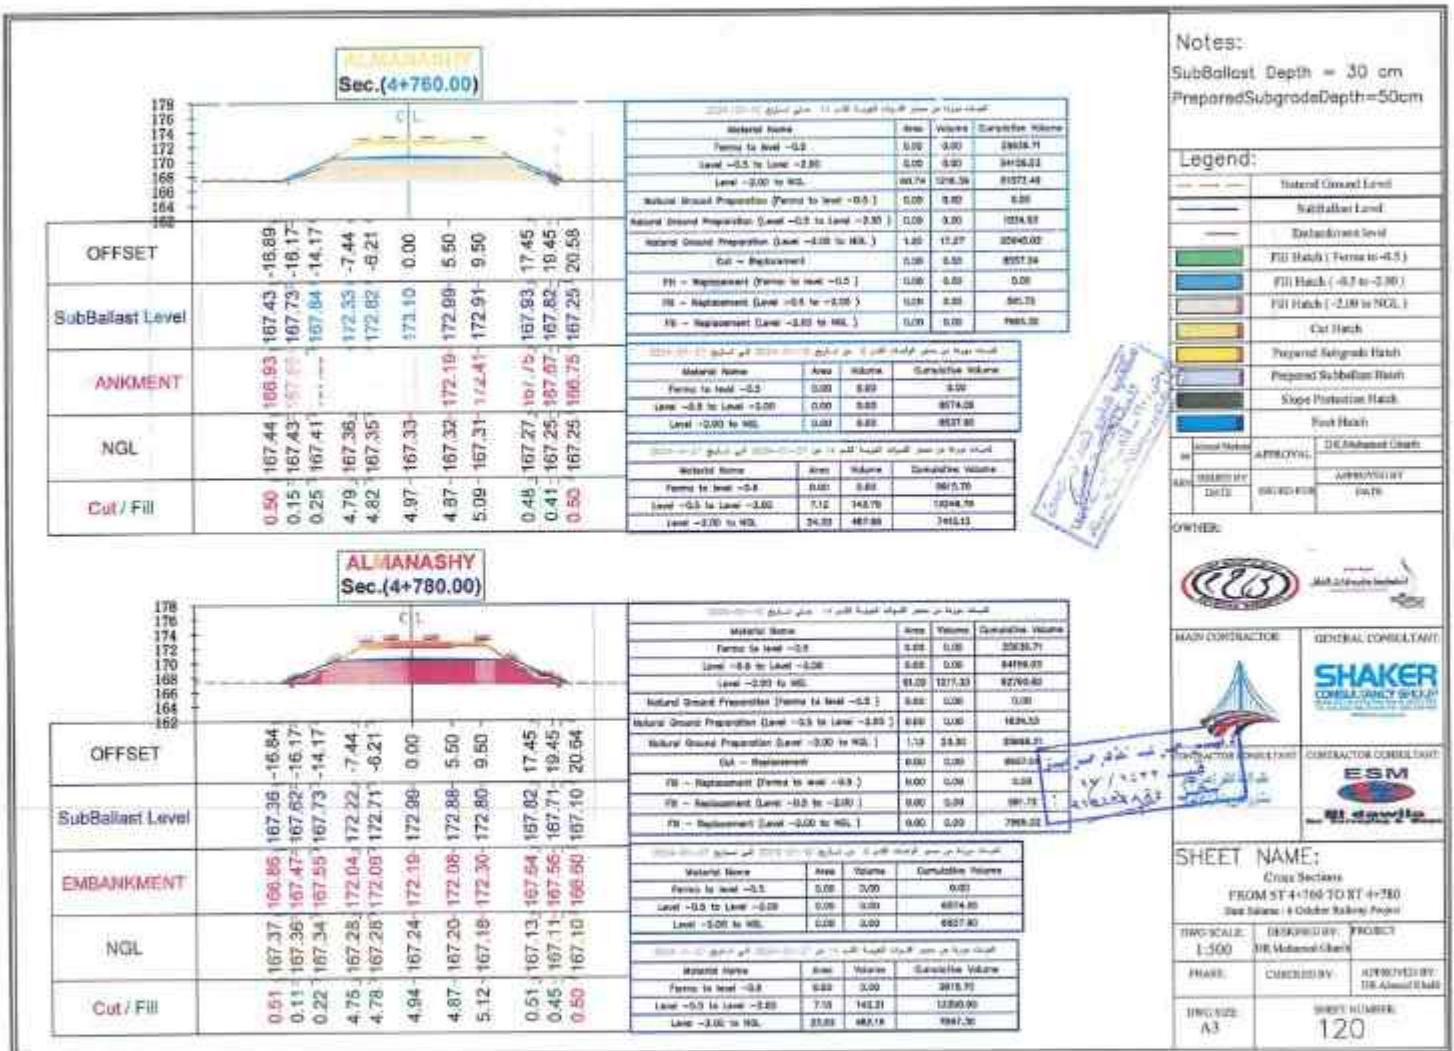

Notes:	
SubBallast Depth = 30 cm	PreparedSubgradeDepth=50cm
Legend:	
	Natural Ground Level
	SubBallast Level
	Instrumentation Level
	FH Hatch (From N-0.5)
	FH Hatch (-0.5 to -2.00)
	FH Hatch (-2.00 to NOL)
	Cut Hatch
	Prepared Subgrade Hatch
	Slope Protection Hatch
	Foot Hatch
	APPROVAL
	DRAWN BY
	DATE
	SEAL
	OWNER
	GENERAL CONTRACTOR
	GENERAL CONSULTANT
	CONTRACTOR CONSULTANT
	CONTRACTOR
	ESM
	SHEKER
	CROSS SECTION
	FROM ST 4+800 TO ST 4+820
	Page Number
	DRAWING SCALE
	DIMINISHED DRAW
	APPROVED BY
	CHECKED BY
	SIGNATURE
	STAMP NUMBER

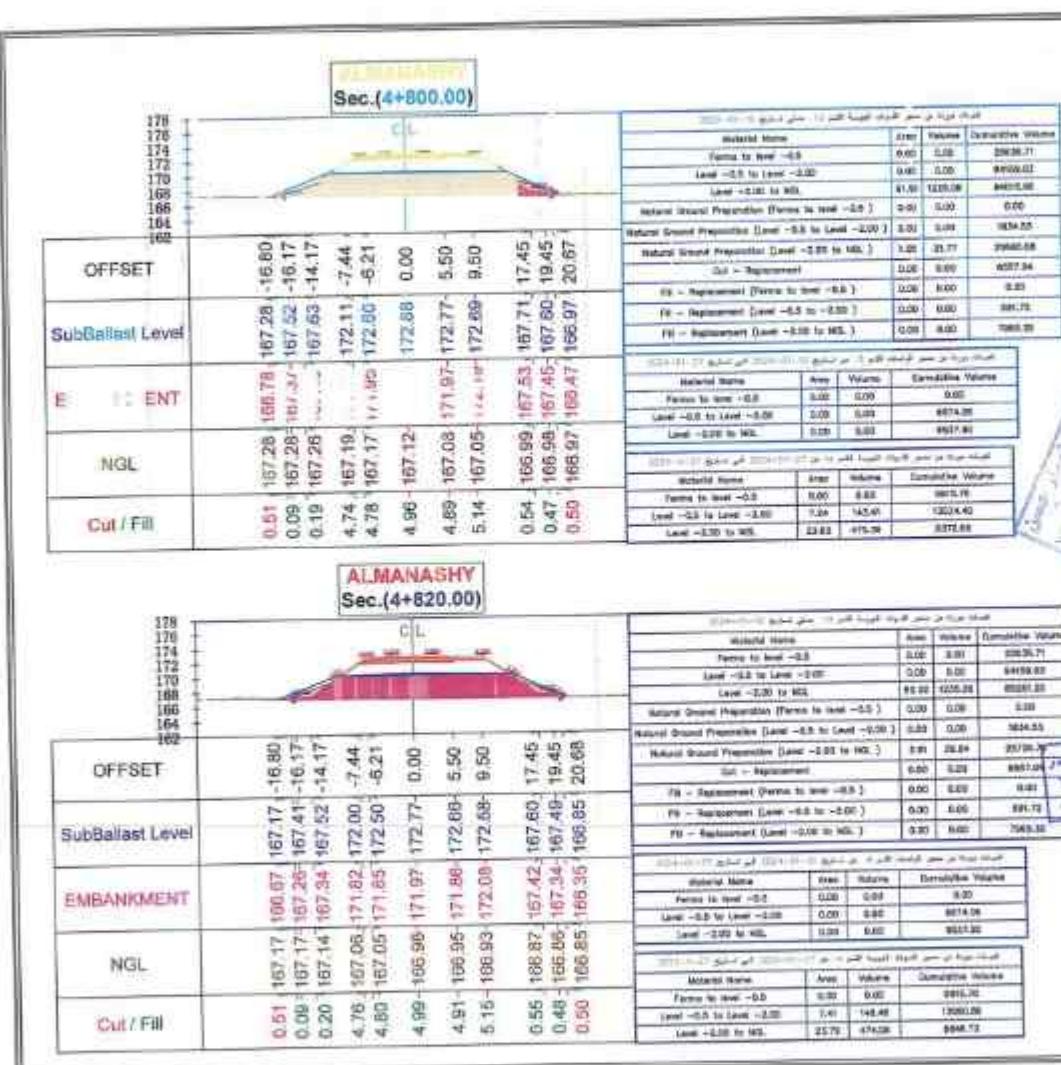


Notes:
SubBallast Depth = 30 cm
PreparedSubgradeDepth=50cm


Legend:		
	Natural Ground Level	
	SubBallast Level	
	Excavation level	
	FIR Hatch (-0.5 to -0.0)	
	FIR Hatch (-0.5 to -0.0)	
	FIR Hatch (-0.0 to NGL)	
	Cut Hatch	
	Prepared Subgrade Hatch	
	Prepared Subgrade Hatch	
	Slope Protection Hatch	
	Foot Hatch	
	REVIEWED BY	APPROVED BY
	DATE	DATE
	OWNER	


	MAIN CONTRACTOR	GENERAL CONSULTANT	
		SHAKER CONSULTANCY GROUP	
	SUBCONTRACTOR	CONTRACTOR CONSULTANT	
SHEET NAME:			
Cross Section			
FROM ST 4+840 TO ST 4+860			
DRAWN BY:	DEVELOPED BY:	PROJECT	
1-500	EE. Mohamed Ghaly		
PHASE:	CHECKED BY:	APPROVED BY	
A3		SHEET NUMBER:	
		122	


ALMANASHY Sec.(4+840.00)

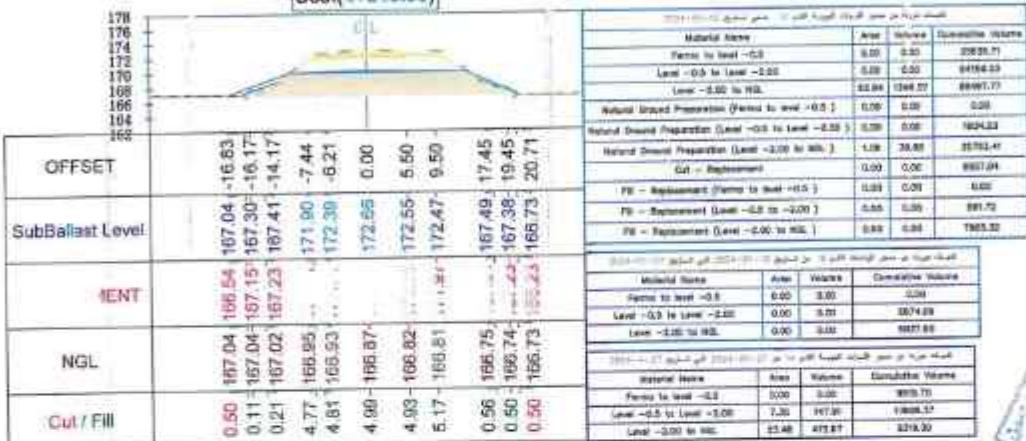


ALMANASHY Sec.(4+860.00)

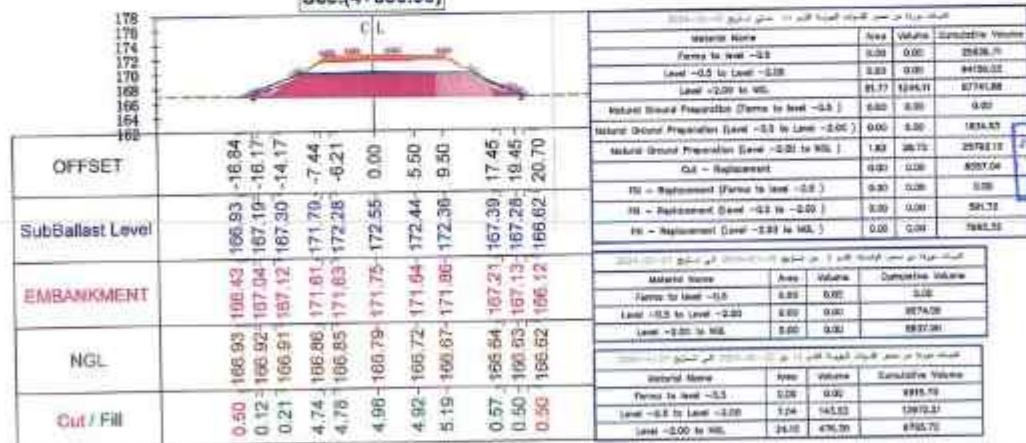

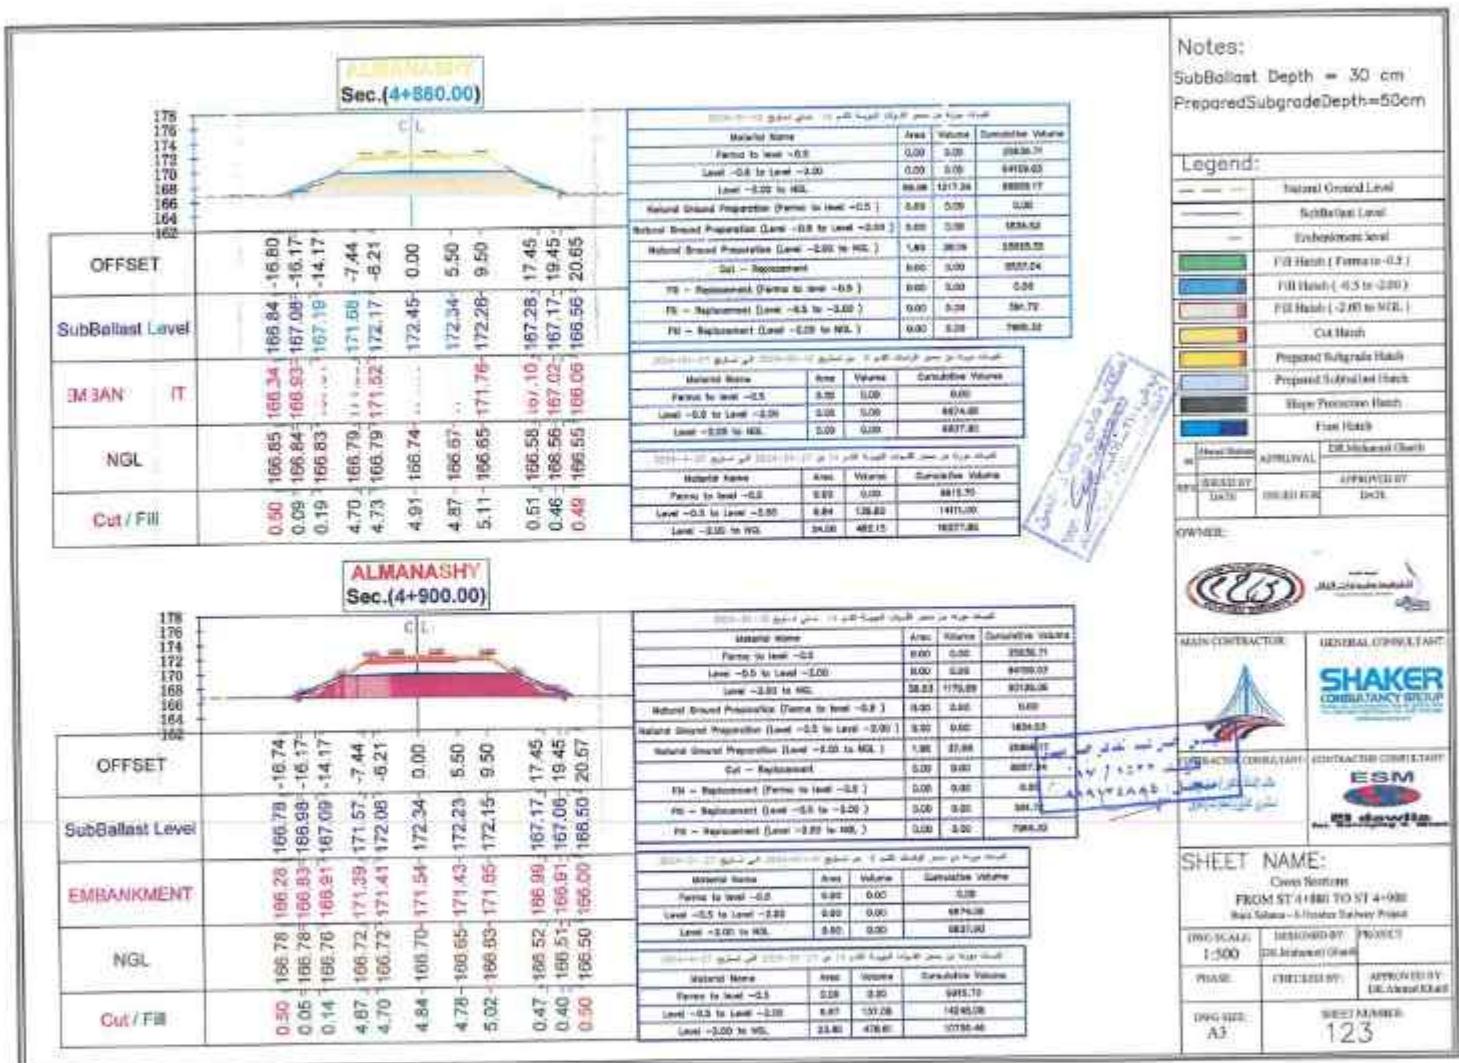

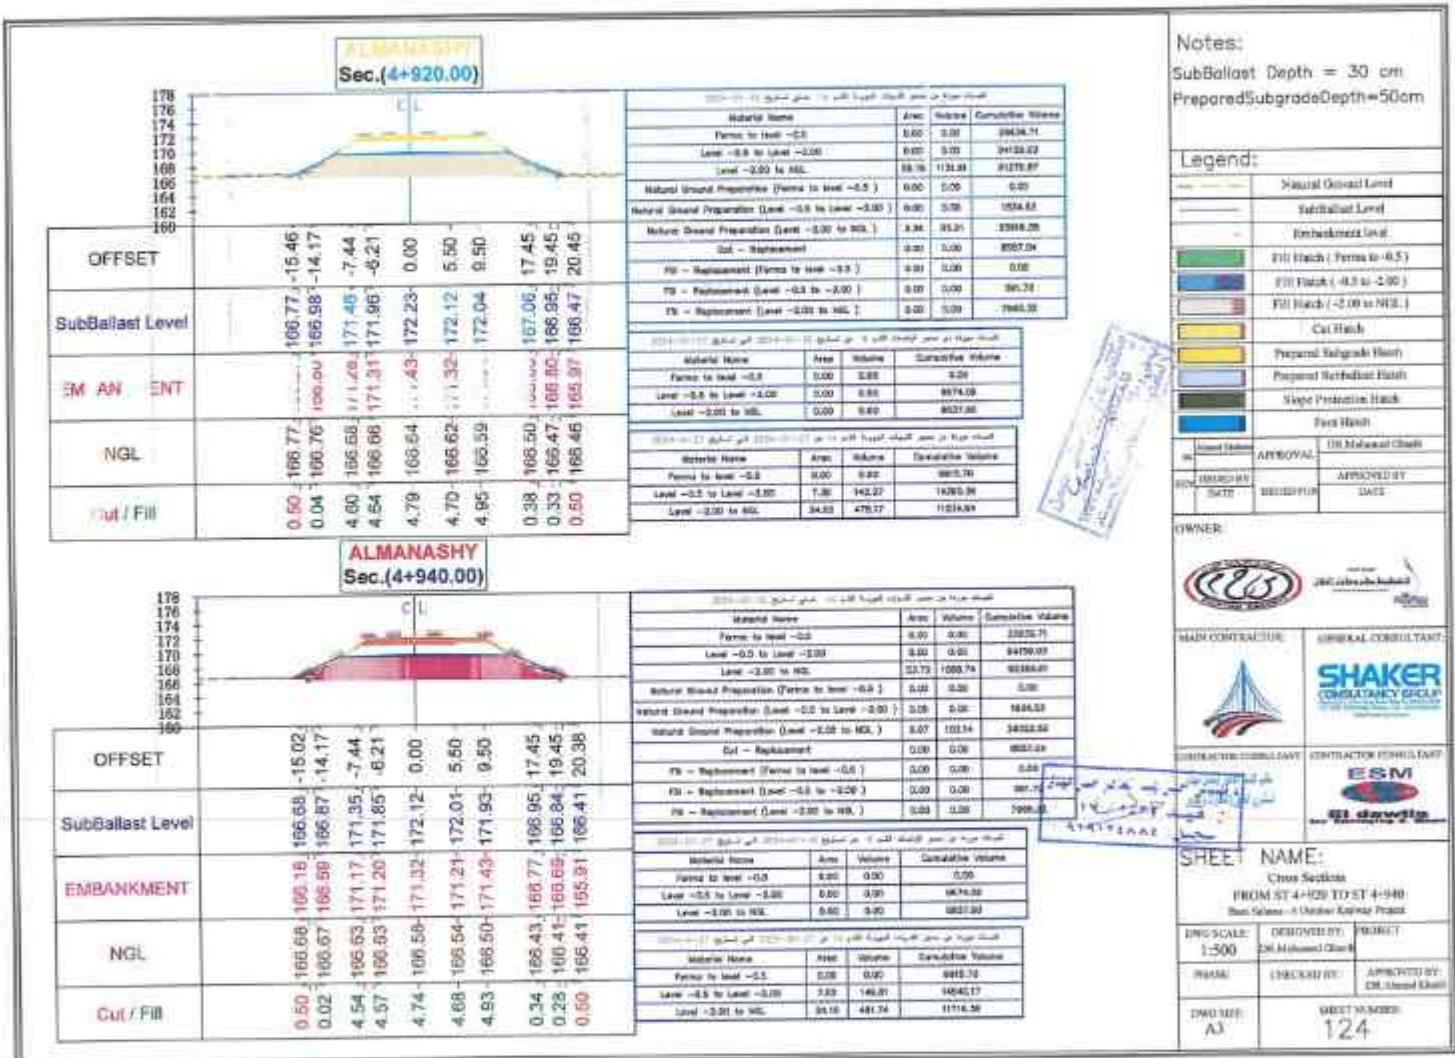

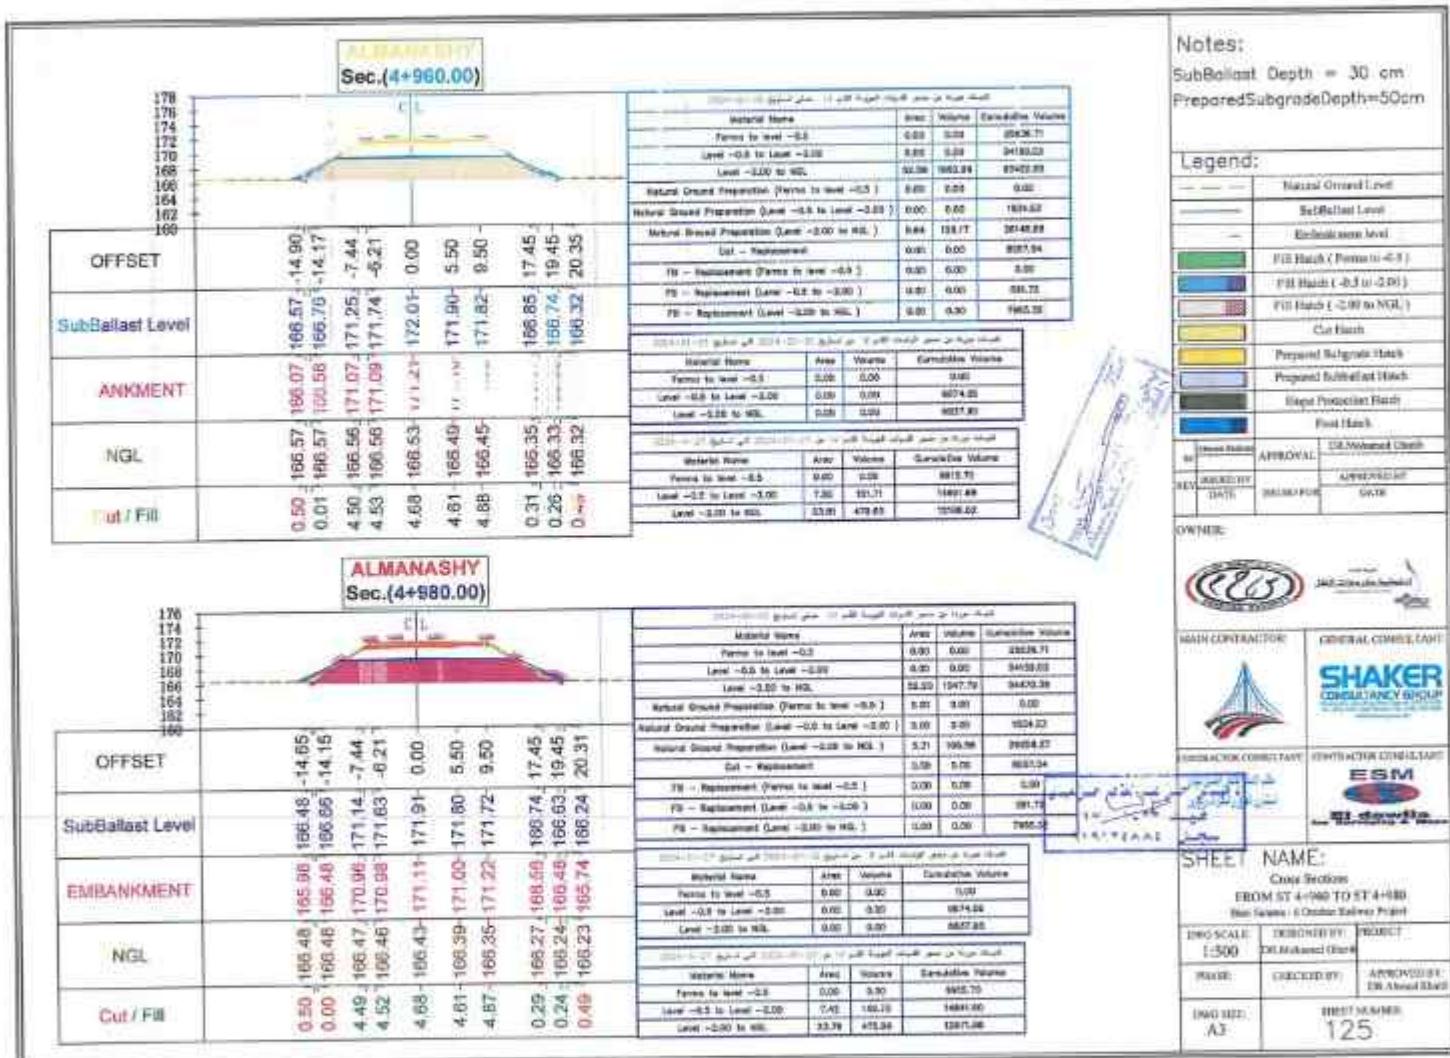

Notes:

SubBallast Depth = 30 cm
PreparedSubgradeDepth=50cm

Legend:


OWNER:




MANAGEMENT CONSULTANT





SHAKER CONSULTANCY GROUP


CONTRACTOR CONSULTANT



SHEET NAME:

APPROVED BY:	DR. Mohamed Ghali
PHASE:	CHIEF CIVIL
END PAGE:	126

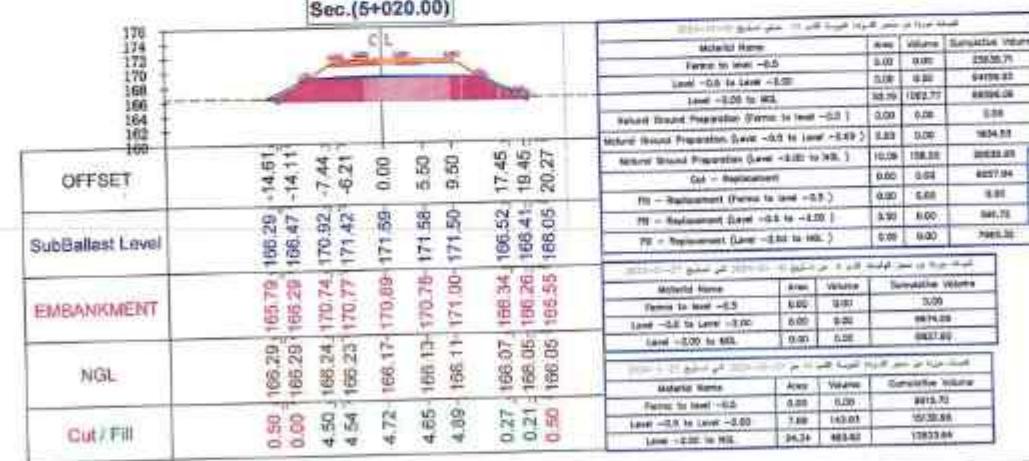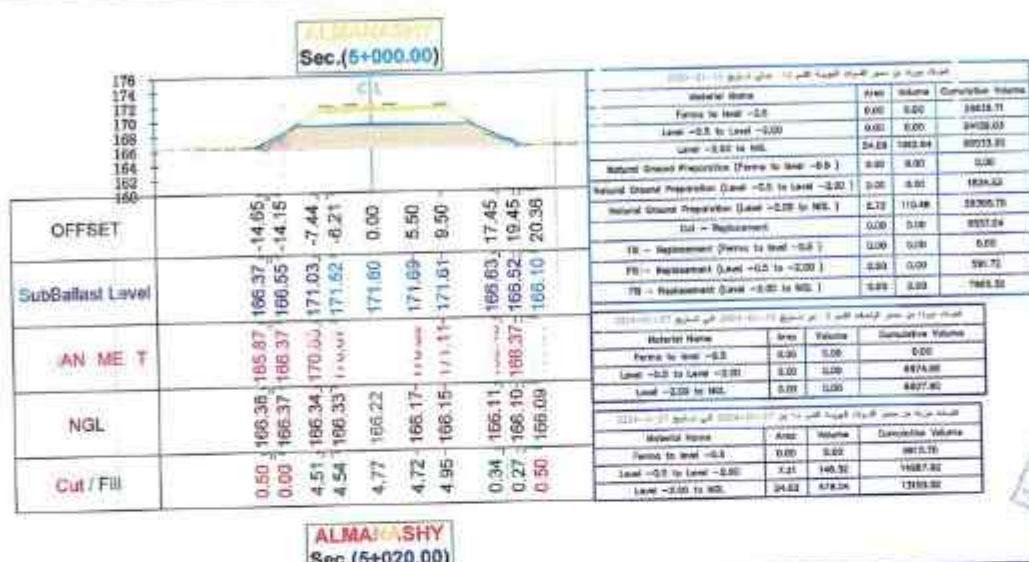

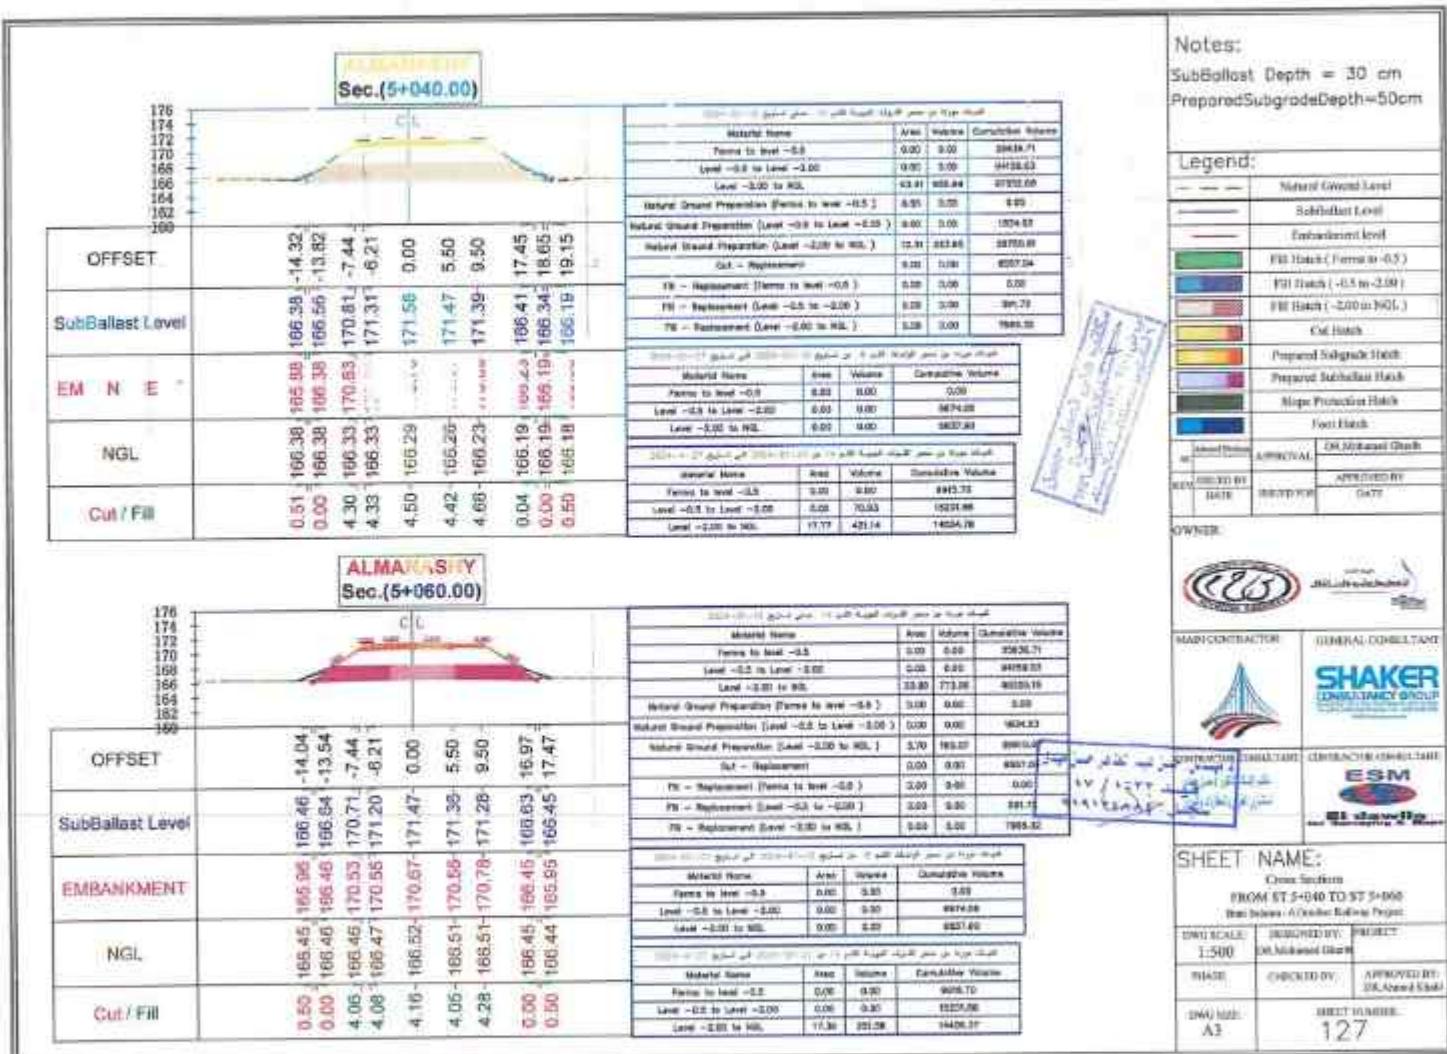

Notes:
SubBallast Depth = 30 cm
PreparedSubgradeDepth=50cm

Legend:			
—	Natural Ground Level	—	Subgrade Level
—	Embankment Level	—	
Fill Hatch (Firm to -0.5)		Fill Hatch (-0.5 to -2.00)	
Fill Hatch (-2.00 to NGL)		Cut Hatch	
Proposed Subgrade Hatch		Proposed Subballast Hatch	
Slope Protective Hatch		Foot Hatch	
Acknowledged	APPROVAL	ACKNOWLEDGED	APPROVED BY
RECEIVED BY	RECEIVED FROM	RECEIVED ON	RECEIVED DATE

OWNER:  


CONTRACTOR CONSULTANT:   SHAKER CONSULTANCY GROUP

CONTRACTOR CONSULTANT:   ESM

SHEET NAME: CSD Section: FROM ET 5+000 TO ET 5+100
Job Name: A Qaidah Railway Project

SCALE: DRAWN BY: PROJECT: 1:500 DRAWN AND CHECKED

NAME: CHECKED BY: APPROVED BY: CSC-Ahead Const.

SIZE: SHEET NUMBER: A3 128


ALMANASHY
Sec.(5+080.00)



ALMANASHY
Sec.(5+100.00)



ALMANASHY
Sec.(5+120.00)

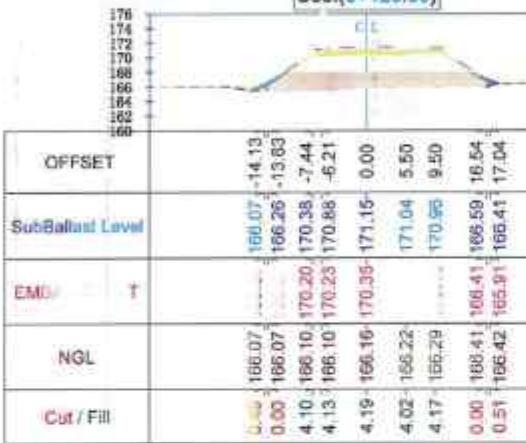

ALMANASHY
Sec.(5+140.00)



Notes:

SubBallast Depth = 30 cm
PreparedSubgradeDepth=50cm

Legend:

	Natural Ground Level
	SubBallast Level
	Embankment level
	Fill Hatch (Erosion -0.5)
	Fill Hatch (-0.5 to -2.00)
	Fill Hatch (-2.0 to -5.0)
	Cut Hatch
	Prepared Subgrade Hatch
	Prepared Ballast Hatch
	High Protection Hatch
	Felt Hatch

APPROVAL BY: DA Mohamed Ghali

RECEIVED BY: APPROVED DATE:

EW NAME:



MAIN CONTRACTOR: GENERAL CONSULTANT:



GENERAL CONTRACTOR: CONSULTANT: ESM



SHEET NAME:

Cross Section
FROM ST 5+120 TO ST 5+140

DRAWN BY: APPROVED BY:
DA Mohamed Ghali

PHASE: DRAWN DATE: APPROVED DATE:
EW NAME: DA Mohamed Ghali

PAGE NO: SHEET NUMBER:
A3 129

Notes:

SubBallast Depth = 30 cm
PreparedSubgradeDepth=50cm


Legend:

- Natural Ground Level
- Sediment Level
- Embankment level
- Fil Hatch (Fines to -0.5)
- Fil Hatch (-0.5 to -2.00)
- Fil Hatch (-2.00 to NGL.)
- Cut Hatch
- Prepared Subgrade Hatch
- Prepared Subballast Hatch
- Slope Protection Hatch
- Fir Hatch


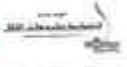
OWNER:  


BLDG CONTRACTOR:  CONSULTANT: 

CONTRACTOR CONSULTANT:  CONSULTANT: 


(MM) SCALE: 1:500 DRAWN BY: PROJECT
DRAFTED (Check) CHECKED BY: APPROVED BY:
DRAFTER: (Signature) DATE: (Signature)
DRAWING NO: A3 SHEET NUMBER: 130

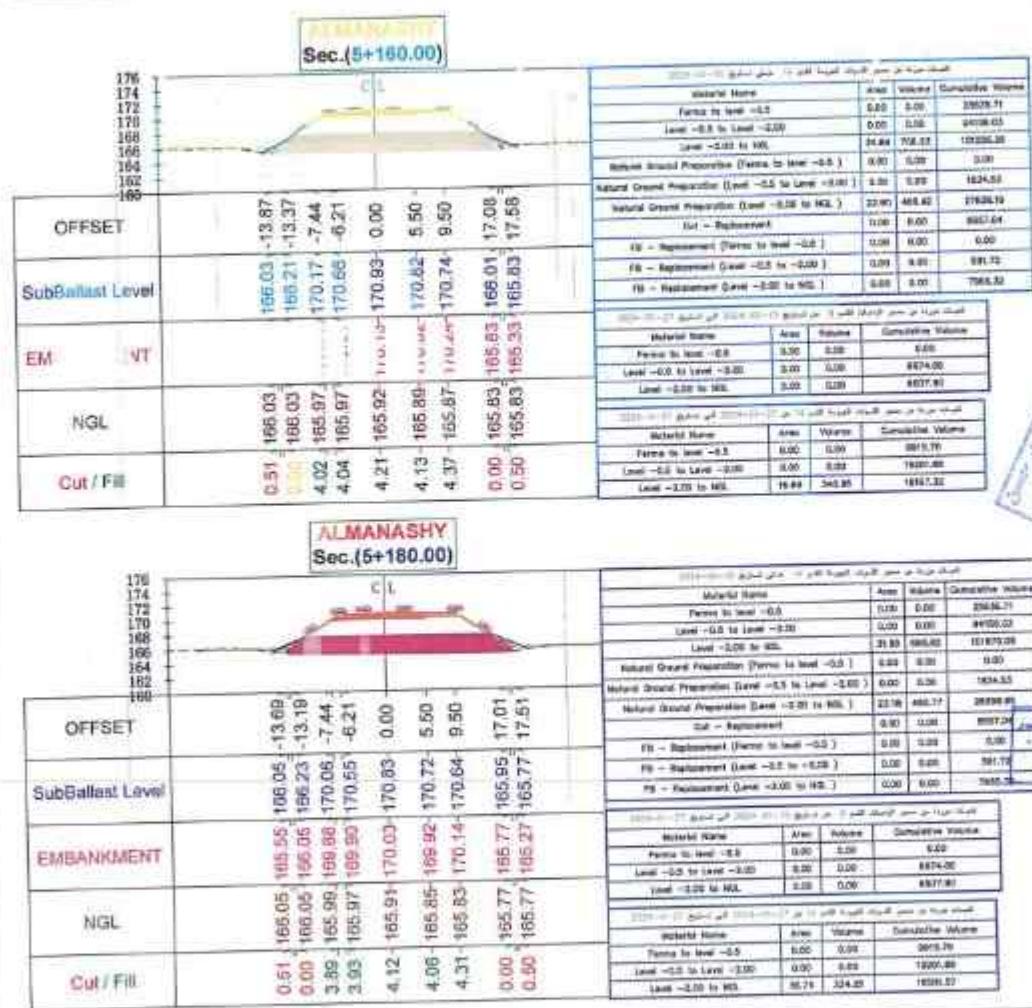

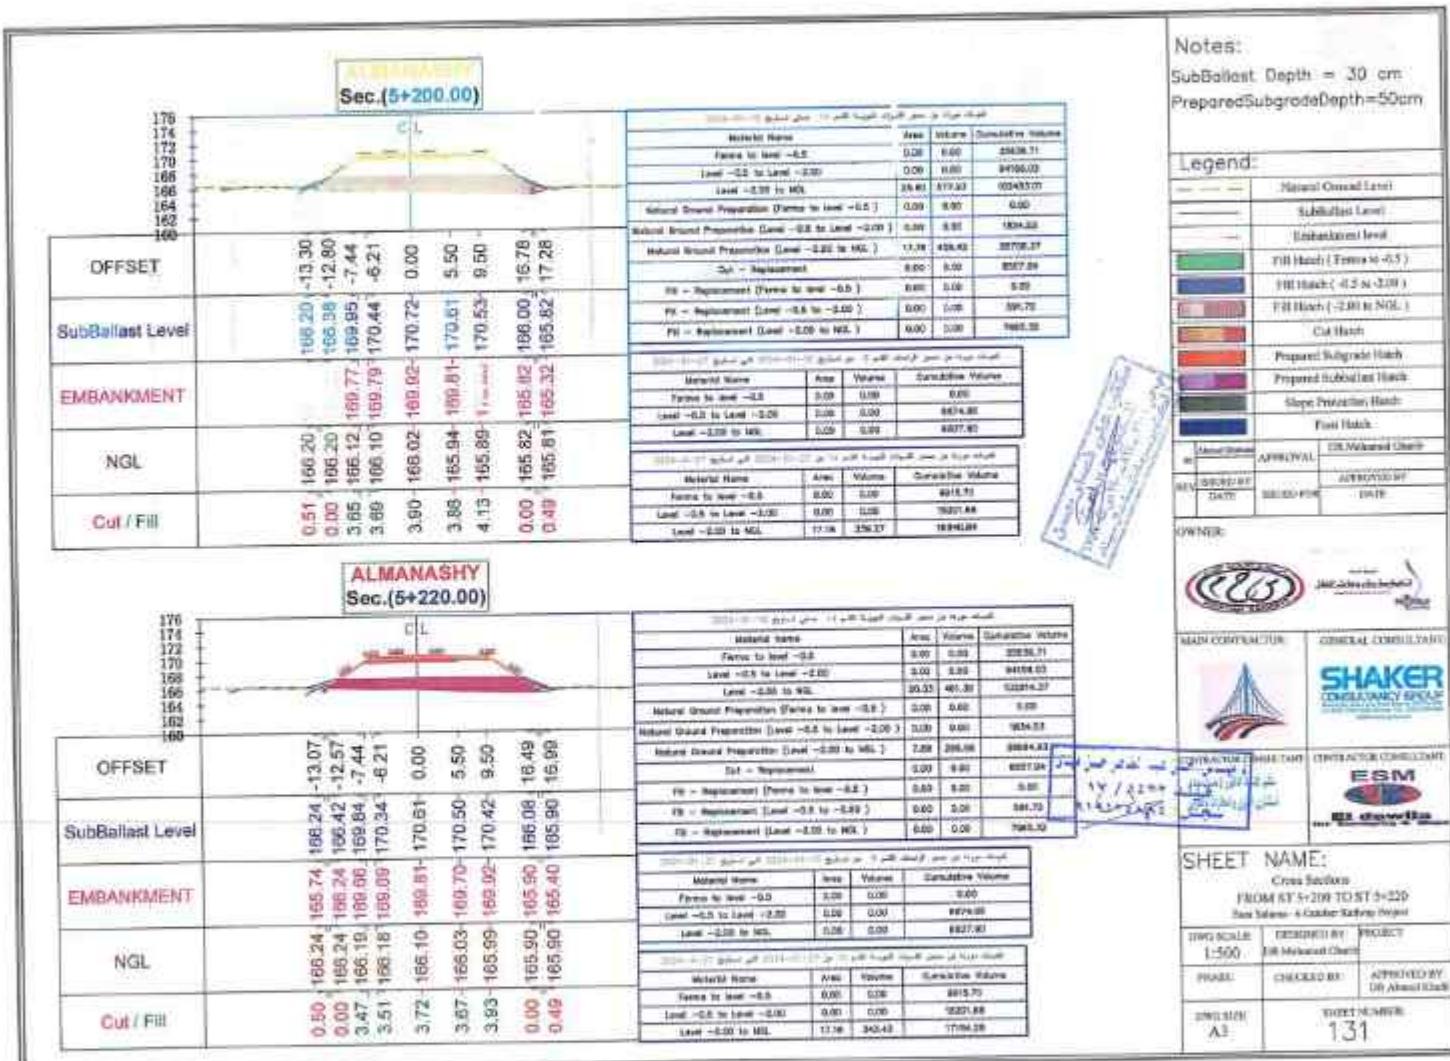

Notes:

SubBallast Depth = 30 cm
PreparedSubgradeDepth=50cm

Legend:		
	Natural Ground Level	
	Subgrade Level	
	Excavation (red)	
	Fill Hatch (Ferm to -0.5)	
	Fill Hatch (-0.5 to -2.0)	
	Fill Hatch (-2.0 to -3.0)	
	Cut Hatch	
	Prepared Subgrade Hatch	
	Prepared Cut Hatch	
	Slope Protection Hatch	
	Foot Hatch	
	Material Name	
	Area	
	Volume	
	Cumulative Volume	

APPROVAL BY: DR. Mahaad Ghaleb



SHAKER CONSULTANCY GROUP

CONTRACTOR RESPONSIBILITY ESM

DATE ISSUED: A3 SHEET NUMBER: 132

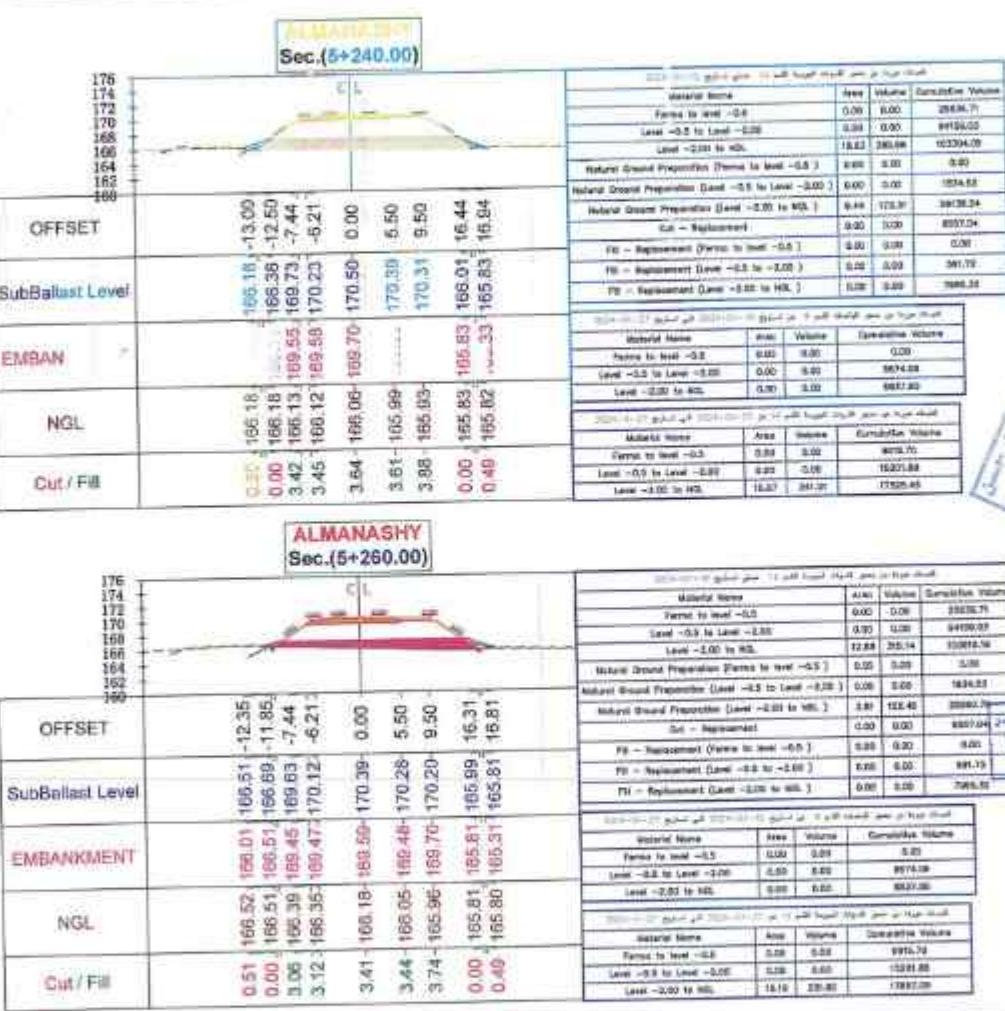

Notes:

SubBallast Depth = 30 cm
PreparedSubgradeDepth=50cm

Legend:


—	Normal Ground Level
—	SubBallast Level
—	Ballastment level
—	FILL Hatch (Perme to -0.5)
—	FILL Hatch (-0.5 to -2.00)
—	FILL Hatch (-2.00 to NGL)
—	Cut Hatch
—	Prepared Subgrade Hatch
—	Prepared Hatchet Hatch
—	Slope Protective Hatch
—	Face Hatch

SHEET NAME:
Cross Section
FROM ST 5+280 TO ST 5+300
For Sabana - 6 United Railway Project
DRAWN BY: PRODUCT: DR.Mohamed Ghali
SCALE: 1:500 APPROVED BY: DR.Mohamed Ghali
NAME: DRAWN BY: DR.Mohamed Ghali
DATE: 13/10/2018 SHEET NUMBER: 133

ALMANASHY
Sec.(5+280.00)

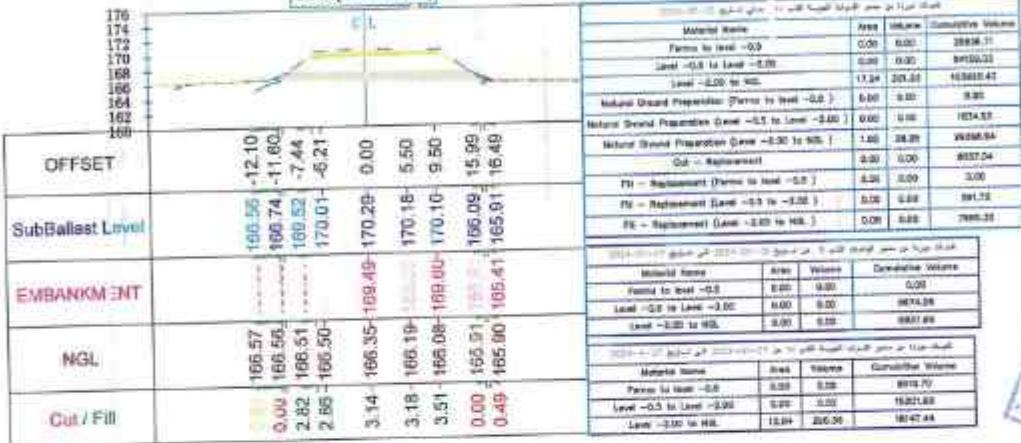




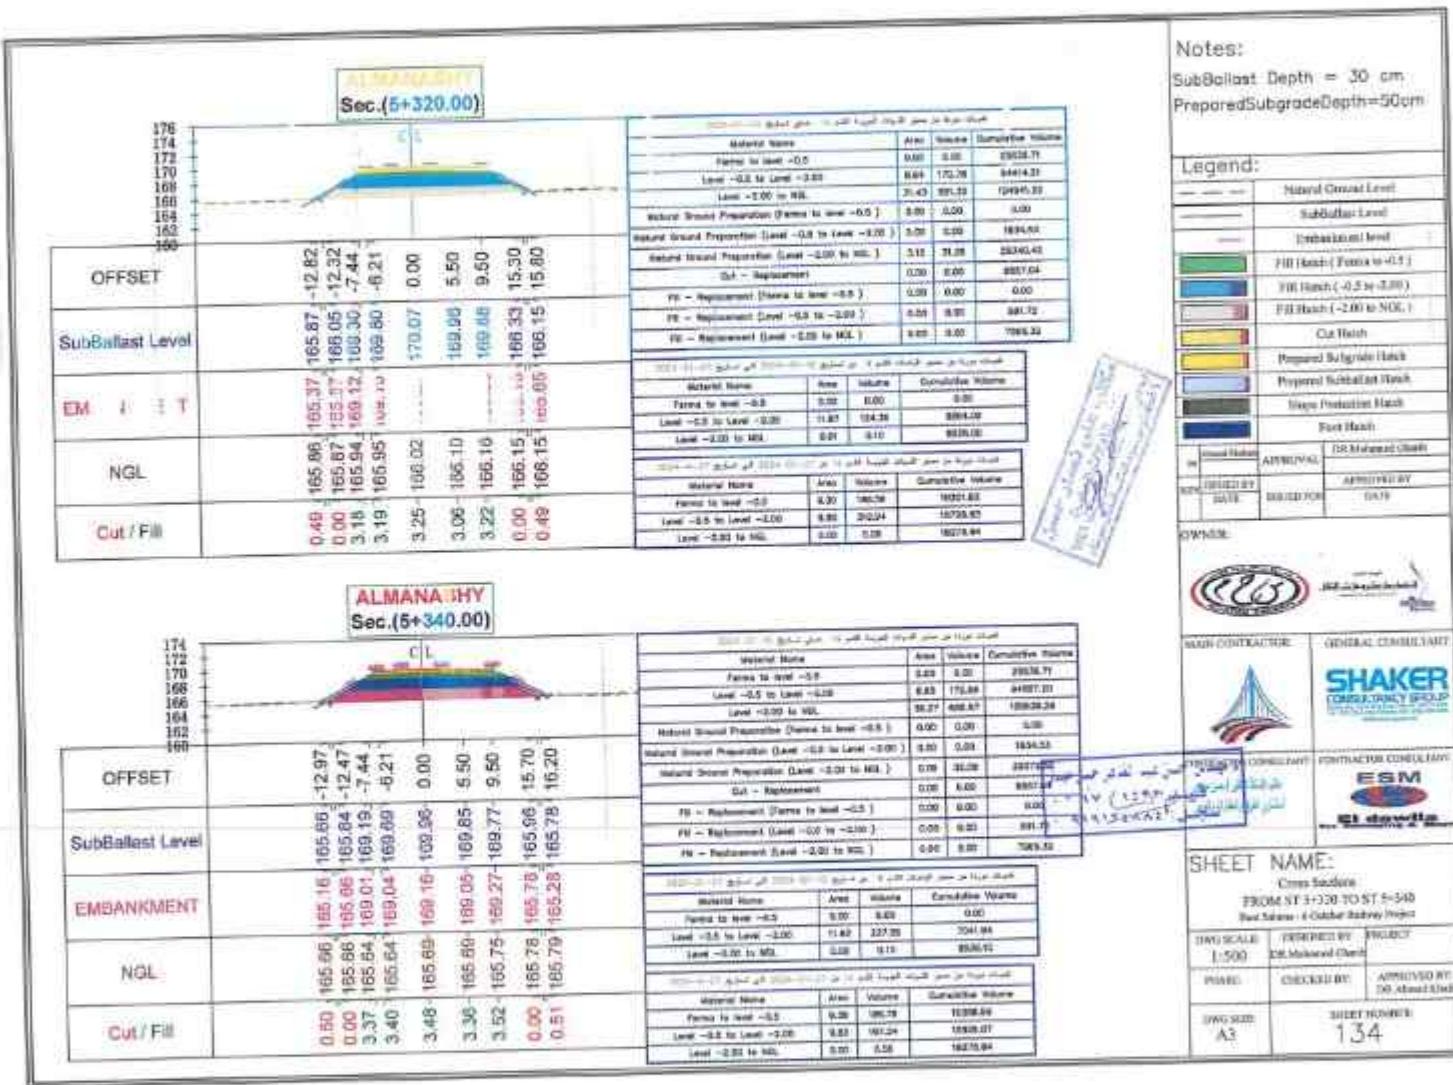

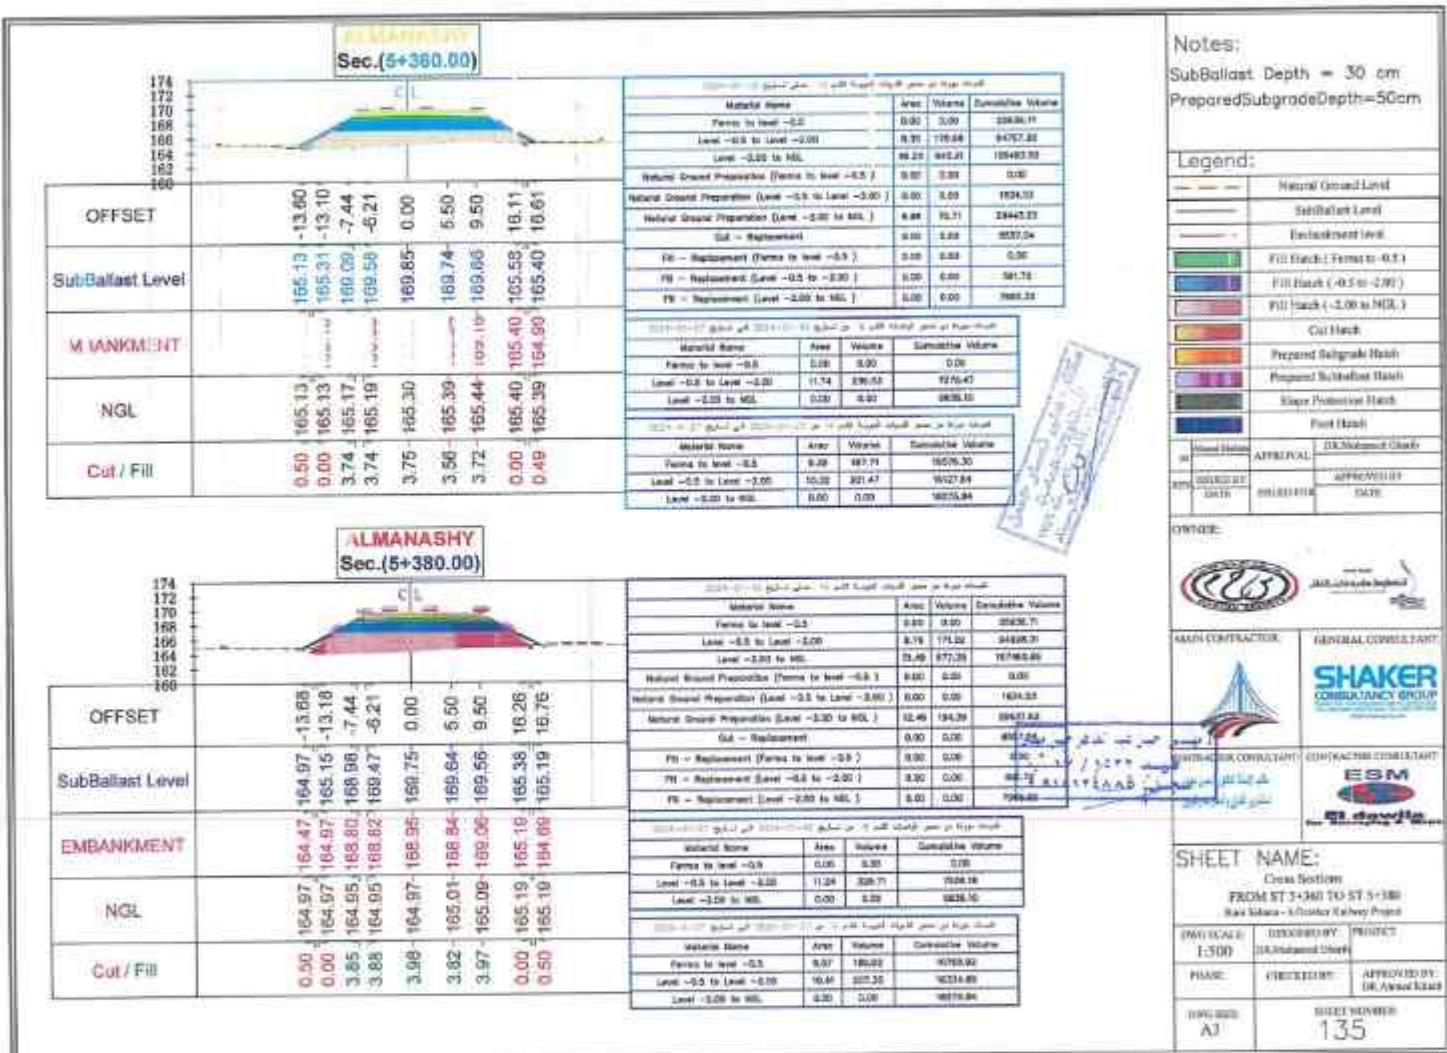

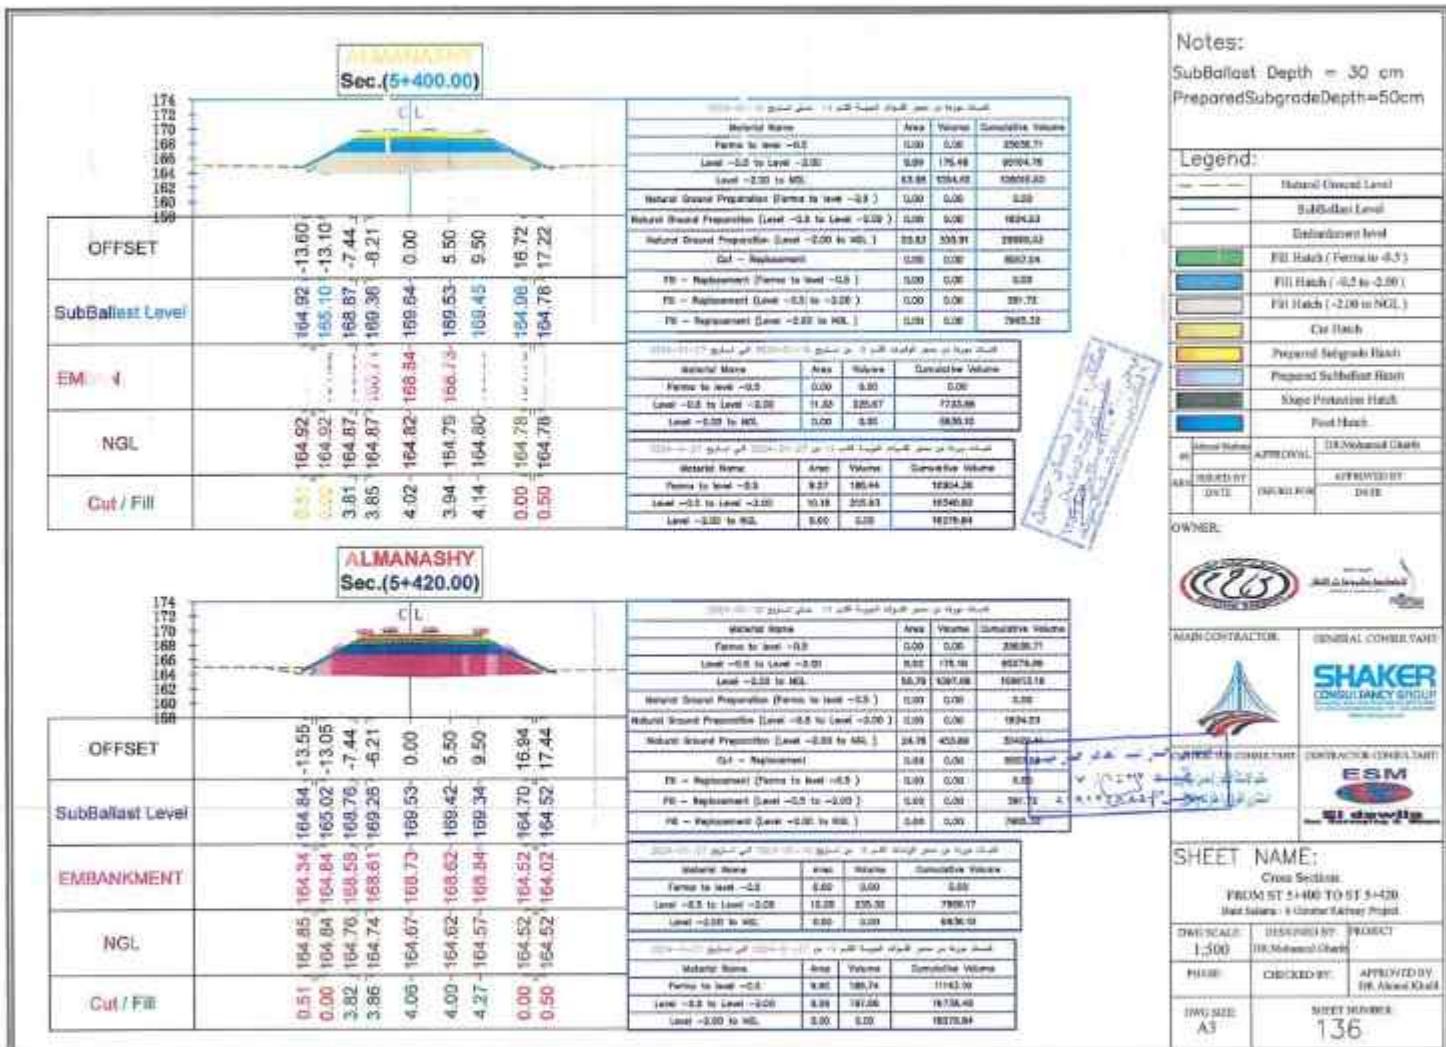

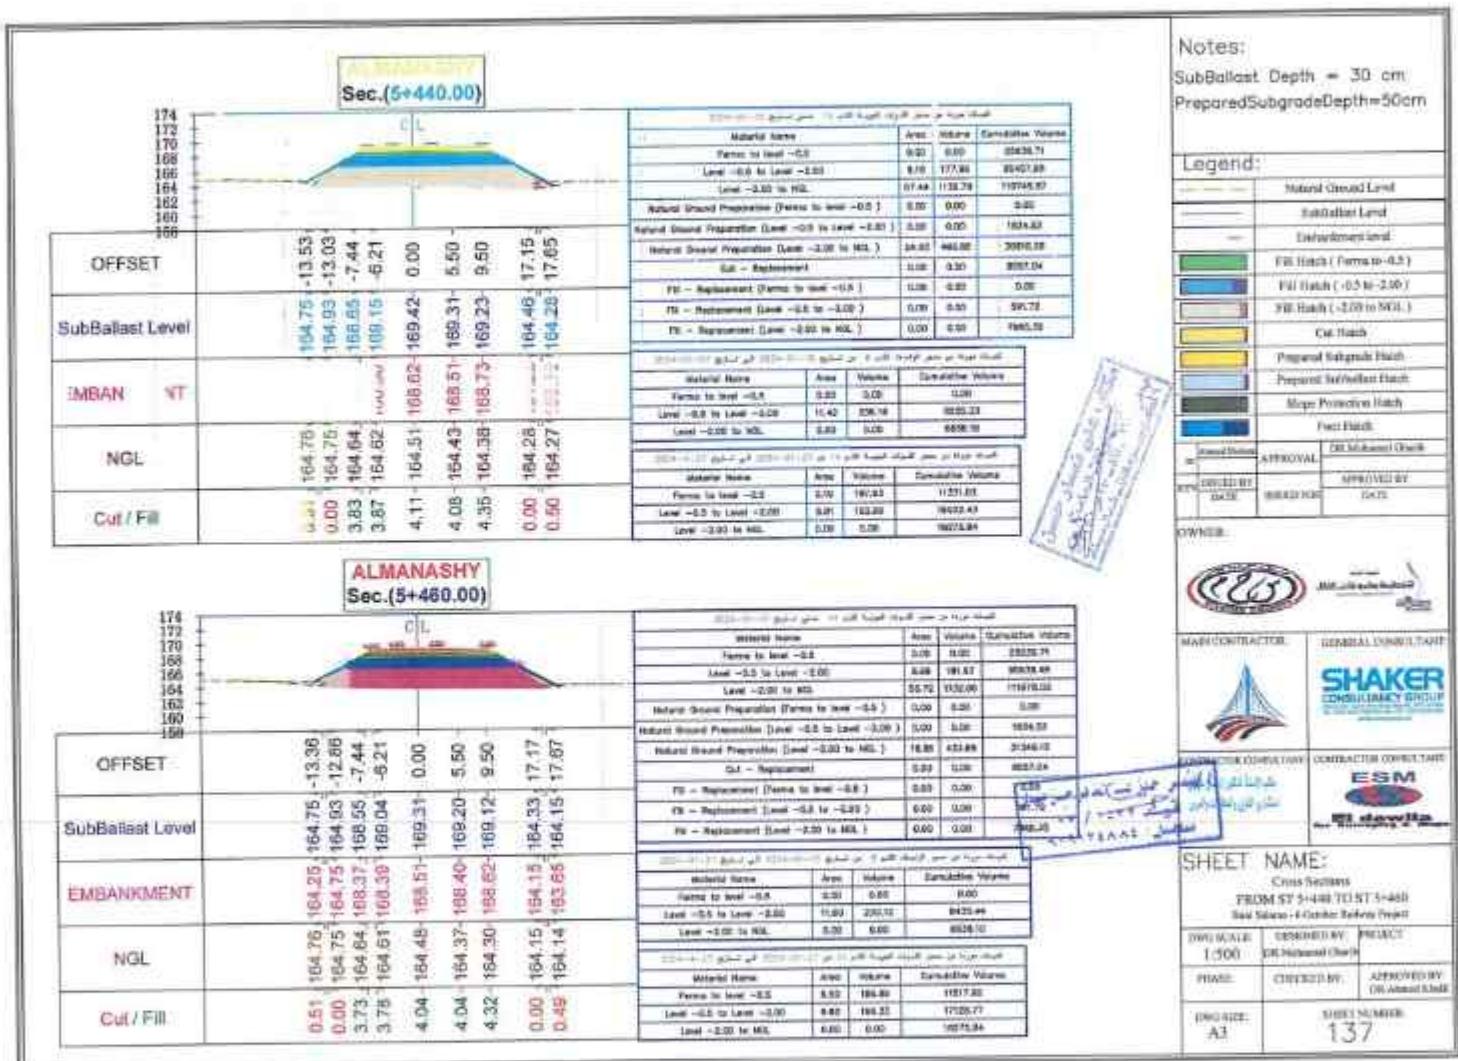

Notes:
SubBallast Depth = 30 cm
PreparedSubgradeDepth=50cm

Legend:

Natural Ground Level
SubBallast Level
Excavation Level

Fill Hatch (From < -0.5)

Fill Hatch (-0.2 to -2.0)

Fill Hatch (> -2.0 to NGL)

Cut Hatch

Prepared Subgrade Hatch

Prepared Excavation Hatch

Slope Protection Hatch

Fix Hatch

Sheet Number: APPROVAL BY: DR. Mohamed Chahat

DATE: APPROVED BY: DATE:

OWNER: APPROVED BY: DATE:

MAIN CONTRACTOR: GENERAL CONSULTANT:

SHAKER CONSULTANCY GROUP

CONTRACTOR CONSULTANT: ESMI

ESI Consultants

SHEET NAME:

Cross Sections
FROM ST 5+480 TO ST 5+500


DWG SCALE: DRAWN BY: PROJECT:

PHASE: CHECKED BY: APPROVED BY:


DWG SIZE: A3: DRAWN BY: APPROVED BY: DATE:

138

ALMANASHY
Sec.(5+480.00)

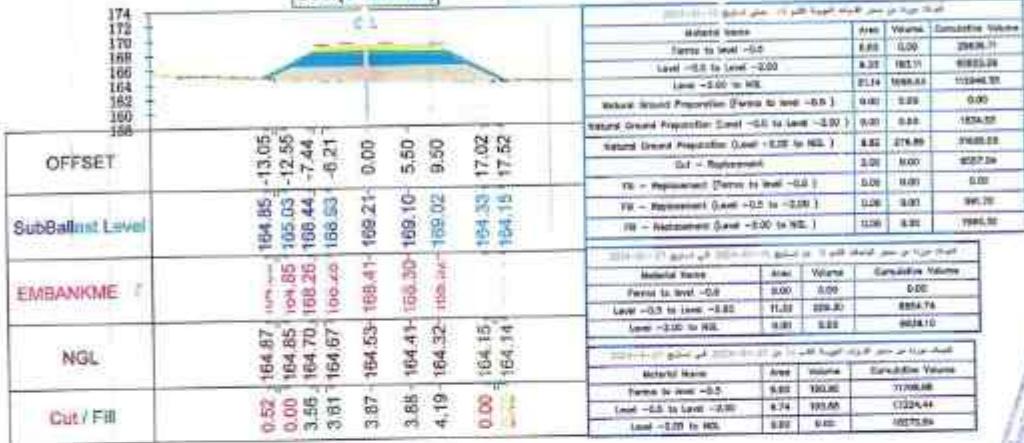

ALMANASHY
Sec.(5+500.00)

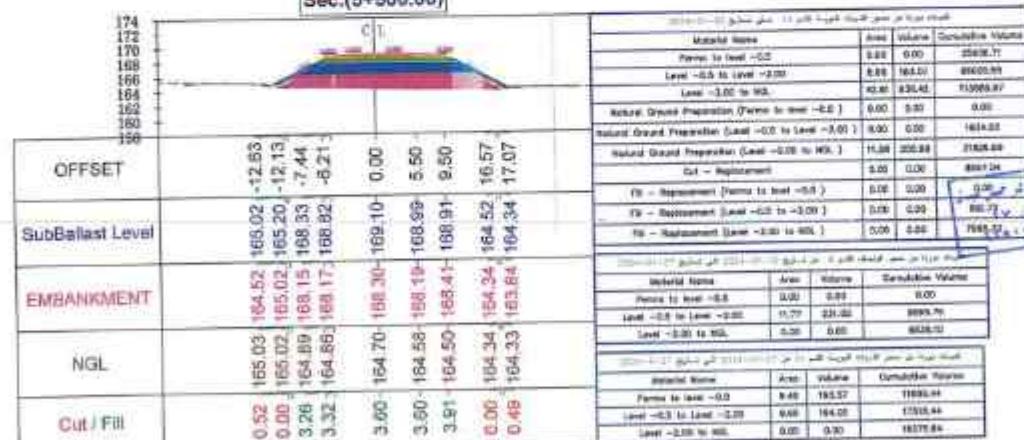


Notes:

SubBallast Depth = 30 cm
PreparedSubgradeDepth=50cm

Legend:

	Natural Ground Level
	Subgrade Level
	ErosionControl Blanket
	Fill Hatch (Positive > 0.3)
	Fill Hatch (0.3 to -2.00)
	Fill Hatch (-2.00 to NGL)
	Cut Hatch
	Prepared Subgrade Hatch
	Prepared Subballast Hatch
	Slope Protection Hatch
	Frost Hatch


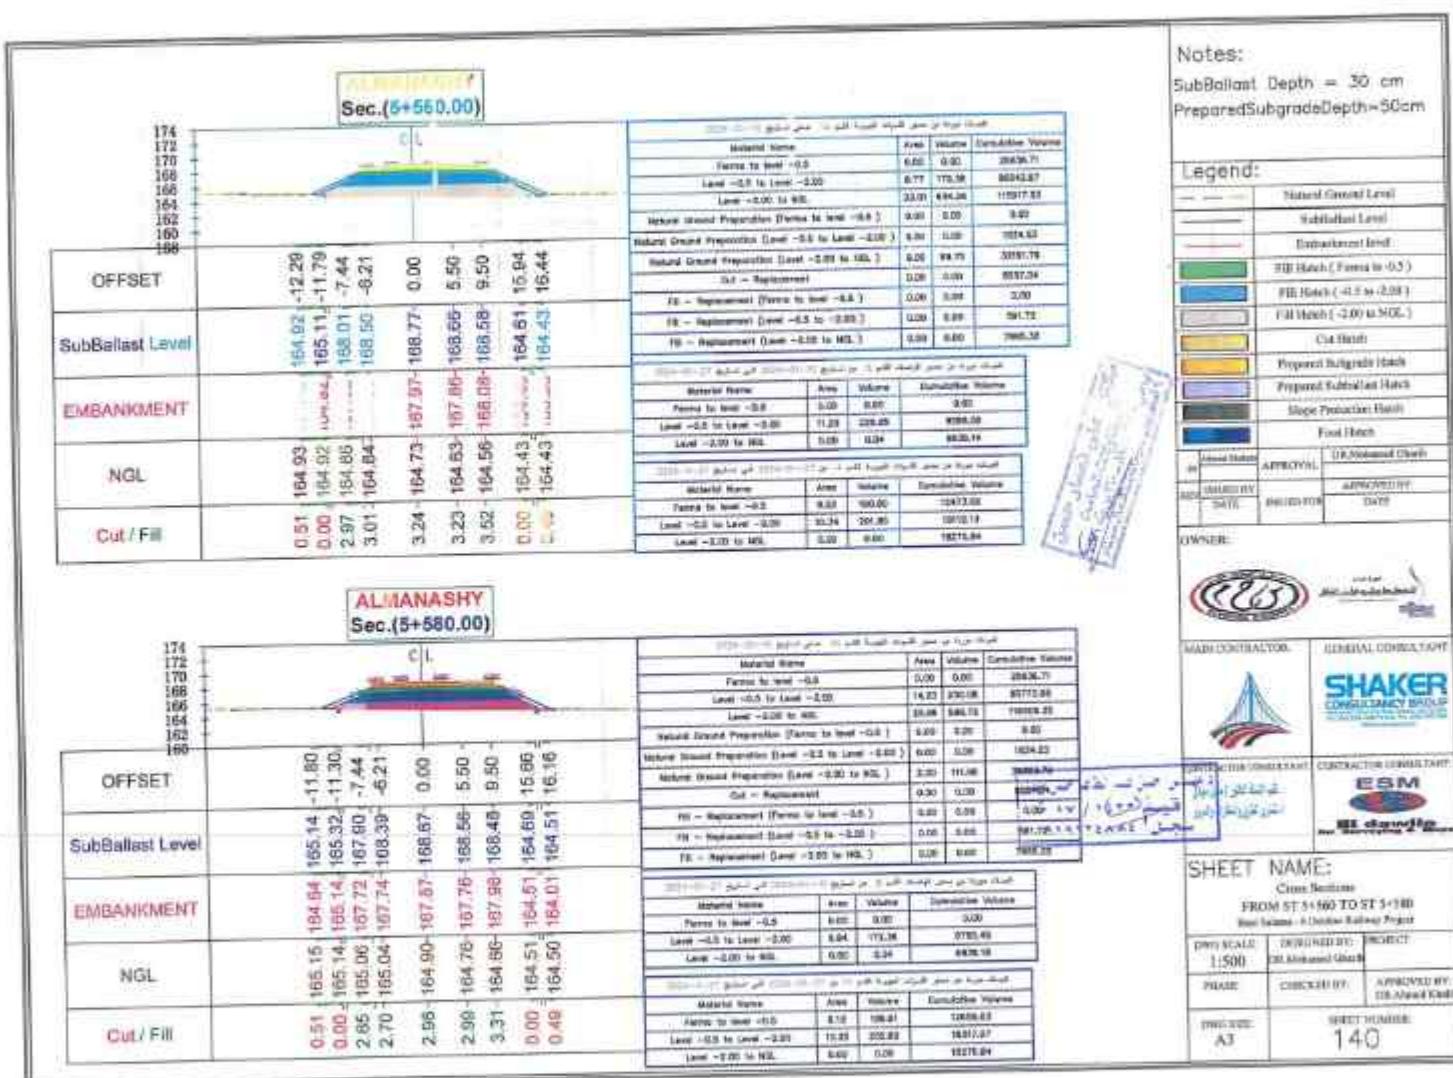


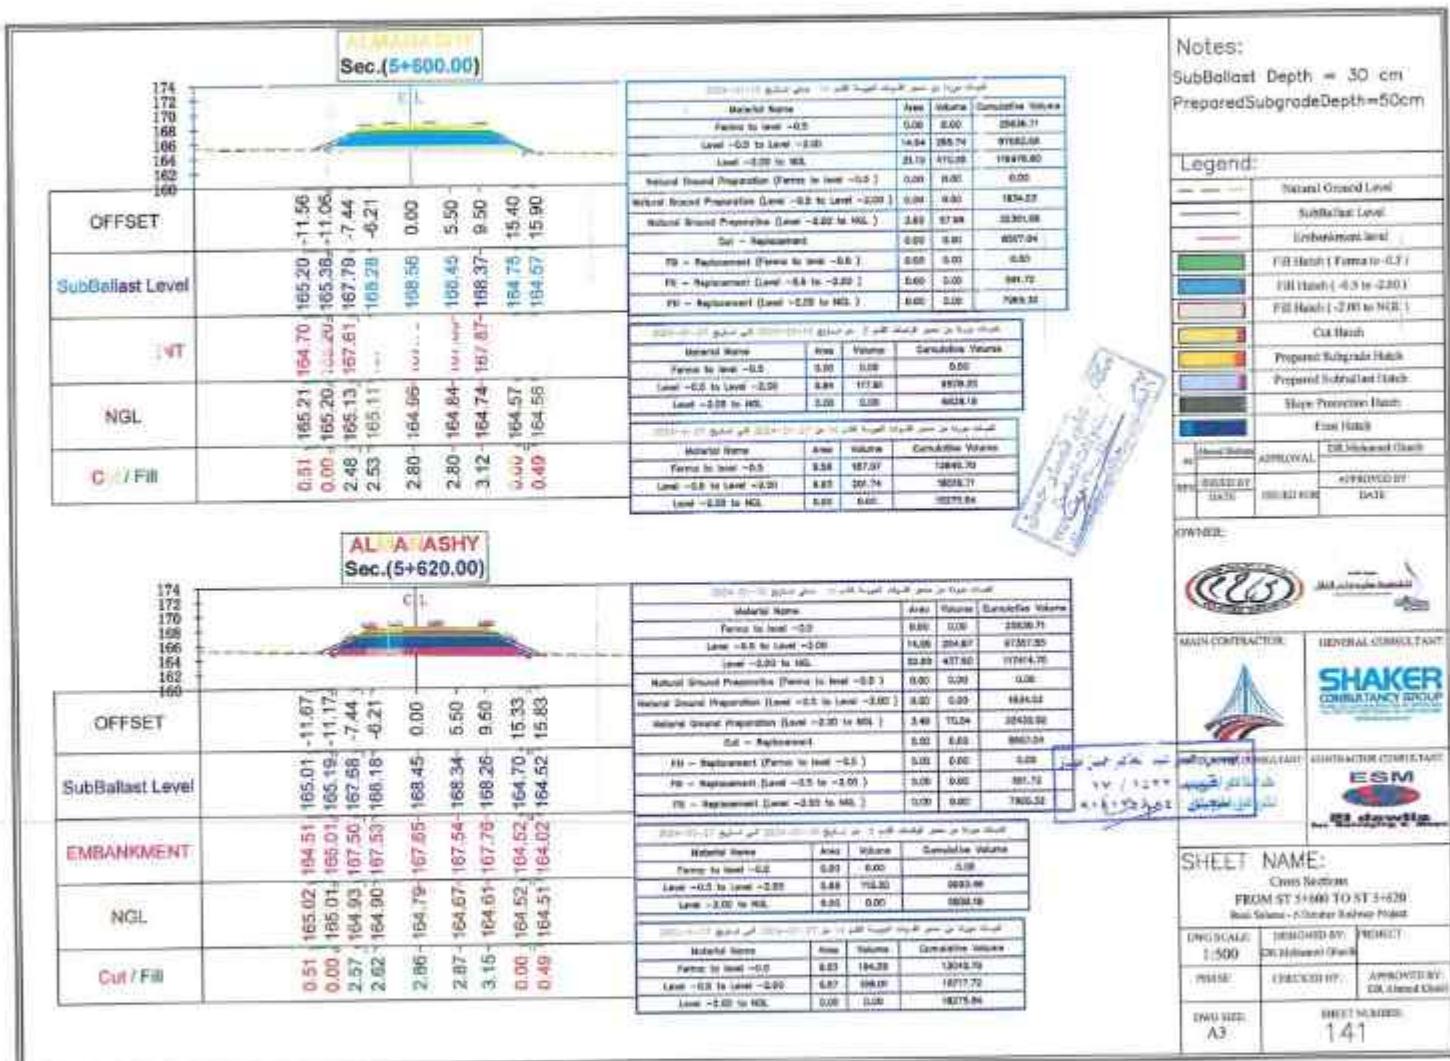

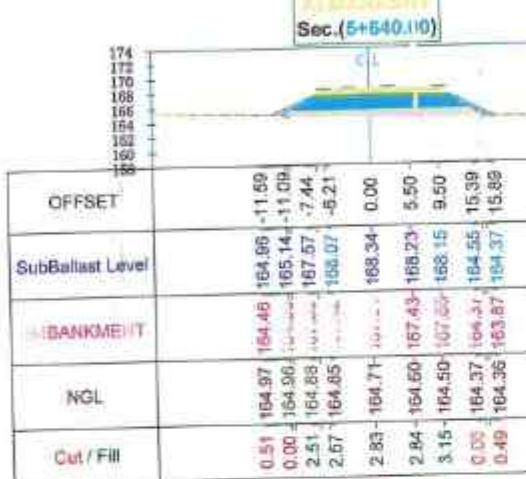

Notes:


Legend:	
	Natural Ground Level
	FIR Hatch (Format -02)
	FIR Hatch (-4.5 to -3.00)
	FIR Hatch (-3.00 to NOHL)
	Cut Hatch
	Prepared Subgrade Hatch
	Prepared No-Grade Hatch
	Ridge Protection Hatch
	Foot Hatch
	Approved
	AMENDMENT
	DRAFTER
	APPROVED BY
	DATE
	REMOVED BY
	REMOVED DATE

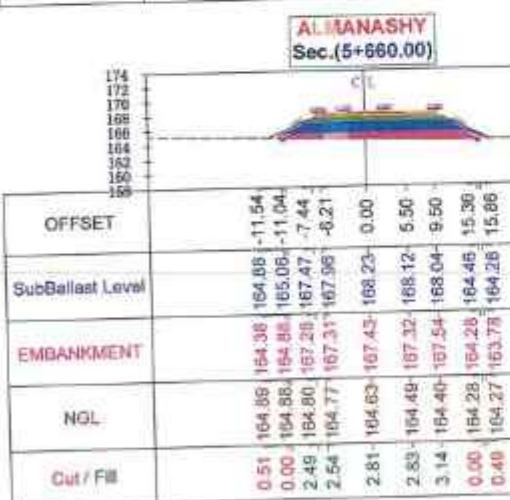



MAIN CONTRACTOR:		GENERAL CONSULTANT:	
 SHAKER <small>CONSULTANCY GROUP</small> <small>Engineering & Construction Services</small>			
 ESM <small>Engineering Services Management</small>			
PHASE:	CHECKED BY:	APPROVED BY:	
HNG-S200 A3		SHEET NUMBER: 142	

ALMAHASY
Sec.(5+680.00)

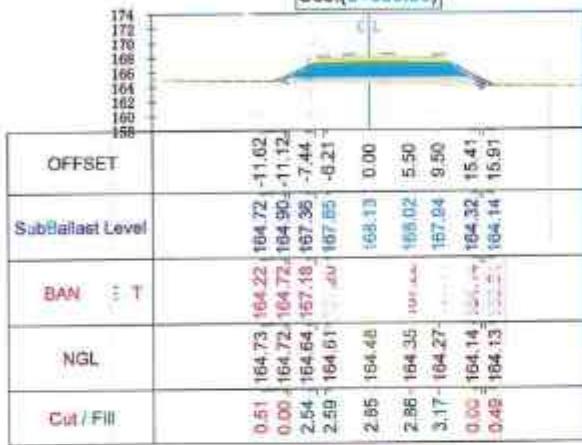

Material Name Area Volume Cumulative Volume			
Fines to level -0.5	0.00	0.00	0.00
Level -0.5 to Level -3.00	14.81	291.69	291.69
Level -3.00 to HSL	22.47	436.12	1128.81
Natural Ground Preparation (Fines to level -0.5)	0.00	0.00	0.00
Natural Ground Preparation (Level -0.5 to Level -2.00)	0.00	0.00	1824.81
Natural Ground Preparation (Level -2.00 to HSL)	2.46	43.91	1868.74
Cut - Replacement	0.00	0.00	0.00
FH - Replacement (Fines to level -0.5)	0.00	0.00	0.00
FH - Replacement (Level -0.5 to -2.00)	0.00	0.00	0.00
FH - Replacement (Level -2.00 to HSL)	0.00	0.00	0.00

ALMAHASY
Sec.(5+700.00)

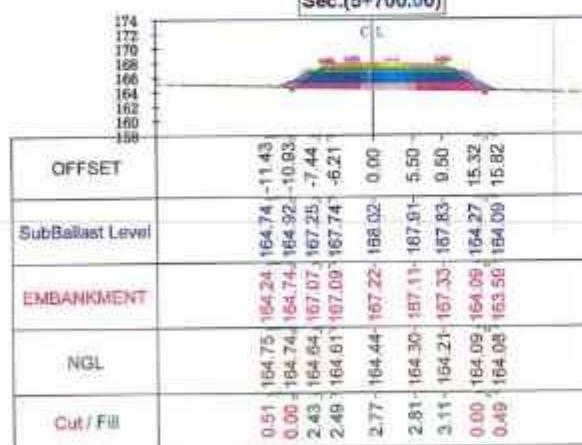

Material Name Area Volume Cumulative Volume			
Fines to level -0.5	0.00	0.00	0.00
Level -0.5 to Level -3.00	14.81	291.69	291.69
Level -3.00 to HSL	30.08	428.28	1119.97
Natural Ground Preparation (Fines to level -0.5)	0.00	0.00	0.00
Natural Ground Preparation (Level -0.5 to Level -3.00)	0.00	0.00	1624.62
Natural Ground Preparation (Level -3.00 to HSL)	2.84	49.99	1674.62
Cut - Replacement	0.00	0.00	0.00
FH - Replacement (Fines to level -0.5)	0.00	0.00	0.00
FH - Replacement (Level -0.5 to -3.00)	0.00	0.00	0.00
FH - Replacement (Level -3.00 to HSL)	0.00	0.00	0.00


Notes:
SubBallast Depth = 30 cm
PreparedSubgradeDepth=50cm


Legend:	
—	Natural Ground Level
—	Stabilized Level
—	Excavated Level
—	Fill Hatch (Thickness < 4.5)
—	Fill Hatch (-0.5 m to -3.00)
—	Fill Hatch (> -3.00 to HSL)
—	Cut Hatch
—	Prepared Subgrade Hatch
—	Prepared Subballast Hatch
—	Stabilized Hatch
—	Final Hatch
OWNER	





MAIN CONTRACTOR:	GENERAL CONSULTANT:
CONTRACTOR CONSULTANT:	CONTRACTOR CONSULTANT:

SHEET NAME:	
Cross Sections	
FBCM ST 3+680 TO ST 5+700	
DRAWN BY:	RECHECKED BY:
PHASE:	APPROVED BY:
DATE:	DR. Ahmed Khalil
DRAWN SIZE:	REVIEW NUMBER:
A3	143

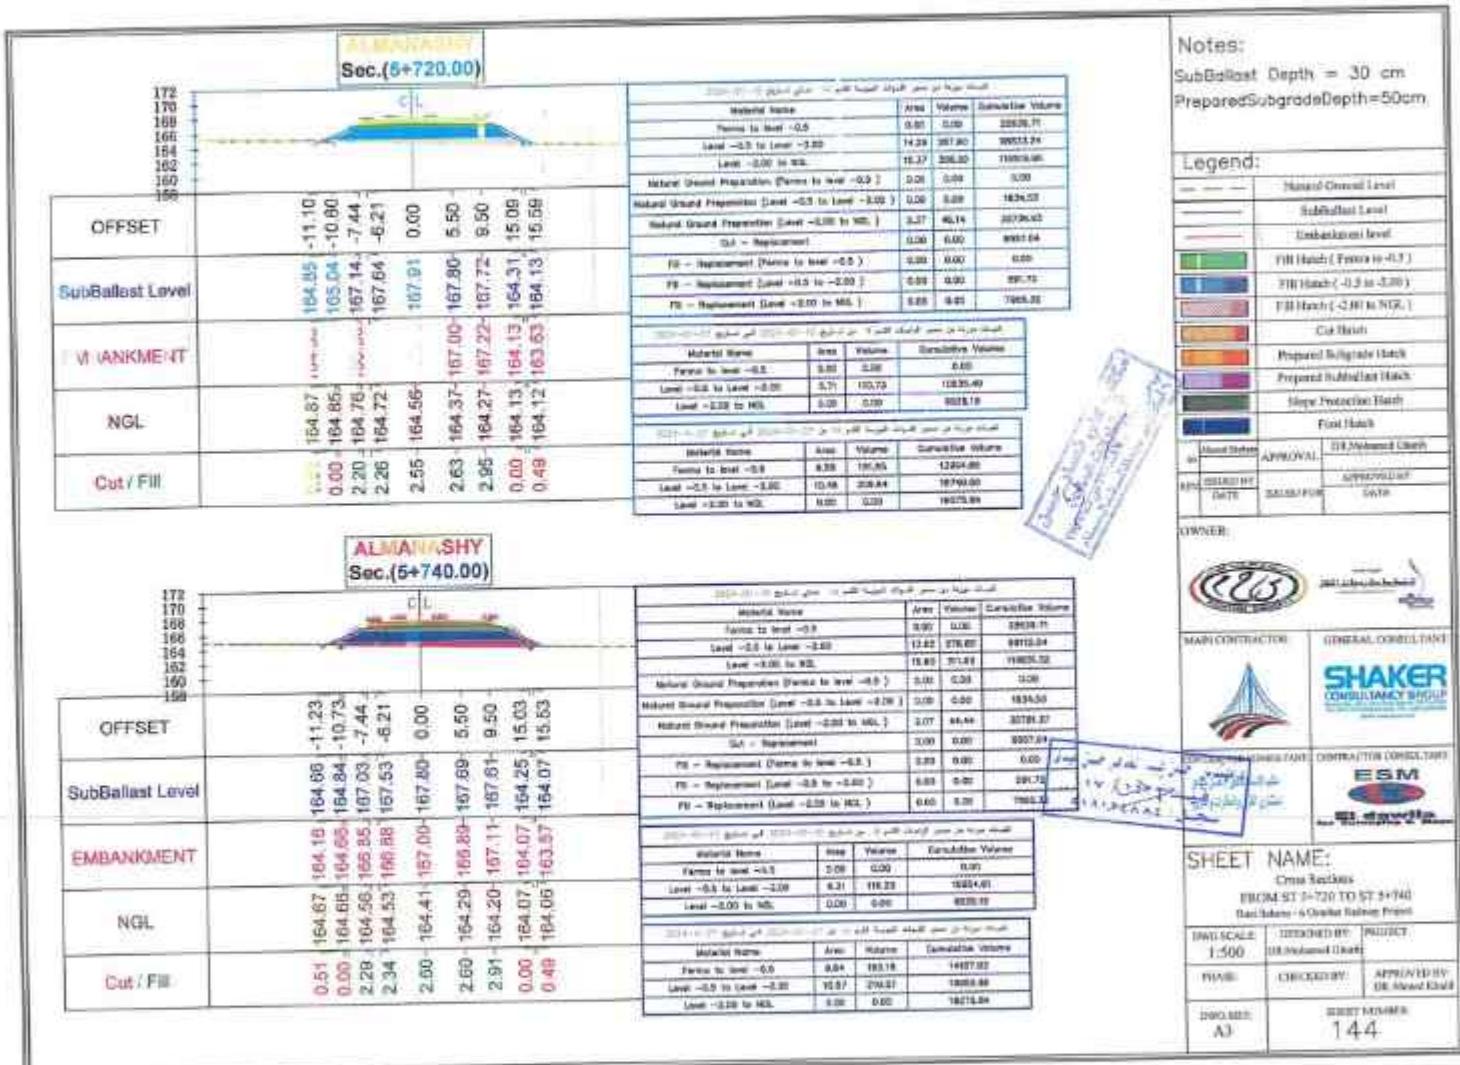

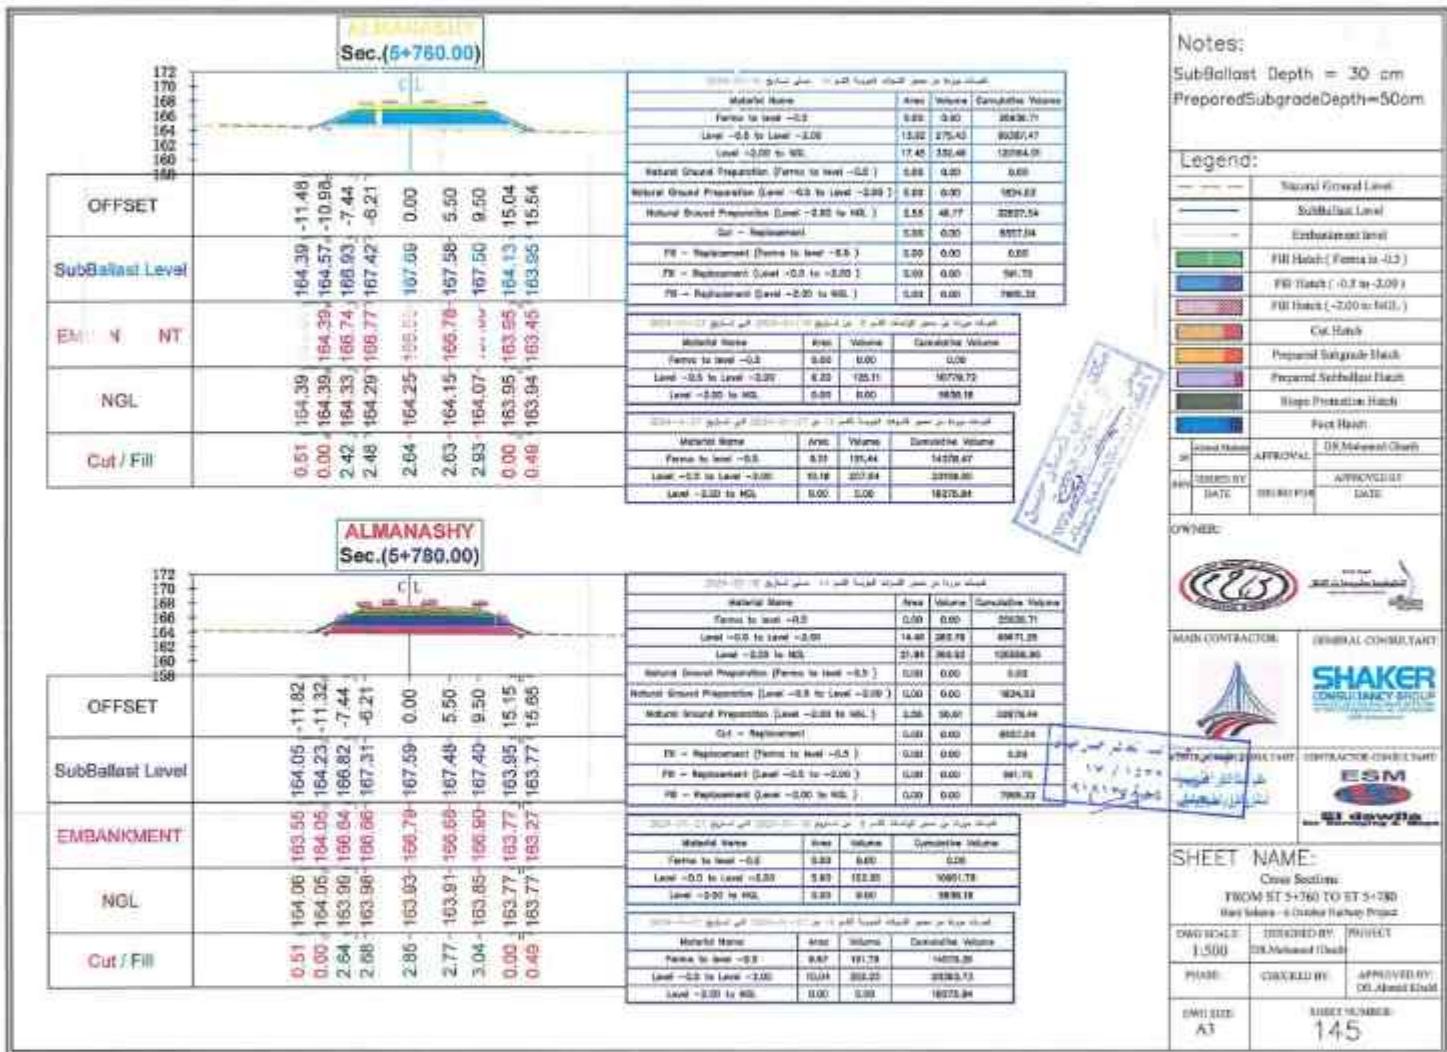

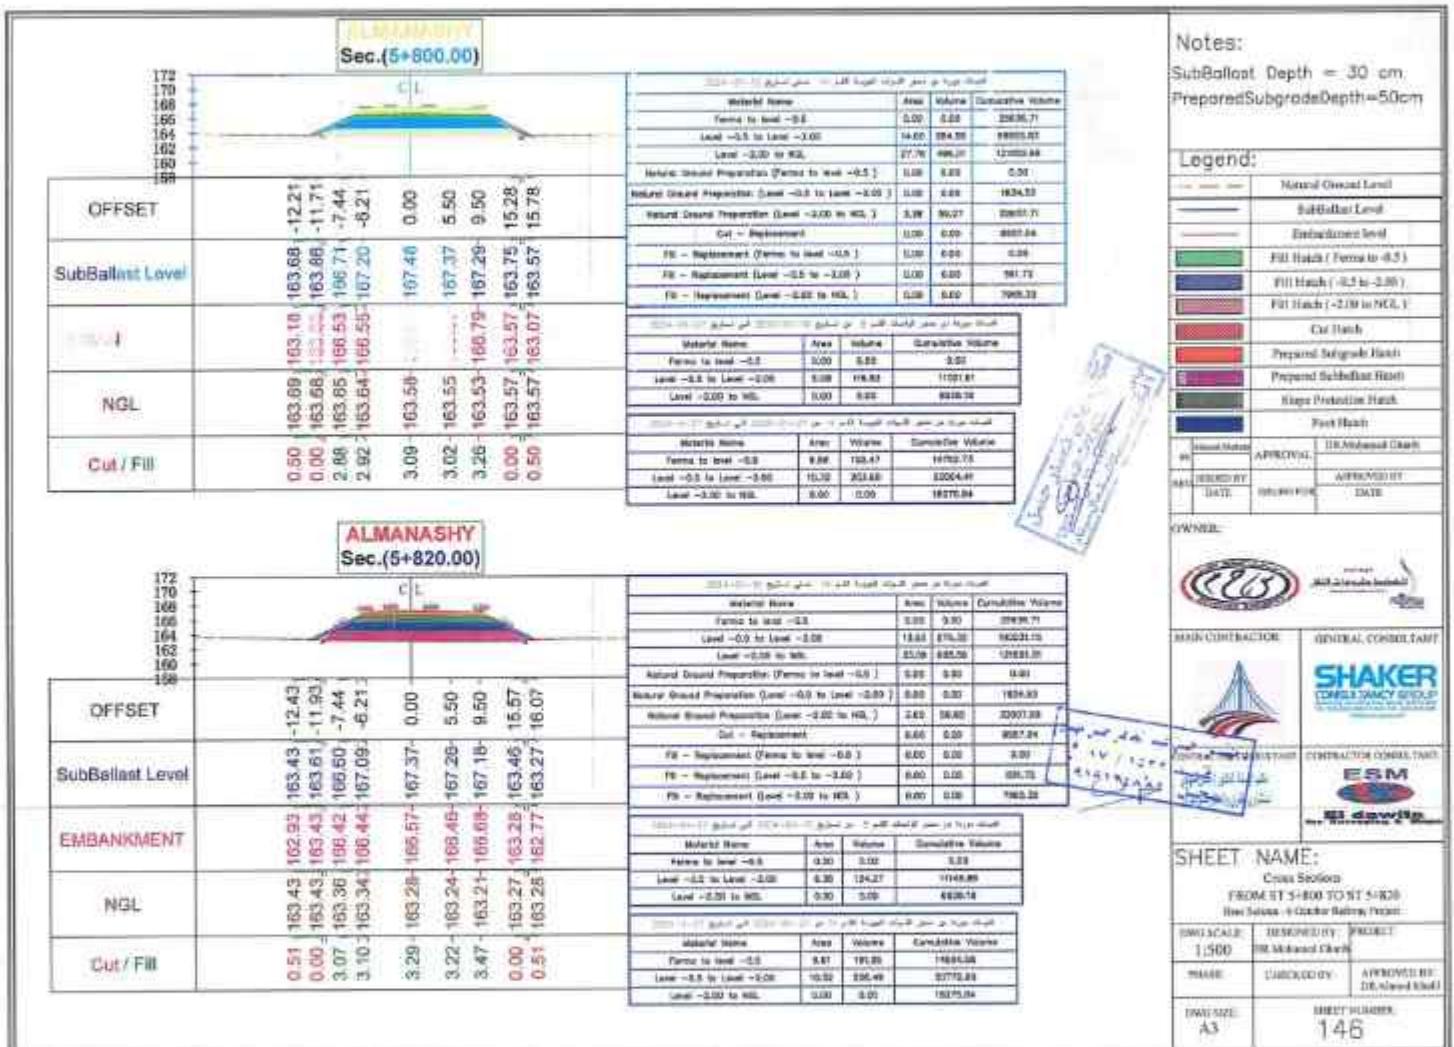

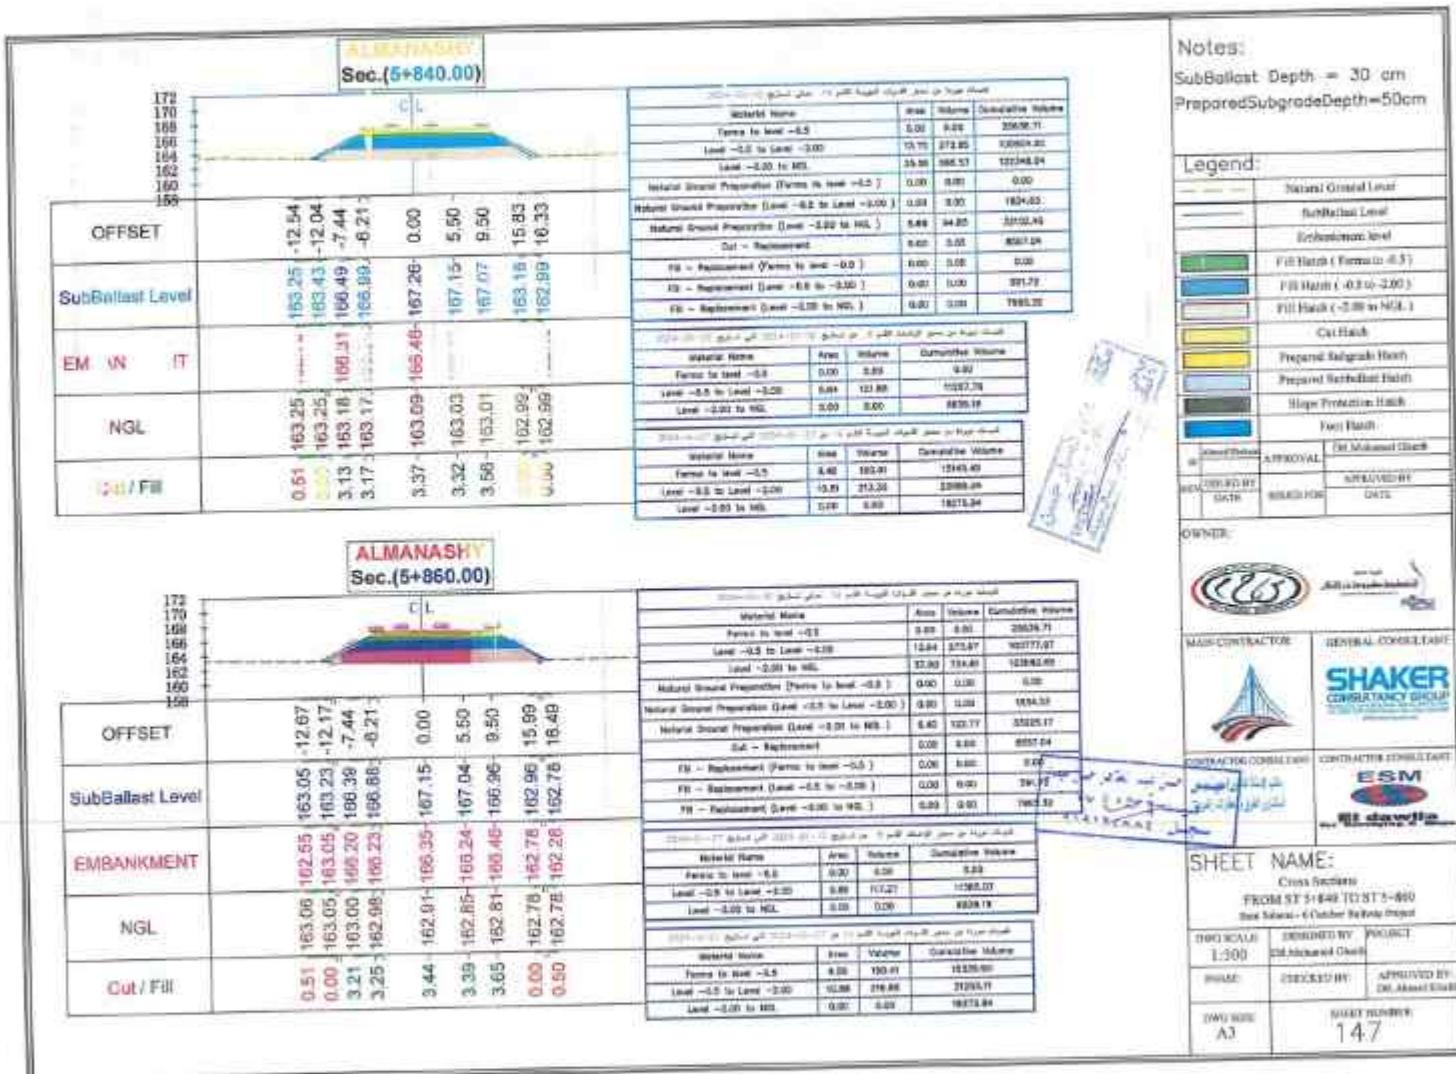

Notes:

SubBallast Depth = 30 cm
PreparedSubgradeDepth=50cm

Legend:

—	Material Graded Level
—	SubBallast Level
—	Backfillment Level
■	FILL Hatch (Fills to -0.5)
■	FILL Hatch (-0.5 to -2.00)
■	FILL Hatch (-2.00 to NOD.)
■	Cut Hatch
■	Prepared Subgrade Hatch
■	Prepared Subballast Hatch
■	Slope Protection Hatch
■	Final Hatch

IN: Stand Status APPROVAL OR Disallowed Status

RE: RELEASED BY APPROVED BY

REV: RELEASE DATE APPROVED DATE

OWNER:




MAIN CONTRACTOR:

GENERAL CONSULTANT:

SHAKER
CONSULTANCY GROUP


SHEET NAME:


Cross Section
FROM ST 5+880 TO ST 5+900

ALMANASHY
Sec.(5+880.00)

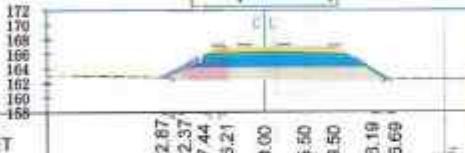


Material Name Area Volume Cumulative Volume			
Fills to level -0.5	0.00	0.00	28000.71
Level -0.5 to Level -0.01	13.26	315.28	31155.99
Level -0.01 to MGL	61.21	142.37	32578.36
Natural Ground Preparation (Fills to level -0.5)	0.00	0.00	0.00
Natural Ground Preparation (Level -0.5 to level -0.01)	0.00	0.00	0.00
Natural Ground Preparation (Level -0.01 to MGL)	0.11	125.64	33533.91
B - Backfill	0.00	0.00	0333.94
F1 - Replacement (Fills to level -0.5)	0.00	0.00	0.00
F2 - Replacement (Level -0.5 to -0.01)	0.00	0.00	0.00
F3 - Replacement (Level -0.01 to MGL)	0.00	0.00	0.00

ALMANASHY
Sec.(5+900.00)

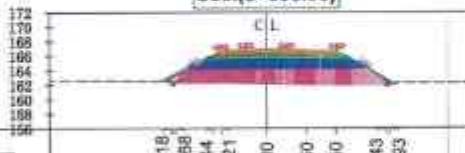

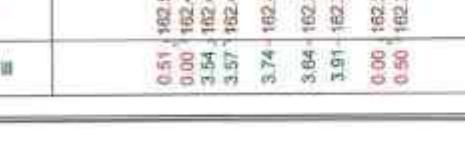
Notes:
SubBallast Depth = 30 cm
PreparedSubgradeDepth=50cm

Legend:			
—	Natural Ground Level	—	Indication Level
—	Excavation limit	—	Excavation limit
Fill Hatch (Firm to -0.5)	Fill Hatch (-0.5 to -2.0)	Fill Hatch (-2.0 to NOL)	Cat Hatch
Prepared Subgrade Hatch	Prepared Subballast Hatch	Slope Protection Hatch	Foot Hatch


APPROVAL DATE APPROVED BY DATE ISSUED BY

OWNER: 




SHEET NAME:			
DRAWN SIZE:	ISSUED NUMBER:		
A3	149		

ALMANASHY Sec.(5+920.00)

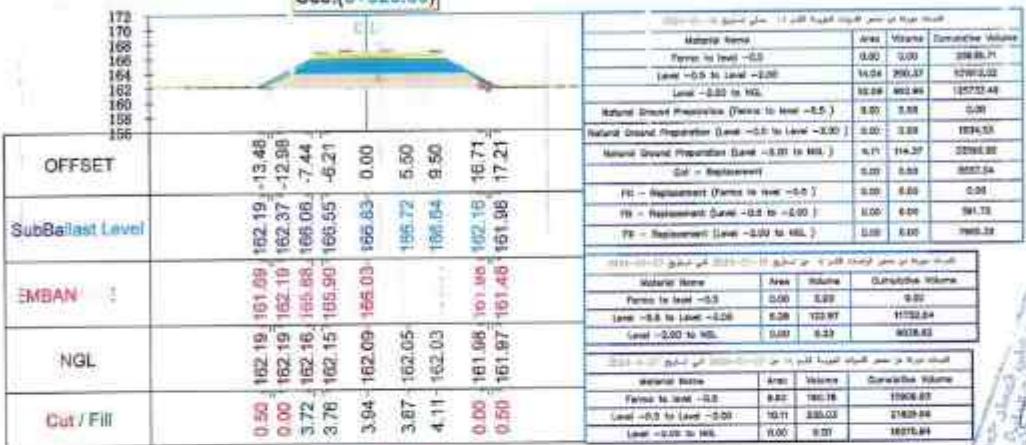

ALMANASHY Sec.(5+940.00)

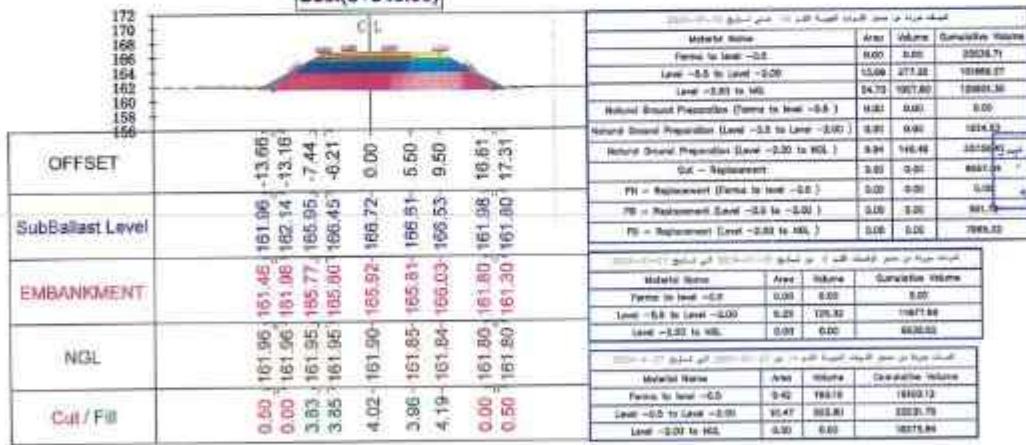

Notes:

SubBallast Depth = 30 cm
PreparedSubgradeDepth=50cm

Legend:

—	Natural Ground Land
—	Ballast/Soil Land
—	Embankment Level
■	FILL Hatch (From to level -0.5)
■	FILL Hatch (-0.5 to -2.0)
■	FILL Hatch (-2.0 to NGL)
■	Cut Hatch
■	Prepared Subgrade Hatch
■	Prepared Subballast Hatch
■	Neglect Protection Hatch
■	Foot Hatch

APPROVAL: DRAWN AND CHECKED BY:
REVIEWED BY: APPROVED BY:
DATE: DATE:

OWNER:



MAIN CONTRACTOR: GENERAL CONSULTANT:
SHAKER CONSULTANCY GROUP

ASSISTANT CONTRACTOR: CONTRACTOR CONSULTANT:
ESM

SHEET NAME:

Cross Section
FROM ST 5+960 TO ST 5+980
Rail Section : 6 Double Railway Project

DRAWN BY: DRAWN AND CHECKED BY: PROJECT:
NAME: CHECKED BY: APPROVED BY:
DATE: DRAWN DATE:
DRAWING NUMBER: 150
A3

ALMANASHY
Sec.(5+960.00)



OFFSET

SubBallast Level

EMBANKMENT

NGL


Cut / Fill

Material Name	Area	Volume	Cumulative Volume
From to level -0.5	0.00	0.00	0.00
Level -0.5 to Level -2.00	19.89	124.89	124.89
Level -2.00 to WL	84.88	1088.91	1173.80
Natural Ground Preparation (From to level -0.5)	0.00	0.00	0.00
Natural Ground Preparation (Level -0.5 to Level -2.00)	0.00	0.00	0.00
Cut - Replacement	0.00	0.00	0.00
FH - Replacement (From to level -0.5)	0.00	0.00	0.00
FH - Replacement (Level -0.5 to -2.00)	0.00	0.00	0.00
FH - Replacement (Level -2.00 to WL)	0.00	0.00	0.00

Material Name	Area	Volume	Cumulative Volume
From to level -0.5	0.00	0.00	0.00
Level -0.5 to Level -2.00	4.12	102.40	102.40
Level -2.00 to WL	0.00	0.00	0.00

Material Name	Area	Volume	Cumulative Volume
From to level -0.5	0.00	0.00	0.00
Level -0.5 to Level -2.00	14.30	347.79	347.79
Level -2.00 to WL	0.00	0.00	0.00

ALMANASHY
Sec.(5+980.00)

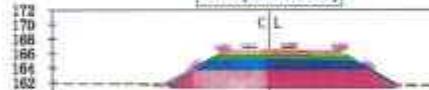

OFFSET

SubBallast Level

EMBANKMENT

NGL

Cut / Fill

Material Name	Area	Volume	Cumulative Volume
From to level -0.5	0.00	0.00	0.00
Level -0.5 to Level -2.00	14.05	350.33	500.33
Level -2.00 to WL	52.00	1244.88	1745.21
Natural Ground Preparation (From to level -0.5)	0.00	0.00	0.00
Natural Ground Preparation (Level -0.5 to Level -2.00)	0.00	0.00	0.00
Cut - Replacement	0.00	0.00	0.00
FH - Replacement (From to level -0.5)	0.00	0.00	0.00
FH - Replacement (Level -0.5 to -2.00)	0.00	0.00	0.00
FH - Replacement (Level -2.00 to WL)	0.00	0.00	0.00

Material Name	Area	Volume	Cumulative Volume
From to level -0.5	0.00	0.00	0.00
Level -0.5 to Level -2.00	5.97	131.07	131.07
Level -2.00 to WL	0.00	0.00	0.00

Material Name	Area	Volume	Cumulative Volume
From to level -0.5	9.71	191.83	191.83
Level -0.5 to Level -2.00	10.20	246.09	246.09
Level -2.00 to WL	0.00	0.00	0.00

