



## مهل اضافة

### واردة من المنطقة الحادى عشر - جنوب سيناء

اسم العميل: تنفيذ اعمال الجسر الترابى والاعمال الصناعية بقطاع العاصمة الادارية  
ضمن مشروع انشاء القطار الكهربائى السريع (العين السخنة - العاصمة  
الادارية - العلمين - مطروح) فى المسافة من الكم ٧,٥ الى الكم ٩,٥  
بطول ٢ كم فى الاتجاهين

اسم الشركة المنفذة: شركة الندى للمقاولات العمومية والتركيبات

عقد العملية رقم: (٢٠٢١/٢٠٢٠/٥٠٤)

قيمة التعاقدية: ٤٤ مليون جنيه

تاريخ بدء العملية: ٢٠٢١/٦/٣

تاريخ النهو طبقا للمتعاقد: ٢٠٢٢/٦/٢

تاريخ النهو طبقا لآخر مد منه: ٢٠٢٢/١٢/٢

المطلوب: مد منه العملية (٦ اشهر) ليصبح تاريخ النيو ٢٠٢٣/٦/٢

المبررات: ورد خطاب المنطقة المخرجه بشأن مد منه المشروع للأسباب الآتية:-

مد فترة تنفيذ العقود السارية لمده (٦ اشهر) طبقا لقرار مجلس الوزراء بالجلسة رقم (٢٣٠)  
بتاريخ ٢٠٢٣/٢/٢٢ بمد جميع التعاقدات الجارى تنفيذها لمده ستة اشهر وذلك لمواجهة الآثار  
السلبية المترتبة على تداعيات الازمات العالمية الحالية

إعداد مهندس:

مدير عام (الطرق):


وافق و يعتمد ...

الخوقيع

لواء مهندس / حسام الدين مصطفى  
رئيس الهيئة العامة للطرق والكبارى

مكتب الأستاذ الدكتور / حسن مهدي

ت.ف : 26126051

ص.ب 174 القاهرة الجديدة- رمز بريدي 11835

استشاري الطرق والمطارات والحرور

سجل هندسي : 4/1978

السادة الاستشاري العام (مكتب SYSTRA )

تحية طيبة وبعد !!!

نتشرف بان نرفق سيالتكم عليه المستخلص رقم ( 8 ) ختامي

لعملية : اصلاح الجسر الترابي لمشروع الخطار الكهربائي المربع (المنطقة العاصمة الادارية-العلمين-مطروح ) لقطاع

من المحطة 47+500 كم الى المحطة 49+500 كم في الاتجاه

تنفيذ : شركة القدي للمقاولات العمومية والتركيبات

عقد رقم : ( 504 / 2020 / 2021 ) في 2 / 6 / 2021

وذلك للمراجعة والاعتماد حتي يتكفي لمهندس الهيئة استكمال إجراءات صرف المستخلص وعمل استمارة 50 ع . ح .

يرجاء التكرم بالاحاطة والتنبيه باللائم

وتفضلوا سيالتكم بقبول وفير التحية .

تحريرا في : / / 2024 .

مرافقات عدد ( 10 )

- SUBCONTRACTOR CONTRACT
- BOQ
- SITE HANDOVER
- CROSS SECTION
- QS SHEETS
- FINAL INVOICE (A3) (6 COPIES)
- INTERIM INVOICES
- APPROVED AS BUILT.

بالإضافة الى نسخة رقمية تشمل جميع المرافقات & MIRS - IRS



أستاذ دكتور / حسن مهدي - اسناد الطرق والمطارات والحرور بجامعة عين شمس

Tel : +2 01227483563

Email: Drhassanmahdy@gmail.com

عائلي (1) - قطعة 134 - المســتثمــرين الجــنــوبية - التجمع الخامس - القاهرة الجديدة



العقد رقم ( ٢٠٢١ / ٢٠٢٠ / ٥٠٤ ) في ٢ / ٦ / ٢٠٢١

رقم البند	نوع العمل	الطاقة	الوحدة	مقدار العمل السابق إجراؤه	مقدار الأعمال التي تمت خلال هذه المدة	مقدار الأعمال التي تمت حتى الآن	جاري / نهائي	جملة مقدار الأعمال التي تمت حتى الآن	استقطاع أو حرج	البقي بعد الاستقطاع	الملاحظات
											جنية
١	أعمال حفر باستخدام المعدات الميكانيكية لجميع أنواع التربة جدا التربة الصخرية	١٧,٠٠	م <sup>٣</sup>		١٥٢٢,٠٠	١٥٢٢,٠٠	ختامي	٢٥٨٧٤,٠٠	جنية	٢٥٨٧٤,٠٠	(١) برأى تطبيق بنود التعاقد . (٢) المهندسون متواجدون . (٣) العلامات الارشادية والتحذيرية متواجده (٤) لافئات العملية متواجده (٥) المكاتب متواجده (٦) المعسل متواجده (٧) فني تأمين سلامة المرور متواجد . (٨) التقارير الشهرية والنصف شهرية والاسبوعية والبرنامج الزمني متواجد . (٩) بوليصة التأمين تبدأ من ١٥ / ١١ / ٢٠٢١ وتنتهي في ١٥ / ١١ / ٢٠٢٢ . (١٠) تم احتساب مسافة المدق نسبة وتناسب .
٢	أعمال حفر باستخدام المعدات الميكانيكية في التربة المتماسكة جدا التربة الصخرية	٢٠,١٠	م <sup>٣</sup>	٦٥٣٥٥,٠٠	١٨٢٥,٠٠	٦٧١٨٠,٠٠	ختامي	١٣٥٠٣١٨,٠٠	جنية	١٣٥٠٣١٨,٠٠	
٣	أعمال حفر بالمعدات الميكانيكية في تربة صخرية ذات إجهاد ( ١٠٠ - ٢٠٠ ) كجم / سم <sup>٢</sup>	٥٤,٠٠	م <sup>٣</sup>	١٦٠٠٠,٠٠	٨٠٤,٠٠	١٦٨٠٤,٠٠	ختامي	٩٠٧٤١٩,٠٠		٩٠٧٤١٩,٠٠	
	أعمال حفر بالمعدات الميكانيكية في تربة صخرية ذات إجهاد ( ٢٠٠ - ٣٠٠ ) كجم / سم <sup>٢</sup>	٦٥,٥٠	م <sup>٣</sup>	٩٠٠٠٠,٠٠	١٢٤٠,٠٠	٢١٢٤٠,٠٠	ختامي	١٣٩١٢٢,٠٠		١٣٩١٢٢,٠٠	
٤	أعمال حفر بالمعدات الميكانيكية في تربة صخرية ذات إجهاد ( ٣٠٠ - ٤٠٠ ) كجم / سم <sup>٢</sup>	٧٦,٠٠	م <sup>٣</sup>	٤٧٥٠٠,٠٠	٣٢٨٢,٠٠	٥٠٧٨٢,٠٠	ختامي	٣٨٥٩٤٣٢,٠٠	٠,٠٠	٣٨٥٩٤٣٢,٠٠	
	أعمال تحميل و نقل تربة صالحة للردم مطلوبة للمواصفات مسافة لنقل ٢ كم	٥٠,٠٠	م <sup>٣</sup>	٣٢٠٠٠,٠٠	٢٤٥٢,٠٠	٣٤٤٥٢,٠٠	ختامي	١٧٢٢٦٠,٠٠		١٧٢٢٦٠,٠٠	
٥	مسافة مدق ٢ كم	٠,٧٥	م <sup>٣</sup>	٣٢٠٠٠,٠٠	٢٤٥٢,٠٠	٣٤٤٥٢,٠٠	ختامي	٢٥٨٣٩,٠٠		٢٥٨٣٩,٠٠	
	أعمال تحميل و نقل تربة صالحة للردم مطلوبة للمواصفات مسافة لنقل ١٠ كم	٥٧,٠٠	م <sup>٣</sup>	٦٣٠٠٠,٠٠	٣٦٢٨,٠٠	٦٦٦٢٨,٠٠	ختامي	٣٧٩٧٧٩٦,٠٠		٣٧٩٧٧٩٦,٠٠	
٦	مسافة مدق ١ كم	٠,٢٥	م <sup>٣</sup>	٦٣٠٠٠,٠٠	٣٦٢٨,٠٠	٦٦٦٢٨,٠٠	ختامي	١٦٦٥٧,٠٠		١٦٦٥٧,٠٠	
	أعمال تحميل و نقل تربة صالحة للردم مطلوبة للمواصفات مسافة لنقل ١١ كم	٥٨,٠٠	م <sup>٣</sup>	٧٣٩٨٢,٠٠	٤٤٤٨,٠٠	٧٨٤٣٠,٠٠	ختامي	٤٥٤٨٩٤,٠٠		٤٥٤٨٩٤,٠٠	
٧	مسافة مدق ١١ كم	٢,٧٥	م <sup>٣</sup>	٧٣٩٨٢,٠٠	٤٤٤٨,٠٠	٧٨٤٣٠,٠٠	ختامي	٢١٥٦٨٢,٥٠		٢١٥٦٨٢,٥٠	
	أعمال تحميل و نقل تربة صالحة للردم مطلوبة للمواصفات مسافة لنقل ٢٠ كم	٧٧,٠٠	م <sup>٣</sup>	٦٧٨٣,٠٠	٦٧٨٣,٠٠	٦٧٨٣,٠٠	ختامي	٥٢٢٢٩١,٠٠		٥٢٢٢٩١,٠٠	
٨	مدق في مسافة لنقل بطول ٩ كم	٢,٢٥	م <sup>٣</sup>	٦٧٨٣,٠٠	٦٧٨٣,٠٠	٦٧٨٣,٠٠	ختامي	١٥٢٦١,٧٥		١٥٢٦١,٧٥	
	أعمال توريد وفرش طبقة تلميس ( Prepared Subgrade ) مسافة نقل ٧٦ كم	٢٦٦,٠٠	م <sup>٣</sup>	١٥٥٠٠,٠٠	٩٠٥,٠٠	١٦٤٠٥,٠٠	ختامي	٦٠٠٤٢٣٠,٠٠		٦٠٠٤٢٣٠,٠٠	
٩	أعمال توريد وفرش طبقة اساس ( Subballast ) مسافة نقل ٧٦ كم	٣٧٤,٠٠	م <sup>٣</sup>	١١٠٠٠,٠٠	٩٢٤,٠٠	١١٩٢٤,٠٠	ختامي	٤٤٥٩٥٧٦,٠٠		٤٤٥٩٥٧٦,٠٠	
١٠	توريد و التركيب طبقة من التسليح الصناعي جوجريد للتداخل لا يقل عن ١٠ % ذات قوة شد ٣٠٠ كجم / سم <sup>٢</sup> في الاتجاهين Baxial	٧٢,٠٠	م <sup>٣</sup>	١٦٦٠,٠٠	١,٠٠	١٦٦١,٠٠	ختامي	١١٩٥٩٢,٠٠		١١٩٥٩٢,٠٠	
١١	أعمال توريد و ردم طبقة إحتلال من ( رمل + نسيج ) بسمية ١ : ٢	٣٠٠,٠٠	م <sup>٣</sup>	٨٢٠٠,٠٠	٢١٠,٠٠	٨٤١٠,٠٠	ختامي	٢٥٢٣٠٠٠,٠٠		٢٥٢٣٠٠٠,٠٠	
١٢	أعمال توريد و صب غرساته حديدية سمك ١٥ سم لمحلية الإكثاف و الميول الجانبية ذات إجهاد لا يقل عن ٢٥٠ كجم / سم <sup>٢</sup> حتى ارتفاع ١٠ متر رأسي	٣٥٥,٠٠	م <sup>٣</sup>		١٥٠٤,٠٠	١٥٠٤,٠٠	ختامي	٥٣٣٩٢٠,٠٠		٥٣٣٩٢٠,٠٠	
١٣	أعمال توريد و صب غرساته حديدية لقمات العمليات والميول الجانبية ذات إجهاد لا يقل عن ٢٥٠ كجم / سم <sup>٢</sup>	٢٢٠,٠٠	م <sup>٣</sup>		١٤٤,٠٠	١٤٤,٠٠	ختامي	٣١٦٨٠,٠٠		٣١٦٨٠,٠٠	
الإجمالي											
٢٢٢٥٦٤٤٥,٢٥											
فقط لثلاث وثلاثون مليون وثلاثمائة وستة وخمسون ألف واربعمائة وخمسة واربعون و ١٠٠١٢٥ جليها لاغير											



## محضر اعتماد حصر كميات



التاريخ : ٨ - ٥ - ٢٠٢٣

اسم المشروع : مشروع القطار السريع (العين المسخنة - العلمين)  
قامت شركة اكس واي زد (XYZ) للأعمال المساحية ( استشاري الاعمال المساحية لهيئة الطرق والكبارى )  
باعتتماد الكميات المنفذة الخاصة بشركة : .: الندى للمقاولات العمومية والتركيبات

م	من المحطة رقم	الى المحطة رقم	التصنيف	الكمية بالمتر المكعب	ملاحظات
1	47+500	49+500	اعمال حفر شامل حفر لزوم الاحلال	155,068	كمية اجمالية بدون تصنيف الاجهادات
2			اعمال ردم	179512.06	كمية اجمالية بدون حساب مسافة النقل
3			اعمال الأساس المساعد (prepared sub-grade)	16405.05	
4			اعمال الأساس sub-ballast	11924.67	
5			اعمال إحلال من ١+٢ رمل للبريخ ارقام ٩٣٠+٤٧ - ٢٢٠+٤٩	8410.07	
6			اعمال فرش جيوجريد ذات قوة شد ٣٠ biaxial	1661	

ملاحظات :-

كمية اجمالية من بداية العمل حتى تاريخه

مهندس الهيئة  
٢٠٢٣/٠٥/٠٨

استشاري الهيئة  
٢٠٢٣/٠٥/٠٨

استشاري المساحة  
٢٠٢٣/٠٥/٠٨

مهندس الشركة المنفذة

الكمية  
للمقاولات العمومية  
٢٠٢٣/٠٥/٠٨



## بيان أعمال مستخلص ختامي رقم ٨

رقم البند بالمقابلة	بيان الأعمال		النسبة ١٠٠% (م ٢)
	أعمال الطرق		
2_1	بالمتر المكعب أعمال حفر باستخدام المعدات الميكانيكية في التربة المشبعة بعدا قريبة الصخرية (استخدام الكازور) وشوية المطح بآلات التوسية و فرش بالمواد الاصطناعية للوصول إلى نسبة الرطوبة المطلوبة والتمك الجيد بالهراست للوصول إلى أقصى كثافة جافة (95% من الكثافة الجافة القصوى) ومعمل على البند تحميل ونقل التربة الزائدة لمسافة ٥٠٠ متر من محور الطريق ويتم التخليط طبقا للنسب المصممة والقطاعات العرضية المولجة والرسومات التفصيلية المتعددة والبند بجميع مشتلاته طبقا لاصول الصناعة ومواصفات الهيئة العامة للطرق والكبارى وتعليمات المهندس المشرف.		887.86
3_1	بالمتر المكعب أعمال حفر بالمعدات الميكانيكية في تربة صخرية		
	ذات الجهد ( ٩٠٠٠٠٠ ) كجم / سم ٢	803.63	
	ذات الجهد ( ٢٠٠٠٠٠ ) كجم / سم ٢	1240.15	
	ذات الجهد ( ٤٠٠٠٠٠ ) كجم / سم ٢	3281.5	
	ومعمل على البند الاتي		
	١- تحميل ونقل نتاج الحفر لمسافة لا تقل عن ٥٠٠ متر		
1_3	١- إزالة التربة الجاهزة باستخدام المعدات الميكانيكية		
	٢- توريد تربة مطابقة للمواصفات وتخليطها باستخدام آلات التوسية بسك لا يزيد عن ٢٥ سم لاستكمال المنسوب التصميمي لتشكيل الجسر والاراف ( نسبة تحمل كافيورتيا لا تقل عن ١٠ % ) ورشها بالمواد الاصطناعية للوصول إلى نسبة الرطوبة المطلوبة والتمك الجيد بالهراست للوصول إلى أقصى كثافة جافة ( 95% من الكثافة الجافة القصوى ) ويتم التخليط طبقا للنسب المصممة والقطاعات العرضية المولجة والرسومات التفصيلية المتعددة والبند بجميع مشتلاته طبقا لاصول الصناعة ومواصفات الهيئة العامة للطرق والكبارى وتعليمات المهندس المشرف .		
	٣- في حالة طلب جهاز الاراف زيادة نسبة التمسك عن ٩٥% بحسب زيادة ج على زيادة نسبة التمسك لكل ١ % ٤- في حالة وجود معدات في مسافات النقل يتم إضافة ٢ جنيه على مسافة ١٩ كم في مقل ويغير طول مسافة النقل يتم المعالجة نسبة وتساب.		
	مسافة النقل من ٢ كم إلى ٥ كم		2452.72
2_1-3	مسافة النقل من ٥ كم إلى ١٠ كم		3628.97
3_1-3	مسافة النقل من ١٠ كم إلى ١٥ كم		4449.13
3_1-4	مسافة النقل من ١٥ كم إلى ٢٠ كم		
6-3	بالمتر المكعب توريد ورسم طبقا لإعطاء من (من جرميل ) بنسبة ١:٢ موزنة من خارج الموقع على ان يتم اضافته تدريجيا وحسب تعليمات المهندس المشرف والسعر يشمل الردم طبقات لا يزيد سمك أي منها عن ٢٥ سم مع فرش بالمواد والتمك جيدا باستخدام التماسك الميكانيكي للوصول إلى أقصى كثافة جافة لا تقل عن ٩٨ % وكل ما يلزم لتجهيز العمل فاعلا طبقا لاصول الصناعة وتعليمات المهندس المشرف .		210.07
6-1	بالمتر المسطح توريد وتركيب طبقة من التسج الصلاعي المسكود جيوجريد الداخل لا يقل عن ١٠ % ويتم التخليط طبقا لاصول الصناعة والرسومات التفصيلية المتعددة والبند بجميع مشتلاته طبقا لمواصفات الهيئة العامة للطرق والكبارى وتعليمات المهندس المشرف . - ذات قوة شد ٣٠ ك . نيوتن في الاتجاهين Biaxial		1

49+500 - 47+500

49+500 - 47+500

مهندس الهيئة

مهندس الشركة الهندسة  
مهندس الشركة الهندسة  



رقم البند	بيان الأعمال	الوحدة	الكمية	القيمة	الترتيب
1	اصصال حجر				
1-1	بالمتر المكعب اعمال حفر باستخدام المعدات الميكانيكية لجميع انواع التربة هنا التربة الصخرية وتسوية السطح بالأت الترسوية والقرش بالحجارة الاصوائية للوصول الى النسبة المطلوبة المطلوبة والدمك الجيد بالهرسات للوصول الى أقصى كثافة جافة (95% من الكثافة الجافة القصوى) وسجل على البند تحميل ونقل الأتربة لمسافة 500 متر من محور الطريق ويتم التنفيذ طبقا للمناسيب التصميمية والقطاعات العرضية النموذجية والرسومات التفصيلية المعتمدة والبند بجميع مشتلاته طبقا لاصول الصناعة ومواصفات الهيئة العامة للطرق والكبارى وتعليمات المهندس المشرف على حالة زيادة مسافة نقل الناتج الحفر عن 500 متر يتم احتساب 0.80 جنيه لكلومتر الزيادة	م³	1522	17	25874
2-1	بالمتر المكعب اصصال حفر باستخدام المعدات الميكانيكية في التربة المتناسكة عدا التربة الصخرية (استخدام البلدوزر) وتسوية السطح بالأت الترسوية والقرش بالحجارة الاصوائية للوصول الى نسبة المطلوبة المطلوبة والتمك الجيد بالهرسات للوصول الى أقصى كثافة جافة (95% من الكثافة الجافة القصوى) وسجل على البند تحميل ونقل الأتربة الرائدة لمسافة 500 متر من محور الطريق ويتم التنفيذ طبقا للمناسيب التصميمية والقطاعات العرضية النموذجية والرسومات التفصيلية المعتمدة والبند بجميع مشتلاته طبقا لاصول الصناعة ومواصفات الهيئة العامة للطرق والكبارى وتعليمات المهندس المشرف.	م³	67180	20.1	1350318
3-1	بالمتر المكعب اصصال بالمعدات الميكانيكية في تربة صخرية ذات اجهاد ( 100-200 ) كجم / سم² ذات اجهاد ( 200-300 ) كجم / سم² ذات اجهاد ( 300-400 ) كجم / سم² وتحمل على البند الآلى 1-تحميل ونقل ناتج الحفر لمسافة لا تقل عن 500 متر 2-ركلة الميول الجانبية باستخدام المعدات الميكانيكية	م³	16804 21240 50782	54 65.5 76	907416 1391220 3859452
3-1	توريد تربة مطابقة للمواصفات وتشغيلها باستخدام آلات التسوية بسمك لا يزيد عن 25سم لاستكمال المنسوب التصميمي لتشكيل الجسر والاكتاف ( نسبة تحمل كاليفورنيا لا تقل عن 10% ) ورشها بالحجارة الاصوائية للوصول الى نسبة الرطوبة المطلوبة والتمك الجيد بالهرسات للوصول الى أقصى كثافة جافة (95% من الكثافة الجافة القصوى) ويتم التنفيذ طبقا للمناسيب التصميمية والقطاعات العرضية 95% النموذجية والرسومات التفصيلية المعتمدة والبند بجميع مشتلاته طبقا لاصول الصناعة ومواصفات الهيئة العامة للطرق والكبارى وتعليمات المهندس المشرف	م³			
3-2	بالمتر المكعب اعمال تحميل وتوريد ونقل التربة صالحة للردم مطابقة للمواصفات وتشغيلها باستخدام آلات التسوية بسمك لا يزيد عن 50 سم حتى منسوب 2 متر وبسمك لا يزيد عن 25 سم لاستكمال المنسوب التصميمي لتشكيل الجسر والاكتاف (نسبة تحمل كاليفورنيا لا تقل عن 15% ورشها بالحجارة الاصوائية للوصول الى نسبة الرطوبة المطلوبة والتمك الجيد بالهرسات للوصول الى أقصى كثافة جافة (95% من الكثافة الجافة القصوى) ويتم التنفيذ طبقا للمناسيب التصميمية والقطاعات العرضية النموذجية والرسومات التفصيلية المعتمدة والبند بجميع مشتلاته طبقا لاصول الصناعة ومواصفات الهيئة العامة للطرق والكبارى وتعليمات المهندس المشرف - تم احتساب سعر البند لمسافة نقل المياه 40 سم مسافة النقل حتى 2 كم ملحوظة - في حالة مكتب جهاز الاشراف زيادة في نسبة الدمك عن 95% يجب زيادة 1 جنيه على زيادة نسبة الدمك لكل 1% في حالة وجود مدقات في مسافات النقل يتم اضافه 3 جنيه على مسافة 12 كم في مدق وتغير طول مسافة المدق يتم المحاسبة نسبة ونسب	م³	34452 34452 66628 66628 78430 78430	50 0.75 57 0.25 58 2.75	1722600 25839 3797796 16657 4548940 215682.5
3-3	مسافة النقل من 2 كم الى 5 كم (ف ٥٣) ع				
3-3	مسافة نقل في مدق 3 كم				
3-3	مسافة النقل من 5 كم الى 10 كم (ف ٥٤) ع				
3-3	مسافة نقل في مدق 1 كم				
3-3	مسافة النقل من 10 كم الى 15 كم (ف ٥٥) ع				
3-3	مسافة مدق 11 كم				
3-3	مسافة النقل من 15 كم الى 20 كم				
3-3	مسافة النقل من 20 كم الى 25 كم يتم احتساب عمالة 12 جنيه واحد لكل كيلو زيادة بعد مسافة 25 كم		6783	77	522291
	مسافة نقل في مدق 5 كم		6783	2.25	15261.75

٣






تنفيذ: شركة الندي للمقاولات العمومية والتركيبات  
عقد رقم (504 / 2020 / 2021)

محضر استلام ابتدائي

لعملية تنفيذ الجسر الترابي و الأعمال الصناعية بقطاع العاصمة الإدارية ضمن مشروع إنشاء القطار الكهربائي السريع (العين السخنة-العاصمة الإدارية-العلمين-مطروح) لتنفيذ المسافة من الكم 47.5 الى الكم 49.5 بطول 2 كم الإتجاهين.

تنفيذ: شركة الندي للمقاولات العمومية والتركيبات

عقد رقم (504 / 2020 / 2021)

إشراف المنطقة الحادية عشر (جنوب سيناء)

انه في يوم الاحد الموافق 2023 / 5 / 7 وبناءا علي قرار السيد المهندس رئيس الإدارة المركزية المنطقة الحادية عشر جنوب سيناء رقم (9) بتاريخ 2022 / 3 / 27 فقد اجتمعت اللجنة المشكلة من كلا من :

- |   |   |
|---|---|
| 1. السيد المهندس / رامي سمير بهيج       | مدير المشروع - رئيسا                              |
| 2. السيد المهندس / محمود صلاح أحمد      | مهندس المشروع - عضوا                              |
| 3. السيد المهندس / اسلام عطية عبدالعزيز | مهندس المشروع - عضوا                              |
| 4. السيد المهندس / أحمد جمال عبدالحفيظ  | مدير مكتب إستشاري الهيئة (مكتب اد حسن مهدي - عضوا |
| 5. السيد المهندس / حسن محمود احمد       | مدير المشروع إستشاري الهيئة (مكتب سبكترم) - عضوا  |
| 6. السيد المهندس / مصطفى محمود عبدالغني | مدير المشروع إستشاري الهيئة (مكتب الرائد) - عضوا  |
| 7. السيد المهندس / محمود نصر            | شركة اردمان معمل الموقع - عضوا                    |
| 8. السيد المهندس / عاطف محمد حمدي       | شركة XYZ إستشاري المساحة - عضوا                   |
| 9. السيد المهندس / محمد مصباح عوض       | الشركة المنفذة - عضوا                             |

وبالاطلاع علي ملف العملية وكراسة الشروط والمواصفات الخاصة بالمشروع والتجارب التي تم إجراؤها علي طبقات الجسر اثناء التنفيذ والتأكد من مطابقتها للمواصفات من حيث نسبة التمسك ونسبة تحمل كاليفورنيا بالإضافة الي صلاحية المواد. وعليه فقد تم المرور علي الأعمال المنفذة للعملية عاليه وبالمعاينة الظاهرية تلاحظ الآتي:

أولا القطع الصخري & المتماسك:

مقبول بصفه عامه الا انه تلاحظ الآتي:

- وجود تفاوت في الميل المنفذ عن الميل التصميمي ببعض المسافات المتفرقة بما لا يؤثر علي اتزان الميل.
- وجود تفاوت في العروض المنفذه للمسطح وعدم تحقيق الميل العرضي للمسطح (6%) ببعض المسافات المتفرقة.
- وجود صخر مفكك ناتج من أعمال القطع علي المسطح ببعض المسافات المتفرقة.

ولما كان الاستشاري العام (Systra) قد قام بقبول الأعمال مرفق طلب تسليم الأعمال (Request)

فقد قدرت اللجنة تلك المسافات المعيبة بنسبة 3%.





### ثانياً أعمال الردم :

مقبول بصفه عامه الا انه تلاحظ الاتي:

1. وجود تفاوت في الميل المنفذ عن الميل التصميمي (بنسبة لا تؤثر علي ائزان الميول) ببعض المسافات المتفرقة.

ولما كان الاستشاري العام ( Systra ) قد قام بقبول الأعمال بطلب تسليم الأعمال ( Request ) فقد قدرت اللجنة تلك المسافات المعينة بنسبة 1 %.

ثالثاً أعمال طبقة تأسيس ( Prepared Subgrade).

مقبول بصفه عامه.

ولما كان الاستشاري العام ( Systra ) قد قام بقبول الأعمال بطلب تسليم الأعمال ( Request )

رابعاً أعمال طبقة أساس (subbalast).

مقبول بصفه عامه\_ الا انه تلاحظ الاتي:

1. عدم تجانس سطح طبقة الإنسان ووجود خشونة ببعض المسافات المنقرقة.
2. عدم مطابقة المناسيب التصميمية ووجود فروق انطباق ببعض المسافات المنقرقة.


ولما كان الاستشاري العام (Systra) قد قام بقبول الأعمال بطلب تسليم الأعمال (Request) فقد قدرت اللجنة تلك المعافاة المعيبة بنسبة 2.5 %.

### خامسا أعمال الخرسانة العادية لحماية الأكتاف والميول.

مقبولة بصفة عامة الا انه تلاحظ

1. سوء المصنعية

ولما كان الاستشاري العام (Systra) قد قام بقبول الأعمال بطلب تسليم الأعمال (Request) فقد قدرت اللجنة تلك المبالغ المعيبة بنسبة 6 %.

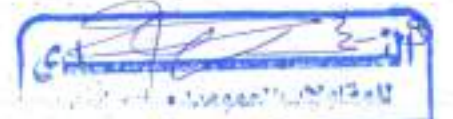






وعليه نوصي اللجنة بالآتي:

- (1) خصم نسبة 2% من البند أولاً.
  - (2) خصم نسبة 1% من البند ثانياً.
  - (3) خصم نسبة 1.5% من البند رابعاً.
  - (4) خصم نسبة 5% من البند خامساً.
  - (5) على إستشاري المشروع (مكتب أ.د/ حسن مهدي) إرسال قوائم الكميات ونتائج الاختبارات المعملية التي تم إجرائها خلال العملية والمستخلص الختامي نسخة رقمية ونسخة مطبوعة إلى المنطقة المشرفة.
  - (6) على إستشاري المشروع (مكتب سيكترم) إرسال قوائم الكميات ونتائج الاختبارات المعملية التي تم إجرائها خلال العملية والمستخلص الختامي نسخة رقمية ونسخة مطبوعة إلى المنطقة المشرفة.
  - (7) على إستشاري المشروع (مكتب الراند) إرسال قوائم الكميات ونتائج الاختبارات المعملية التي تم إجرائها خلال العملية والمستخلص الختامي نسخة رقمية ونسخة مطبوعة إلى المنطقة المشرفة.
- وعليه تري اللجنة انه لا مانع من الاستلام الابتدائي للأعمال ويعتبر تاريخ المحضر هو تاريخ الاستلام الابتدائي للأعمال المذكورة في المحضر.

وعلى ذلك جرى التوقيع :

جری التوقيع :

8.	عاطف
7.	زید
6.	سید
5.	محمد
4.	سید
3.	
2.	محمد
1.	

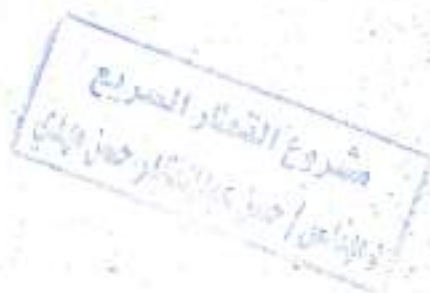





محضر التقييم

لعملية تنفيذ الجسر الترابي و الأعمال الصناعية بقطاع العاصمة الإدارية ضمن مشروع إنشاء القطر الكهربائي السريع (العين السخنة-العاصمة الإدارية-العلمين-مطروح) لتنفيذ المسافة من الكم 47.5 الى الكم 49.5 بطول 2 كم الإتجاهين.

تنفيذ: شركة الندي للمقاولات العمومية والتركيبات

عقد رقم (504 / 2020 / 2021)

إشراف المنطقة الحادية عشر (جنوب سيناء)

انه في يوم الاحد الموافق 2023 / 5 / 7 وبناءا علي قرار السيد المهندس رئيس الإدارة المركزية المنطقة الحادية عشر جنوب سيناء رقم (9) بتاريخ 2022 / 3 / 27 فقد اجتمعت اللجنة المشكلة من كلا من :

- |   |  |
|---|--|
| 1. السيد المهندس / رامي سمير بهيج       | مدير المشروع - رئيسا                               |
| 2. السيد المهندس / محمود صلاح احمد      | مهندس المشروع - عضوا                               |
| 3. السيد المهندس / اسلام عطية عبدالعزيز | مهندس المشروع - عضوا                               |
| 4. السيد المهندس / احمد جمال عبدالحفيظ  | مدير مكتب استشاري الهيئة (مكتب ا.د حسن مهدي - عضوا |
| 5. السيد المهندس / حسن محمود احمد       | مدير المشروع استشاري الهيئة (مكتب سيكرتم) - عضوا   |
| 6. السيد المهندس / مصطفى محمود عبدالغني | مدير المشروع استشاري الهيئة (مكتب الرائد) - عضوا   |
| 7. السيد المهندس / محمود نصر            | شركة اردمان معمل الموقع - عضوا                     |
| 8. السيد المهندس / عاطف محمد حمدي       | شركة XYZ استشاري المساحة - عضوا                    |
| 9. السيد المهندس / محمد مصباح عوض       | الشركة المنفذة - عضوا                              |

وبعد الاطلاع علي محضر الاستلام الابتدائي للعملية تمت حساب الخصومات المالية وجاءت كالآتي:

الخصم طبقا لمحضر الاستلام الابتدائي : تم خصم مبلغ 9820 جنيهه جاءت تفصيليا علي النحو التالي:

- خصم أعمال الحفر في التربة المتماسكة =  $0.02 * 0.03 * 67180 * 20.1 = 811$  جنيه.
- خصم أعمال الحفر بالمعدات الميكانيكية في تربة صخرية ذات إجهاد (100 - 200) كجم / سم<sup>2</sup> =  $0.02 * 0.03 * 16804 * 54 = 545$  جنيه.
- خصم أعمال الحفر بالمعدات الميكانيكية في تربة صخرية ذات إجهاد (200 - 300) كجم / سم<sup>2</sup> =  $0.02 * 0.03 * 21240 * 65.5 = 835$  جنيه.
- خصم أعمال الحفر بالمعدات الميكانيكية في تربة صخرية ذات إجهاد (300 - 400) كجم / سم<sup>2</sup> =  $0.02 * 0.03 * 50782 * 76 = 2316$  جنيه.
- خصم أعمال تحميل ونقل لتربة صالحة للردم =  $0.01 * 0.01 * 1087 = 1087$  جنيه.
- خصم أعمال طبقة اساس (Sub ballast) =  $0.015 * 0.025 * 11924 * 374 = 1673$  جنيه.
- خصم أعمال توريد وصب خرسانة عادية لحماية الاكتاف والميول الجانبية =  $0.06 * 0.05 * 1504 * 355 + 2553 = 144$  جنيه.

القيمة الاجمالية للخصم = 9820 جنيه.

فقط تسعة الاف وثمانمائة وعشرون جنيه

ARDAMAN  
Egypt Express Train

Project

Page 1 of 1



التوقيع  
لإدارة المنطقة الحادية عشر جنوب سيناء  
بمصر ٢٠٢٣ / ٥ / ٧

للإستشارة الهندسية  
Spectrum Consulting Engineering  
مشاريع البنية التحتية والمرافق العامة

4-

1-

2-

3-

### قائمة الكميات

رقم البند	بيانات الأعمال	الوحدة	الكمية
1	اعمال حفر		
1-1	بالمتر المكعب اعمال حفر باستخدام المعدات الميكانيكية لجميع انواع التربة هذا التربة الصخرية وتسوية السطح بالآلات التسوية والرش بالمياه الاصولية للوصول الى النسبة الرطوية المطلوبة والدمك الجيد بالهراسات للوصول الى أقصى كثافة جافة (95% من الكثافة الجافة القصوى) ومحمل على البند تحميل ونقل التربة لمسافة 500 متر من محور الطريق ويتم التنفيذ طبقا للمناسيب التصميمية والقطاعات العرضية النموذجية والرسومات التفصيلية المعتمدة والبند بجميع مشتلاته طبقا لاصول الصناعة ومواصفات الهيئة العامة للطرق والكباري وتعليمات المهندس المشرف .... في حالة زيادة مسافة نقل ناتج الحفر عن 500 متر يتم احتساب 0.80 جنيهة للكيلومتر الزيادة	3م	1522
2-1	بالمتر المكعب اعمال حفر باستخدام المعدات الميكانيكية في التربة المتعاسكة عدا التربة الصخرية (باستخدام البلدوزر) وتسوية السطح بالآلات التسوية والرش بالمياه الاصولية للوصول الى نسبة الرطوبة المطلوبة والدمك الجيد بالهراسات للوصول الى أقصى كثافة جافة (95% من الكثافة الجافة القصوى) ومحمل على البند تحميل ونقل التربة الزائدة لمسافة 500 متر من محور الطريق ويتم التنفيذ طبقا للمناسيب التصميمية والقطاعات العرضية النموذجية والرسومات التفصيلية المعتمدة والبند بجميع مشتلاته طبقا لاصول الصناعة ومواصفات الهيئة العامة للطرق والكباري وتعليمات المهندس المشرف.	3م	67180
3-1	بالمتر المكعب اعمال بالمعدات الميكانيكية في تربة صخرية ذات اجهاد ( 100-200 ) كجم / سم2 ذات اجهاد ( 200-300 ) كجم / سم2 ذات اجهاد ( 300-400 ) كجم / سم2 ومحمل على البند الاتي 1- تحميل ونقل ناتج الحفر لمسافة لا تقل عن 500 متر 2- ارتكبة العيول الجانبية باستخدام المعدات الميكانيكية	3م	16804 21240 50782
3	اعمال الردم		
1-1	بالمتر المكعب اعمال تحميل وتوريد ونقل التربة صالحة للردم مطابقة للمواصفات وتشغيلها باستخدام آلات التسوية بسمك لا يزيد عن 50 سم حتى مشوب 2 متر و بسمك لا يزيد عن 25 سم لاستكمال المنسوب التصميمي لتشكيل الجسر والاكتاف (نسبة تحمل كاليفورنيا لا تقل عن 10% ) ورشها بالمياه الاصولية للوصول الى نسبة الرطوبة المطلوبة والدمك الجيد بالهراسات للوصول الى أقصى كثافة جافة (95% من الكثافة الجافة القصوى) ويتم التنفيذ طبقا للمناسيب التصميمية والقطاعات العرضية النموذجية والرسومات التفصيلية المعتمدة والبند بجميع مشتلاته طبقا لاصول الصناعة ومواصفات الهيئة العامة للطرق والكباري وتعليمات المهندس المشرف . تم احتساب سعر البند لمسافة نقل المياه 40 كم -مسافة النقل حتى 2 كم ملحوظة - في حالة طلب جهاز الأشراف زيادة في نسبة الدمك عن 95 % يجب زيادة 1 جنيهة على زيادة نسبة الدمك لكل 1% في حالة وجود مدفآت في مسافات النقل يتم احتاطة 3 جنيهة على مسافة 12 كم في مدق ويتغير طول مسافة المدق يتم المحاسبة نسبة وتناسب	3م	
1-1-3	مسافة النقل من 2 كم الى 5 كم		34452
2-1-3	مسافة نقل في مدق 3 كم		34452
3-1-3	مسافة النقل من 5 كم الى 10 كم		66628
4-1-3	مسافة نقل في مدق 1 كم		66628
5-1-3	مسافة النقل من 10 كم الى 15 كم		78430
6-1-3	مسافة مدق 11 كم		78430
7-1-3	مسافة النقل من 15 كم الى 20 كم		
8-1-3	مسافة النقل من 20 كم في 25 كم احتساب ملءوا (1جنيهة واحد) لكل كيلو زيادة بعد مسافة 25 كم	بم	6783
9-1-3	مسافة نقل في مدق 9 كم		6783

*[Signature]*

[illegible]

م. ا. صلاح الدين



### قائمة كليات

التوقيع:   
 للموافقة على:   





## محضر اعتماد حصر كميات ختامي



التاريخ : 19 - 6 - 2023

اسم المشروع: مشروع القطار السريع (العين السخنة - العلمين)


باعتماد الكميات المنقذة الخاصة بشركة: الندى

م	من المحطة رقم	الى المحطة رقم	التصنيف	الكمية بالمتر المكعب	ملاحظات
1	62+260	62+400	حفر احلال	8,938.16	أعمال قطع إحلال جارى 1
2	62+260	62+400	ردم احلال	8,938.16	ردم إحلال بدون تحديد مسافة النقل
3	61+520 62+420	61+820 62+620	اعمال حفر	6,522.75	قطع تربة غير صالحه
4	61+520 62+420	61+820 62+620	اعمال ردم	6,522.75	ردم بعد إزالة تربة غير صالحه
5	61+520	62+620	اعمال ردم جارى 1	167,424.97	كمية اجمالية بدون تحديد مسافة نقل
6	61+520	62+000	اعمال ردم جارى 2	23,898.49	كمية اجمالية بدون تحديد مسافة نقل
		إجمالي اعمال الحفر		15,460.91	كمية اجمالية بدون تصنيف اجهادات ختامي
		إجمالي اعمال الردم		206,783.30	كمية اجمالية بدون تحديد مسافة نقل ختامي

ملاحظات:-

حصر ختامي

مهندس الشركة المنقذة


مهندس المشروع  
استشاري الهيئة

استشاري المساحة

عاطف حبيبي



مهندس الهيئة  
محمود صلاح

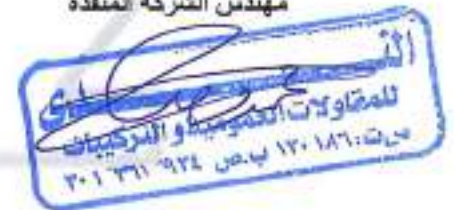

عقد رقم	الكميات التي سيتم لها	الكمية	الاجمالي	خام	جاري 3	جاري 2	جاري 1	عقد رقم	بيان الأعمال	رقم الهند	القطاع
504/2020/2021	1522.75	1522.75	5000	6522.75	0	5000	0	201/2022/2023	1	1	القطاع
	938.16	938.16	8000	8938.16	0	0	8000		2	2	القطاع
	1504	1504	10995.00	12499.00	995.00	10000.00	0.00		3	3	القطاع
	144	144	0.00	144.00	0.00	0.00	0.00		4	4	القطاع
	6783.3	6783.3	200000.00	206783.30	0.00	0.00	20000.00	180000	5	5	القطاع
									6	6	القطاع
									7	7	القطاع
									8	8	القطاع
									50	50	القطاع

مهندس الهيئة  
المختصة



مهندس الشركة المستفيدة





الهيئة العامة  
للطرق والكباري

محضر استلام موقع

مشروع القطر الكهربائي السريع (العين السخنة - العاصمة الإدارية - العنبرين - مطروح)

المسافة من 47+500 كم حتى 49+500 كم بطول ٢ كم الاتجاهين

بالإشارة إلى العقد المبرم بين الهيئة العامة للطرق والكباري وشركة الندي للمقاولات المعمومه والتركيبات.

عقد رقم ( 2021/2020/504 ) بتاريخ 2021 / 6 / 2

لتنفيذ المشروع عليه :

بحضور كلا من :

2021 / 6 / 3 الموافق

ممثل الهيئة العامة للطرق والكباري

1- م / إسماعيل عيسى / المزي

ممثل مكتب الاستشاري أ.د حسن المهدي

2- م / محمد عبد الله

ممثل الشركة المنفذة

3- م / محمد صباغ

وقامت اللجنة بالمرور على موقع المشروع عليه ووجدت اللجنة انه لا يوجد عوائق ظاهرة تعوق البدء في التنفيذ

(الموقع خالي من العوائق)

وعليه يكون تاريخ 2021 / 6 / 3 هو تاريخ استلام الموقع للمشروع عليه .

واقبل المحضر على ذلك .

للجنة :

الاسم : محمد صباغ

التوقيع : محمد صباغ

الشركة المنفذة

الاسم : محمد عبد الله

التوقيع : محمد عبد الله

مكتب الاستشاري أ.د حسن المهدي

الاسم :

التوقيع : محمد عبد الله

الهيئة العامة للطرق والكباري







### مذكرة للمعرض

على السيد اللواء مهندس / رئيس مجلس الإدارة  
بشأن أعمال تنفيذ الجسر الترابى والأعمال الصناعية بقطاع  
العاصمة الإدارية ضمن مشروع إنشاء القطر الكهربائى السريع  
(العين السخنة - العاصمة الإدارية - العلمين - مطروح)  
تنفيذ شركة الندى للمقاولات العمومية  
أشراف المنطقة الحادية عشر - جنوب سيناء

### أولاً:- الموضوع

- بشأن طلب الشركة المنفذة احتساب بعض الكميات المنفذة فى المسافة من ٦١,٥٢٠ الى الكم ٦٢,٦٢٠ بطول ١,١ كم اتجاه الجلالة للعقد رقم (٢٠٢٣/٢٠٢٢/٢٠١) على العقد رقم (٢٠٢١/٢٠٢٠/٥٠٤) وذلك لوجود وفورات بهذا العقد للعملية المذكورة عليه.

### ثانياً : الإجراءات التى تمت

- تقدمت الشركة المنفذة بطلبها المذكور عليه للمنطقة المشرفة .  
- ورد كتاب المنطقة المشرفة والتى تطلب الموافقة على طلب الشركة المنفذة باحتساب بعض الكميات المنفذة فى المسافة من ٦١,٥٢٠ الى الكم ٦٢,٦٢٠ بطول ١,١ كم اتجاه الجلالة للعقد رقم (٢٠٢٣/٢٠٢٢/٢٠١) تنفيذ شركة الندى للمقاولات العمومية على العقد رقم (٢٠٢١/٢٠٢٠/٥٠٤) وذلك لوجود وفورات بالعقد رقم (٢٠٢١/٢٠٢٠/٥٠٤)

### ثالثاً : المطالب

- بـرجاء التكرم باتخاذ ما ترونة مناسباً نحو الموافقة على رأى المنطقة المشرفة .

- الأمر مفوض لسيادتك  
رابعاً: رأى السيد المهندس

التوقيع :  
لواء مهندس / طارق عبد الجواد الشريف  
رئيس الإدارة المركزية لتنفيذ وصيانة الطرق

التوقيع :  
مهندس / محسن محمد زهران  
رئيس قطاع التنفيذ والمناطق

خامساً: رأى السيد المهندس / رئيس قطاع التنفيذ والمناطق  
رحاء بدم المراقم

سادساً: رأى السيد اللواء مهندس / نائب رئيس مجلس الإدارة  
التوقيع :  
لواء مهندس / ماجد محمد عبد الحميد  
نائب رئيس الهيئة العامة للطرق والكبارى

سابعاً : قرار السيد اللواء مهندس / رئيس مجلس الإدارة  
التوقيع :  
لواء مهندس / هشام الدين مصطفى  
رئيس الهيئة العامة للطرق والكبارى

## المهندس / رئيس قطاع التنفيذ والمناطق

### تحية طيبة وبعد .....

بخصوص عملية تنفيذ الجسر الترابي والاعمال الصناعية بقطاع العاصمة الادارية ضمن مشروع انشاء  
القطار الكهربائي السريع ( العين السخنة - العاصمة الادارية - العلمين - مطروح ) في المسافة من كم  
٤٧,٥٠٠ الى كم ٤٩,٥٠٠ بطول ٢ كم الاتجاهين  
تنفيذ : شركة الندي للمقاولات العمومية

- ورد خطاب شركة الندي للمقاولات العمومية والتي تطلب الموافقة على احتساب بعض الكميات المنفذه في المسافة  
من ٦١,٥٢٠ الى الكم ٦٢,٦٢٠ بطول ١,١ كم اتجاه الجلالة عقد رقم (٢٠٢٣/٢٠٢٢/٢٠١) تنفيذ شركة الندي للمقاولات  
العمومية على العقد رقم (٢٠٢١/٢٠٢٠/٥٠٤) نظراً لوجود وفورات طبقاً للبنود الاتية :
- اعمال تحميل ونقل اترية صالحة للردم مطابقة للمواصفات والمقدرة حوالي ٦٧٨٣,٧٣ م<sup>٣</sup>
- اعمال الحفر باستخدام المعدات الميكانيكية لجميع انواع التربة الصخرية والمقدرة حوالي ١٥٢٢,٧٥ م<sup>٣</sup>
- اعمال الحفر باستخدام المعدات الميكانيكية في التربة المتماسكة عدا التربة الصخرية والمقدرة حوالي ٩٣٨,١٧ م<sup>٣</sup>
- اعمال توريد وصب خرسانة عادية سمك ١٥ سم لحماية الاكثاف والميول الجانبية والمقدرة ١٥٠٤ م<sup>٢</sup>
- اعمال توريد وصب خرسانة عادية لقدمات الحماية والميول الجانبية المقطرة ١٤٤ م<sup>٣</sup>

لذا نأمل التفضل بالتوجيه باللازم نحو الموافقة على احتساب بعض الكميات المنفذه في المسافة من ٦١,٥٢٠ الى  
الكم ٦٢,٦٢٠ بطول ١,١ كم اتجاه الجلالة عقد رقم (٢٠٢٣/٢٠٢٢/٢٠١) تنفيذ شركة الندي للمقاولات العمومية  
على العقد رقم (٢٠٢١/٢٠٢٠/٥٠٤) وذلك لوجود فورات بالعقد رقم (٢٠٢١/٢٠٢٠/٥٠٤) طبقاً للبنود الاتية :

- اعمال تحميل ونقل اترية صالحة للردم مطابقة للمواصفات والمقدرة حوالي ٦٧٨٣,٧٣ م<sup>٣</sup>
- اعمال الحفر باستخدام المعدات الميكانيكية لجميع انواع التربة الصخرية والمقدرة حوالي ١٥٢٢,٧٥ م<sup>٣</sup>
- اعمال الحفر باستخدام المعدات الميكانيكية في التربة المتماسكة عدا التربة الصخرية والمقدرة حوالي ٩٣٨,١٧ م<sup>٣</sup>
- اعمال توريد وصب خرسانة عادية سمك ١٥ سم لحماية الاكثاف والميول الجانبية والمقدرة ١٥٠٤ م<sup>٢</sup>
- اعمال توريد وصب خرسانة عادية لقدمات الحماية والميول الجانبية المقطرة ١٤٤ م<sup>٣</sup>

### والامر مفوض لمصادركم

بأمل التفضل بالعلم والاحاطة والتوجيه باللازم

وتفضلوا بقبول فائق الاحترام



تحريراً في : ٢٠٢٣ / ٥ / ١٢

مرفقات : عدد : ( )



أحمد الطمسان



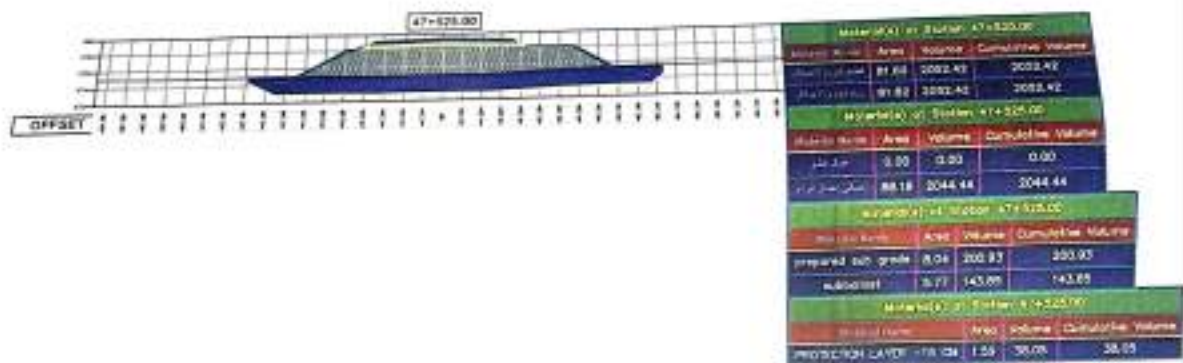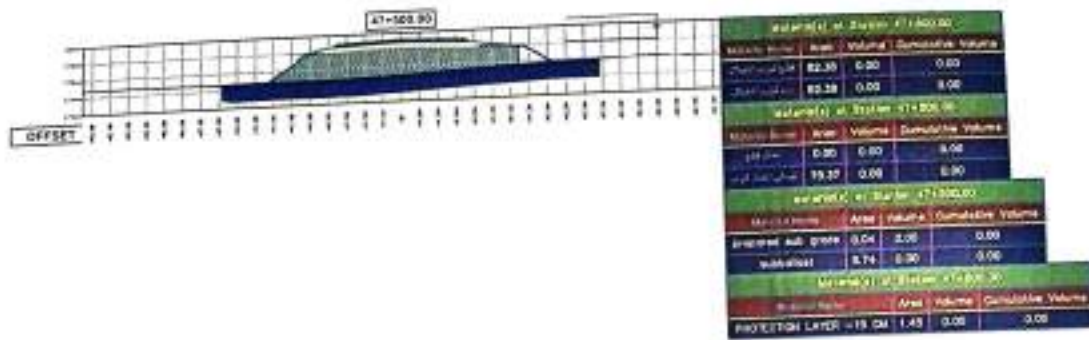









Station 47+650.00			
Material Name	Area	Volume	Cumulative Volume
Subgrade	74.78	1883.99	13008.04
Subgrade	74.78	1883.99	13008.04
Station 47+650.00			
Material Name	Area	Volume	Cumulative Volume
Subgrade	0.00	0.00	0.00
Subgrade	75.17	1995.07	12888.31
Station 47+650.00			
Material Name	Area	Volume	Cumulative Volume
Subgrade	0.04	206.83	1205.56
Subgrade	5.80	144.17	873.54
Station 47+650.00			
Material Name	Area	Volume	Cumulative Volume
PROTECTION LAYER -15 CM	1.40	36.60	234.22

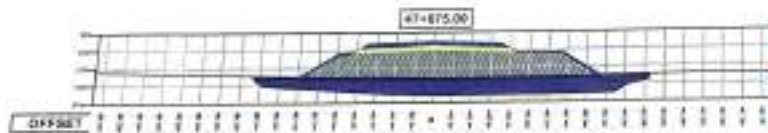

Station 47+675.00			
Material Name	Area	Volume	Cumulative Volume
Subgrade	77.50	1833.88	13843.72
Subgrade	72.15	1635.88	12843.72
Station 47+675.00			
Material Name	Area	Volume	Cumulative Volume
Subgrade	0.00	0.00	0.00
Subgrade	79.04	1977.35	14025.07
Station 47+675.00			
Material Name	Area	Volume	Cumulative Volume
Subgrade	0.04	200.93	1408.51
Subgrade	5.84	145.55	1016.36
Station 47+675.00			
Material Name	Area	Volume	Cumulative Volume
PROTECTION LAYER -15 CM	1.44	36.49	270.80

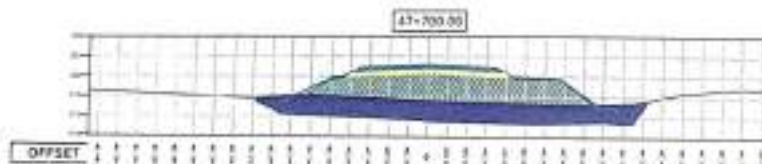


Station 47+700.00			
Material Name	Area	Volume	Cumulative Volume
Subgrade	74.71	1835.15	15878.87
Subgrade	74.71	1835.15	13878.87
Station 47+700.00			
Material Name	Area	Volume	Cumulative Volume
Subgrade	0.00	0.00	0.00
Subgrade	63.80	1765.52	15411.39
Station 47+700.00			
Material Name	Area	Volume	Cumulative Volume
Subgrade	0.04	200.93	1597.45
Subgrade	5.88	143.98	1190.30
Station 47+700.00			
Material Name	Area	Volume	Cumulative Volume
PROTECTION LAYER -15 CM	1.28	31.43	304.23


Handwritten signature/initials.

Handwritten signature/initials.


Handwritten signature/initials.

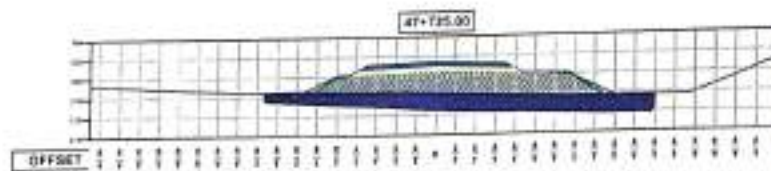

Material at Station 47+725.00			
Material Name	Area	Volume	Cumulative Volume
Subgrade	63.89	1730.08	17400.93
Subgrade	63.89	1730.08	17400.93
Material at Station 47+725.00			
Material Name	Area	Volume	Cumulative Volume
Subgrade	0.00	0.00	0.00
Subgrade	0.00	0.00	0.00
Material at Station 47+725.00			
Material Name	Area	Volume	Cumulative Volume
Prepared sub-grade	0.04	205.83	1806.38
Subgrade	5.97	139.37	1299.71
Material at Station 47+725.00			
Material Name	Area	Volume	Cumulative Volume
PROTECTION LAYER -15 CM	1.16	28.68	334.21

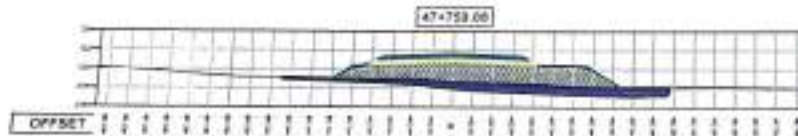

Material at Station 47+753.00			
Material Name	Area	Volume	Cumulative Volume
Subgrade	30.42	1176.35	18585.28
Subgrade	30.42	1176.35	18585.28
Material at Station 47+753.00			
Material Name	Area	Volume	Cumulative Volume
Subgrade	0.00	0.00	0.00
Subgrade	47.57	1289.77	19183.66
Material at Station 47+753.00			
Material Name	Area	Volume	Cumulative Volume
Prepared sub-grade	8.06	201.28	2089.65
Subgrade	5.58	137.89	1427.80
Material at Station 47+753.00			
Material Name	Area	Volume	Cumulative Volume
PROTECTION LAYER -15 CM	1.05	27.72	281.34

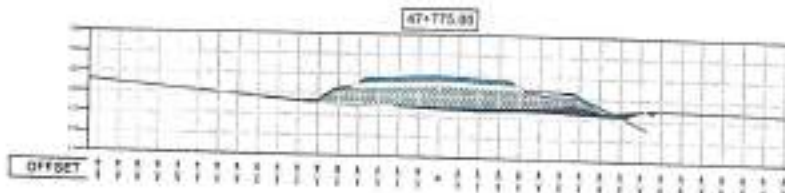


Material at Station 47+775.00			
Material Name	Area	Volume	Cumulative Volume
Subgrade	6.81	485.28	19080.52
Subgrade	6.81	485.28	19080.52
Material at Station 47+775.00			
Material Name	Area	Volume	Cumulative Volume
Subgrade	0.00	0.00	0.00
Subgrade	44.59	1132.05	20212.57
Material at Station 47+775.00			
Material Name	Area	Volume	Cumulative Volume
Prepared sub-grade	8.31	203.41	2215.07
Subgrade	5.87	144.11	1581.72
Material at Station 47+775.00			
Material Name	Area	Volume	Cumulative Volume
PROTECTION LAYER -15 CM	0.89	22.54	387.48

Handwritten signature/initials.

Handwritten signature/initials.

Handwritten signature/initials.




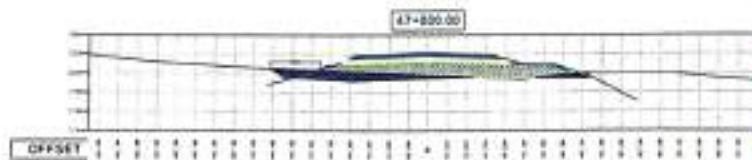

Materials at Station 47+800.00			
Material Name	Area	Volume	Cumulative Volume
Subgrade	14.84	270.57	18321.10
Subbase	14.84	270.57	18591.67
Materials at Station 47+800.00			
Material Name	Area	Volume	Cumulative Volume
Subgrade	0.00	0.00	0.00
Subbase	33.28	535.68	2129.68

Materials at Station 47+800.00			
Material Name	Area	Volume	Cumulative Volume
prepared sub grade	8.33	208.78	2495.86
subbase	6.09	152.79	1732.31


Materials at Station 47+800.00			
Material Name	Area	Volume	Cumulative Volume
PROTECTION LAYER -15 CM	0.58	18.71	437.10

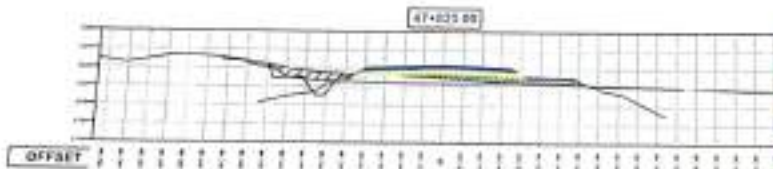

Materials at Station 47+825.00			
Material Name	Area	Volume	Cumulative Volume
Subgrade	0.00	183.91	18505.81
Subbase	0.00	183.91	19349.81
Materials at Station 47+825.00			
Material Name	Area	Volume	Cumulative Volume
Subgrade	8.82	62.66	62.66
Subbase	9.23	402.91	21778.83

Materials at Station 47+825.00			
Material Name	Area	Volume	Cumulative Volume
prepared sub grade	8.43	209.55	2829.40
subbase	5.71	147.39	1880.99

Materials at Station 47+825.00			
Material Name	Area	Volume	Cumulative Volume
PROTECTION LAYER -15 CM	0.30	11.14	418.32

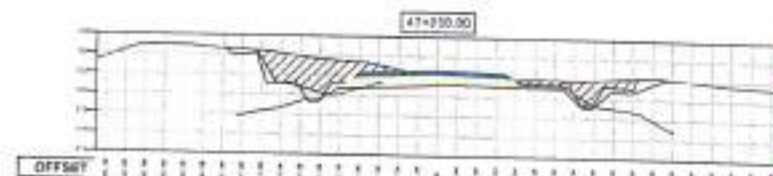

Materials at Station 47+850.00			
Material Name	Area	Volume	Cumulative Volume
Subgrade	0.00	0.00	18506.81
Subbase	0.00	0.00	18506.81
Materials at Station 47+850.00			
Material Name	Area	Volume	Cumulative Volume
Subgrade	48.92	736.05	736.05
Subbase	0.06	118.35	21807.46


Materials at Station 47+850.00			
Material Name	Area	Volume	Cumulative Volume
prepared sub grade	8.42	215.79	2845.19
subbase	0.00	146.46	2128.53

Materials at Station 47+850.00			
Material Name	Area	Volume	Cumulative Volume
PROTECTION LAYER -15 CM	0.99	3.79	422.11


Handwritten signature and notes in the bottom left corner.

Handwritten signature and notes in the bottom center.


Official stamp and signature in the bottom center.

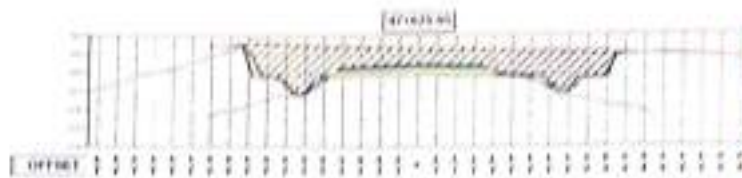

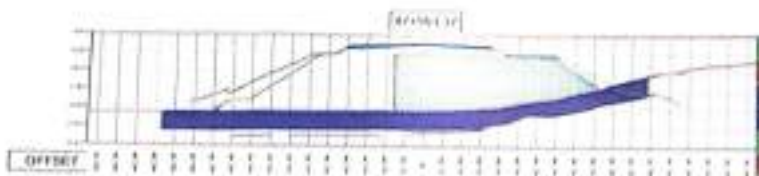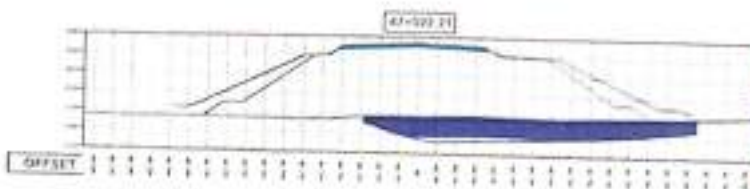
Handwritten signature or mark.


Handwritten signature or mark.

Handwritten signature or mark.




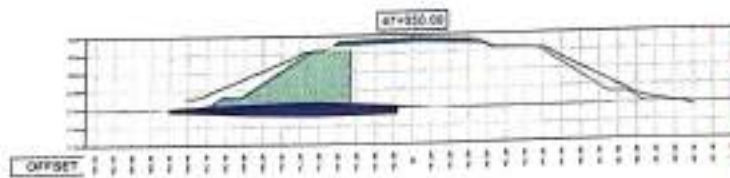

Station 47+950.00			
Material Name	Area	Volume	Cumulative Volume
Subgrade	20.44	1249.86	23657.05
Subbase	20.44	1249.86	23657.05
Station 47+950.00			
Material Name	Area	Volume	Cumulative Volume
Subgrade	0.00	0.00	4094.30
Subbase	50.41	302.18	25205.57
Station 47+950.00			
Material Name	Area	Volume	Cumulative Volume
Subgrade	1.10	15.53	3317.48
Subbase	5.75	183.07	2634.51
Station 47+950.00			
Material Name	Area	Volume	Cumulative Volume
PROTECTION LAYER -15 CM	1.78	25.91	471.38

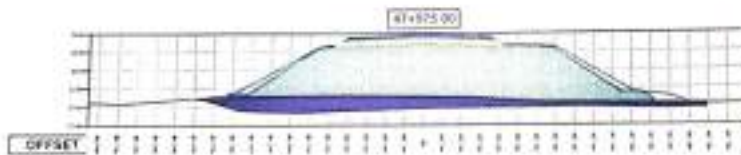

Station 47+975.00			
Material Name	Area	Volume	Cumulative Volume
Subgrade	80.16	1082.24	24739.34
Subbase	80.16	1082.24	24739.34
Station 47+975.00			
Material Name	Area	Volume	Cumulative Volume
Subgrade	0.00	0.00	4094.30
Subbase	190.45	3618.83	38218.07
Station 47+975.00			
Material Name	Area	Volume	Cumulative Volume
Subgrade	8.67	118.72	2437.30
Subbase	6.20	146.37	2783.68
Station 47+975.00			
Material Name	Area	Volume	Cumulative Volume
PROTECTION LAYER -15 CM	2.48	85.90	537.29


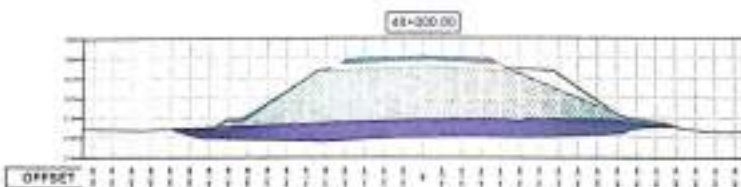


Station 48+000.00			
Material Name	Area	Volume	Cumulative Volume
Subgrade	75.75	1688.73	26438.07
Subbase	75.75	1688.73	26438.07
Station 48+000.00			
Material Name	Area	Volume	Cumulative Volume
Subgrade	0.00	0.00	4094.30
Subbase	159.01	4313.15	20568.22
Station 48+000.00			
Material Name	Area	Volume	Cumulative Volume
Subgrade	8.67	211.05	3048.35
Subbase	5.00	100.00	20568.22
Station 48+000.00			
Material Name	Area	Volume	Cumulative Volume
PROTECTION LAYER -15 CM	5.31	84.85	872.11

Handwritten signature/initials.


Handwritten signature/initials.

Handwritten signature/initials.

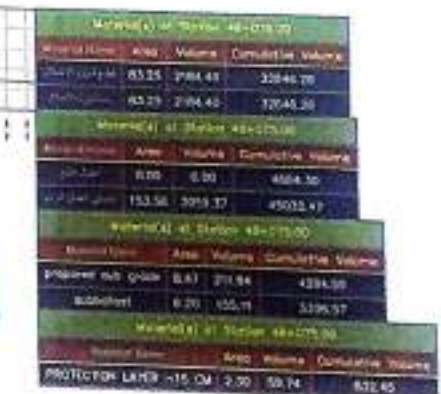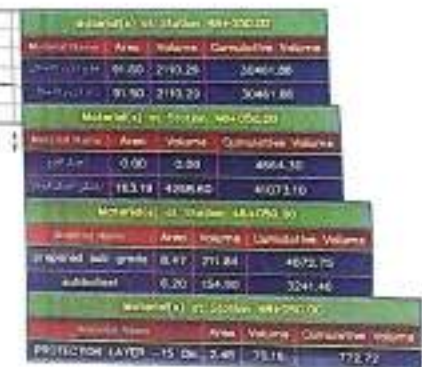




48+175.00

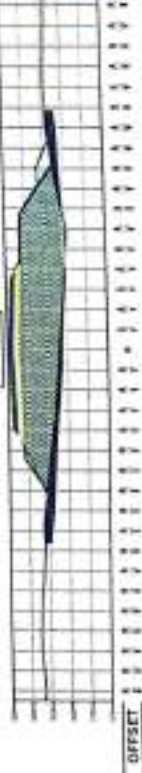


Stationed at Station 48+175.00				
Method	Area	Volume	Cumulative Volume	
Proposed	17.88	433.00	39325.60	
Subtotal	17.88	433.00	39325.60	
Stationed at Station 48+200.00				
Method	Area	Volume	Cumulative Volume	
Proposed	0.00	0.00	4884.30	
Subtotal	18.88	433.00	43735.90	
Stationed at Station 48+225.00				
Method	Area	Volume	Cumulative Volume	
Proposed	6.47	211.20	5131.83	
Subtotal	6.20	185.10	452.78	
Stationed at Station 48+250.00				
Method	Area	Volume	Cumulative Volume	
Proposed	1.12	1.12	45.00	1034.21

48+200.00

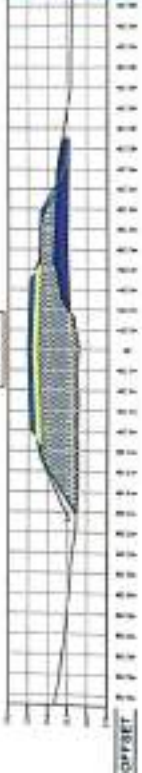


Stationed at Station 48+200.00			
Method	Area	Volume	Cumulative Volume
Proposed	18.88	433.00	37384.93
Subtotal	18.88	433.00	37384.93
Stationed at Station 48+200.00			
Method	Area	Volume	Cumulative Volume
Proposed	0.00	0.00	4954.30
Subtotal	18.88	433.00	43735.90
Stationed at Station 48+200.00			
Method	Area	Volume	Cumulative Volume
Proposed	6.44	211.20	5343.29
Subtotal	6.20	185.10	4188.80
Stationed at Station 48+200.00			
Method	Area	Volume	Cumulative Volume
Proposed	1.12	1.12	44.88
Subtotal	1.12	1.12	1071.84

48+225.00

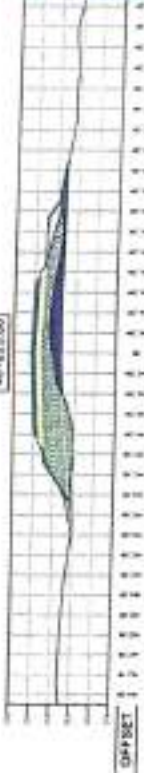


Stationed at Station 48+225.00			
Method	Area	Volume	Cumulative Volume
Proposed	14.41	418.32	37863.18
Subtotal	14.41	418.32	37863.18
Stationed at Station 48+225.00			
Method	Area	Volume	Cumulative Volume
Proposed	0.00	0.00	4884.30
Subtotal	42.10	1014.00	41213.48
Stationed at Station 48+225.00			
Method	Area	Volume	Cumulative Volume
Proposed	6.47	211.20	5554.48
Subtotal	6.20	185.10	4321.84
Stationed at Station 48+225.00			
Method	Area	Volume	Cumulative Volume
Proposed	1.12	1.12	45.00
Subtotal	1.12	1.12	45.00


Handwritten signature and stamp. The stamp is a blue rectangular box containing the text 'مختار محمد علي' (Mukhtar Muhammad Ali) and 'مهندس' (Engineer). There is also a handwritten signature below the stamp.

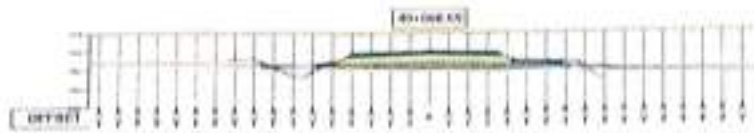

MATERIALS AT STATION 49+000.00			
Material Name	Area	Volume	Cumulative Volume
Subgrade	0.00	0.00	0.00
Sub-base	0.00	0.00	0.00
MATERIALS AT STATION 49+000.00			
Material Name	Area	Volume	Cumulative Volume
Subgrade	16.84	0.00	0.00
MATERIALS AT STATION 49+000.00			
Material Name	Area	Volume	Cumulative Volume
Prepared sub-grade	8.47	0.00	0.00
Sub-base	8.47	0.00	0.00
MATERIALS AT STATION 49+000.00			
Material Name	Area	Volume	Cumulative Volume
PROTECTION LAYER -15 CM	0.00	0.00	0.00

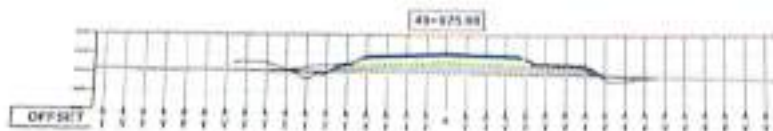


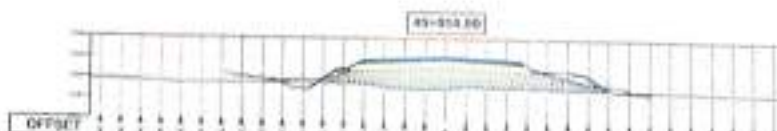



Handwritten signature/initials.


Handwritten signature/initials.

Handwritten signature/initials.



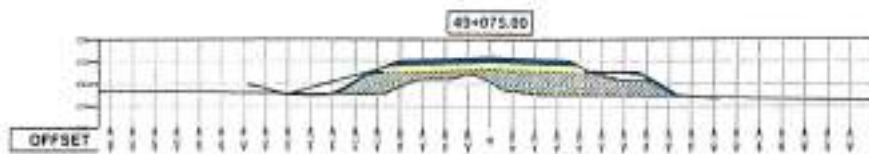

Material(s) at Station 49+075.00			
Material Name	Area	Volume	Cumulative Volume
Subgrade	0.00	0.00	0.00
Subgrade	0.00	0.00	0.00
Material(s) at Station 49+075.00			
Material Name	Area	Volume	Cumulative Volume
Subgrade	42.32	1048.78	2281.73
Material(s) at Station 49+075.00			
Material Name	Area	Volume	Cumulative Volume
prepared sub-grade	8.47	211.82	162.16
sub-base	8.22	195.09	411.56
Material(s) at Station 49+075.00			
Material Name	Area	Volume	Cumulative Volume
PROTECTION LAYER -15 CM	1.16	28.02	54.94

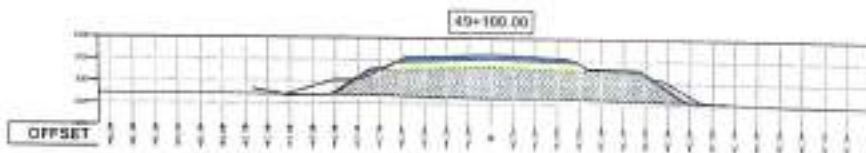

Material(s) at Station 49+100.00			
Material Name	Area	Volume	Cumulative Volume
Subgrade	0.00	0.00	0.00
Subgrade	0.00	0.00	0.00
Material(s) at Station 49+100.00			
Material Name	Area	Volume	Cumulative Volume
Subgrade	75.29	1823.96	3721.68
Material(s) at Station 49+100.00			
Material Name	Area	Volume	Cumulative Volume
prepared sub-grade	8.47	211.82	773.98
sub-base	8.20	195.09	568.65
Material(s) at Station 49+100.00			
Material Name	Area	Volume	Cumulative Volume
PROTECTION LAYER -15 CM	1.41	32.21	87.15


امیر

مهندس


مهندس






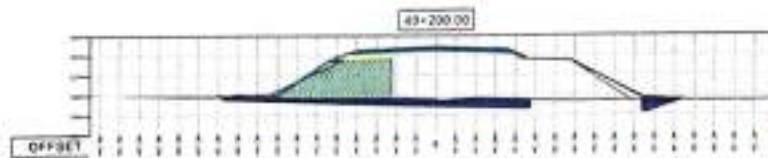

Material(s) at Station 49+200.00			
Material Name	Area	Volume	Cumulative Volume
Subgrade	22.98	287.22	287.22
Sub-base	22.98	287.22	287.22
Material(s) at Station 49+200.00			
Material Name	Area	Volume	Cumulative Volume
Subgrade	34.79	1084.84	1204.13
Material(s) at Station 49+200.00			
Material Name	Area	Volume	Cumulative Volume
Prepared sub-grade	2.21	133.50	1543.04
sub-base	6.20	155.10	1187.50
Material(s) at Station 49+200.00			
Material Name	Area	Volume	Cumulative Volume
PROTECTION LAYER -15 CM	0.98	38.84	213.30

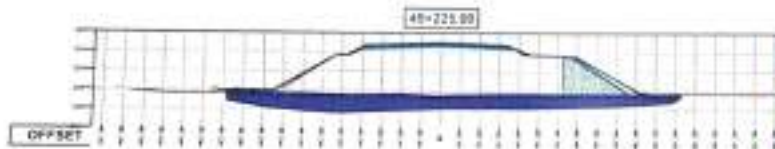


Material(s) at Station 49+225.00			
Material Name	Area	Volume	Cumulative Volume
Subgrade	89.24	1152.70	1440.00
Sub-base	89.24	1152.70	1440.00
Material(s) at Station 49+225.00			
Material Name	Area	Volume	Cumulative Volume
Subgrade	15.31	825.90	1358.55
Material(s) at Station 49+225.00			
Material Name	Area	Volume	Cumulative Volume
Prepared sub-grade	0.00	27.88	1070.70
sub-base	6.20	155.02	1342.00
Material(s) at Station 49+225.00			
Material Name	Area	Volume	Cumulative Volume
PROTECTION LAYER -15 CM	1.01	24.83	278.15

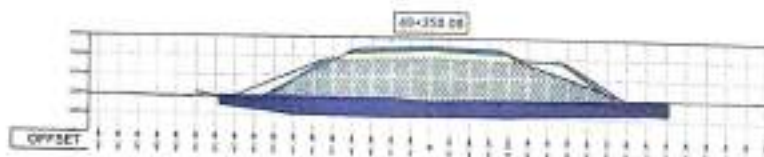


Material(s) at Station 49+250.00			
Material Name	Area	Volume	Cumulative Volume
Subgrade	75.07	1833.07	3243.98
Sub-base	75.07	1833.07	3243.98
Material(s) at Station 49+250.00			
Material Name	Area	Volume	Cumulative Volume
Subgrade	114.48	1832.78	1252.21
Material(s) at Station 49+250.00			
Material Name	Area	Volume	Cumulative Volume
Prepared sub-grade	8.47	105.63	1876.83
sub-base	6.20	155.02	1401.08
Material(s) at Station 49+250.00			
Material Name	Area	Volume	Cumulative Volume
PROTECTION LAYER -15 CM	1.98	37.36	710.53



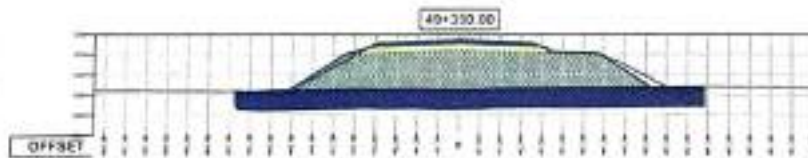

Material(s) at Station 49+350.00			
Material Name	Area	Volume	Cumulative Volume
Subgrade	86.74	2236.44	11730.45
Sub-base	86.74	2236.44	11730.45
Material(s) at Station 49+350.00			
Material Name	Area	Volume	Cumulative Volume
Subgrade	107.93	2688.91	26399.40
Material(s) at Station 49+350.00			
Material Name	Area	Volume	Cumulative Volume
Prepared sub-grade	6.47	211.85	2023.88
sub-base	6.20	155.12	2117.53
Material(s) at Station 49+350.00			
Material Name	Area	Volume	Cumulative Volume
PROTECTION LAYER -15 CM	1.65	46.31	505.68

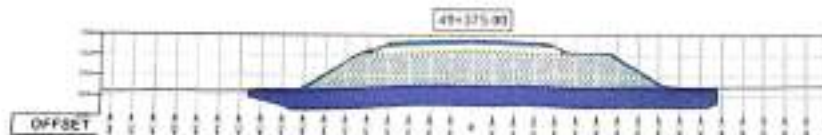




Material(s) at Station 49+375.00			
Material Name	Area	Volume	Cumulative Volume
Subgrade	86.45	2202.43	13932.91
Sub-base	86.45	2202.43	13932.91
Material(s) at Station 49+375.00			
Material Name	Area	Volume	Cumulative Volume
Subgrade	100.08	2599.88	26888.44
Material(s) at Station 49+375.00			
Material Name	Area	Volume	Cumulative Volume
Prepared sub-grade	6.47	211.85	2725.84
sub-base	6.16	154.54	2272.07
Material(s) at Station 49+375.00			
Material Name	Area	Volume	Cumulative Volume
PROTECTION LAYER -15 CM	1.82	45.96	587.85

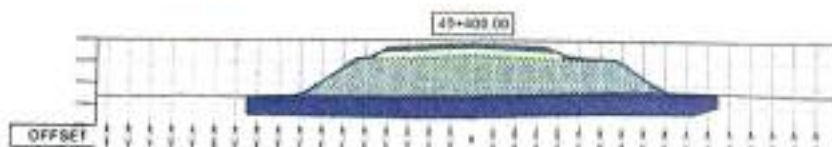


Material(s) at Station 49+400.00			
Material Name	Area	Volume	Cumulative Volume
Subgrade	84.83	2141.29	16074.20
Sub-base	84.83	2141.29	16074.20
Material(s) at Station 49+400.00			
Material Name	Area	Volume	Cumulative Volume
Subgrade	85.58	2465.48	34684.93
Material(s) at Station 49+400.00			
Material Name	Area	Volume	Cumulative Volume
Prepared sub-grade	6.46	211.83	2947.70
sub-base	6.21	154.50	2426.83
Material(s) at Station 49+400.00			
Material Name	Area	Volume	Cumulative Volume
PROTECTION LAYER -15 CM	1.70	44.36	595.02



Handwritten signatures and stamps are present below the diagram. One signature is clearly visible on the left, and there are several stamps and smaller signatures to the right.



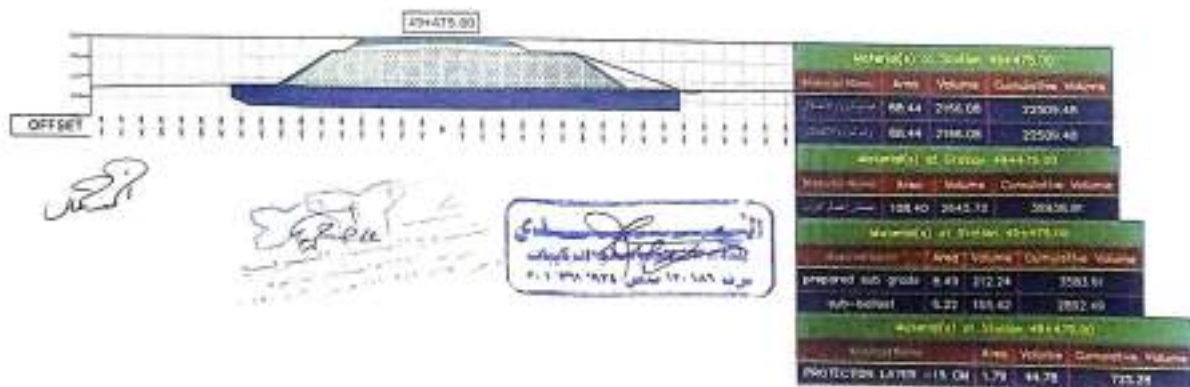
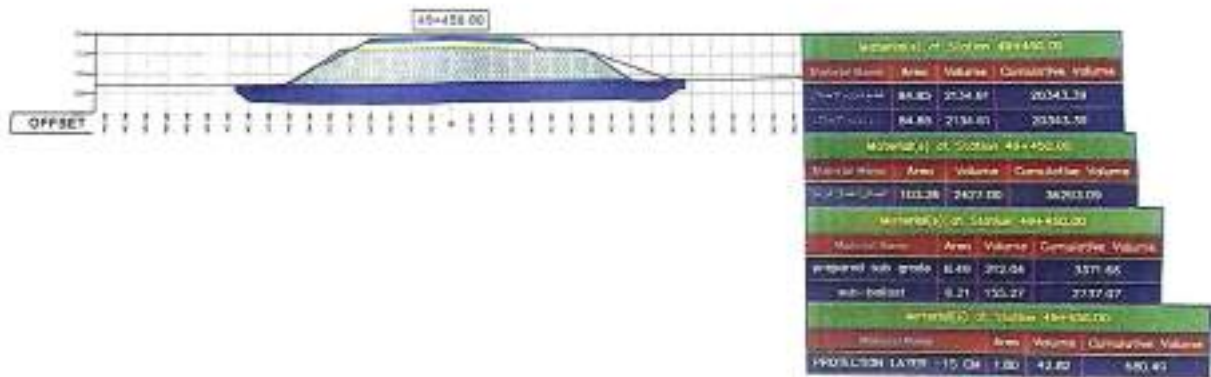
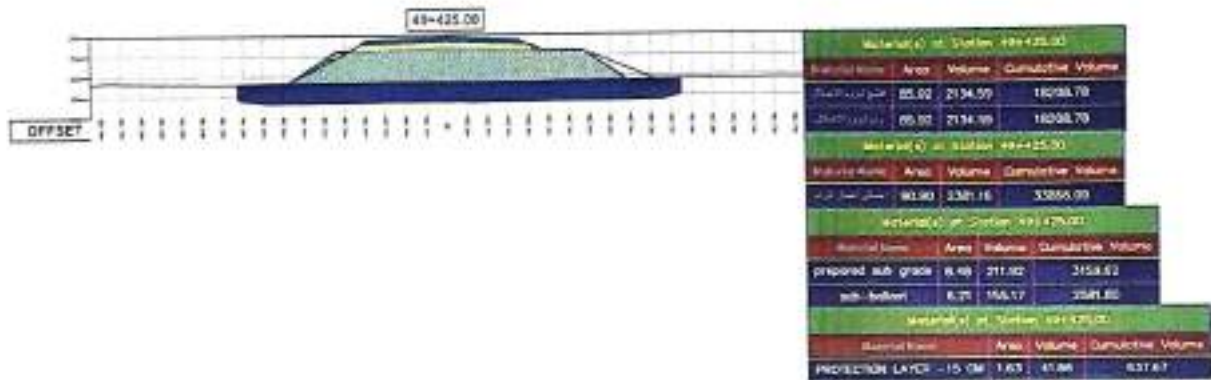


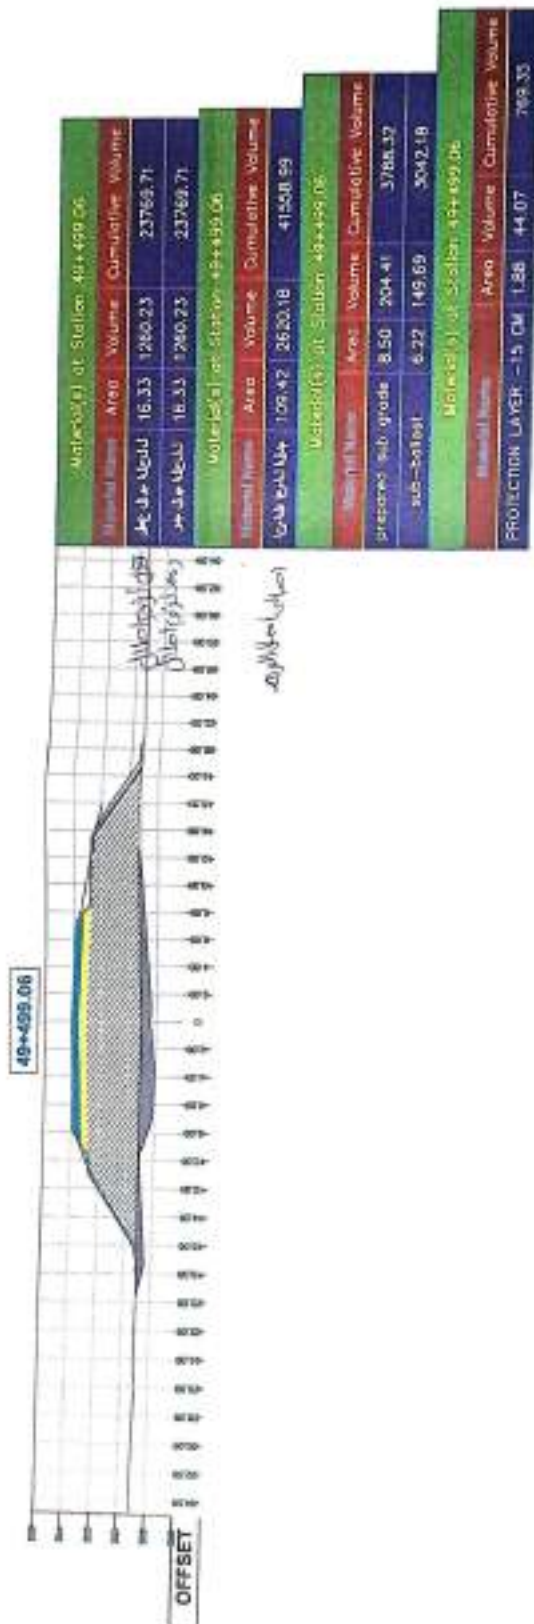


Handwritten signature or initials.

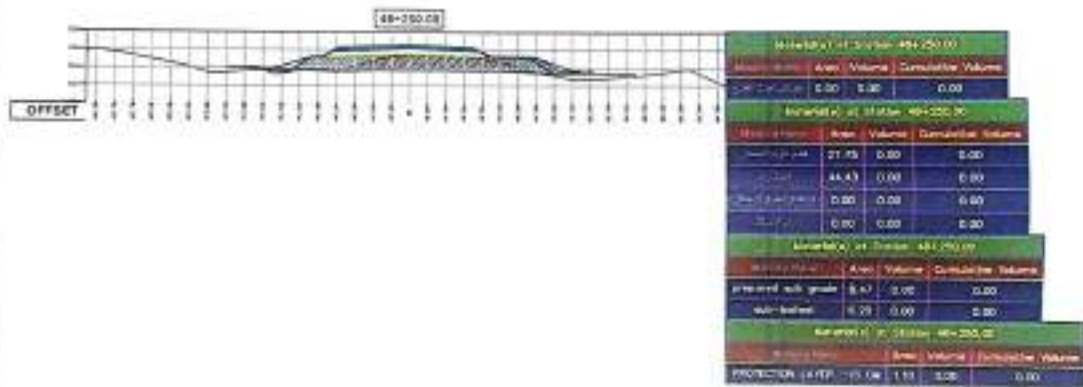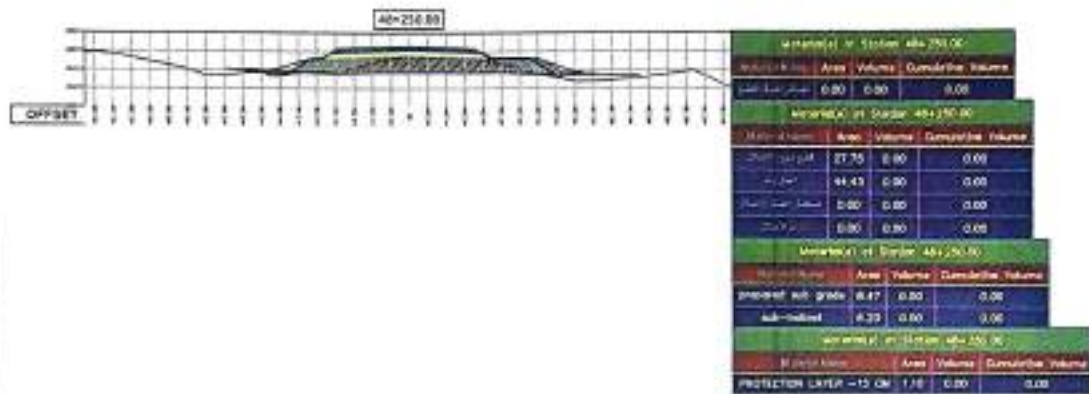




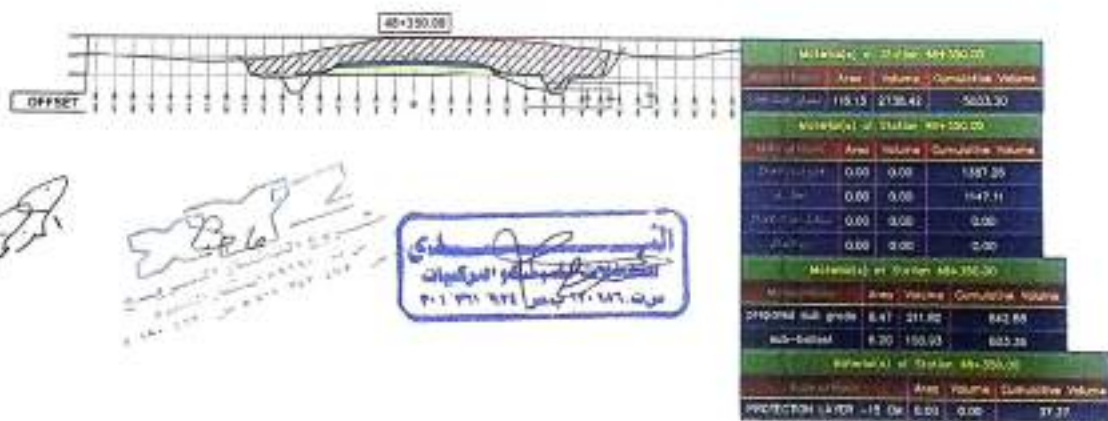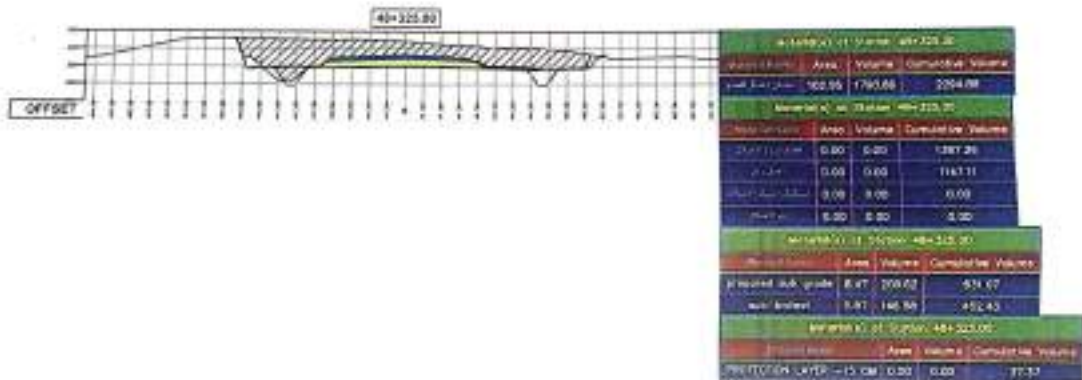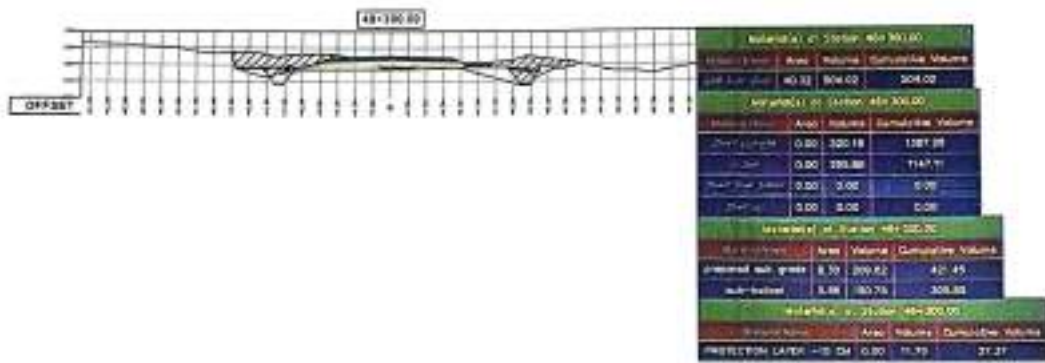

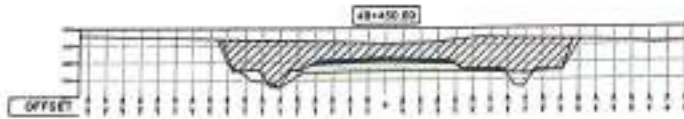

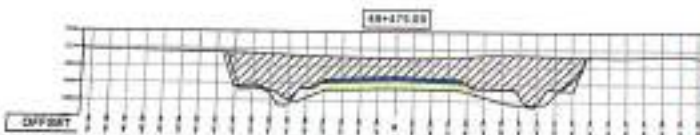

Handwritten signature

Handwritten signature and stamp

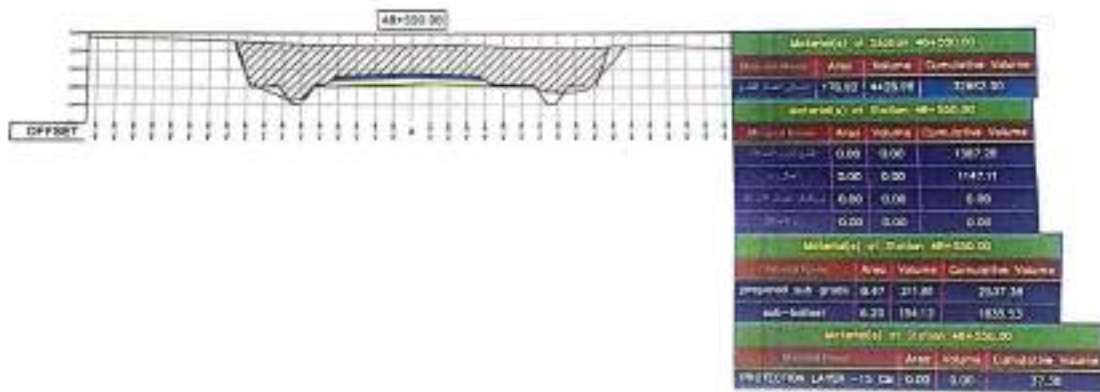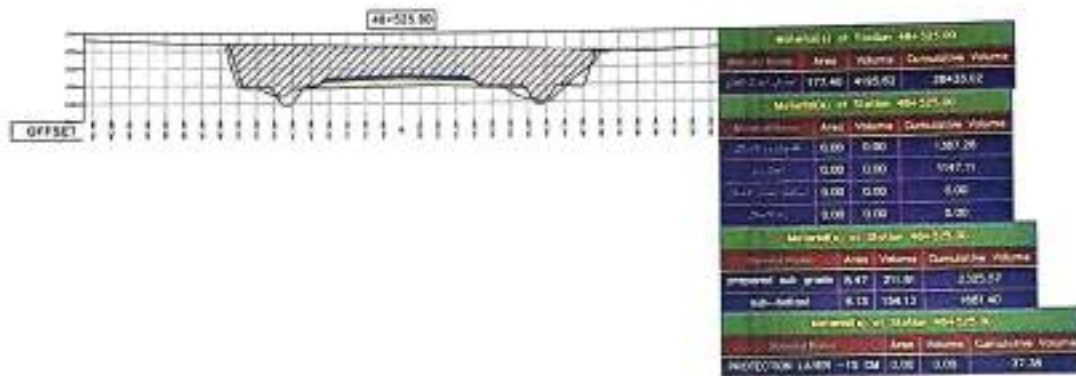







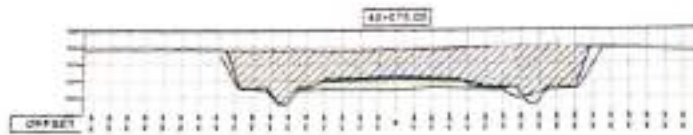

Material(s) at Station 48+675.00			
Material Name	Area	Volume	Compulsive Volume
Sub-grade	183.67	4730.02	36261.99
Material(s) at Station 48+675.00			
Material Name	Area	Volume	Compulsive Volume
Sub-grade	0.00	0.00	1387.28
Sub-grade	0.00	0.00	1147.11
Sub-grade	0.00	0.00	0.00
Sub-grade	0.00	0.00	0.00
Material(s) at Station 48+675.00			
Material Name	Area	Volume	Compulsive Volume
prepared sub-grade	6.44	210.68	3094.91
sub-surface	5.85	142.67	2095.39
Material(s) at Station 48+675.00			
Material Name	Area	Volume	Compulsive Volume
PROTECTION LAYER -15 CM	0.00	0.00	27.38

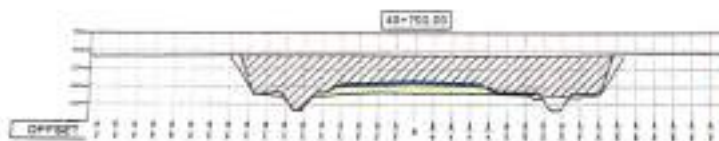

Material(s) at Station 48+700.00			
Material Name	Area	Volume	Compulsive Volume
Sub-grade	183.75	4553.25	36056.34
Material(s) at Station 48+700.00			
Material Name	Area	Volume	Compulsive Volume
Sub-grade	0.00	0.00	1387.28
Sub-grade	0.00	0.00	1147.11
Sub-grade	0.00	0.00	0.00
Sub-grade	0.00	0.00	0.00
Material(s) at Station 48+700.00			
Material Name	Area	Volume	Compulsive Volume
prepared sub-grade	6.42	211.32	3095.94
sub-surface	6.13	193.80	2740.18
Material(s) at Station 48+700.00			
Material Name	Area	Volume	Compulsive Volume
PROTECTION LAYER -15 CM	0.00	0.00	27.38



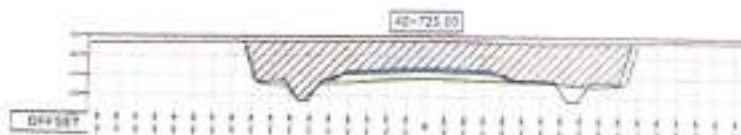


Material(s) at Station 48+725.00			
Material Name	Area	Volume	Compulsive Volume
Sub-grade	183.52	3861.04	34425.26
Material(s) at Station 48+725.00			
Material Name	Area	Volume	Compulsive Volume
Sub-grade	0.00	0.00	1387.28
Sub-grade	0.00	0.00	1147.11
Sub-grade	0.00	0.00	0.00
Sub-grade	0.00	0.00	0.00
Material(s) at Station 48+725.00			
Material Name	Area	Volume	Compulsive Volume
prepared sub-grade	6.47	211.77	4017.71
sub-surface	5.55	146.03	2066.21
Material(s) at Station 48+725.00			
Material Name	Area	Volume	Compulsive Volume
PROTECTION LAYER -15 CM	0.00	0.00	27.38


Handwritten signature in Arabic script.

Handwritten signature in Arabic script.


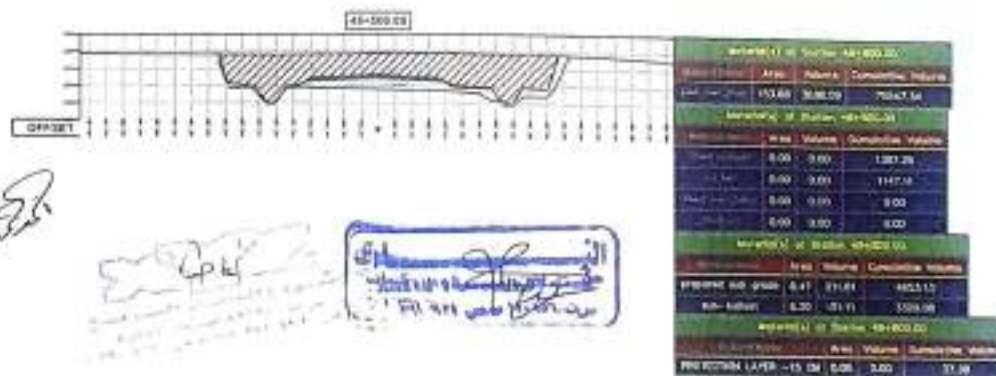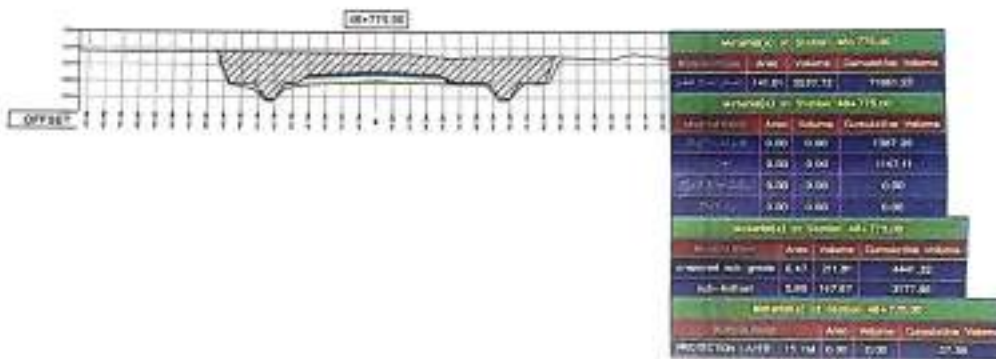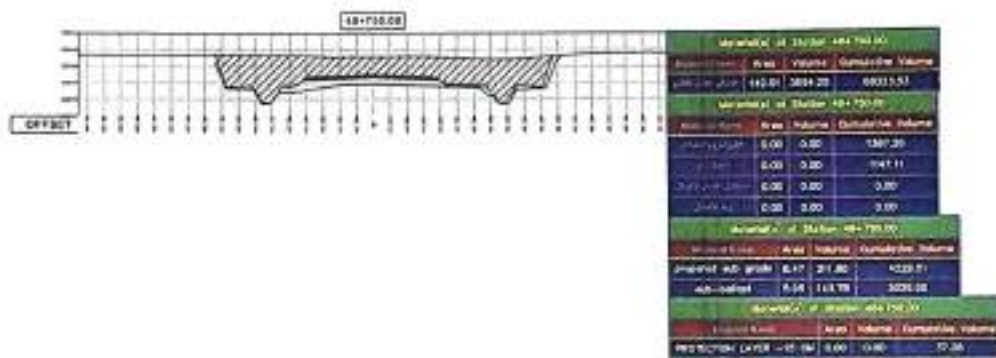



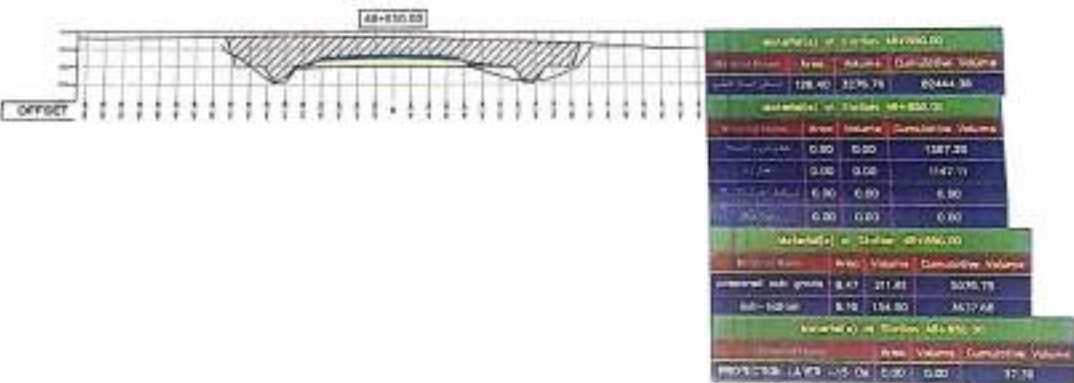






3  
10/10/20

15/10/20

Material Name				Area	Volume	Cumulative Volume
PROTECTION LAYER - 15 CM				0.38	4.77	42.20
Material(s) at Station: 49+000.00						
sub-base				6.20	153.37	4558.55
prepared sub grade				8.47	211.82	6347.62
Material Name				Area	Volume	Cumulative Volume
Material(s) at Station: 49+000.00						
+ 150				24.92	576.16	840.88
+ 150				31.66	762.64	1129.54
+ 150				0.00	0.00	1147.11
+ 150				0.00	0.00	1387.26
Material Name				Area	Volume	Cumulative Volume
Material(s) at Station: 49+000.00						
+ 150				0.00	0.00	90134.97
Material Name				Area	Volume	Cumulative Volume
Material(s) at Station: 49+000.00						

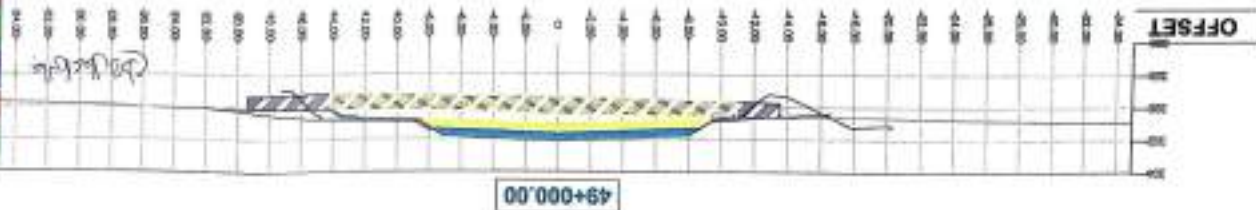





## محضر اعتماد كميات ختامي



التاريخ : 19 - 6 - 2023

اسم المشروع: مشروع القطار السريع (العين السخنة - العيين)  

م	من محطة رقم	الى محطة رقم	التصنيف	الكمية بالمتر المكعب	ملاحظات
1	62+260	62+400	حفر احلال	8,938.16	احمال قطع احلال جارى 1
2	62+260	62+400	ردم احلال	8,938.16	ردم احلال بدون تحديد مسافة النقل
3	61+520 62+420	61+820 62+620	احمال حفر	6,522.75	قطع تربة غير صلحه
4	61+520 62+420	61+820 62+620	احمال ردم	6,522.75	ردم بعد إزالة تربة غير صلحه
5	61+520	62+620	احمال ردم جارى 1	167,424.97	كمية اجمالية بدون تحديد مسافة نقل
6	61+520	62+000	احمال ردم جارى 2	23,898.49	كمية اجمالية بدون تحديد مسافة نقل
		إجمالي اعمال الحفر		15,460.91	كمية اجمالية بدون تصنيف احيادات ختامي
		إجمالي اعمال الردم		206,783.30	كمية اجمالية بدون تحديد مسافة نقل ختامي



مهندس المشروع  
استشاري الهيئة







استشاري الصحة



ملاحظات:  
حصر ختامي

مهندس الشركة المنفذة




مهندس الهيئة  
مهندس الهيئة

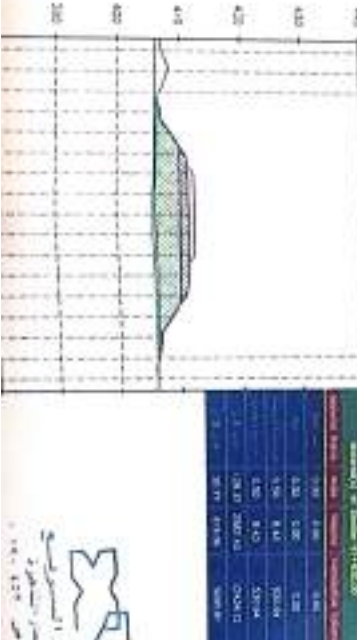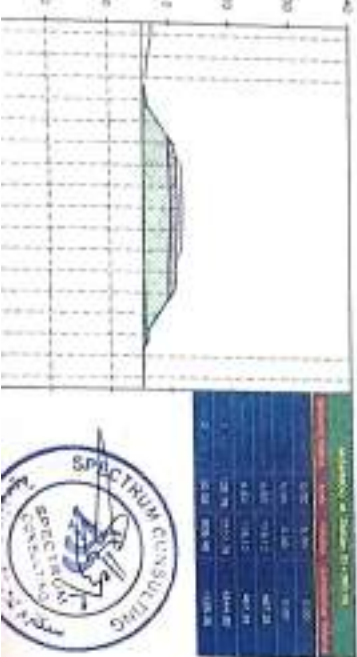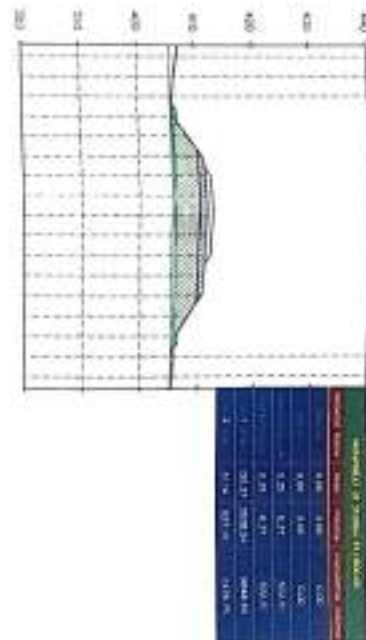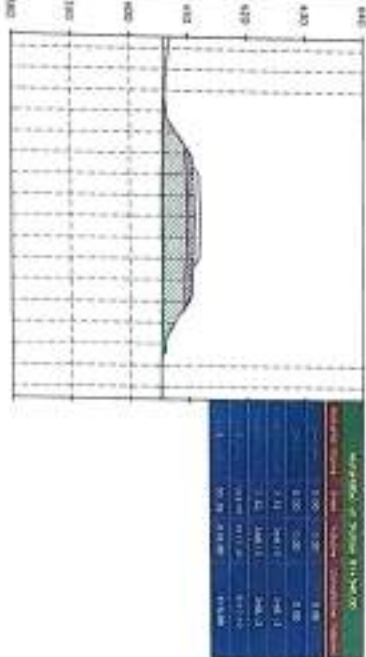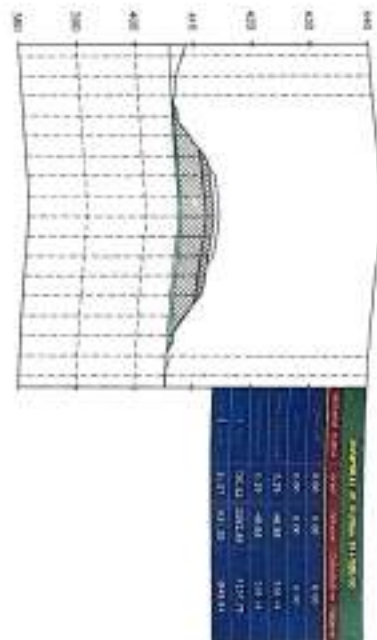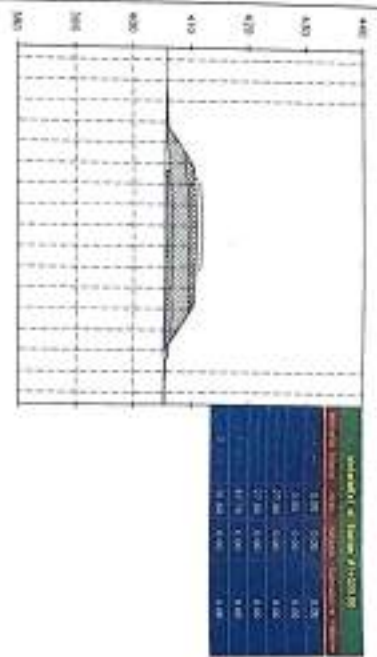


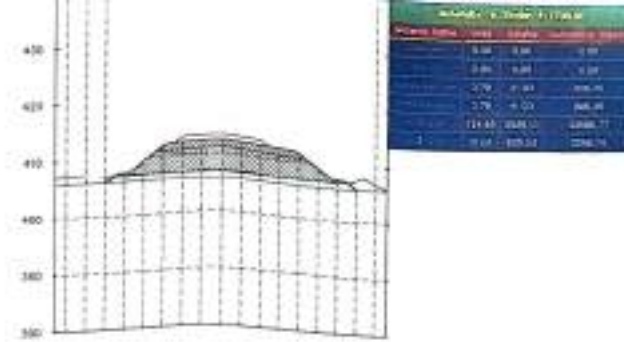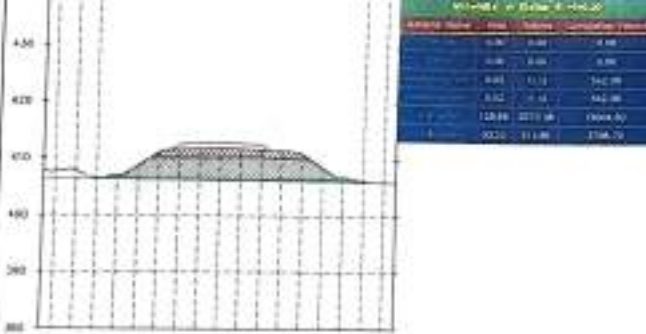


61+660.00

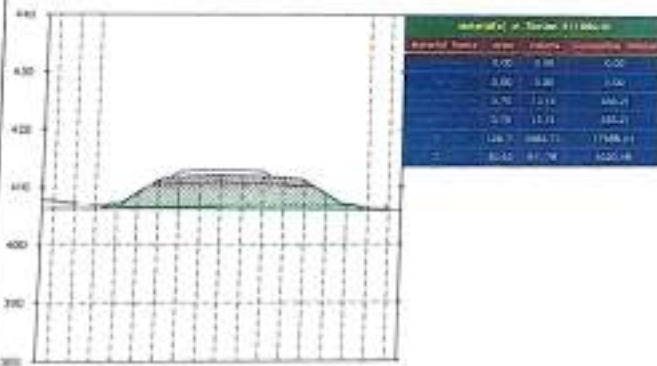


61+720.00

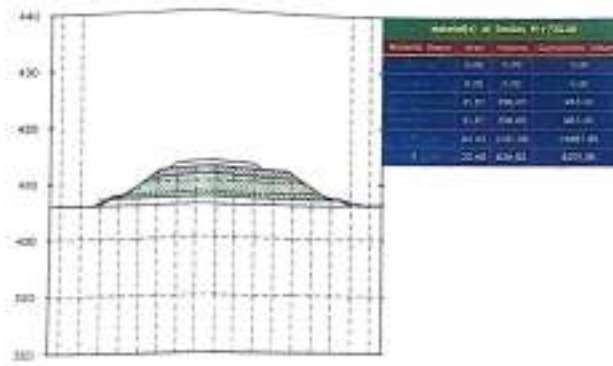

61+680.00

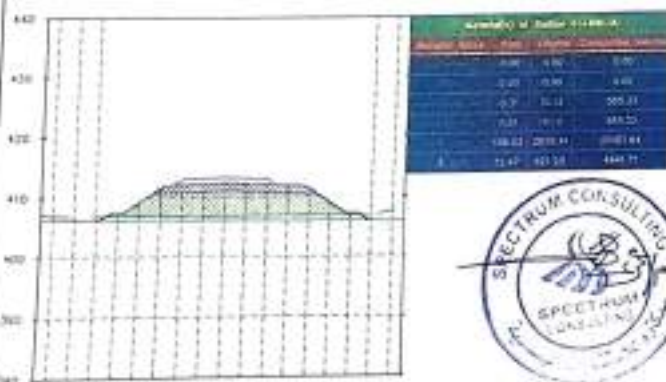

61+740.00

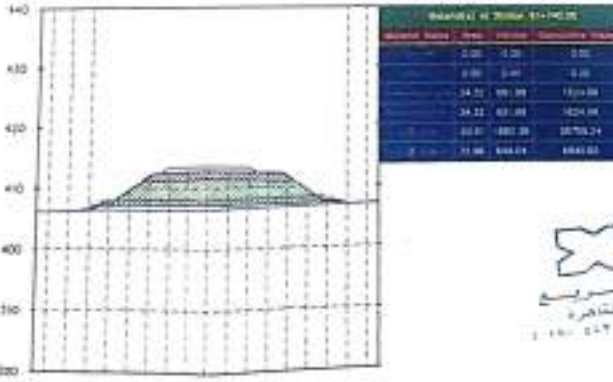

Handwritten signature and text in Arabic.







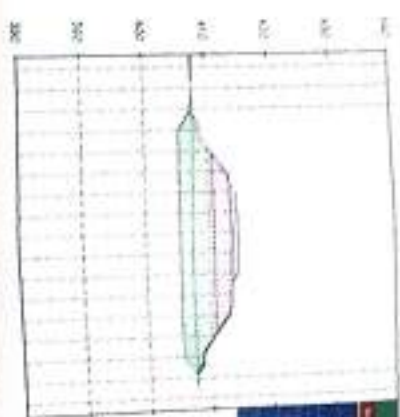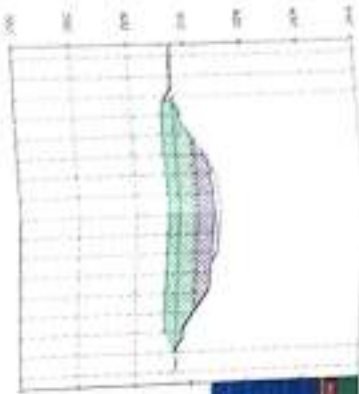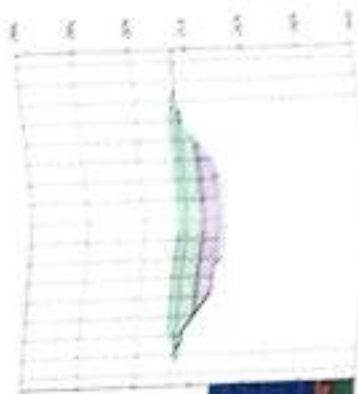
Handwritten signature and text.


Handwritten signature and text.

61+900.00

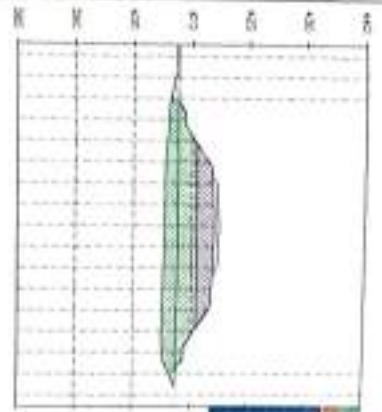



61+940.00

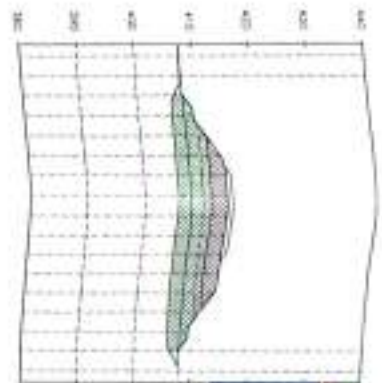



61+960.00

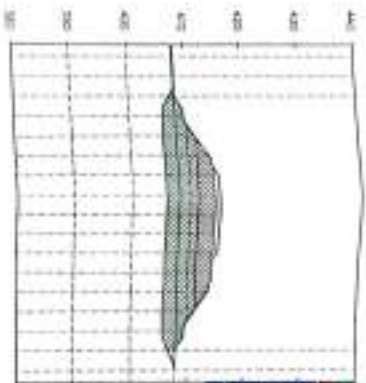



61+920.00

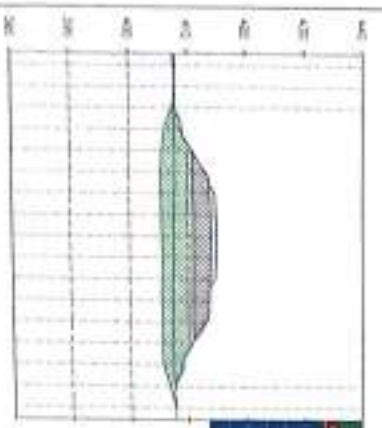



61+980.00

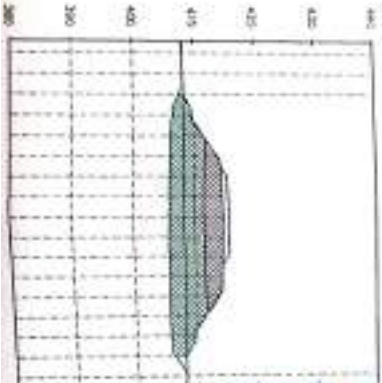






Handwritten signature and notes in the bottom left corner of the page.

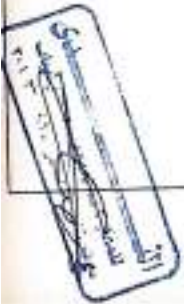

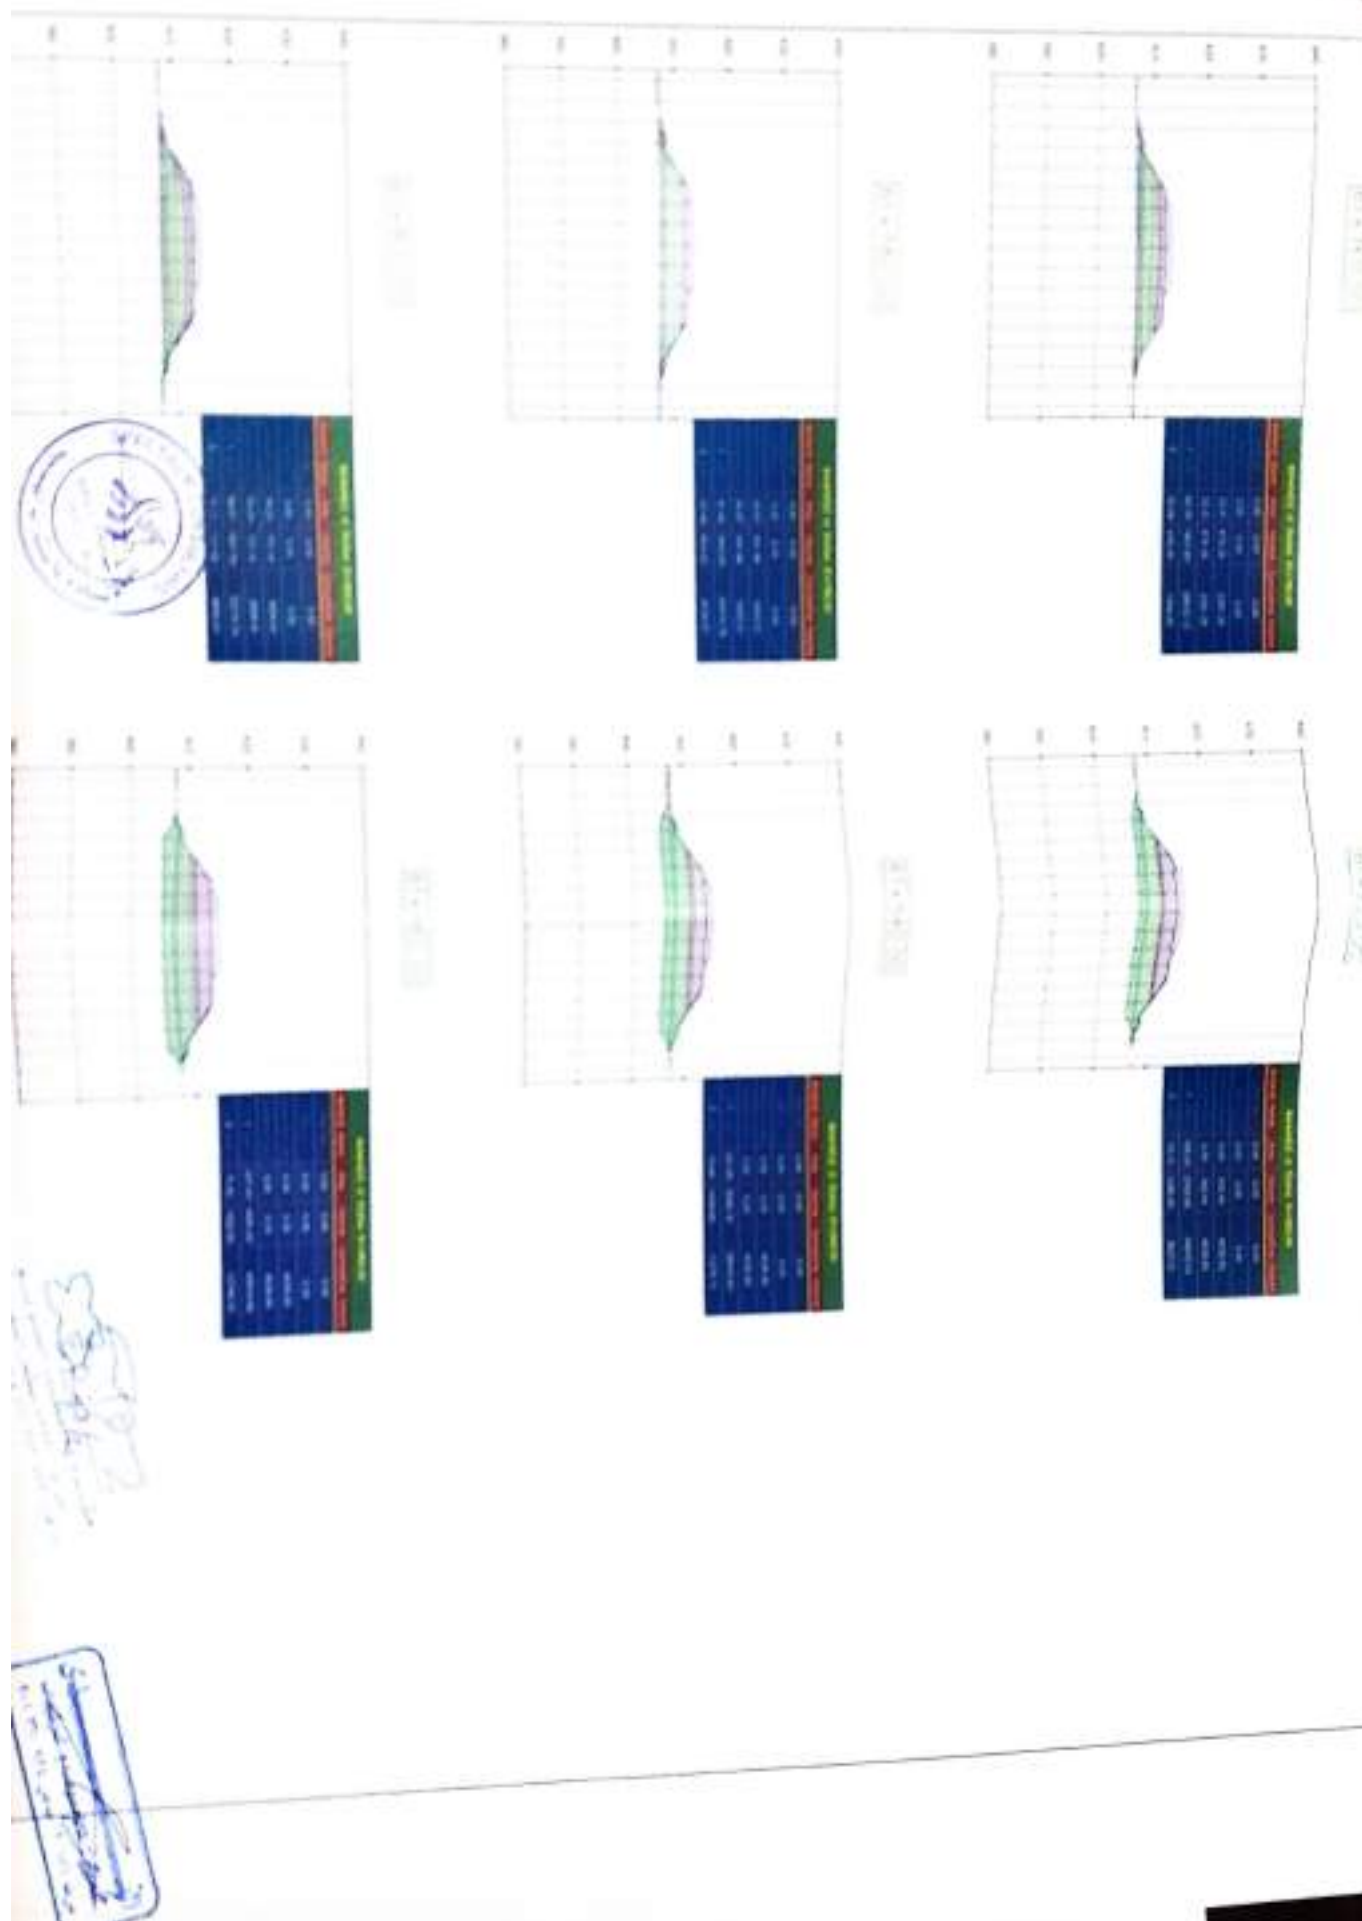





62+000.00

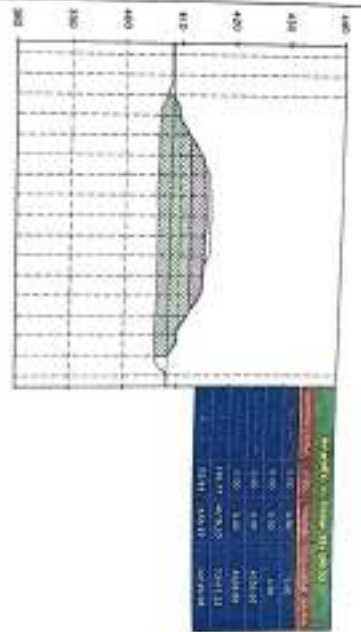


62+020.00

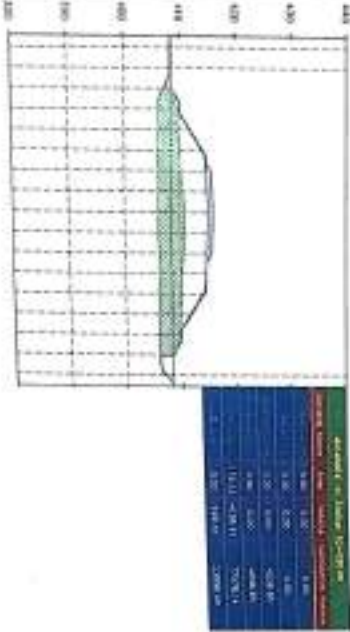


62+040.00

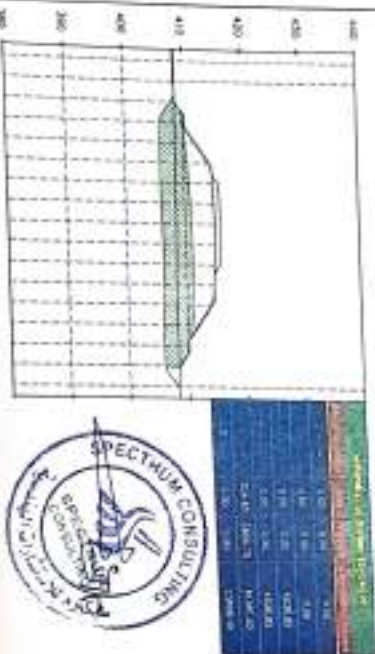


62+060.00

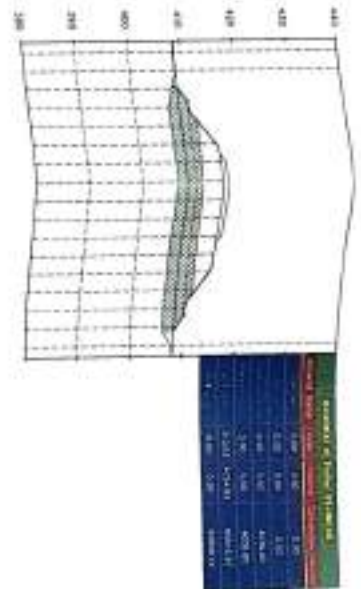

62+080.00

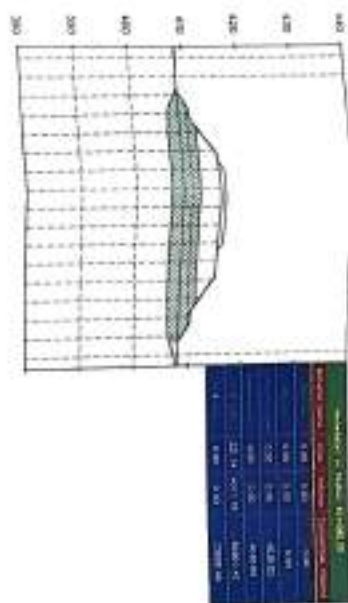







62+100.00

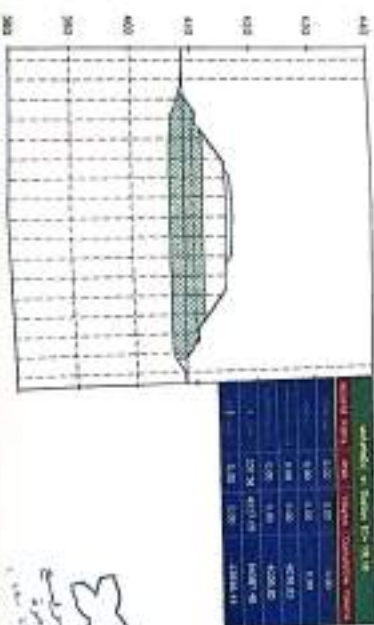

Handwritten signature and notes in Arabic script.


Official stamp and signature in Arabic script.



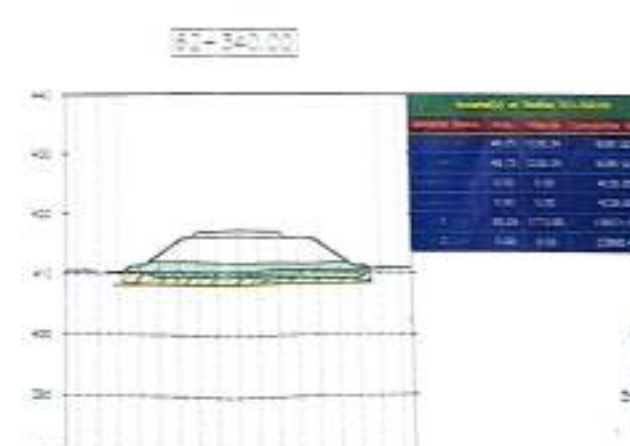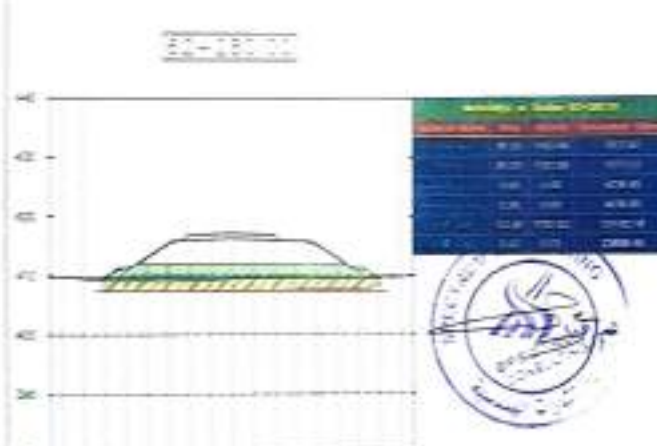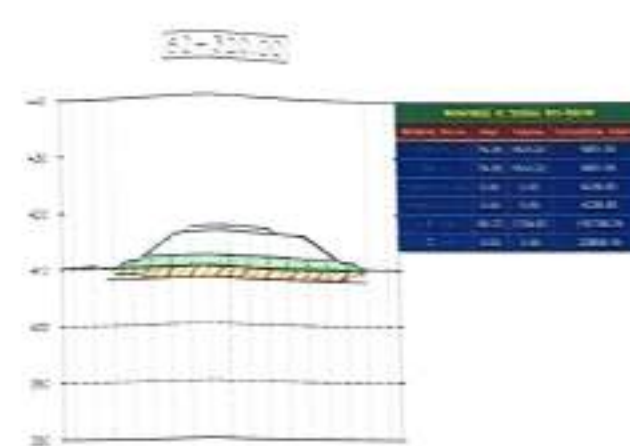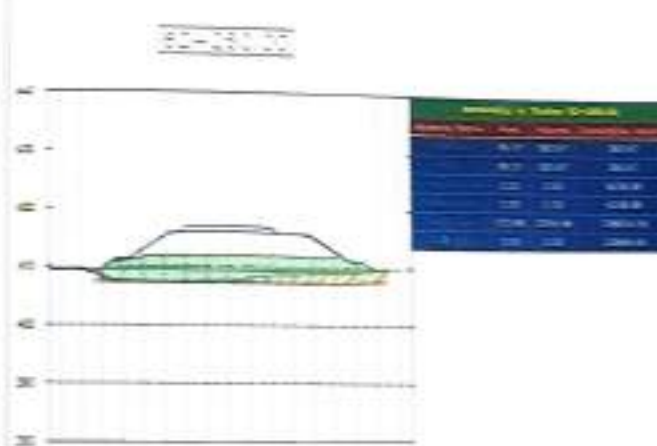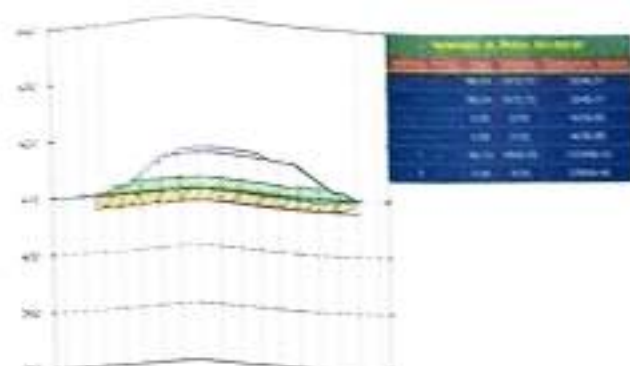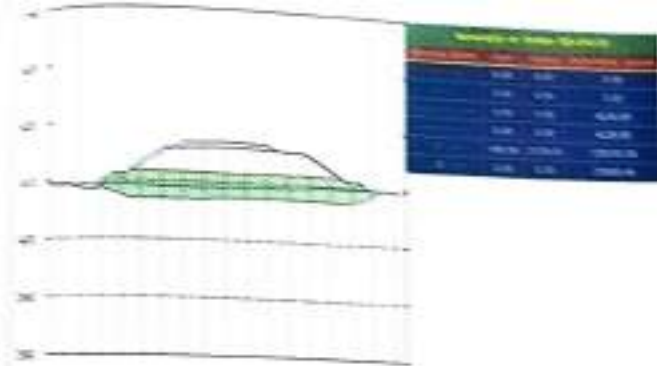




[624 240 00]

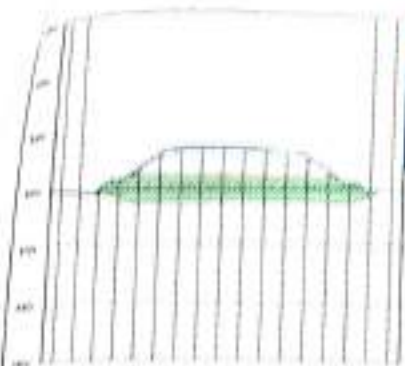


[624 300 00]

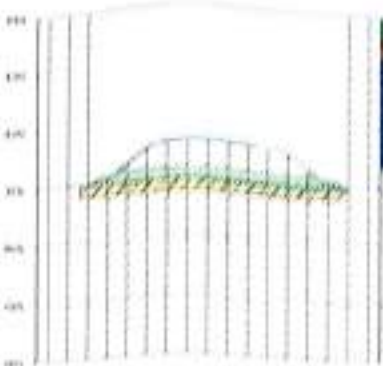


[624 200 00]

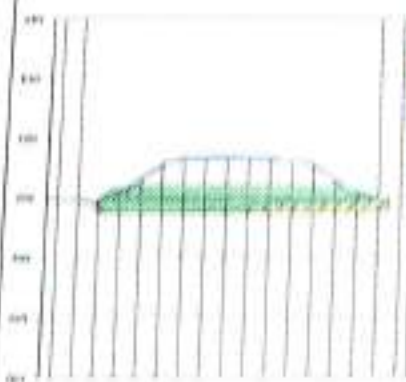


[624 320 00]

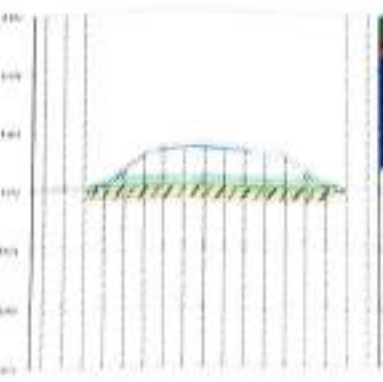


[624 200 00]

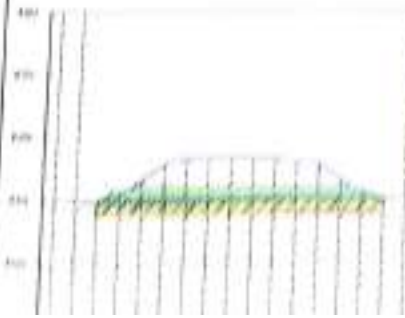

[624 300 00]

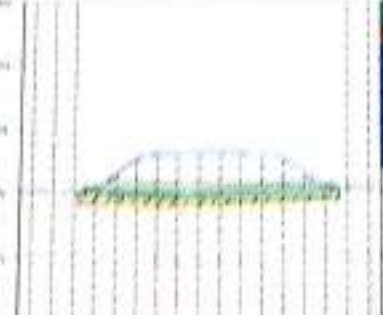

Handwritten signature and text.




[illegible]


[illegible]


Signature

[illegible]


[illegible]



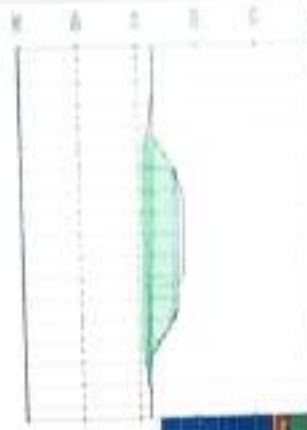



Handwritten signature and text, possibly a date or location, in blue ink.

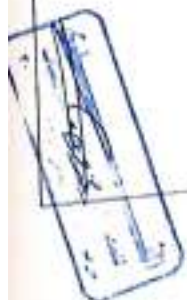



(١)

التاريخ: ٢٠٢١ / ٨ / ٢٢

اسم المشروع: مشروع المطار السريع (العين السخنة - العاصمة)

قامت شركة اكس واي زد (XYZ) استشاري الاعمال المساحية لهيئة الطرق و الكباري  
برصد إحداثيات المحجر الخاص بشركة / الفديحة للتقانة والبناء العامة.....  
بحضور كلاً من :-

١- م / محمد حسن السيد  
٢- م / محمد عبد المنعم  
٣- م / محمد الحوي  
٤- م /

و كانت إحداثياته كالتالي :-

رقم المحجر	الشرق	الشمال	مسافة المحجر من قطاع الردم

ملاحظات :-

تم اضافة عدد ٣ عينات من المحجر السابق واليه  
مسافة النقل من قطاع الردم 10.00 كم  
وكم اسفلت  
الكم مدق

مهندس الهيئة

استشاري المشروع

استشاري المساحة


مهندس الشركة المنفذة

محمد حسن السيد  
ع.ع.ع.

على ماروستان

محمد السيد



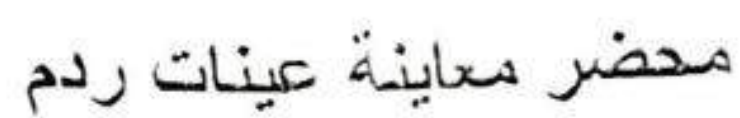


التاريخ: ١٩٣ / ٨ / ٢٠٢١

اسم المشروع : مشروع القطار السريع (العين السخنة - العاصمة)

قامت شركة اكس واي زد (XYZ) إستشاري الاعمال المساحية لهيئة الطرق و الكباري  
برصد إحداثيات المحجر الخاص بشركة / الفذى... لاسواق... العامة.....  
بحضور كلاً من :-

۱-م/ محمد اسماعیل  

و كانت إحدائياته كالتالى :-

رقم المحجر	الشرق	الشمال	مسافة المحجر من قطاع الردم

ملاحظات :-

شهادة عدد ٣٤٥٦٧٨٩ من الجبيرة الشا، واليه  
مسافة النقل حتى قطاع الردم 10.00 كم

وكم اقلت  
الكم مدق

مهندس الهيئة

## استشاري المشروع

استشاري المساحة

مهندس الشركة المنفذة


مدرسة





## محضر معاينة عينات الردم

(ب)



التاريخ : 6 / 12 / 2021

اسم المشروع : مشروع القطار السريع (العين السخنة - العاصمة)

قامت شركة اكس واي زد (XYZ) للأعمال المساحية ( استشاري الاعمال المساحية لهيئة الطرق والكبارى )

برصد احداثيات المحجر الخاص بشركة: الندى

بحضور كلا من :-

1- م/ محمد السيد

2- م/ محمد صبر

3- م/ محمد عبد المنعم

وكانت احداثياته كالتالي :-

رقم المحجر	الشرق	الشمال	مسافة المحجر من قطاع الردم	ملاحظات
1- 2	696807.509 697394.062	793552.743 793787.331	113.000 Km	مسافة النقل عبارة عنه مدق
3 4	69734.797 69572.139	793609.548 793674.963	113.000 Km	
5	69864.903	793211.412	113.000 Km	

ملاحظات :-

مسافة النقل عبارة عنه مدق

مهندس الهيئة

استشاري الهيئة

استشاري المساحة

مهندس الشركة المنفذة

محمد صبر





## محضر معاينة عينات الردم

( جـ )



التاريخ : 2021 / 12 / 11

اسم المشروع : مشروع القطار السريع (العين السخنة - العاصمة)  
قامت شركة اكس واي زد (XYZ) للأعمال المساحية ( استشارى الاعمال المساحية لهيئة الطرق والكبارى )

برصد احداثيات المحجر الخاص بشركة: الندى

بحضور كلا من :-

- 1- م / محمد السيد
- 2- م / أحمد صاويح
- 3- م / محمد عبد المنعم

وكانت احداثياته كالتالى :-

رقم المحجر	الشرق	الشمال	مسافة المحجر من قطاع الردم	ملاحظات
1	696637.975	786466.843	11 كيلو	
2	696682.914	786383.539	#11.00km#	
CL	696777.946	786594.265	#11.00km#	
3	697211.330	786975.221	#11.00km#	
4	697270.107	786931.606	#11.00km#	

ملاحظات :-

//مسافة النقل (11 كيلومتر) وهي عبارة عن صدق //

مهندس الهيئة

استشاري الهيئة

استشاري المساحة

مهندس الشركة المنفذة