



الهيئة العامة للطرق والكباري

المنطقة الثالثة عشر - البحيرة وكفر الشيخ

مقاييس ختامية

|                                |  |
|--------------------------------|--|
| اسم العملية                    | إستكمال إسناد أعمال الجسر التلبي والأعمال الصناعية بقطاعات مشروع إنشاء القطار الكهربائي السريع (السخنة - العاصمة الإدارية - العلمين الجديدة - مطروح) |
| الشركة المنفذة                 | شركة الطاهر الجديدة للمقاولات والتوريدات   |
| قيمة العملية طبقاً للعقد       | .٥,٧٠٠,٠٠٠ ج.م.  |
| عقد العملية                    | ٢٠٢٤ / ٢٠٢٣ / ١٩٧  |
| مدة المشروع طبقاً للتعاقد      | ٨ أشهر   |
| تاريخ استلام الموقع            | ٢٠٢٣/٠٨/٣٠   |
| تاريخ النهو طبقاً لنهاية العقد | ٢٠٢٤/٠٤/٢٩   |
| قيمة المقاييس الختامية         | .٥,٧٠٠,٠٠٠ ج.م.  |
| قيمة الزيادة عن العقد الأصلي   | .٠٠ ج.م.   |
| قيمة النقصان عن العقد الأصلي   | .٠٠ ج.م.   |
| نسبة الزيادة عن العقد الأصلي   | %٠,٠٠  |
| نسبة النقصان عن العقد الأصلي   | %٠,٠٠  |

مدير المشروع للمنطقة  
المهندس / احمد ابو دقique

١١/١٥  
٢٠٢٤



### مقاييس ختامية

اعمال الجسر الترابي والاعمال الصناعية لمشروع القطار السريع (العين السخنة - العاصمة الادارية - العلمين - مطروح )

شركة الظاهر الجديدة للمقاولات والتوريدات

من الكم ٢٩١+٠٠٠ إلى الكم ٢٩٠+٠٠٠ بطول ١ كم قطاع أ عقد رقم ١٩٧ / ٢٠٢٣ / ٢٠٢٤

| رقم البند       | بيان الاصل  | الوحدة | المكمه | اللنه (جنبه) | الجمله (جنبه) |
|-----------------|---|--------|--------|--------------|---------------|
| ١-٣             | <p>اعمال تجهيز وتوسيع ونقل اثربية مطافية للمواصلات وتشملها باستخدام آلة النسخة يسمى لا زيد عن ٥ سم حتى تصلب (٢-٢٤) اسطل منسوب للمرأة ويسهل ازدياد عن ٥ سم اعلى من منصب (٢-٢٤) من منصب القراءة لاستكمال المفهوم التصعبي لتشكيل الجسر الترابي والاكبات (علي الاكل نسبه تحمل كابليورليا لا تقل عن ٦٪ ، والارض الطبيعية متغيرة ورشها على المسار الراوية الموصول إلى نسبة الراوية المطلوبة والملك الجديد بالهراسات الموصول إلى نفس كثافة جافة ٩٥٪ من الكثافة المكافحة الصخرى ) ومن التقني طبقاً للمعايير التصميمية والمطابعه والقطاعات العرضية المزدوجة والرسومات التفصيلية المعدهه والبند يجمع معاشراته طبقاً لاصول الصناعة ومواصفات الهيئة العامة للطرق والكباري وتقييمات المهندس المشرف .</p> <p>- مسافة النقل حتى ٢ كم و يتم احتساب علاوة ١.٤ جنيه لكل ١ كم بالزيادة او النقصان .</p> <p>- السعر يشمل عمل شفونات و تخطيط و اخبارات و نقل موقع العمل حتى مسافة ٢ كم .</p> <p>- البند لا يشمل قيمة المحجرة .</p>   |        |        |              |               |
| ١-٤             | <p>مسافة النقل حتى ٢ كم .</p> <p>علاوة ١.٤ جنيه لكل ١ كم ( مسافة النقل المعتمدة = ١.٥ - ٢ = ٠.٣ كم ) . ( المسوبي )</p> <p>رسوم المواد المحجرية طبقاً لبند العقد . ( محجر السبوي ٢٣٤١/٣٠ ) طبقاً للمقاوضة .</p> <p>رسوم الكارتات والمازوين طبقاً للمادة ( ٣٦ ) من الشروط العامة والمواصلات طبقاً لما جاء بالقائمه الموحدة لاسعار الطرق ( بند التربية )</p>   |        |        |              |               |
| ١-٥             | <p>بالنهر المكتب توزيد وفرض طبقاً تأسيس ( prepared subgrade ) من الأشجار الصليلة المتدرجة ناتج تكسير الكسارات و المطاطة للمواصلات واقفي حجم للمباني . ١-٥ لا تزيد نسبة الماء من مدخل ٢٠٠ عن ١٢٪ واقتصر الاريد بالاشركات الخاصة بالمشروع لا تقل نسبة تحمل كابليورليا عند ٩٦٪ ولا تزيد نسبة الفاقد بجهاز اوس انجوس عن ٣٪ ولا يزيد الارتفاع عن ١٥٪ ولا يزيد معلم المرؤة ( EV2 ) من تجربة لوح التحمل عن ٨٪ . ميجتنا باسكل ويتم فردها على طبقاتهن باستخدام معدات المنسوبية العديدة على ان لا يزيد سمع المطقة بعد تمام الدملك عن ٥٠ سم ورثها بالامانة الامامية للموصول الى نسبة الراوية المطلوبة والملك الجديد للمواسات للموصول الى اقصى كثافة جافة قصوى لا تقل عن ٩٠٪ من الكثافة العاملة والثقل تشمل اجراء التجارب العمليه والتحقق وتم تقييد طبقاً لاصول الصناعة والرسومات التفصيلية المعتمدة والبند يجمع معاشراته طبقاً للمواصلات الفنية المشروع وتقدير الاستشاري وتقييمات المهندس المشرف .</p> <p>- مسافة النقل لا تقل عن ٧-٨ كم .</p> <p>- يتم احتساب علاوة ١.٤ جنيه لكل ١ كم بالزيادة او النقصان .</p> <p>- السعر لا يشمل قيمة المواد المحجرية .</p> |        |        |              |               |
| ١-٦             | <p>مسافة النقل حتى ٢٠ كم .</p> <p>علاوة ١.٢ جنيه لكل ١ كم ( كساره العالمية ٦ ) ( مسافة النقل المعتمدة = ٢٠ - ١١ = ٩ كم ) .</p> <p>رسوم المواد المحجرية طبقاً لبند العقد . ( كساره العالمية ٦ ) ( 1.3٠*١.١٢*٨٥ ) طبقاً للمقاوضة .</p> <p>رسوم الكارتات والمازوين طبقاً للمادة ( ٣٦ ) من الشروط العامة والمواصلات طبقاً لما جاء بالقائمه الموحدة لاسعار الطرق .</p>   |        |        |              |               |
| اجمالي المقاييس |   |        |        |              |               |
| ٥٧٠٠٠٠٠         |   |        |        |              |               |

عن الشركة المنفذة

المكتب الفني

مكتب أ/ خالد قنديل

مدير المكتب الفني

الهيئة العامة للطرق والكباري

مدير المشروع للمنطقة

م / احمد ابو دقيقه
























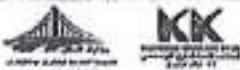



















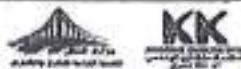









وزارة النقل

الهيئة العامة للطرق والكبارى

المنطقة الثالثة عشر - البحيرة وكفر الشيخ



السيد المهندس / رئيس قطاع التنفيذ والمناطق

تحية طيبة وبعد

الموضوع بخصوص: أعمال الجسر الترابي والاعمال الصناعية لمشروع القطار الكهربائى  
المرربع (العين السخنة - العاصمة الادارية - العلمين - مطروح) قطاع غرب النيل لتنفيذ  
المسافة من الكم 290+000 الى الكم 291+000 بطول 1 كم قطاع ا.

الشركة المنفذة: الطاهر الجديدة للمقاولات والتوريدات

نتشرف بأن نرفق لسيادتكم طيه مستخلص ختامي.

لعقد رقم ( 2024 / 2023 / 197 )

برجاء التكرم بالاحاطه والتبيه باللازم.

المرفقات عدد ( )

وتفضلاً يقبول فائق الاحترام.

مدير المشروع

مهندس / أحمد أبو دقفة



رئيس الادارة المركزية للمنطقة

الثالثة عشر بالبحيرة وكفر الشيخ

مهندس / مجدي عبد السلام عامر

وزارة النقل  
الهيئة العامة للطرق والكبارى  
المنطقة الثالثة عشر - البحيرة وكر الشيخ

السيد المهندس / رئيس الاداره المركزية للمنطقه الثالثة عشر

تحية طيبة وبعد

الموضوع بخصوص: إسناد أعمال الجسر الترابي والأعمال الصناعية لخط الأول من مشروع القطار الكهربائي السريع ( العين السخنة - العاصمة الإدارية - العلمين - مطروح) استكمال أعمال الجسر الترابي من (قاع الحفر حتى 4 من الفرمة وطبقة التأسيس )

المسافة من كم 290+000 الى الكم 291+000 بطول 1 كم  
قطاع ا عقد رقم (197-2023-2024)

الشركة المنفذة: الطاهر الجديدة للمقاولات والتوريدات

نرجوا من سعادتكم قبول مستخلص خاتمي  
برجاء التكرم بالاحاطه والتبيه باللازم.  
وتفضلو بقبول فائق الاحترام.

عن شركة الطاهر الجديدة  
للمقاولات والتوريدات

الباحثون بالله رحمة

**شركة الطاهر الجديدة**  
للمقاولات العمومية وتوريداتها  
وأعمال الطرق وإصلاح الأراضي  
من.ت. ٩١٦٤، بـ. شن ٧٧٢١، ٣٨٥-٥٣٣





الهيئة العامة للطرق و الكبارى  
المنطقة الثالثة عشر- البحيرة و كلور الشيخ

### محضر استلام ابتدائى

لعملية اسناد اعمال الجسر الترابي لمشروع القطار الكهربائي السريع ( العين السخنة - العاصمة الادارية - العجمين - مطروح ) قطاع وادي النطرون / برج العرب / الاسكندرية لتنفيذ المسافة من الكم 290+000 الى الكم 291+000 بطول 1 كم ( بالامر المباشر ).

عقد رقم (197/2023/2024) بتاريخ 15/08/2023.

تنفيذ شركة الطاهر الجديدة للمقاولات والتوريدات.

إنه في يوم الأربعاء الموافق 08 / 10 / 2023 و بناءً على القرار الصادر عن السيد المهندس / رئيس الادارة المركزية للمنطقة الثالثة عشر يشان تشكيل لجنة استلام ابتدائى لمشروع القطار الكهربائي السريع من كم 200 حتى كم 300 ترقيم القطار قرار رقم (222) بتاريخ (28/11/2022) و بناءً على الطلب المقدم من شركة الطاهر الجديدة للمقاولات والتوريدات بتسليم الاعمال ابتدائياً.

فقد اجتمعت اللجنة المشكلة من السادة الآتى اسماؤهم بعدهم هم :-

عن الهيئة العامة للطرق و الكبارى

مدير المشروع للعملية بالمنطقة الثالثة عشر (رئيس اللجنة)

1- السيد مهندس / احمد ابو دقفة

مهندس تنفيذ العملية بالمنطقة الثالثة عشر (عضو اللجنة)

2- السيد المهندس / احمد عادل الشاعر

مهندس تنفيذ العملية بالمنطقة الثالثة عشر (عضو اللجنة)

3- السيد المهندس / حسن حاتم

عن الاستشارى

مدير استشارى المشروع (مكتب أ.د / خالد قنديل)

4- السيد المهندس / رشاد مرسي

مدير الجودة للمشروع (مكتب أ.د / خالد قنديل)

5- السيد المهندس / أحمد السعيد

مهندس مدنى المشروع (مكتب أ.د / خالد قنديل)

6- السيد المهندس / عبد الله جابر

استشارى المساحة للمشروع ( مكتب Z. Z. X )

7- السيد المهندس / ايمن عاطف

عن الشركة المنفذة

شركة الطاهر الجديدة للمقاولات والتوريدات (الشركة المنفذة)

8- السيد المهندس / المعتصم بالله السيد حسن

احمد عاصم  
١٢/٨

الدالة  
للس  
مع

## مشروع إنشاء القطار الكهربائي المزدوج

قطاع غرب النيل من الكم 290+000 إلى الكم 291+000

تنفيذ شركة الطاهر الجديدة للمقاولات والتوريدات

الاترية والمن لجسر القطار:

| مسلسل | STATION | منسوب الردم<br>(ترية) | نوع الصلاحية | الجهة المرسل إليها العينة         |
|-------|---------|-----------------------|--------------|-----------------------------------|
| 1     | 290+500 | -4                    | صلاحية كاملة | معامل كلية الهندسة جامعة اسكندرية |

| مسلسل | STATION | منسوب (طبقة)<br>(subgrade) | نوع الصلاحية | الجهة المرسل إليها العينة         |
|-------|---------|----------------------------|--------------|-----------------------------------|
| 1     | 290+700 | + 0.25<br>و +0.50          | صلاحية كاملة | معامل كلية الهندسة جامعة اسكندرية |

سيتم اجراء باقى الاختبارات الخاصة بمواصفات المشروع بالجهات المرفقة و موافاة اللجنة  
بنتائج العينات .

اعتماد لجنة التسليم:-

شركة الطاهر الجديدة للمقاولات والتوريدات (الشركة المنفذة)

مستشار المساحة للمشروع ( مكتب Z . X . )

مهندس مدنى المشروع ( مكتب أ.د / خالد قنديل )

مدير الجودة للمشروع ( مكتب أ.د / خالد قنديل )

مدير استشاري المشروع ( مكتب أ.د / خالد قنديل )

مهندس تنفيذ العملية بالمنطقة الثالثة عشر ( عضو اللجنة )

مهندس تنفيذ العملية بالمنطقة الثالثة عشر ( عضو اللجنة )

مدير المشروع للعملية بالمنطقة الثالثة عشر ( رئيس اللجنة )



وقد بدأت اللجنة بالاطلاع على ملف و مستندات العملية و دفتر الشروط و المواقف و ثم انتقلت اللجنة لمعاينة الاعمال المنفذة ظاهرياً على الطبيعة.

وقد استقرت المعاينة الظاهرية للاعمال على الآتي :-

١) أعمال التربه :

تم الاطلاع على التجارب التي تم اجراؤها أثناء التنفيذ و التأكيد من مطابقتها لمواصفات المشروع.

تم اخذ عدد (١) عينة طبقاً للكشف المرفق و المعتمد بواسطة اللجنة بالاماكن و المحطات المرفقة و سيتم اجراء الاختبارات الازمة على العينات طبقاً للمواصفات الخاصة بالمشروع.

التوصيات:

- على الجهة المالكة للمشروع و استشاريرها متابعة سلوك الاعمال المنفذة و تكليف الشركة بعمل اي اصلاحات تظهر خلال فترة الضمان.

- على الشركة المنفذة سرعة ترميم اماكن العينات و تسليمها مرة اخرى لاستكمال الاعمال.

- تم اخذ العينات طبقاً لكتشوف المرفقة المعتمدة بواسطة اللجنة وتم ارسالها الى الجهات المرفقة في الكشف لاجراء الاختبارات الازمة و فور ورود النتائج سيتم موافاة اللجنة باصل النتائج حتى تتمكن اللجنة من تحديد قيم الحيوانات في نتائج العينات ان وجد تحديد مقدار الخصم ان وجد.

- مرفق عدد (٢) كشف باماكن و محطات وسمك العينات و الاختبارات الموقعة التي تم استلامها و موقع من اعضاء اللجنة.

- مرفق كشف بالتجارب التي تم اجراؤها علىطبقات اثناء التنفيذ و نتائج هذه التجارب التي اطلع عليها اللجنة.

و عليه ترى اللجنة:

- انه لا مانع من استلام الاعمال استلاماً ابتدائياً و يعتبر تاريخ ١٠٨ / ٢٠٢٣ هو تاريخ الاستلام الابتدائي للاعمال و بداية فترة الضمان طبقاً لخطاب الشركة المنفذة بنهاي الاعمال.

- سرعة متابعة نتائج الاختبارات و موافاة اللجنة باصل نتائج الاختبارات حتى يتم نهو اجراءات محضر التقديم.

- سرعة استئناف المرحلة الثالثية من تنفيذ اعمال الجسر الترابي حتى يتسمى نهو المشروع في موعد المقررة.



توقيع اعضاء اللجنة :

- شركة الطاهر الجديدة للمقاولات والتوريدات (الشركة المنفذة)  
استشارى المساحة للمشروع (مكتب Z . X )  
مهندس مدنى المشروع (مكتب أ.د / خالد قنديل)  
مدير الجودة للمشروع (مكتب أ.د / خالد قنديل)  
مدير استشارى المشروع (مكتب أ.د / خالد قنديل)  
مهندس تنفيذ العملية بالمنطقة الثالثة عشر (عضو اللجنة)  
مهندس تنفيذ العملية بالمنطقة الثالثة عشر (عضو اللجنة)  
مدير المشروع للعملية بالمنطقة الثالثة عشر (رئيس اللجنة)


يعتمد،



مشروع إنشاء القطار الكهربائي المزدوج

قطاع غرب النيل من الكم 290+000 الى الكم 291+000

تنفيذ شركة الطاهر الجديدة للمقاولات والتوريدات

كشف بالتجارب التي تم اجراؤها على الطبقات اثناء التنفيذ التي اطلعت عليها اللجنة

| مسلسل | نوع المواد | مصدر المواد      | الجهة  |
|-------|------------|------------------|--|
| 1     | Subgrade   | كسارة العالمية 6 | صلاحية الهيئة العامة للطرق و الكبارى لعينة<br>1 من مشون subgrade |
| 2     | ترابه      | محجر السبوسي     | صلاحية الهيئة العامة للطرق و الكبارى لعينة تربه<br>من مشون 1     |



## استمارة لاعتماد الصرف

(١)

مصلحة: المصلحة الفنية للضرائب والجمارك

نسم: العصمر وازتيل

المبلغ المتمنى إلى: مقررة الظاهر الجعفرية للفتاوى الجعفرية

الطلبات طبع، أوراق

بموجب

مصلحة حفاظ

صار مراجعته ورود على صحة وتقديم لاعتماد، إدارياً وصرف القيمة بواسطة

إذن صرف على:

{ شيك على البنك المركزي في: أصولها المائية

شيك على الخارج [ صاحب الحق أو المدعي ]

يسحب باسم

ويرسل إليه بالعنوان الآتي: الحجارة

| بيانات القوانيين |      |         |     |
|------------------|------|---------|-----|
| قرش              | جنيه | التاريخ | رقم |
| ٤٩٨٥٠            |      |         |     |
|                  |      |         |     |

رقم: \_\_\_\_\_

الختم ذو التاريخ

كتاب المراجعة

رئيس القسم

٢١

تفيد في السجل برقم

(ب) أ. الكاتب المنوط

|                |   |   |      |      |     |     |                  |



(١) بحسب



علامة

في ٢٠١ سنة

الختم ذو التاريخ (بـ) تفيد في سجل رقم ٥٥٠٤٠ ج برقم

روج في ٢٠١ سنة

يعتمد سحب شيك  
إذن صرف

وكيل الحسابات

الهيئة العامة للطرق والجاري  
المنطقة الثالثة عشر - البحيرة وكفر الشيخ

السيد المهندس / رئيس قطاع التنفيذ والمناطق

تحية طيبة وبعد.....

الموضوع بخصوص: المستخلص الخاتمي لمشروع استكمال الجسر الترابي والأعمال الصناعية بقطاعات مشروع إنشاء القطار الكهربائي السريع (العين السخنة - العاصمة الإدارية - العلمين - مطروح) قطاع وأدى النطرون / برج العرب / الإسكندرية في المسافة من الكم 290+000 إلى الكم 291+000 بطول 1 كم.

عقد رقم (197/2023/2024) بتاريخ: 2023/11/15

الشركة المنفذة: الطاهر الجديدة للمقاولات والتوريدات

نتشرف بأن ترفق لسيادتكم طبعة صورة من محاضر مراجعة البيانات الخاصة بالمواد المحجرية للمشروع وذلك بعد التقديم بواسطة الشركة ومراجعة بواسطة استشاري الهيئة للمشروع والاعتماد بواسطة الهيئة.

حيث كانت الكميات المحجرية الموردة بالمتر المكعب للعملية عالية وذلك من تاريخ 17/06/2023 وحتى تاريخ نهو العملية وبياناتها كالاتي:-

أجمالي الأتريه : 21735.15 م<sup>3</sup>

أجمالي طبقة SUBGRADE : 7233.30 م<sup>3</sup>

يرجاء التكرم بالإحاطة والتبيه باللازم.

وتفضلاً بقبول فائق الاحترام.

عن الهيئة

مدير المشروع

م / احمد الشاعر

يعتمد

عن الاستشاري

مدير المشروع

م / رشاد مرسى

عن الشركة


١٢

م / احمد نجاح

رئيس الادارة المركزية للمنطقة

الثالثة عشر بالبحيرة وكفر الشيخ

مهندس / مجدي عبد السلام عامر

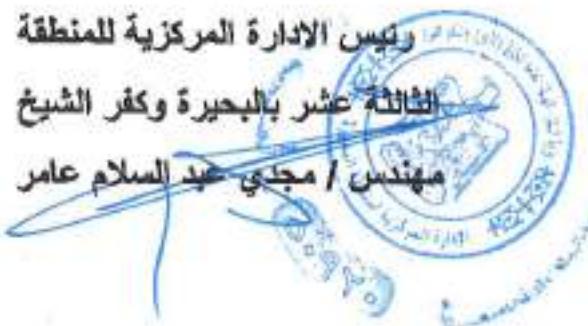



## نموذج رقم 2

بيان حصر المواد المحجرية الواردة  
بالمستخلص

القيمة: ..... / ..... / 2023 / المنطقة / .....  
التاريخ: 2023 / 11 / 15

إلى السيد المهندس / رئيس قطاع التنفيذ والمناطق

تحية طيبة وبعد،،،

نلتشرف بإن ترافق طيبة المستخلص الخاتمي الخاص بعملية اسناد أعمال الجسر الترابي لمشروع القطار الكهربائي المزدوج الخط الأول (العين السخنة / مطروح) لتنفيذ المسافة من الكم 290+000 إلى الكم 291+000 بطول 1 كم.

تنفذ / شركة الطاهر الجديدة للمقاولات والتوريدات عقد رقم / 197-2023-2024

يرجى التفضل بالإحاطة والتثبيه بالأخذ ما يلزم من معلوماتكم بالعلم أن المواد المحجرية المستخدمة ببيانها كالتالي:

| الجهة الحصول على الخامسة | الكمية   | الوحدة | نوع المادة المحجرية | م |
|--------------------------|----------|--------|---------------------|---|
| محجر السريوي / بون       | 11895.03 | 3م     | التربة              | 1 |
| كسارة العالمية 6 / بون   | 7233.30  | 3م     | طية                 | 2 |

هذا وقد تمت مراجعة (البيانات المالية / التصريح) لكميات التي تم الحصول عليها من (كسارة / محاجر / تشورينات) معتمدة وروجت مطابقة  
للمواد الواردة بالمستخلص.

تم تقديمها بواسطة الشركة وتمت المراجعة بواسطه الاستشاري والاعتماد بواسطه الهيئة.

يرجى التكرم من معلوماتكم بالعلم والإحاطة والتثبيه بالأخذ اللازم

وتحضروا بقبول فائق الاحترام.

عن الهيئة

مدير المشروع

م / احمد الشاعر م / احمد ابو دقنة

يعتمد

عن الاستشاري

مدير المكتب الفني مدير المشروع

م / رشاد مرسي م / احمد نجاح

عن الشركة

م / المختص بالله السيد

المر

رئيس الادارة المركزية للمنطقة  
الثالثة عشر بالبحيرة وكفر الدوار  
مهندس / محمد عبد السلام عامر

## نموذج رقم 2

بيان: حصر المواد المحجرية الواردة  
بالمستخلص

القيد: ..... / 2023 / المنطقه / .....  
التاريخ: 15 / 11 / 2023

الى السيد المهندس / رئيس قطاع التنفيذ والمناطق

تحية طيبة وبعد،،،

للتشرف بان ترقق طيه المستخلص الخاتمي الخاص بعملية استاد اعمال الجسر الترابي لمشروع القطار الكهربائي السريع الخط الاول (العين السفحة / مطروح) لتنفيذ المسافة من الكم 290+000 الى الكم 291+000 بطول 1 كم.

تنفيذ / شركة الطاهر الجديدة للمقاولات والتوريدات عقد رقم / 197-2023-2024

يرجى التفضل بالإحاطة والتبيه بالخواص ما يلزم من سعادتكم بالعلم ان المواد المحجرية المستخدمة بياتها كال التالي:-

| نوع المادة المحجرية | الوحدة | الكمية   | الجهة الحصول على الخام | م |
|---------------------|--------|----------|------------------------|---|
| اتربة               | 3م     | 11895.03 | محجر السبيوي / بون     | 1 |
| طبقه                | 3م     | 7233.30  | كسارة العالمية 6 / بون | 2 |

هذا وقد تمت مراجعة (البيانات المائية / التصريح) للكميات التي تم الحصول عليها من (كسارة / محاجر / تشوينات) معتمدة وووجدت مطابقة للكميات الواردة بالمستخلص.

تم تقديمها بواسطه الشركة وتمت المراجعة بواسطه الاستشاري والاعتماد بواسطه الهيئة.

يرجى التكرم من سعادتكم بالعلم والإحاطة والتبيه بالخواص ما يلزم  
وتفضلوا بقبول فائق الاحترام.

عن الهيئة

مدير المشروع

م / احمد ابو دقique

م / احمد الشاعر

١٢

يعتمد

عن الاستشاري

مدير المكتب الفني

م / رشيد مرسي

مدير المشروع

م / احمد نجاح

م / المعتصم بالله السيد

م / ابراهيم العبدالله

رئيس الادارة المركزية للمنطقة  
الثالثة عشر بالبحيرة وكفر الشيخ  
مهندس / مجدي عبد السلام عامر



## مراجعة بونات توريد

### ختامي قطاع (أ) عقد 197

الـة في يوم الاربعاء الموافق 15 / 11 / 2023 قامت اللجنة المشكـلة من كلا من :

- 1- المهندس / رشاد مرسى مدير المشروع - مكتب د/ خالد قنديل (الاستشاري)
- 2- المهندس / احمد السعيد مدير الجودة - مكتب استشاري د/ خالد قنديل (الاستشاري)
- 3- المهندس / احمد نجاح مدير المكتب الفنى - د/ خالد قنديل (الاستشاري)
- 4- المهندس / عبد الله جابر. مهندس المدنى - د/ خالد قنديل (الاستشاري)
- 5- المهندس / المعتصم بالله السيد حسن عن شركة الطاهر الجديدة للمقاولات والتوريدات (المقاول)

قامت اللجنة بمراجعة البونات والكرتات الخاصة بتوريد تربة زلطية ، رمل الموردة من محجر السبوي لاعمال الردم بالمشروع أعلاه ووجدت كالتالى :


- في الفترة من تاريخ 22 / 05 / 2023 وحتى تاريخ 16 / 7 / 2023 كانت الكمية الموردة هي ( 15476.50 م<sup>3</sup> ) فقط (خمسة عشر ألف ومائتان وربعانة ستة وسبعون ونصف متر مكعب لا غير)
- يتم نقل كمية بونات ( 12.96 م<sup>3</sup> ) فقط (اثنا عشر وستة وتسعون بالمائة متر مكعب لا غير ) من عقد قطاع (أ) الى عقد قطاع (د )

قامت اللجنة بمراجعة البونات والكرتات الخاصة بتوريد سن طبقة التلسيس (prepared subgrade) الموردة من كسارة العلمـية 6 لاعمال سن الطبقة بالمشروع أعلاه ووجدت كالتالى :


- في الفترة من تاريخ 21/05/2023 وحتى تاريخ 19/6/2023 كانت الكمية الموردة هي ( 9468.50 م<sup>3</sup> ) فقط تسعة الاـف وريـسانة وثمانـية وستـون وـنصف مـتر مـكـعب لاـغـير)
- يتم ترحيل كمية ( 65.21 م<sup>3</sup> ) فقط (خمسـة وستـون وواحد وعشـرون بالمائـة مـتر مـكـعب لاـغـير) من عقد قطاع (أ) الى عـدـ قـطـاعـ (ع )

على ان يلتزم المقاول بحفظ هذه الكرتات والبونات لدية وتكون في عهـدـةـ حتىـ نـهاـيـةـ المـشـرـوـعـ اوـ عـنـ طـلـبـهاـ منـ الـهـيـنةـ العـلـمـهـ لـلـطـرـقـ وـالـكـبـارـيـ فيـ ايـ وقتـ تـرـاهـ الـهـيـنةـ .

❖ وعلى هذا وقع الجميع :

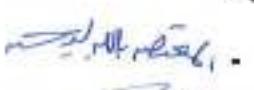م/ المعتصم بالله السيد حسن -  م/ عبد الله جابر.

مهندس مدنى - د/ خالد قنديل (الاستشاري) 

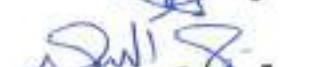مدير المكتب الفنى - د/ خالد قنديل (الاستشاري) 


مدير الجودة - مكتب استشاري د/ خالد قنديل (الاستشاري) 

مدير المشروع - مكتب د/ خالد قنديل (الاستشاري) 

يعتمد .....

مدير مشروع الهيئة

م/ أحمد أبو دقـرة

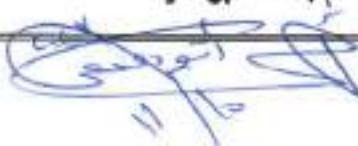

## مراجعة بونات توريد

### جارى (2) قطاع (أ) عقد 197

انه في يوم الاحد الموافق 08/10/2023 قامت اللجنة المشكلة من كلا من :

- 1- المهندس / رشاد مرسي  
مدير المشروع - مكتب د/ خالد قنديل (الاستشاري)
- 2- المهندس / احمد السعيد  
مدير الجودة - مكتب استشاري د/ خالد قنديل (الاستشاري)
- 3- المهندس / أحمد نجاح  
مدير المكتب الفني - د/ خالد قنديل (الاستشاري)
- 4- المهندس / عبد الله جامس.  
مهندس المدنى - د/ خالد قنديل (الاستشاري)
- 5- المهندس / المعتصم بالله السيد حسن  
عن شركة الطاهر الجديدة للمقاولات والتوريدات (المقاول)

قامت اللجنة بمراجعة البونات والكرات الخاصة بتوريد التربة الموردة من محجر السبوي لاعمال الردم بالمشروع أعلاه وووجدت كالتالي :


- في الفترة من تاريخ 16/7/2023 وحتى تاريخ 16/7/2023 كانت الكمية الموردة هي ( 3 م 1069 )  
(فقط للف وتسعة وستون متر مكعب لغير)

قامت اللجنة بمراجعة البونات والكرات الخاصة بتوريد سفل طبقة التأسيس (prepared subgrade) الموردة من كساره العالمية 6 لاعمال سفل الطبقة بالمشروع أعلاه وووجدت كالتالي :

- في الفترة من تاريخ 30/5/2023 وحتى تاريخ 19/6/2023 كانت الكمية الموردة هي ( 3 م 6847.5 )  
(فقط مائه الاٰف و ثمانية مائه و سبعة و واربعون ونصف متر مكعب لغير)

على ان يلتزم المقاول بحظظ هذه الكرات والبونات لدية و تكون في عهده حتى نهاية المشروع او عند حللها من الهيئة العامة للطرق والكباري في اي وقت تراه الهيئة .

❖ وضع هذا وقع الجميع :

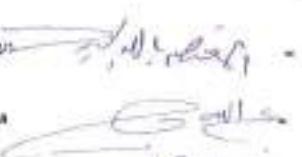- م/ المعتصم بالله السيد حسن -   
عن شركة الطاهر الجديدة للمقاولات والتوريدات (المقاول)
- م/ عبد الله جامس.  
مهندس مدنى - د/ خالد قنديل (الاستشاري)
- م/ أحمد نجاح  
مدير المكتب الفني - د/ خالد قنديل (الاستشاري)
- م/ احمد السعيد  
مدير الجودة - مكتب استشاري د/ خالد قنديل (الاستشاري)
- م/ رشاد مرسي  
مدير المشروع - مكتب د/ خالد قنديل (الاستشاري)

يعتمد .....

مدير مشروع الهيئة

م/ احمد أبو دقفة



مراجعة بونات توريد  
جارى (1) قطاع (أ) عقد 197

انه في يوم السبت الموافق 03/09/2023 قامت اللجنة المشكلة من كلا من :

- |   |                                      |
|---|--------------------------------------|
| مدير المشروع - مكتب د/ خالد قنديل (الاستشاري)         | 1- المهندس / رشاد مرسي               |
| مدير الجودة - مكتب استشاري د/ خالد قنديل (الاستشاري)  | 2- المهندس / احمد السعيد             |
| مدير المكتب الفني - د/ خالد قنديل (الاستشاري)         | 3- المهندس / احمد نجاح               |
| مهندس المدنى - د/ خالد قنديل (الاستشاري)              | 4- المهندس / عبد الله جابر.          |
| عن شركة الطاهر الجديدة للمقاولات والتوريدات (المقاول) | 5- المهندس / المعتصم بالله السيد حسن |

قامت اللجنة بمراجعة البونات والكرتات الخاصة بتوريد التربة الموردة من محجر السبوي لاعمال الردم بالمشروع أعلاه وووجدت كالتالى :


- \* في الفترة من تاريخ 22/05/2023 وحتى تاريخ 30/05/2023 كانت الكمية الموردة هي ( 3 م 14187 ) فقط (القان و ستمائة واحد و عشرون متر مكعب لغير )

قامت اللجنة بمراجعة البونات والكرتات الخاصة بتوريد سن طبقة التأسيس (prepared subgrade) الموردة من كساره العالمية 6 لاعمال سن الطبقة بالمشروع أعلاه وووجدت كالتالى :

- \* في الفترة من تاريخ 21/5/2023 وحتى تاريخ 09/6/2023 كانت الكمية الموردة هي ( 3 م 2621 ) فقط (اربعه عشر ألف و مائة و سبعة و ثمانون متر مكعب لغير )

على ان يلتزم المقاول بحفظ هذه الكرتات والبونات لدية وتكون في عهده حتى نهاية المشروع او عند طلبها من الهيئة العامة للطرق والكباري في اي وقت تراه الهيئة .


♦ وعلى هذا وقع الجميع :

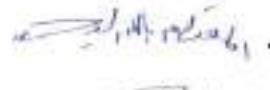- م/المعتصم بالله السيد حسن -   
مهندس مدنى - د/ خالد قنديل (الاستشاري)  
مدير المكتب الفني - د/ خالد قنديل (الاستشاري)  
مدير الجودة - مكتب استشاري د/ خالد قنديل (الاستشاري)  
مدير المشروع - مكتب د/ خالد قنديل (الاستشاري)
- م/ عبد الله جابر.  
م/ احمد نجاح  
م / احمد السعيد  
م/ رشاد مرسي

يعتمد

مدير مشروع الهيئة

م/ أحمد أبو طفيحة

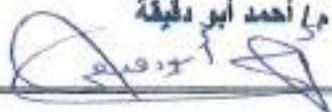








  
Balla  
8/10/2023

Gault  
8/10/1023

*Calle*  
8/10/2023






  



28/8/2023


أعمال المؤشر

28/8/2023

C-CIA ALKA

28/8/2023

C-CIA ALKA


*Gall*  
28/8/2023

*Call C*  
28/8/2023

*Gault S*  
28/21/2023

Mr. W.

C. C. Johnson

28181 2023


Gall c  
28/8/2023

الموارد  
المكتبة  
C-41000

*Gall*  
281812023














15








| Ref No: | Ref ID:  | المطالبات       |              |         |              |                 |              |         |              |                 |              | المطالبات |              |
|---------|----------|-----------------|--------------|---------|--------------|-----------------|--------------|---------|--------------|-----------------|--------------|-----------|--------------|
|         |          | دفع (١) مطالبات |              |         |              | دفع (٢) مطالبات |              |         |              | دفع (٣) مطالبات |              |           |              |
|         |          | Ref ID          | Ref Quantity | Layer   | Ref Quantity | Ref ID          | Ref Quantity | Layer   | Ref Quantity | Ref ID          | Ref Quantity | Layer     | Ref Quantity |
| 299-000 | PERMA    | 0.00            | -0.00        |         |              |                 | -0.00        | 0.00    |              |                 | -0.00        | 0.00      |              |
| 299-022 | PERMA    | 833.43          | -0.00        | 0.00    |              |                 | -0.00        | 0.00    |              |                 | -0.00        | 39.45     |              |
| 299-038 | PERMA    | 744.53          | -0.00        | 0.00    |              |                 | -1.50        | 0.00    |              |                 | -1.50        | 222.95    |              |
| 299-058 | PERMA    | 780.26          | -0.00        | 0.00    |              |                 | -1.50        | 0.00    |              |                 | -1.50        | 239.18    |              |
| 299-059 | PERMA    | 794.56          | -0.00        | 0.00    |              |                 | -1.50        | 0.00    |              |                 | -1.50        | 242.94    |              |
| 299-308 | PERMA    | 193.43          | -0.00        | 0.00    |              |                 | -1.50        | 0.00    |              |                 | -1.50        | 139.85    |              |
| 299-313 | PERMA    | 370.73          | -0.00        | 0.00    |              |                 | -1.50        | 0.00    |              |                 | -1.50        | 233.37    |              |
| 299-314 | PERMA    | 794.24          | -0.00        | 0.00    |              |                 | -1.50        | 0.00    |              |                 | -1.50        | 221.65    |              |
| 299-318 | PERMA    | 788.32          | -0.00        | 0.00    |              |                 | -1.50        | 0.00    |              |                 | -1.50        | 236.80    |              |
| 299-388 | PERMA    | 818.12          | -0.00        | 0.00    |              |                 | -1.50        | 0.00    |              |                 | -1.50        | 490.50    |              |
| 299-400 | PERMA    | 1361.93         | -0.00        | 0.00    |              |                 | -1.50        | 0.00    |              |                 | -1.50        | 890.41    |              |
| 299-410 | PERMA    | 1376.55         | -0.00        | 0.00    |              |                 | -1.50        | 0.00    |              |                 | -1.50        | 885.36    |              |
| 299-412 | PERMA    | 1205.91         | -0.00        | 0.00    |              |                 | -1.50        | 0.00    |              |                 | -1.50        | 476.81    |              |
| 299-420 | PERMA    | 2316.25         | -0.00        | 0.00    |              |                 | -1.50        | 0.00    |              |                 | -1.50        | 124.71    |              |
| 299-429 | PERMA    | 1219.32         | -0.00        | 0.00    |              |                 | -1.50        | 0.00    |              |                 | -1.50        | 527.21    |              |
| 299-430 | PERMA    | 1219.08         | -0.00        | 0.00    |              |                 | -1.50        | 0.00    |              |                 | -1.50        | 512.86    |              |
| 299-435 | PERMA    | 1219.58         | -0.00        | 0.00    |              |                 | -1.50        | 0.00    |              |                 | -1.50        | 518.71    |              |
| 299-436 | PERMA    | 1378.78         | -0.00        | 0.00    |              |                 | -1.50        | 215.48  |              |                 | -1.50        | 845.76    |              |
| 299-438 | PERMA    | 1562.38         | -0.00        | 0.00    |              |                 | -1.50        | 802.00  |              |                 | -1.50        | 910.83    |              |
| 299-439 | PERMA    | 1394.43         | -0.00        | 0.00    |              |                 | -1.50        | 812.58  |              |                 | -1.50        | 500.55    |              |
| 299-440 | PERMA    | 1394.43         | -0.00        | 0.00    |              |                 | -1.50        | 813.13  |              |                 | -1.50        | 509.14    |              |
| 299-452 | PERMA    | 1264.48         | -0.00        | 0.00    |              |                 | -1.50        | 813.81  |              |                 | -1.50        | 549.04    |              |
| 299-458 | PERMA    | 1361.33         | -0.00        | 0.00    |              |                 | -1.50        | 744.21  |              |                 | -1.50        | 546.48    |              |
| 299-460 | PERMA    | 1364.38         | -0.00        | 0.00    |              |                 | -1.50        | 719.63  |              |                 | -1.50        | 518.86    |              |
| 299-461 | PERMA    | 1393.49         | -0.00        | 0.00    |              |                 | -1.50        | 812.62  |              |                 | -1.50        | 545.20    |              |
| 299-506 | PERMA    | 3295.59         | -0.00        | 0.00    |              |                 | -1.50        | 902.83  |              |                 | -1.50        | 888.11    |              |
| 299-535 | PERMA    | 2184.73         | -0.00        | 81.00   |              |                 | -1.50        | 919.81  |              |                 | -1.50        | 815.73    |              |
| 299-548 | PERMA    | 2187.84         | -0.00        | 284.83  |              |                 | -1.50        | 942.83  |              |                 | -1.50        | 810.48    |              |
| 299-549 | PERMA    | 2323.88         | -0.00        | 210.33  |              |                 | -1.50        | 870.81  |              |                 | -1.50        | 811.13    |              |
| 299-582 | PERMA    | 2472.38         | -0.00        | 316.91  |              |                 | -1.50        | 931.98  |              |                 | -1.50        | 906.87    |              |
| 299-600 | PERMA    | 2515.36         | -0.00        | 384.61  |              |                 | -1.50        | 981.00  |              |                 | -1.50        | 812.88    |              |
| 299-630 | PERMA    | 2516.88         | -0.00        | 336.51  |              |                 | -1.50        | 882.00  |              |                 | -1.50        | 999.93    |              |
| 299-640 | PERMA    | 2512.43         | -0.00        | 405.51  |              |                 | -1.50        | 894.31  |              |                 | -1.50        | 911.29    |              |
| 299-645 | PERMA    | 2610.15         | -0.00        | 160.24  |              |                 | -1.50        | 870.37  |              |                 | -1.50        | 549.54    |              |
| 299-650 | PERMA    | 2748.33         | -0.00        | 608.34  |              |                 | -1.50        | 889.16  |              |                 | -1.50        | 944.82    |              |
| 299-710 | PERMA    | 2843.74         | -0.00        | 707.41  |              |                 | -1.50        | 934.15  |              |                 | -1.50        | 941.58    |              |
| 299-726 | PERMA    | 2941.87         | -0.00        | 903.84  |              |                 | -1.50        | 936.08  |              |                 | -1.50        | 920.88    |              |
| 299-735 | PERMA    | 3245.71         | -0.00        | 918.21  |              |                 | -1.50        | 939.48  |              |                 | -1.50        | 818.21    |              |
| 299-739 | PERMA    | 3258.29         | -0.00        | 924.83  |              |                 | -1.50        | 984.82  |              |                 | -1.50        | 818.24    |              |
| 299-740 | PERMA    | 3273.85         | -0.00        | 393.39  |              |                 | -1.50        | 9174.48 |              |                 | -1.50        | 333.88    |              |
| 299-748 | PERMA    | 3278.12         | -0.00        | 3296.88 |              |                 | -1.50        | 852.18  |              |                 | -1.50        | 848.83    |              |
| 299-812 | PERMA    | 3241.71         | -0.00        | 3296.79 |              |                 | -1.50        | 933.98  |              |                 | -1.50        | 359.00    |              |
| 299-813 | PERMA    | 3279.87         | -0.00        | 1132.93 |              |                 | -1.50        | 936.98  |              |                 | -1.50        | 551.40    |              |
| 299-859 | PERMA    | 3745.71         | -0.00        | 464.80  | 100.00       | -1.50           | -1.50        | 791.81  | 282.16       | -1.50           | -1.50        | 899.00    | 205.93       |
| 299-864 | PERMA    | 3190.80         | -0.00        |         |              | -1.50           | -1.50        | 9.00    | 0.00         | -1.50           | -1.50        | 839.00    | 345.00       |
| 299-893 | PERMA    | 2331.41         | -0.00        |         |              | -1.50           | -1.50        |         |              | -1.50           | -1.50        | 836.76    | 364.00       |
| 299-923 | -L-23    | 2180.89         | -0.00        |         |              | -1.50           | -1.50        |         |              | -1.50           | -1.50        |           | 2188.29      |
| 299-943 |          | -               | -            |         |              | -1.50           | -1.50        |         |              | -1.50           | -1.50        |           | 0.00         |
| 299-953 |          | -               | -            |         |              | -1.50           | -1.50        |         |              | -1.50           | -1.50        |           | 0.00         |
| 299-963 |          | -               | -            |         |              | -1.50           | -1.50        |         |              | -1.50           | -1.50        |           | 0.00         |
| 299-980 |          | -               | -            |         |              | -1.50           | -1.50        |         |              | -1.50           | -1.50        |           | 0.00         |
| 299-990 |          | -               | -            |         |              | -1.50           | -1.50        |         |              | -1.50           | -1.50        |           | 0.00         |
| Jurat:  | S1455.31 | 11348.20        | 464.00       | 200.00  | 30838.12     | 395.00          | 380.00       | 280.00  | 28137.42     | 14037.58        | 390.00       | 36904.51  |              |
|         |          | 11895.03        |              |         | 21735.15     |                 |              |         | 21735.15     |                 |              |           |              |




















SYSTRA





Electric Express Train - HSR

From: El Aín El Sajáma City To El Alamein

### محضر استلام موقع

مشروع إنشاء خط القطار الكهربائي السريع (العن السكته - العجمين) من الكم 290+000 حتى الكم 291+000 بطول 1 كم.

تنفيذ شركة الطاهر للمقاولات والتوريدات

الى في يوم الاربعاء الموافق 30 / 08 / 2023 وبناء على عقد العملية رقم 197 / 2023 / 2024

اجتمعت اللجنة المشكلة من السادة الآتي اسمائهم بعد وهم :-

عن الهيئة العامة للطرق والكباري ( طرف اول )

مدير مشروع العملية بالمنطقة الثالثة عشر

1- السيد المهندس / احمد محمود أبو دقيره

مهندس تنفيذ العملية بالمنطقة الثالثة عشر

2- السيد المهندس / احمد عادل الشاعر

مدير مشروع الاستشاري ( مكتب أ.د خالد قديل )

3- السيد المهندس / رشاد مرسى

عن الشركة المنفذة ( طرف ثانى )

عن شركة الطاهر الجديدة للمقاولات والتوريدات

1- السيد المهندس / المعتصم بالله السيد حسن

وقد قامت اللجنة بالانتقال على الطبيعة للموقع عاليه بمعاينته الظاهرية على الطبيعة قام الطرف الاول بتسليم الطرف الثاني الموقع خاليا من العوالق الظاهرية ولا مانع من استلام الموقع والبدء في الاعمال ويعتبر تاريخ 30 / 08 / 2023 هو تاريخ استلام الموقع.

وأقفل المحضر على ذلك..

اللجنة من الهيئة ( طرف اول )

3

2

1

الشركة المنفذة ( طرف ثانى )

1

رئيس الادارة المركزية للمنطقة  
الثالثة عشر بالبحيرة وكفر الشيخ  



الهيئة القومية للأنفاق



### محضر معاينة مسافة نقل (الردم)

بالإشارة إلى التكليف وامر الامتداد الصادر من الهيئة العامة للطرق والكباري لصالح شركة الطاهر الجديدة للمقاولات والتوريدات بشأن تنفيذ الجسر القرابي والاعمال الصناعية بمشروع القطار الكهربائي السريع (العين السخنة - العاصمة الإدارية - العلمين - مرسى مطروح)  
في مسافة من كم 290+000 الي 291+000 كم بطول (1.0 كم)

لله في يوم الاثنين الموافق 31/07/2023 م اجتمعت اللجنة بحضور كلا من:

- عن مكتب أ/ خالد فنديل استشاري المشروع 1- السيد المهندس / أحمد المعied
- عن مكتب أ/ خالد فنديل استشاري المشروع 2- السيد المهندس / عبد الله جابر
- عن شركة الطاهر الجديدة للمقاولات والتوريدات 3- السيد المهندس / المعتصم بالله السيد حسن

وقد اجتمعت اللجنة بالمرور على القطاع وقياس المعاينة الخاصة بتوريد التربة من محجر (السيوي 2421 / ش) المعتمد على الطبيعة ووجدت ان القطاع يبعد مسافة (105 كم فقط) عن المحجر من خلال طريق وادي النطرون العلمين وطريق مصر اسكندرية الصحراوي وعلىه تم اعتماد مسافة النقل.

وأقلل المحضر على ذلك

التوكيلات

التوقيع:

الاسم:

-1

٢٠٢٣/٧/٣١

-2

٢٠٢٣/٧/٣١

-3

٢٠٢٣/٧/٣١

يعتمد عن الهيئة العامة للطرق والكباري  
مدير المشروع  
م/ أحمد ابو دقيقه



**الهيئة العامة للطرق والكباري والنقل، البري**

**المحلقة الثالثة عشر**

**منطقة البحيرة وكفر الشيخ**

**محضر البيانات سعر مادة محجرية**

مشروع البناء تحويل القطار الكهربائي السريع (العين السخنة - العلمين) من الكم 290+000 حتى 291+000 بطاول 1 كم  
تنفيذ شركة الطاهر الجديدة للمقاولات والتوريدات.

إنه في يوم الاثنين 31 / 07 / 2023 اجتمعت اللجنة المشكلة من السادة الآتي أسماؤهم وهم:-

1. السيد المهندس / أحمد السعيد  
من مكتب الاستشاري (مكتب أ/د/ خالد قنديل)
2. السيد المهندس / المعتصم بالله السيد حسن  
من شركة الطاهر الجديدة للمقاولات والتوريدات

حيث تمت زيارة محجر السوسي (2421/ش) على الطريق الدولي وادي النطرون - العلمين ل الوقوف على سعر قيمة المادة المحجرية وقد تبين الآتي:

سعر المادة المحجرية (ترية) هو (33 جلديها) (ثلاثة وثلاثون جلديها فقط لا غير) ابتداء من تاريخ 31 / 07 / 2023  
حتى تاريخه.

والدلائل المحضر على ذلك

1.  
2. ٣١-٧-٢٠٢٣  
المعتصم بالله السيد حسن

يعتمد عن الهيئة العامة للطرق والكباري  
مدير المشروع  
م/ أحمد أبو دقيبة



## محضر معاينة مسافة نقل ( SUBGRADE )

بالإشارة إلى التكليف وأمر الامتناد الصادر من الهيئة العامة للطرق والكباري لصالح شركة الطاهر الجديدة للمقاولات والتوريدات بشأن تنفيذ الجسر القرابي والأعمال الصناعية بمشروع القطار الكهربائي السريع ( العين السخنة - العاصمة الإدارية - العلمين - مرسى مطروح ) في مسافة من كم 290+000 إلى 291+000 كم بطول ( 1.0 كم )

أنه في يوم الأربعاء الموافق 30/08/2023 م اجتمعت اللجنة بحضور كلاً من:

- 1- السيد المهندس / أحمد السعيد عن مكتب أ.د/ خالد قنديل استشاري المشروع
- 2- السيد المهندس / عبد الله جابر عن مكتب أ.د/ خالد قنديل استشاري المشروع
- 3- السيد المهندس / المحظوظ بالله السيد حسن عن شركة الطاهر الجديدة للمقاولات والتوريدات

وقدmetت اللجنة بالمرور على القطاع وقياس المسافة الخاصة بتوريد طبقة SUBGRADE من كساره العالمية 6 ( 13ك ) المعتمد على الطبيعة ووجدت أن القطاع يبعد مسافة ( 110 كم فقط ) عن الكباري من خلال طريق وادي النطرون العلمين وطريق مصر إسكندرية الصحراوي وعليه تم اعتماد مسافة النقل.

وأقلل المحضر على ذلك

التوقعات

التوقيع:

الأسم:

1- السيد المهندس / أحمد السعيد

2- السيد المهندس / عبد الله جابر

3- السيد المهندس / المحظوظ بالله السيد حسن

يعتمد عن الهيئة العامة للطرق والكباري  
مدير المشروع  
م/ أحمد أبو دقique

أ.د/ خالد قنديل



الجريدة العامة للطريق والكمالي والنقل، البرى

المنطقة الغربية

منطقة البدرة وكفر الشيخ

محضر اثبات سعر مادة محجرية

مشروع انتهاء خط القطار الكهربائي السريع (العين السخنة - العلمين) من الكم 290+000 حتى 291+000 بطول 1 كم تتباعب شركة الطاير الجديدة للمقاولات والتوثيدات.

الى في يوم الاربعاء 30 / 08 / 2023 اجتمعت اللجنة المشكلة من السيدات الالان اسمائهم وهم:-

عن مكتب الاستشاري (مكتب أ/ خالد قنديل)

١- السعيد المهندي / أحمد السعيد

عن شركة الطاھر الجديدة للمقاولات والتوريدات

2. السيد المهدى / المعلمى يامله السيد حسن

حيث تمت زيارة كسارة العالمية 6 (13 ك ) على الطريق الدولي وادي النطرون - العلمين للوقوف على سعر قيمة المادة المحجرية وقد تكون الآتى:


سعر المادة المبحجرية (طبقة SUBGRADE ) هو ( 85 جنية ) (خمسة وألفان وثمانون جنيهاً فقط لا غير ) ابتداء من تاريخ 30 / 08 / 2023 حتى تاريخه .

وأقلل المحظى على ذلك

Blawall Rd. 1  
C-2249014  
Blawall Rd. 2

يعتمد عن الهيئة العامة للطرق والكباري  
مدير المشروع  
م/ أحمد أبو دقير

*[Signature]*

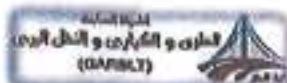





تحية طيبة وبعد،،،

الموضوع: - مشروع استكمال تنفيذ أعمال الجسر الترابي بقطاعات المشروع ضمن مشروع إنشاء القطار الكهربائي السريع (الخطة - العاصمة الإدارية - العلمين - مطروح) لتنفيذ المسافة من الكم 290+000 إلى الكم 291+000 بطول 1.00 كم (بالأمر العاشر).

عقد رقم: 2024/2023/197

- تنفيذ شركة / الطاير الجديدة للمقاولات والتوريدات.

- يتصور من المستحسن الجاري (١):

تتمثل بالاحتاطة بوجود الآخرين

- 1 تجهيزات المقاول الموقعة متواجدة.
- 2 معلم الموقع متواجد.
- 3 الأجهزة المسلاحية متواجدة.
- 4 لوحة المشروع عدد (2) متواجدة.
- 5 البرنامج الزمني متواجد.
- 6 أعمال التأمين والسلامة ومسئولي السلامة والمرور.
- 7 السجلات متواجدة.
- 8 توثيق الموقع متواجدة.
- 9 التقارير الشهرية والاسبوعية متواجدة.
- 10 صور فوتوغرافية + فيديوهات متواجدة.
- 11 معدات ومهندسين المشروع متواجدة.
- 12 مكتب جهاز الاشراف والاستشاري متواجدة.
- 13 العلامات الارشادية متواجدة.
- 14 لا يوجد عماله بالمنطقة.
- 15 السيارة متواجدة.

وتقضوا بقبول فائق الاحترام،،،


عن الهيئة

مدير المشروع

م / احمد أبو دقique

مهندس التنفيذ

م / احمد الشاعر

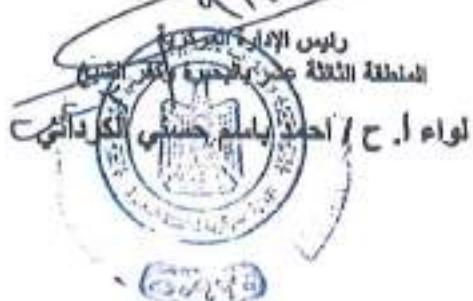



الهيئة العامة للطرق و الكبارى  
المنطقة الثالثة عشر، البحيرة و كفر الشيخ

### شهادة (1)

بحضور عاملية : إنشاء أعمال الجسر الترابي والاعمال الصناعية لخط الاول بمشروع القطار الكهربائي (العين السخنة - العاصمة الادارية - العلمين - مطروح) استكمال الجسر الترابي (من قاع الحفر حتى 4متر من الفرمه وطبقه التاسيس) من الكم 290+000 الى الكم 291+000 بطول 1 كم (بالامر المباشر).

عن عقد رقم ( 197 / 2023 / 2024 ) تتنفيذ شركة الطاهر الجديدة للمقاولات والتوريدات.

يشهد الاستشاري مكتب أ.د خالد قنديل و تشهد الهيئة العامة للطرق و الكبارى (المنطقة الثالثة عشر بالبحيرة )

بالتالي :

- تم اجراء الاختبارات المعملية المقررة لكافة بند اعمال العاملية عاليه طبقاً للشروط و المواصفات المحدد بها الشان و تم تنفيذ جميع بند الاعمال طبقاً للشروط و المواصفات.
- تم مراعاة خصم ما جاء بمحضر التقييم الابتدائي و آية خصومات مستحقة
- قامت الشركة بتنفيذ الالتزامات الواردة بالعقد و دفتر الشروط الخصوصية للمعملية طبقاً للمواصفات.

و هذه شهادة من بذلك

عن الاستشاري

مدير المشروع

م/ احمد أبو دقيقه

رئيس الادارة المركزية للمنطقة

الثالثة عشر بالبحيرة و كفر الشيخ

مهندس / مجدي عبد السلام عامر





الهيئة العامة للطرق و الكبارى  
المنطقة الثالثة عشر، البحيرة و كفر الشيخ

### شهادة (2)

بخصوص عملية : إنشاء اعمال الجسر الترابي والاعمال الصناعية لخط الاول بمشروع القطار الكهربائي (العن السخنة - العاشرة الادارية - العلمين - مطروح) استكمال الجسر الترابي (من قاع الحفر حتى 4متر من الفرمه وعليه التأسيس) من الكم 290+000 الى الكم 291+000 بطول 1 كم (بالامر المباشر).

عن عقد رقم ( 197 / 2023 / 2024 ) تنفيذ شركة الطاهر الجديدة للمقاولات والتوريدات.

يشهد الاستشاري مكتب أ.د خالد قنديل و تشهد الهيئة العامة للطرق و الكبارى (المنطقة الثالثة عشر بالبحيرة )

بان الشركة قامت بتنفيذ جميع بنود الاعمال طبقاً للمستخلص الختامي للعملية و ان الكميات المدونة طبقاً للحصر الفعلى على الطبيعة وتم مراجعتها فنياً و وجدت انها مطابقة للشروط و المواصفات و طبقاً للعقد.

و هذه شهادة هنا بذلك

مدير المشروع

عن الاستشاري

م / أحمد أبو دقيقه

احمد ابو دقيقه

١١ / ٤٠

رئيس الادارة المركزية للمنطقة

الثالثة عشر بالبحيرة و كفر الشيخ

مهندس / مجدي عبد الصالح عامر





الهيئة العامة للطرق و الكبارى  
المنطقة الثالثة عشر، البحيرة و كفر الشيخ

### شهادة (3)

بخصوص عملية : إنشاد اعمال الجسر الترابي والاعمال الصناعية للخط الاول بمشروع القطار الكهربائي (العين السخنة - العاشره الاداريه - العلمين - مطروح) استكمال الجسر الترابي (من قاع الحفر حتى 4متر من الفرمه وطبقه التلسيون) من الكم 290+000 آلى الكم 291+000 بطول 1 كم (بالامر المباشر).

عن عقد رقم ( 197 / 2023 / 2024 ) تنفيذ شركة الطاهر الجديدة للمقاولات والتوريدات.  
يشهد الاستشاري مكتب أ.د خالد قنديل و تشهد الهيئة العامة للطرق و الكبارى (المنطقة  
الثالثة عشر بالبحيرة )

بيان الشركة التزست بكافة الالتزامات الواقعه عليها و المحددة بعد العملية.

و هذه شهادة منا بذلك

مدير المشروع

عن الاستشاري

م / أحمد أبو دقيقه

موافق

رئيس الادارة المركزية للمنطقة

الثالثة عشر بالبحيرة و كفر الشيخ

مهندس / مجدي عبد السلام عامر

### التقييم الخاص لعملية

امتداد اعمال الجسر الترابي لمشروع القطار الكهربائي السريع (العين السخنة - العاصمة الادارية - العلمين - مطروح ) قطاع وادى النطرون / برج العرب / الاسكندرية لتنفيذ المسافة من الكم 290+000 إلى الكم 291+000 بطول 1 كم (بالامر المباشر)

عقد رقم (197/2023/2024).

لشراف :- المنطقة الثالثة عشر (البحيرة)

تنفيذ :- شركة الطاهر الجديدة للمقاولات والتوريدات

انه في يوم الاربعاء الموافق 25 / 10 / 2023 وببناء على القرار الصادر عن السيد المهندس / رئيس الادارة المركزية للمنطقة الثالثة عشر بشأن تشكيل لجنة استلام ابتدائى لمشروع القطار السريع من كم 200 حتى كم 300 ترقيم القطار قرار رقم (222) بتاريخ ( 28/11/2022 ) وببناء على الطلب المقدم من الشركة العامة بتسلیم الاعمال والاكتفاء بما تم تنفيذه ابتدائيا ، وكذلك محضر الاستلام الابتدائى بتاريخ 06/10/2023 وبعد الاطلاع على التقييم للعملية عالية .

فقد اجتمعت اللجنة المشكلة من السادة الآتى اسماؤهم بعد وهم :-

عن الهيئة العامة للطرق و الكبارى

1- السيد مهندس / احمد ابو دقفة

2- السيد المهندس / احمد عادل الشاعر

3- السيد المهندس / حسن حاتم

عن الاستشارى

4- السيد المهندس / رشاد مرسي

5- السيد المهندس / أحمد السعيد

6- السيد المهندس / عبدالله جابر

7- السيد المهندس / ايمن عاطف

عن الشركة المنفذة

8- السيد المهندس / المعتصم باشا السيد

شركة الطاهر الجديدة للمقاولات والتوريدات (الشركة المنفذة)

الإمضاء

وقد بذلت اللجنة بالاطلاع على ملف ومستندات العملية ودفتر الشروط والمواصفات والرسومات التصميمية المعتمدة والمواصفات الخالصة بالمشروع ثم انتقت اللجنة لمعاينة الاعمال المنفذة ظاهرياً على الطبيعة وبناءً على نتائج التقييم تم حساب الخصومات المالية وجاءت كالتالي :

أولاً : الخصومات على الاختبارات المعملية

- الخصم على بند التربة :

لا يوجد خصم من بند التربة طبقاً لنتائج العينات (مدخل 200)

- نتائج الاختبارات المعملية التي تمت خلال التنفيذ والمرسلة من المنطقة لانهاء اجراءات التقييم تحت مسؤولية المهندس المشرف و المنطقة المشرفة دون ادنى مسؤولية على لجنة الاستلام والتقييم .

ثانياً : الخصومات على محضر الاستلام الابتدائي :

شركة الطاهر الجديدة للمقاولات والتوريدات (الشركة المنفذة)

استشاري المساحة للمشروع (مكتب Z. Z. X.)

مهندس مدني للمشروع (مكتب أ.د / خالد قنديل)

مدير الجودة للمشروع (مكتب أ.د / خالد قنديل)

مدير استشاري المشرف (مكتب أ.د / خالد قنديل)

مهندس تنفيذ العملية بالمنطقة الثالثة عشر (عضو اللجنة)

مهندس تنفيذ العملية بالمنطقة الثالثة عشر (عضو اللجنة)

مدير مشروع العملية بالمنطقة الثالثة عشر (رئيس اللجنة)









يعتمد

رئيس الادارة المركزية للمنطقة

الثالثة عشر بالبحيرة وكفر الشيخ

مهندس / مجدى عبد السلام عامر



























The laboratory is only responsible for the test results and its verifications. The laboratory's not responsible for the interpretation of the test results.

P.O. Box. 27546, Alexandria, Egypt., Tel/Fax: +203/39112003

العمل مسؤول فقط عن نتائج الاختبارات وتحميرها. لا يتحمل المختبر مسؤولية تفسير نتائج الاختبارات أو تلقيح معلومات على ذلك.

+203/39112003 - 203/39112003

Laboratory Director  
 Dr. Wael Bekheet




جامعة الإسكندرية  
 كلية الهندسة  
 مركز التنمية المجتمعية للمدن  
 المعهد العربي للمaterials المطورة



### Grain Size Distribution Curve

|            |   |           |                |            |
|------------|---|-----------|----------------|------------|
| CLIENT     | شركة الطاهر الجديدة للمقاولات والتوريدات  |           | Receiving Date | 10/10/2023 |
| PROJECT    | القطار الكهربائي السريع (العين المخضرة - العاصمة الإدارية - العلمين -)<br>مطروح) قطاع غرب للنيل من كم ٢٩٠٤٠٠ إلى ٢٩١٤٠٠ |           | Cheque Date    | 10/10/2023 |
| LOCATION   | من منصوب، طبقة اسفل أولى وبالتالي لعقد رقم ١٩٧  |           | Receipt Number | 638        |
| LAYER TYPE | عينة ١ / ١  | Sub grade | Report Date    | 23/10/2023 |
|            |   |           | Lab. Ref.      | G 70/10    |

### GRAIN SIZE DISTRIBUTION CURVE

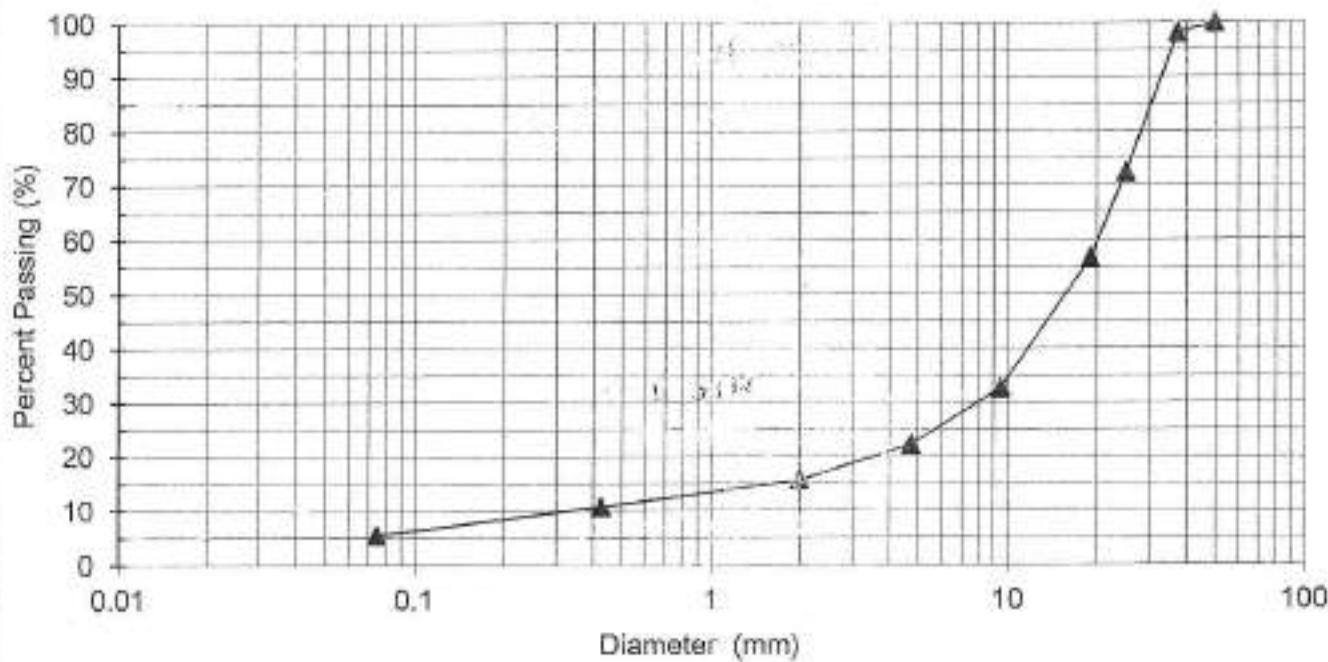

|              | PERCENT PASSING |        |        |       |      |      |      |        |       |
|--------------|-----------------|--------|--------|-------|------|------|------|--------|-------|
| Sieve No.    | No. 200         | No. 40 | No. 10 | No. 4 | 5/8" | 3/4" | 1"   | 1 1/2" | 2"    |
| Test Results | 5.5             | 10.7   | 15.6   | 22.2  | 32.6 | 56.5 | 72.3 | 98.1   | 100.0 |

وردت العينة التي أجري عليها الاختبار إلى المعمل بمعرفة متروب الاستشاري أ/ د/ خالد قديل

Laboratory Director

Dr. Wael Bekheet



The laboratory is only responsible for the test results and its conclusions.  
 laboratory is not responsible for the interpretation of the test results.

المعمل مسؤول فقط عن نتائج الاختبارات و مسؤوليتها . المعمل غير مسؤول عن تأويل  
 استخدام نتائج الاختبارات أو أي تأويل يمتهن على ذلك

\* (٢٠٢) ٥٩١٧٢٣ - تليفون ٢١١٥٤٤٢١١٥٤٤ - فاكس


P.O. Box 21544, Alexandria, Egypt. Tele-Fax: +(203) 5917203

بيان صحفي

نتائج تجربة التربة - بروكتر معدل

|            |                    |  |            |
|------------|--------------------|--|------------|
| ٨.٧٧/١٠/٢٠ | تاريخ توريد العينة | ١٠/٦٦  | نوع رقم    |
| ٨.٧٧/١٠/٢٠ | تاريخ الأوصال      | بروكتر   | الاستشارات |
| ٩٣٨        | رقم الأوصال        | شركة الطاشر الجديدة للمقاولات والتوريدات   | العميل     |
| ٨.٢٢/١٠/٢٣ | تاريخ التأهير      | القطار الكهربائي السريع (العين السخنة - العاسمة الإدارية - العين)<br>- مطروح) قطاع غرب النيل من كم ٢٩١٤٠٠ إلى ٢٩٠٤٠٠ | المشروع    |
| Sub grade  | العينة             | Sub grade  | الموقع     |

Proctor Test Results

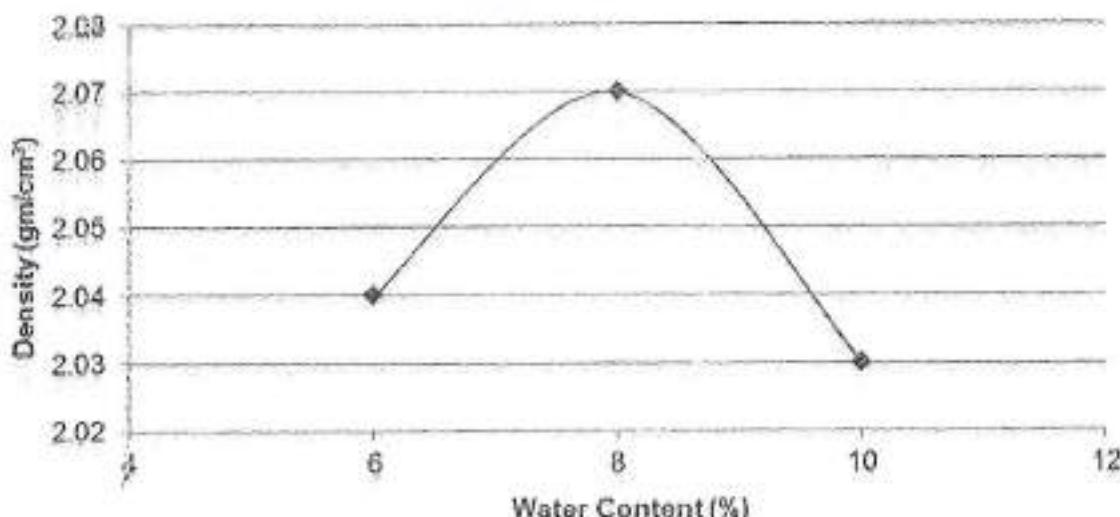

|             |   |                        |
|-------------|---|------------------------|
| ٢.٠٧ جم/سم³ | : | أقصى كثافة معملية جافة |
| %٨          | : | نسبة المياه الأصولية   |

تم توريد العينة بمعرفة مندوب الاستشاري أ.د/ حاتم قدري

في المعمل

أ / أحمد عادل

مدير المعمل  
  
 د. هاني بطوط



The laboratory is only responsible for the test results and its correctness. The laboratory is not responsible for the interpretation of the test results.

المعمل مسئول فقط عن نتائج الاختبارات و صحتها. المعمل غير مسئول عن  
كيفية استخدام نتائج الاختبارات او اى تنازع فيه على ذلك

رقم بريدى ٢١٥٤٤ - ٢١٣٢٠٣ - ٥٩١٧٢٠٣


P.O. Box 21544, Alexandria, Egypt, Tele-Fax - (203) 5917203



## نتائج تجارب نسبة تحمل كاليفورنيا

| تقرير رقم  | الختارات             | العمول                                    | المشروع   | الموقع                                     |
|------------|----------------------|---|---|--|
| ١٠٥٩       | نسبة تحمل كاليفورنيا | شركة الطاهر الجديدة للمقاولات و التوريدات | القطار الكهربائي السريع (العين المسخنة - العادمة الإدارية - العلمين - مطروح) قطاع غرب النيل من كم ٢٩٠٤٠٠ إلى ٢٩١٤٠٠ | من مسوب طبق اساس اولى وثانية لـ لـ رقم ١٩٧ |
| نوع العينة | نوع الاختبار         | الشركة المختبرة                           | موقع العينة   | العنوان                                    |
| Sub grade  | عينة                 | كاليفورنيا                                | ٢٠٢٣/١٠/٢٣  | ٢٠٢٣/١٠/١٠                                 |
| التاريخ    | التاريخ              | العنوان                                   | العنوان   | العنوان                                    |

CBR Stress-Penetration Curve

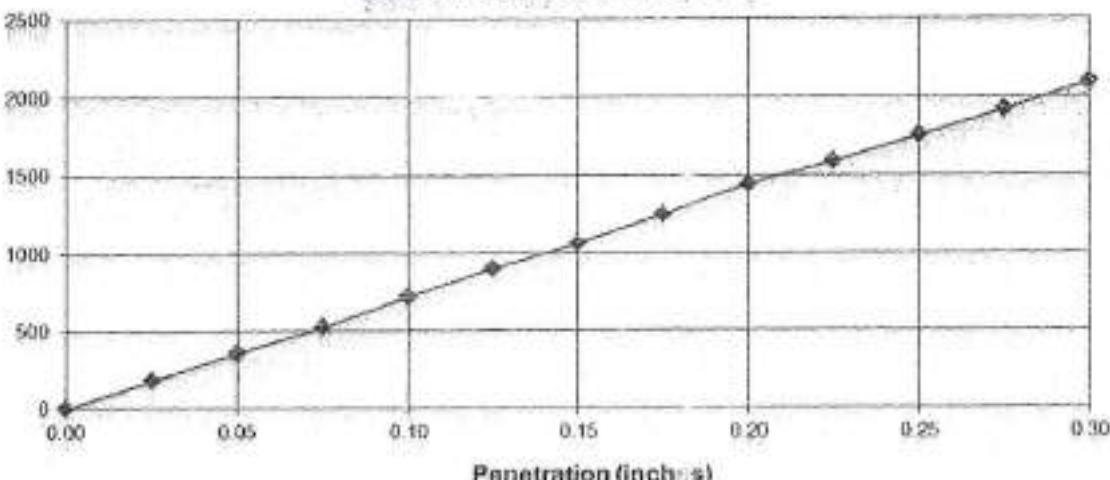

نسبة تحمل كاليفورنيا بعد المعالجة في الماء لمدة ٤ أيام

تم تزويد العينة بمعرفة مندوب الاستشاري د/ جمال فندبل

مدير المعمل



د. / وائل يحيى

في المعمل

احمد عادل

The laboratory is **only responsible** for the test results and its correctness. The laboratory is **not responsible** for the interpretation of the test results.

المعمل مسؤل فقط عن نتائج الاختبارات و صحتها، المعمل غير مسؤل عن  
غيره لاستخدام نتائج الاختبارات او اى نتائج مبنية على ذلك

رقم بريدي: ٢١٥٤٤ - ٢١٥٤٤ - ٢١٥٤٤ - ٢١٥٤٤


P.O. Box 21544, Alexandria, Egypt, Tele-Fax +(203) 5917203

## Grain Size Distribution Curve

|                   |   |  |  |
|-------------------|---|--|--|
| <b>CLIENT</b>     | شركة الطاهر الجديدة للمقاولات والتوريدات  |  |  |
| <b>PROJECT</b>    | الخطار الكهربائي المزدوج (العن المسخنة الخامسة الادارية - العطرين - مطروح) قطاع غرب النيل من كم ٢٩٦٠٠٠ إلى ٢٩٧٠٠٠ |  |  |
| <b>LOCATION</b>   | من ملسوبي ٢٩٦٢٧ حتى ٢٩٧٠٠٤  |  |  |
| <b>LAYER TYPE</b> | طبقة اتربة عينة ١١  |  |  |

|                |            |
|----------------|------------|
| Receiving Date | 10/10/2023 |
| Cheque Date    | 10/10/2023 |
| Receipt Number | 638        |
| Report Date    | 23/10/2023 |
| Lab. Ref.      | G 67/10    |

## GRAIN SIZE DISTRIBUTION CURVE

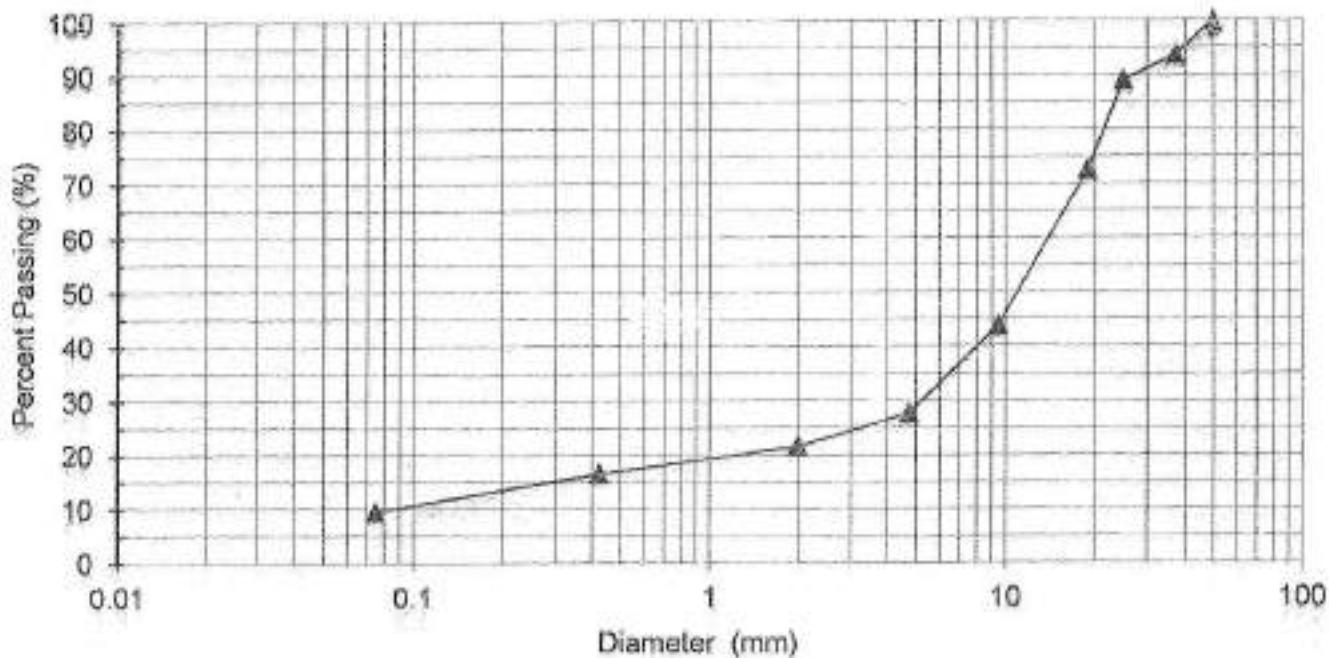

| Sieve No.    | PERCENT PASSING |        |        |      |      |      |        |      |       |
|--------------|-----------------|--------|--------|------|------|------|--------|------|-------|
|              | No. 200         | No. 40 | No. 10 | 3/8" | 3/4" | 1"   | 1 1/2" | 2"   |       |
| Test Results | 9.5             | 16.5   | 21.5   | 27.7 | 43.8 | 72.5 | 88.9   | 93.7 | 100.0 |

**A-1-a** | **اللدونة** | **نوع المقررة :** وردت العينة التي لجأ اليها الاختبار في المعجل بعرفة، تبرير الاستئناف ادعاً ذلك قنبل

### Laboratory Director

Dr. Wael Bokheet



الجهاز المسؤول فقط عن نتائج الاختبارات و سنتها، المختبر غير مسؤل عن تفسير نتائج الاختبارات او تحليلها. **مختبر**  
laboratory is not responsible for the interpretation of the test results.

رقم بريدي 091770351 - 21 - 2/1 ٢٠٢١


P.O. Box 21544, Alexandria, Egypt. Tele-Fax: + (203) 5917203



## نتائج تجربة التربة - بروكتر معدن

| التاريخ رقم | بروكتر             | البيانات   | العنوان | الموقع |
|-------------|--------------------|--|---------|--------|
| ٢٠٢٩/١٠/١١  | تاريخ توريد العينة |  |         |        |
| ٢٠٢٣/١٠/١١  | تاريخ الإرسال      |  |         |        |
| ٢٠٢٤        | رقم الإرسال        | شركة الطاهر الجديدة للمقاولات و التوريدات  |         |        |
| ٢٠٢٣/١٠/٢٢  | تاريخ التفريز      | القطار الكهربائي السريع (العين السخنة- العاصمة الإدارية - العلمين<br>- مطروح) قطاع غرب النيل من كم ٢٩٠٠٠٠ إلى ٢٩١٠٠٠ |         |        |
| بلدية قرية  | العندة             | من منسوب (-٤) من القرمة عقد ١٩٧  |         |        |

Proctor Test Results

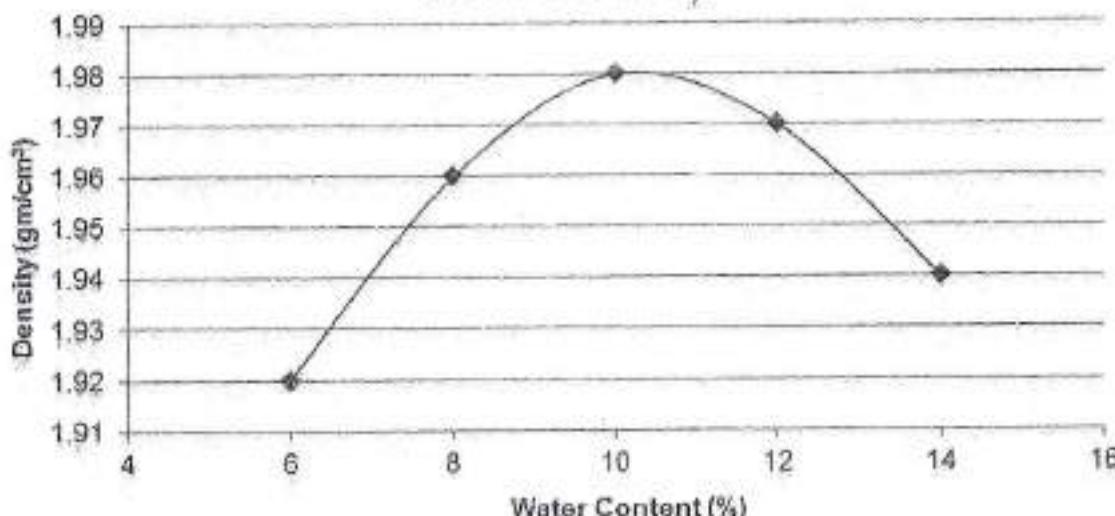

|                     |     |                        |
|---------------------|-----|------------------------|
|                     |     | ١٩٨ جم/سم²             |

تم توريد العينة بمعرفة مندوب الاستشاري د. حافظ فتحيل

في المعمل

د. / احمد عادل

مدير المعمل

د. / والي بخيت



The laboratory is **only responsible** for the test results and its correctness. The laboratory is **not responsible** for the interpretation of the test results.

المعمل مسؤول فقط عن نتائج الاختبارات و صحتها. المعمل غير مسؤول عن تكييف استخدام نتائج الاختبارات او أي شائج مبني على تلك

رقم بريدي ٢١٥٤٤ الإسكندرية - طريقنا ٢٣٦٧٧ - (٢٠٣)


P.O. Box 21544, Alexandria, Egypt. Tele-Fax +(203) 5917203



## نتائج تجارب نسبة تحمل كاليفورنيا

| من مسوب (-٤) من القرمة عقد ١٩٧ |                    |                      |          |

CBR Stress-Penetration Curve

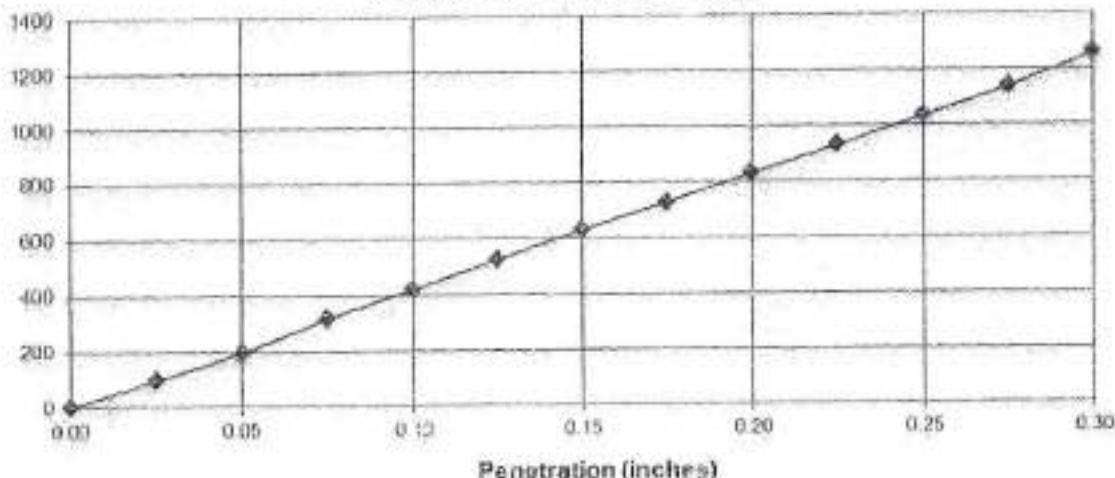

نسبة تحمل كاليفورنيا بعد المعالجة في الماء لمدة ٤ أيام

تم توريد العينة بمعرفة مندوب الاستشاري د/ حاتم فندور

مدير المعمل

د. / وائل بخيت



فني المعمل

د/ احمد عادل

The laboratory is **only responsible** for the test results and its correctness. The laboratory is **not responsible** for the interpretation of the test results.

المعمل مسؤول فقط عن نتائج الاختبارات و صحتها. المعمل غير مسؤول عن  
استخدام نتائج الاختبارات او اي نتائج مبنية على ذلك

رقم بريدي ٢١٥٤٤ الإسكندرية - تليفون ٢٥١٧٧٢ - ٢٠٣

P.O. Box 21544, Alexandria, Egypt, Tele-Fax: (203) 5917203


---

## General Notes

- ALL TIME NUMBERS ARE IN METER UNLESS OTHERWISE NOTED  
- DESIGN SPEED = 240 KM/H

290+860

290+840

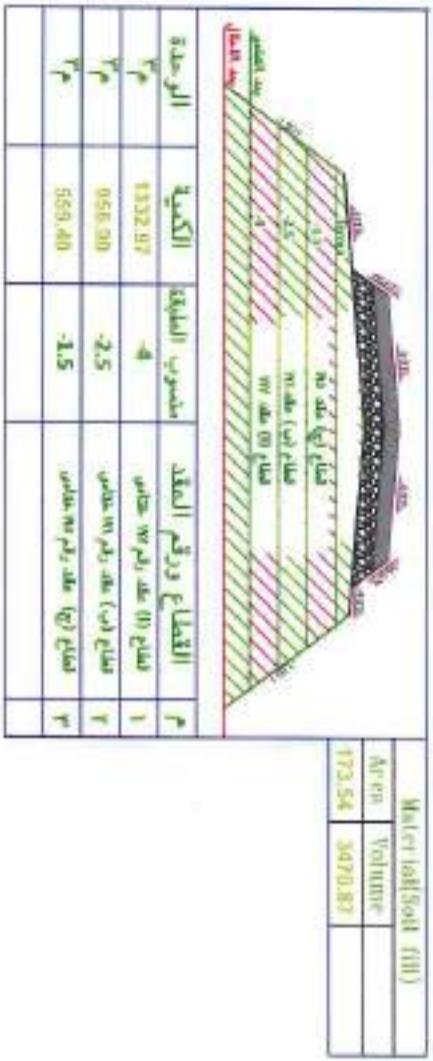


006+062




289+940

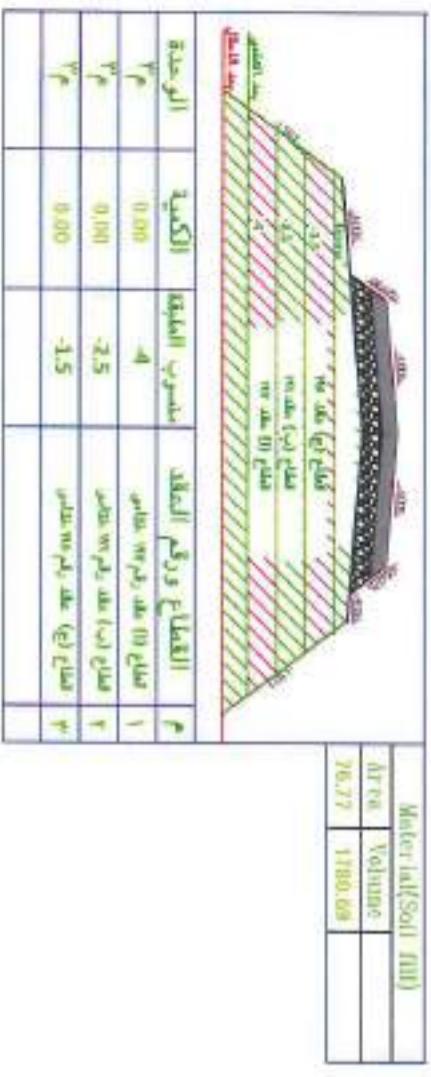

| Mater. (at Soil<br>fill) |         |
|--------------------------|---------|


  



EVC End of Vertical Curve Location  
PVI Point Of Vertical Tangents Intersection

---


### General Notes:

- ALL DIMENSIONS ARE IN METRES, EXCEPT OTHERWISE NOTED
- DESIGN SPEED = 200 KM/H
- MAXIMUM SUPER ELEVATION RATE = 6%


290+740

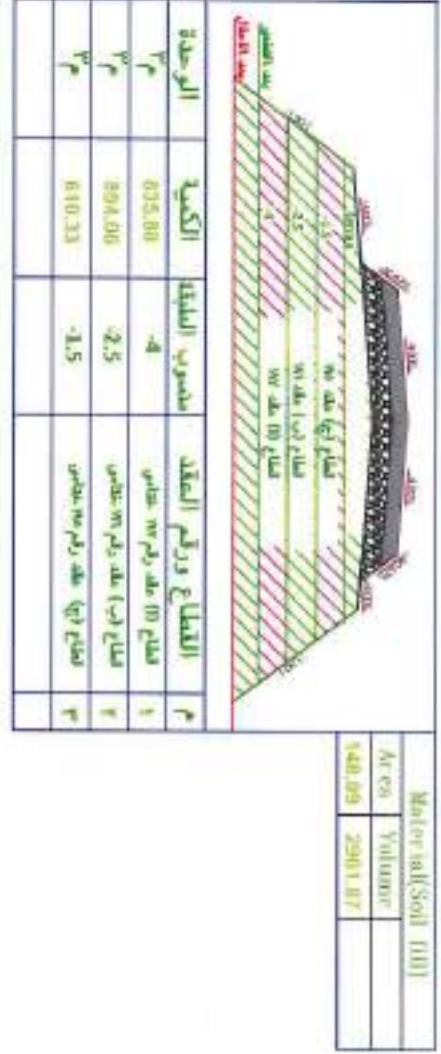


290+720

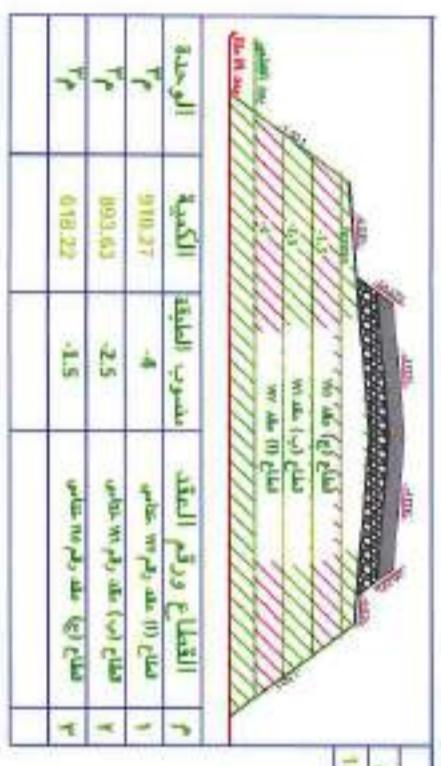


290+720

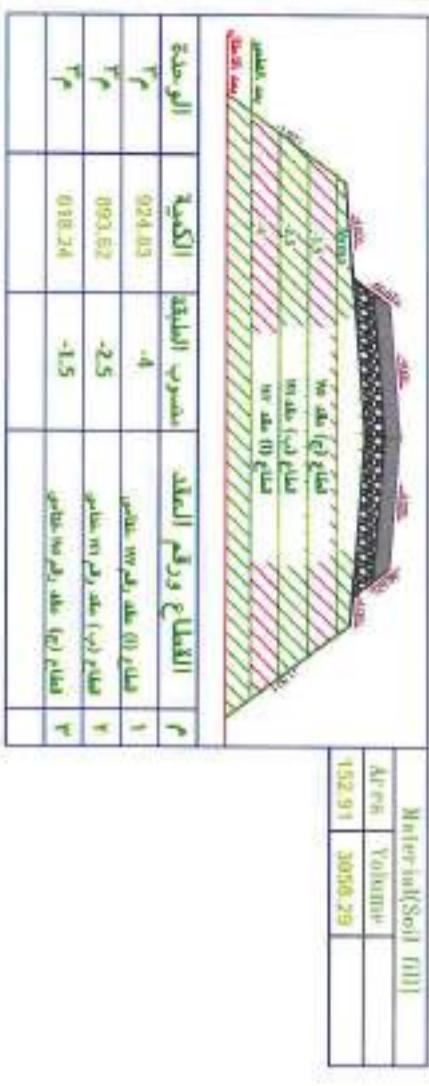


290+760

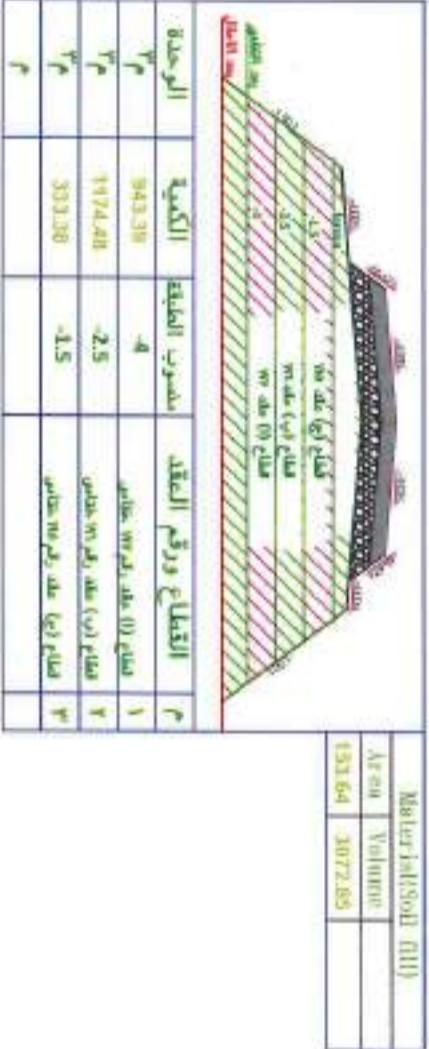

290+780

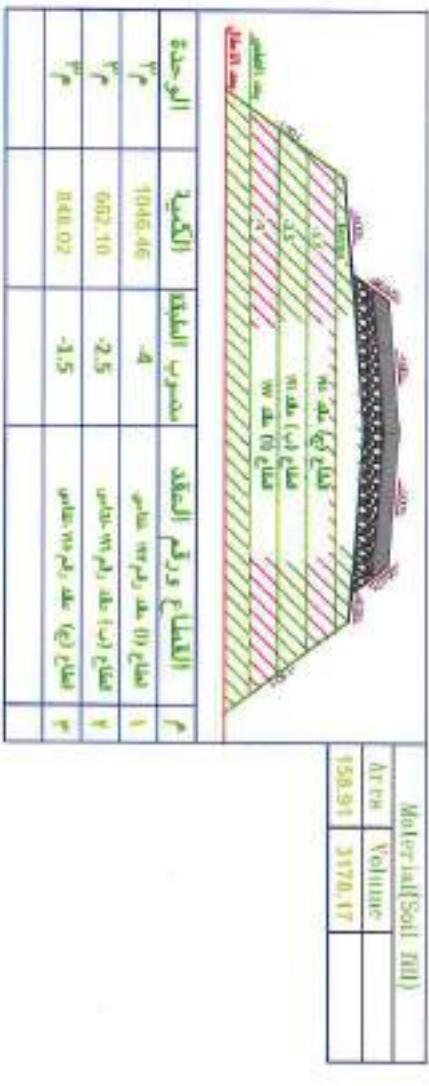

290+800

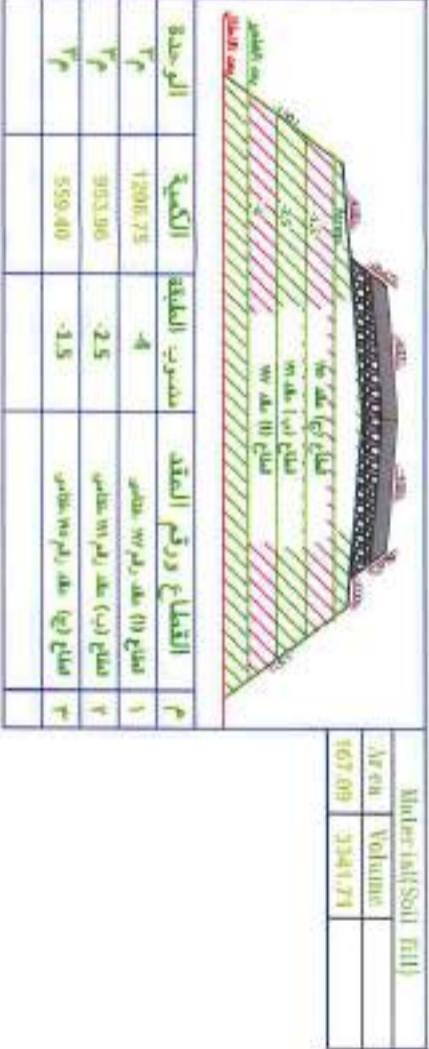


289+820




### General Notes:

All dimensions are in METER unless otherwise noted  
DESIGN SPEED = 90 KM/H  
MAXIMUM REVERSE SLOPE = 6%

290+600

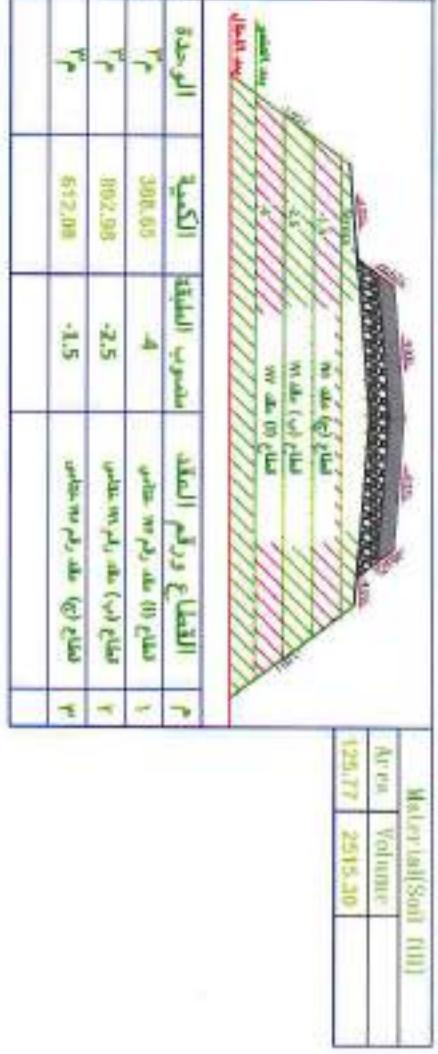


290+640

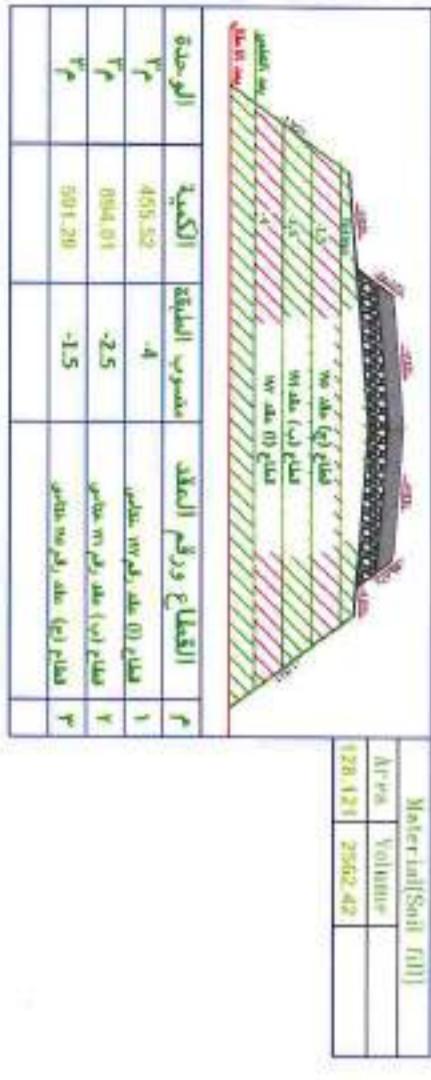


290+620




290+660

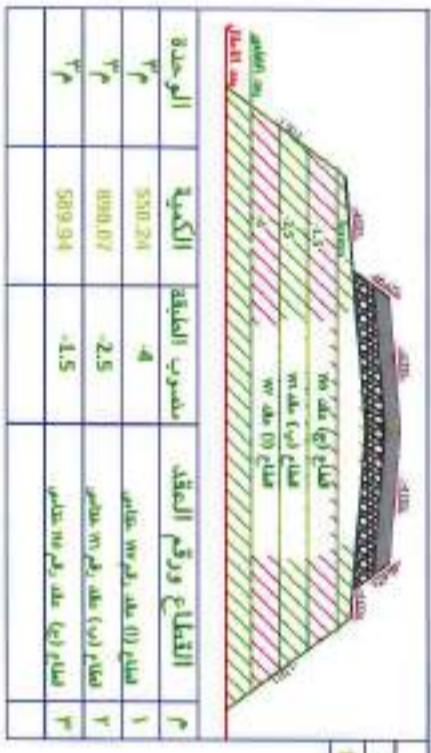

290+680

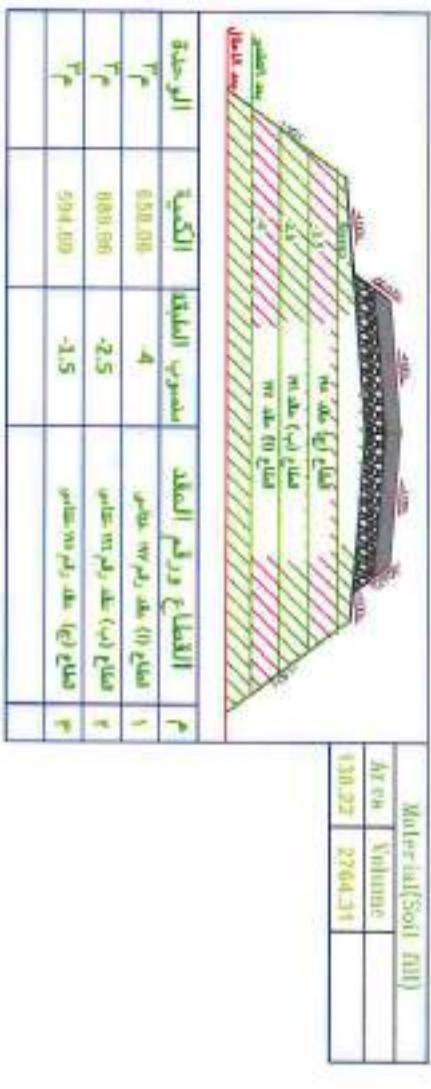

289+700

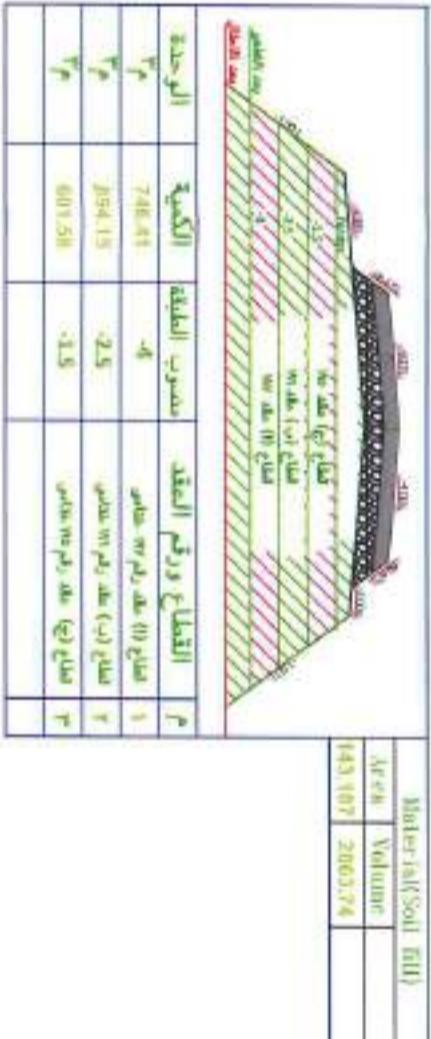

| Legend: |   |       |       |       |       |
|---------|---|-------|-------|-------|-------|
| STA     | PT                                      | ELEV  | PVI   | PVI   | PVI   |
| K       | Rate of Vertical Curvature              | ---   | ---   | ---   | ---   |
| LVC     | Length of Vertical curve                | - - - | - - - | - - - | - - - |
| BVCS    | Beginning of Vertical curve station     | —     | —     | —     | —     |
| BVCE    | Beginning of Vertical curve Elevation   | —     | —     | —     | —     |
| EVCS    | End of Vertical curve station           | —     | —     | —     | —     |
| EVCE    | End of Vertical curve Elevation         | —     | —     | —     | —     |
| PVI     | Point Of Vertical Tangents intersection | —     | —     | —     | —     |


PVI Point Of Vertical Tangents intersection




## General Notes

\*ALL DIMENSIONS ARE IN MILLIMETERS UNLESS OTHERWISE NOTED  
-DESIGN SPEED = 240 KM/H


290+500

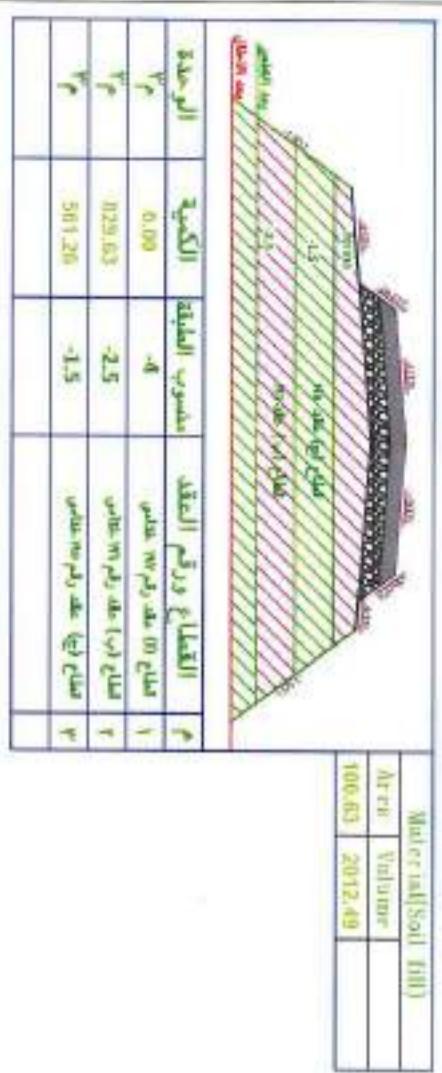


$$290+480$$

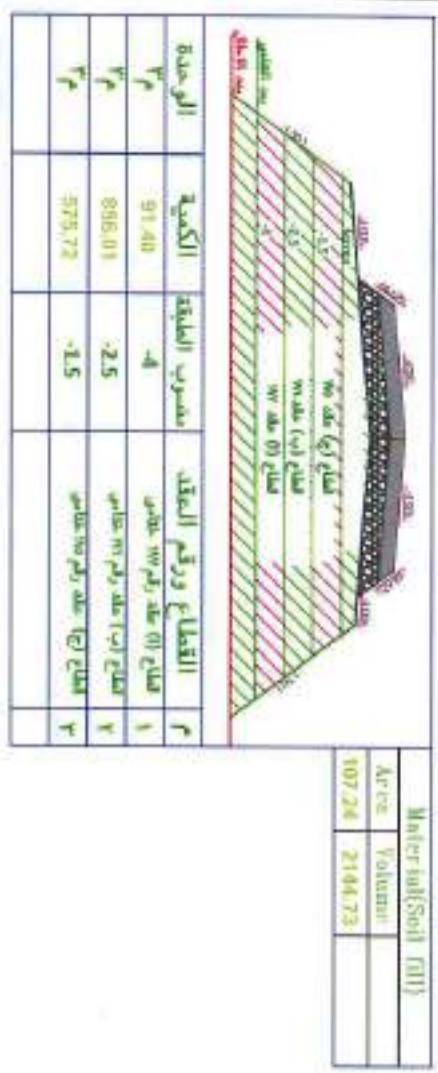


290+520

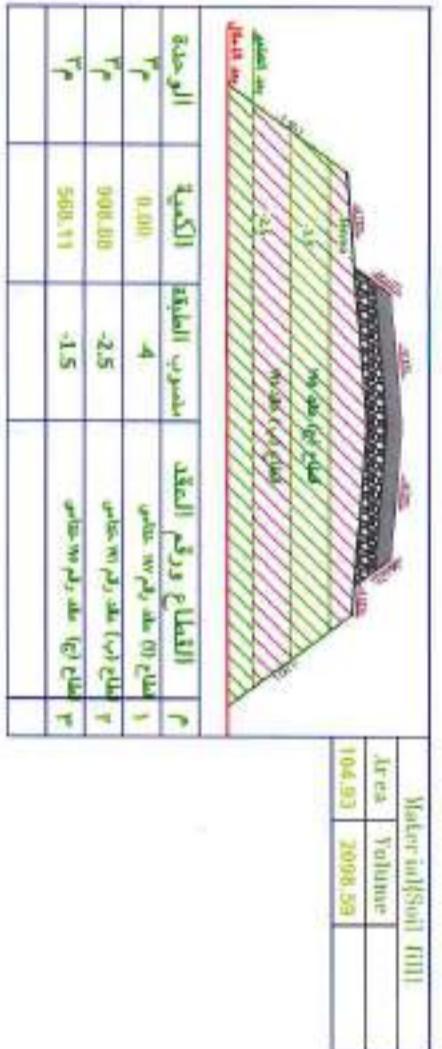


290+500

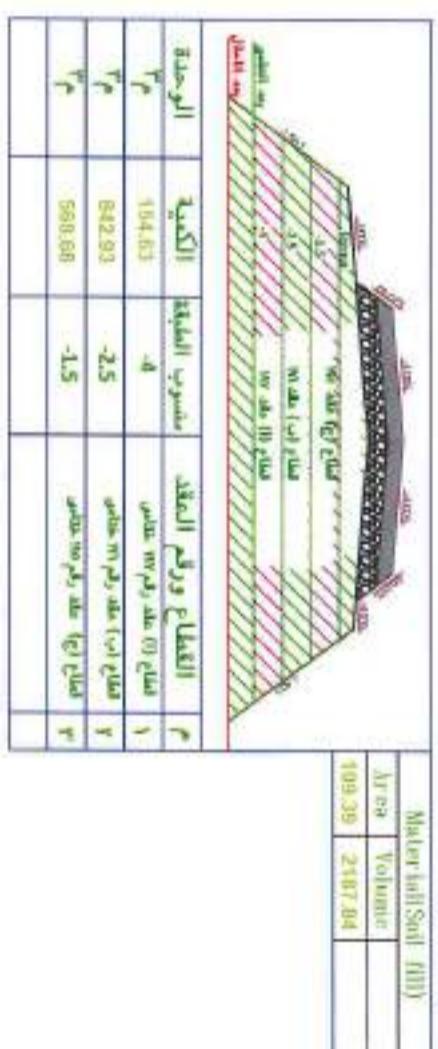

290+520

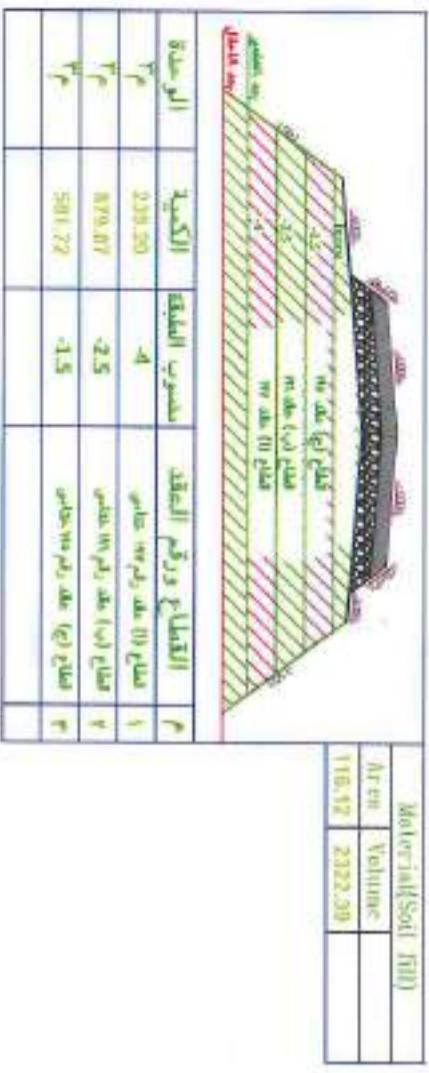

290+560

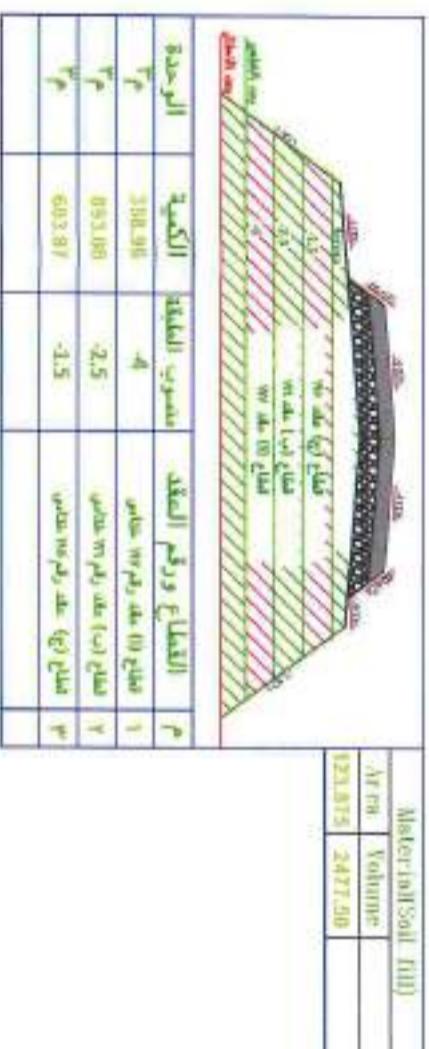


289+580


### General Notes:

- ALL DIMENSIONS ARE IN METERS UNLESS OTHERWISE NOTED  
- DESIGN SPEED = 200 KM/H  
- MAXIMUM SUPER ELEVATION RATE = 5%


290+360

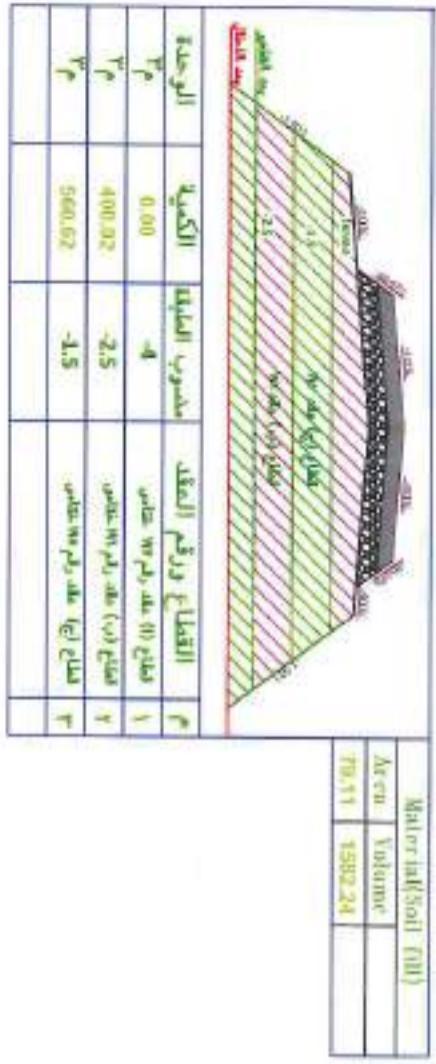


290+400

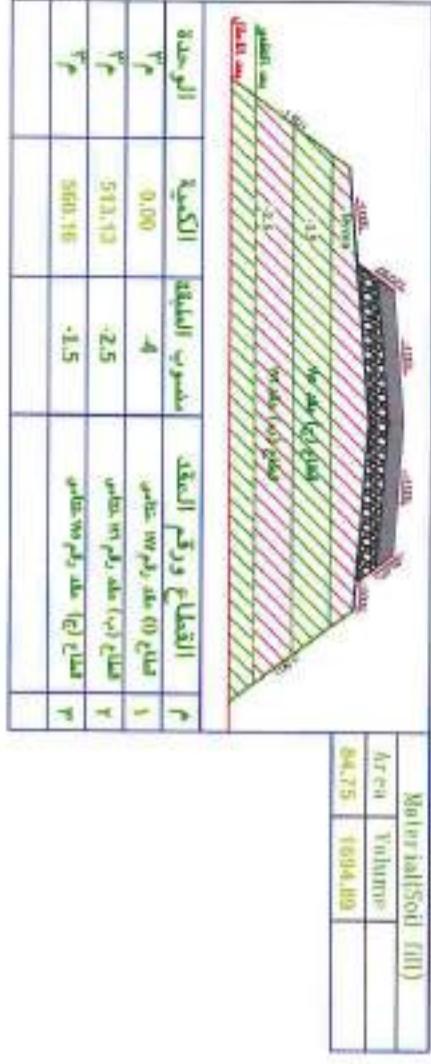


290+440

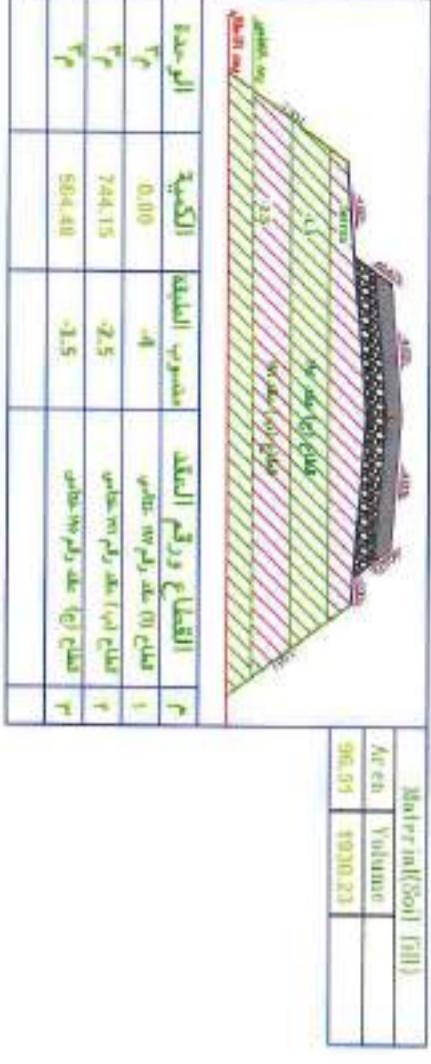

290+380

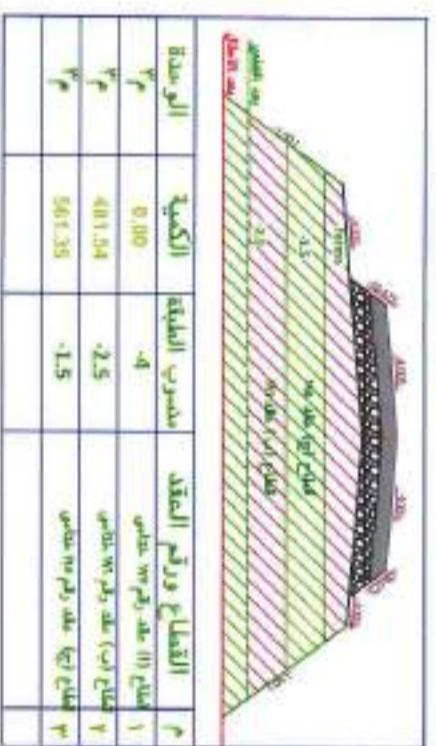


290+420

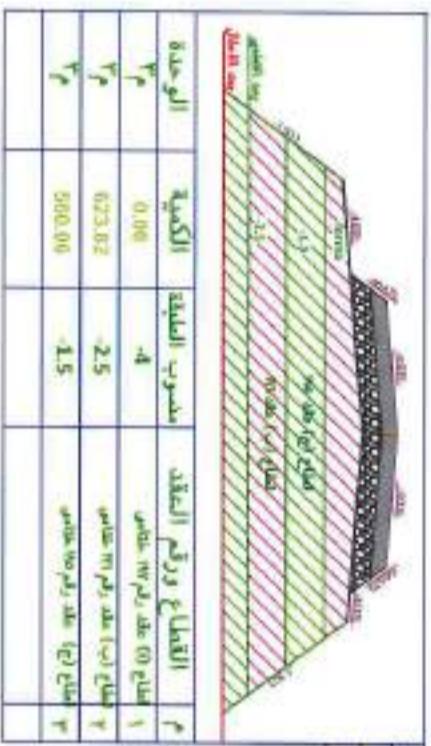


290+460



Legend:

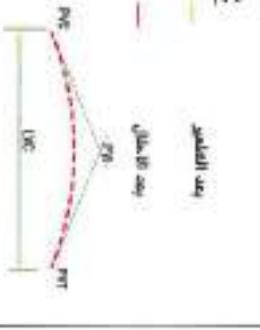


PVT Point Of Vertical Tangents Intersection

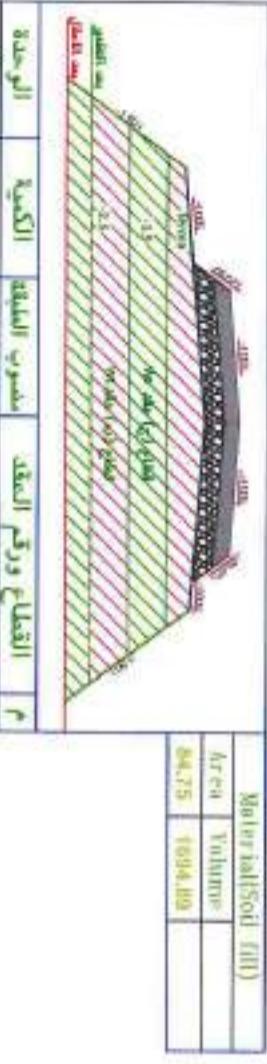


### General Notes:

- ALL DIMENSIONS ARE IN METERS UNLESS OTHERWISE NOTED  
- DESIGN SPEED = 200 KM/H  
- MAXIMUM SUPER ELEVATION RATE = 5%


290+240

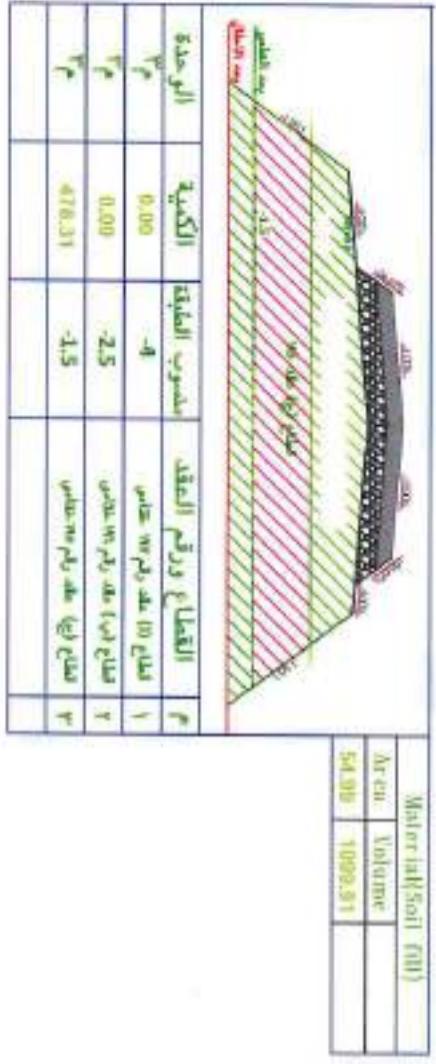


290+280

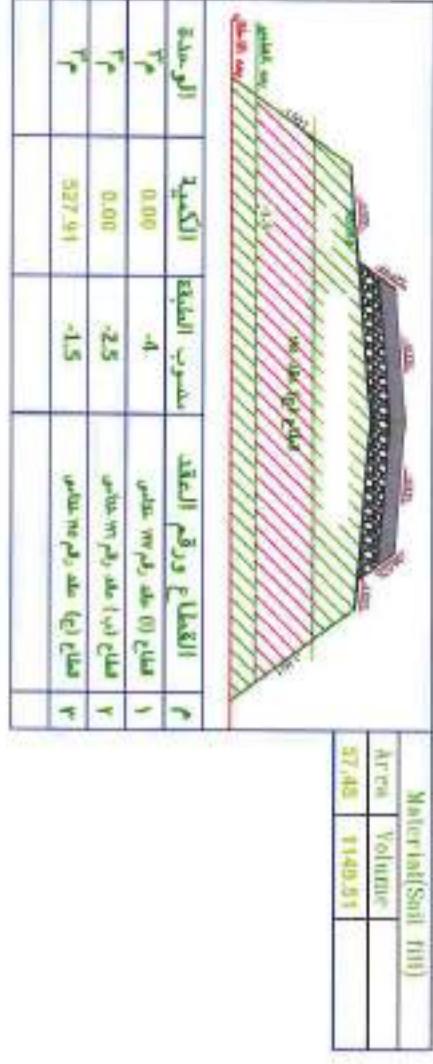


290+320

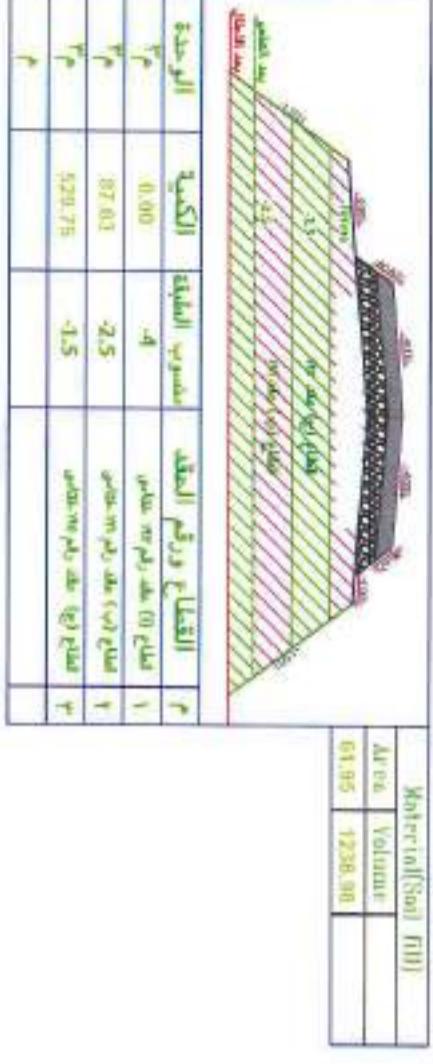


290+300

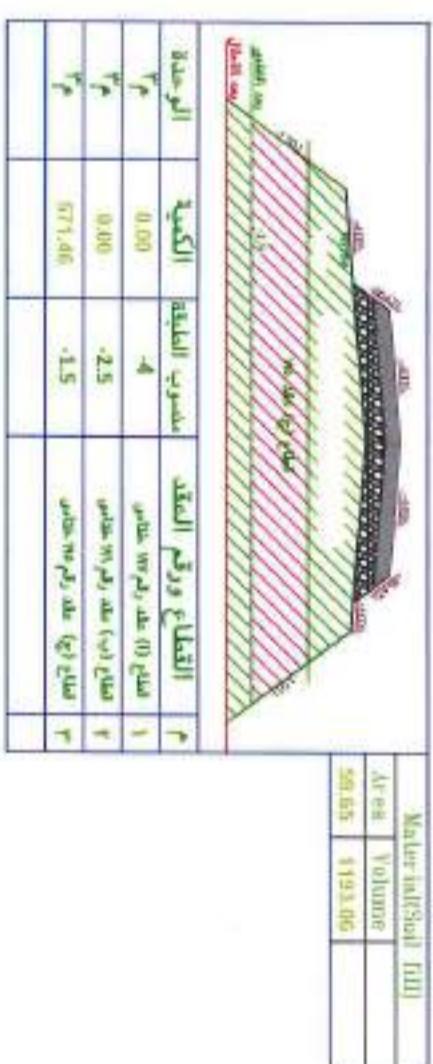

290+340

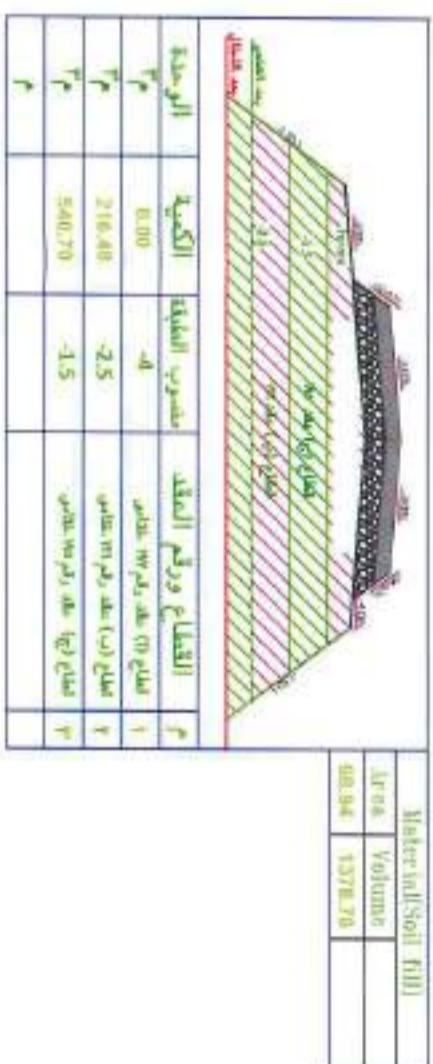

290+260

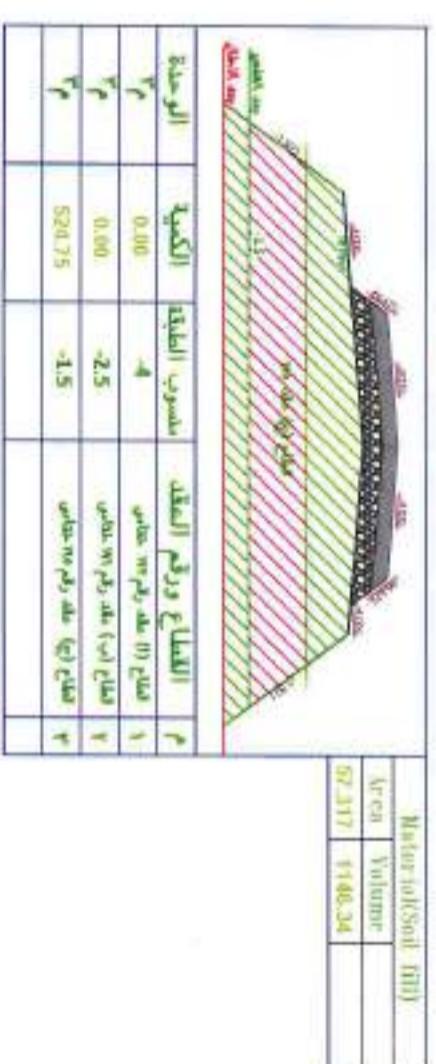

### Legend:


PVI Point Of Vertical Tangents Intersection

STA Station

PT Point Of Tangent

ELEV Elevation

K Rate of Vertical Curvature

LVC Length of Vertical curve

BVCS Beginning of Vertical curve station

EVCE End of Vertical curve station

EVCE End of Vertical curve Elevation









---



#### General Notes:

ALL DIMENSIONS ARE IN MILLIMETERS UNLESS OTHERWISE NOTED  
DESIGN SPEED = 200 KM/H

290+140

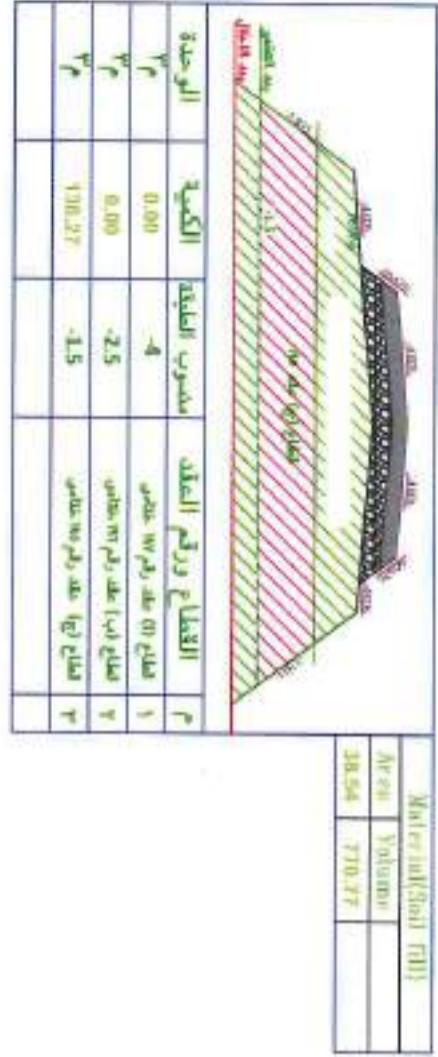


290+120

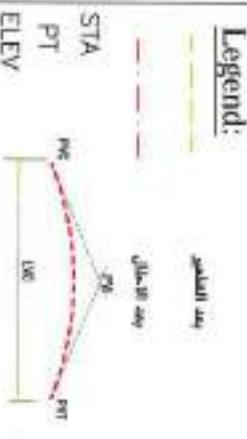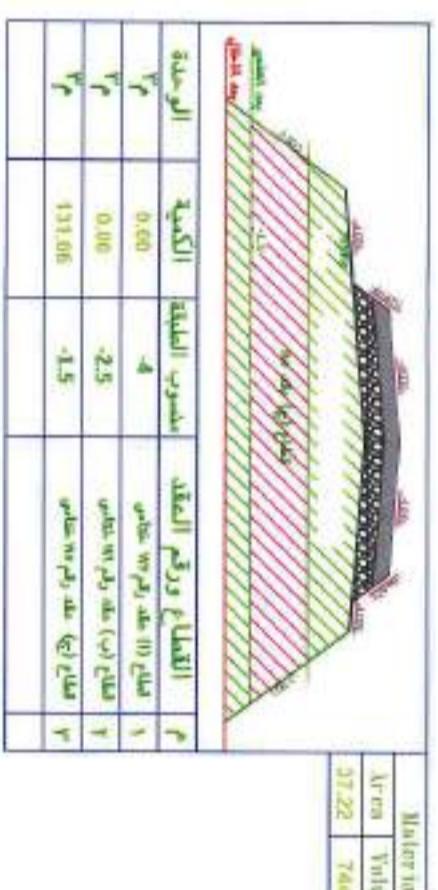


EVCE End of Vertical curve Elevation  
POI Point Of Vertical Tangents Intersection


290+180

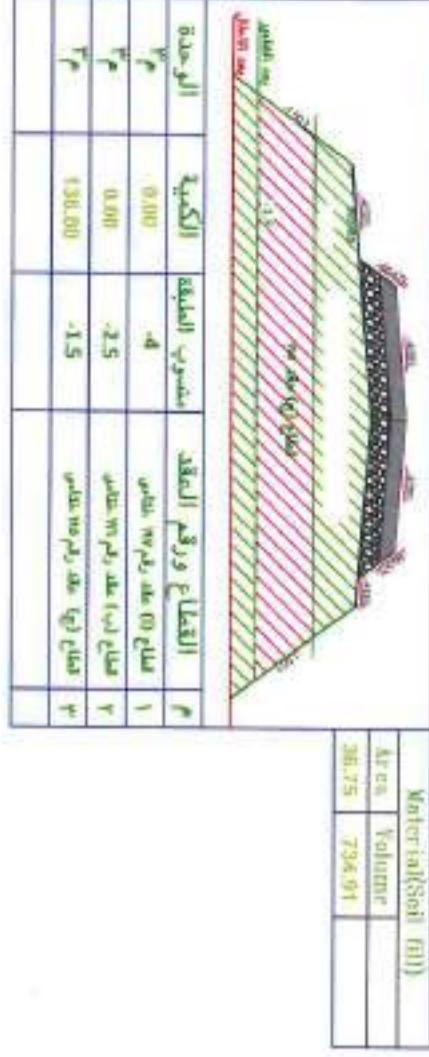


290+200

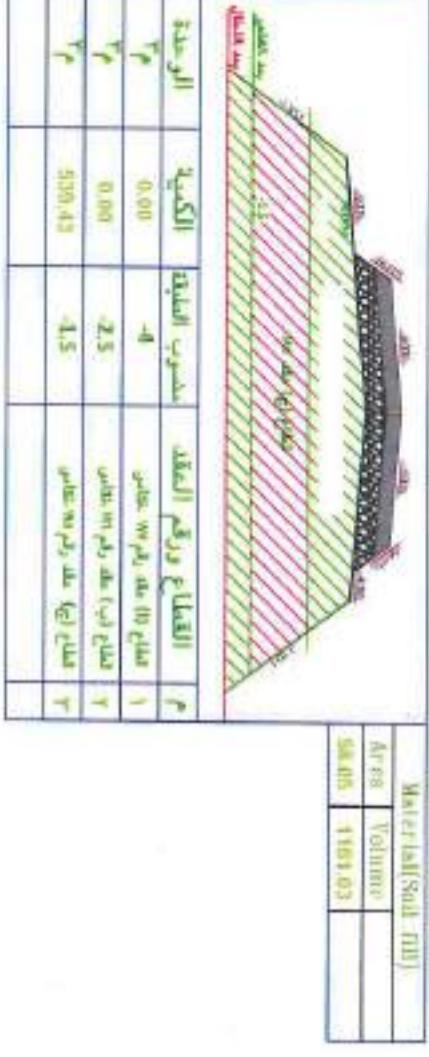


290+160

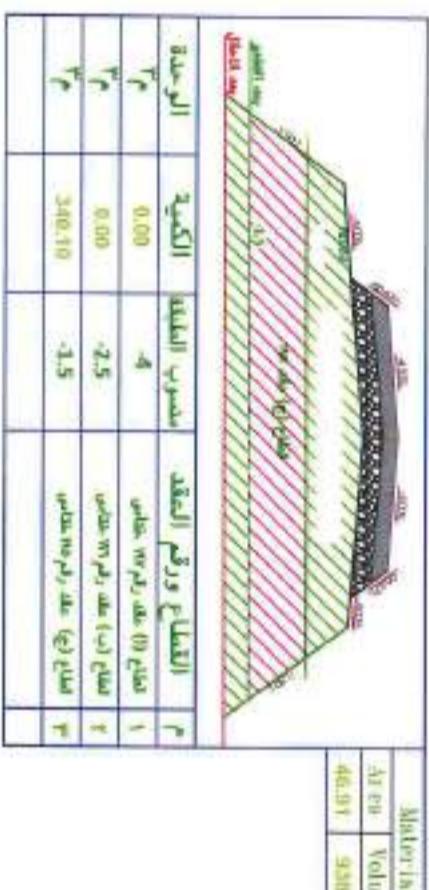


290+220

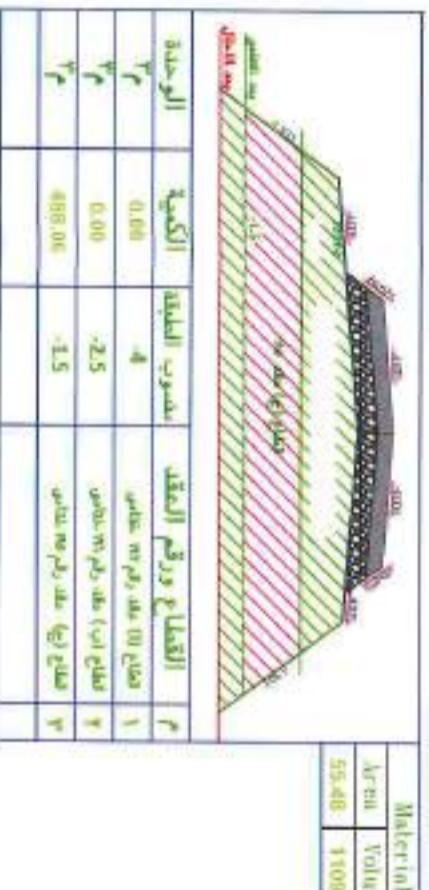

290+160

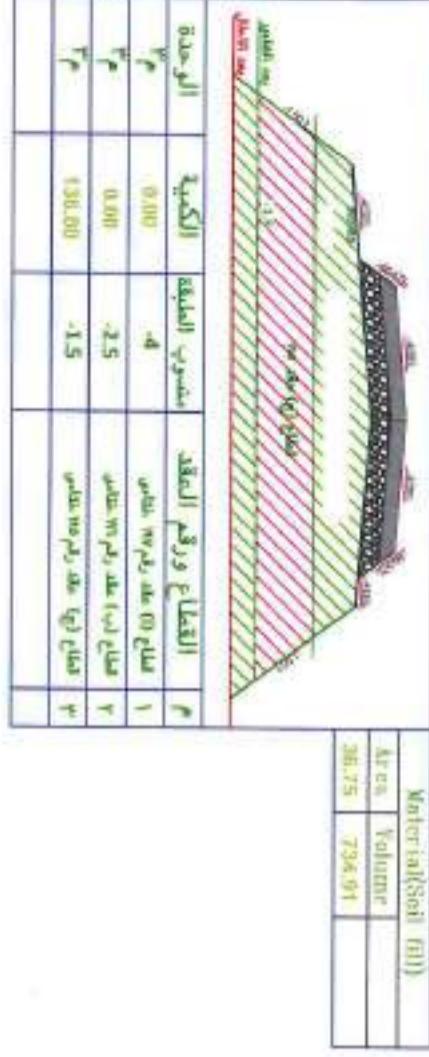


290+200

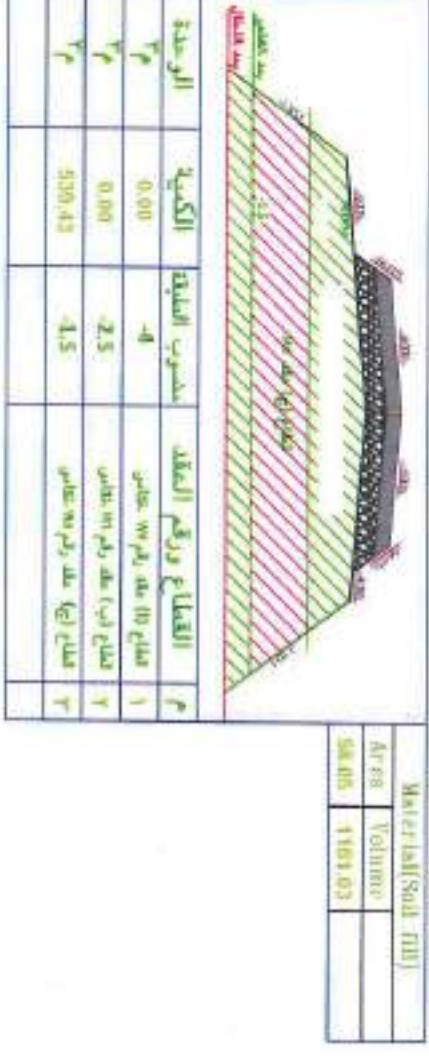





290+000

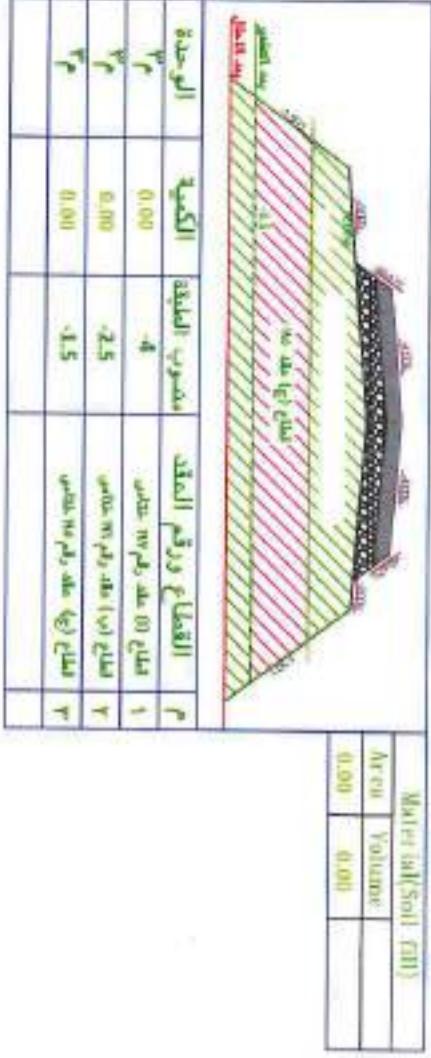


290+040

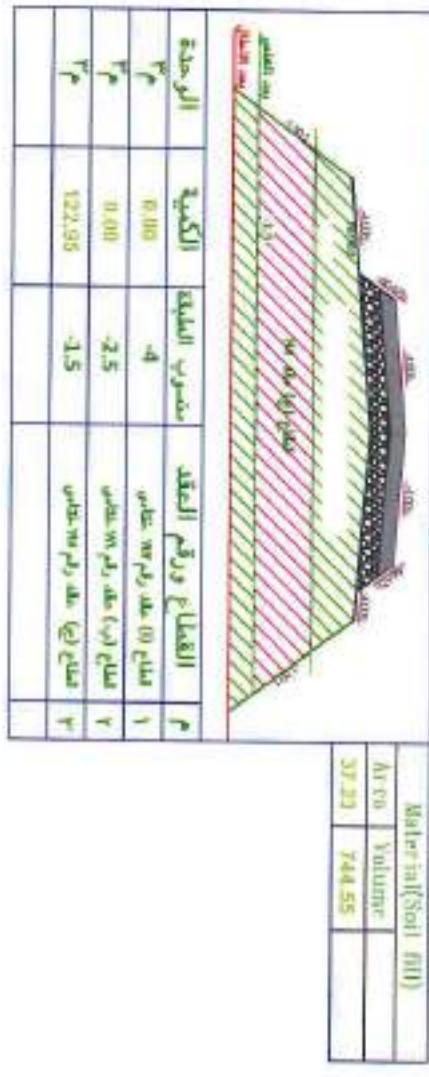


290+020

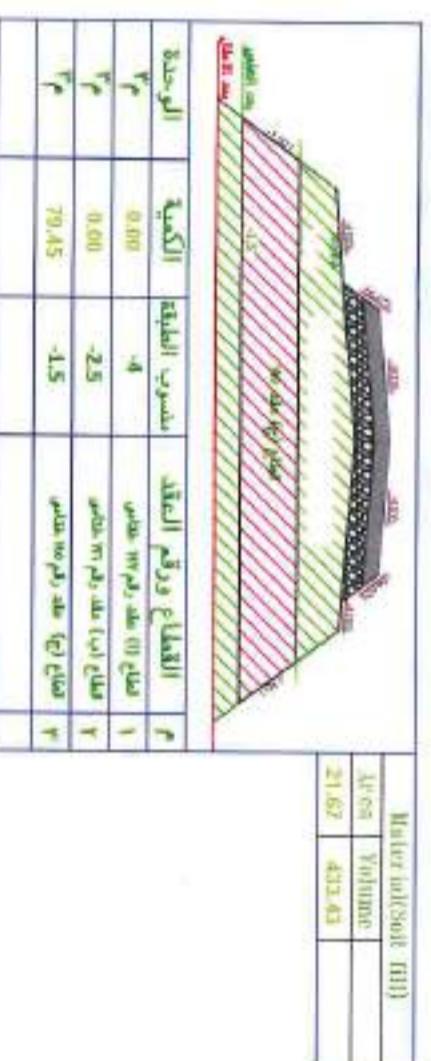


290+060

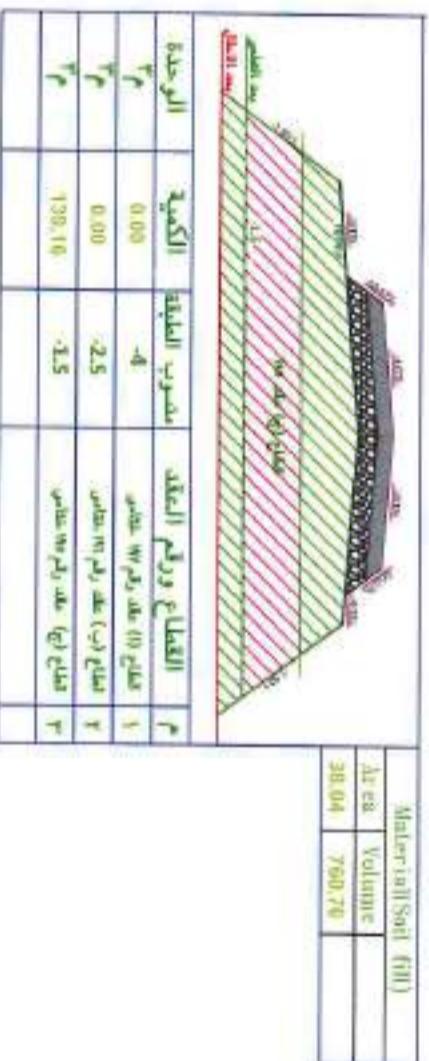

290+100

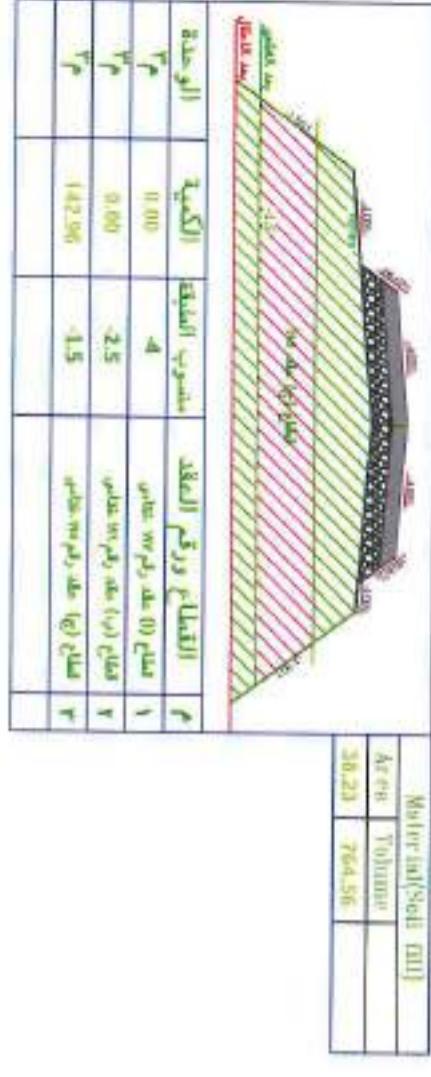

290+080

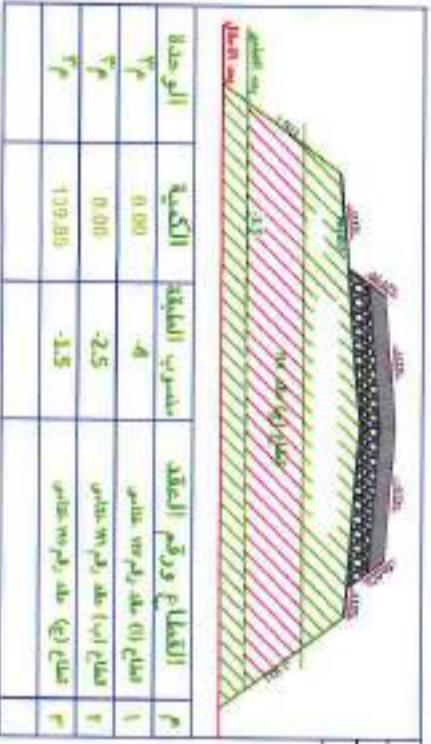



NAME OF ENGINEER CONSULTANT :

NAME OF SUPERVISOR :

NAME OF DRAWER :

NAME OF APPROVER :

NAME OF CHECKER :

NAME OF RECORDER :

NAME OF SIGNER :
























٧٧٣٣,٣ - مقدار العمل السنوي


| الإجمالي ٢ |   | بيان الأعمال بالمقاييسية              |        | أعمال طيبة التحسين (SUBGRADE)          |                     |
|------------|---|---------------------------------------|--------|--|---------------------|
|            |   | السوق الكلية متعددة                   | من     | إلى                                    | السوق الكلية متعددة |
| ٧٧٣٣,٥     | - | ٢٦١١,١                                | ٢٩٤٤,٨ | ٢٩٠٠,٠                                 | ٢٩٠٠,٠              |
| ٧٧٣٣,٥     | - | ١٦٧,٤                                 | ٢٩٠٠,٠ | ٢٩٠٠,٠                                 | ٢٩٠٠,٠              |
| ٧٧٣٣,٥     | - | ٨٥,٦                                  | ٢٩٤٨,٦ | ٢٩٠٠,٠                                 | ٢٩٠٠,٠              |
| ٧٧٣٣,٥     | - | ٢٢,٨                                  | ٢٩٠٠,٠ | ٢٩٠٠,٠                                 | ٢٩٠٠,٠              |
|            |   | الإجمالي                              |        | أعمال ما تم تطبيقه حتى تاريخه          |                     |
| ٧٧٣٣,٥     | - | أعمال الكمية المدرجة بالمستحسن السابق |        | أعمال الكمية المدرجة بالمستحسن على هذه |                     |
| ٧٧٣٣,٥     | - | الحالة                                |        | الحال                                  |                     |

۲۷۵

عنوان

الدورة الأولى



|         |                              | مشروع القطار الكهربائي المصري  |                      |                             |
|---------|------------------------------|--|----------------------|-----------------------------|
|         |                              | استكمال إنشاء أصل مصر (القاهرة والجيزة) والوصل المتاحب بـ إنشاء القطار الكهربائي |                      |                             |
|         |                              | As Built vol.ill   |                      |                             |
| Station | Layer                        | Fill Area (m <sup>2</sup> )  | Qty(m <sup>3</sup> ) | Total.Qty (m <sup>3</sup> ) |
| 290+000 | First & Second Layer (+0.50) | 0  | 0                    | 2411.10                     |
| 290+020 |                              | 8.037  | 160.74               |                             |


من الاستشاري K.M. Muz من