

الهيئة العامة للطرق والكباري

المنطقة الثالثة عشر-البحيرة وكفرالشيخ

السيد المهندس/رئيس، قطاع التنفيذ والمناطق

تحية طيبة وبعد،،

الموضوع : - بخصوص مشروع استكمال اسناد الجسر الترابي والاعمال الصناعية بقطاعات مشروع انشاء القطار الكهربائي السريع من الكم ٢٦٦+٠٠٠ الى ٢٦٧+٠٠٠ بطول 1 كم قطاع (ج).

العقد رقم (٣٩٥/٢٣/٢٤٠٢٠)

تنفيذ: شركه النيل للمقاولات والاستشارات الهندسية (نيلكون).

نتشرف بان نرفق لسيادتكم مستخلص جاري (١)

(المرفقات: عدد)

برفاء التفضل من سعادتكم والإحاطة والتنبيه بالازم:-

وتقضوا بقبول فائق الاحترام،

مدير ادارة المشروعات

م/ كارم امام

مدير المشروع

م/ احمد أبو دقique

رئيس الإدارة المركزية للمنطقة الثالثة عشر

البحيرة- كفرالشيخ

مهندس/ مجدى عبدالسلام عامر



جمهوريه مصر العربيه

استماره لاعتماد الصرف

(١)

بموجب حازم جارى

صار مراجعته ورجد على صحة ومتقدم لاعتماده إدارياً رصيف التقيمة براسته

{ إذن صرف على :

{ شيك على البنك المركزي في :

شيك على الخارج { صاحب المطرد

يسحب باسم مصرفها المركزي

ويرسل إليه بالعنوان الآتي :

الهيئة (نكوت)

بيانات الفواتير				
رقم	التاريخ	جنيه	قرش	
٢٩٤٢٣٩٦				
٢٩٤٢٣٩٦				

رقم : _____
الختم ذو التاريخ

كتب المراجعة

رئيس القسم

٢٠٥٠

تفيد في السجل برقم

(ب) الكاتب المنوط

عدد المدفقات	الاعتماد الإداري ونوع الخصم		نوع الخصم	بيانات
	بيانات	إجمالي الأصل		
	<u>مصرفها جارى</u>	<u>٢٩٤٢٣٩٦</u>	قرش	<u>٢٩٤٢٣٩٦</u>
	<u>الزائى والأعطال الصناعية</u>	<u>٢٩٤٢٣٩٦</u>	جنيه	
	<u>الهيئة</u>	<u>٢٩٤٢٣٩٦</u>		
بيانات الاستقطاعات	بيانات	قرش	جنيه	
	عادى	٢٠٥٠	٢٠٥٠	
	دمنة تربيع			
	قرش جنيه قرش جنيه			
	رس الدين			
	صافي القيمة المطرد صرفها			

الختم ذو التاريخ

رجوع

رئيس المصلحة

علامة

في ————— سنة ٢٠١

(١) إنما كاتب سجل المجررات والتذاكرات : _____

(٢) إنما يقر بأن التقيمة مرتبطة بها على الاعتماد المخصص وأن البند المختص يسمح ولم يسبق الصرف : _____

(أو) يأن المبلغ مضامن بحساب : _____

الإبرادات

الختم ذو التاريخ

(ج) تفيد في سجل رقم ٢٠٥٠ ع.ح برقم _____ توقيع الكاتب المنوط بالسجل

رجوع في ————— سنة ٢٠٥٠
(علامات المراجع ورئيس المصلحة)يعتمد سحب شيك
إذن صرف

مدير أو رئيس الحسابات

في ————— سنة ٢٠١

وكيل الحسابات

(١) رقم المستند (وهو رقم القيد في الدفتر رقم ٢٢٤ ع.ح) _____ إمضاء الكاتب المنوط

(٢) تفيد في دفاتر الحسابات المختصة _____ إمضاءات موظفي الشطب

الختم ذو التاريخ

(٣) سحب

شيك

إذن صرف

رقم _____ إمضاء الكاتب المنوط :

الشيك _____ تحت رقم _____ إمضاء الكاتب المنوط :

رقم _____ إمضاء الكاتب المنوط :

تيد في سجل

الموالات

الشيك

الموالات

(٤) أدراج نس كشف

الموالات

الشيك

الموالات

الهيئة العامة للطرق والكبارى

المنطقة الثالثة عشر - البحيرة وكفر الشيخ

محضر استلام موقع

-مشروع انشاء خط القطار الكهربائي السريع (العين السخنه - العلمين) من الكم 266+000 حتى الكم 267+000 بطول 1 كم
تنفيذ شركة النيل للمقاولات والاستشارات الهندسية (نيلكون).

-انه في يوم الاحد الموافق 29 / 10 / 2023 وبناء على عقد العملية رقم (395 / 2023 / 2024) اتجاه وادى النطرون .
اجتمعت اللجنة المشكلة من السادة الاتي اسماؤهم بعد وهم : -

- عن الهيئة العامة للطرق والكبارى (طرف اول)

مدير ادارة المشروعات بالمنطقة الثالثة عشر
مدير مشروع العملية بالمنطقة الثالثة عشر
مهندس تنفيذ العملية بالمنطقة الثالثة عشر
مدير مشروع مكتب د. خالد قنديل

- 1- السيد المهندس / كارم امام
- 2- السيد المهندس / احمد أبو دقيقه
- 3- السيد المهندس / أحمد الشاعر
- 4- السيد المهندس / رشاد مرسي

عن الشركة المنفذة (طرف ثانى)

1- السيد المهندس / محمد السيد


وقد قامت اللجنة بالانتقال على الطبيعة للموقع عالية بالمعايير الظاهرية على الطبيعة حيث قام الطرف الاول بتسلیم
الطرف الثاني الموقع خاليا من العوائق الظاهرية ولا مانع من استلام الموقع والبدء في الاعمال ويعتبر تاريخ
29 / 10 / 2023 هو تاريخ استلام الموقع.


واقفل المحضر على ذلك..

اللجنة من الهيئة (طرف اول)

4. 

3. 

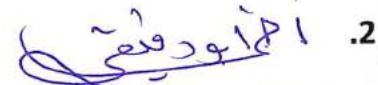2. 

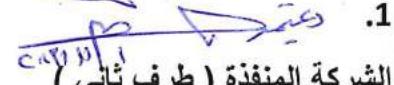1. 

الشركة المنفذة (طرف ثانى)

1. 

رئيس الادارة المركزية للمنطقة

الثالثة عشر بالبحيرة وكفر الشيخ

م/ مجدى عبد السلام عامر



السيد المهندس / مدير عام مصنع العلامات

تحية طيبة وبعد ،،،،،

(رقم العقد: 395/2023/2024) (بتاريخ: 14 / 9 / 2023)

أعمال الجسر الترابي والاعمال الصناعية للخط الاول من مشروع القطار الكهربائي السريع (العين السخنة -العاصمة الادارية - العالمين -مطروح) المسافة من الكم 266+000 إلى الكم 267+000 بطول 1 كم (بالامر المباشر).

تنفيذ شركة / النيل للمقاولات والاستشارات الهندسية (نيلكون)

العقد سالف الذكر يشمل الآتي:

- عدد 5 (خمسة فقط لا غير) خوذة امان.
- عدد 5 (خمسة فقط لا غير) غطاء راس خفيف مقوى بالبلاستيك وبها شريط عاكس وبلون مميز (برتقالي - اصفر - ازرق - رصاصي).
- عدد 20 (عشرون فقط لا غير) صديري واقى.
- عدد 5 (خمسة فقط لا غير) جاكيت شتوي.
- عدد 5 (خمسة فقط لا غير) حذاء امان بمقدمة صلب.

على ان تكون جميعها بخامات متميزة ويتم تسليمها لمخازن المنطقة المشرفة على المشروع وتقديم الإفادة المعتمدة بها مع اول مستخلص جاري.

وتفضلوا بقبول فائق الاحترام ،،،،

عدد المرفقات ()

عدد (1) العقد


عدد (1) شروط العقد

مدير المشروع

م/ كارم امام



م/ أحمد ابو دقique

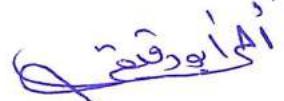

مدير ادارة المشروعات

م/ كارم امام




يعتمد ،،،

رئيس الادارة المركزية

المنطقة الثالثة عشر بالبحيرة وكفر الشيخ

مهندس / مجدى عبدالسلام عامر

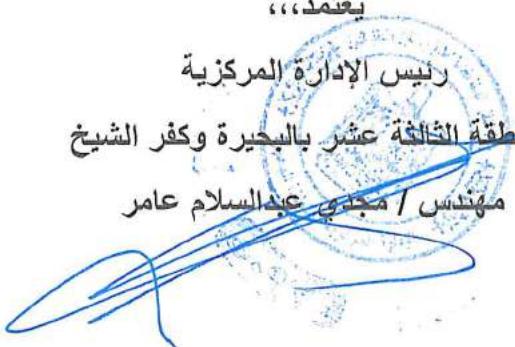

مراجعة بونات توريد

جاري 1 عقد رقم 395 قطاع (ج)

انه في يوم الاربعاء الموافق 13/12/2023 قامت اللجنة المشكلة من كلا من:

- | | |
|---|---------------------------|
| مدير المشروع - مكتب د/ خالد قنديل (الاستشاري) | 1- المهندس / رشاد مرسى |
| مدير الجودة - مكتب د/ خالد قنديل (الاستشاري) | 2- المهندس / احمد السعيد |
| المكتب الفني - مكتب د/ خالد قنديل (الاستشاري) | 3- المهندس / محمد طارق |
| المهندس المقيم - مكتب د/ خالد قنديل (الاستشاري) | 4- المهندس / عبدالله جاسر |
| مهندس شركة النيل للمقاولات والاستشارات الهندسية (المقاول) | 5- المهندس / محمد السيد |

قامت اللجنة بمراجعة البونات والكرتات الخاصة بتوريد التربة الموردة لأعمال الردم بمشروع القطار الكهربائي السريع
القطاع الرابع من كم 266+000 الى كم 267+000 وووجدت كالتالي:

- الكمية الاجمالية الموردة من محجر طيبه هي (3م 1893)
- الكمية الاجمالية الموردة من محجر السيوبي هي (3م 11136)
- الكمية الاجمالية الموردة من محجر الخير هي (3م 14296.5)

قامت اللجنة بمراجعة البونات والكرتات الخاصة بتوريد سن لطبقة التأسيس (Prepared Subgrade) الموردة من
المحاجر التالية لاعمال الردم بالمشروع أعلاه وووجدت كالتالي :

- الكمية الاجمالية الموردة من محجر الراغب هي (3م 1409)
- الكمية الاجمالية الموردة من محجر القبطان هي (3م 1252)

علي ان يلتزم المقاول بحفظ هذه الكارتات والبونات لدية وتكون في عهده حتى نهاية المشروع او عند طلبها من الهيئة
العامة للطرق والكباري في اي وقت تراه الهيئة.

* وعلى هذا وقع الجميع:-

مهندس شركة النيل للمقاولات والاستشارات الهندسية

م / خالد

مهندس مدني - د/ خالد قنديل (الاستشاري)

م / الله

المكتب الفني - د/ خالد قنديل (الاستشاري)

م / محمد

مدير الجودة - مكتب د/ خالد قنديل (الاستشاري)

م / ابراهيم

مدير المشروع - مكتب د/ خالد قنديل (الاستشاري)

م / سليمان

يعتمد

عن الهيئة العامة للطرق والكباري
مدير المشروع

م / أحمد أبو دقique

أحمد أبو دقique



الهيئة العامة للطرق والكباري والنقل البري

المنطقة الثالثة عشر

منطقة البحيرة وكفر الشيخ

محضر اثبات سعر مادة محجرية (تربة صالحة للردم)

مشروع انشاء خط القطار الكهربائي السريع (العين السخنة - العلمين) من الكم 266+000 حتى 267+000 بطول 1 كم

تنفيذ شركة النيل للمقاولات والاستشارات الهندسية (نيلكون)

انه في يوم الاربعاء 13 / 12 / 2023 اجتمعت اللجنة المشكلة من السادة الآتي أسمائهم وهم:-

عن الهيئة العامة للطرق والكباري (طرف اول)

عن مكتب الاستشاري (مكتب أ.د/ خالد قنديل)

1. السيد المهندس / أحمد السعيد

عن الشركة المنفذة (طرف ثانٍ)

مهندس شركة النيل للمقاولات والاستشارات الهندسية

2. السيد المهندس / محمد السيد

حيث تمت زيارة محجر التربة (الخير) برقم 5421/ش على طريق العلمين الدولي للوقوف على سعر قيمة المادة المحجرية وقد تبين الآتي:

سعر المادة المحجرية (33 جنيها) (ثلاثة وثلاثون جنيها فقط لا غير) ابتداء من تاريخ 25 / 07 / 2023

واقفل المحضر على ذلك

التوقعات

_____ . 2 . كمال

_____ . 1 . كمال السيد

_____ . 2 . كمال ١٢١٤٣

يعتمد ،،

مدير مشروع العملية بالمنطقة الثالثة عشر

السيد المهندس / أحمد أبو دقique

_____ . 1 . احمد ابو دقique



الهيئة العامة للطرق والكباري والنقل البري

المنطقة الثالثة عشر

منطقة البحيرة وكفر الشيخ

محضر اثبات سعر مادة محجرية (Subgrade)

مشروع انشاء خط القطار الكهربائي السريع (العين السخنة - العلمين) من الكم 266+000 حتى 267+000 بطول 1 كم
تنفيذ شركة النيل للمقاولات والاستشارات الهندسية (نيلكون)

انه في يوم الاربعاء 13 / 12 / 2023 اجتمعت اللجنة المشكلة من السادة الآتي أسمائهم وهم:-

عن الهيئة العامة للطرق والكباري (طرف اول)

عن مكتب الاستشاري (مكتب أ.د/ خالد قنديل)

1. السيد المهندس / أحمد السعيد

عن الشركة المنفذة (طرف ثانى)

مهندس شركة النيل للمقاولات والاستشارات الهندسية

2. السيد المهندس / محمد السيد

حيث تمت زيارة كسارة السن (الراغب) برقم 55120001T على طريق العلمين الدولي للوقوف على سعر قيمة المادة المحجرية وقد تبين الآتي:

سعر المادة المحجرية (85 جنيه) (خمسة وثمانون جنيهاً فقط لا غير) ابتداء من تاريخ 23 / 10 / 2023

وأقفل المحضر على ذلك

التوقيعات

2. 

1. 

٢٠٢٣ / ١٠ / ٢٣

يعتمد،

مدير مشروع العملية بالمنطقة الثالثة عشر

السيد المهندس / أحمد أبو دقique





الجامعة العامة للطرق والكباري والنقل البري

المنطقة الثالثة عشر

منطقة البحيرة وكفر الشيخ

محضر اثبات سعر مادة محجرية (Subgrade)

مشروع انشاء خط القطار الكهربائي السريع (العين السخنة - العلمين) من الكم 266+000 حتى 267+000 بطول 1 كم
تنفيذ شركة النيل للمقاولات والاستشارات الهندسية (نيلكون)

انه في يوم الاربعاء 13 / 12 / 2023 اجتمعت اللجنة المشكلة من السادة الاتي أسمائهم وهم:-

عن الهيئة العامة للطرق والكباري (طرف اول)

عن مكتب الاستشاري (مكتب أ.د/ خالد قنديل)

1. السيد المهندس / أحمد السعيد

عن الشركة المنفذة (طرف ثانى)

مهندس شركة النيل للمقاولات والاستشارات الهندسية

2. السيد المهندس / محمد السيد

حيث تمت زيارة كسارة السن (القططان) برقم 55250416T على طريق العلمين الدولي للوقوف على سعر قيمة المادة المحجرية وقد تبين الاتي:

سعر المادة المحجرية (85 جنيه) (خمسة وثمانون جنيها فقط لا غير) ابتداء من تاريخ 22 / 11 / 2023

وأقفل المحضر على ذلك

التوقيعات

2.

1.

٢٠٢٣ / ١٢ / ٢٢

يعتمد ،،

مدير مشروع العملية بالمنطقة الثالثة عشر

السيد المهندس / أحمد أبو دقique



الهيئة العامة للطرق والكباري والنقل البري

المنطقة الثالثة عشر

منطقة البحيرة وكفر الشيخ

محضر معاينة مسافة نقل (توريد Subgrade)

مشروع انشاء خط القطار الكهربائي السريع (العين السخنة - العلمين) من الكم 266+000 حتى 267+000 بطول 1 كم
تنفيذ شركة النيل للمقاولات والاستشارات الهندسية (نيلكون)

انه في يوم الاربعاء الموافق 13 / 12 / 2023 اجتمعت اللجنة المشكلة من السادة الآتي اسماؤهم وهم:-
عن الهيئة العامة للطرق والكباري (طرف اول)

مدير جودة مكتب الاستشاري (مكتب أ.د/ خالد قنديل)
مهندس مدنى مكتب الاستشاري (مكتب أ.د/ خالد قنديل)

1. السيد المهندس / احمد السعيد
2. السيد المهندس / عبدالله جاسر

عن الشركة المنفذة (طرف ثانى)

مهندس شركة النيل للمقاولات والاستشارات الهندسية

3. السيد المهندس / محمد السيد

حيث قامت اللجنة بالمرور على القطاع وقياس المسافة الخاصة بتوريد subgrade مطابق للمواصفات من الكسارات المعتمدة على الطبيعة ووجدت ان القطاع يبعد مسافة (73) كم (ثلاثة وسبعون كيلومتراً) عن كساره السن (الراغب) برقم (55120001T) على الطريق الدولي (وادي النطرون - العلمين الصحراوى) وعليه تم اعتماد مسافة.

وأقبل المحضر على ذلك

التوقيعات

3.
2.
1.

يعتمد

مدير المشروع الهيئة العامة للطرق والكبارى
م / احمد ابو دققة

الذى يوثق



الهيئة العامة للطرق والكباري والنقل البري
المنطقة الثالثة عشر

منطقة (البحيرة وكفر الشيخ)

محضر معاينة مسافة نقل (توريدي Subgrade)

مشروع انشاء خط القطار الكهربائي السريع (العين السخنة - العلمين) من الكم 266+000 حتى 267+000 بطول 1 كم

تنفيذ شركة النيل للمقاولات والاستشارات الهندسية (نيلكون)

انه في يوم الاربعاء الموافق 13 / 12 / 2023 اجتمعت اللجنة المشكلة من السادة الآتي اسماؤهم وهم:-

عن الهيئة العامة للطرق والكباري (طرف اول)

مدير جودة مكتب الاستشاري (مكتب أ.د/ خالد قنديل)
مهندس مدني مكتب الاستشاري (مكتب أ.د/ خالد قنديل)

1. السيد المهندس / احمد السعيد
2. السيد المهندس / عبدالله جاسر

عن الشركة المنفذة (طرف ثانٍ)

مهندس شركة النيل للمقاولات والاستشارات الهندسية

3. السيد المهندس / محمد السيد

حيث قامت اللجنة بالمرور على القطاع وقياس المسافة الخاصة بتوريدي subgrade مطابق للمواصفات من الكسارات المعتمدة على الطبيعة وووجدت ان القطاع يبعد مسافة (73) كم (ثلاثة وسبعون كيلومتراً) عن كسارة السن (القبطان) برقم (55250416T) على الطريق الدولي (وادي النطرون - العلمين الصحراوي) وعليه تم اعتماد مسافة.

وأقفل المحضر على ذلك

التوقعات

.3

.2

.1

يعتمد

مدير المشروع الهيئة العامة للطرق والكباري

م / احمد ابو دقيقة

احمد ابو دقيقه

الهيئة العامة للطرق والكباري والنقل البري
المنطقة الثالثة عشر

منطقة (البحيرة وكفر الشيخ)

محضر معاينة مسافة نقل (ترية صالحة للردم)

مشروع انشاء خط القطار الكهربائي السريع (العين السخنة - العلمين) من الكم 266+000 حتى 267+000 بطول 1 كم

تنفيذ شركة النيل للمقاولات والاستشارات الهندسية (نيلكون)

انه في يوم الاربعاء الموافق 13 / 12 / 2023 اجتمعت اللجنة المشكلة من السادة الآتي اسماؤهم وهم:-
عن الهيئة العامة للطرق والكباري (طرف اول)

مدير جودة مكتب الاستشاري (مكتب أ.د/ خالد قنديل)
مهندس مدني مكتب الاستشاري (مكتب أ.د/ خالد قنديل)

1. السيد المهندس / احمد السعيد
2. السيد المهندس / عبدالله جابر

عن الشركة المنفذة (طرف ثانٍ)

مهندس شركة النيل للمقاولات والاستشارات الهندسية

3. السيد المهندس / محمد السيد

حيث قامت اللجنة بالمرور على القطاع وقياس المسافة الخاصة بتوريد ترية مطابقة للمواصفات من المحاجر المعتمدة على الطبيعة وووجدت ان القطاع يبعد مسافة (83) كم (ثلاثة وثمانون كيلومتراً) عن محجر الترية (الخير) برقم 5421/ش (على الطريق الدولي (وادي النطرون - العلمين الصحراوي) وعليه تم اعتماد المسافة.

وافغل المحضر على ذلك

التوقعات

3. عز الدين
2. اللهم
1. احمد السيد

يعتمد
مدير المشروع الهيئة العامة للطرق والكباري
م / احمد ابو دقحة

احمد ابو دقحة

Notes	C.B.R %	O.M %	M.D.D (g/cm³)	P.I	P.I(Ev2)	S.C.	Sieve Analysis		Classification	Description	Station	Date	Q.T N.	
							# 200	# 40	# 10					
36.7%	7.40%	2.114	NON PLASTIC	Non		95 / 95.4 / 95.8 / 96.7 97.4 / 97.6 / 98.1 / 98.5		10.7	15.5	26.8	A.1.A	-0.25	266+200 266+000	31/10/2023 Q111 34
36.7%	7.40%	2.114	NON PLASTIC	Non		96 / 96.5 / 97.1 / 97.9 98.5 / 98.8 / 99.3 / 99.7		10.7	15.5	26.8	A.1.A	-0.25	266+200 266+000	19/11/2023 Q111 35
29.4%	7.30%	2.116	NON PLASTIC	Non		95.1 / 95.5 / 95.9 / 96.3 / 96.8 / 97.3 97.5 / 97.6 / 97.8 / 98.3 / 98.6 / 99.3 / 100		8.1	13.1	19.8	A.1.A	-0.5	266+520 266+200	01/11/2023 Q110 38
34.2%	7.40%	2.114	NON PLASTIC	Non		96.3 / 96.9 / 97.5 / 98.2 / 99.6		13.4	22.4	41	A.1.A	-0.75	266+520 266+400	31/10/2023 Q111 43
34.2%	7.40%	2.114	NON PLASTIC	Non		95.7 / 96.2 / 97.2 / 97.5 98 / 98.6 / 98.9 / 99.3		13.4	22.4	41	A.1.A	-0.25	266+400 266+200	02/11/2023 Q110 45
29.4%	7.30%	2.116	NON PLASTIC	Non		95.5 / 95.8 / 97.6 / 98.3 / 98.7		8.1	13.1	19.8	A.1.A	-0.25	266+500 266+400	05/11/2023 Q110 46
29.4%	7.30%	2.116	NON PLASTIC	129		95.2 / 95.7 / 96 / 96.6 / 97.4 / 97.8 / 98.3 98.5 / 98.7 / 99.1		8.1	13.1	19.8	A.1.A	ferma	266+440 266+200	14/11/2023 Q110 51
36.7%	7.40%	2.114	NON PLASTIC	Non		95.8 / 96.6 / 96.7 / 97.3 / 98.6 / 99 / 99.5 / 99.9		10.7	15.5	26.8	A.1.A	-0.50	266+200 266+000	14/11/2023 Q111 59
36.0%	7.20%	2.118	NON PLASTIC	Non		95.9 / 96.7 / 97.5 / 97.8 / 98.5 / 99.2 / 99.7 / 99.9		13.1	20.1	31.3	A.1.A	-0.50	266+220 266+000	28/10/2023 Q110 85
34.2%	7.40%	2.114	NON PLASTIC	Non		95.2 / 96.6 / 97.3 / 97.7 / 98.3		13.4	22.4	41	A.1.A	-1	266+520 266+400	29/10/2023 Q110 97
49.0%	6.70%	2.128	NON PLASTIC	153/163		95.2 / 95.7 / 96 / 96.6 / 97.4 / 97.8 / 98.3 / 98.5		11.5	26	45.4	A.1.A	ferma	266+200 266+000	28/11/2023 Q112 136
29.4%	7.30%	2.116	NON PLASTIC	82.3/163		96.9 / 97.7 / 98.4		8.1	13.1	19.8	A.1.A	ferma	266+500 266+440	27/11/2023 Q110 137

عن الاستشاري K.K

محمود الشاعر
مشرف المشروع
م/احمد ابو دقحة

عن الشركة

م/الجندى
م/الجندى

م/الجندى
م/الجندى

Electric Express Train - HSR									
From El Ain El Sokhna City To El Alamein									
Section - 4									
القطاع الرابع - قطاع البحيرة									
تنفيذ :- شركة النيل للمقاولات والاستشارات الهندسية (نيكون)									
[مشراف :- المنفذة الثالثة عشر - الاستشاري العام سيدتزا - استشاري الهيئة اد / خالد قديل]									
نتائج عينات التربة									
Notes	C.B.R %	O.M %	M.D.D (g/cm³)	P.I	P.L(Ev2)	S.C	# 200	# 40	# 10
35.6%	7.40%	2.158	NON PLASTIC	106/118/127/128	96/97.7/98.2 / 98.5 / 99 / 99.1 / 99.7	10.6	31.2	48.7	A.1.A
32.0%	7.00%	2.172	NON PLASTIC	Non	96.4/ 95.6 / 98.1 / 95.5 / 96.8 / 97.4 / 96.4 / 97.8 / 95.6	12.4	23.8	46.6	A.1.A
32.0%	7.00%	2.172	NON PLASTIC	Non	97.9/95.4/ 96.4 / 97.1 / 97.5 / 95.6 / 96.3 / 97.2 / 96	12.4	23.8	46.6	A.1.A

عن الشركة

عن الاستشاري

عن الهيئة العامة للطرق والكبارى

مدير المشروع
م/احمد ابردقة

عن الهيئة العامة للطرق والكبارى

مدير المشروع
م/احمد ابردقة

Electric Express Train - HSR															
From El Ain El Sokhna City To El Alamein															
Section - 4															
القطاع الرابع - قطاع البحيرة															
تنفيذ : شركة النيل للمقاولات والاستشارات الهندسية (نيلكون)															
شرف : المنطقة الثالثة عشر - الاستشاري العام سيسترا - استشاري الهيئة ا.د / خالد قديل															
(subgrade) نتائج عينات (subgrade)															
Notes	C.B.R %	O.M %	M.D.D (g/cm³)	A.B.S	S.G	LOS	P.I(Ev2)	S.C	P.I	Sieve Analysis # 200					
90.1%	5.90%	2.144	1.60%	2.5	17.80%	Non	95.1 / 95.6 / 96.2 / 96.5 / 97.2 / 97.6 / 98 / 98.4 99 / 99.2 / 99.4 / 99.6 / 99.8 / 100	NON PLASTIC	4%	SUB GRADE S.G / 1	266+720	266+580	08/11/2023	Q1	47
90.1%	5.90%	2.144	1.60%	2.5	17.80%	151/107/80/121 82 / 138	95.3 / 95.6 / 96 / 96.3 / 96.6 / 96.9 / 97.3 / 97.5 97.7 / 98.3 / 98.6 / 99 / 99.3 / 99.7	NON PLASTIC	4%	SUB GRADE S.G / 2	266+720	266+580	25/11/2023	Q1	125
90.1%	5.90%	2.144	1.60%	2.5	17.80%	Non	95.6 / 96 / 96.3 / 96.4 / 96.9 / 97.6 / 98 / 98.4 98.7 / 99.3 / 99.5 / 99.8	NON PLASTIC	4%	SUB GRADE S.G / 1	266+420	266+300	12/11/2023	Q1	138

بمقدمة
عن الهيئة العامة للطرق والكباري


م/ محمد أبوذيقه
مدير المشروع
م/ محمد أبوذيقه

عن الاستشاري


عن الشركة

		مشروع القطار الكهربائي السريع							
		إسناد أعمال الجسر الترازي والأعمال الصناعية بقطاعات مشروع إنشاء القطار الكهربائي السريع (العين السخنة - العاصمة الإدارية - العلمين - مطروح) قطاع غرب النيل لتنفيذ المسافة من الكم ٢٦٦ إلى الكم ٢٦٧							
		تنفيذ شركة النيل للمقاولات والاستشارات الهندسية (نيلكون) جاري ١ قطاع ج							
بند رقم (٣-١) أعمال توريد وتحليل ونقل أثيرة مطابقة للمواصفات وتشغيلها باستخدام آلات التسويه بمسك... الخ									
Station	Layer	Total fill Quantity	قطعاع (ا) (من قاع الحفر حتى ... ٢٠٠٠) حتى منسوب	قطعاع (ب) (من ... ٦٠٠٠ حتى الطبقة)	قطعاع (ج) (من ... ٧٥٠ حتى منسوب الطبقة)	LAYER	FILL QUANTITY	LAYER	FILL QUANTITY
266+000	Ferma	0.00							
266+020		1564.40	367.63		952.76			244.01	0.00
266+040		1596.47	375.67		952.76			268.04	0.00
266+060		1563.16	337.36		952.76			273.04	0.00
266+080		1547.36	319.07		952.76			275.53	0.00
266+100		1553.58	325.26		952.76			275.56	0.00
266+120		1623.29	400.61		952.76			269.92	0.00
266+140		1705.21	498.12		952.76			254.33	0.00
266+160		1782.98	563.56		952.76			266.66	0.00
266+180		1788.21	556.34		952.76			279.11	0.00
266+200		1744.54	509.52	-0.75	952.76			282.26	0.00
266+220		1722.79	499.84		952.76			270.19	0.00
266+240		1695.17	470.90		952.76			271.51	0.00
266+260		1683.55	460.50		952.76			270.29	0.00
266+280		1767.84	474.10		952.76			340.98	0.00
266+300		1876.52	657.83		952.76			265.93	0.00
266+320		1815.45	573.24		952.76			289.45	0.00
266+340		1679.58	462.91		952.76			263.91	0.00
266+360		1608.72	373.47		952.76			282.49	0.00
266+380		1546.81	317.73		952.76			276.32	0.00
266+400		1495.76	263.82		952.76			279.18	0.00
266+420	Ferma	1488.32	258.59		733.40			496.33	0.00
266+440		1486.61	268.11		733.40			485.10	0.00
266+460		1462.87	242.28		733.40			487.19	0.00
266+480		1459.43	237.92		733.40			488.11	0.00
266+500		1501.88	272.98		733.40			495.50	0.00
266+520	-0.50	1358.79	311.85		733.40	-0.50	313.54		0.00
266+540	Ferma	0.00							0.00
266+560		0.00							0.00
266+580		1533.55	297.29		952.76			283.50	0.00
266+600		1553.69	348.52		952.76			252.41	0.00
266+620		1526.02	293.65	-0.75	952.76			279.61	0.00
266+640		1476.61	248.81		952.76			275.04	0.00
266+660		1459.35	232.93		952.76			273.66	0.00
266+680		1470.84	240.28		952.76			277.80	0.00
m3 اجمالي		51139.35	12060.69		29172.16		9906.50		0.00

عن استشاري k.k

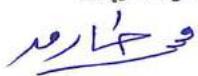

عن استشاري xyz

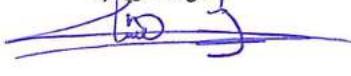

عن الشركة



		مشروع القطار الكهربائي السريع							
		إسناد أعمال الجسر الترابي والأعمال الصناعية بقطاعات مشروع إنشاء القطار الكهربائي السريع (العين السخنة - العاصمة الإدارية - العلمين - مطروح) قطاع غرب النيل لتنفيذ المسافة من الكم ٢٦٦ إلى الكم ٢٦٧							
		تنفيذ شركة النيل للمقاولات والاستشارات الهندسية (نيلكون) جاري ١ قطاع ج						NILE ENGINEERING & CONSTRUCTION	
بند رقم (٣-١) أعمال توريد وتحميل ونقل أثرب مطابقة للمواصفات وتحديدها باستخدام آلات التصوير بسمك .. الخ									
Station	Layer	Total fill Quantity	قطعاع (١) (من قاع الحافر حتى ... ٢) ... حتى ملسووب		قطعاع (ب) (من ... حتى الطبلة)		قطعاع (ج) (من ... حتى الطبلة)		المتبقي
			LAYER	FILL QUANTITY	LAYER	FILL QUANTITY	LAYER	FILL QUANTITY	
اجمالى الساقى m3		51139.35	12060.69		29172.16		9906.50		0.00
266+700	Ferma	1506.74	-2.00	281.53	-0.75	952.76	Ferma	272.45	0.00
266+720		1534.74		324.64		952.76		257.34	0.00
266+740		1708.90		404.54		952.76		351.60	0.00
266+760		0.00							0.00
266+780		0.00							0.00
266+800		0.00							0.00
266+820		0.00							0.00
266+840		0.00							0.00
266+860		1018.41		65.65		952.76			0.00
266+880		1003.29		50.53		952.76			0.00
266+900	ferma	1041.22	-2.00	88.46	-1.00	952.76		0.00	
266+920		1012.58		152.46		860.12		0.00	
266+940		1051.88		191.76		860.12		0.00	
266+960		1154.31		294.19		860.12		0.00	
266+980		1247.09		386.97		860.12		0.00	
267+000		-2.50		502.38					0.00
الإجمالي		63920.89		14803.79		38329.21		10787.89	0.00

يعتمد

عن الهيئة العامة للطرق والكباري
المنطقة الثالثة عشر بقطاع البحيرة وكفر الشيخ
مدير المشروع
مهندس المشروع
م/ احمد الشاعر
م/ احمد ابو دقحة

عن استشاري K.K على استشاري xyz

عن الشركة

وزارة النقل
الهيئة العامة للطرق والجسور المنطقة الثالثة عشر

عقد رقم ٢٠٢٣/٤/٢٠

قطاع (ج)

بيان العمل بالمستخلص رقم : (١) جاري

عملية: أعمال الجسر التراكي والأعمال الصناعية لمشروع القطار الكهربائي السريع
والمحليلية ويتم التنفيذ طبقاً للأصول الصناعية والرسومات التقنية والبنية يجمع مشتقاته طبقاً للمواصفات الفنية للمشروع وتقدر الاستشاري وتعليمات المهندس المشرف.

رقم البد وبيته: (٤-١)

- مسافة النقل لا تقل عن ٢٠ كم.

- يتم احتساب علاوة ١٠٪، حيث لكل ١ كم بالزيادة أو النقصان.

- السعر لا يتضمن قيمة المواد المحورية.

تنفيذ شركة نيلكون للمقاولات والاستشارات الهندسية


أعمال Subgrade (Prepared Subgrade)			

عن الشركة




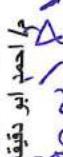


المنطقة الثالثة عشر بقطاع البنية ووفر الشيش
مدير المشروع
م/ احمد ابو دقفة

مهندس المشروع
م/ احمد الشاعر

عن الاستشاري

شحاف



NEE ENGINEERING & CONSTRUCTION

مشروع القطار الكهربائي السريع

أعمال استكمال الجسر الترابي لمشروع القطار الكهربائي السريع من محطة ٢٤٧+٠٠٠ حتى محطة ٣٠٠+٠٠٠ بطول ٥٣ كم (العين السخنة - العاصمة الإدارية - العلمين - مطروح)

تنفيذ شركة النيل للمقاولات والاستشارات الهندسية (تيلكون) من محطة ٢٦٦+٠٠٠ إلى محطة ٢٦٧+٤٠٠ بطول ١ كم

اجمالى كميات (جاري ١) (subgrade) قطاع ج عقد رقم ٣٩٥



الهيئة القومية للإنفاق
Engineering Consulting Office
المكتب الاستشاري الهندسي
اد. خالد فندبل

بند رقم (١-٤) : بالметр المكعب أعمال توريد وفرض طبقة تلسيس (prepared subgrade) من الأحجار الصلبة المتدرجة الخ

Station	Area (m2)	Level	As Built vol.fill					
			Layer	Qty(m3)	Layer	Qty(m3)	total vol of station	Total.Qty
266+300	8.04	0.5	sg1	0	sg2	0	0.00	494.160
266+320	8.04	0.5		82.36		0	82.36	
266+340	8.04	0.5		82.36		0	82.36	
266+360	8.04	0.5		82.36		0	82.36	
266+380	8.04	0.5		82.36		0	82.36	
266+400	8.04	0.5		82.36		0	82.36	
266+420	8.04	0.5		82.36		0	82.36	
266+580	8.04	0.5	sg1	0	sg2	0	0.00	1125.18
266+600	8.04	0.5		82.36		78.38	160.74	
266+620	8.04	0.5		82.36		78.38	160.74	
266+640	8.04	0.5		82.36		78.38	160.74	
266+660	8.04	0.5		82.36		78.38	160.74	
266+680	8.04	0.5		82.36		78.38	160.74	
266+700	8.04	0.5		82.36		78.38	160.74	
266+720	8.04	0.5		82.36		78.38	160.74	
total volume								1619.34

يعتمد

عن الهيئة العامة للطرق والكباري
المنطقة الثالثة عشر بقطاع البحيرة وكفر الشيخ

مهندس المشروع مدیر المشروع
م/ احمد ابو دقنه

عن الاستشاري KK


عن الشركة المنفذة


فوجيوا

فوجيوا


المسافة من كم ٢١٦+... إلى محطة ٢٦٧+... يطول ١ كم				مشروع انشاء خط القطار الكهربائي السريع (العين السخنة - العالمين) القطاع الرابع البحري من كم ٢٤٧ إلى كم ٣٠				
بيان بأجمالي كميات أترية الردم الموردة برقم البون والكارتة ورقم السيارة								
المحجر	رسوم المرور والميزان	رقم البون / التصريح	رقم الكارتة / التذكرة	الكمية	رقم العربية	التاريخ	مسلسل البون + لـ لـكارته	نـ
330	16371725	10303121256796	58	4792-2154	25/07/2023	1	1	
330	16371603	10303121257086	58	4792-2154	26/07/2023	2	2	
330	8995043	202330891	56	4928-1368	04/10/2023	3	3	
330	21046770	10303131295909	55	1987-5692	08/10/2023	4	4	
280	21046764	10303131295875	48	1975-8137	08/10/2023	5	5	
330	21046763	10303121316166	59	7623-5291	08/10/2023	6	6	
330	21046765	10303141289020	57.5	4792-2154	08/10/2023	7	7	
330	21046761	10303121316157	57	1568-7216	08/10/2023	8	8	
330	21046795	10303121316139	60	1823-4511	08/10/2023	9	9	
330	21046758	10303121316121	56	2675-3928	08/10/2023	10	10	
330	21046735	10303141288661	57	5394-1862	08/10/2023	11	11	
330	21046732	10303121315877	52	1845-5941	08/10/2023	12	12	
330	21046727	10303121315887	56	2675-3928	08/10/2023	13	13	
330	21046776	10303131295760	59	2179-9572	08/10/2023	14	14	
330	21046777	10303131295955	55	1523-9457	08/10/2023	15	15	
330	21046532	10303121323297	57	2148-7249	17/10/2023	16	16	
330	21046528	10303131302774	57	8496-4872	17/10/2023	17	17	
280	21046529	10303121323255	50	4861-6432	17/10/2023	18	18	
330	21046552	10303131302996	57	8496-4872	18/10/2023	19	19	
280	21046558	10303131303063	50	4861-6432	18/10/2023	20	20	
330	21046561	10303131303120	55	1937-7461	18/10/2023	21	21	
280	21046605	10303121321847	50	4861-6432	18/10/2023	22	22	
330	21046612	10303141295344	57	2148-7249	18/10/2023	23	23	
330	21046611	10303131303318	55	1937-7461	18/10/2023	24	24	
330	21046607	10303131303294	57	8496-4872	18/10/2023	25	25	
280	21046582	10303131303429	50	4861-6432	18/10/2023	26	26	
330	21046586	10303121384043	57	8496-4872	18/10/2023	27	27	
330	21046587	10303131303509	55	1937-2461	18/10/2023	28	28	
330	21046585	10303131303507	57	2148-7249	18/10/2023	29	29	
280	21046597	10303131303562	50	4861-6432	18/10/2023	30	30	
				1,657.50	الإجمالي			

 25/12/2023

				1,657.50	اجمالي ما سبق			
280	21046618	10303131304078	50	4861-6432	19/10/2023	31	31	
280	18628173	10303121328291	49	4861-6432	24/10/2023	32	32	
330	18628172	10303131307634	57	2148-7249	24/10/2023	33	33	
330	18628171	10303121328209	57	8496-4872	24/10/2023	34	34	
330	18628184	10303131308433	57	2148-7249	25/10/2023	35	35	
330	18628174	10303121328440	57	8496-4872	25/10/2023	36	36	
330	18628176	10303131307775	57	2148-7249	25/10/2023	37	37	
280	18628175	10303141298602	49	4861-6432	25/10/2023	38	38	
330	18628177	10303131307929	57	2148-7249	25/10/2023	39	39	
330	18628178	10303121328591	57	8496-4872	25/10/2023	40	40	
280	18628183	10303141298970	49	4861-6432	25/10/2023	41	41	
330	18628182	10303141298966	57	8496-4872	25/10/2023	42	42	
280	18628181	10303141298820	49	4861-6432	25/10/2023	43	43	
330	18628180	10303131308145	57	8496-4872	25/10/2023	44	44	
330	18628179	10303131308120	57	2148-7249	25/10/2023	45	45	
330	18628185	10303141299121	57	8496-4872	26/10/2023	46	46	
330	18628187	10303121329050	57	2148-7249	26/10/2023	47	47	
280	18628186	10303131308557	49	4861-6432	26/10/2023	48	48	
330	18628190	10303121329159	57	7249-2148	26/10/2023	49	49	
330	18628197	10303131309125	57	2148-7249	26/10/2023	50	50	
330	18628191	10303121329307	57	8496-4872	26/10/2023	51	51	
330	18628192	10303131308839	57	2148-7249	26/10/2023	52	52	
280	18628193	10303141299334	49	4861-6432	26/10/2023	53	53	
330	18628194	10303131308983	57	2148-7249	26/10/2023	54	54	
330	18628195	10303121329511	57	8496-4872	26/10/2023	55	55	
280	18628196	10303121329578	49	4861-6432	26/10/2023	56	56	
280	18628188	10303141299194	49	4861-6432	26/10/2023	57	57	
330	18628189	10303131308690	57	8496-4872	26/10/2023	58	58	
330	21046478	10303121317705	57	7453-2856	26/10/2023	59	59	
330	21046427	2023300176	57	2856-7453	27/10/2023	60	60	
280	18628201	10303121329864	49	2148-7299	27/10/2023	61	61	
			3,345.50		الاجمالي			

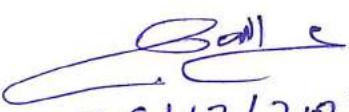
 25/12/2023

				3,345.50	اجمالي ما سبق			
النحو	330	18628202	10303131309364	57	8496-4872	27/10/2023	62	62
	330	18628199	1030313130918	57	4861-6432	27/10/2023	63	63
	330	1862215	10303121330256	49	2148-7249	27/10/2023	64	64
	330	18628217	10303121330275	57	8496-4875	27/10/2023	65	65
	330	18628213	10303131309780	57	4861-6432	27/10/2023	66	66
	330	18628203	10303141299695	49	2148-7249	27/10/2023	67	67
	330	18628204	10303121330025	57	2148-7249	27/10/2023	68	68
	330	18628209	10303131309704	57	2856-7453	27/10/2023	69	69
	330	8994814	10303131262763	56	8496-4872	28/10/2023	70	70
	330	18628233	10303121330896	57	2148-7249	28/10/2023	71	71
	330	18628232	10303131310524	57	4861-6432	28/10/2023	72	72
	280	18628220	10303121330369	49	7461-1937	28/10/2023	73	73
	330	18628229	10303141300301	55	8497-4872	28/10/2023	74	74
	330	18628230	10303121330721	57	2148-7249	28/10/2023	75	75
	330	18628228	10303141300183	57	1937-7461	28/10/2023	76	76
	330	18628227	103131310116	55	4861-6432	28/10/2023	77	77
	280	18628223	10303121330613	49	8196-4872	28/10/2023	78	78
	330	18628226	10303131310224	57	2148-7249	28/10/2023	79	79
	330	18628225	10303131310785	57	2148-7249	28/10/2023	80	80
	330	18628242	10303131310785	57	2148-7249	29/10/2023	81	81
	330	18628240	10303141300530	55	1937-7461	29/10/2023	82	82
	280	18628238	10303131310717	49	4861-6432	29/10/2023	83	83
	330	18628237	10303131310678	57	8496-4872	29/10/2023	84	84
	330	18628236	10303121331004	57	2148-7249	29/10/2023	85	85
	330	18628235	10303141300457	55	1937-7461	29/10/2023	86	86
	280	18628234	10303121330942	49	4861-6432	29/10/2023	87	87
	330	18628261	10303121331715	55	1937-7461	29/10/2023	88	88
	280	18628256	10303121331661	49	4861-6432	29/10/2023	89	89
	330	18628255	10303131311309	57	8496-4872	29/10/2023	90	90
	330	18628253	10303121331630	57	2148-7249	29/10/2023	91	91
				4,988.50	الإجمالي			

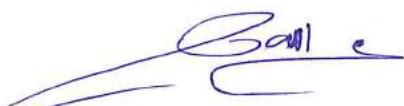


25/12/2023

				4,988.50	اجمالي ما سبق			
330	18628243	10303131310918	57	8496-4872	29/10/2023	92	92	
330	18628245	10303131310949	55	1937-7461	29/10/2023	93	93	
330	18628246	10303141300726	57	8496-4872	29/10/2023	94	94	
330	18628248	10303131311162	55	1937-7461	29/10/2023	95	95	
330	18628268	10303131311469	57	8496-4872	30/10/2023	96	96	
330	18628267	10303121331807	49	4861-6432	30/10/2023	97	97	
330	211946470	10303131312564	57	4872-8496	31/10/2023	98	98	
280	8994846	20233041718	49	4861-6432	31/10/2023	99	99	
330	8994847	20233042026	56	4928-1368	31/10/2023	100	100	
330	8994845	20233042024	57	8496-4872	31/10/2023	101	101	
330	8994877	20233051215	57	8496-4872	01/11/2023	102	102	
280	8994878	20233051214	49	4861-6432	01/11/2023	103	103	
280	8994888	20233001832	49	4861-6432	01/11/2023	104	104	
330	8994856	2023305114	57	8496-4872	01/11/2023	105	105	
280	8994855	2023305013	49	4861-6432	01/11/2023	106	106	
330	8994858	2023305117	56	4928-1368	01/11/2023	107	107	
280	8994865	2023305634	49	4861-6432	01/11/2023	108	108	
330	8994889	20233051933	56	4928-1368	01/11/2023	109	109	
330	8994866	2023305633	57	8496-4872	01/11/2023	110	110	
330	8994913	2023306010	54	4856-7453	02/11/2023	111	111	
330	8994952	2023306223	57	8496-4872	02/11/2023	112	112	
280	8994952	2023306224	49	4861-6432	02/11/2023	113	113	
330	8994947	20233061929	56	4828-1368	02/11/2023	114	114	
330	8994927	2023306524	57	8496-4872	02/11/2023	115	115	
280	8994919	2023306116	49	4861-6432	02/11/2023	116	116	
330	8994917	2023306112	57	8496-4872	02/11/2023	117	117	
330	8994936	2023361314	55	1937-7461	02/11/2023	118	118	
330	8994935	20233061213	57	2148-7249	02/11/2023	119	119	
330	8994934	2023306118	57	8496-4872	02/11/2023	120	120	
280	8994928	2023306829	49	4861-6432	02/11/2023	121	121	
				6,613.50	الإجمالي			



 25/11/2023

				6,613.50	اجمالي ما سبق			
280	8994942	2023061623	49	4861-6432	02/11/2023	122	122	
330	8994941	20233061622	57	8496-4872	02/11/2023	123	123	
330	19351332	20233061549	60	4828-1368	02/11/2023	124	124	
330	8994965	2023307521	49	4861-6432	03/11/2023	125	125	
330	8994969	2023307626	55	1937-7461	03/11/2023	126	126	
330	8994964	2023307520	57	8496-4872	03/11/2023	127	127	
330	8994963	2023307215	55	1937-7461	03/11/2023	128	128	
330	8994957	2023306238	56	4928-1368	03/11/2023	129	129	
330	8994962	2023307419	57	2148-7249	03/11/2023	130	130	
330	8995002	2023307222	57	2148-7249	03/11/2023	131	131	
330	8995021	2023308513	57	2148-7249	03/11/2023	132	132	
330	8995003	2023307223	56	1937-7461	03/11/2023	133	133	
330	8995022	2023308514	56	1937-7461	03/11/2023	134	134	
330	8995062	20233081318	56	4928-1368	04/11/2023	135	135	
280	19351454	20233081875	49	4861-6432	04/11/2023	136	136	
330	8995061	20233081316	57	8496-4872	04/11/2023	137	137	
330	12380591	20233081987	56	4928-1368	04/11/2023	138	138	
330	8995103	2023309517	57	8496-4872	05/11/2023	139	139	
280	8995101	2023309413	49	4861-6432	05/11/2023	140	140	
330	8995095	2023308234	57	8496-4872	05/11/2023	141	141	
280	8995088	20233092033	49	4861-6432	05/11/2023	142	142	
330	8995143	20233092034	57	8496-4872	05/11/2023	143	143	
280	8995142	2023309103	49	4861-6432	05/11/2023	144	144	
330	8995110	2023309117	56	4928-1368	05/11/2023	145	145	
330	8995115	20233091415	57	8496-4872	05/11/2023	146	146	
330	8995122	20233091517	56	4928-1368	05/11/2023	147	147	
330	8995125	20233091620	57	8496-4872	05/11/2023	148	148	
330	8995130	20233091621	55	1937-7461	05/11/2023	149	149	
330	8995129	20233091727	57	2148-7249	05/11/2023	150	150	
330	8995135	20233101716	56	4928-1368	05/11/2023	151	151	
				8,264.50	الاجمالي			

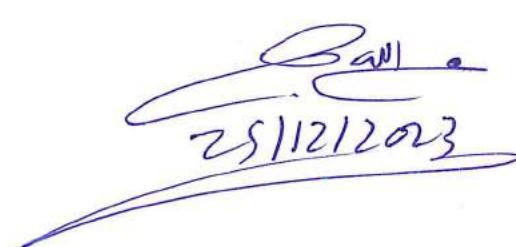


25/12/2023


				8,264.50	اجمالي ماسبق			
330	8995302	20233101410	57	2148-7249	06/11/2023	152	152	
330	8995196	20233091620	56	4928-1368	06/11/2023	153	153	
330	8995187	2023310115	57	8496-4872	06/11/2023	154	154	
280	8995188	2023310116	49	4861-6432	06/11/2023	155	155	
330	8995185	2023310114	57	2148-7249	06/11/2023	156	156	
330	8995184	2023310101	56	4928-1368	06/11/2023	157	157	
280	8995301	20233101718	49	4861-6432	06/11/2023	158	158	
330	8995315	20233101823	57	8496-4872	06/11/2023	159	159	
280	8995163	2023310421	49	4861-6432	06/11/2023	160	160	
330	8995174	2023310525	56	1937-7461	06/11/2023	161	161	
330	8995175	2023310526	57	2148-7249	06/11/2023	162	162	
330	8995325	202310213	56	4928-1368	06/11/2023	163	163	
280	8995324	2023310212	57	2138-7249	06/11/2023	164	164	
280	8995332	2023310238	49	4861-6432	06/11/2023	165	165	
330	8991561	202331009	56	4928-1368	06/11/2023	166	166	
330	8995162	2023310420	57	8496-4872	06/11/2023	167	167	
330	8995350	2023311323	57	8496-4872	07/11/2023	168	168	
280	8995351	2023311324	64	4861-6432	07/11/2023	169	169	
330	8995345	2023311220	56	4928-1368	07/11/2023	170	170	
330	8995337	20233102311	57	8496-4872	07/11/2023	171	171	
330	8995402	20233112039	55	1937-7461	07/11/2023	172	172	
330	8995392	20233111827	56	4928-1368	07/11/2023	173	173	
330	8995382	20233111520	57	2148-7249	07/11/2023	174	174	
330	8995363	2023311102	56	4928-1368	07/11/2023	175	175	
330	8995378	20233111315	56	4928-1368	07/11/2023	176	176	
330	8995371	20233111311	57	8469-4872	07/11/2023	177	177	
280	8995370	20233111312	49	4861-6432	07/11/2023	178	178	
330	8995390	20233111930	57	8496-4872	07/11/2023	179	179	
330	8995398	20233111936	57	2148-7249	07/11/2023	180	180	
280	8995391	20233111831	49	4861-6432	07/11/2023	181	181	
				9,922.50	الاجمالي			


 25/12/2023

				9,922.50	اجمالي ماسبق			
330	8995431	2023312531	56	4928-1368	08/11/2023	182	182	
280	8995426	2023312529	49	4861-6432	08/11/2023	183	183	
330	8995425	2023312428	57	8496-4872	08/11/2023	184	184	
330	8995427	2023312425	56	1937-7461	08/11/2023	185	185	
330	8995424	2023312324	57	2148-7249	08/11/2023	186	186	
330	8995415	2023312313	55	1937-7461	08/11/2023	187	187	
330	8995414	2023312312	57	2148-7249	08/11/2023	188	188	
280	8995413	2023312310	49	4861-6432	08/11/2023	189	189	
330	8995412	2023311239	57	8496-4872	08/11/2023	190	190	
280	8995448	2023312129	49	4861-6432	08/11/2023	191	191	
330	12415014	10303141142135	58	4792-3986	01/03/2023	192	192	
330	9416735	10303141142705	49	4861-6432	02/03/2023	193	193	
330	9416736	10303121148997	56	4792-3986	02/03/2023	194	194	
330	18415038	10303121115235	50	4792-3986	05/03/2023	195	195	
330	12415049	1030314141965	50	4792-3986	05/03/2023	196	196	
330	12414989	10303121148998	50	4792-3986	06/03/2023	197	197	
330	12415069	1030313115300	50	4792-3986	06/03/2023	198	198	
330	12414993	10303121151341	50	4792-3986	06/03/2023	199	199	
330	12415059	10303121151841	50	4792-3986	06/10/2023	200	200	
330	12415110	1030314114588	50	4792-3986	07/03/2023	201	201	
330	12415123	10303121152130	50	4792-3986	07/03/2023	202	202	
330	12415154	10303131154	45	4792-3986	08/03/2023	203	203	
330	14552247	10303131223534	53	4792-2154	05/07/2023	204	204	
330	14552282	10303121237246	53	4792-2154	06/07/2023	205	205	
330	1933416	10303121327525	57	2856-4753	23/10/2023	206	206	
330	18154873	10303121327973	57	8496-4872	24/10/2023	207	207	
330	18154871	10303131307050	57	8496-4872	24/10/2023	208	208	
330	18154870	10303121327714	49	4861-6432	24/10/2023	209	209	
330	18154646	10303121329336	57	2856-7453	26/10/2023	210	210	
330	19339446	10303121314088	57	4753-6528	26/10/2023	211	211	
				11,512.50	الاجمالي			

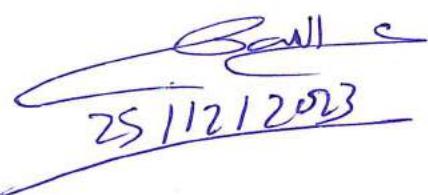

 25/11/2023

					11,512.50	اجمالي مامسيقى		
330	18154661	10303131309563	57	4753-2856	27/10/2023	212	212	
330	18154666	10303141299863	56	1368-4928	27/10/2023	213	213	
330	18154677	10303121330545	55	4928-1368	28/10/2023	214	214	
330	18154697	10303121330820	55	4928-1368	28-102023	215	215	
330	18154689	10303121330699	55	4928-1368	28/10/2023	216	216	
330	18156748	10303121332249	57	8496-4872	30/10/2023	217	217	
330	19265262	10303131311499	55	9871-8176	30/10/2023	218	218	
330	18156758	10303131312145	57	8496-4872	30/10/2023	219	219	
330	18156760	10303141301354	58	8421-4322	30/10/2023	220	220	
280	18156753	10303121332345	49	4861-6432	30/10/2023	221	221	
330	18156749	10303141301258	58	8421-4322	30/10/2023	222	222	
330	18156737	10303121332061	57	8496-4872	30/10/2023	223	223	
330	18156739	10303141301115	58	8421-4322	30/10/2023	224	224	
330	18156732	103031311875	58	8176-9871	30/10/2023	225	225	
280	18156774	103031121332717	49	4861-6432	31/10/2023	226	226	
280	18156768	10303121332531	49	4861-6432	31/10/2023	227	227	
330	18156767	10303121332534	57	8496-4872	31/10/2023	228	228	
330	19264876	10303141303042	55	9871-8176	03/11/2023	229	229	
330	18156927	10303121335651	50	9871-8176	04/11/2023	230	230	
280	19339289	20233122218	49	4861-6432	08/11/2023	231	231	
280	19339300	2023313463	49	4861-6432	09/11/2023	232	232	
330	7129892	20233071217	57	2856-7453	03/10/2023	233	233	
330	15890810	10303121327651	57	2856-7453	24/10/2023	234	234	
330	11252905	10303121331217	57	2856-7453	29/10/2023	235	235	
330	10710023	10303141300671	57	2856-7453	29/10/2023	236	236	
330	7169913	20233031721	57	2856-7453	30/10/2023	237	237	
330	10623987	20233031312	56	2856-7453	30/10/2023	238	238	
330	15118113	30300530101	57	2856-7453	30/10/2023	239	239	
330	19913115	202330496	57	2856-7453	31/10/2023	240	240	
330	16213514	10303131312788	57	2856-7453	31/10/2023	241	241	
				13,167.50	الاجمالي			

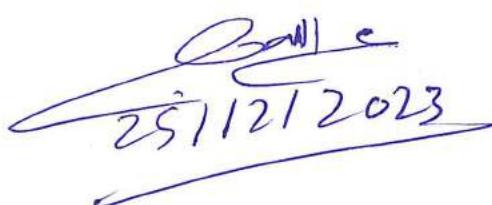

 25/11/2023

				13,167.50	اجمالي ما سبق			
البنك	330	5077902	30501040102	57	2856-7453	01/11/2023	242	242
	330	15890867	2023308226	57	2856-7453	03/11/2023	243	243
	330	15890833	2023307228	57	2856-7453	03/11/2023	244	244
	330	15887934	2023308644	57	2856-7453	03/11/2023	245	245
	330	16213876	20233081944	57	2856-7453	04/11/2023	246	246
	170	15890176	2023308239	21	7453	04/11/2023	247	247
	330	4936630	2023308109	57	2856-7453	04/11/2023	248	248
	330	15948831	20233081427	57	2856-7453	04/11/2023	249	249
	170	7170881	10303131315652	21	7453	05/11/2023	250	250
	330	16213729	20233091624	57	2856-7453	05/11/2023	251	251
	330	5076960	2023310129	57	2856-7453	06/11/2023	252	252
	330	5077301	2023309224	57	2856-7453	06/11/2023	253	253
	330	15118487	2023311213	57	2856-7453	07/11/2023	254	254
	330	15117912	2023312531	57	2856-7453	08/11/2023	255	255
	330	15887997	2023312121	57	2856-7453	08/11/2023	256	256
	330	18777031	2023318737	59	8176-9871	14/11/2023	257	257
	330	5075640	1510102	59	8176-9871	15/11/2023	258	258
	330	12775916	10303141300753	57	2856-7453	29/10/2023	259	259
	330	10694153	10303131310473	57	2856-7453	30/10/2023	260	260
	330	12669639	20233041427	57	2856-7453	31/10/2023	261	261
	330	8905180	20233111735	57	2856-7453	07/11/2023	262	262
				14,296.50	الإجمالي			
				14,296.50	اجمالي ما سبق			
٣٩	14,296.50		الاجمالي					

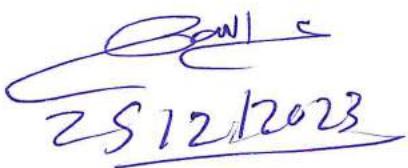

 25/12/2023

المسافة من كم ٢٦٦+٠٠٠ إلى محطة ٢٦٧+٠٠٠ بطول ١ كم		مشروع إنشاء خط القطار الكهربائي السريع (العين السخنة - العالمين) القطاع الرابع البحري من كم ٢٤٧ إلى كم ٣٠٠						
بيان بأجمالي كميات (subgrade) الموردة برقم البون والكارته ورقم السيارة								
المحجر	رسوم المرور والميزان	رقم البون / التصريح	رقم الكارتة / التذكرة	الكمية	رقم العربية	التاريخ	مسلسل البون+الكارته	م
730	11402153	20233011312	57	1465-7213	23/10/2023	1	1	
	11402116	2023300188	56	1849-9857	27/10/2023	2	2	
	11402070	2023300187	56	1254-1673	27/10/2023	3	3	
	11401847	2023300222	56	1254-1673	27/10/2023	4	4	
	11402149	2023300223	56	1849-9857	27/10/2023	5	5	
	11401815	202330116	57	1465-7213	28/10/2023	6	6	
	11402115	202330105	60	9832-7863	28/10/2023	7	7	
	11402051	202330104	62	6924-3965	28/10/2023	8	8	
	11402073	2023301211	57	1465-7213	28/10/2023	9	9	
	11402171	20233011414	54	2178-9523	28/10/2023	10	10	
	11402111	2023301107	57	1465-7213	28/10/2023	11	11	
	11402053	20233011721	57	1465-7213	28/10/2023	12	12	
	11402196	20233012036	55	1865-5394	28/10/2023	13	13	
	11402110	20233011618	55	1862-5394	28/10/2023	14	14	
	11402067	20233011618	62	6924-3465	28/10/2023	15	15	
	11402015	202330194	54	2178-9523	28/10/2023	16	16	
	11402074	20233011829	54	2178-9523	28/10/2023	17	17	
	11402156	2023302112	54	2178-9523	29/10/2023	18	18	
	11402173	2023302111	57	1465-7213	29/10/2023	19	19	
	11402023	202330207	55	1862-5394	29/10/2023	20	20	
	11402136	20233011410	55	1862-5394	29/10/2023	21	21	
	11402176	2023302104	54	2178-9523	29/10/2023	22	22	
	11402003	2023302103	55	1862-5394	29/10/2023	23	23	
	11777070	20233021824	57	1862-5394	29/10/2023	24	24	
	11402076	2023302238	57	1862-5394	30/10/2023	25	25	
				1,409.00	الإجمالي			
٣ م 1,409.00				الاجمالي				

Bawali
29/12/2023

		المسافة من كم ٢٦٦+... الى محطة ٢٦٧+... بطول ١ كم		مشروع انشاء خط القطار الكهربائي السريع (العين السخنة - العالمين) القطاع الرابع البحيرة من كم ٢٤٧ الى كم ٣٠					
بيان بأجمالي كميات(subgrade) الموردة برقم البون والكارته ورقم السيارة									
المحجر	رسوم المدورة والميزان	رقم البون / التصريح	رقم الكارتة / التذكرة	الكتيبة	رقم العربية	التاريخ	مسلسل البون+الكارته	م	
البطاطن	730	20652819	20233268164567	50	4861-6432	22/11/2023	1	1	
	730	20652827	31815221127543	57	8496-4872	22/11/2023	2	2	
	730	20652836	10303131329327	50	4861-6432	22/11/2023	3	3	
	730	20652954	10303131328851	55	4928-1368	25/11/2023	4	4	
	730	20652949	10303141311273	57	8496-4872	25/11/2023	5	5	
	730	20652963	10303131329327	57	8496-4872	25/11/2023	6	6	
	730	206220710	10303131329401	55	4928-1368	26/11/2023	7	7	
	730	20620713	2023330136	56	8496-4872	26/11/2023	8	8	
	630	20620714	10303131329655	49	4861-6432	26/11/2023	9	9	
	730	20653022	10303131329702	57	8496-4872	26/11/2023	10	10	
	730	20653025	2023330522	55	4928-1368	26/11/2023	11	11	
	630	20620695	2023330521	49	4861-6432	26/11/2023	12	12	
	730	20652986	10303131329494	57	8496-4872	26/11/2023	13	13	
	730	20653013	10303121349533	55	4928-1368	26/11/2023	14	14	
	730	20620777	10303121349245	55	4928-1368	27/11/2023	15	15	
	730	20620758	10303121349022	55	4928-1368	27/11/2023	16	16	
	730	20620739	10303141311874	56	8496-4872	27/11/2023	17	17	
	730	20620740	10303131329947	55	4928-1368	27/11/2023	18	18	
	730	20620744	10303141311749	55	4928-1368	27/11/2023	19	19	
	730	20620747	10303131329957	57	2148-7249	27/11/2023	20	20	
	730	20620745	2023331630	56	8496-4872	27/11/2023	21	21	
	730	20620754	2023331631	55	1937-7461	27/11/2023	22	22	
	630	20620753	2023330521	49	4861-6432	27/11/2023	23	23	
							الإجمالي		
٢٠ ١,٢٥٢.٠٠				الاجمالي					

Balla
25/12/2023

General Notes:

- ALL DIMENSIONS ARE IN METER UNLESS OTHERWISE NOTE

- DESIGN SPEED = 240 KM / hr

- MAXIMUM SUPERELEVATION RATE = 6%

Legend:



K Rate of Vertical Curvature

LVC Length of Vertical curve

BVCS Beginning of Vertical curve station


BVCE Beginning of Vertical curve Elevation

EVCS End of Vertical curve station

EVCE End of Vertical curve Elevation


PVI Point Of Vertical Tangents Intersection

266+000

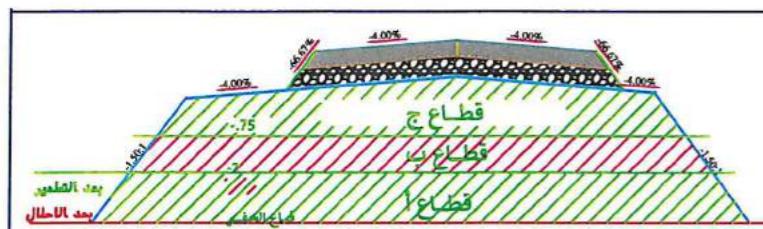


Material(Soil fill)			
total Volume			
0.00			

266+040

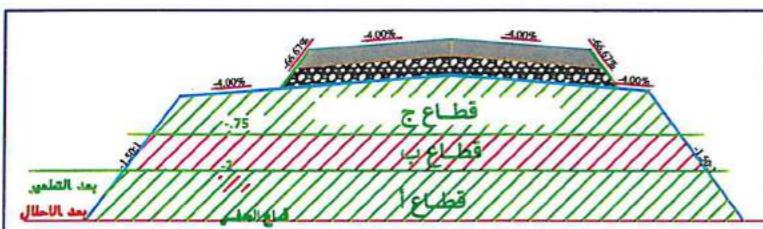


Material(Soil fill)			
total Volume			
1596.47			

266+020

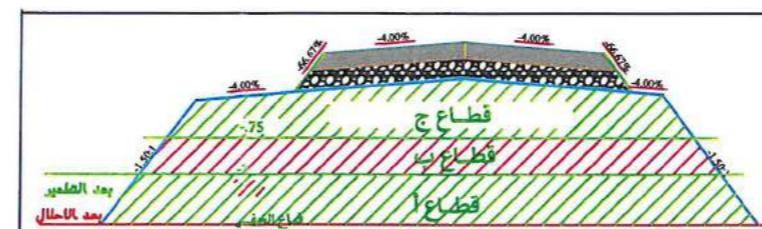


Material(Soil fill)			
total Volume			
1564.4			

266+060

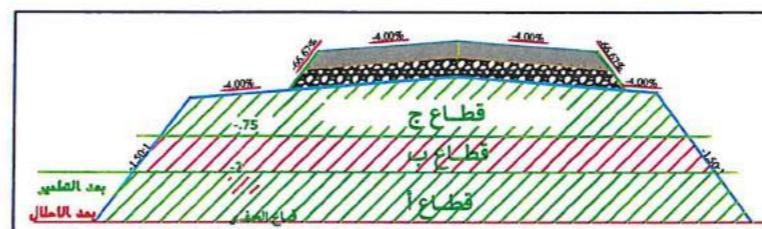


Material(Soil fill)			
total Volume			
1563.16			

266+080

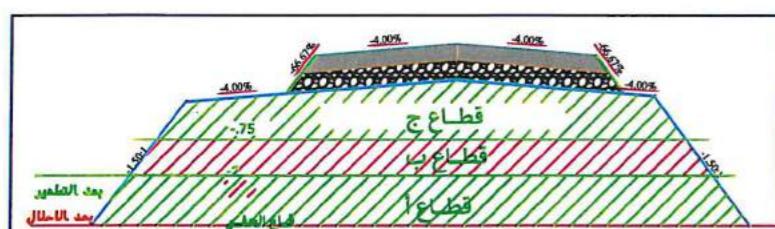

Material(Soil fill)			
total Volume			
1547.36			

266+100

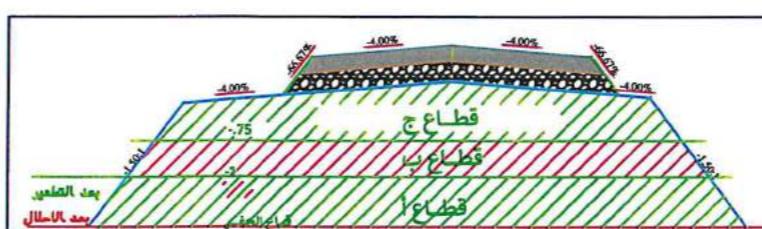

Material(Soil fill)			
total Volume			
1553.58			

Ric H
Z. Chahwan

عمر الوكيل منفذة
مطر

DWG. TITLE: القطامات المرسية بالعلبة لاموال استكمال المسار الترابي للطريق السريع
القطامات المرسية بالعلبة لاموال استكمال المسار الترابي للطريق السريع
267+000 متر 266+000 متر

DWG.NO.: DATE: SCALE:
(1-9) 1:500

DESIGNED BY: APPROVED:

الملك: جمهورية مصر العربية
وزارة النقل: وزارة النقل MINISTRY OF TRANSPORT
البيئة العامة للطرق والجسور: البيئة العامة للطرق والجسور GARBLT

اسم المشروع: الطرق الكهربائية السريعة (المنفذة-العاشرة الدائمة-العلبة الجديدة-مسار)
الاستشارى العام: NAME OF EMPLOYEE CONSULTANT:

استشارى المالك: ENGINEERING CONSULTANT OFFICE
استشارى المالك: KIK
مكتب استاذ دكتور خالد تليل: KIK ENGINEERING CONSULTANT OFFICE
القاول العام: MAIN CONTRACTOR:


DWG. TITLE: DWG. NO.: DATE: SCALE:
القطامات المرسية بالعلبة لاموال استكمال المسار الترابي للطريق السريع
267+000 متر 266+000 متر

DESIGNED BY: APPROVED:

General Notes:

- ALL DIMENSIONS ARE IN METER UNLESS OTHERWISE NOTE
- DESIGN SPEED = 240 KM / hr
- MAXIMUM SUPERELEVATION RATE = 6%

Legend:

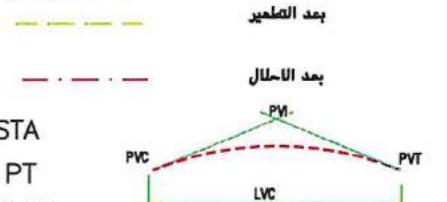

266+120



266+140



266+160



266+180



266+200



266+220



عن الشركة المنفذة /

محمد




DWG. TITLE: التفاصيل المخططة
الطاولات المرصبة بالعملية لاعمال استكمال المسار الترابي للطريق السريع
267+000 متر - 266+000 متر

DWG.NO.	DATE	SCALE
(1-9)		1:500
DESIGNED BY:	APPROVED:	


General Notes:

- ALL DIMENSIONS ARE IN METER UNLESS OTHERWISE NOTE
- DESIGN SPEED = 240 KM / hr
- MAXIMUM SUPERELEVATION RATE = 6%

Legend:

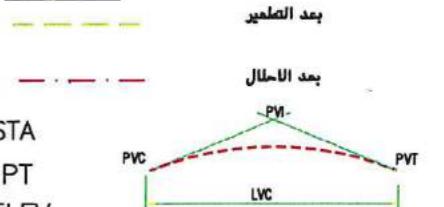

266+240

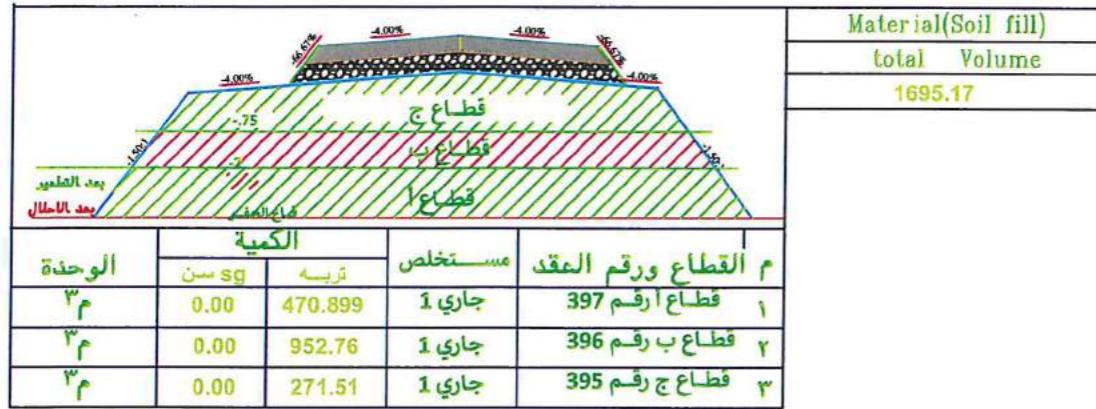

266+260



266+280



266+300



266+320



266+340



عن المركبة المقذدة /


كوال



General Notes:

- ALL DIMENSIONS ARE IN METER UNLESS OTHERWISE NOTE
- DESIGN SPEED = 240 KM / hr
- MAXIMUM SUPERELEVATION RATE = 6%

Legend:

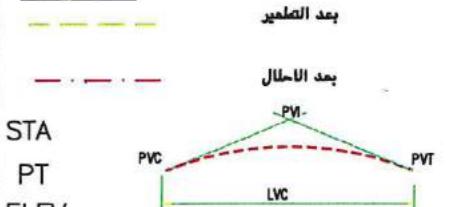

K Rate of Vertical Curvature
LVC Length of Vertical curve
BVCS Beginning of Vertical curve station
BVCE Beginning of Vertical curve Elevation
EVCS End of Vertical curve station
EVCE End of Vertical curve Elevation
PVI Point Of Vertical Tangents Intersection

NO. DATE ENG. REVISION
المالك:
جمهورية مصر العربية ARAB REPUBLIC OF EGYPT
وزارة النقل MINISTRY OF TRANSPORT
البيئة القومية للطرق والكباري GARBET
اسم المشروع:
الطريق الكباقي السريع (المندورة-العاشر من رمضان-العلمين الجديدة-سيدي)
الاستشاري العام:

استشاري المالك:
مكتب استاذ دكتور خالد قديل
NAME OF OWNER'S CONSULTANT:


القاول العام:
مكتب مهندس ناصر شاكر لتنفيذ الارشاد الهندسي
NACER SHAKEER ENGINEERING CONSULTANT
DWG. TITLE: الطريق الكباقي السريع (المندورة-العاشر من رمضان-العلمين الجديدة-سيدي)
DWG.NO.: 267+0000 طلب 266+0000
DATE: 26/5/2018
SCALE: 1:500
DESIGNED BY: APPROVED:

DWG. TITLE: الطريق الكباقي السريع (المندورة-العاشر من رمضان-العلمين الجديدة-سيدي)
DWG.NO.: 267+0000 طلب 266+0000
DATE: 26/5/2018
SCALE: 1:500
DESIGNED BY: APPROVED:


General Notes:

- ALL DIMENSIONS ARE IN METER UNLESS OTHERWISE NOTE
- DESIGN SPEED = 240 KM / hr
- MAXIMUM SUPERELEVATION RATE = 6%

Legend:

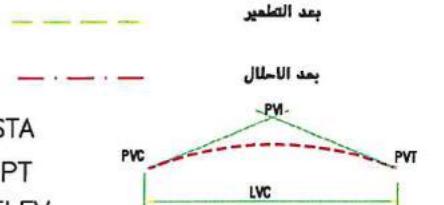


266+360

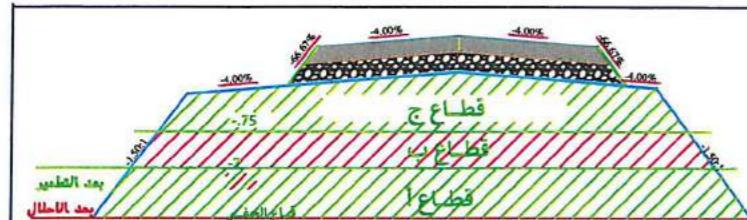


Material(Soil fill)			
total Volume			
1608.72			

266+380

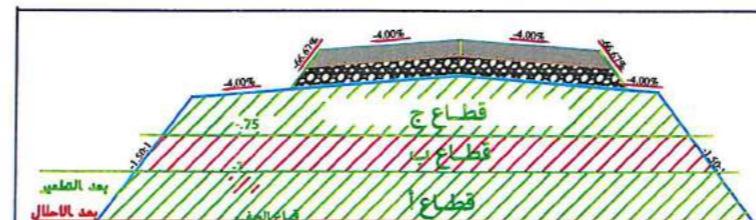


Material(Soil fill)			
total Volume			
1546.81			

266+400

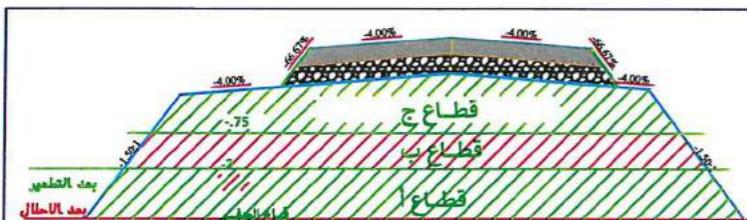


Material(Soil fill)			
total Volume			
1495.76			

266+420

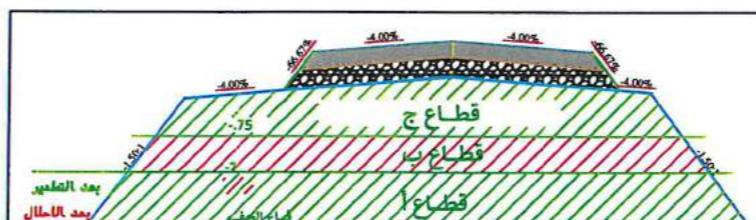


Material(Soil fill)			
total Volume			
1488.32			

266+440

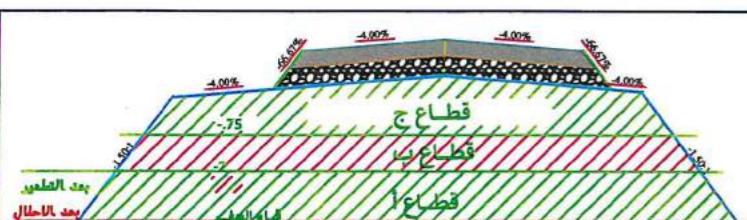

Material(Soil fill)			
total Volume			
1486.61			

266+460

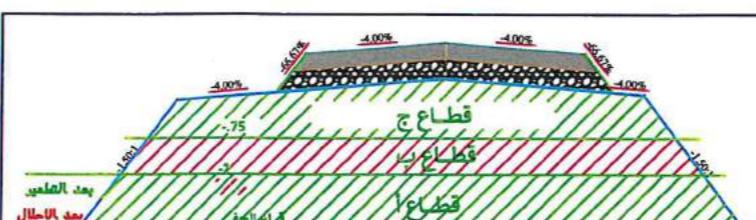

Material(Soil fill)			
total Volume			
1462.87			



عن الشركة المقدمة
كمال

DWG. TITLE: الطيات المرسية المحلية لامتداد اسكمال الممرات للطريق السريع نحو 267+000 متر، طبقاً لـ DWG. NO.: (1-9)		
DATE: APPROVED: DESIGNER BY: DATE: SCALE: 1:500		


General Notes:

- ALL DIMENSIONS ARE IN METER UNLESS OTHERWISE NOTE
- DESIGN SPEED = 240 KM / hr
- MAXIMUM SUPERELEVATION RATE = 6%

Legend:




266+480

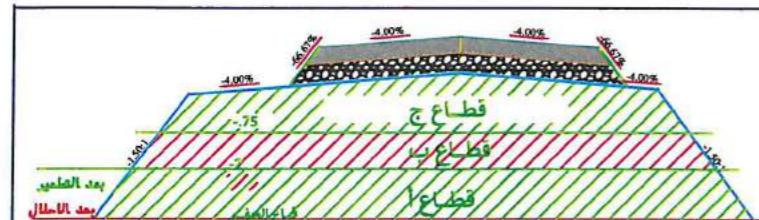

Material(Soil fill)			
total Volume			
1459.43			

الوحدة	المقادير		
	الكمية	تربيه	مستخلص
٣م	0.00	237.9199	جارى 1
٣م	0.00	733.4001	جارى 1
٣م	0.00	488.11	جارى 1


266+500

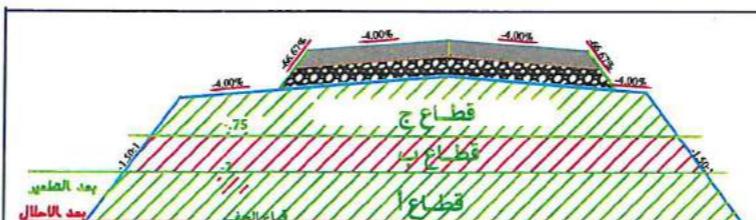


Material(Soil fill)			
total Volume			
1501.88			

الوحدة	المقادير		
	الكمية	تربيه	مستخلص
٣م	0.00	272.9799	جارى 1
٣م	0.00	733.4001	جارى 1
٣م	0.00	495.5	جارى 1

266+520

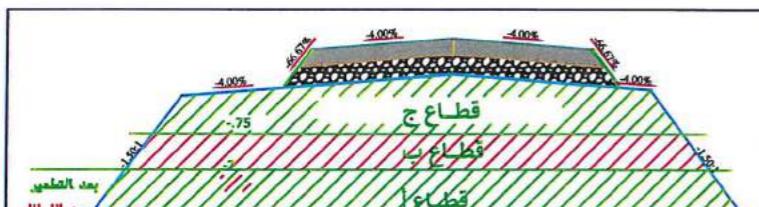


Material(Soil fill)			
total Volume			
1358.79			

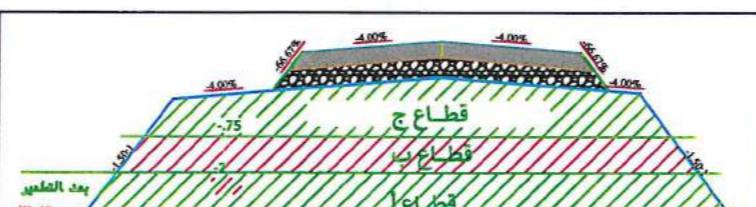


Material(Soil fill)			
total Volume			
0			

الوحدة	المقادير		
	الكمية	تربيه	مستخلص
٣م	0.00	311.8499	جارى 1
٣م	0.00	733.4001	جارى 1
٣م	0.00	313.54	جارى 1

266+540

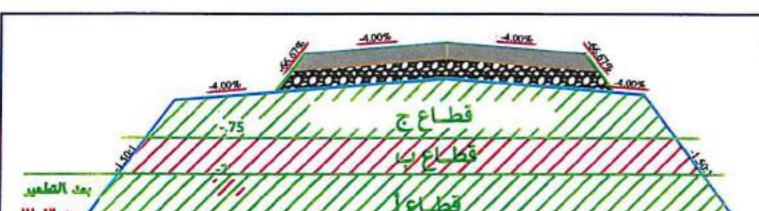


Material(Soil fill)			
total Volume			
0			

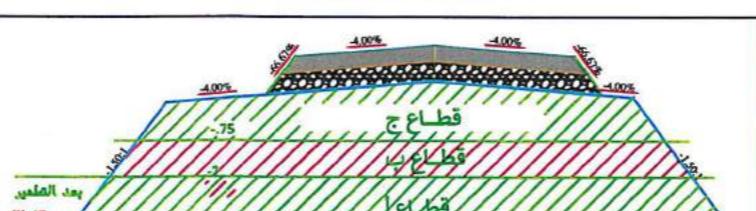


Material(Soil fill)			
total Volume			
0			

الوحدة	المقادير		
	الكمية	تربيه	مستخلص
٣م	0.00	297.2899	جارى 1
٣م	0.00	952.76	جارى 1
٣م	0.00	283.5	جارى 1

266+560

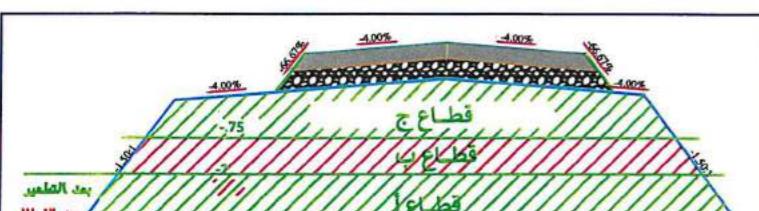

Material(Soil fill)			
total Volume			
0			

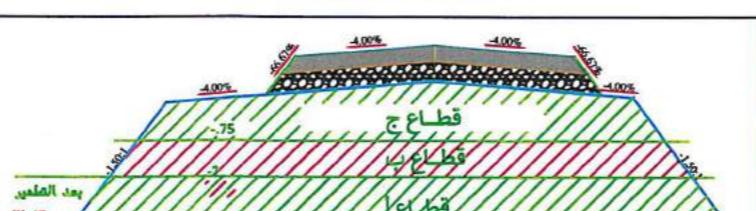

Material(Soil fill)			
total Volume			
0			

الوحدة	المقادير		
	الكمية	تربيه	مستخلص
٣م	0.00	0	جارى 1
٣م	0.00	1	جارى 1
٣م	0.00	0	جارى 1



عن الشركة المحفدة/

محمد

DWG. TITLE:
الطامات المرصبة لعمال إكمال المسار الترابي للطريق السريع
267+000 طـ 266+000 طـ


DWG.NO.: (1-9) DATE: SCALE: 1:500

DESIGNED BY: APPROVED:


General Notes:

- ALL DIMENSIONS ARE IN METER UNLESS OTHERWISE NOTE
- DESIGN SPEED = 240 KM / hr
- MAXIMUM SUPERELEVATION RATE = 6%


Legend:

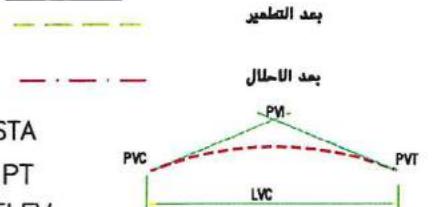

266+600

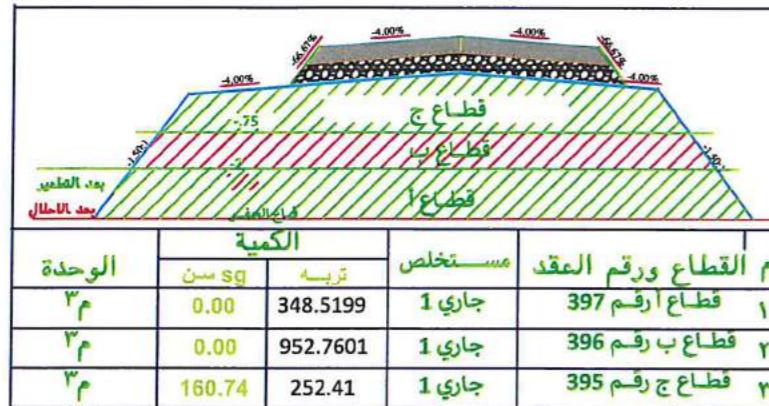


266+620

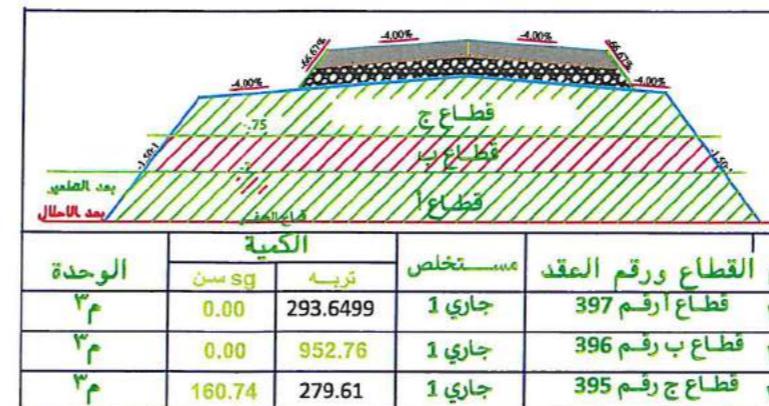


266+640




266+660

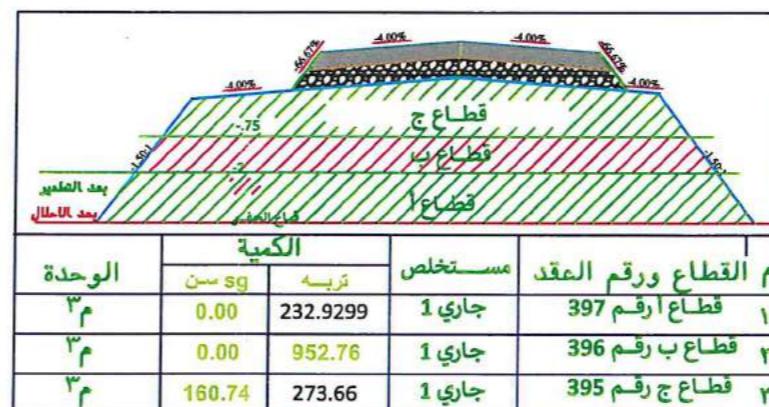

266+680

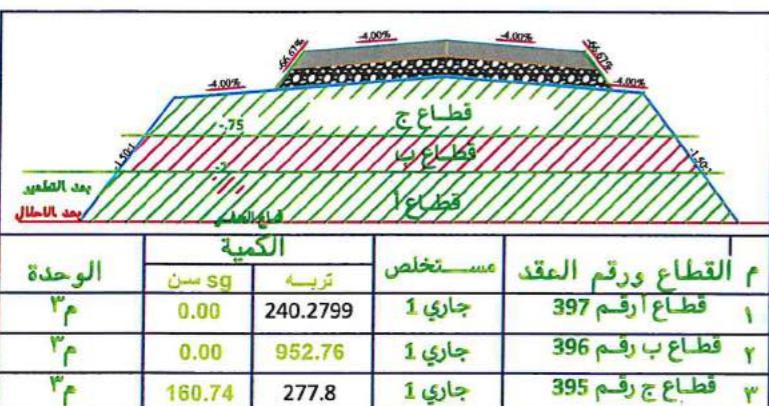

266+700

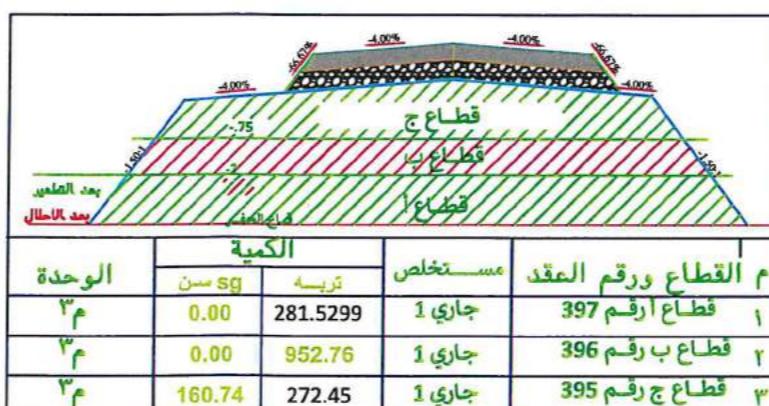


عن الشركة المقيدة
مكيال

General Notes:

- ALL DIMENSIONS ARE IN METER UNLESS OTHERWISE NOTE
- DESIGN SPEED = 240 KM / hr
- MAXIMUM SUPERELEVATION RATE = 6%

Legend:

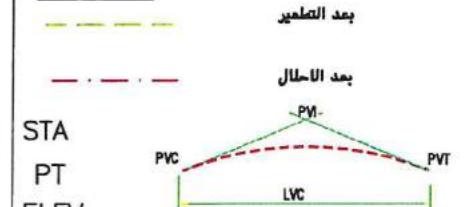

K Rate of Vertical Curvature
LVC Length of Vertical curve
BVCS Beginning of Vertical curve station
BVCE Beginning of Vertical curve Elevation
EVCS End of Vertical curve station
EVCE End of Vertical curve Elevation
PVI Point Of Vertical Tangents Intersection

NO. DATE ENG. REVISION
OWNER: جمهورية مصر العربية ARAB REPUBLIC OF EGYPT
وزارة النقل وزارة النقل
الجهاز القومى للطرق والكبارى GARBET
الجهاز القومى للطرق والكبارى
الاسم المشروع:
الطريق الكبريى السريع (المندبة-العاشرة-الملين الجديدة-سيطرون)
الاستشارى العام:

NAME OF PROJECT:
Systra SHAKER
استشارى المالك :

NAME OF OWNER'S CONSULTANT:
ENGG CONSULTING OFFICE
استشارى المالك :
مكتب استاذ دكتور خالد قنديل

MAIN CONTRACTOR:
NILCON
HIL ENGINEERING & CONSTRUCTION
المقاول العام:

DWG. TITLE: علوان المقاطع:
القطامات المرسية بالعملية لاعمال استكمال المسار الترابي للطريق السريع
267+000 طا 266+000 طا
DWG.NO.: (1-9) DATE: 1:500
DESIGNED BY: APPROVED:


General Notes:

- ALL DIMENSIONS ARE IN METER UNLESS OTHERWISE NOTE
- DESIGN SPEED = 240 KM / hr
- MAXIMUM SUPERELEVATION RATE = 6%


Legend:



266+720

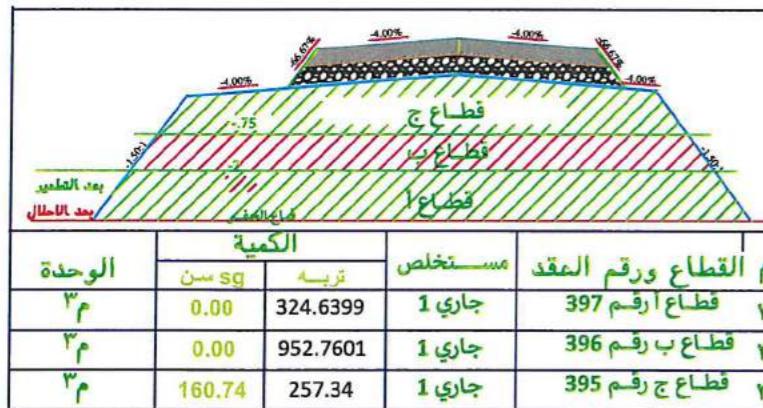

266+740

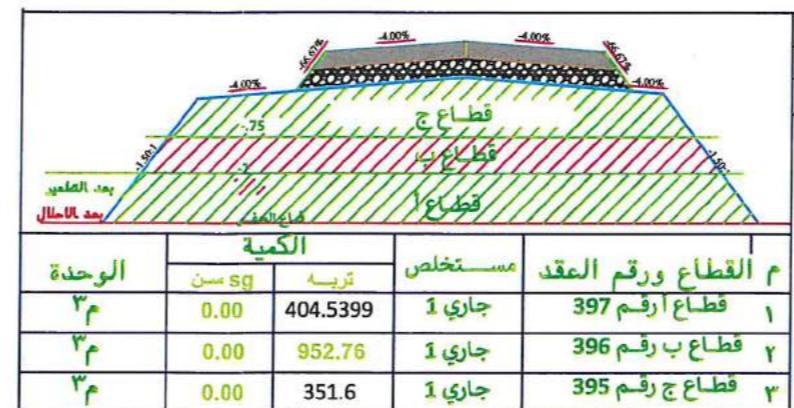


266+760




266+780



266+800

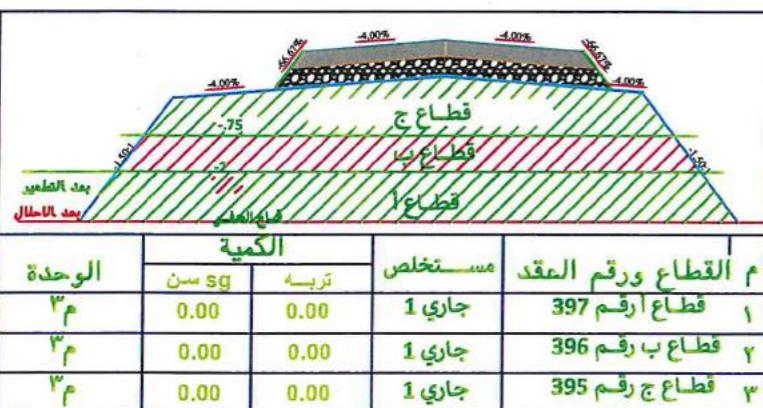

266+820

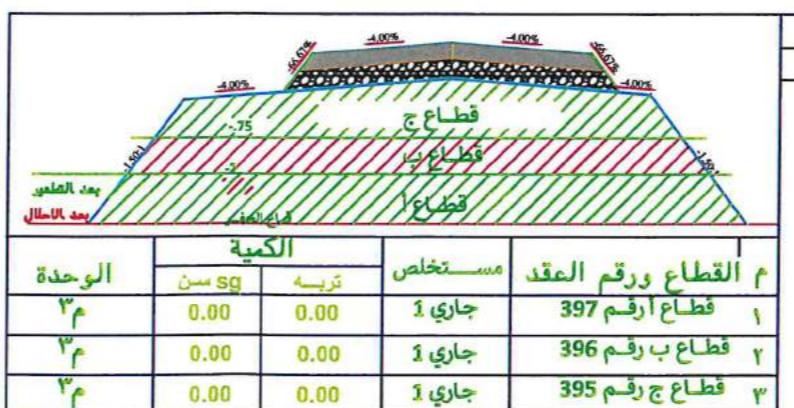


عن الشركة المئزردة /

محمد

General Notes:

- ALL DIMENSIONS ARE IN METER UNLESS OTHERWISE NOTE
- DESIGN SPEED = 240 KM / hr
- MAXIMUM SUPERELEVATION RATE = 6%

Legend:

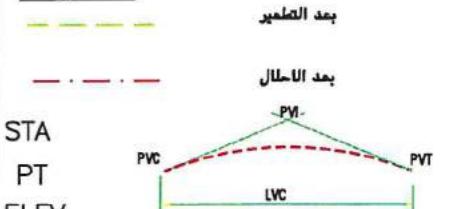

K Rate of Vertical Curvature
 LVC Length of Vertical curve
 BVCS Beginning of Vertical curve station
 BVCE Beginning of Vertical curve Elevation
 EVCS End of Vertical curve station
 EVCE End of Vertical curve Elevation
 PVI Point Of Vertical Tangents Intersection

NO. DATE ENG. REVISION
 OWNER: جمهورية مصر العربية ARAB REPUBLIC OF EGYPT
 وزارة النقل وزارة النقل MINISTRY OF TRANSPORT
 البيئة العامة للطرق والكباري البيئة العامة للطرق والكباري GARBLT
 NAME OF PROJECT: اسم المشروع:
 الطريق الكهربائي السريع (الستة-العاشرة-العلين الجديدة-طريق)
 NAME OF EMPLOYEE CONSULTANT: الاستشارى العام :

SYSTRA SHAKER
 ENGINEERING CONSULTING OFFICE للمكتب الاستشارى الهندسى
 Dr. Khalil Hamed

استشارى المالك :
 مكتب استاذ دكتور خالد حمدل
 ENGINEERING CONSULTING OFFICE للمكتب الاستشارى الهندسى
 Dr. Khalil Hamed


MAIN CONTRACTOR: المقاول العام :
 NILCON NILE ENGINEERING & CONSTRUCTION

DWG. TITLE: عنوان المخطط:
 الطرقات العمومية المحلية لامال استكمال الجسر الترابي للطريق السريع
 267+000 متر 266+000 متر
 DWG.NO.: (1-9) DATE: 1:500
 DESIGNED BY: APPROVED:


General Notes:

- ALL DIMENSIONS ARE IN METER UNLESS OTHERWISE NOTE
- DESIGN SPEED = 240 KM / hr
- MAXIMUM SUPERELEVATION RATE = 6%


Legend:

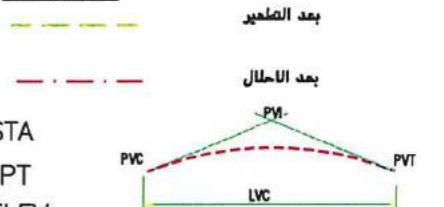


266+840

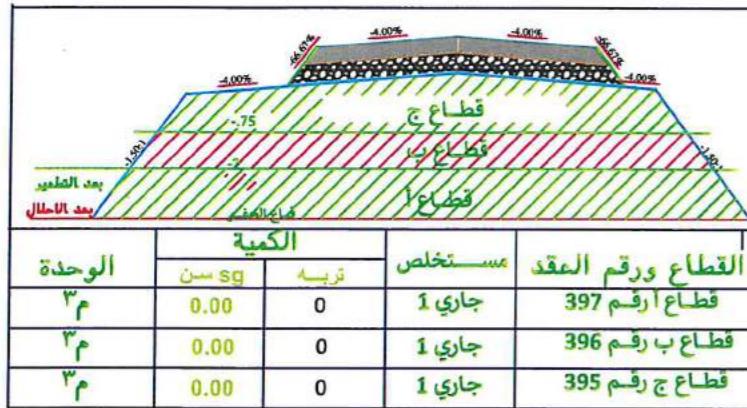


266+860

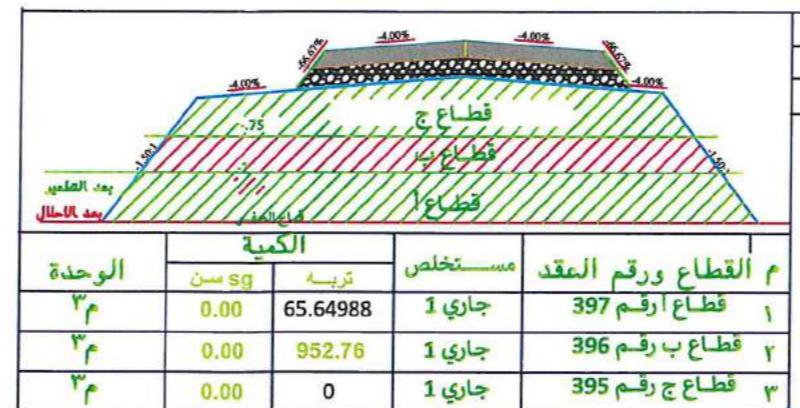


266+880

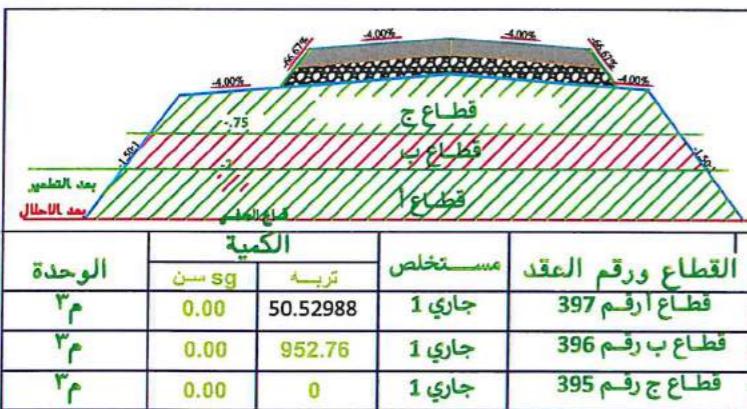


266+900

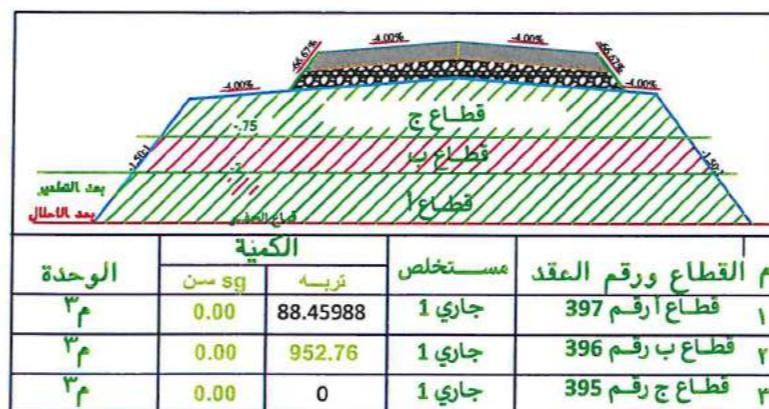

266+920

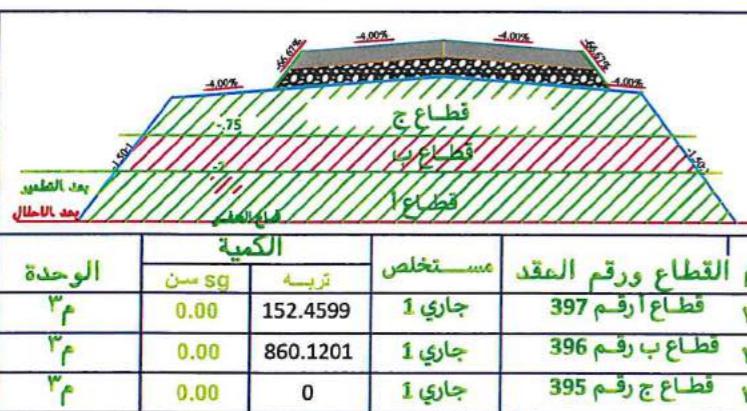

266+940

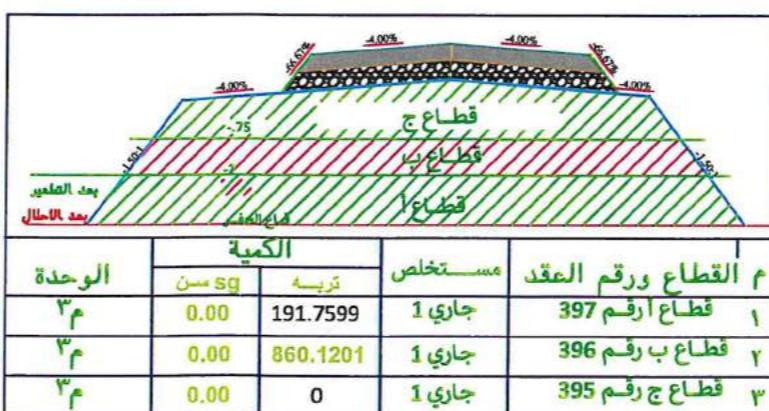

عن الرحلة المنفذة /

محمد



الملك: جمهورية مصر العربية
وزارة النقل: ARAB REPUBLIC OF EGYPT
البيئة العامة للطرق والكباري: MINISTRY OF TRANSPORT
البيئة الكباري للطرق: GARBT

اسم المشروع: الطريق الكهربائي السريع (الستاد-العاشر من رمضان-العلمين الجديدة-سيدي)
NAME OF PROJECT:

الاستشارى العام: EYESTRA SHAKER
استشارى المالك: ENGINEERING CONSULTING OFFICE

مكتب استاذ دكتور خالد قديل
استشارى المالك: ENGINEERING CONSULTING OFFICE

المقاول العام: NILCON
يقلا مهندسون للمقاولات المحدودة


عنوان المخطط: الاطماع العرضية المعلبة لامصالح اسكندرية للطرق السريعة
DWG. TITLE: على كيلومتر 266+000 طول 266+840

DWG.NO.: (1-9) DATE: SCALE: 1:500
DESIGNED BY: APPROVED:


General Notes:

- ALL DIMENSIONS ARE IN METER UNLESS OTHERWISE NOTE
- DESIGN SPEED = 240 KM / hr
- MAXIMUM SUPERELEVATION RATE = 6%

Legend:

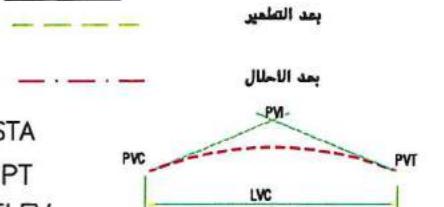


266+960

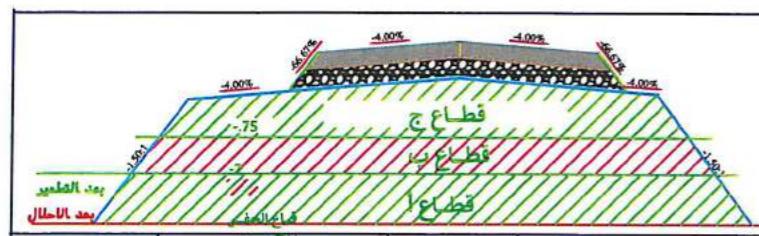


Material(Soil fill)	
total	Volume
	1154.31

266+980

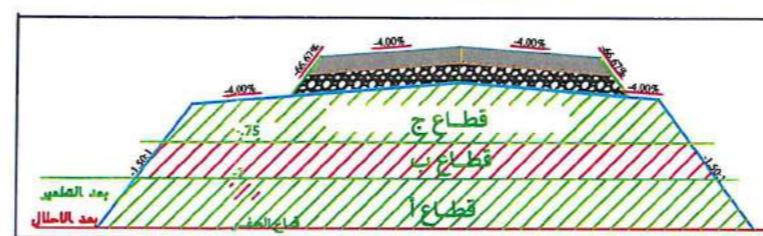

Material(Soil fill)	
total	Volume
	1247.09

267+000

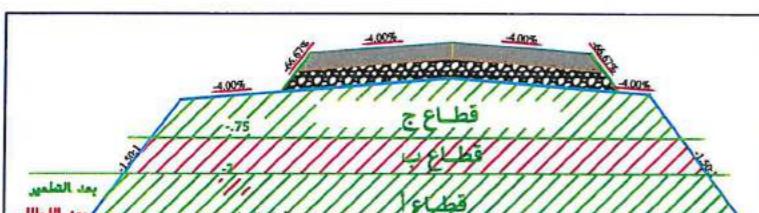

Material(Soil fill)	
total	Volume
	502.38

الوحدة	الكمية	تربيه	مستخلص	مستخلص	م القطاع ورقم العقد
م	0.00	294.1899	Jaray 1	Jaray 1	قطاع ا رقم 397
م	0.00	860.1201	Jaray 1	Jaray 1	قطاع ب رقم 396
م	0.00	0	Jaray 1	Jaray 1	قطاع ج رقم 395



عن الشركة المنفذة
حسان

DWG. TITLE: الطامات المرشبة المثلثية لاممال استكمال الجسر الترابي للطريق السريع
DWG.NO.: 267+000 متر، طا 266+960 متر
DATE: 26/10/2018
SCALE: 1:500

DESIGNED BY:	APPROVED:
(1-9)	




NILCON
NILE ENGINEERING & CONSTRUCTION

Electric Express Train - HSR From El Ain El Sokhna City To El-Alamein
استكمال أعمال الجسر الترابي بقطاعات إنشاء القطار الكهربائي السريع (الستة - العاصمه الاداريه - الطعين الجديد، مطروح) - (قطاع وادي النطرون)



Section - 4 From Wadi El NnatrounTo Borg Elarab From Station 266+000 To Station 267+000

قطاع شركة النيل للمقاولات (نيلكون) من الكم ٢٦٦+٠٠٠ إلى الكم ٢٦٧+٠٠٠ بطول ١ كم

توزيع صرف الكميات على العقود

مخططات	الإجمالي			٣٩٥ عقد	٣٩٦ عقد	٣٩٧ عقد	
	3			جارى ١	جارى ١	جارى ١	رقم آخر مستخلص
	30,000,000			10,000,000	10,000,000	10,000,000	قيمة العقد
	الكمية المعتمدة في الحصر	الكمية المقصورة	الكمية حسب المقاييسة	الكمية حسب المقاييسة	الكمية المقصورة	الكمية حسب المقاييسة	البند
1,385	1,356	3,000				1,356	3,000
							٢ الحفر م
							٣ الردم م
	62,856.00	359,814	10,787	93,811.91	37,562	175,344.28	14,507 ٩٠,٦٥٧.٧٤ لمسافة النقل حتى ٢ كم
	17,810.15				3,303.15		14,507 علاوة ١,٤ جنية لكل ١ كم (مسافة النقل المعتمدة كم - ٢ كم) تساوى ٦٦ كم محجر المسوبي
	11,810.77				11,810.77		عлаوة ١,٤ جنية لكل ١ كم (مسافة النقل المعتمدة كم - ٢ كم) تساوى ٦٥ كم محجر الفيروز
	2,013.08				2,013.08		علاوة ١,٤ جنية لكل ١ كم (مسافة النقل المعتمدة كم - ٢ كم) تساوى ٨١ كم محجر طيبة
	4,891.15				4,891.15		علاوة ١,٤ جنية لكل ١ كم (مسافة النقل المعتمدة كم - ٢ كم) تساوى ٦٨ كم محجر العالميه
	3,620.77				3,620.77		علاوة ١,٤ جنية لكل ١ كم (مسافة النقل المعتمدة كم - ٢ كم) تساوى ٨٤,٥ كم محجر جبل حديد
	1,661.15				1,661.15		علاوة ١,٤ جنية لكل ١ كم (مسافة النقل المعتمدة كم - ٢ كم) تساوى ٨٤,٥ كم محجر مستقبل مصر
	4,638.46				4,638.46		علاوة ١,٤ جنية لكل ١ كم (مسافة النقل المعتمدة كم - ٢ كم) تساوى ٧١ كم محجر الزاغب
	13,499.69		10,787		2,712.69		علاوة ١,٤ جنية لكل ١ كم (مسافة النقل المعتمدة كم - ٢ كم) تساوى ٨١ كم محجر الخير
	2,910.77				2,910.77		علاوة ١,٤ جنية لكل ١ كم (مسافة النقل المعتمدة كم - ٢ كم) تساوى ٧١ كم محجر ضيف الله
	62,856.00		10,787		37,562		رسوم المادة المحجرية طبقاً لبيان العقد (١,٣٠٠١,١٢٠٣٣)
	62,856.00		10,787		37,562		رسوم الكارتات و الموازين لاعمال التربة
							٣ السن م
	12,926	31,000				12,926 31,000	لمسافة النقل حتى ٢٠ كم
	12,926					12,926	علاوة ١,٢ جنية لكل ١ كم (مسافة النقل المعتمدة كم - ٢٠ كم) تساوى ٥٣ كمسارة الراغب
	19,135.09					19,135.09	رسوم المادة المحجرية طبقاً لبيان العقد (١,١٢٤٥٠)
	12,926					12,926	رسوم الكارتات و الموازين طبقاً للمادة (٣٦)
	25,913.23	25,394	61,394			25,394 36,000	الجيوبوكس٢م (ذات وزن لا يقل عن ٤٠٠ جم /م)
							(prepared subgrade) بالметр المكعب
	1619.00	1619.00	26525.50	1,619	26,525.50		لمسافة النقل حتى ٢٠ كم
	1,083			1,083			علاوة ١,٢ جنية لكل ١ كم (مسافة النقل المعتمدة كم - ٢٠ كم) تساوى ٥٣ كمسارة الراغب
	536			536			علاوة ١,٢ جنية لكل ١ كم (مسافة النقل المعتمدة كم - ٢٠ كم) تساوى ٥٣ كمسارة القبطان
	1,619			1,619			رسوم المادة المحجرية طبقاً لبيان العقد (١,١٢٤١,٣٤٨٥)
	1,619			1,619			رسوم الكارتات و الموازين طبقاً للمادة (٣٦)

يعتمد

عن الهيئة العامة للطرق والكباري

عن الاستشاري K.K

عن الشركة

ملاحظات	بيان العمل	بيان العمل												رقم البند
		القناة طبقاً للعقد	كمية البند بالعقد	وحدة	السابق إجراءه	مقدار العمل	مقدار الاعمال التي تمت خلال المدة	جملة مقدار الأعمال	جارى ام نهائى	جملة قيمة الاعمال التي تمت	استقطاع او حجزباقي بعد الاستقطاع	فروش / جنية	فروش / جنية	
	بالمن المكتب أعمال خفر (باستخدام البليوزر وذلك بناء على توجيه المنظمة لسرعة نهر التربة عدا التربة الصخرية وتسوية السطح بالات التسوية والرش بالمياه الاصطناعية للوصول الى نسبة الرطوبة المطلوبة والذك الجيد بالراسات للوصول الى اقصى كثافة جافة ٩٥% من الكثافة الجافة الفوسفوري ومحمل على البند تحويل ونيل الاترية الزاند(مسافة ٥٠٠ متراً) من محور المسك و يتم التنفيذ طبقاً للمناسيب التصميمية والقطاعات العرضية التسويجية والرسومات التفصيلية المعتمدة والبند بجميع مشتملاته طبقاً لأصول الصناعة ومواصفات الهيئة العامة للطرق والكباري وتعليمات المهندس المشرف.	١-٢												
	يتم احتساب علاوه ١ جنية لكل ١ كم بزيادة أو النقصان.													
	يتم خصم ٣٠ جنية في حالة عدم استخدام البليوزر.													
براعي تطبيق تصوّص التعلّق	مسافة النقل حتى ٥٠٠ متراً	٢٧٧٥٥,٦٠٠	٠,٠٠	٢٧٧٥٥,٦٠٠	جارى ١	١٣٥٦,٠٠	١٣٥٦,٠٠	٠,٠٠	٢م	٣٠٠,٠٠	٢٠,١٠			
	أعمال تحويل وتوريد ونقل اثريّة مطبقة للمواصفات وتشغيلها باستخدام الآلات التسوية بسعة لا يزيد عن ٥٠ سم حتى منسوب (٢-٢ متراً) اسئل منسوب الفرم ويسعك لا يزيد عن ٢٥ سم اعلى من منسوب (٢-٢ متراً) من منسوب الفرم لاستكمال المنشئ التصميمي لتشكيل الجسر والأكبات (نسبة تحمل كاليفورنيا حتى %٢٠) ورشها بالمياه الأرضية للوصول الى نسبة الرطوبة المطلوبة والمذك الجيد بالراسات للوصول إلى اقصى كثافة جافة ٩٥% من الكثافة الجافة الفوسفوري ويتم التنفيذ طبقاً للمناسيب التصميمية والقطاعات العرضية التسويجية والرسومات التفصيلية المعتمدة والبند بجميع مشتملاته طبقاً لأصول الصناعة ومواصفات الهيئة العامة للطرق والكباري وتعليمات المهندس المشرف.	١-٣												
	- في حالة طلب جهاز الإشراف زيادة نسبة الملك عن ١٥% يحسب زيادة ١ جنية على زيادة نسبة الملك لكل ٦%.													
	- مسافة النقل حتى ٢ كم و يتم احتساب علاوه ١،٤ جنية لكل ١ كم بزيادة أو النقصان.													
	- السعر يشمل عمل تقوينات و تخليط و اختبارات و نقل الموقع العمل حتى مسافة ٢ كم ، والبند لا يشمل قيمة المحجورة.													
البرنامج الزمني متواجد	مسافة النقل حتى ٢ كم .	٨٢٦٨٩٩,٠٠٠	٠,٠٠	٨٢٦٨٩٩,٠٠٠	جارى ١	١٤٥٧,٠٠	١٤٥٧,٠٠	٠,٠٠	٢م		٥٧,٠٠			
لوحات المشروع متواجدة	علاوة ١,٤ جنية لكل ١ كم (مسافة النقل المعتمدة ٦٨ كم - ٢ كم) تشاري ٦٦ كم عن محجر السبوي	١٣٤٠٤٤٦,٨٠٠	٠,٠٠	١٣٤٠٤٤٦,٨٠٠	جارى ١	١٤٥٧,٠٠	١٤٥٧,٠٠	٠,٠٠	٢م		٩٢,٤٠			
التقارير (الميداني -البرومي-الشهري) منه واحدة	رسوم المادة المحجورة طبقاً لبند العقد ومحضر المادة المحجورة (١,٣٠*١,١٢*٣٣٦) طبقاً للمقارضة	٦٩٧٠٣٢,٣٣٦	٠,٠٠	٦٩٧٠٣٢,٣٣٦	جارى ١	١٤٥٧,٠٠	١٤٥٧,٠٠	٠,٠٠	٢م		٤٨,٤٨			
المهندسون متواجدون	رسوم الكاراتات والموازين طبقاً للمادة (٣٦) من الشروط العامة ومواصفات طبقاً لما جاء بالقائمة المرحة لأسعار الطرق .	١٨٨٥٩١,٠٠٠	٠,٠٠	١٨٨٥٩١,٠٠٠	جارى ١	١٤٥٧,٠٠	١٤٥٧,٠٠	٠,٠٠	٢م		١٤,٠٠			
	بالمن المكتب توريد وتنفيذ وردم س١ وس٢ متدرج ناقج كساريات بنسبة ١:١ بحسب امتصاص لازديز عن ٣% ولاحتori على اي المواد الناصفة او الوردره (ماره من مدخل ٢٠٠) (نهائيا او مواد طبلية او بيت النمل ولا يزيد نسبة الفقد بجهاز اوس انجرؤ عن ٣% يتم تنفيذها كثقبة تاليسن بالمسار اسفل سطح المياه بعمق ١٠٠ سم حتى اعلا من اعلا منسوب المياه الارضية بحوالى ٥٠ سم ويتم الملك الجيد للطبيعة بغير زنة ٢٥طن حتى الثبات المطلوب اسلام البراس على ان لا يتم التنفيذ الا بعد اعتماد الاجهار واعتماد التجارب المعملية عليها والبند يشمل اجراء التجارب المعملية والتحقيق (اختبار اوجه التحويل قطر ٣٠ سم) على ان لا تزيد نسبة EV2 عن ٢,٥ EV1 عن ٢,٥ EV2/EV1 بحسب اعتماد حمل مقدار A طبقاً لما هو وارد بالمواصفات الخاصة بالعملية على كل السطح العاري ونهر العمل طبقاً لأصول الصناعة المعتمدة.	٢-٢												
	- مسافة النقل لاتصل عن ٢٠ كم .													
	- يتم احتساب علاوة ١,٢ جنية لكل ١ كم بزيادة او النقصان.													
	- السعر لا يشمل قيمة المواد المحجورة													
	مسافة النقل حتى ٢٠ كم .	١٢٥٧٢٢٠,٠٠٠	٠,٠٠	١٢٥٧٢٢٠,٠٠٠	جارى ١	١٢٩٢٦,٠٠	١٢٩٢٦,٠٠	٠,٠٠	٢م		١٠٥,٠٠			
	علاوة ١,٢ جنية لكل ١ كم (مسافة النقل المعتمدة ٧٣ كم - ٢٠ كم) تشاري ٥٣ كم عن كساره الراغب	٨٢٢٠٩٣,٦٠٠	٠,٠٠	٨٢٢٠٩٣,٦٠٠	جارى ١	١٢٩٢٦,٠٠	١٢٩٢٦,٠٠	٠,٠٠	٢م		٦٣,٦٠			
	رسوم المادة المحجورة طبقاً لبند العقد ومحضر المادة المحجورة (١,١٢*١٥٠) طبقاً للمقارضة	٢٢١٤٦٩٥,١٢٠	٠,٠٠	٢٢١٤٦٩٥,١٢٠	جارى ١	١٩١٣٥,٠٩	١٩١٣٥,٠٩	٠,٠٠	٢م		١٦٨,٠٠			
	رسوم الكاراتات والموازين طبقاً للمادة (٣٦) من الشروط العامة ومواصفات طبقاً لما جاء بالقائمة المرحة لأسعار الطرق .	٣٢٢١٥٠,٠٠٠	٠,٠٠	٣٢٢١٥٠,٠٠٠	جارى ١	١٢٩٢٦,٠٠	١٢٩٢٦,٠٠	٠,٠٠	٢م		٢٥,٠٠			
سيارة غير متواجدة وبراعي الخصم	بالمن المكتب توريد وتركيب طبقه من النسيج الصناعي جيو كستائل التداخل لایق عن ٦% و يتم التنفيذ طبقاً لأصول الصناعة والرسومات التفصيلية المعتمدة والبند بجميع مشتملاته طبقاً لمواصفات الهيئة العامة للطرق والكباري وتعليمات المهندس المشرف.	١٠٦٦٥٤٨,٠٠٠	٠,٠٠	١٠٦٦٥٤٨,٠٠٠	جارى ١	٢٥٣٩٤,٠٠	٢٥٣٩٤,٠٠	٠,٠٠	٢م	٣٦٠٠٠,٠٠	٤٢,٠٠			١-٧
	ذات وزن لا يزيد عن ٤٠٠ جم / م٢													
	الإجمالي													
	اجمالي قيمة الاعمال المنفذة حتى تاريخ المستخلص													
	اجمالي قيمة الاستقطاعات													
	اجمالي قيمة الاعمال بعد الاستقطاعات													
	ما يبقى مرصده													
	اجمالي قيمة المستخلص رقم (١)													

عن الهيئة العامة للطرق و الكباري

عن الاستشاري (kk)

٢٠٢٣ / تحريراً في

المحاسب / ستة ٢٠٢٣ مقالو تحريراً في

دیر المشرع

المهندس التنفيذي للمشروع

مكتب الفتنى

الشركة العنكبة


حريراً في / سنة ٢٠٢٣

عن الاستشاري (سيسترا)
مدير المشروع
الدكتور مصطفى نعيم

KK المكتب الاستشاري للهندس (أ. د. خالد قنديل)
مدير المكتب : م/ زياد مرادى
مشروع القطار السريع القطاح الرابع
(البحيرة) من الكم ٢٤٨ إلى الكم ٣٠٠

الهيئة العامة للطرق والكباري



عن عملية : استكمال إنشاء الجسر الترابي والأعمال الصناعية بقطاعات مشروع إنشاء القطار الكهربائي السريع (السخنة - العاصمة الإدارية - العلين الجديدة - مطروح) لتنفيذ أعمال الجسر الترابي قطاع وادى النطرون / برج العرب / الإسكندرية من الكم ٢٦٤٠٠٠ إلى الكم ٢٦٧٤٠٠ بطول ١ كم قطاع (ب) (من ٢٠٧٥ حتى ٢٠٢٣) شاملة المدة من بداية العمل حتى ٣٩ / ١٠ / ٢٠٢٣ مع شركة التوليد للمقاولات والاستشارات الهندسية (تيكولن)

مُسْتَخْلِصُ الْجَارِي (١)

العنوان : (٢٩٦ / ٢٠٢٣ / ٤٠٢٤)

قرر بن هذا الحساب صحيح ومضبوط وان المبالغ المبينة بظاهره وقدره سبق صرفها الى

عن الهيئة العامة للطرق و الكباري

المقاول تجارة أفر. / سنة ٢٣٢٠ المحاسب

المشروع

عن الاستشارة

الشركة المنفذة

A circular stamp with Arabic text around the perimeter and a handwritten signature in the center.

اطكتب الإشتشاري الحندي
K.K (د/ خالد قنديل)
مدير المشروع : د/ شاد مرسى
مشروع القطار السريع القطاطح الرابع
(البحيرة) من الكم ٢٥٨ إلى الكم ٣٠٠