

السيد المهندس / رئيس الادارة المركزية لتنفيذ وصيانة الطرق

تحية طيبة ... وبعد ...

نتشرف بان ترقى لميادنتكم طيه المستخلص رقم (٢) جارى استكمال اعمال الجسر
الترابي لخط سكة حديد (٦ اكتوبر - بني سلامة) بطول (٦٧) كم في المسافة من
تقاطع مع خط سكة حديد بشتيل / الاتحاد عند قرية بني سلامة حتى تقاطعة مع خط سكة
حديد الواحات البحرية عند الميناء الجاف المسافة من الكم ٢٨.٠٠ الى الكم ٣٠.٠٠
بطول ٢ كم (استكمال اعمال الردم مرحلة ثانية) (بالامر المباشر)

تنفيذ شركة / الشركة الاماراتية للمقاولات العمومية والتوريدات


برجاء التفضل بالإحاطة والتوجيه باللائم...

وتفضلوا بقبول وافر الاحترام

تحريراً في ٢٠٢٤/١٢/٢٠
عبد الحفيظ /
ممثل وموكل من المستخلص
الكم ٢٠٠ ج
ع ١١ قاع المحلات
عند التجهيز
عند الاموال
مطابق محلات

التوقيع /
مهندس / عماد محمد حسين
رئيس الادارة المركزية

المنطقة الاولى (القاهرة-الجيزة-القليوبية)

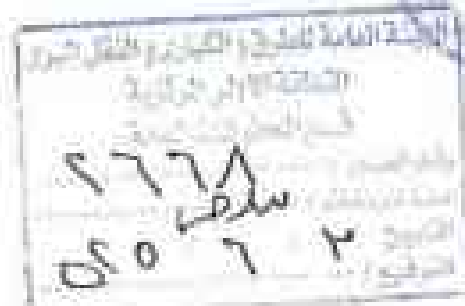


بيانات القوائم		
رقم	التاريخ	حصة

الختم ذو التاريخ



كتب الوزارة

رئيس القسم

مدير الإدارة العامة

مدير الإدارة العامة


ملاحظات: **الطلبات عليه رقم**
مرفقة بـ

صار مراجعته وزجج على صحة ومقدم لاعتماد إداري وحرف القيمة بواسطة

إلى صرف على

تسليم على البنك المركزي من

تسليم على الخارج

بموجب

ويرسل إليه بالقبول الآتي

تقيد في السجل برقم

الختم ذو التاريخ

بيانات		تسليم الحصة	
رقم	التاريخ	رقم	التاريخ

الختم ذو التاريخ



رئيس

ليس المصلحة

علامة

في سنة ٢٠١٠

الإقرار بكتابة سجل المحركات والتبازلات

الإقرار بأن القيمة مرتبطة بها على الاعتماد المخصص وأن البنك المخصص يسمح ولم يتسبب الصرف

أو (أو) بأن المبلغ مضاف بحساب

الإقرارات

الختم ذو التاريخ

رئيس

بموجب

مدير أو رئيس الحسابات

في سنة ٢٠١٠ مبلغ


رقم المست ٢ وهو رقم القيد في السجل رقم ٢٢٤ ج ح ١

رقم القيد في دفاتر الحسابات المختصة

الختم ذو التاريخ

رئيس

مدير أو رئيس الحسابات

السيد المهندس / رئيس الإدارة المركزية لتنفيذ وصيانة الطرق

تحية طيبة ... وبعد ...

إيماء إلى العقد (رقم ٤٥٨ / ٢٠٢٤ / ٢٠٢٥) (بتاريخ ١١/١٣ / ٢٠٢٤)

استكمال أعمال الجسر الترابي لخط سكة حديد (٦ أكتوبر - بني سلامة) بطول (٦٧) كم في المسافة من تقاطع مع خط سكة حديد بشتيل / الاتحاد عند قرية بني سلامة حتى تقاطعة مع خط سكة حديد الواحات البحرية عند الميناء الجاف المسافة من الكم ٢٨.٠٠ إلى الكم ٣٠.٠٠ بطول ٢ كم (استكمال أعمال الردم مرحلة ثانية)

(بالأمر المباشر) تنفيذ شركة / الشركة الامارتية للمقاولات العمومية والتوريدات

يرجاء التكرم بالإحاطة بأن العقد يعالیه يشمل على يلتزم بتوريد الاموات المعنوية اللازمة لاحتياجات الادارات ولا يشمل على اي محملات اخرى

يرجاء النفضل بالإحاطة والتوجيه باللائم...

ونفضلوا بقبول وافر الاحترام

تحريراً في ١٣/١١/٢٠٢٤

التوقيع /
مهندس / عماد محمد حسين
رئيس الإدارة المركزية
المنطقة الاولى (القاهرة-الجيزة-القليوبية)



الهيئة العامة للطرق والكباري

المنطقة المركزية الاولى

مشروع انشاء خط سكة حديد ٦ اكتوبر - بني سلامة بطول ٦٧ كم

في المسافة من كم ٢٨٠٠٠٠ الى ٣٠٠٠٠٠ بطول ٢ كم

بيان معدات الشركة المنفذة :- الاماراتية للمقاولات العمومية والتوريدات

م	المعدات المتواجدة بالموقع	العدد
1	بلدوزر	1
2	جليلدر	2
3	هريس التربة	2
4	موزعات مياة	2
5	عربة قلاب	20
6	رابع التربة (لوتز)	2

استشاري الهيئة العامة للطرق والكباري

٥١٢٢٥
٢٠٢٥

٢٠٢٥
١٧ / ١٤٣٣
٩١٩١٢٤٨٨٥

الشركة المنفذة

٢٠٢٥

الهيئة العامة للطرق والكباري

المنطقة المركزية الاولى

مشروع انشاء خط سكة حديد ٦ اكتوبر - بني سلامة بطول ٦٧ كم

في المسافة من كم ٢٨+٠٠٠ الى ٣٠+٠٠٠ بطول ٢ كم

هيكل الشركة المنفذة :- الاماراتية للمقاولات العمومية والتوريدات

م	الاسم	الوظيفة	عدد سنوات الخبرة
1	وليد عبدالرحمن عبدالعزيز	مدير المشروع	22
2	نجد سالم	مدير المكتب الفني	5
3	محمود عبدالله فتحي	مكتب فني	3
4	عبدالرحمن حسين	مدير السلامة الوقائية	5
5	حسام سعيد رمضان	ضبط جودة	8
6	عبدان شاهين	مساح	10
7	محمود محمد السيد	مهندس تخطيط وبرمجة زمنية	5
8	محمود البكري	مهندس تنفيذ	5
9	ابراهيم يوسف زغلول	مساح	3
10	محمود خالد	محاسب	4
11	احمد عبدالناصر	مساعد مساح	2

استشاري الهيئة
 ١٢ / ١٤٤٢
 قهبط ٩١٩١٣٤٨٥٤
 سجل

شركة المنفذة
 ٢٠٢٢
 ٢٠٢٢































لاحي التكريم بالاحاطة والتقدير بالالزم
وتفضلوا بقبول فائق الاحترام ...


عبدالمجيد / عبدالمجيد

د.م.س. الادامة المركزية لبحوث الطرق


روادسة / أول تصدق


مخبر استلام الموقع

مشروع أعمال الجمر الترابي والأعمال الصلاحية لخط سكة حديد 6 أكتوبر / بنى سلامة بطول 67 كم في المسافة من كم 28 وحتى كم 30 بطول 2 كم -

تتبع:- شركة الامارتية للمقاولات العمومية والتوريدات -

- أتم في يوم الأربعاء الموافق 2024/11/25 اجتمعت اللجنة بحضور كلا من :-
- 1- م/ كريم محمد زين
 - 2- م/ راضي محمود احمد العجمي
 - 3- م/ خالد محمد مصطفى
 - 4- م/ مختار احمد عبد العال
 - 5- م/ محمد سليمان شنيوي
- مهندس المشروع (الهيئة العامة للطرق والكباري) -
- عن مكتب شاطر جروب (الاستشاري العام) -
- عن مكتب دحسن مهدي (استشاري الهيئة) -
- عن مكتب الدولية (استشاري الصياغة) -
- مدير المشروع (الشركة المنفذة) -

بناءً على العقد رقم 00/2024/2025 بتاريخ 2024/11/13 تمت المعالجة للمسافة عاتية وتبين أن الموقع خالي من العوائق ظاهرياً وعطية يكون تاريخ استلام الموقع هو تاريخ 2024/11/25

والقل الممض على ذلك :-
الحضور:-

5- م/ محمد سليمان شنيوي

4- م/ مختار احمد عبد العال

3- م/ خالد محمد مصطفى

2- م/ راضي محمود احمد العجمي

1- م/ كريم زين

التوقيع :-



مدير عام مشروع عت الطرق
م/ جهاد كند سعد



تتمتع

رئيس الامانة المركزية

م/ طارق يوسف الجار



الهيئة العامة للغمر والتفتيش
بمبنى الجمارك الجديد
11160000



الهيئة العامة للطرق والكباري
المنطقة الأولى المركزية

محضر تحجير للأرض المتعاقدة

مشروع أعمال الجسر الثرابي والاتصال الصناعية لخط سكة حديد 6 أكتوبر / بنى سلامة بطول 6.7 كم في
المسافة من كم 2.8 وحتى كم 3.0 بطول 2 كم
تنفيذ: شركة الإماراتية للمطاولات العمرانية والتوريدات

أهـ في يوم الموافق
1- م/ كريم محمد زين
2- م/ أحمد محمد القاضي
3- م/ خالد مصطفى بدر
4- م/ مختار أحمد عبد العال
5- م/ محمد سليمان شليوي

- 2024 اجتمعت اللجنة بحضور كلا من :-
- مهندس المشروع (الهيئة العامة للطرق والكباري).
- عن مكتب مختار جروب (الاستشاري العام للمنطقة الجديدة).
- عن مكتب أحمد حسن مهدي (استشاري الهيئة).
- عن مكتب الدولية (استشاري المتابعة).
- مدير المشروع (الشركة المنفذة).

وبعد زيارة ومعاينة محور القوات الجوية بمسلك 14 والذي يقع بجوار الدائري الإقليمي (اتجاه الواحات داخل
أرض القوات الجوية مشروع مستقبل مصر) بالعدليي (N:(802612.237) , E:(574977.019) ،
والذي تم اعتماده للتوريد بالمشروع بناءا على الاختبارات التي تمت بجامعة القاهرة على العينات المتخذة من
المنحدر حثية وجاءت مطابقة لمواصفات المشروع ،
وجدت التربة متعاقدة وتحتاج الى بالدوير لتفكيكها وجعلها .

ونقل المحضر على ذلك

الحضور :-

5- م/ محمد سليمان شليوي
4- م/ مختار أحمد عبد العال
3- م/ خالد مصطفى بدر
2- م/ أحمد محمد القاضي
1- م/ كريم محمد زين

مدير عام المشروعات
م/ جهاد محمد سعد

التوقيع / جهاد

بمقتضى
رئيس الإدارة المركزية "المنطقة الأولى"
مهندس /
طارق يوسف الجزار



مخطط مسافة معبر التربة

مشروع اتصال الجسر الترابي والاتصال الصناعية لخط سكة حديد 6 أكتوبر / بنى سلامة بطول 67 كم في

المسافة من كم 28 وحتى كم 30 بطول 2 كم

لتفويض شركة الاسرية للمقاولات العمومية والتوريدات

انه في يوم الاربعاء الموافق ١ - ٢٠٢٤ اجتمعت اللجنة بحضور كلا من :-

- | | |
|-----------------------------|--|
| 1- م / كريم محمد زين | مهندس المشروع (الهيئة العامة للطرق والكباري). |
| 2- م / احمد محمد القاضي | عن مكتب شاطر جروب (الاستشاري العام للشقة الحالية). |
| 3- م / خالد مصطفى بئر | عن مكتب دجيس مهدي (الاستشاري الهيئة). |
| 4- م / مختار احمد عبد العال | عن مكتب التولية (الاستشاري المساهمة). |
| 5- م / محمد سليمان شوي | مدير المشروع (الشركة المنفذة). |

وبعد زيارة ومعاينة معبر القواط الجوية "الشام 14" والتي يقع بجوار الداروي الاقليمي اتجاه الولايات دالين

فرض القواط الجوية مشروع مستقبل مصر. بإحداثيات (E: 574977.019 , N: 802612.237)

والتي تم اعتماده للتوريد بالمشروع بقاها على الاختبارات التي تمت بجامعة القاهرة على العينات المأخوذة من

المعبر عليه وجاءت مطابقة لمواصفات المشروع.

ويكفي المسافة بين موقع المعبر عليه ومختلف القطاع في 34.5 كم طبقا للمسار (متمم من المعبر حتى

الاقليمي - الدوران لتغلب - الداروي الاقليمي - على داخل حتى مختلف القطاع)

- علما بان مسافة العلق الترابي هي 2 كم ضمن مسافة المعبر عليه.

وعليه لا مانع من التوريد من المعبر عليه

وألقت المحضر على ذلك
-المحضر:-

5- م / محمد سليمان شوي

4- م / مختار احمد عبد العال

3- م / خالد مصطفى بئر

2- م / احمد محمد القاضي

1- م / كريم محمد زين


التوقيع:
م / محمد سليمان شوي
م / مختار احمد عبد العال
م / خالد مصطفى بئر
م / احمد محمد القاضي
م / كريم محمد زين

مدير عام المشروعات

م / جهاد محمد سعد

التوقيع / جهاد

بمقتضى
رئيس الإدارة المركزية "المنطقة الاولى"
مهندس /
طارق يوسف الجزار

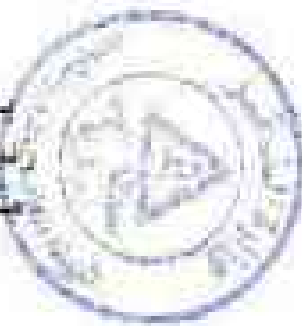












**مشروع أعمال الجسر الناري والأعمال الصاعدة لخط سكة حديد 6 أكتوبر / على مساحة بطول 6.7 كم
في المنطقة من كم 28 وحتى كم 30 بطول 2 كم .**

الشركة المتقدمة : شركة الاسرائلية للمطاولات العمومية والتوريدات

المستشاري الهندسة : مكتب الاستاذ الدكتور / حسن مهدي

بمقر المكتب أعمال تحميل وتوريد ونقل التربة منادقة المواصفات وتشغيلها باستخدام آلات القسوية لاستبدال المصبوب التصميمي التكوين الجسر الترابي والاكتاف ورشها بالمياه الاسفوتية للوصول الى نسبة الرطوبة المطلوبة وذلك الجيد بالهياكل للوصول الى كلفة جولة لا تقل عن 95 % من الكثافة الجافة القصوى ويتم التنفيذ طبقا للمناسيب التصميمية والقطاعات العرضية النموذجية والرسومات التفصيلية المعتمدة والبريد بجميع مداخلاته طبقا لاصول الصاعدة والشروط وكراسة الشروط ومواصفات الخاصة بسكة حديد مصر وتعليمات المهندسي المشرف . السعر يشمل قيمة المادة المحمورة مع قيام الشركة المتقدمة بتقديم ما يلزم من الجهات الرسمية المعتمدة المسترفة عن المخازن . (على الاقل نسبة تحميل كاليفورنيا عن 10 %) للجزء السفلي يتم احتساب علاوة 1.65 جنيه لكل 1 كم زيادة وذلك حتى مسافة نقل 100 كم و 1.45 جنيه لكل 1 كم زيادة عن مسافة نقل 100 كم .	2-2
--	------------

مستخلص جازي 1 عقد رقم 2024\998

البيان	الوحدة	الكمية
الكمية السابقة عقد رقم 2024\2023\1677	م3	69940
الكمية الحالية عقد رقم 2025\2024\998	م3	36667
الكمية الاجمالية	م3	133259
الكمية المتبقية	م3	26652

استشاري الهندسة

الشركة المتقدمة

التوقيع : 
 

المهندس احمد محمد محمد
قيود ١٥ / ١٤٣٦
مجلد ٩١٤١٦٢٨٨٤

التوقيع : 
 



الهيئة العامة للطرق والكباري

المنطقة المركزية الاولى

مشروع الشاء خط سكة حديد ٦ اكتوبر - بني سلامة بطول ٦٧ كم

في المسافة من كم ٢٨+٠٠٠ الى ٣٠+٠٠٠ بطول ٢ كم

بيان معدات الشركة المنفذة :- الاماراتية للمقاولات العمومية والتوريدات

م	المعدات المتواجدة بالمواقع	الكمية
1	بلدوزر	1
2	جيب	2
3	هريس الرية	2
4	موزعات مياة	2
5	عربة قلاب	20
6	رافع الرية (لودر)	2

استشاري الهيئة

د. خالد
م. س. م. م.

الشركة المنفذة

الشركة المنفذة
م. م. م. م.
م. م. م. م.
م. م. م. م.

الهيئة العامة للطرق والكباري

المنطقة المركزية الاولى

مشروع البناء لخط سكة حديد ٦ اكتوبر حتى سلامة بطول ٦٧ كم

في المسافة من كم ٢٨+٠٠٠ الى ٣٠+٠٠٠ بطول ٢ كم

هيكل الشركة المنفذة :- الاماراتية للمقاولات العمومية والتوريدات

م	الاسم	الوظيفة	عدد سنوات الخبرة
1	وليد عبدالرحيم عبدالعزيز	مدير المشروع	22
2	محمد سالم	مدير المكتب الفني	5
3	محمود عبدالله فاضل	مكتب فني	3
4	عبد الرحمن حسين	مدير السلامة الوقائية	5
5	حسام سعيد رمضان	شيفر جودة	8
6	عبدان شافين	مساح	10
7	محمود نجر الدين	مهندس تخطيط وبرمجة زمنية	5
8	محمود البكري	مهندس تنفيذ	5
9	ابراهيم يوسف زعلول	مساح	3
10	محمود خالد	محاسب	4
11	احمد عبدالمعز	مساعد مساح	2

استشاري الهيئة

٢٠٢٤


شركة المنفذة

شركة المنفذة

CO/CH/201 1, 2

3570485


وليفة تأمين جميع الخطوط المقاولين

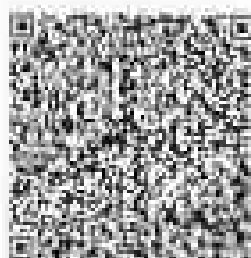[illegible][illegible]




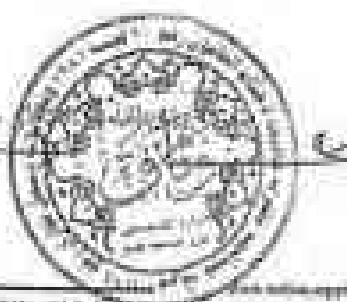









































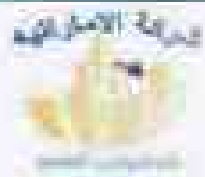

SHAKER
Engineering & Construction




Company:	الجهة الممولة للمشروع
----------	-----------------------












Company: الشركة العامة







ملاحظات:

ملاحظات:

ملاحظات:

ملاحظات:

مركز بحوث وتطوير الهندسة المدنية - جامعة القاهرة - مصر

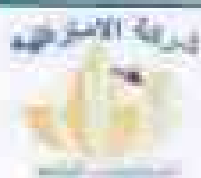

الجمعية المصرية
للمهندسين الإنشائيين

Company:

الجمعية المصرية للمهندسين الإنشائيين

تاريخ الفحص
14-02-14

نوع البنية
4.3

من السنة
20-200
إلى سنة
20-200

الطول
320
مساحة المقطع
15078

الموقع	1	2	3	4	5	6




14-02-14

14-02-14

   	
BROCTOR TEST	







مختبر الجيوتقنية

21-21-2024

مختبر الجيوتقنية

21-21-2024

			
---	---	---	---











					




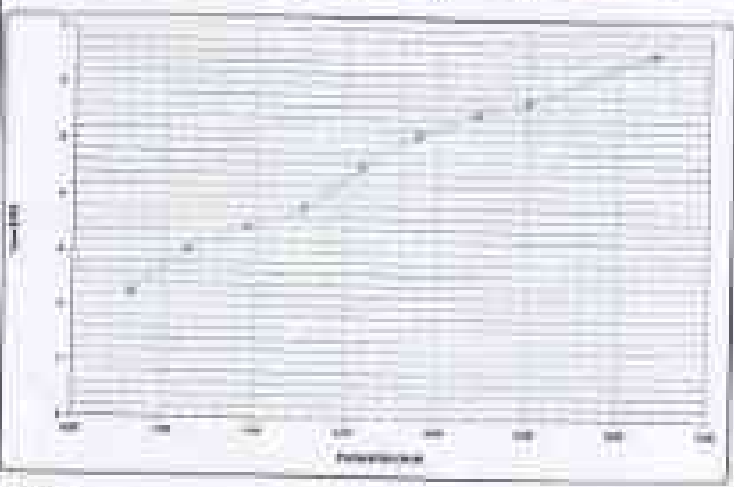






Coarse & Fine Aggregate Grading - ASTM C-136 & AASHTO-T27

منطقة الاختبار	From st. 26+000 To st. 30+000
Level	طريق

التاريخ	26/12/2023
---------	------------

نتائج الاختبار

النسبة %	النسبة %	وزن الحبيبات المتبقية	وزن الحبيبات التي تمر بالشاشة	حجم الفتحة (mm)	الوزن g/mm
100.00%	1.00%	0	0	3"	76.2
100.00%	1.30%	0	0	2.5"	63.5
100.00%	0.00%	0	0	2"	50.8
98.70%	1.00%	200	200	1.5"	37.5
91.02%	6.10%	400	100	1"	25
86.71%	5.27%	800	200	3/4"	19
87.32%	11.00%	900	200	1/2"	12.7
65.30%	14.61%	1040	100	3/8"	9.5
75.00%	24.44%	1740	700	# 4	4.75
75.00%			5380	المرور من الشاشة # 4	
			7120	وزن الحبيبات التي تمر بالشاشة	
			800	وزن الحبيبات التي تحت الشاشة	
61.4%	38.6%	94	94	# 10	1.75
29.8%	70.5%	305	211	# 40	0.425
12.4%	87.6%	415	415	# 200	0.075
L.L = 10	P.L = 10	P.I = 4	نسبة اللدونة		
Max. = 40		Max. = 10			

A-1-B	التصنيف
--------------	---------

Notes:

Q.C. Eng. Lab

[Signature]

Consultant Eng.


Station:	From pt. 25+000 To pt. 26+000	محطة:	محطة 25+000
Level:		محطة:	محطة 26+000





































		1	2	
--	--	---	---	---	---	---	---	---	---	---	----	----	-----	-----	

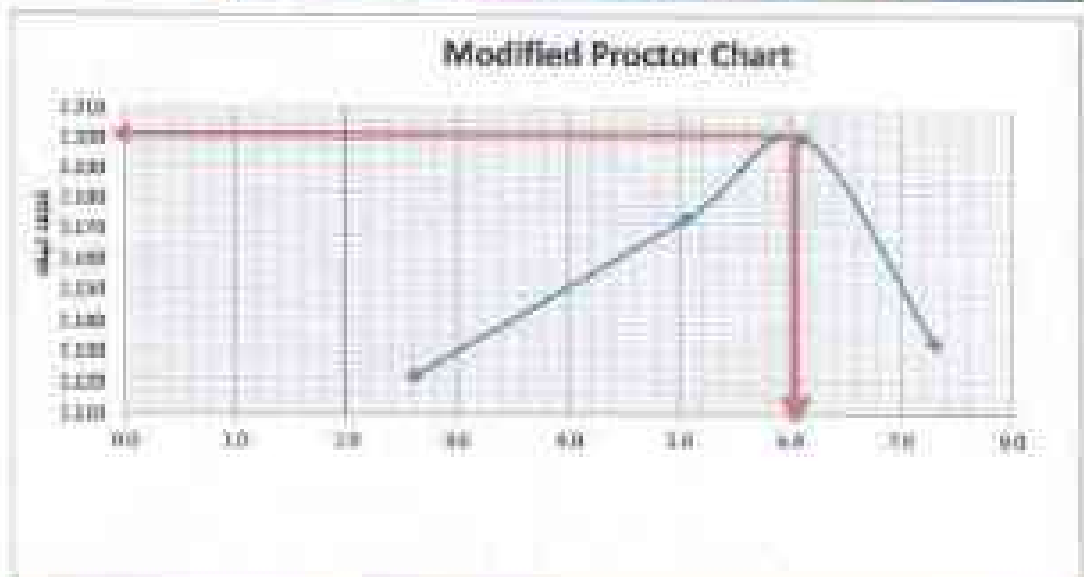










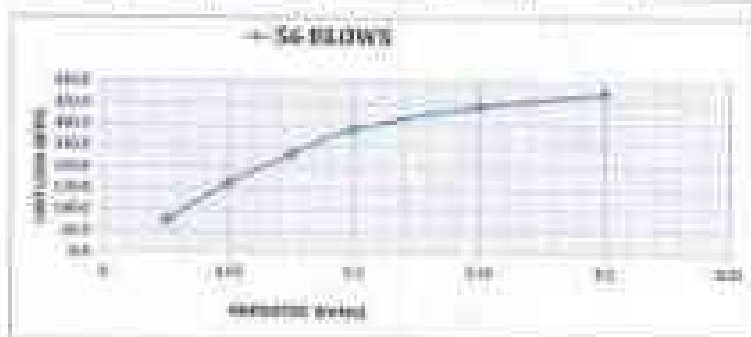

For lower	• 20%			
For lower	• 60%			




26

100


100



---	---

مستطابقاً


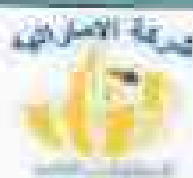













مبلغ الميزانية المتبقية						























			

Sample Company	المعالمية 2	Specimen		

Weight of sample mold	997.6	W ₁ (Dry Sample)	1.285
Water Volume	134.3	Water content %	4

Sample	1	2	3	4	5
Wt. of Mold + soil	1006.2	1000.1	1007.9	1008.8	1007.9
Wt. of 25 mm	40.6	40.3	40.4	40.3	40.6
Wt. Sample	965.6	959.8	967.5	968.5	967.3


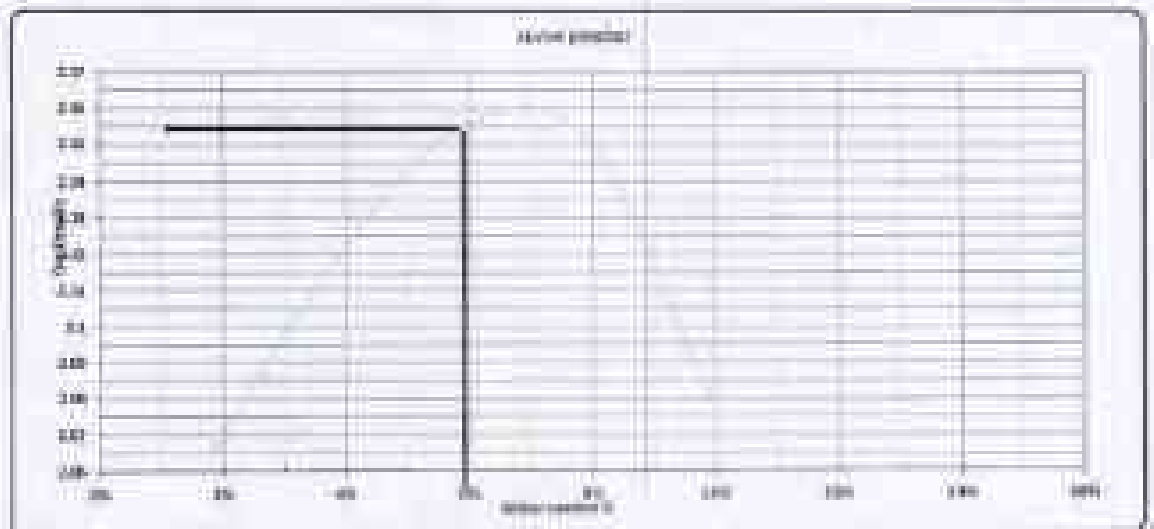

المعالمية 2

11/5/2024









PARTICLE SIZE DISTRIBUTION OF SOIL

مركز البحوث والدراسات
مركز البحوث والدراسات

TESTING DATE	21/2/2024				

تصنيف التربة الخرج	ل.ح	ل.ح
--------------------	-----	-----

2-Gradient test


A-gradation of bulk materials				SAMPLE WEIGHT (g)		SIEVE SIZE		SIF	Sieve class
sieve size	2	1.2	1	40	20	10	4.75		
(g)Mass retained	0.0	0.0	0.0	0.0	0.0	0.0	0.0		not classify
(g)Cumulative retained	0.0	0.0	0.0	0.0	0.0	0.0	0.0		A-1+
Cumulative Retained %	0.0	0.0	0.0	0.0	0.0	0.0	0.0		
Cumulative Passing %	100.0	100.0	100.0	100.0	100.0	100.0	100.0		

B-Sub material gradation				SIF OF 60-100%		SIF OF 100-100%		SIF
sieve size	10	40	200					
(g)Cumulative Retained	107.00	344.00	473.00					
Cumulative Retained %	27.4	86.5	100.0					
Cumulative Passing %	72.6	13.5	0.0					

C-General analysis

sieve size	2	1.2	1	30	10	5	4.75	2.0	0.85	0.425
(g)Mass retained	0.0	0.0	0.0	0.0	0.0	0.0	0.0	0.0	0.0	0.0
Cumulative Retained %	0.0	0.0	0.0	0.0	0.0	0.0	0.0	0.0	0.0	0.0
Cumulative Passing %	100.0	100.0	100.0	100.0	100.0	100.0	100.0	100.0	100.0	100.0

ATTENDING LIMITS	ILLUINOIS UNIT	OF PLASTIC UNIT	OF PLASTIC INDEX
	24.00	18.00	8.00
	40% (الحد الأدنى)	10% (الحد الأدنى)	10% (الحد الأدنى)
Observer	مركز البحوث والدراسات		Observer

 

Handwritten signature and stamp of the observer


مشروع إنشاء الجسر القوي لخط سكة حديد 7 أكتوبر - د. ب. سيدي بصلواتي 16 كم



SHAKER



مركز الدراسات والبحوث
في النقل والبنية التحتية

Company:

شركة سكاير

تاريخ التعاقد	ملاحظات	25+000	من محطة
22-02-20	-	30+000	في المحطة

الطول	مقطع العرض	15007
-------	------------	-------



المقطع العرض						

ملاحظات

توقيع المهندس

توقيع المهندس

2020/02/22

ملاحظات

شبكة جاري ١ (٢٠٢٤-١٠-١٥)

POINT	EAST	NORTH	Z	CODE
1	584213.03	815453.736	123.678	r
2	584209.849	815454.882	122.817	r
3	584209.523	815451.256	123.318	r
4	584209.367	815448.661	123.56	r
5	584212.491	815447.449	123.879	r
6	584212.614	815443	124.155	r
7	584213.247	815438.993	124.001	r
8	584212.899	815436.27	123.426	r
9	584215.072	815436.1	124.467	r
10	584214.933	815432.497	124.563	r
11	584212.711	815432.922	123.447	r
12	584210.145	815433.31	122.543	r
13	584210.073	815427.881	122.565	r
14	584211.993	815427.889	123.531	r
15	584214.615	815427.548	124.551	r
16	584214.438	815424.041	124.575	r
17	584211.856	815424.446	123.465	r
18	584210.016	815424.668	122.528	r
19	584210.308	815417.371	122.737	r
20	584214.363	815417.092	124.652	r
21	584214.016	815409.59	124.666	r
22	584211.957	815409.975	123.554	r
23	584210.296	815409.9	122.729	r
24	584209.722	815402.766	122.753	r
25	584211.784	815402.909	123.732	r
26	584213.851	815402.787	124.737	r
27	584213.399	815396.635	124.876	r
28	584211.818	815396.861	123.889	r
29	584209.643	815396.98	122.82	r

مختار
مختار
مختار

POINT	EAST	NORTH	Z	CODE
30	584209.529	815388.68	122.971	r
31	584211.571	815388.722	124.05	r
32	584213.108	815388.607	124.881	r
33	584212.723	815380.096	124.934	r
34	584211.249	815380.19	123.995	r
35	584209.383	815380.195	123.122	r
36	584209.182	815371.27	123.215	r
37	584211.381	815371.609	124.273	r
38	584212.731	815371.543	125.043	r
39	584212.287	815361.295	125.192	r
40	584211.009	815361.484	124.376	r
41	584208.864	815361.359	123.374	r
42	584208.163	815352.317	123.432	r
43	584210.866	815352.695	124.615	r
44	584212.044	815352.71	125.262	r
45	584211.932	815344.485	125.319	r
46	584210.661	815344.534	124.587	r
47	584208.985	815344.767	123.71	r
48	584208.604	815333.75	123.839	r
49	584210.454	815333.906	124.688	r
50	584211.668	815333.97	125.418	r
51	584211.082	815320.365	125.417	r
52	584209.758	815320.441	124.635	r
53	584208.55	815320.426	124.128	r
54	584208.726	815308.572	124.417	r
55	584211.184	815308.348	125.683	r
56	584211.282	815297.745	125.986	r
57	584208.946	815297.558	124.691	r
58	584209.189	815286.618	124.971	r
59	584211.24	815286.323	126.019	r

POINT	EAST	NORTH	Z	CODE
60	584210.822	815277.434	126.069	r
61	584208.692	815277.755	125.196	r
62	584208.236	815267.578	125.417	r
63	584209.793	815267.445	126.177	r
64	584210.212	815258.777	126.35	r
65	584208.592	815258.825	125.68	r
66	584208.611	815258.816	125.668	r
67	584209.225	815250.907	125.778	r
68	584210.32	815250.742	126.303	r
69	584209.153	815243.307	125.954	r
70	584211.478	815243.081	126.327	r
71	584211.29	815234.516	126.437	r
72	584208.079	815234.647	126.124	r
73	584208.129	815224.938	126.328	r
74	584210.933	815225.023	126.55	r
75	584210.972	815215.205	126.832	r
76	584208.159	815215.092	126.578	r
77	584208.403	815203.612	126.868	r
78	584211.04	815203.807	127.112	r
79	584210.876	815189.128	127.323	r
80	584210.901	815189.13	127.305	r
81	584209.226	815188.969	127.182	r
82	584211.879	815083.311	129.722	r
83	584211.327	815095.108	129.53	r
84	584210.215	815103.865	129.205	r
85	584213.667	815110.463	129.986	r
86	584211.501	815111.779	129.082	r
87	584211.158	815120.102	128.799	r
88	584213.697	815120.315	129.973	r
89	584212.874	815127.433	129.355	r

POINT	EAST	NORTH	Z	CODE
90	584210.742	815127.89	128.536	r
91	584210.491	815137.619	128.338	r
92	584212.859	815137.675	129.581	r
93	584214.281	815138.071	130.247	r
94	584212.875	815147.003	129.375	r
95	584210.646	815147.612	128.008	r
96	584210.319	815158.232	127.904	r
97	584213.136	815158.78	129.476	r
98	584213.495	815168.28	129.497	r
99	584210.344	815169.859	127.584	r
100	584210.339	815178.276	127.338	r
101	584213.349	815178.55	129.024	r
102	584214.101	815188.757	129.278	r
103	584210.987	815190.496	127.289	r
104	584211.031	815200.821	127.157	r
105	584213.699	815201.137	128.642	r
106	584213.981	815214.568	128.606	r
107	584210.908	815214.96	126.826	r
108	584210.935	815224.2	126.549	r
109	584214.275	815224.253	128.49	r
110	584211.27	815234.026	126.421	r
111	584211.715	815245.852	126.326	r
112	584215.363	815246.401	128.42	r
113	584215.301	815257.634	128.239	r
114	584215.136	815257.994	128.123	r
115	584211.928	815272.403	126.224	r
116	584215.683	815272.749	128.256	r
117	584215.381	815284.405	127.802	r
118	584212.222	815284.577	126.055	r
119	584212.774	815302.375	125.947	r

POINT	EAST	NORTH	Z	CODE
120	584216.804	815302.268	128.084	r
121	584216.905	815315.703	127.775	r
122	584213.27	815315.998	125.806	r
123	584213.64	815327.902	125.733	r
124	584217.533	815327.878	127.883	r
125	584217.726	815338.349	127.597	r
126	584214.055	815340.162	125.653	r
127	584214.139	815348.561	125.558	r
128	584218.12	815347.96	127.796	r
129	584217.836	815360.829	127.313	r
130	584214.707	815362.605	125.45	r
131	584215.292	815376.12	125.334	r
132	584219.777	815388.694	127.463	r
133	584216.061	815390.733	125.245	r
134	584216.336	815400.338	125.24	r
135	584220.72	815400.43	127.749	r
136	584220.885	815414.743	127.403	r
137	584217.516	815416.07	125.259	r
138	584217.702	815425.001	125.224	r
139	584221.697	815436.748	127.238	r
140	584217.695	815437.6	125.014	r
141	584218.424	815444.63	125.027	r
142	584216.737	815454.266	124.738	r
143	584214.426	815134.864	130.17	r
144	584255.694	815084.085	129.243	r
145	584255.584	815095.48	129.148	r
146	584256.71	815106.437	128.615	r
147	584258.238	815120.131	128.207	r
148	584258.919	815132.694	128.127	r
149	584260.034	815144.79	127.631	r

POINT	EAST	NORTH	Z	CODE
150	584258.509	815154.702	128.819	r
151	584260.46	815154.762	127.632	r
152	584261.416	815166.475	127.303	r
153	584259.943	815177.17	128.266	r
154	584262.106	815176.907	126.973	r
155	584263.161	815190.587	126.574	r
156	584261.85	815204.426	127.765	r
157	584264.229	815204.535	126.373	r
158	584265.904	815217.706	126.038	r
159	584266.928	815229.21	125.788	r
160	584267.669	815241.844	125.539	r
161	584264.112	815254.931	127.482	r
162	584269.265	815254.412	125.19	r
163	584269.788	815265.672	124.944	r
164	584263.858	815267.093	127.708	r
165	584265.842	815280.096	126.79	r
166	584269.81	815279.491	124.691	r
167	584272.226	815302.397	124.146	r
168	584268.929	815303.079	125.834	r
169	584264.349	815304.116	127.808	r
170	584261.997	815304.573	129.263	r
171	584268.539	815318.482	125.94	r
172	584272.899	815318.584	123.871	r
173	584272.6	815330.083	123.801	r
174	584269.346	815330.623	125.613	r
175	584265.288	815331.586	127.887	r
176	584266.289	815343.192	127.403	r
177	584269.541	815342.81	125.856	r
178	584273.529	815342.727	123.656	r
179	584274.632	815354.783	123.628	r

POINT	EAST	NORTH	Z	CODE
180	584270.941	815356.099	125.71	r
181	584266.345	815356.792	127.531	r
182	584268.141	815370.918	126.794	r
183	584271.062	815370.892	125.792	r
184	584275.285	815371.038	123.469	r
185	584275.811	815388.474	123.364	r
186	584271.905	815389.021	125.487	r
187	584266.974	815389.356	127.573	r
188	584268.712	815402.622	126.616	r
189	584272.344	815402.652	125.341	r
190	584276.194	815402.22	123.274	r
191	584276.561	815422.776	123.126	r
192	584272.233	815423.216	125.504	r
193	584269.091	815433.981	126.821	r
194	584272.598	815433.558	125.493	r
195	584276.842	815433.088	123.093	r
196	584279.295	815453.299	122.999	r
197	584274.301	815452.817	125.195	r
198	584210.81	815072.876	129.887	r
199	584222.45	815071.201	129.93	r
200	584238.95	815068.487	130.283	r
201	584252.486	815066.75	130.397	r
202	584178.584	813783.207	138.567	r
203	584188.654	813783.676	138.607	r
204	584205.233	813782.766	138.531	r
205	584209.784	813784.833	137.712	r
206	584209.029	813773.845	137.756	r
207	584204.81	813773.979	139.098	r
208	584197.393	813773.481	139.256	r
209	584186.445	813772.991	139.248	r

POINT	EAST	NORTH	Z	CODE
210	584177.534	813773.536	139.266	r
211	584176.343	813773.823	138.911	r
212	584173.032	813774.498	137.882	r
213	584171.646	813765.043	137.939	r
214	584175.175	813765.014	138.558	r
215	584177.145	813764.808	139.262	r
216	584184.603	813765.154	139.334	r
217	584197.738	813764.965	139.356	r
218	584204.023	813764.216	139.155	r
219	584206.514	813764.045	138.162	r
220	584208.067	813763.85	137.86	r
221	584209.389	813749.894	137.741	r
222	584206.407	813750.232	137.946	r
223	584203.841	813750.234	139.224	r
224	584195.15	813750.64	139.439	r
225	584185.661	813751.025	139.4	r
226	584176.489	813751.37	139.45	r
227	584175.373	813751.465	139.091	r
228	584173.151	813751.803	138.007	r
229	584171.127	813751.465	137.907	r
230	584170.725	813738.86	137.671	r
231	584175.066	813738.28	139.088	r
232	584182.194	813738.172	139.463	r
233	584195.814	813737.546	139.439	r
234	584203.103	813737.323	139.225	r
235	584206.821	813736.943	137.847	r
236	584208.61	813736.638	137.705	r
237	584208.522	813724.843	137.732	r
238	584206.057	813725.233	137.9	r
239	584203.189	813725.581	139.22	r

POINT	EAST	NORTH	Z	CODE
240	584182.535	813727.944	139.506	r
241	584175.887	813728.593	139.497	r
242	584174.627	813728.759	139.102	r
243	584172.002	813728.728	137.924	r
244	584171.029	813728.968	137.76	r
245	584170.451	813719.723	137.654	r
246	584174.336	813719.342	139.102	r
247	584175.996	813719.285	139.589	r
248	584186.126	813719.528	139.556	r
249	584202.773	813719.167	139.276	r
250	584204.858	813718.793	138.573	r
251	584207.997	813718.727	137.725	r
252	584208.352	813708.008	137.804	r
253	584205.308	813707.685	138.094	r
254	584202.86	813707.745	139.229	r
255	584191.153	813708.226	139.53	r
256	584175.459	813708.332	139.603	r
257	584171.923	813708.246	138.077	r
258	584170.088	813708.699	137.865	r
259	584172.392	813697.464	138.335	r
260	584175.302	813697.117	139.465	r
261	584187.798	813697.119	139.556	r
262	584205.147	813694.835	138.233	r
263	584206.916	813694.488	137.977	r
264	584203.308	813684.693	138.139	r
265	584190.875	813686.252	138.447	r
266	584174.339	813688.436	138.477	r
267	584172.747	813688.664	138.243	r
268	584212.005	813856.223	136.395	r
269	584209.346	813856.345	136.829	r

POINT	EAST	NORTH	Z	CODE
270	584197.915	813858.036	136.928	r
271	584182.671	813860.013	137.056	r
272	584172.041	813860.277	136.809	r
273	584172.024	813871.272	136.398	r
274	584174.588	813871.062	136.932	r
275	584189.371	813870.271	136.943	r
276	584201.842	813868.748	136.94	r
277	584211.142	813867.941	136.854	r
278	584212.906	813867.751	135.951	r
279	584214.695	813880.781	135.622	r
280	584212.327	813881.392	136.822	r
281	584201.182	813882.956	136.892	r
282	584187.981	813885.263	136.898	r
283	584174.931	813887.167	136.906	r
284	584171.691	813887.532	135.9	r
285	584171.63	813900.906	135.502	r
286	584175.519	813901.763	136.905	r
287	584186.757	813900.528	136.97	r
288	584200.286	813900.717	136.88	r
289	584213.63	813901.254	136.858	r
290	584216.877	813901.293	135.155	r
291	584217.749	813913.803	134.91	r
292	584201.085	813914.737	136.979	r
293	584187.255	813915.565	137.145	r
294	584175.537	813916.975	137.065	r
295	584171.665	813917.834	134.897	r
296	584171.93	813933.14	134.748	r
297	584176.598	813933.147	136.988	r
298	584186.534	813933.373	137.312	r
299	584199.685	813934.067	137.145	r

POINT	EAST	NORTH	Z	CODE
330	584204.916	814008.584	136.754	r
331	584214.682	814008.638	136.661	r
332	584218.423	814008.591	136.157	r
333	584222.181	814008.459	134.328	r
334	584221.78	814021.095	134.468	r
335	584218.47	814022.438	136.174	r
336	584177.879	814026.714	134.959	r
337	584174.833	814026.559	133.622	r
338	584175.664	814043.163	133.553	r
339	584179.264	814042.835	135.417	r
340	584181.026	814042.911	136.304	r
341	584220.037	814045.012	136.049	r
342	584223.019	814044.258	134.572	r
343	584223.434	814057.939	134.59	r
344	584219.915	814064.458	136.05	r
345	584181.476	814068.444	136.097	r
346	584176.571	814068.34	133.372	r
347	584177.468	814086.586	133.407	r
348	584180.681	814086.391	135.085	r
349	584183.347	814086.092	136.445	r
350	584221.783	814087.571	136.067	r
351	584178.281	814101.457	133.435	r
352	584180.607	814101.347	134.871	r
353	584184.144	814100.514	136.411	r
354	584222.377	814099.956	135.915	r
355	584225.314	814100.444	134.325	r
356	584225.568	814117.056	134.231	r
357	584222.181	814117.591	135.88	r
358	584183.989	814121.191	136.297	r
359	584181.393	814121.452	134.872	r

POINT	EAST	NORTH	Z	CODE
360	584179.335	814171.572	133.534	r
361	584179.979	814138.118	133.638	r
362	584182.566	814137.976	135.212	r
363	584223.34	814136.509	135.691	r
364	584226.615	814136.824	133.989	r
365	584226.411	814156.217	133.997	r
366	584222.738	814156.437	135.691	r
367	584184.41	814159.03	136.17	r
368	584180.292	814158.847	133.843	r
369	584181.726	814179.408	134.007	r
370	584184.375	814179.217	135.396	r
371	584185.745	814178.885	136.085	r
372	584222.956	814179.573	135.673	r
373	584225.619	814179.845	134.048	r
374	584225.415	814199.209	134.187	r
375	584222.115	814199.528	135.761	r
376	584186.581	814201.985	136.04	r
377	584183.351	814201.858	134.365	r
378	584185.41	814218.107	134.652	r
379	584188.286	814217.829	135.968	r
380	584224.076	814217.925	134.568	r
381	584223.025	814235.891	135.019	r
382	584188.245	814237.054	135.279	r
383	584189.384	814254.719	136.02	r
384	584221.568	814266.362	136.15	r
385	584206.723	814267.429	136.655	r
386	584191.224	814268.325	136.551	r
387	584224.566	815454.436	128.551	r
388	584235.31	815451.799	129.574	r
389	584242.865	815451.135	129.572	r

POINT	EAST	NORTH	Z	CODE
390	584251.408	815450.213	129.598	r
391	584258.82	815448.999	129.605	r
392	584264.498	815448.336	129.398	r
393	584265.695	815448.494	128.918	r
394	584265.77	815441.747	129.1	r
395	584264.571	815441.388	129.414	r
396	584254.34	815440.178	129.489	r
397	584243.15	815439.561	129.547	r
398	584226.122	815438.223	129.393	r
399	584224.277	815438.406	128.793	r
400	584223.556	815429.472	128.943	r
401	584226.377	815425.034	129.469	r
402	584240.319	815424.29	129.568	r
403	584252.011	815422.826	129.484	r
404	584263.719	815423.127	129.416	r
405	584265.316	815422.998	129	r
406	584264.878	815405.877	129.163	r
407	584262.613	815405.215	129.486	r
408	584250.45	815404.794	129.577	r
409	584236.599	815404.57	129.598	r
410	584224.229	815405.255	129.507	r
411	584222.632	815405.409	129.02	r
412	584222.324	815395.921	129.007	r
413	584224.611	815396.216	129.539	r
414	584237.12	815396.358	129.637	r
415	584249.023	815395.932	129.603	r
416	584262.997	815395.393	129.522	r
417	584264.693	815395.035	129.172	r
418	584264.419	815383.59	129.202	r
419	584262.175	815383.581	129.575	r

POINT	EAST	NORTH	Z	CODE
420	584248.195	815384.357	129.641	r
421	584236.018	815384.74	129.671	r
422	584223.324	815385.627	129.553	r
423	584221.638	815376.657	129.184	r
424	584223.729	815376.708	129.652	r
425	584222.747	815376.25	129.658	r
426	584234.592	815378.433	129.687	r
427	584247.824	815376.766	129.664	r
428	584262.666	815375.264	129.59	r
429	584264.08	815375.318	129.26	r
430	584263.939	815364.474	129.271	r
431	584262.341	815364.508	129.643	r
432	584250.806	815366.179	129.707	r
433	584236.975	815366.781	129.773	r
434	584222.495	815367.57	129.706	r
435	584221.266	815367.793	129.205	r
436	584220.829	815356.919	129.31	r
437	584222.015	815356.871	129.762	r
438	584234.419	815356.901	129.806	r
439	584248.808	815355.781	129.768	r
440	584262.082	815355.16	129.73	r
441	584263.78	815355.296	129.298	r
442	584263.548	815346.16	129.398	r
443	584261.858	815346.485	129.807	r
444	584249.921	815348.656	129.782	r
445	584234.868	815348.314	129.859	r
446	584221.852	815348.347	129.824	r
447	584220.543	815348.376	129.359	r
448	584220.318	815336.741	129.355	r
449	584221.419	815336.691	129.877	r

POINT	EAST	NORTH	Z	CODE
450	584233.426	815338.957	129.902	r
451	584247.046	815337.232	129.807	r
452	584261.534	815335.43	129.84	r
453	584263.155	815335.443	129.42	r
454	584262.799	815324.184	129.352	r
455	584261.234	815324.065	129.883	r
456	584248.408	815324.858	129.87	r
457	584233.261	815325.306	129.954	r
458	584221.308	815326.742	129.879	r
459	584219.956	815326.912	129.429	r
460	584219.731	815316.778	129.504	r
461	584220.983	815316.626	129.87	r
462	584233.152	815318.33	129.989	r
463	584248.556	815316.185	129.873	r
464	584260.748	815315.319	129.896	r
465	584262.296	815315.376	129.47	r
466	584262.074	815304.766	129.381	r
467	584260.514	815304.78	129.965	r
468	584246.507	815305.886	129.906	r
469	584232.866	815306.528	129.99	r
470	584220.693	815307.514	129.905	r
471	584219.149	815307.453	129.496	r
472	584219.247	815296.711	129.613	r
473	584220.485	815296.636	129.983	r
474	584233.68	815296.726	130.021	r
475	584247.211	815295.83	129.992	r
476	584259.933	815295.159	130.002	r
477	584261.611	815295.435	129.502	r
478	584261.475	815284.601	129.568	r
479	584259.713	815284.723	130.005	r

POINT	EAST	NORTH	Z	CODE
480	584247.833	815285.914	130.06	r
481	584236.562	815288.058	130.069	r
482	584219.522	815286.128	129.993	r
483	584218.37	815286.521	129.3	r
484	584217.98	815276.745	129.476	r
485	584219.119	815276.63	130.038	r
486	584233.229	815276.512	130.062	r
487	584246.084	815275.686	130.086	r
488	584260.443	815275.301	129.978	r
489	584261.782	815275.488	129.494	r
490	584260.54	815264.073	129.919	r
491	584261.623	815264.121	129.281	r
492	584246.725	815263.999	130.108	r
493	584232.728	815264.76	130.121	r
494	584218.854	815266.205	130.147	r
495	584217.908	815266.379	129.602	r
496	584217.65	815256.794	129.673	r
497	584218.665	815256.732	130.19	r
498	584233.147	815257.591	130.155	r
499	584246.127	815257.179	130.154	r
500	584259.015	815256.428	130.1	r
501	584260.715	815256.222	129.696	r
502	584260.731	815245.442	129.642	r
503	584258.813	815245.303	130.11	r
504	584245.389	815245.969	130.201	r
505	584231.948	815245.345	130.235	r
506	584218.286	815245.789	130.171	r
507	584217.181	815245.921	129.648	r
508	584216.955	815236.698	129.646	r
509	584218.016	815236.623	130.183	r

POINT	EAST	NORTH	Z	CODE
510	584231.236	815236.796	130.309	r
511	584244.515	815236.834	130.251	r
512	584258.626	815235.773	130.176	r
513	584260.178	815235.771	129.698	r
514	584258.466	815222.459	130.173	r
515	584259.567	815222.567	129.651	r
516	584245.33	815223.129	130.323	r
517	584232.945	815224.213	130.336	r
518	584217.443	815225.52	130.296	r
519	584217.414	815225.538	130.294	r
520	584217.44	815225.518	130.282	r
521	584216.36	815225.634	129.743	r
522	584216.265	815216.827	129.759	r
523	584217.343	815216.728	130.298	r
524	584231.777	815216.63	130.374	r
525	584244.505	815215.712	130.334	r
526	584258.228	815215.269	130.223	r
527	584259.302	815215.232	129.768	r
528	584258.91	815205.203	129.727	r
529	584257.737	815204.762	130.264	r
530	584242.901	815205.158	130.366	r
531	584228.909	815205.006	130.445	r
532	584216.88	815205.653	130.346	r
533	584215.915	815205.802	129.793	r
534	584215.73	815196.757	129.882	r
535	584216.777	815196.827	130.405	r
536	584228.689	815197.722	130.468	r
537	584242.758	815196.257	130.407	r
538	584257.532	815195.486	130.414	r
539	584258.482	815195.54	129.798	r

POINT	EAST	NORTH	Z	CODE
540	584257.963	815185.382	129.838	r
541	584256.559	815184.988	130.466	r
542	584245.045	815186.893	130.467	r
543	584230.679	815185.918	130.476	r
544	584216.412	815185.971	130.426	r
545	584215.411	815186.141	129.922	r
546	584215.178	815176.772	129.971	r
547	584216.235	815176.824	130.425	r
548	584230.212	815176.793	130.527	r
549	584244.003	815175.723	130.561	r
550	584256.525	815175.34	130.485	r
551	584257.629	815175.564	129.84	r
552	584257.351	815165.027	129.91	r
553	584255.919	815165.166	130.504	r
554	584242.035	815166.133	130.632	r
555	584230.036	815164.973	130.578	r
556	584215.591	815165.239	130.508	r
557	584214.409	815165.451	130.028	r
558	584214.309	815156.636	130.164	r
559	584215.385	815156.623	130.572	r
560	584228.411	815157.894	130.634	r
561	584243.154	815156.05	130.708	r
562	584255.605	815155.375	130.552	r
563	584257.005	815155.612	129.96	r
564	584256.625	815143.862	129.975	r
565	584255.339	815143.529	130.659	r
566	584240.004	815144.961	130.717	r
567	584227.74	815145.543	130.706	r
568	584215.089	815146.499	130.629	r
569	584213.921	815146.506	130.134	r

POINT	EAST	NORTH	Z	CODE
570	584213.752	815136.576	130.224	r
571	584214.958	815136.714	130.645	r
572	584228.182	815139.351	130.727	r
573	584243.087	815136.803	130.731	r
574	584255.003	815135.416	130.657	r
575	584256.25	815135.736	129.994	r
576	584254.621	815124.249	130.698	r
577	584255.575	815123.832	130.146	r
578	584240.024	815126.13	130.741	r
579	584227.239	815127.018	130.791	r
580	584214.767	815127.917	130.659	r
581	584213.836	815128.053	130.13	r
582	584213.365	815116.742	130.171	r
583	584214.318	815116.684	130.719	r
584	584229.638	815119	130.791	r
585	584242.629	815117.01	130.743	r
586	584254.198	815115.451	130.656	r
587	584255.132	815115.618	130.084	r
588	584254.649	815104.689	129.983	r
589	584253.436	815104.555	130.671	r
590	584238.29	815106.236	130.761	r
591	584225.711	815106.194	130.806	r
592	584214.052	815106.069	130.682	r
593	584213.141	815106.066	130.242	r
594	584212.544	815096.608	130.27	r
595	584213.64	815096.605	130.695	r
596	584231.805	815096.567	130.789	r
597	584244.733	815095.415	130.768	r
598	584253.304	815095.25	130.661	r
599	584254.39	815095.434	130.051	r

POINT	EAST	NORTH	Z	CODE
600	584254.36	815083.844	130.057	r
601	584253.294	815083.798	130.512	r
602	584239.144	815085.002	130.604	r
603	584228.075	815086.004	130.645	r
604	584217.594	815086.892	130.591	r
605	584212.535	815086.297	130.098	r
606	584212.804	815077.902	129.937	r
607	584220.986	815077.991	130.615	r
608	584233.423	815076.22	130.736	r
609	584247.329	815074.939	130.606	r
610	584252.868	815075.352	130.242	r
611	584254.278	815075.188	130.006	r
612	584228.067	815000.302	130.671	r
613	584235.499	814991.981	130.756	r
614	584241.326	814984.74	130.819	r
615	584246.248	814978.973	130.918	r
616	584249.679	814971.857	130.925	r
617	584250.568	814965.42	130.834	r
618	584250.618	814959.6	130.815	r
619	584249.879	814951.224	130.572	r
620	584250.139	814939.093	130.526	r
621	584249.04	814930.021	130.604	r
622	584248.814	814917.387	130.716	r
623	584248.612	814907.042	130.786	r
624	584248.132	814893.523	130.683	r
625	584247.939	814880.872	130.646	r
626	584247.625	814869.091	130.54	r
627	584246.998	814855.628	130.493	r
628	584246.444	814842.959	130.581	r
629	584245.792	814830.093	130.764	r



POINT	EAST	NORTH	Z	CODE
630	584244.726	814814.76	130.751	r
631	584242.534	814802.476	131.035	r
632	584243.179	814787.936	130.957	r
633	584243.715	814775.161	130.889	r
634	584244.344	814761.902	130.809	r
635	584245.424	814748.33	130.805	r
636	584244.111	814732.285	130.778	r
637	584243.279	814718.834	130.7	r
638	584242.517	814705.609	131.121	r
639	584239.663	814696.951	131.107	r
640	584237.734	814688.674	131.233	r
641	584224.076	814689.802	130.676	r
642	584215.666	814684.373	130.589	r
643	584196.861	814688.5	130.128	r
644	584196.765	814697.229	130.048	r
645	584196.883	814708.59	129.941	r
646	584197.515	814722.162	129.918	r
647	584197.821	814737.232	129.68	r
648	584198.455	814749.35	129.818	r
649	584198.758	814765.611	129.829	r
650	584199.196	814777.557	129.74	r
651	584198.446	814789.37	129.76	r
652	584199.168	814802.963	129.627	r
653	584199.707	814814.246	129.644	r
654	584200.237	814825.196	129.443	r
655	584201.011	814838.813	129.355	r
656	584201.464	814851.814	129.319	r
657	584201.666	814864.737	129.318	r
658	584201.756	814876.47	129.395	r
659	584202.385	814891.337	129.526	r
660	584202.967	814904	129.297	r
661	584203.656	814918.727	129.209	r

POINT	EAST	NORTH	Z	CODE
662	584203.793	814925.352	129.119	r
663	584204.33	814933.366	129.125	r
664	584204.498	814941.644	129.314	r
665	584204.715	814951.935	129.283	r
666	584205.425	814963.592	129.286	r
667	584205.933	814977.903	129.471	r
668	584206.145	814988.91	129.605	r
669	584207.203	815002.244	129.908	r
670	584221.84	814988.588	130.364	r
671	584207.749	814987.239	129.743	r
672	584206.988	814970.919	129.517	r
673	584230.424	814967.185	130.435	r
674	584229.261	814949.844	129.947	r
675	584206.505	814948.024	129.484	r
676	584206.111	814933.521	129.541	r
677	584228.948	814932.897	129.724	r
678	584228.022	814917.431	129.765	r
679	584205.238	814917.747	129.624	r
680	584204.623	814902.614	129.631	r
681	584227.159	814900.906	129.823	r
682	584225.799	814883.028	129.972	r
683	584204.014	814884.559	129.746	r
684	584203.699	814867.377	129.696	r
685	584225.492	814866.908	129.944	r
686	584225.169	814850.33	129.951	r
687	584202.912	814851.526	129.775	r
688	584202.459	814837.068	129.793	r
689	584223.882	814836.506	130.044	r
690	584223.317	814817.93	130.128	r
691	584202.005	814816.959	129.939	r



POINT	EAST	NORTH	Z	CODE
692	584201.207	814797.013	130.047	r
693	584222.558	814796.042	130.303	r
694	584221.522	814777.702	130.354	r
695	584200.523	814776.882	130.074	r
696	584199.803	814757.137	130.275	r
697	584221.013	814755.414	130.422	r
698	584219.014	814735.722	130.487	r
699	584199.492	814737.179	130.365	r
700	584198.879	814717.203	130.374	r
701	584219.055	814717.645	130.532	r
702	584218.305	814696.449	130.538	r
703	584198.011	814697.221	130.444	r
704	584213.972	814016.166	137.122	r
705	584205.677	814016.852	137.084	r
706	584193.248	814016.799	136.735	r
707	584181.085	814017.049	136.736	r
708	584183.763	814038.703	137.25	r
709	584193.384	814038.216	137.146	r
710	584202.363	814037.657	137.162	r
711	584214.641	814036.309	137.221	r
712	584215.216	814056.448	137.073	r
713	584206.489	814056.708	137.121	r
714	584197.338	814057.466	137.174	r
715	584185.293	814058.602	137.082	r
716	584185.7	814077.268	137.015	r
717	584193.01	814076.667	137.101	r
718	584204.244	814076.371	136.915	r
719	584215.811	814076.213	136.946	r
720	584216.253	814096.232	136.921	r
721	584208.399	814096.49	136.856	r


POINT	EAST	NORTH	Z	CODE
752	584189.92	814217.302	136.419	r
753	584190.861	814237.115	136.348	r
754	584198.672	814236.784	136.425	r
755	584207.623	814236.714	136.373	r
756	584217.125	814236.272	136.388	r
757	584221.146	814236.236	136.3	r
758	584221.589	814256.604	136.274	r
759	584212.659	814256.743	136.327	r
760	584206.21	814256.759	136.329	r
761	584197.833	814256.655	136.335	r
762	584191.355	814257.217	136.333	r
763	584201.503	814274.588	137.061	r
764	584220.789	814274.342	136.892	r

استشاري المساحة (الدولية للمساحة والخرائط)

الشركة المنفذة (الاماراتية للمقاولات
العمومية والتوريدات)

المهندس / محمد ربيع

المهندس / محمد ربيع

التوقيع / محمد ربيع

التوقيع / محمد ربيع









































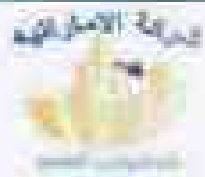
















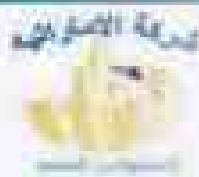































   	

TESTING DATE	13-11-2024	Station	54+950	25+000
LOCATION	الكويرة	Station	50+000	34+000
TEST CATEGORY	الامتدادية	Test Station		

Weight of empty mold	845.2	MAX Dry Density	2.17%
Mold Volume	214.3	Moisture content %	4

Test No.	1	2	3	4	5


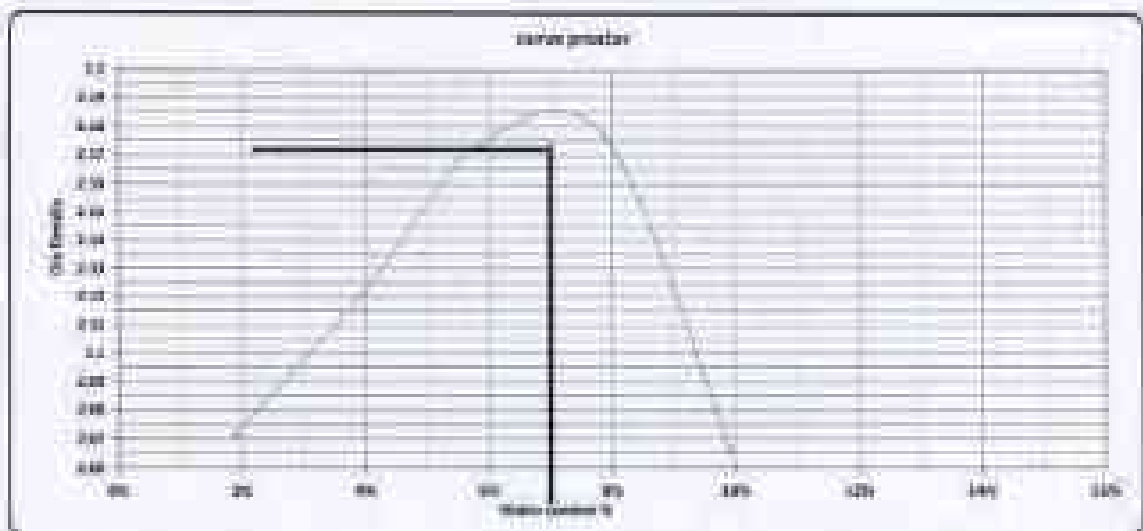

مختبر المياه

D. F. R.

مختبر التربة

D. F. R.

			
---	---	---	---

PARTICLE SIZE DISTRIBUTION OF SOIL

مركز البحوث والتقني
للمياه والكهرباء والبيئة

TESTING DATE:	15/2/2024	ZONE		
LOCATION:	المشرف		20-000	20-000
NAME COMPANY:	البحرانية 2			

1. (Standard) (Standard test)	ANALOG (ANALOG) (ANALOG) Co.		
	المشرف	1.1	1.1

2. (Standard test)


A. gradation of bulk materials				SAMPLE WEIGHT (g)		SIEVE SIZE		gms	Sieve	Sieve Classify	
Sieve size	2	1.2	1	475	75	250	425	750		soil classify	
(g) Mass retained	20.0	0.0	0.0	0.0	0.0	0.0	0.0	0.0		A-1-B	
Percentage Retained	100.0	0.0	0.0	0.0	0.0	0.0	0.0	0.0			
Cumulative Retained %	100.0	0.0	0.0	0.0	0.0	0.0	0.0	0.0			
Cumulative Passing %	0.0	100.0	100.0	100.0	100.0	100.0	100.0	100.0			

B. gradation of bulk materials				WT. OF particle		Sieve Size		gms
Sieve size	15	40	200					
(g) Mass retained	100.00	100.00	100.00					
Cumulative Retained %	100.00	100.00	100.00					
Cumulative Passing %	0.00	0.00	0.00					

C. General gradation				Sieve Size		Sieve Size		Sieve Size		Sieve Size	
Sieve size	2	1.2	1	3/4	1/2	3/8	1/4	1/16	1/32	1/64	1/128
(g) Mass retained	20.0	0.0	0.0	0.0	0.0	0.0	0.0	0.0	0.0	0.0	0.0
Cumulative Retained %	100.0	0.0	0.0	0.0	0.0	0.0	0.0	0.0	0.0	0.0	0.0
Cumulative Passing %	0.0	100.0	100.0	100.0	100.0	100.0	100.0	100.0	100.0	100.0	100.0

ATTERBERG LIMITS	CLAY CONTENT LIMIT	FLUIDITY LIMIT	EXPANSIVE INDEX
	22.00	16.00	6.00
	حد التماسك 40%	حد التماسك 30%	حد التماسك 10%
Comments:			Comments:

Signature: 

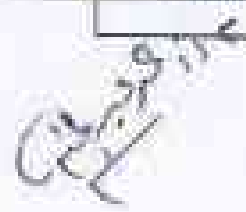Signature: 










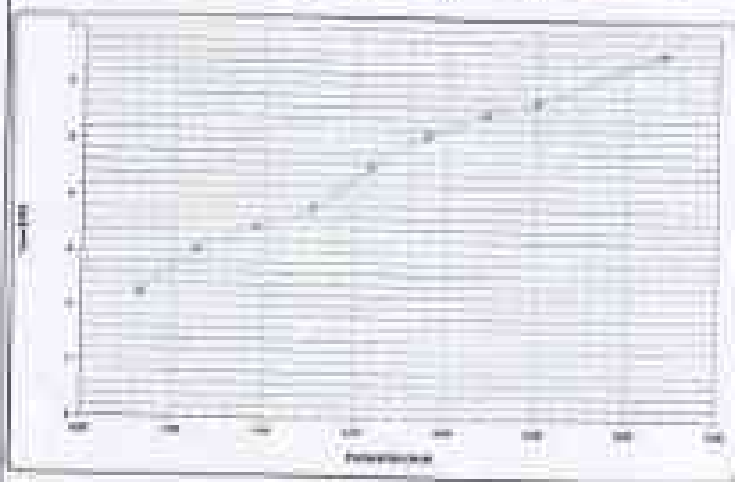


















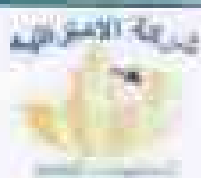













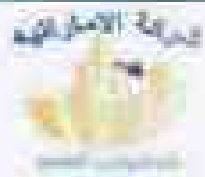

SHAKER
Engineering & Construction


























   	











			










					




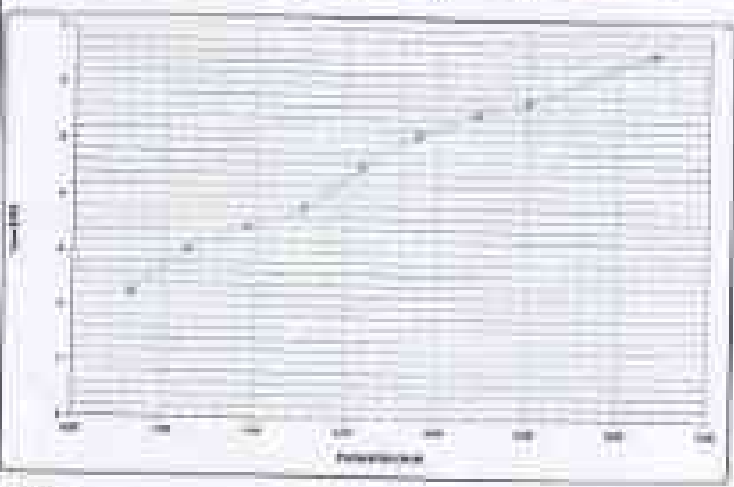









معمل أبحاث هندسة الطرق والمطارات والممرور Highways, Airports and Traffic Engineering Research Lab

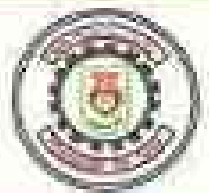

جدول (١) التدرج وحدود التسوية والتدوير والتصفية

مشروع	إنشاء جسر ترابي على خط سكة حديد ٦ أكتوبر إلى سلامة بطول ٦٨ كم
المالك	الهيئة العامة للطرق والكباري - وزارة النقل - سكك حديد مصر
المستشارون	شاكر جروب مكتب أ.د. حسن مهدي
نقطة	شركة الإمارات للمقاولات العامة والتوريدات

من حبة	من حبة	من حبة	من حبة	من حبة	الامتزاز
٢٨٠٩٤٠ إلى ٣٠٠٠٠٠ حبة (٧٥-)	٢٨٠٩٤٠ إلى ٣٠٠٠٠٠ حبة (٧٥-)	٢٨٠٩٤٠ إلى ٣٠٠٠٠٠ حبة (٧٥-)	٢٨٠٩٤٠ إلى ٣٠٠٠٠٠ حبة (٧٥-)	٢٨٠٩٤٠ إلى ٣٠٠٠٠٠ حبة (٧٥-)	
١٠٠	١٠٠	١٠٠	١٠٠	١٠٠	التحليل المجهلي للسواد العتيق والقوة الرقيقة نسبة لوزن (%)
٩٨	٩٨	٩٨	٩٩	٩٨	١.٥
٩٧	٩٦	٩٦	٩٧	٩٧	١
٩٤	٩٤	٩٤	٩١	٩٥	٥/٣
٩١	٩٣	٩٢	٨٤	٩٢	٢/١
٩٨	٧٤	٧٠	٧٦	٧١	٨/٣
٥٢	٥٧	٥٥	٥١	٥٣	رقم ٤
٣٠	٣١	٢٩	٢١	٢٦	رقم ١٠
٨.٦	٨.٢	٨.٣	١٠.٠	٨.٢	رقم ٢٠٠
حجم التدوير	حجم التدوير	حجم التدوير	حجم التدوير	حجم التدوير	حد التدوير ونحو التدوير - - مجال التدوير (٥%)
A-1-b	A-1-b	A-1-b	A-1-b	A-1-b	تصنيف التربة طبقاً للأشهر



مراجعة
[Signature]

إقرار
[Signature]

رقم الملف: ١٠٠٠٠٠٠٠٠
١/١

١٠٠٠٠٠٠٠٠٠





معمل أبحاث هندسة الطرق والمطارات والمرور Highways, Airports and Traffic Engineering Research Lab



جدول (٢): بروتوكول المعدل ونسبة تحمل كاليفورنيا

مستوى	إنشاء جسر ترابي على خط سكة حديد ٦ أكتوبر إلى سلامة بطول ٦.٨ كم
المالك	الهيئة العامة للطرق والكباري - وزارة النقل - سكة حديد مصر
الامتداد	شاحو جروب مكتب أ.د. حسن مهدي
نوع	شركة الإماراتية للمقاولات العامة والبناءات

الاختبار	من محطة ٢٨+٤٨٠ إلى ٢٨+٧٠٠ محطة (٧٠٠)	من محطة ٢٨+٣٨٠ إلى ٢٨+٧٨٠ محطة (٤٠٠)	من محطة ٢٨+١٢٠ إلى ٢٨+٣٠٠ محطة (١٨٠)	من محطة ٢٩+٠٨٠ إلى ٢٩+٣٠٠ محطة (٢٢٠)	من محطة ٢٩+٧٤٠ إلى ٣٠+٠٠٠ محطة (٢٦٠)
اختبار بروتوكول المعدل	٢,١١٠	٢,١٢٨	٢,١٢٧	٢,١١٧	٢,١١١
- أقصى كثافة جماعية (طن/م ^٣)	٧,١	٧,٣	٦,٧	٧,٠	٦,٥
- نسبة الرطوبة المثلثي (%)	٣٥	٣٣	٤٧	٣٩	٥٢
نسبة تحمل كاليفورنيا (CBR)	-	-	-	-	-
- نسبة تحمل كاليفورنيا (%)	-	-	-	-	-
- الانضغاط (%)	-	-	-	-	-



مراجعة


إشراف

تاريخ: ٢٠٢٠/١١/١٠
١/١


٢٠٢٢/٠١/٠١




ALMANASHY 28+000.00

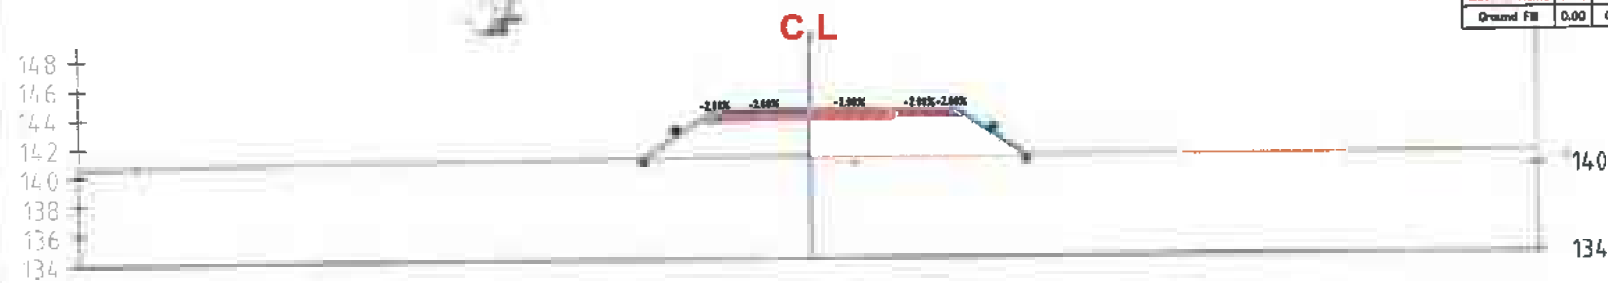

ALMANASHY 28+020.00

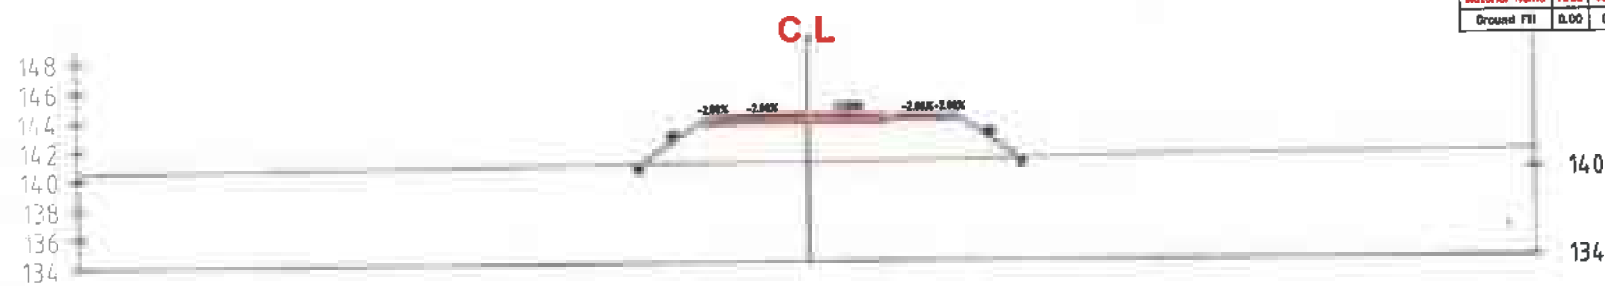

ALMANASHY 28+040.00

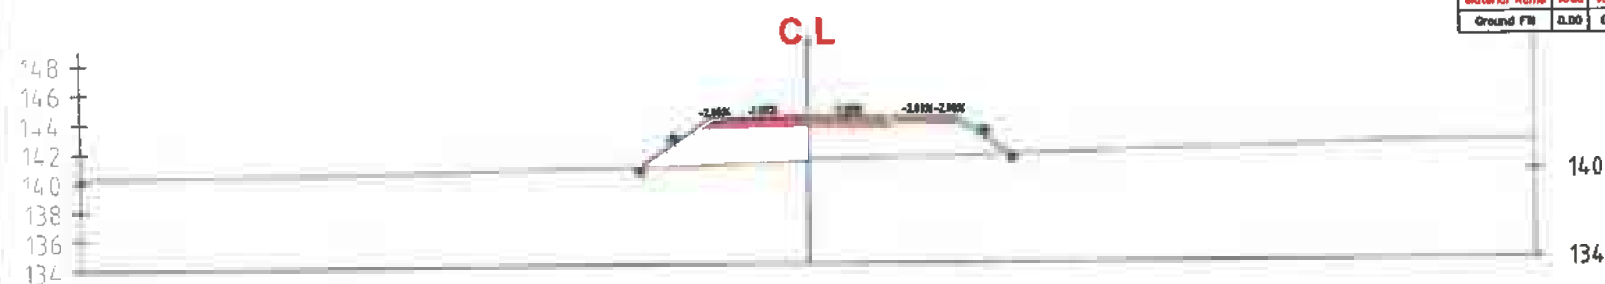

Notes:

SubBallast Depth = 30 cm
PreparedSubgradeDepth=50cm

Legend:

	Natural Ground Level
	Design Level
	Embankment Level
	Fill Hatch
	Cut Hatch
	Prepared Subgrade Hatch
	Prepared Subballast Hatch
	Slope Protection Hatch

Contractor: al emaratia company
Contractor engineer: Eng. Mahmoud abdallah

REV: ISSUED BY: ISSUED FOR: APPROVED BY:

OWNER:

Main Contractor:
General Consultant:

Contractor Consultant:
Contractor Consultant:


SHEET NAME: design-cross sections
28+000 to 30+000
El-manashy - 6 October Railway Project

DWG SCALE: 1:500
DESIGNED BY: PROJECT


PHASE: CHECKED BY: APPROVED BY:

DWG SIZE: A3
SHEET NUMBER: 1


ALMANASHY 28+060.00

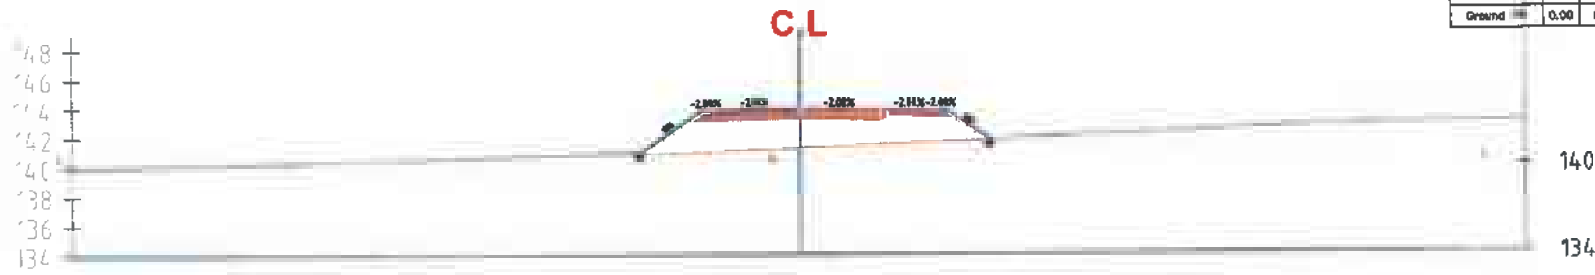

ALMANASHY 28+080.00

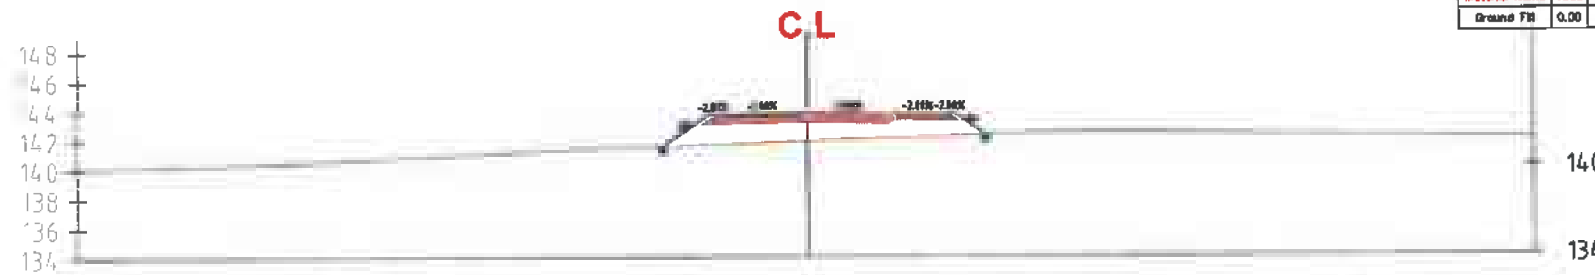

ALMANASHY 28+100.00

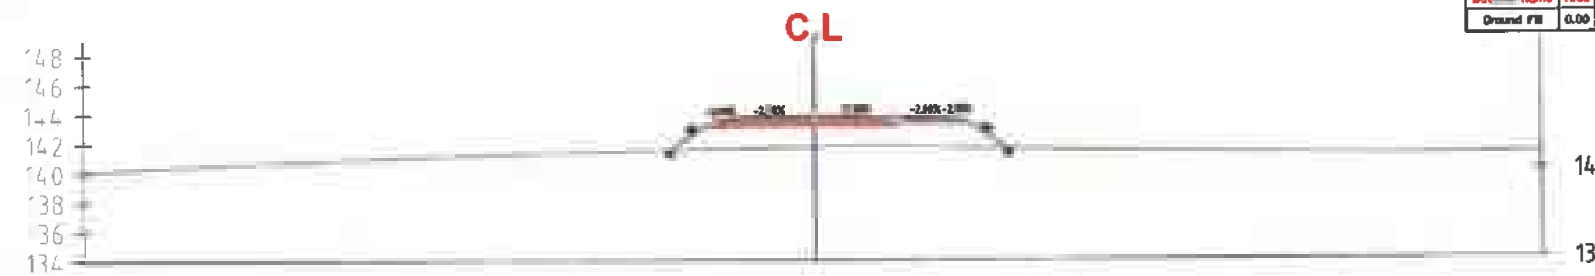

Notes:

SubBallast Depth = 30 cm
PreparedSubgradeDepth=50cm

Legend:

	Natural Ground Level
	Design Level
	Embankment Level
	Fill Hatch
	Cut Hatch
	Prepared Subgrade Hatch
	Prepared Subballast Hatch
	Slope Protection Hatch

Contractor al emaratia company Contractor engineer Eng. Mahmoud abdallah

ISSUED BY ISSUED FOR APPROVED BY

OWNER :

Main Contractor: General Consultant :

Contractor Consultant ESM Contractor Consultant


SHEET NAME :
design-cross sections
28+000 to 30+000
El-manashy - 6 October Railway Project

DWG SCALE: 1:500 DESIGNED BY: PROJECT


PHASE: CHECKED BY: APPROVED BY:

DWG SIZE A3 SHEET NUMBER 2


ALMANASHY 28+120.00

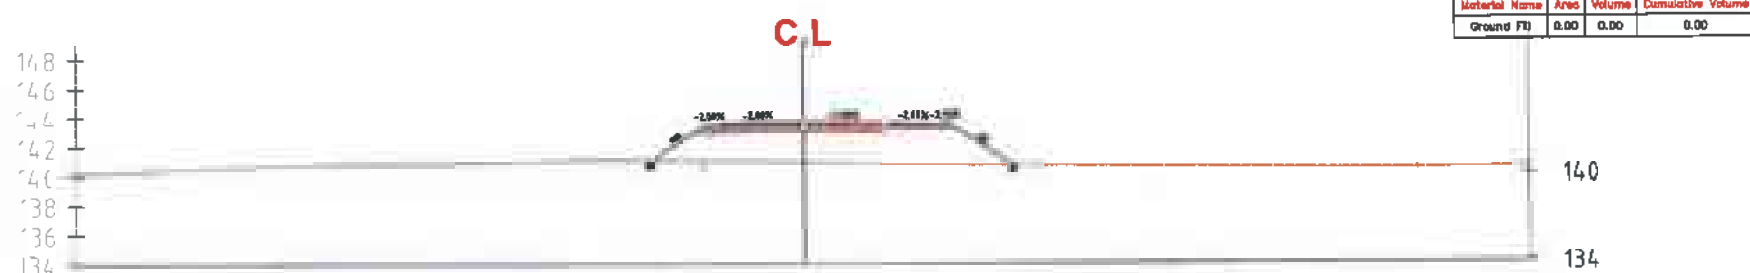

ALMANASHY 28+140.00

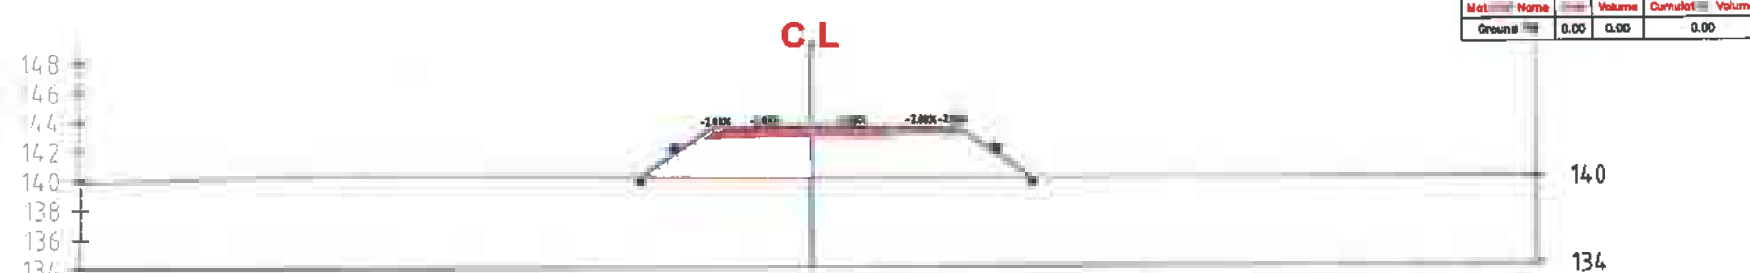

ALMANASHY 28+160.00

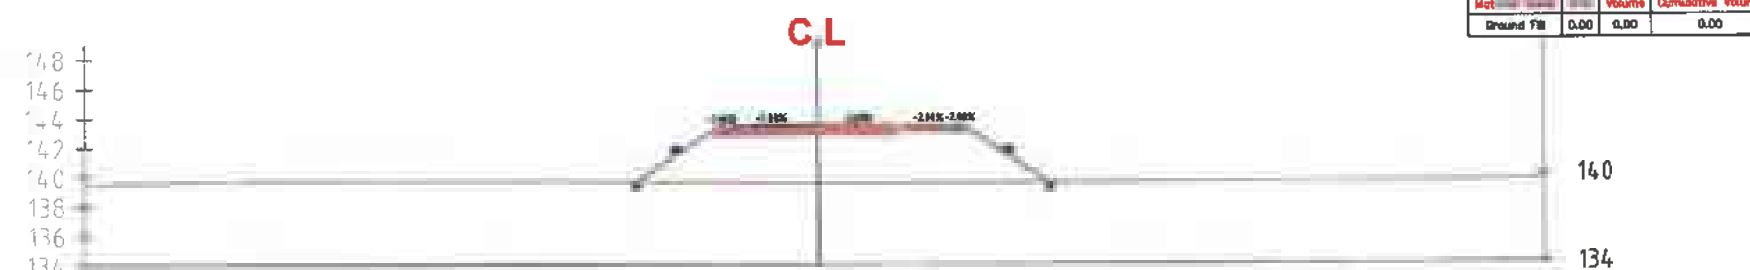

Notes:

SubBallast Depth = 30 cm
PreparedSubgradeDepth=50cm

Legend:

	Natural Ground Level
	Design Level
	Embankment Level
	Fill Hatch
	Cut Hatch
	Prepared Subgrade Hatch
	Prepared Subballast Hatch
	Slope Protection Hatch

Contractor	Contractor engineer
amaratia company	Eng. Mahmoud abdallah

ISSUED BY	ISSUED FOR	APPROVED BY

OWNER :



Main Contractor: General Consultant :



Contractor Consultant Contractor Consultant



SHEET NAME :


design-cross sections
28+000 to 30+000
El-manashy - 6 October Railway Project

DWG SCALE: 1:500	DESIGNED BY:	PROJECT
---------------------	--------------	---------


PHASE	CHECKED BY:	APPROVED BY:
-------	-------------	--------------

DWG SIZE A3	SHEET NUMBER 3
----------------	-------------------


ALMANASHY 28+180.00

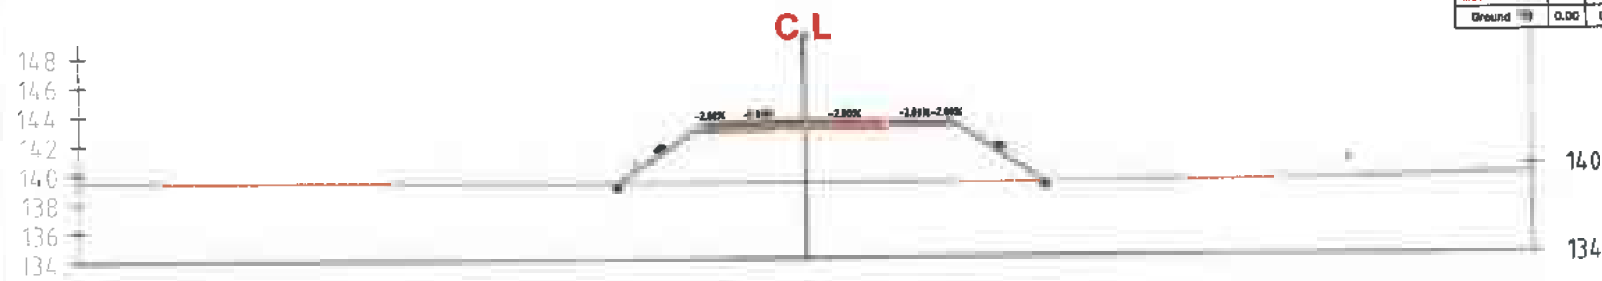

ALMANASHY 28+200.00

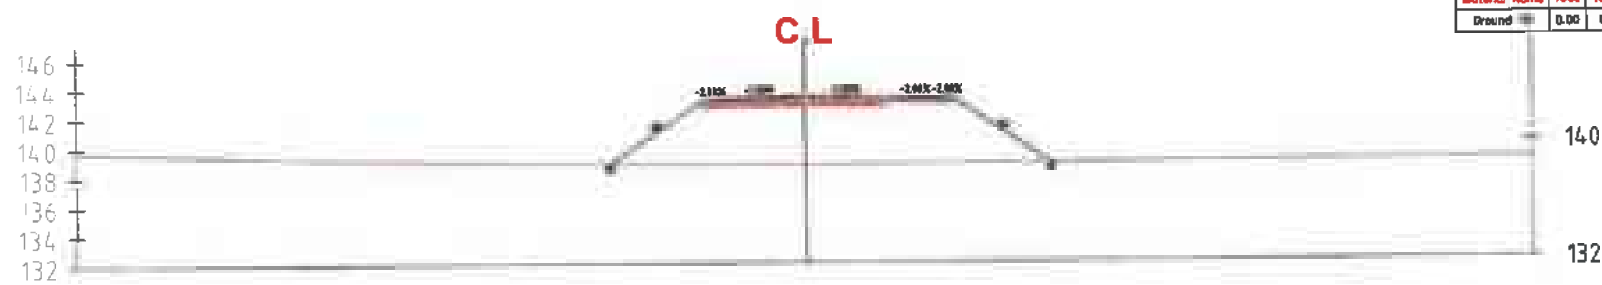

ALMANASHY 28+220.00

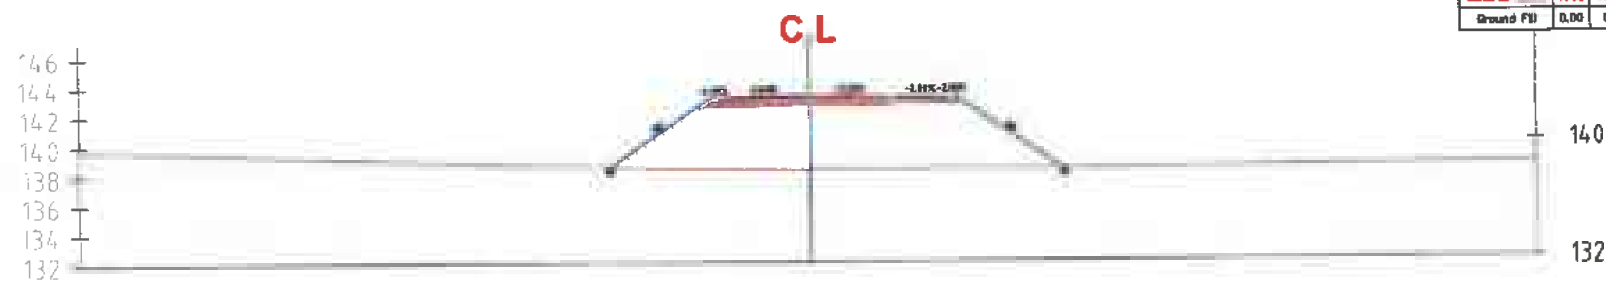

Notes:

SubBallast Depth = 30 cm
PreparedSubgradeDepth=50cm

Legend:

	Natural Ground Level
	Design Level
	Embankment Level
	Fill Hatch
	Cut Hatch
	Prepared Subgrade Hatch
	Prepared Subballast Hatch
	Slope Protection Hatch

Contractor
al emaratia company

Contractor engineer
Eng. Mahmoud abdallah

ISSUED BY
ISSUED FOR

APPROVED BY

OWNER :



Main Contractor:



General Consultant :



Contractor Consultant



Contractor Consultant



SHEET NAME :


design-cross sections
28+000 to 30+000
El-manashy - 6 October Railway Project

DWG SCALE: 1:500
DESIGNED BY: PROJECT

PHASE: CHECKED BY: APPROVED BY


DWG SIZE: A3
SHEET NUMBER: 4

ALMANASHY 28+240.00

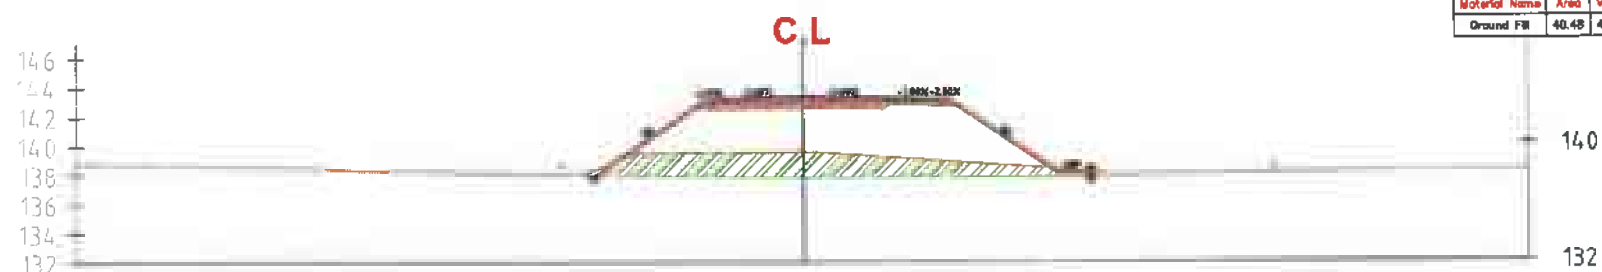


Material(s) at Station 28+240.00			
Material Name	Area	Volume	Cumulative Volume
Ground Fill	40.48	404.78	404.78

ALMANASHY 28+260.00

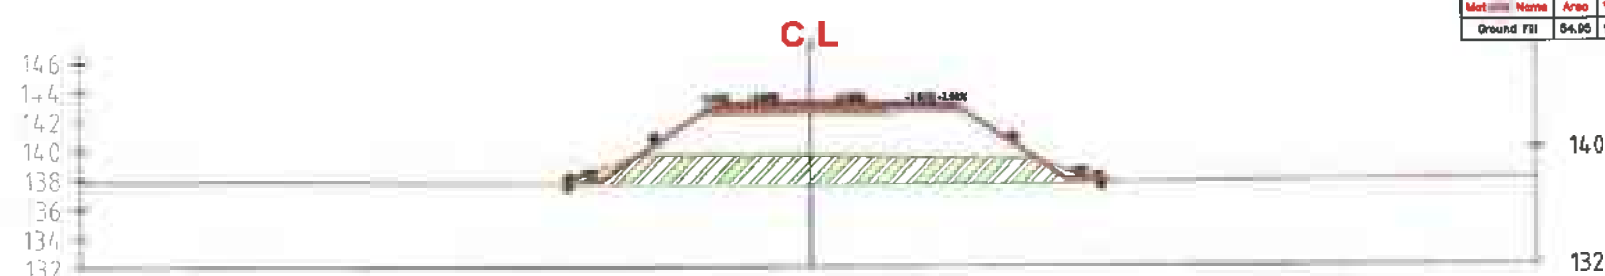

Material(s) at Station 28+260.00			
Material Name	Area	Volume	Cumulative Volume
Ground Fill	54.95	549.25	1359.06

ALMANASHY 28+280.00

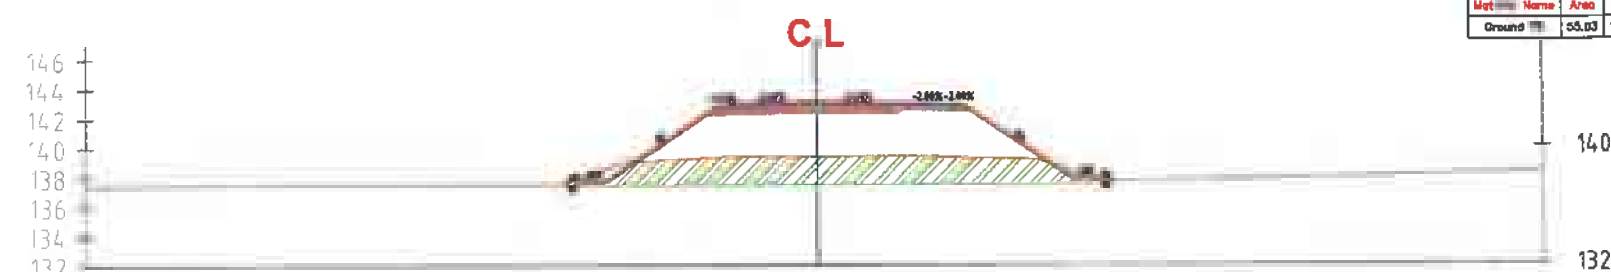

Material(s) at Station 28+280.00			
Material Name	Area	Volume	Cumulative Volume
Ground Fill	55.03	1099.78	2458.86

Notes:

SubBallast Depth = 30 cm
PreparedSubgradeDepth=50cm

Legend:

	Natural Ground Level
	Design Level
	Embankment Level
	Fill Hatch
	Cut Hatch
	Prepared Subgrade Hatch
	Prepared Subballast Hatch
	Slope Protection Hatch

Contractor	Contractor engineer
al emaratia company	Eng. Mahmoud abdallah

ISSUED BY	ISSUED FOR	APPROVED BY

OWNER :



Main Contractor:



General Consultant :



Contractor Consultant



Contractor Consultant




SHEET NAME :

design-cross sections
28+000 to 30+000
El-manashy - 6 October Railway Project

DWG SCALE: 1 500	DESIGNED BY:	PROJECT
PHASE:	CHECKED BY:	APPROVED BY:


DWG SIZE: A3	SHEET NUMBER 5
-----------------	-------------------

ALMANASHY 28+300.00

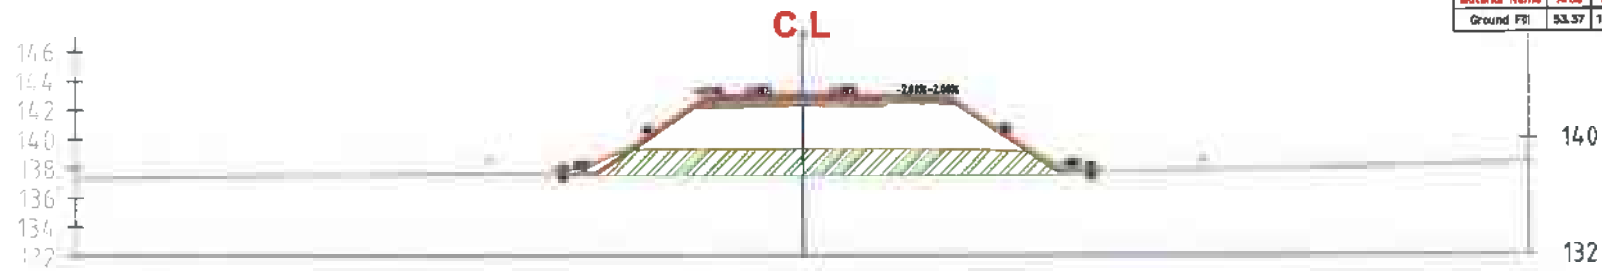


Material(s) at Station 28+300.00			
Material Name	Area	Volume	Cumulative Volume
Ground FILL	53.37	1084.03	3542.88

ALMANASHY 28+320.00

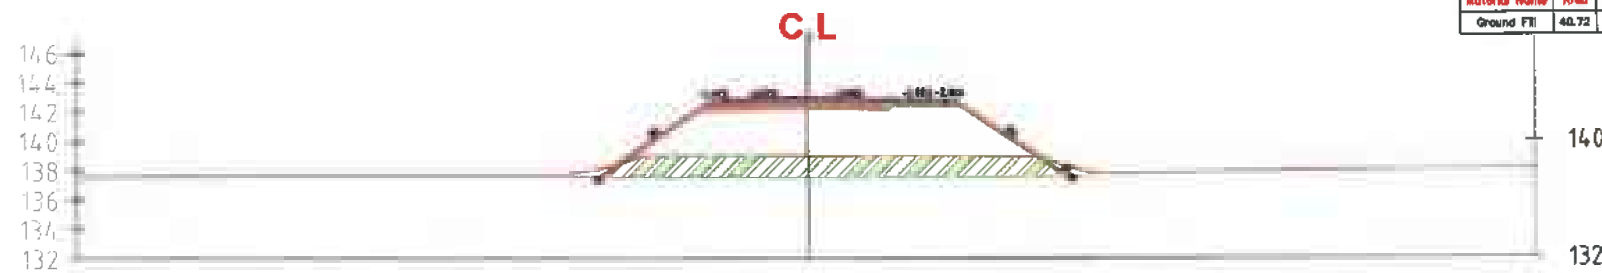

Material(s) at Station 28+320.00			
Material Name	Area	Volume	Cumulative Volume
Ground FILL	40.72	840.83	4483.81

ALMANASHY 28+340.00

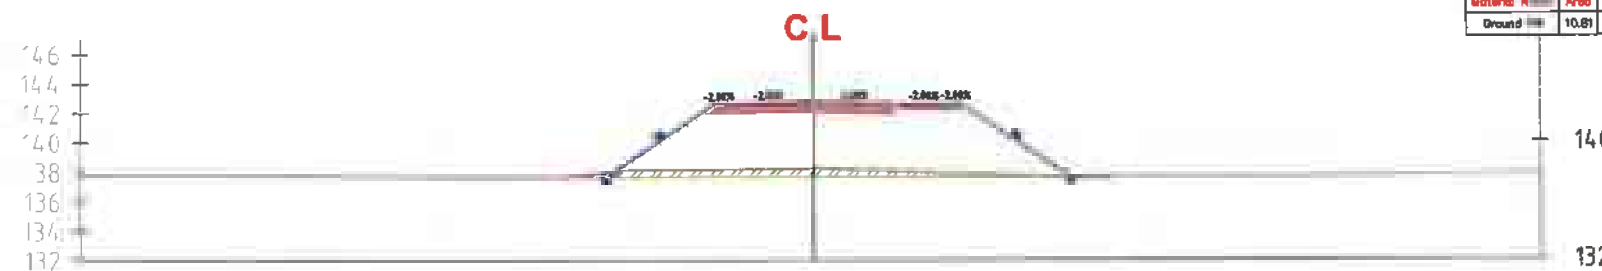

Material(s) at Station 28+340.00			
Material Name	Area	Volume	Cumulative Volume
Ground FILL	10.81	515.32	4999.13

Notes:

SubBallast Depth = 30 cm
PreparedSubgradeDepth=50cm

Legend:

	Natural Ground Level
	Design Level
	Embankment Level
	Fill Hatch
	Cut Hatch
	Prepared Subgrade Hatch
	Prepared Subballast Hatch
	Slope Protection Hatch

Contractor	Contractor engineer
al emaratia company	Eng. Mahmoud abdallah

REV	ISSUED BY	ISSUED FOR	APPROVED BY

OWNER :	

Main Contractor:	General Consultant :

Contractor Consultant	Contractor Consultant


SHEET NAME :
design-cross sections 28+000 to 30+000 El-manashy - 6 October Railway Project

DWG SCALE: 1:500	DESIGNED BY:	PROJECT
---------------------	--------------	---------

PHASE:	CHECKED BY	APPROVED BY
--------	------------	-------------

DWG SIZE A3	SHEET NUMBER 6
----------------	-------------------

ALMANASHY 28+360.00

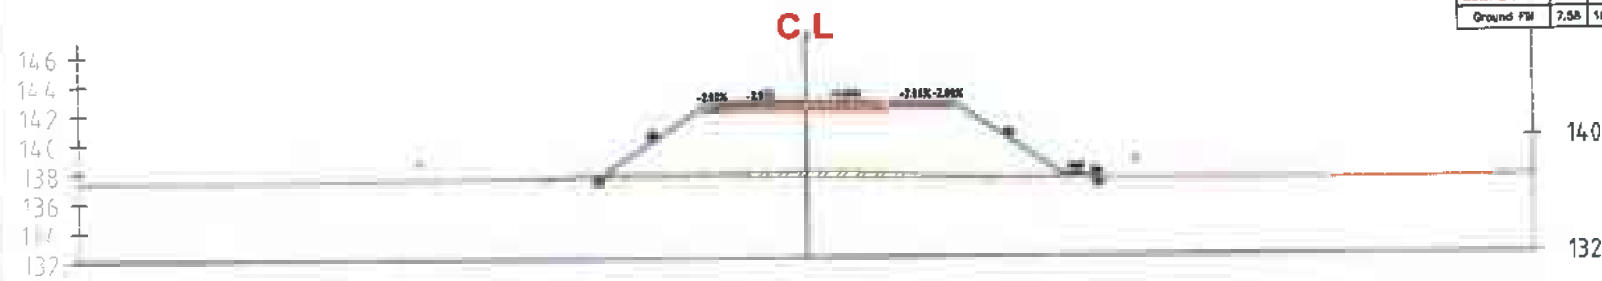

Notes:

SubBallast Depth = 30 cm
PreparedSubgradeDepth=50cm

Legend:

	Natural Ground Level
	Design Level
	Embankment Level
	Fill Hatch
	Cut Hatch
	Prepared Subgrade Hatch
	Prepared Subballast Hatch
	Slope Protection Hatch

Contractor	Contractor engineer
al emaratia company	Eng. Mahmoud abdallah

ISSUED BY	ISSUED FOR	APPROVED BY

OWNER :



Main Contractor:



General Consultant :



Contractor Consultant



Contractor Consultant



SHEET NAME :


design-cross sections
28+000 to 30+000
El-manashy - 6 October Railway Project

DWG SCALE:	DESIGNED BY:	PROJECT
1:500		


PHASE:	CHECKED BY:	APPROVED BY

DWG SIZE:	SHEET NUMBER.
A3	

ALMANASHY 28+380.00

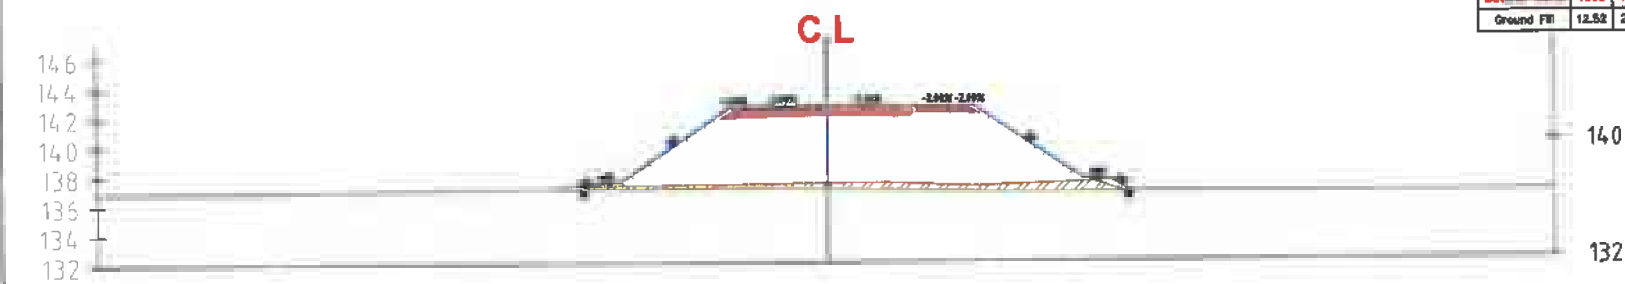


ALMANASHY 28+420.00

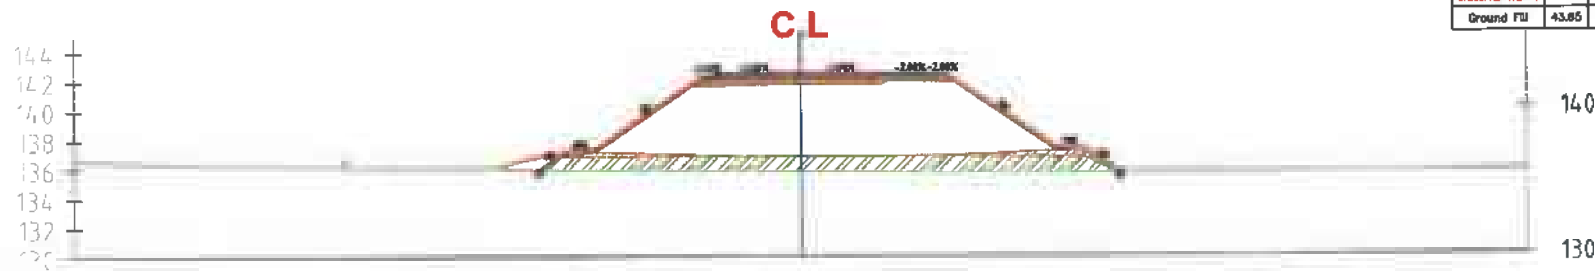


Material(s) at Station 28+420.00			
Material Name	Area	Volume	Cumulative Volume
Ground Fill	43.85	593.13	8258.02

ALMANASHY 28+440.00

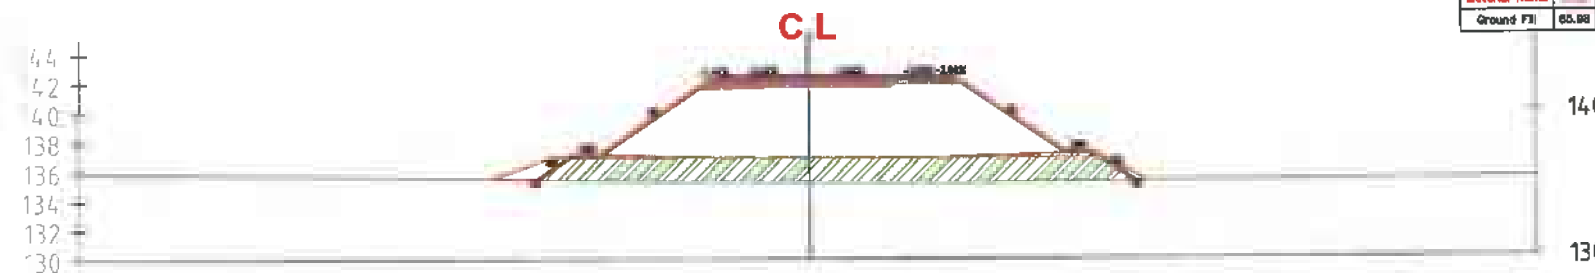

Material(s) at Station 28+440.00			
Material Name	Area	Volume	Cumulative Volume
Ground Fill	55.98	1000.28	7358.31

ALMANASHY 28+460.00

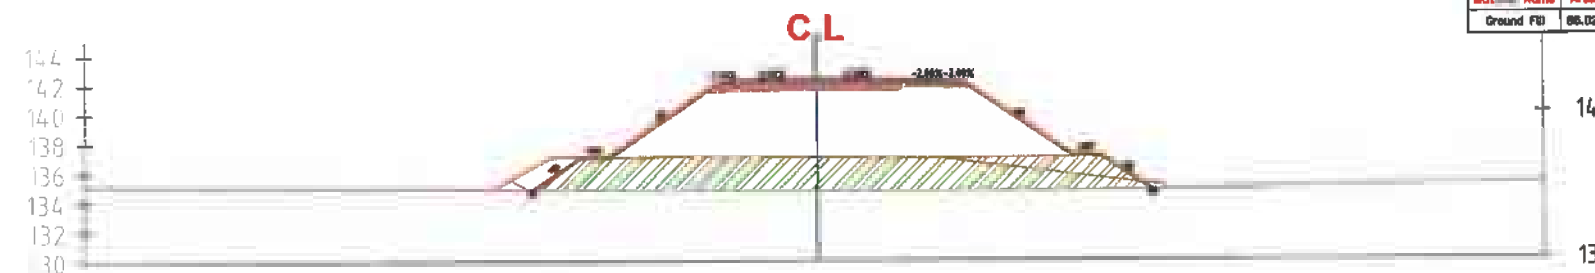

Material(s) at Station 28+460.00			
Material Name	Area	Volume	Cumulative Volume
Ground Fill	86.02	1518.98	8877.27

Notes:

SubBallast Depth = 30 cm
PreparedSubgradeDepth=50cm

Legend:

	Natural Ground Level
	Design Level
	Embankment Level
	Fill Hatch
	Cut Hatch
	Prepared Subgrade Hatch
	Prepared Subballast Hatch
	Slope Protection Hatch

Contractor	Contractor engineer
al emaratia company	Eng. Mahmoud abdallah

REV	ISSUED BY	ISSUED FOR	APPROVED BY

OWNER :	
	مكتب المساحة والتخطيط م.س.ت: ٢١٩٨٢٠٢٥ ف.ن: ٢١٩٨٧٠٢٥

Main Contractor:	General Consultant :

Contractor Consultant	Contractor Consultant
	مكتب المساحة والتخطيط م.س.ت: ٢١٩٨٢٠٢٥ ف.ن: ٢١٩٨٧٠٢٥


SHEET NAME :
design-cross sections 28+000 to 30+000 El-manasby - 6 October Railway Project

DWG SCALE:	DESIGNED BY:	PROJECT
1:500		

PHASE:	CHECKED BY:	APPROVED BY:


DWG SIZE:	SHEET NUMBER:
A3	8

ALMANASHY 28+480.00

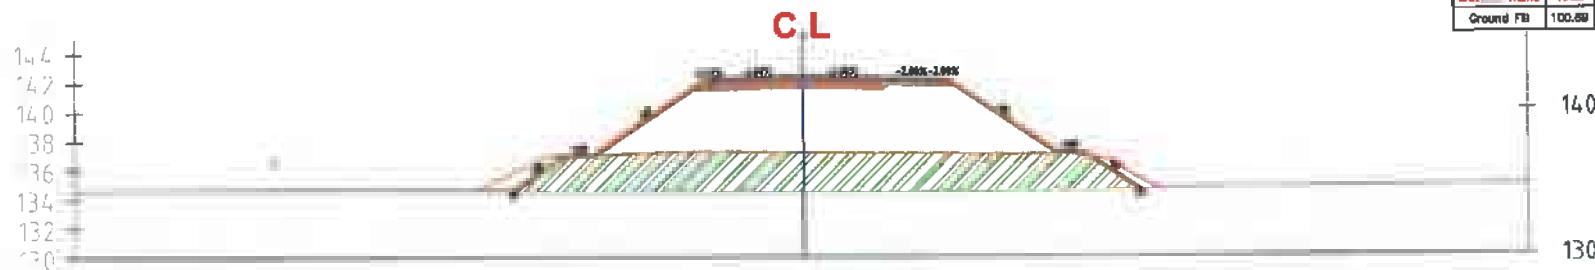


Material(s) at Station 28+480.00				
Mat	Name	Area	Volume	Cumulative Volume
Ground Fll		100.89	1868.13	10744.40

ALMANASHY 28+500.00

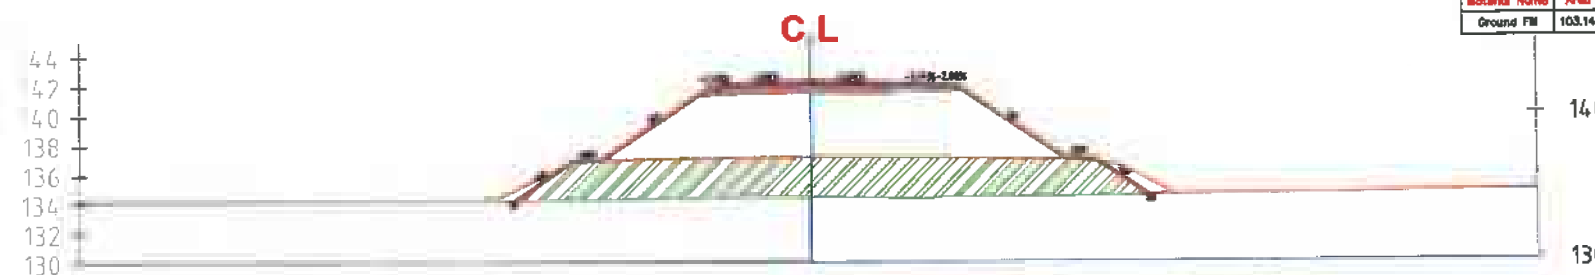

Material(s) at Station 28+500.00				
Material Name	Area	Volume	Cumulative Volume	
Ground Fll	103.14	2040.31	11784.71	

ALMANASHY 28+520.00

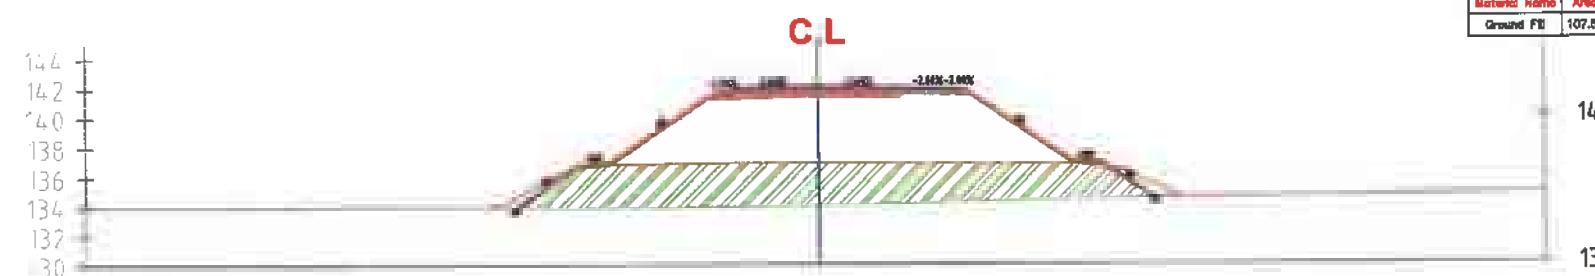

Material(s) at Station 28+520.00				
Material Name	Area	Volume	Cumulative Volume	
Ground Fll	107.54	2108.47	14893.18	

Notes:

SubBallast Depth = 30 cm
PreparedSubgradeDepth=50cm

Legend:

	Natural Ground Level
	Design Level
	Embankment Level
	Fill Hatch
	Cut Hatch
	Prepared Subgrade Hatch
	Prepared Subballast Hatch
	Slope Protection Hatch

Contractor	Contractor engineer

ISSUED BY	ISSUED FOR	APPROVED BY

OWNER :	

Main Contractor:	General Consultant :

Contractor Consultant	Contractor Consultant


SHEET NAME :	
design-cross sections 28+000 to 30+000 El-manashy - 6 October Railway Project	

DWG SCALE:	DESIGNED BY:	PROJECT
1:500		

PIIASE.	CHECKED BY:	APPROVED BY:


WG SIZE	SHEET NUMBER.
A3	9

ALMANASHY 28+540.00

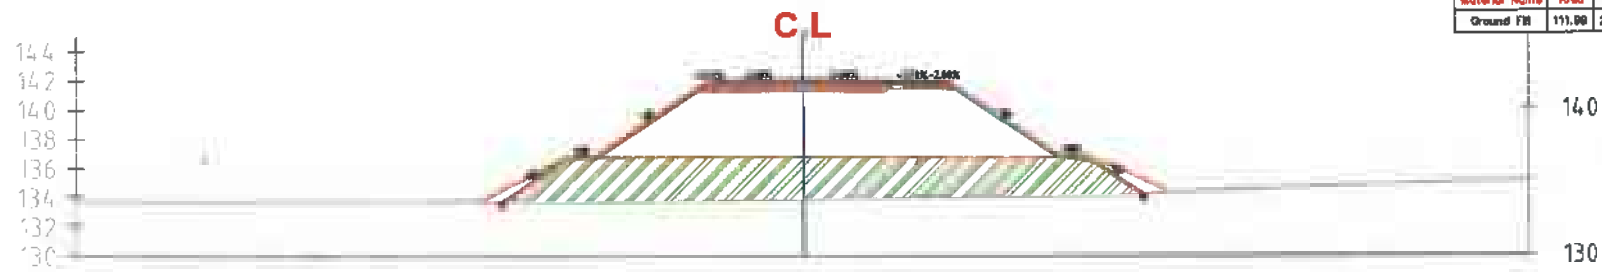


Material(s) at Station 28+540.00			
Material Name	Area	Volume	Cumulative Volume
Ground Fill	111.98	2195.04	17088.23

ALMANASHY 28+560.00

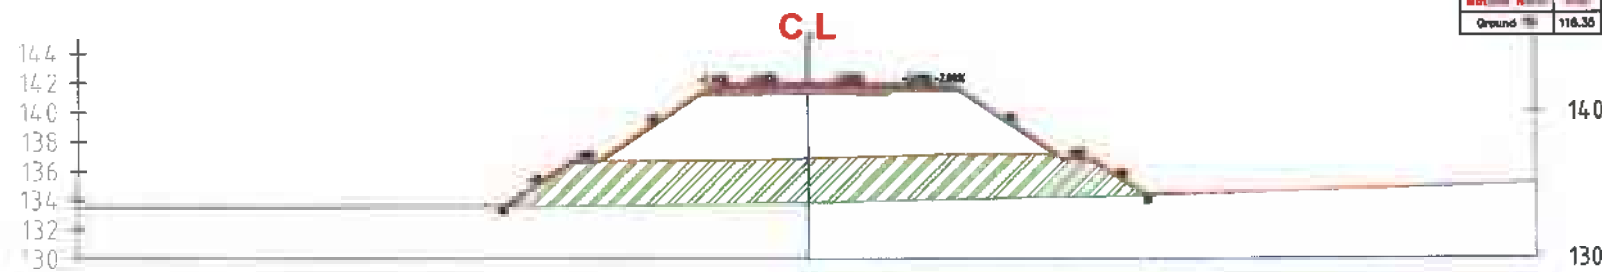

Material(s) at Station 28+560.00			
Material Name	Area	Volume	Cumulative Volume
Ground Fill	116.35	2283.38	19369.61

ALMANASHY 28+580.00

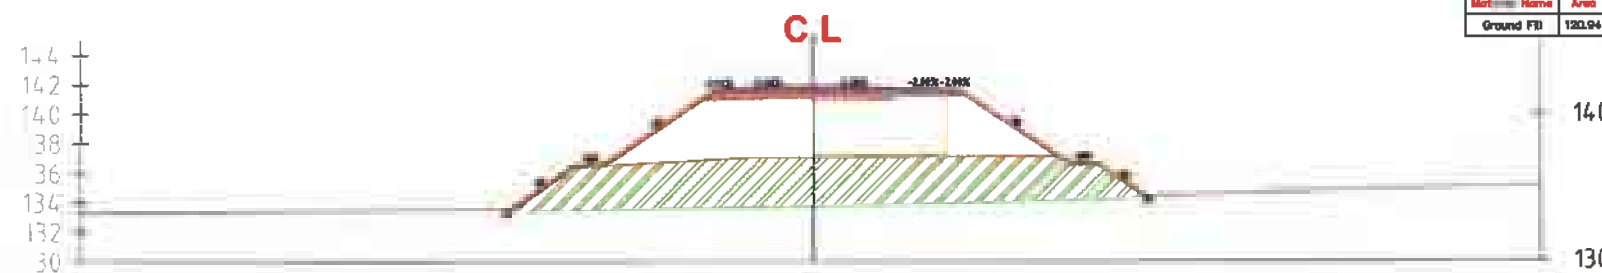

Material(s) at Station 28+580.00			
Material Name	Area	Volume	Cumulative Volume
Ground Fill	120.94	2372.65	21742.46

Notes:

SubBallast Depth = 30 cm
PreparedSubgradeDepth=50cm

Legend:

	Natural Ground Level
	Design Level
	Embankment Level
	Fill Hatch
	Cut Hatch
	Prepared Subgrade Hatch
	Prepared Subballast Hatch
	Slope Protection Hatch

Contractor	Contractor engineer
al emaratia company	Eng. Mahmoud abdallah

REV	ISSUED BY	ISSUED FOR	APPROVED BY

OWNER :	

Main Contractor:	General Consultant :

Contractor Consultant	Contractor Consultant


SHEET NAME :	
design-cross sections 28+000 to 30+000 El-manashy - 6 October Railway Project	

DWG SCALE: 1:500	DESIGNED BY:	PROJECT
---------------------	--------------	---------

PHASE:	CHECKED BY:	APPROVED BY
--------	-------------	-------------


DWG SIZE A3	SHEET NUMBER 10	
----------------	--------------------	--

ALMANASHY 28+600.00

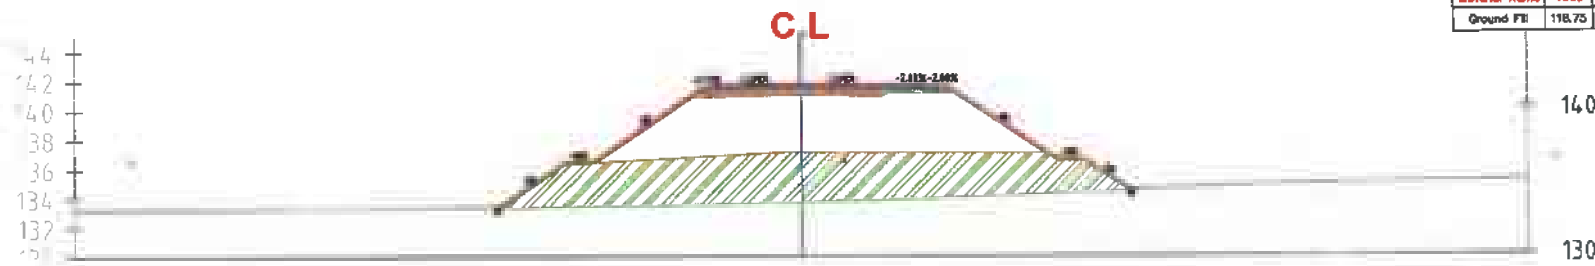


Material(s) at Station 28+600.00			
Material Name	Area	Volume	Cumulative Volume
Ground Fill	118.75	2306.03	24138.35

ALMANASHY 28+620.00

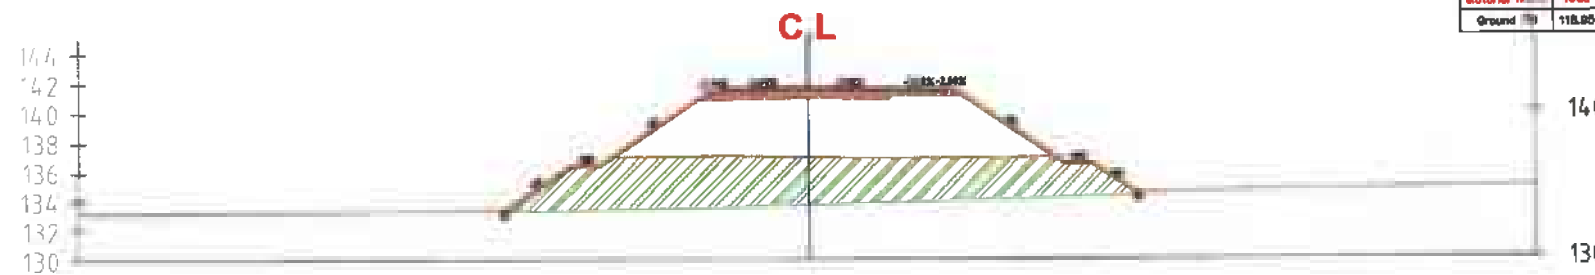

Material(s) at Station 28+620.00			
Material Name	Area	Volume	Cumulative Volume
Ground Fill	118.85	2377.01	25515.36

ALMANASHY 28+640.00

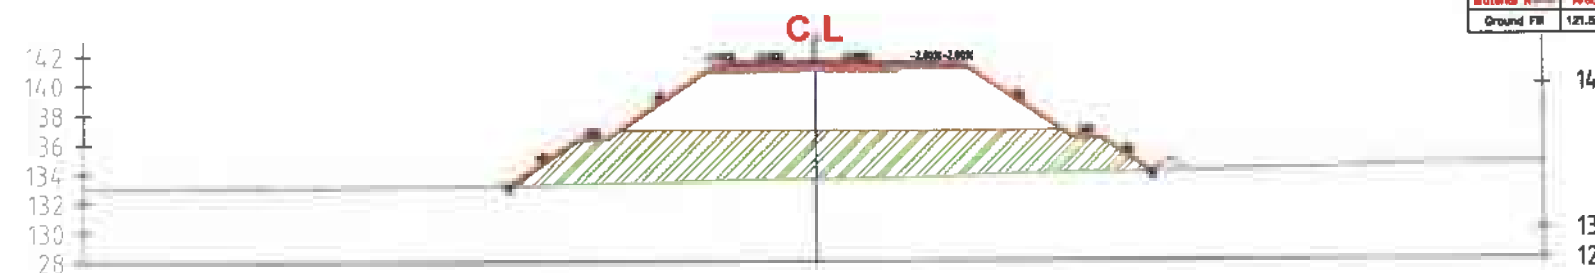

Material(s) at Station 28+640.00			
Material Name	Area	Volume	Cumulative Volume
Ground Fill	121.53	2404.70	25920.06

Notes:

SubBallast Depth = 30 cm
PreparedSubgradeDepth=50cm

Legend:

	Natural Ground Level
	Design Level
	Embankment Level
	Fill Hatch
	Cut Hatch
	Prepared Subgrade Hatch
	Prepared Subballast Hatch
	Slope Protection Hatch

Contractor	Contractor engineer
al emaratia company	Eng. Mahmoud abdallah

ISSUED BY	ISSUED FOR	APPROVED BY

OWNER :



Main Contractor:




General Consultant :



Contractor Consultant



Contractor Consultant

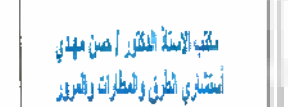

SHEET NAME :


design-cross sections
28+000 to 30+000
El-manashy - 6 October Railway Project

DWG SCALE 1:500	DESIGNED BY:	PROJECT
--------------------	--------------	---------

PHASE:	CHECKED BY:	APPROVED BY:
--------	-------------	--------------


DWG SIZE A3	SHEET NUMBER 11
----------------	--------------------

ALMANASHY 28+660.00

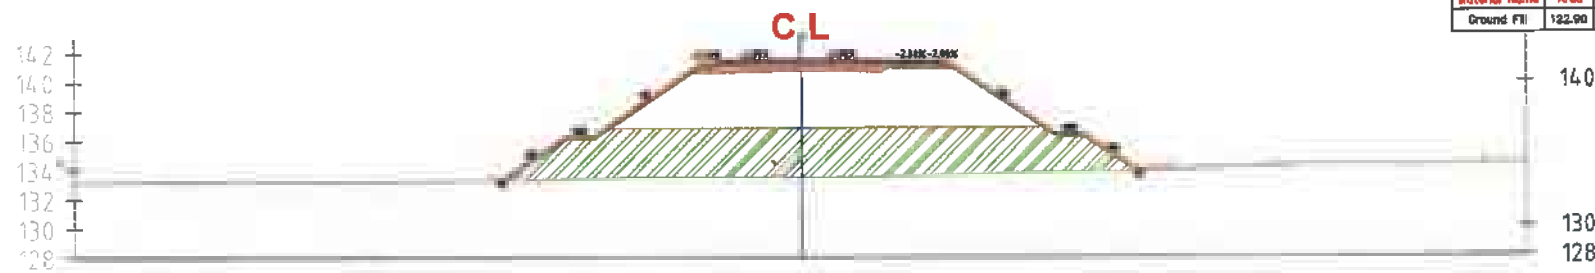


Material(s) at Station 28+660.00			
Material Name	Area	Volume	Cumulative Volume
Ground Fill	122.90	2444.34	31365.52

ALMANASHY 28+680.00

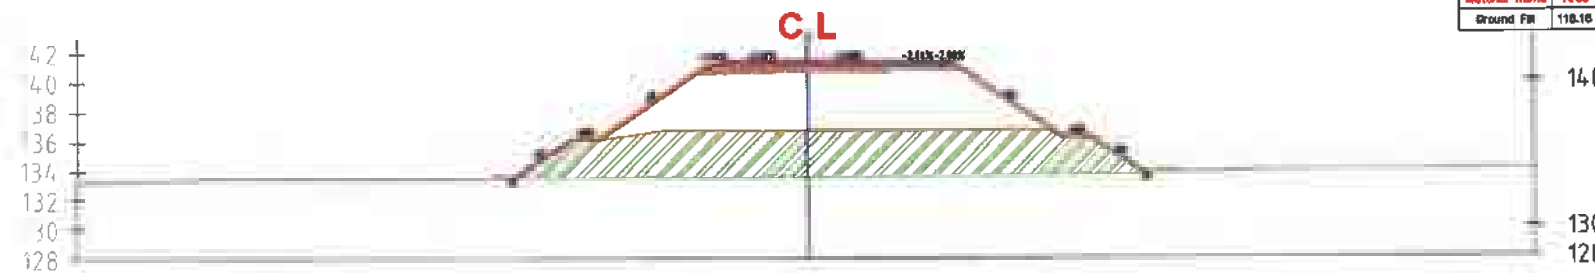

Material(s) at Station 28+680.00			
Material Name	Area	Volume	Cumulative Volume
Ground Fill	118.16	2360.65	33756.17

ALMANASHY 28+700.00

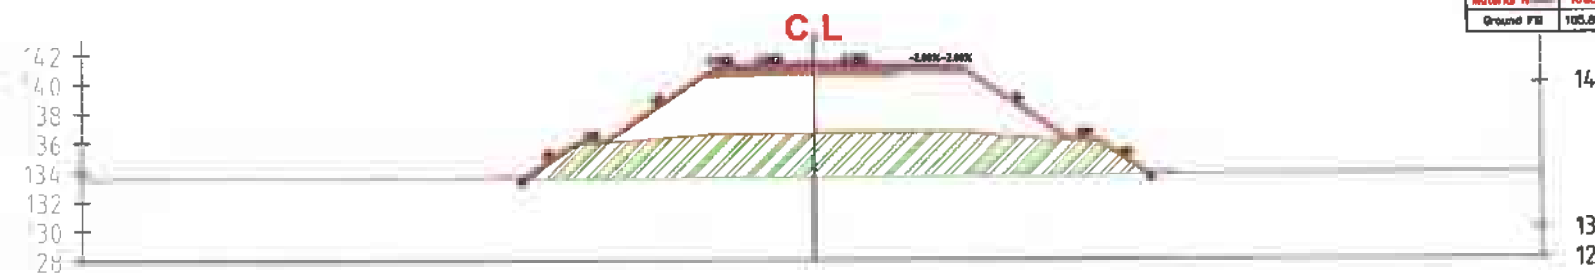

Material(s) at Station 28+700.00			
Material Name	Area	Volume	Cumulative Volume
Ground Fill	105.62	2210.62	35675.99

Notes:

SubBallast Depth = 30 cm
PreparedSubgradeDepth=50cm

Legend:

	Natural Ground Level
	Design Level
	Embankment Level
	Fill Hatch
	Cut Hatch
	Prepared Subgrade Hatch
	Prepared Subballast Hatch
	Slope Protection Hatch

Contractor	Contractor engineer
al emaratia company	Eng. Mahmoud abdallah

REV	ISSUED BY	ISSUED FOR	APPROVED BY

OWNER :	

Main Contractor:	General Consultant :

Contractor Consultant	Contractor Consultant


SHEET NAME :
design-cross sections 28+000 to 30+000 El-manashy - 6 October Railway Project

DWG SCALE: 1/500	DESIGNED BY:	PROJECT
---------------------	--------------	---------

PHASE:	CHECKED BY:	APPROVED BY:
--------	-------------	--------------


WG SIZE A3	SHEET NUMBER 12
---------------	--------------------

ALMANASHY 28+720.00

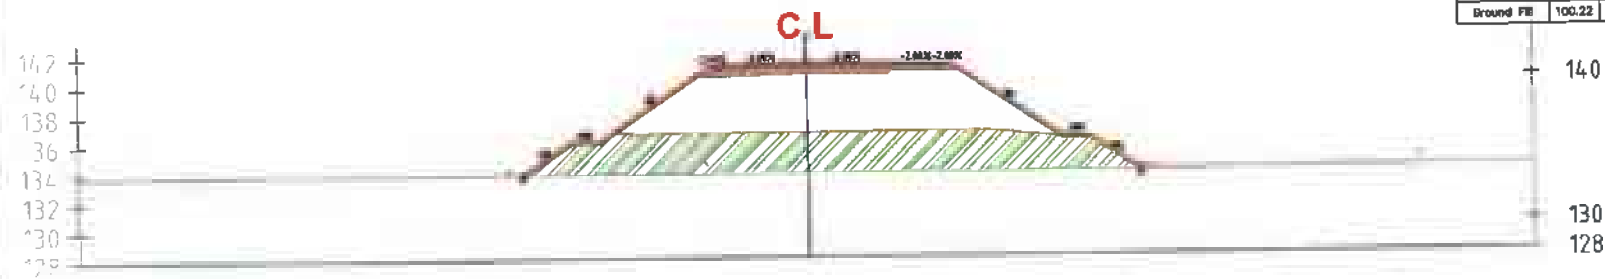


Material(s) at Station 28+720.00			
Material Name	Area	Volume	Cumulative Volume
Ground Fill	100.22	2080.38	38038.37

ALMANASHY 28+740.00

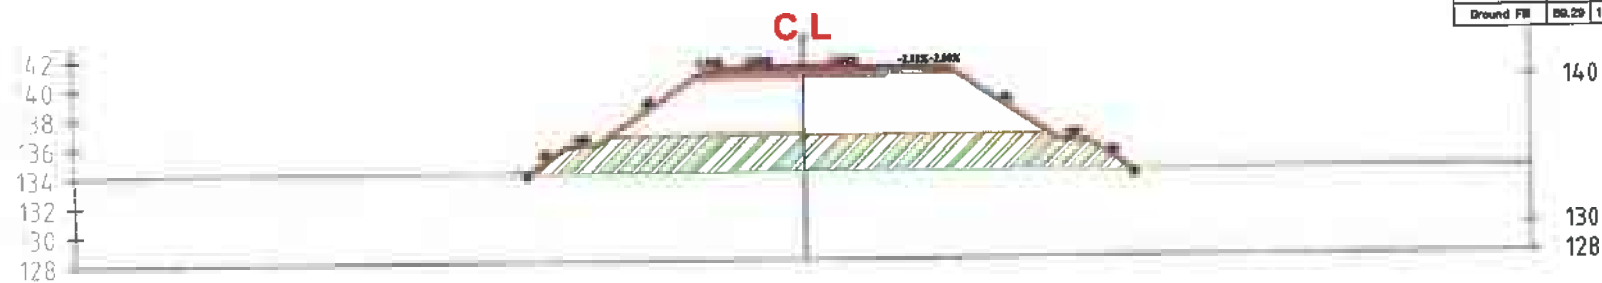

Material(s) at Station 28+740.00			
Material Name	Area	Volume	Cumulative Volume
Ground Fill	89.29	1865.12	39903.49

ALMANASHY 28+760.00

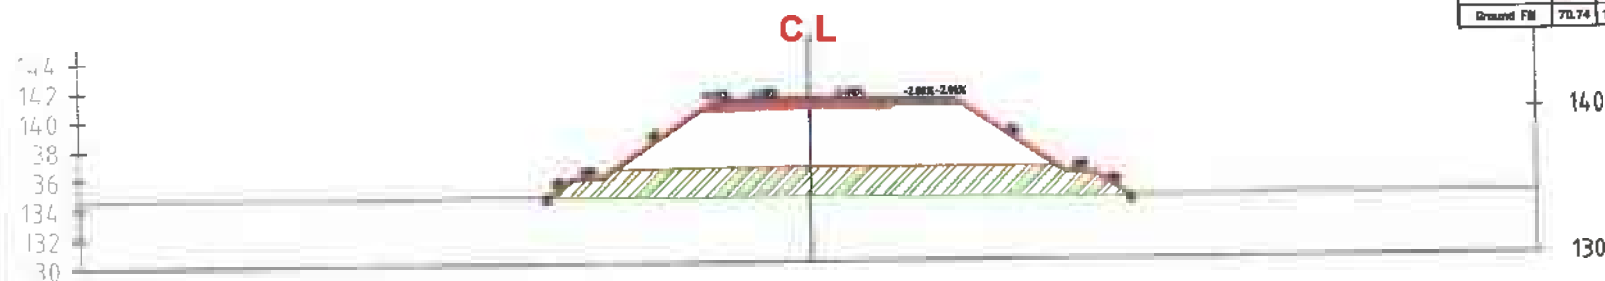

Material(s) at Station 28+760.00			
Material Name	Area	Volume	Cumulative Volume
Ground Fill	70.74	1600.37	41503.86

Notes:

SubBallast Depth = 30 cm
PreparedSubgradeDepth=50cm

Legend:

	Natural Ground Level
	Design Level
	Embankment Level
	Fill Hatch
	Cut Hatch
	Prepared Subgrade Hatch
	Prepared Subballast Hatch
	Slope Protection Hatch

Contractor	Contractor engineer
al emaratia company	Eng. Mahmoud abdallah

REV	ISSUED BY	ISSUED FOR	APPROVED BY

OWNER :



Main Contractor:



General Consultant :



Contractor Consultant



Contractor Consultant




SHEET NAME :

design-cross sections
28+000 to 30+000
El-manashy - 6 October Railway Project


DWG SCALE 1:500	DESIGNED BY:	PROJECT
PHASE:	CHECKED BY:	APPROVED BY
DWG SIZE A3	SHEET NUMBER 13	

ALMANASHY 28+780.00

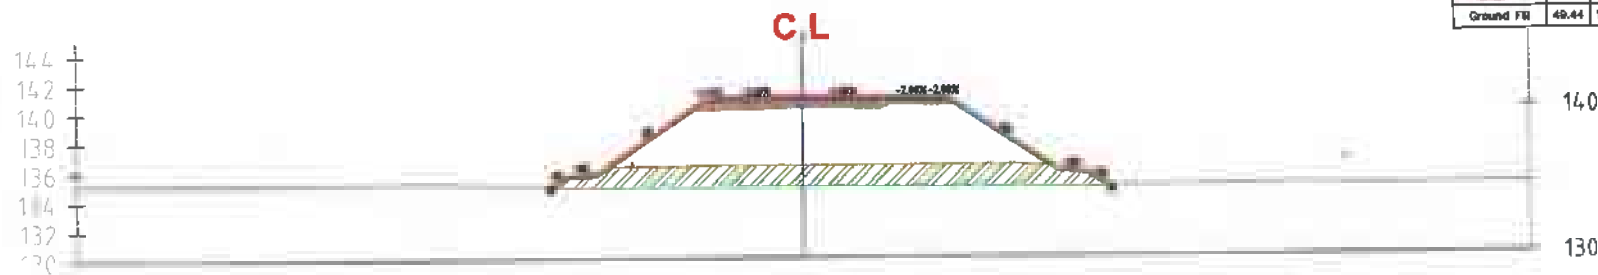


Material(s) at Station 28+780.00			
Material	Name	Area	Cumulative Volume
Ground FILL		49.44	1201.80
			42733.60

ALMANASHY 28+800.00

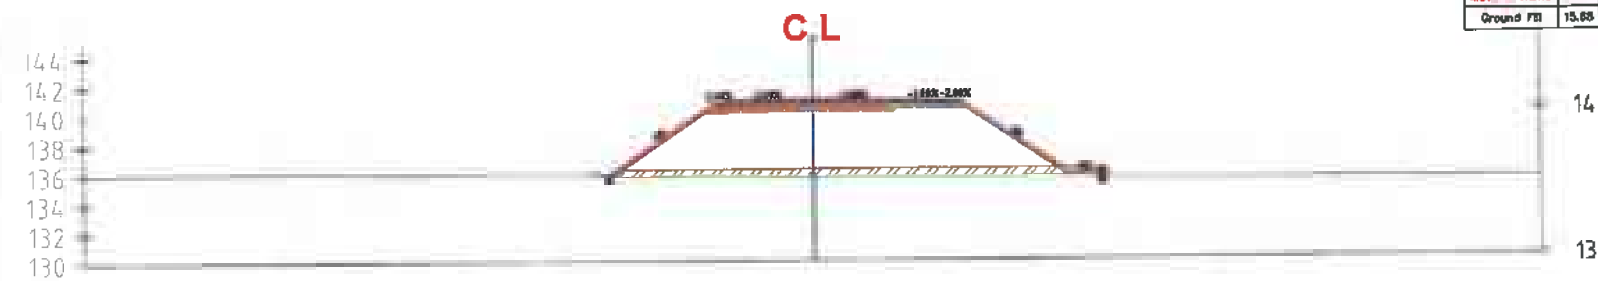

Material(s) at Station 28+800.00			
Material	Name	Area	Cumulative Volume
Ground FILL		15.65	551.15
			43384.54

ALMANASHY 28+820.00

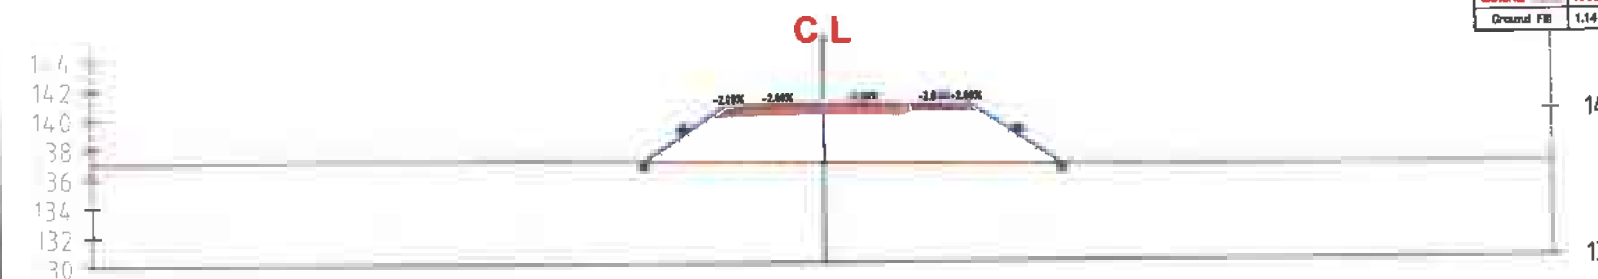

Material(s) at Station 28+820.00			
Material	Name	Area	Cumulative Volume
Ground FILL		1.14	185.24
			43569.78

Notes:

SubBallast Depth = 30 cm
PreparedSubgradeDepth=50cm

Legend:

	Natural Ground Level
	Design Level
	Embankment Level
	Fill Hatch
	Cut Hatch
	Prepared Subgrade Hatch
	Prepared Subballast Hatch
	Slope Protection Hatch

Contractor al emaratia company Contractor engineer Eng. Mahmoud abdallah

ISSUED BY ISSUED FOR APPROVED BY

OWNER :

Main Contractor:
General Consultant :

Contractor Consultant ESM dawtia for Surveying & Maps
Contractor Consultant

SHEET NAME :
design-cross sections
28+000 to 30+000
El-manashy - 6 October Railway Project

DWG SCALE: 1:500 DESIGNED BY: PROJECT

PHASE: CHECKED BY: APPROVED BY:

DWG SIZE A3 SHEET NUMBER 14






WG SIZE A3	SHEET NUMBER 15
---------------	--------------------




ALMANASHY 28+900.00

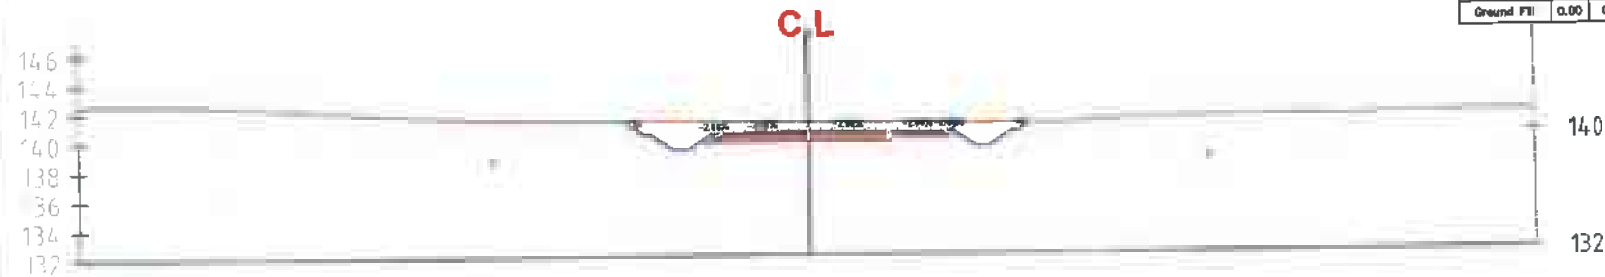


Material(s) at Station 28+900.00			
Material Name	Area	Volume	Cumulative Volume
Ground FILL	0.00	0.00	43554.51

ALMANASHY 28+920.00

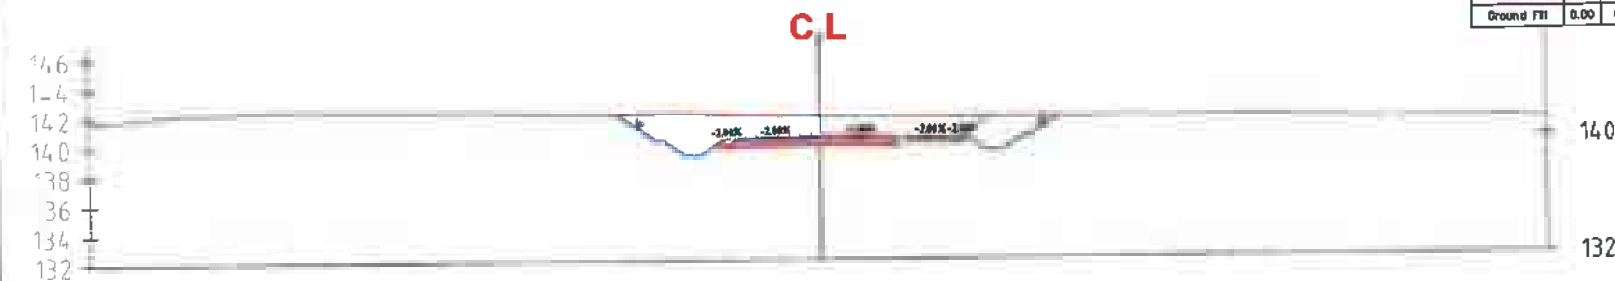

Material(s) at Station 28+920.00			
Material Name	Area	Volume	Cumulative Volume
Ground FILL	0.00	0.00	43554.51

ALMANASHY 28+940.00

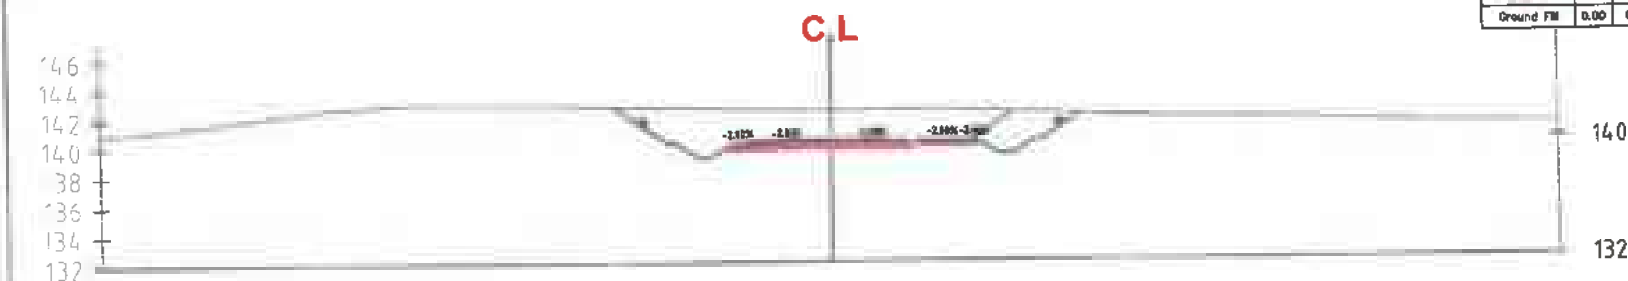

Material(s) at Station 28+940.00			
Material Name	Area	Volume	Cumulative Volume
Ground FILL	0.00	0.00	43554.51

Notes:

SubBallast Depth = 30 cm
PreparedSubgradeDepth=50cm

Legend:

	Natural Ground Level
	Design Level
	Embankment Level
	Fill Hatch
	Cut Hatch
	Prepared Subgrade Hatch
	Prepared Subballast Hatch
	Slope Protection Hatch

Contractor	Contractor engineer
al emaratia company	Eng. Mahmoud abdallah

REV	ISSUED BY	ISSUED FOR	APPROVED BY

OWNER :



Main Contractor :




General Consultant :



Contractor Consultant



Contractor Consultant

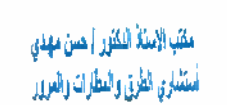

SHEET NAME :


design-cross sections
28+000 to 30+000
El-manashy - 6 October Railway Project

DWG SCALE: 1:500	DESIGNED BY:	PROJECT
---------------------	--------------	---------

PHASE:	CHECKED BY:	APPROVED BY
--------	-------------	-------------


DWG SIZE: A3	SHEET NUMBER 16
-----------------	--------------------

ALMANASHY 28+960.00

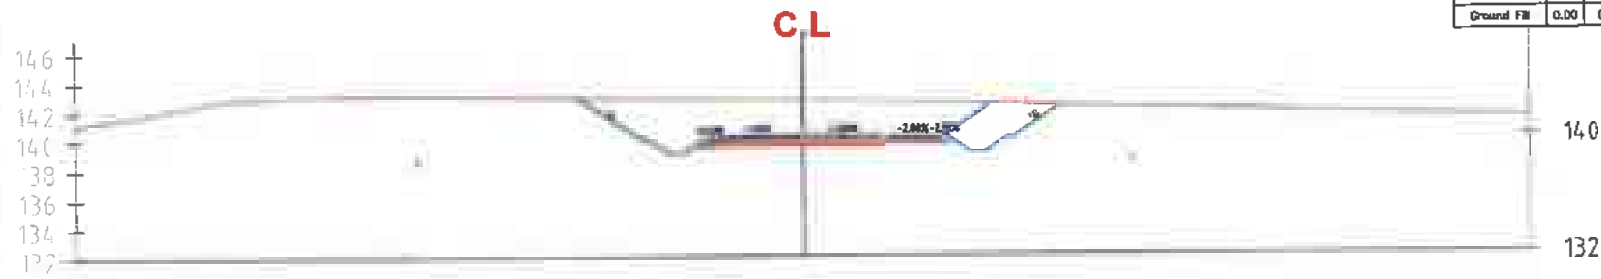


Material(s) at Station 28+960.00			
Material Name	Area	Volume	Cumulative Volume
Ground Fill	0.00	0.00	43594.51

ALMANASHY 28+980.00

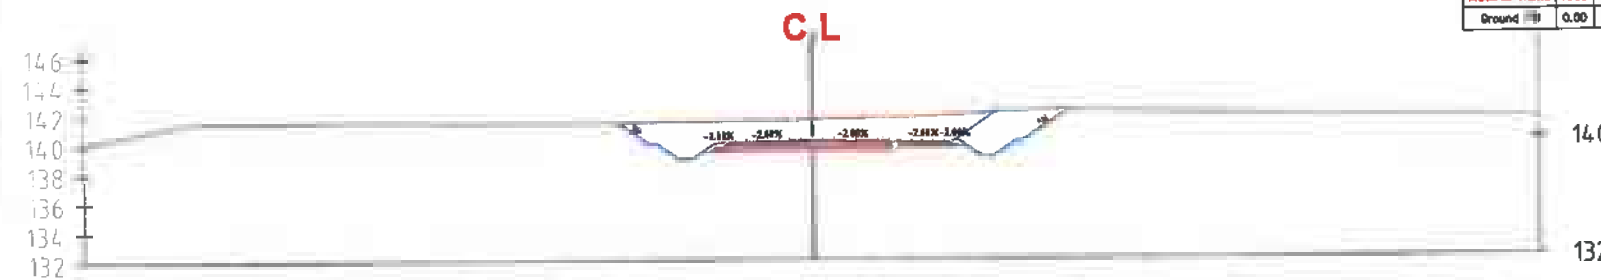

Material(s) at Station 28+980.00			
Material Name	Area	Volume	Cumulative Volume
Ground Fill	0.00	0.00	43594.51

ALMANASHY 29+000.00

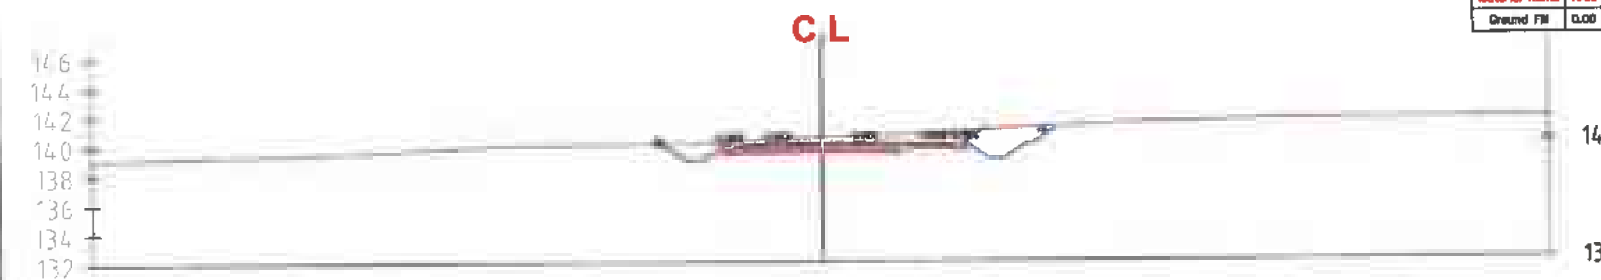

Material(s) at Station 29+000.00			
Material Name	Area	Volume	Cumulative Volume
Ground Fill	0.00	0.00	43594.51

Notes:

SubBallast Depth = 30 cm
PreparedSubgradeDepth=50cm

Legend:

	Natural Ground Level
	Design Level
	Embankment Level
	Fill Hatch
	Cut Hatch
	Prepared Subgrade Hatch
	Prepared Subballast Hatch
	Slope Protection Hatch

Contractor	Contractor engineer
al emaratia company	Eng. Mahmoud abdallah

REV	ISSUED BY	ISSUED FOR	APPROVED BY

OWNER :	

Main Contractor	General Consultant :

Contractor Consultant	Contractor Consultant

SHEET NAME :	
design-cross sections 28+000 to 30+000 El-manashy - 6 October Railway Project	

DWG SCALE: 1:500	DESIGNED BY:	PROJECT
---------------------	--------------	---------

PHASE:	CHECKED BY:	APPROVED BY
--------	-------------	-------------

DWG SIZE: A3	SHEET NUMBER 17	
-----------------	--------------------	--




SubBallast Depth = 30 cm
PreparedSubgradeDepth=50cm

	Natural Ground Level
	Design Level
	Embankment Level
	Fill Hatch
	Cut Hatch
	Prepared Subgrade Hatch
	Prepared Subballast Hatch
	Slope Protection Hatch

Contractor	Contractor engineer
aremaratia company	Eng. Mahmoud abdalla

REV	ISSUED BY	ISSUED FOR	APPROVED BY
-----	-----------	------------	-------------

OWNER:



Main Contractor:



General Consultant :



Contractor Consultant



Contractor Consultant	
-----------------------	--

مقرب الأستاذ الدكتور أحمد مهدي
مستشاري الطرق والمطارات والبحر

SHEET NAME :

design-cross sections
28+000 to 30+000
El-manashy - 6 October Railway Project

DWG SCALE: 1:500	DESIGNED BY:	PROJECT
---------------------	--------------	---------

PHASE:	CHECKED BY	APPROVED BY
--------	------------	-------------


DWG SIZE	SHEET NUMBER
A3	18

الإمارات
لات المتحدة العربية
٢٠٢٠

14 / 522 قسید
91912882


ALMANASHY 29+080.00

Material(s) at Station 29+080.00			
Material Name	Area	Volume	Cumulative Volume
Ground Fill	0.00	0.00	43564.51

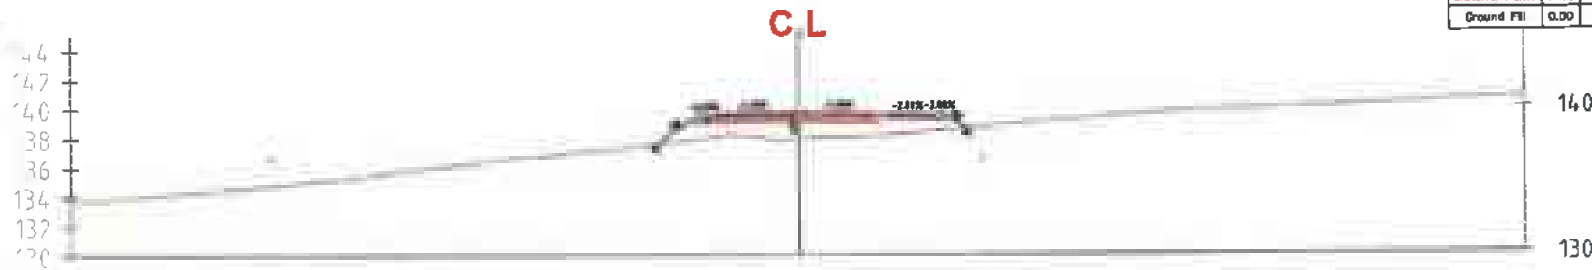


ALMANASHY 29+100.00

Material(s) at Station 29+100.00			
Material Name	Area	Volume	Cumulative Volume
Ground Fill	0.00	0.00	43564.51

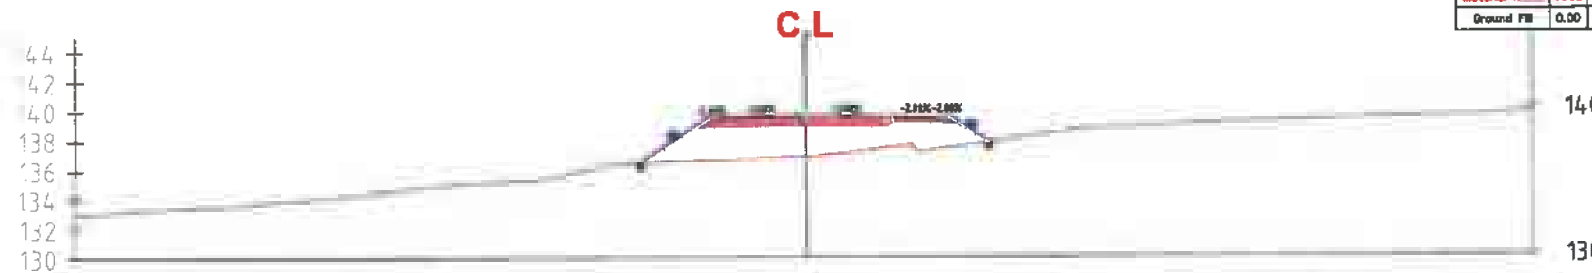

ALMANASHY 29+120.00

Material(s) at Station 29+120.00			
Material Name	Area	Volume	Cumulative Volume
Ground Fill	0.00	0.00	43564.51

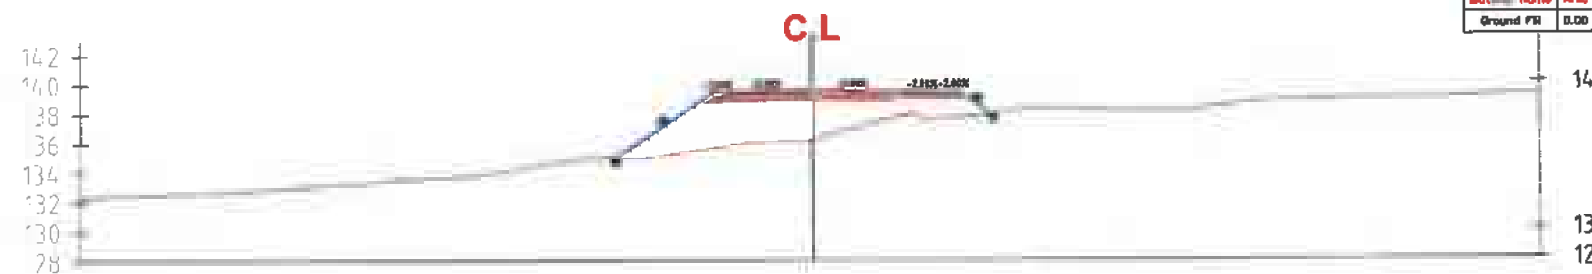

Notes:

SubBallast Depth = 30 cm
PreparedSubgradeDepth=50cm

Legend:

	Natural Ground Level
	Design Level
	Embankment Level
	Fill Hatch
	Cut Hatch
	Prepared Subgrade Hatch
	Prepared Subballast Hatch
	Slope Protection Hatch

Contractor	Contractor engineer
al emaratia company	Eng. Mahmoud abdallah

ISSUED BY	ISSUED FOR	APPROVED BY

OWNER :	

Main Contractor:	General Consultant :

Contractor Consultant	Contractor Consultant


SHEET NAME :
design-cross sections 28+000 to 30+000 El-manashy - 6 October Railway Project

DWG SCALE:	DESIGNED BY:	PROJECT
1:500		

PHASE	CHECKED BY:	APPROVED BY:


DWG SIZE	SHEET NUMBER:
A3	19

ALMANASHY 29+140.00

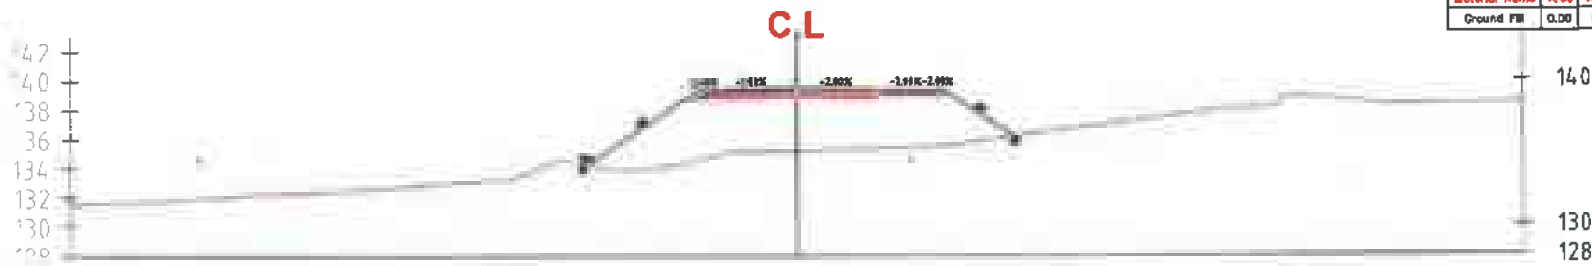


Material(s) at Station 29+140.00			
Material Name	Area	Volume	Cumulative Volume
Ground Fill	0.00	0.00	43564.51

ALMANASHY 29+160.00

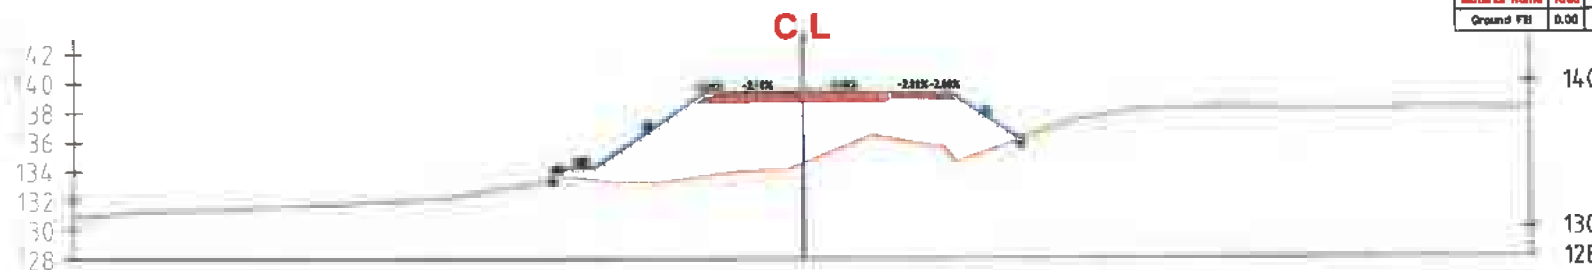

Material(s) at Station 29+160.00			
Material Name	Area	Volume	Cumulative Volume
Ground Fill	0.00	0.00	43564.51

ALMANASHY 29+180.00

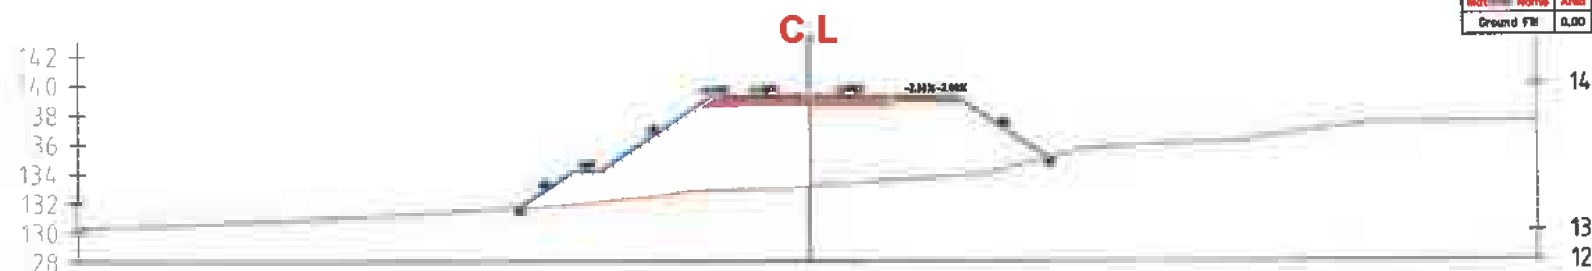

Material(s) at Station 29+180.00			
Material Name	Area	Volume	Cumulative Volume
Ground Fill	0.00	0.00	43564.51

Notes:

SubBallast Depth = 30 cm
PreparedSubgradeDepth=50cm

Legend:

	Natural Ground Level
	Design Level
	Embankment Level
	Fill Hatch
	Cut Hatch
	Prepared Subgrade Hatch
	Prepared Subballast Hatch
	Slope Protection Hatch

Contractor	Contractor engineer
al emaratia company	Eng. Mahmoud abdallah

REV	ISSUED BY	ISSUED FOR	APPROVED BY

OWNER :	
---------	--

Main Contractor:	General Consultant :

Contractor Consultant	Contractor Consultant


SHEET NAME :
design-cross sections 28+000 to 30+000 El-manashy - 6 October Railway Project

DWG SCALE	DESIGNED BY:	PROJECT
1:500		


PHASE:	CHECKED BY:	APPROVED BY:

DWG SIZE	SHEET NUMBER
A3	20


ALMANASHY 29+200.00

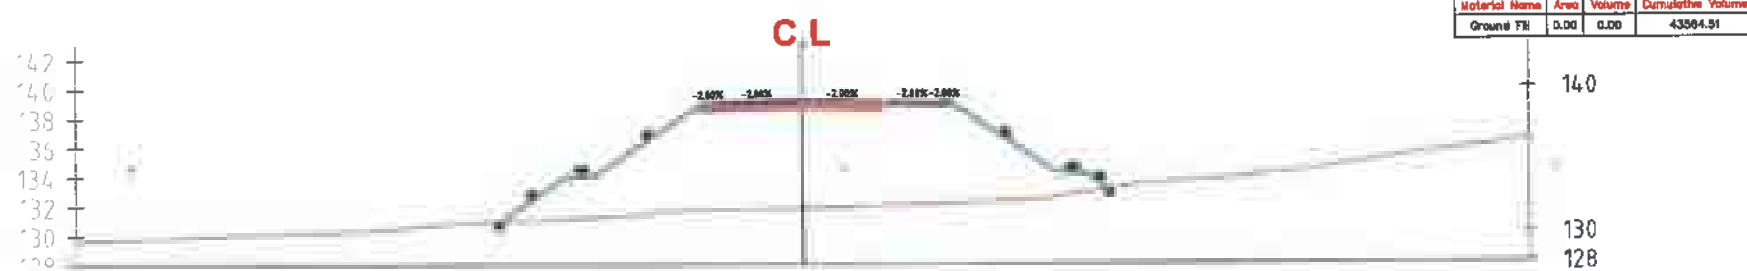

ALMANASHY 29+220.00

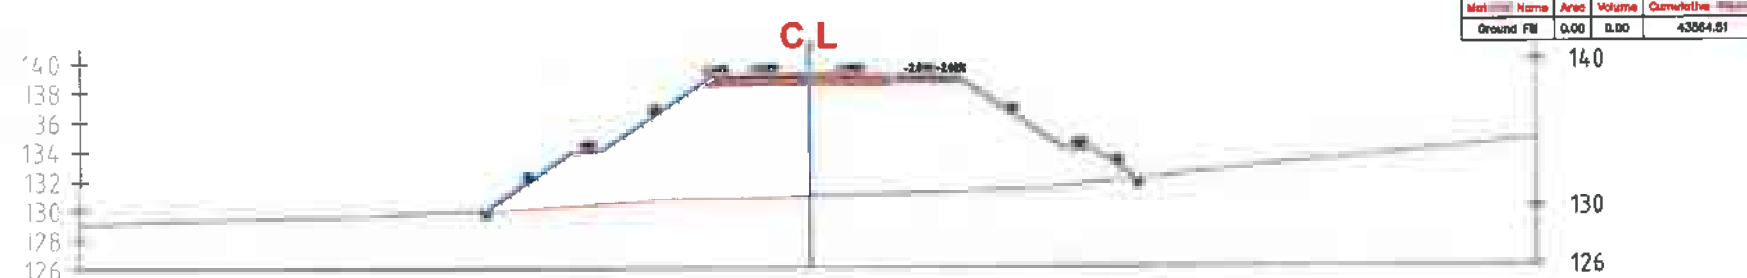

ALMANASHY 29+240.00

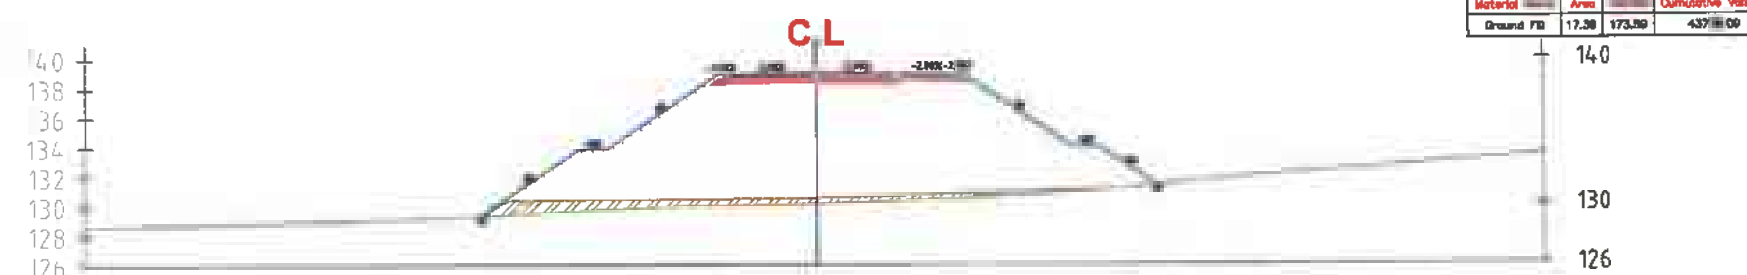

Notes:

SubBallast Depth = 30 cm
PreparedSubgradeDepth=50cm

Legend:

	Natural Ground Level
	Design Level
	Embankment Level
	Fill Hatch
	Cut Hatch
	Prepared Subgrade Hatch
	Prepared Subballast Hatch
	Slope Protection Hatch

Contractor al emaratia company Contractor engineer Eng. Mahmoud abdallah

ISSUED BY ISSUED FOR APPROVED BY

OWNER :



Main Contractor:



General Consultant :



Contractor Consultant



Contractor Consultant




SHEET NAME :

design-cross sections
28+000 to 30+000
El-manashy - 6 October Railway Project


DWG SCALE: 1:500	DESIGNED BY:	PROJECT
PHASE:	CHECKED BY:	APPROVED BY:
DWG SIZE A3	SHEET NUMBER 21	

ALMANASHY 29+260.00

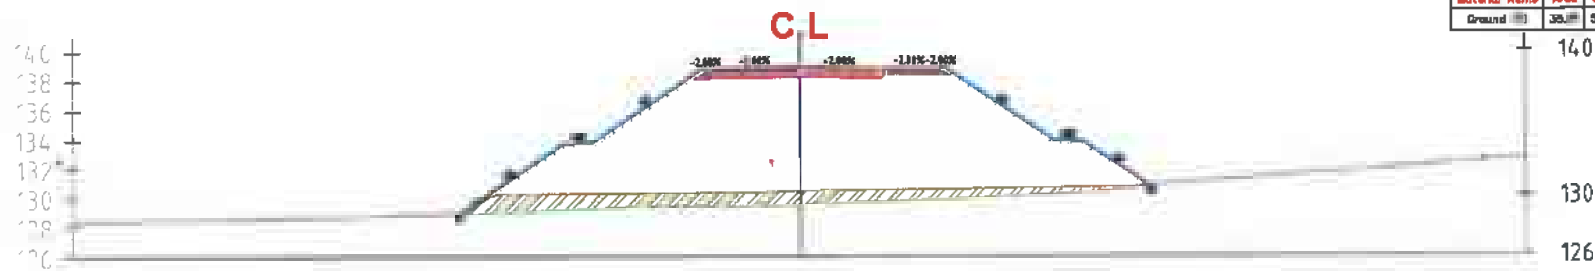


Material(s) at Station 29+260.00			
Material Name	Area	Volume	Cumulative Volume
Ground	35.00	532.74	44270.63

ALMANASHY 29+280.00

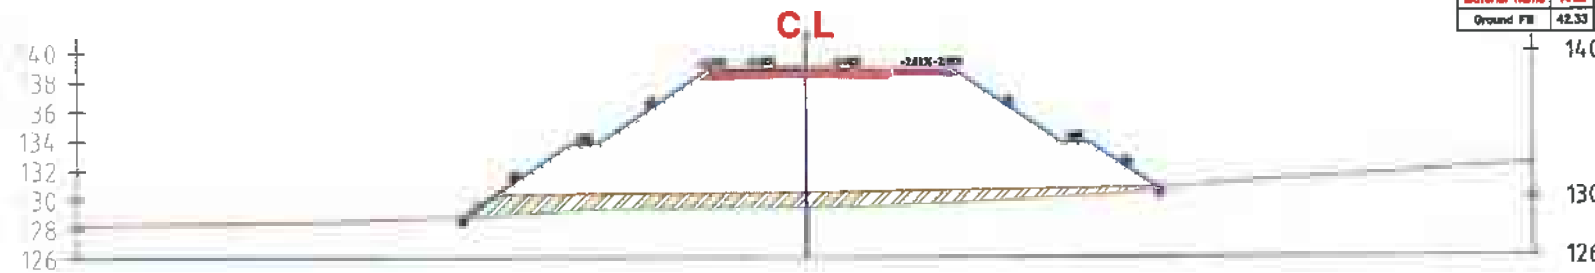

Material(s) at Station 29+280.00			
Material Name	Area	Volume	Cumulative Volume
Ground	42.33	782.48	45053.28

ALMANASHY 29+300.00

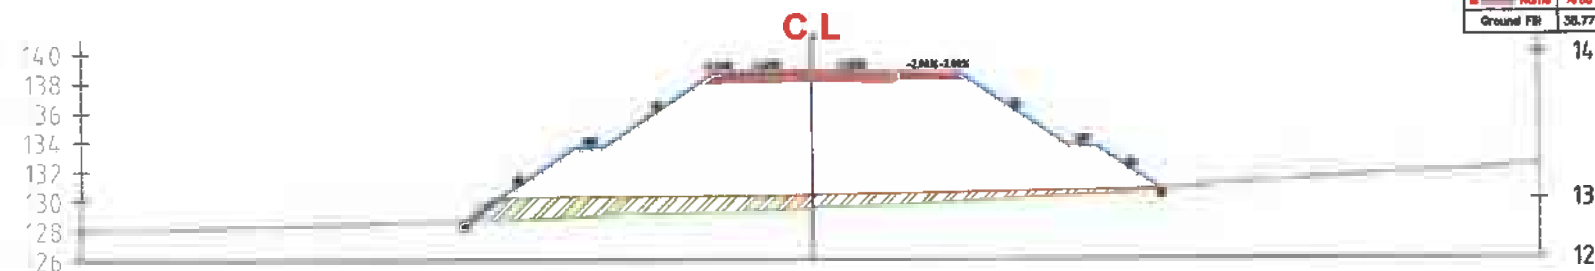

Material(s) at Station 29+300.00			
Material Name	Area	Volume	Cumulative Volume
Ground	38.77	610.97	45664.25

Notes:

SubBallast Depth = 30 cm
PreparedSubgradeDepth=50cm

Legend:

	Natural Ground Level
	Design Level
	Embankment Level
	Fill Hatch
	Cut Hatch
	Prepared Subgrade Hatch
	Prepared Subballast Hatch
	Slope Protection Hatch

Contractor	Contractor engineer
al emaratia company	Eng. Mahmoud abdallah

REV	ISSUED BY	ISSUED FOR	APPROVED BY

OWNER :



Main Contractor:




General Consultant :



Contractor Consultant



Contractor Consultant

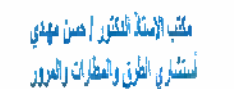

SHEET NAME :


design-cross sections
28+000 to 30+000
El-manashy - 6 October Railway Project

DWG SCALE: 1:500	DESIGNED BY:	PROJECT
---------------------	--------------	---------

PHASE:	CHECKED BY:	APPROVED BY:
--------	-------------	--------------


DWG SIZE: A3	SHEET NUMBER 22
-----------------	--------------------

ALMANASHY 29+320.00

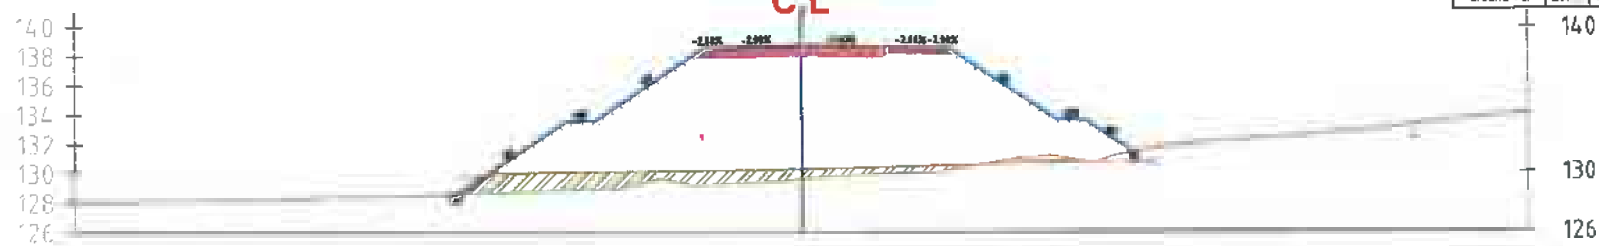


Material(s) at Station 29+320.00			
Material Name	Area	Volume	Cumulative Volume
Ground FB	26.00	857.24	48521.48

ALMANASHY 29+340.00

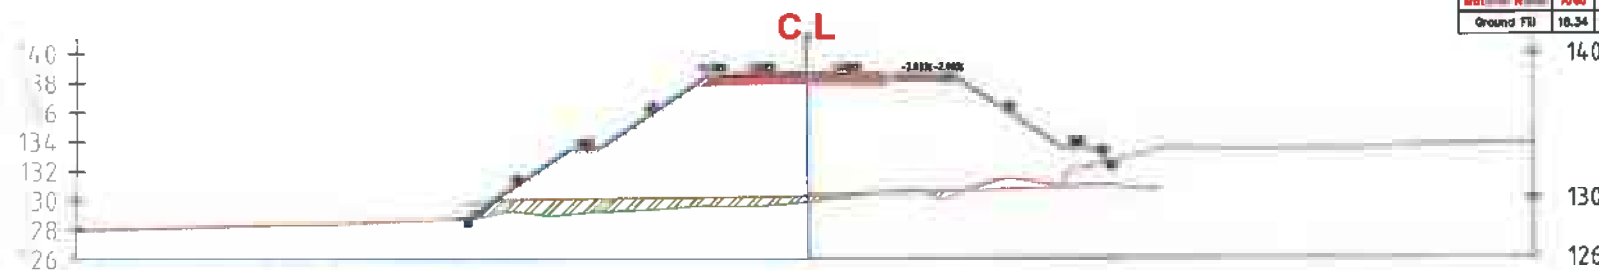

Material(s) at Station 29+340.00			
Material Name	Area	Volume	Cumulative Volume
Ground FB	18.34	482.97	48974.45

ALMANASHY 29+360.00

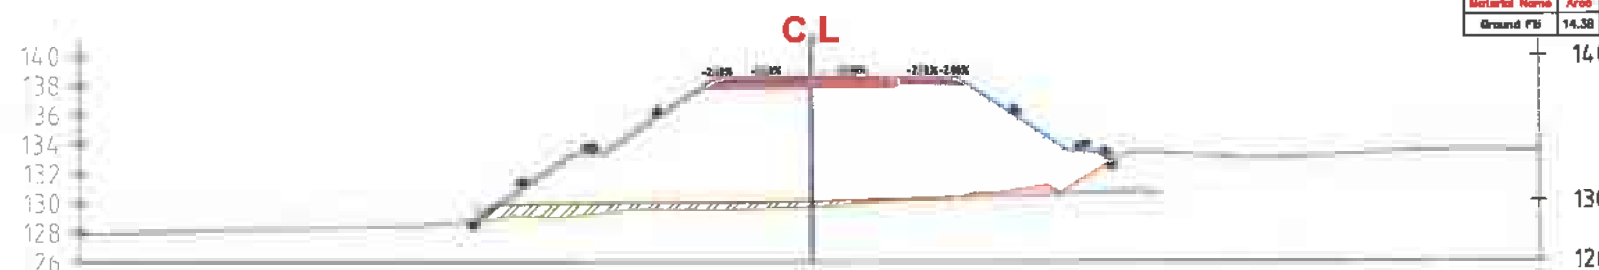

Material(s) at Station 29+360.00			
Material Name	Area	Volume	Cumulative Volume
Ground FB	14.58	327.16	47301.61

Notes:

SubBallast Depth = 30 cm
PreparedSubgradeDepth=50cm

Legend:

	Natural Ground Level
	Design Level
	Embankment Level
	Fill Hatch
	Cut Hatch
	Prepared Subgrade Hatch
	Prepared Subballast Hatch
	Slope Protection Hatch

Contractor	Contractor engineer
al emaratia company	Eng. Mahmoud abdallah

ISSUED BY	ISSUED FOR	APPROVED BY

OWNER :	

Main Contractor:	General Consultant :


Contractor Consultant	Contractor Consultant

SHEET NAME :
design-cross sections 28+000 to 30+000 El-manashy - 6 October Railway Project


DWG SCALE: 1:500	DESIGNED BY:	PROJECT
PHASE:	CHECKED BY:	APPROVED BY

WG SIZE: A3	SHEET NUMBER 23
----------------	--------------------


ALMANASHY 29+380.00

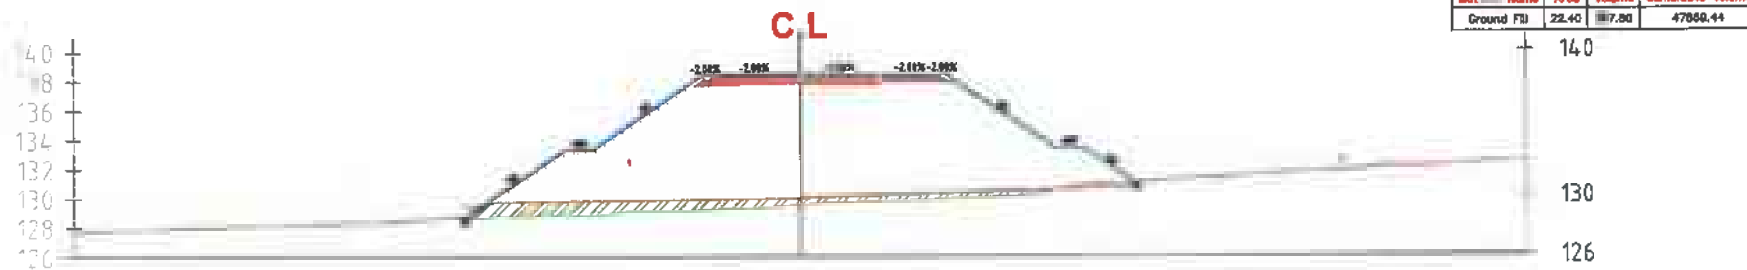

ALMANASHY 29+400.00

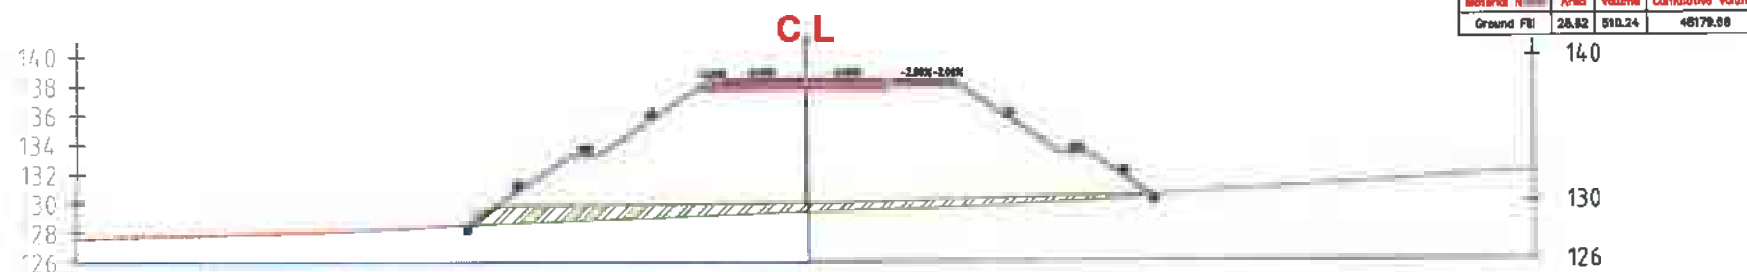

ALMANASHY 29+420.00

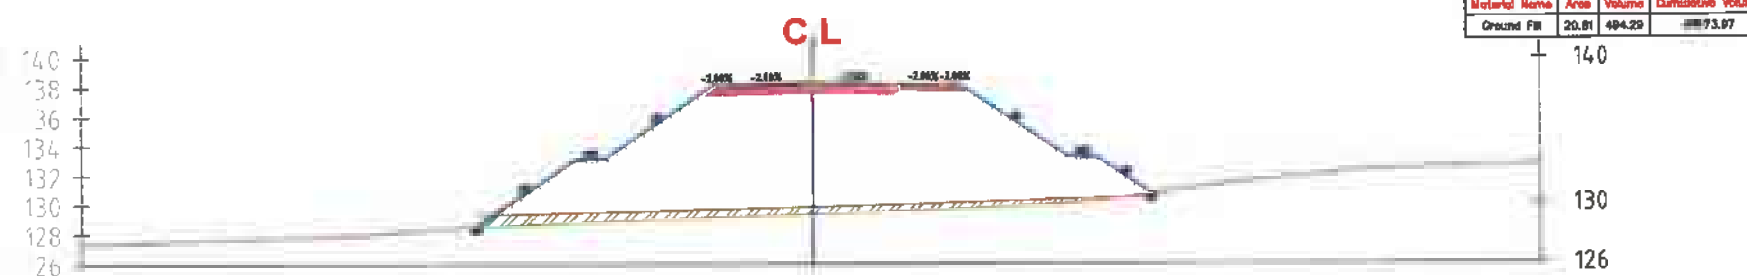

Notes:

SubBallast Depth = 30 cm
PreparedSubgradeDepth=50cm

Legend:

	Natural Ground Level
	Design Level
	Embankment Level
	Fill Hatch
	Cut Hatch
	Prepared Subgrade Hatch
	Prepared Subballast Hatch
	Slope Protection Hatch

Contractor	Contractor engineer
al emaratia company	Eng. Mahmoud abdellah

ISSUED BY	ISSUED FOR	APPROVED BY

OWNER :

Main Contractor:	General Consultant :

Contractor Consultant	Contractor Consultant


SHEET NAME :
design-cross sections 28+000 to 30+000 El-manashy - 6 October Railway Project

DWG SCALE: 1:500	DESIGNED BY:	PROJECT
---------------------	--------------	---------


PHASE:	CHECKED BY:	APPROVED BY
--------	-------------	-------------

DWG SIZE: A3	SHEET NUMBER 24
-----------------	--------------------


ALMANASHY 29+440.00

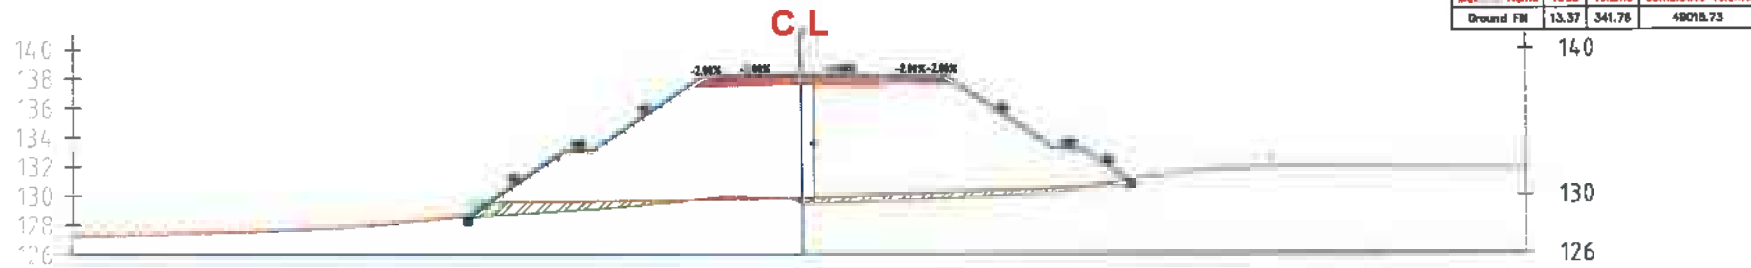

ALMANASHY 29+460.00

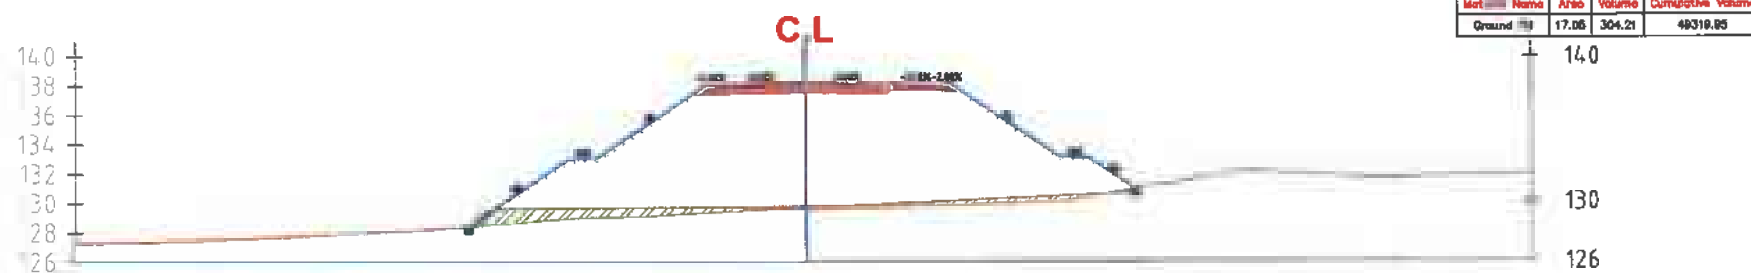

ALMANASHY 29+480.00

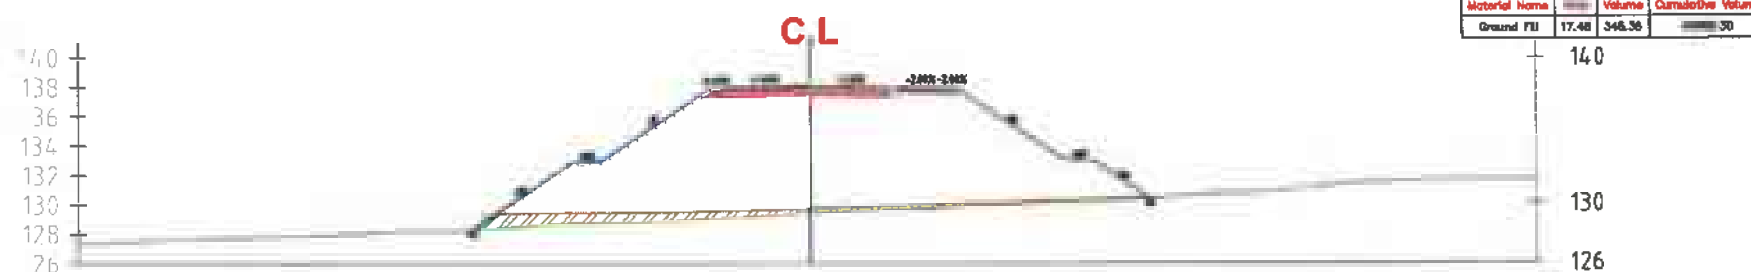

Notes:

SubBallast Depth = 30 cm
PreparedSubgradeDepth=50cm

Legend:

	Natural Ground Level
	Design Level
	Embankment Level
	Fill Hatch
	Cut Hatch
	Prepared Subgrade Hatch
	Prepared Subballast Hatch
	Slope Protection Hatch

Contractor	Contractor engineer
al emaratia company	Eng. Mahmoud abdallah

REV	ISSUED BY	ISSUED FOR	APPROVED BY

OWNER :

Main Contractor:	General Consultant :

Contractor Consultant	Contractor Consultant


SHEET NAME :
design-cross sections 28+000 to 30+000 El-manashy - 6 October Railway Project

DWG SCALE:	DESIGNED BY:	PROJECT
1:500		


PHASE:	CHECKED BY:	APPROVED BY

DWG SIZE	SHEET NUMBER
A3	25


ALMANASHY 29+500.00

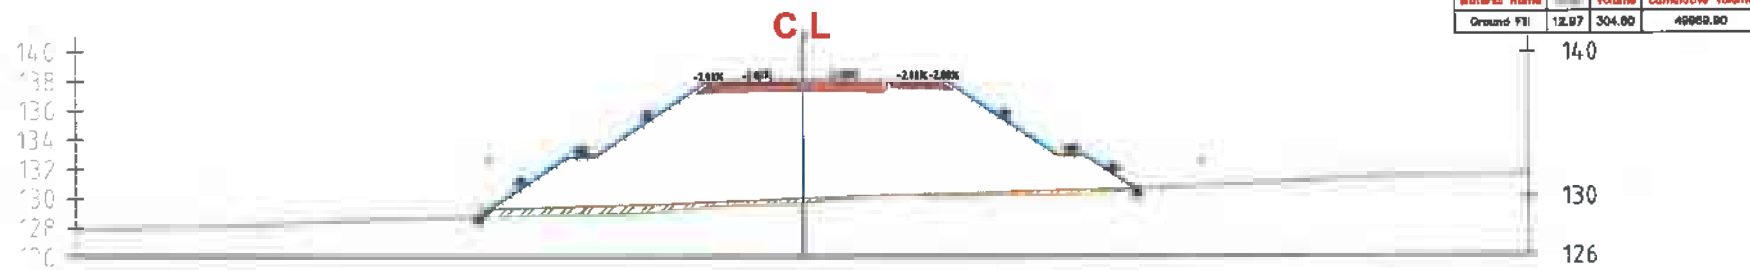

ALMANASHY 29+520.00

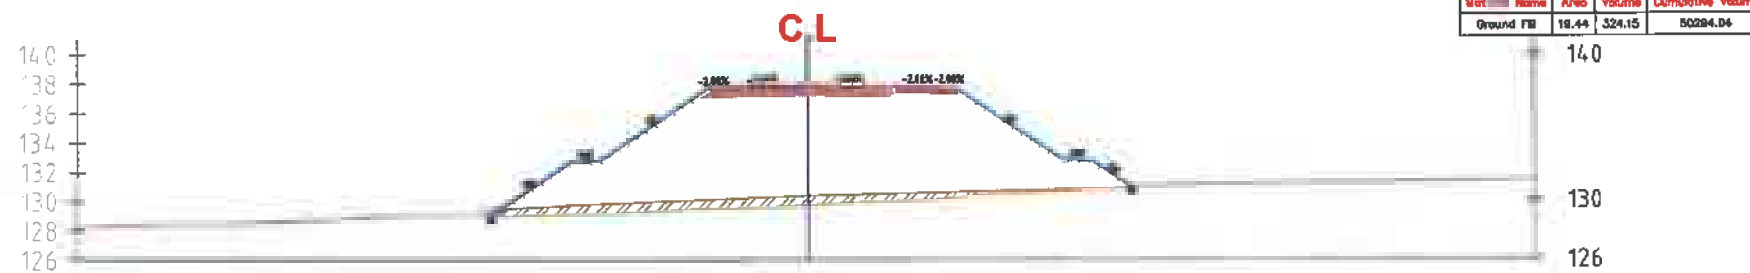

ALMANASHY 29+540.00

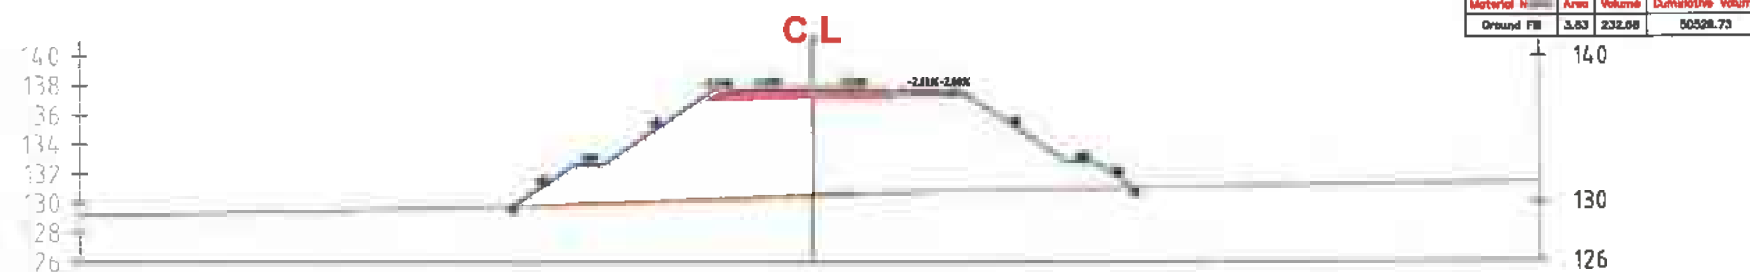

Notes:

SubBallast Depth = 30 cm
PreparedSubgradeDepth=50cm

Legend:

	Natural Ground Level
	Design Level
	Embankment Level
	Fill Hatch
	Cut Hatch
	Prepared Subgrade Hatch
	Prepared Subballast Hatch
	Slope Protection Hatch

Contractor	Contractor engineer
al emaratia company	Eng. Mahmoud abdallah

REV	ISSUED BY	ISSUED FOR	APPROVED BY

OWNER :

Main Contractor:	General Consultant :

Contractor Consultant	Contractor Consultant


SHEET NAME :
design-cross sections 28+000 to 30+000 El-manashy - 6 October Railway Project

DWG SCALE:	DESIGNED BY:	PROJECT
1:500		

PHASE:	CHECKED BY:	APPROVED BY:


DWG SIZE:	SHEET NUMBER
A3	26

ALMANASHY 29+560.00

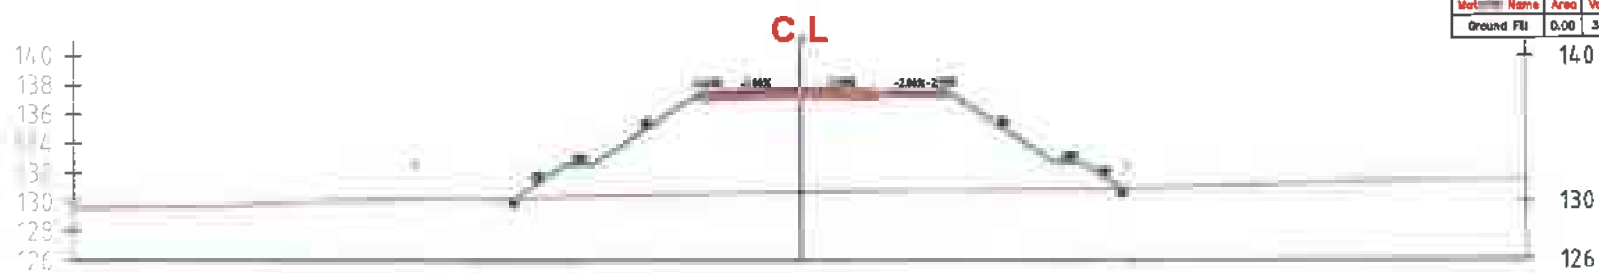


Material(s) at Station 29+560.00				
Mat	Name	Area	Volume	Cumulative Volume
Ground Fill		0.00	38.25	50565.01

ALMANASHY 29+580.00

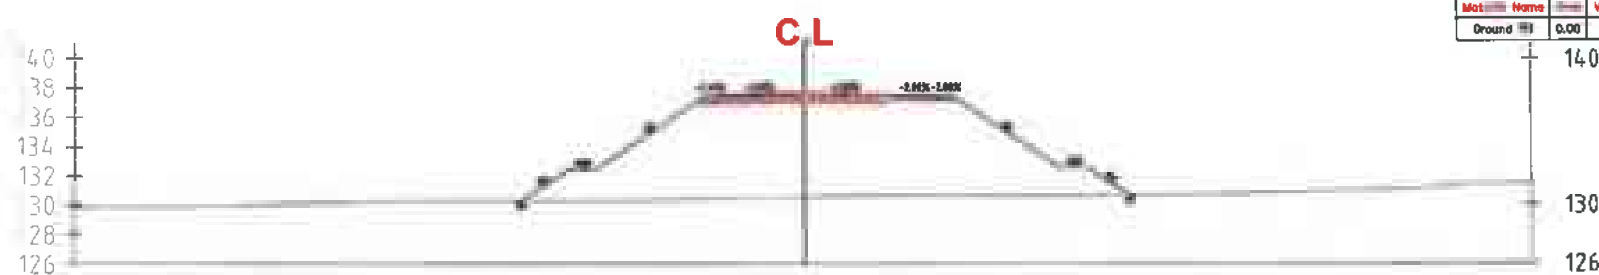

Material(s) at Station 29+580.00				
Mat	Name	Area	Volume	Cumulative Volume
Ground Fill		0.00	0.00	50565.01

ALMANASHY 29+600.00

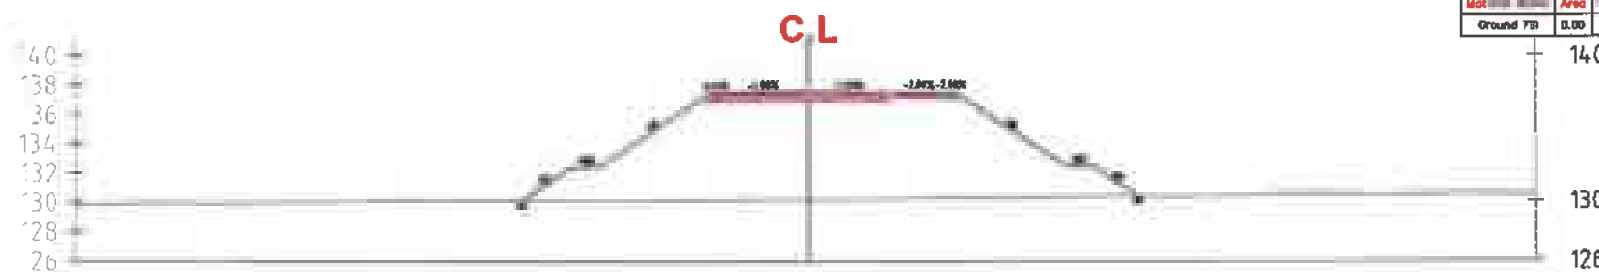

Material(s) at Station 29+600.00				
Mat	Name	Area	Volume	Cumulative Volume
Ground Fill		0.00	0.00	50565.01

Notes:

SubBallast Depth = 30 cm
PreparedSubgradeDepth=50cm

Legend:

	Natural Ground Level
	Design Level
	Embankment Level
	Fill Hatch
	Cut Hatch
	Prepared Subgrade Hatch
	Prepared Subballast Hatch
	Slope Protection Hatch

Contractor	Contractor engineer
al emaratia company	Eng. Mahmoud abdallah

REV	ISSUED BY	ISSUED FOR	APPROVED BY

OWNER :	

Main Contractor:	General Consultant :

Contractor Consultant	Contractor Consultant


SHEET NAME :	
design-cross sections 28+000 to 30+000 El-manashy - 6 October Railway Project	

DWG SCALE: 1:500	DESIGNED BY:	PROJECT
---------------------	--------------	---------

PHASE:	CHECKED BY	APPROVED BY
--------	------------	-------------


DWG SIZE A3	SHEET NUMBER 27	
----------------	--------------------	--

ALMANASHY 29+620.00

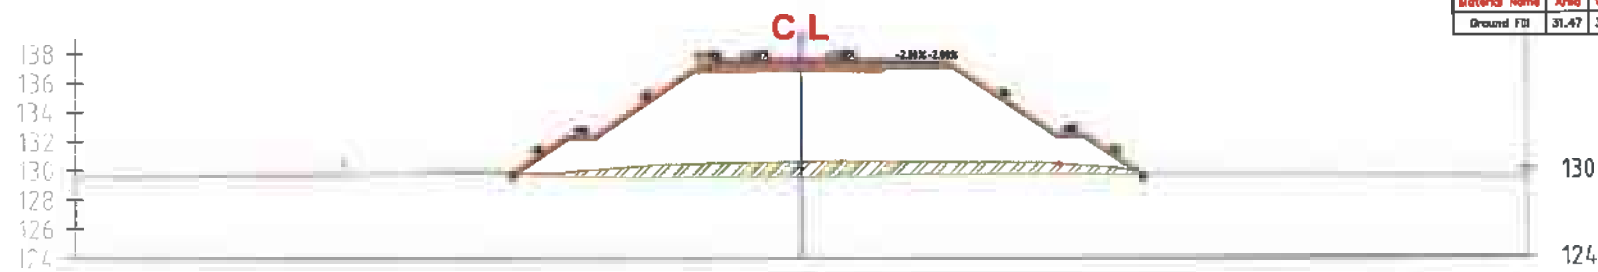


Material(s) at Station 29+620.00			
Material Name	Area	Volume	Cumulative Volume
Ground Fill	31.47	314.70	50579.71

ALMANASHY 29+640.00

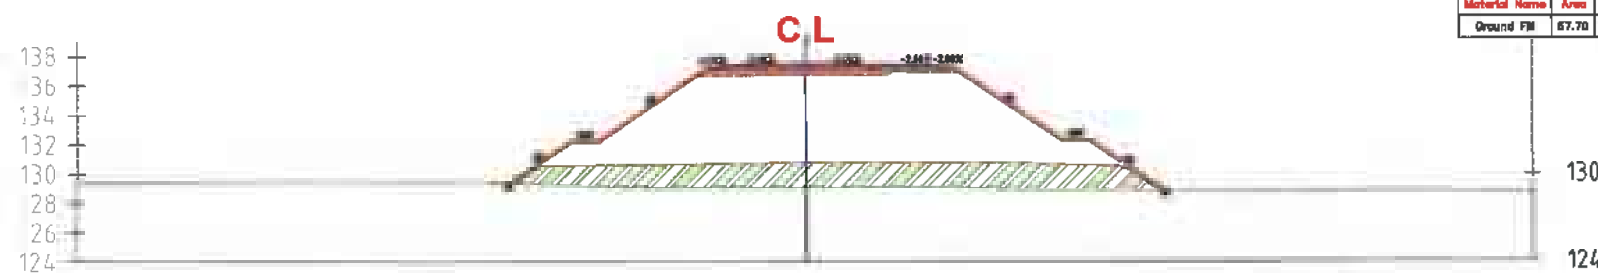

Material(s) at Station 29+640.00			
Material Name	Area	Volume	Cumulative Volume
Ground Fill	57.70	591.88	51571.57

ALMANASHY 29+660.00

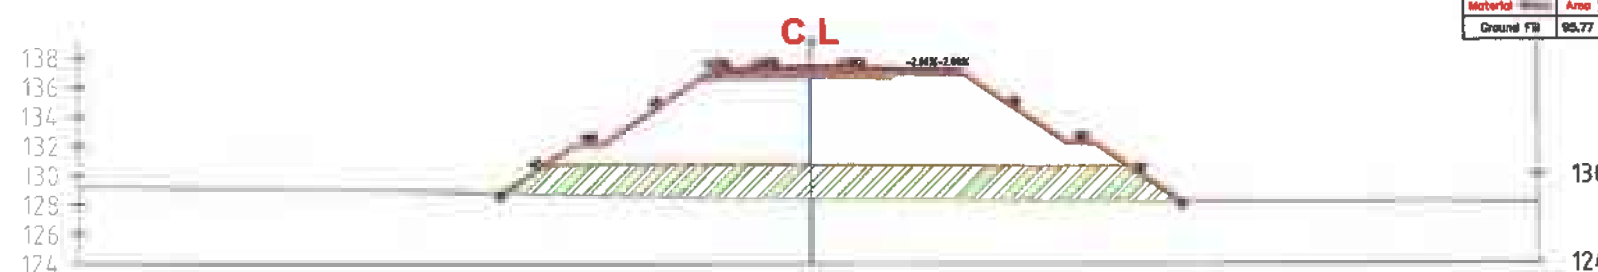

Material(s) at Station 29+660.00			
Material Name	Area	Volume	Cumulative Volume
Ground Fill	95.77	1834.67	53506.25

Notes:

SubBallast Depth = 30 cm
PreparedSubgradeDepth=50cm

Legend:

	Natural Ground Level
	Design Level
	Embankment Level
	Fill Hatch
	Cut Hatch
	Prepared Subgrade Hatch
	Prepared Subballast Hatch
	Slope Protection Hatch

Contractor	Contractor engineer
al emaratia company	Eng. Mahmoud abdallah

REV	ISSUED BY	ISSUED FOR	APPROVED BY

OWNER :	

Main Contractor:	General Consultant :

Contractor Consultant	Contractor Consultant


SHEET NAME :	
design-cross sections 28+000 to 30+000 El-manashy - 6 October Railway Project	

DWG SCALE: 1:500	DESIGNED BY:	PROJECT
---------------------	--------------	---------

PHASE:	CHECKED BY:	APPROVED BY
--------	-------------	-------------


DWG SIZE A3	SHEET NUMBER 28	
----------------	--------------------	--

ALMANASHY 29+680.00

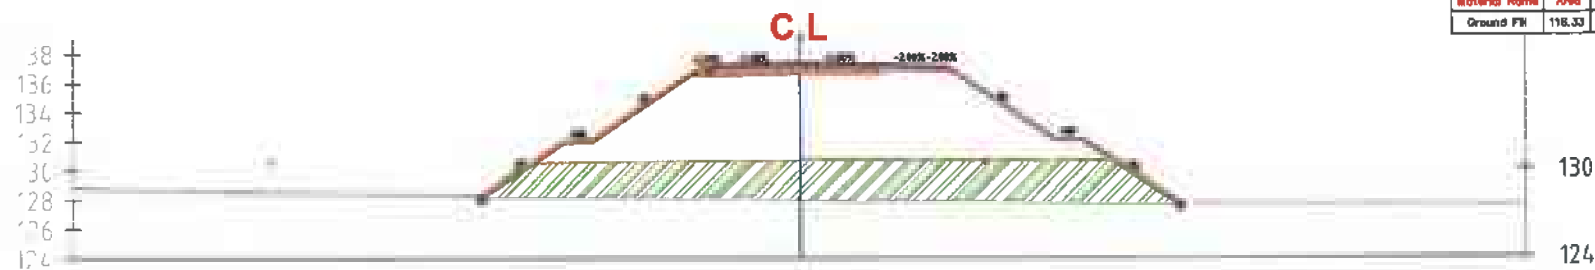


Material(s) at Station 29+680.00			
Material Name	Area	Volume	Cumulative Volume
Ground Fill	116.33	2121.05	55827.08

ALMANASHY 29+700.00

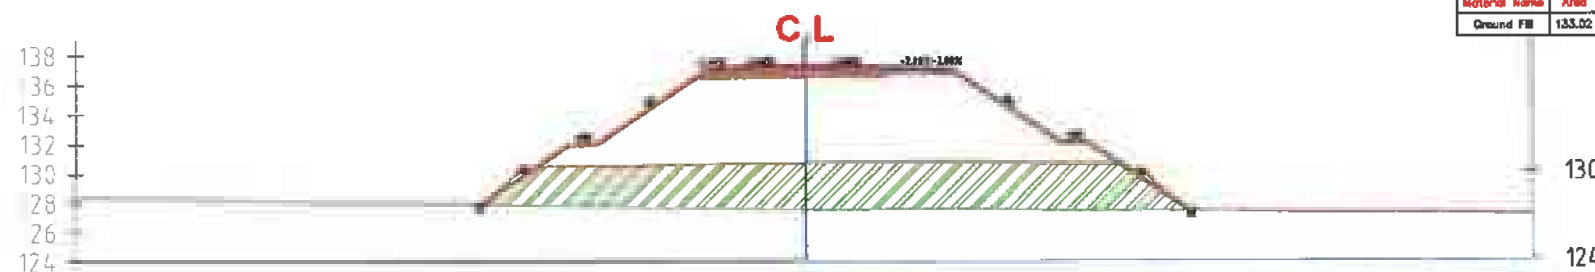

Material(s) at Station 29+700.00			
Material Name	Area	Volume	Cumulative Volume
Ground Fill	133.02	2493.52	58120.62

ALMANASHY 29+720.00

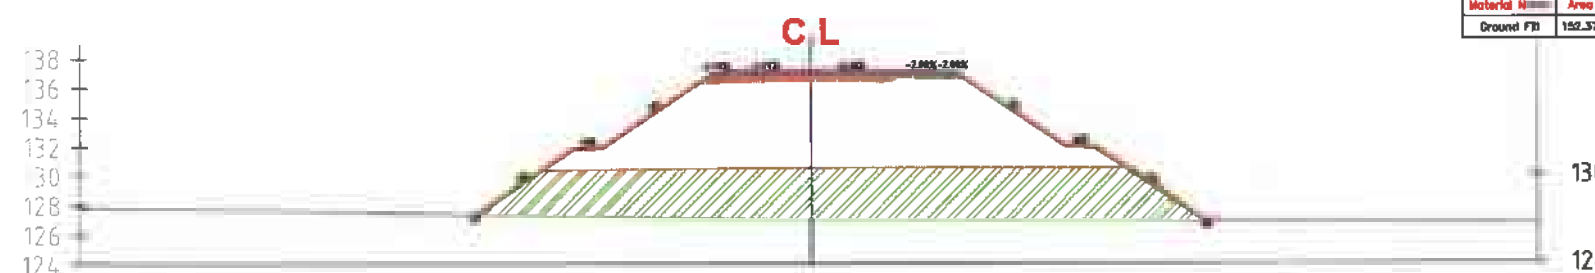

Material(s) at Station 29+720.00			
Material Name	Area	Volume	Cumulative
Ground Fill	152.37	2853.85	60974.50

Notes:

SubBallast Depth = 30 cm
PreparedSubgradeDepth=50cm

Legend:

	Natural Ground Level
	Design Level
	Embankment Level
	Fill Hatch
	Cut Hatch
	Prepared Subgrade Hatch
	Prepared Subballast Hatch
	Slope Protection Hatch

Contractor	Contractor engineer
al emaratia company	Eng. Mahmoud abdallah

REV	ISSUED BY	ISSUED FOR	APPROVED BY

OWNER :	

Main Contractor:	General Consultant :

Contractor Consultant	Contractor Consultant


SHEET NAME :	
design-cross sections 28+000 to 30+000 El-manashy - 6 October Railway Project	

DWG SCALE:	DESIGNED BY:	PROJECT
1:500		

PHASE:	CHECKED BY:	APPROVED BY


DWG SIZE:	SHEET NUMBER	
A3	29	

ALMANASHY 29+740.00

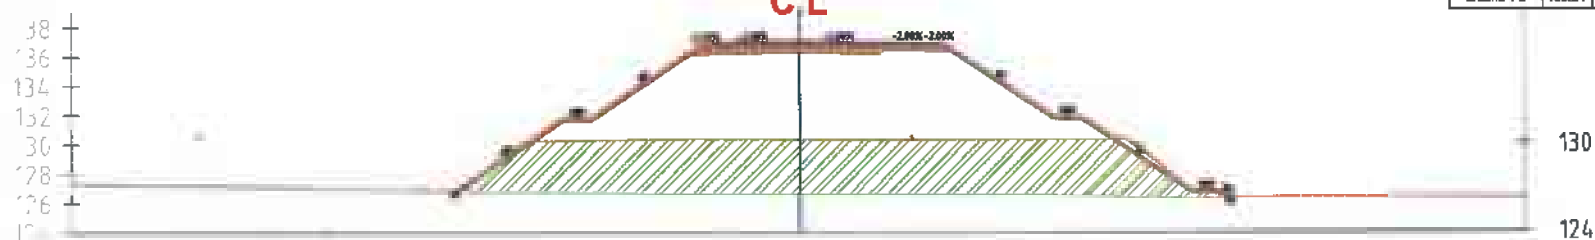


Material(s) at Station 29+740.00			
Material Name	Area	Volume	Cumulative Volume
Ground FB	168.24	3216.10	64190.00

ALMANASHY 29+760.00

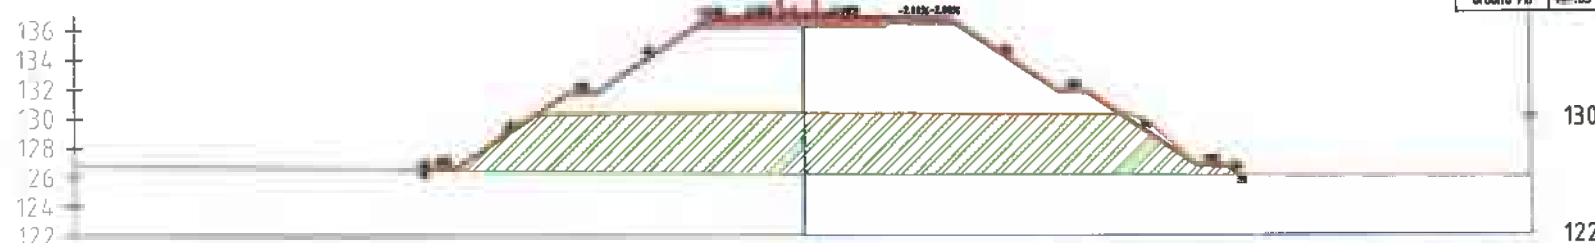

Material(s) at Station 29+760.00			
Material Name	Area	Volume	Cumulative Volume
Ground FB	168.24	3216.10	64190.00

ALMANASHY 29+780.00

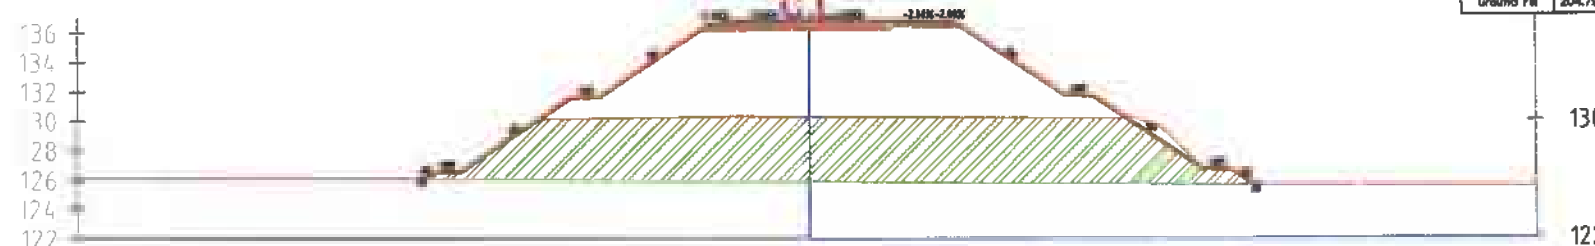

Material(s) at Station 29+780.00			
Material Name	Area	Volume	Cumulative Volume
Ground FB	204.75	3616.47	71672.01

Notes:

SubBallast Depth = 30 cm
PreparedSubgradeDepth=50cm

Legend:

	Natural Ground Level
	Design Level
	Embankment Level
	Fill Hatch
	Cut Hatch
	Prepared Subgrade Hatch
	Prepared Subballast Hatch
	Slope Protection Hatch

Contractor	Contractor engineer
al emaratia company	Eng. Mahmoud abdallah

ISSUED BY	ISSUED FOR	APPROVED BY

OWNER :

Main Contractor:	General Consultant :

Contractor Consultant	Contractor Consultant

SHEET NAME :
design-cross sections 28+000 to 30+000 El-manashy - 6 October Railway Project

DWG SCALE	DESIGNED BY:	PROJECT
1:500		

PHASE	CHECKED BY	APPROVED BY


DWG SIZE	SHEET NUMBER
A3	30

ALMANASHY 29+800.00



Material(s) at Station 29+800.00			
Material Name	Area	Volume	Cumulative Volume
Ground Fill	225.78	4305.77	75877.78

ALMANASHY 29+820.00

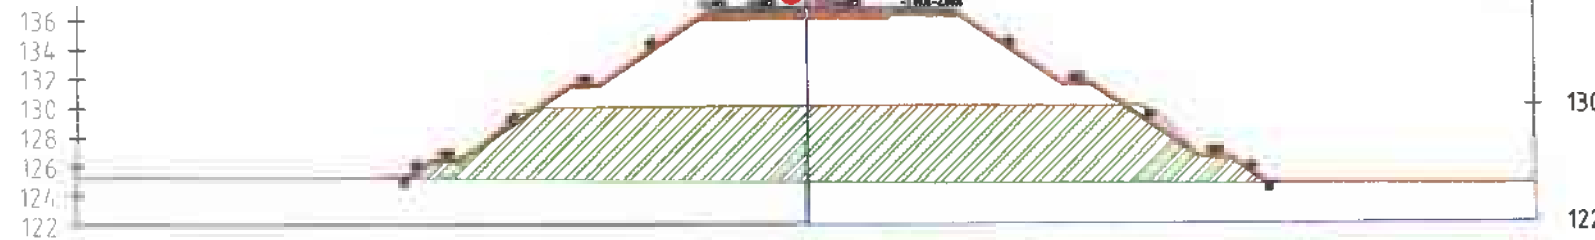

Material(s) at Station 29+820.00			
Material Name	Area	Volume	Cumulative Volume
Ground Fill	248.35	4751.32	80729.10

ALMANASHY 29+840.00



Material(s) at Station 29+840.00			
Material Name	Area	Volume	Cumulative Volume
Ground Fill	280.88	5300.00	86029.10

Notes:

SubBallast Depth = 30 cm
PreparedSubgradeDepth=50cm

Legend:

	Natural Ground Level
	Design Level
	Embankment Level
	Fill Hatch
	Cut Hatch
	Prepared Subgrade Hatch
	Prepared Subballast Hatch
	Slope Protection Hatch

Contractor	Contractor engineer
al emaratia company	Eng. Mahmoud abdallah

REV	ISSUED BY	ISSUED FOR	APPROVED BY

OWNER :



Main Contractor:




General Consultant :



Contractor Consultant



Contractor Consultant

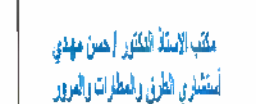

SHEET NAME :


design-cross sections
28+000 to 30+000
El-manashy - 6 October Railway Project

DWG SCALE 1:500	DESIGNED BY:	PROJECT
--------------------	--------------	---------

PHASE:	CHECKED BY:	APPROVED BY
--------	-------------	-------------


DWG SIZE: A3	SHEET NUMBER 31
-----------------	--------------------

ALMANASHY 29+860.00

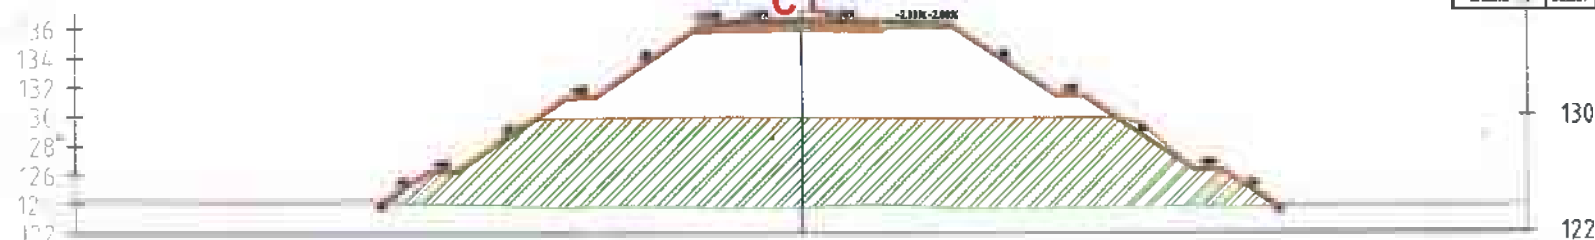

Material(s) at Station 29+860.00			
Material Name	Area	Volume	Cumulative Volume
Ground	302.57	5532.21	91861.30

ALMANASHY 29+880.00

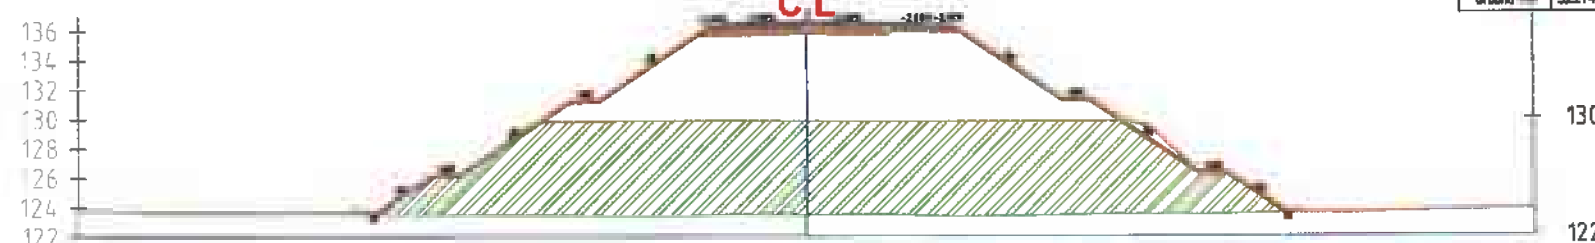

Material(s) at Station 29+880.00			
Material Name	Area	Volume	Cumulative Volume
Ground	323.74	8283.11	98124.42

ALMANASHY 29+900.00



Material(s) at Station 29+900.00			
Material Name	Area	Volume	Cumulative Volume
Ground	338.78	8808.20	104722.61

Notes:

SubBallast Depth = 30 cm
PreparedSubgradeDepth=50cm

Legend:

	Natural Ground Level
	Design Level
	Embankment Level
	Fill Hatch
	Cut Hatch
	Prepared Subgrade Hatch
	Prepared Subballast Hatch
	Slope Protection Hatch

Contractor	Contractor engineer
al emaratia company	Eng. Mahmoud abdallah

REV	ISSUED BY	ISSUED FOR	APPROVED BY

OWNER :

Main Contractor:	General Consultant :

Contractor Consultant	Contractor Consultant


SHEET NAME :
design-cross sections 28+000 to 30+000 El-manashy - 6 October Railway Project

DWG SCALE: 1:500	DESIGNED BY:	PROJECT
---------------------	--------------	---------

PHASE:	CHECKED BY:	APPROVED BY
--------	-------------	-------------


DWG SIZE: A3	SHEET NUMBER 32
-----------------	--------------------

ALMANASHY 29+920.00

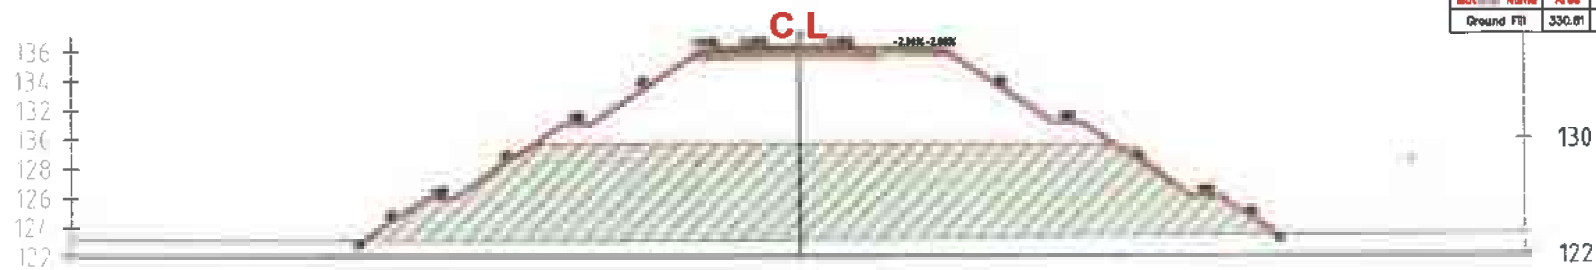


Material(s) at Station 29+920.00			
Material Name	Area	Volume	Cumulative Volume
Ground FILL	330.81	8675.85	111405.48

ALMANASHY 29+940.00

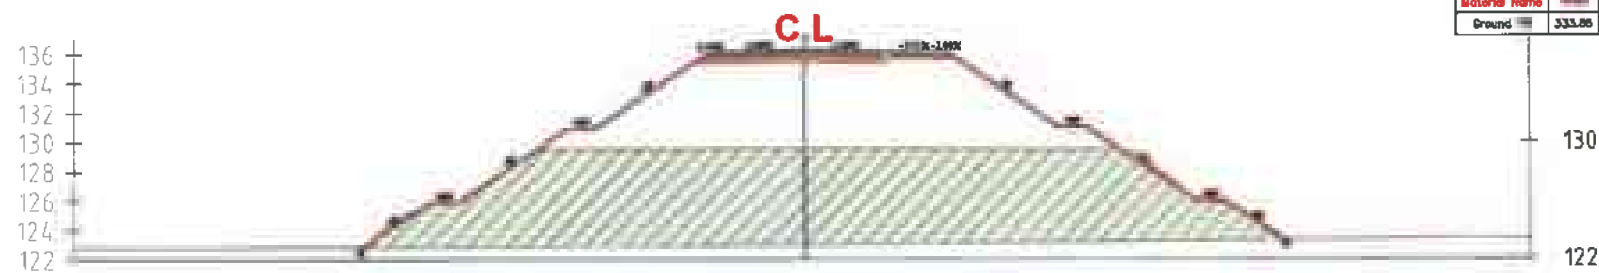

Material(s) at Station 29+940.00			
Material Name	Area	Volume	Cumulative Volume
Ground FILL	333.85	8648.85	118052.15

ALMANASHY 29+960.00

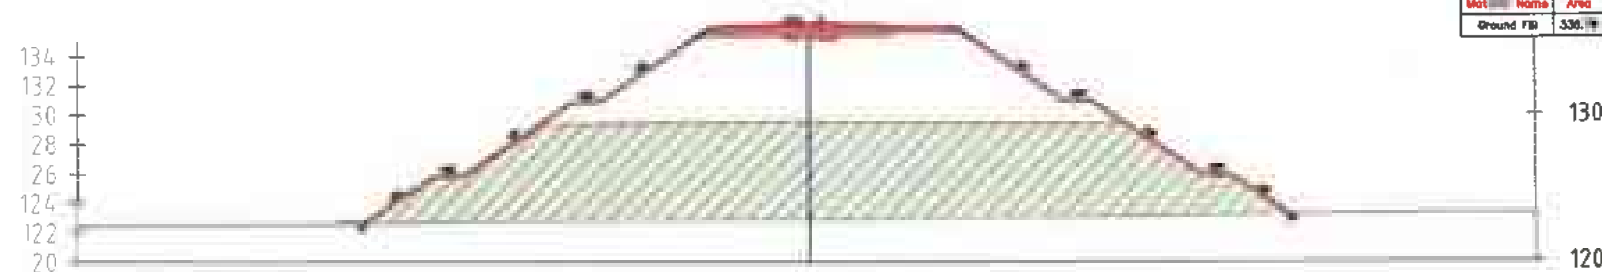

Material(s) at Station 29+960.00			
Material Name	Area	Volume	Cumulative Volume
Ground FILL	336.78	8708.48	124758.65

Notes:

SubBallast Depth = 30 cm
PreparedSubgradeDepth=50cm

Legend:

	Natural Ground Level
	Design Level
	Embankment Level
	Fill Hatch
	Cut Hatch
	Prepared Subgrade Hatch
	Prepared Subballast Hatch
	Slope Protection Hatch

Contractor	Contractor engineer
al emaratia company	Eng. Mahmoud abdallah

REV	ISSUED BY	ISSUED FOR	APPROVED BY

OWNER :



Main Contractor: General Consultant :



Contractor Consultant Contractor Consultant



SHEET NAME :

design-cross sections
28+000 to 30+000
El-manashy - 6 October Railway Project

DWG SCALE 1:500	DESIGNED BY:	PROJECT
--------------------	--------------	---------

PHASE:	CHECKED BY:	APPROVED BY:
--------	-------------	--------------


WG SIZE A3	SHEET NUMBER 3
---------------	-------------------

ALMANASHY 29+980.00



Material(s) at Station 29+980.00			
Material Name	Area	Volume	Cumulative Volume
Ground Fill	340.55	5773.36	131532.03

ALMANASHY 30+000.00

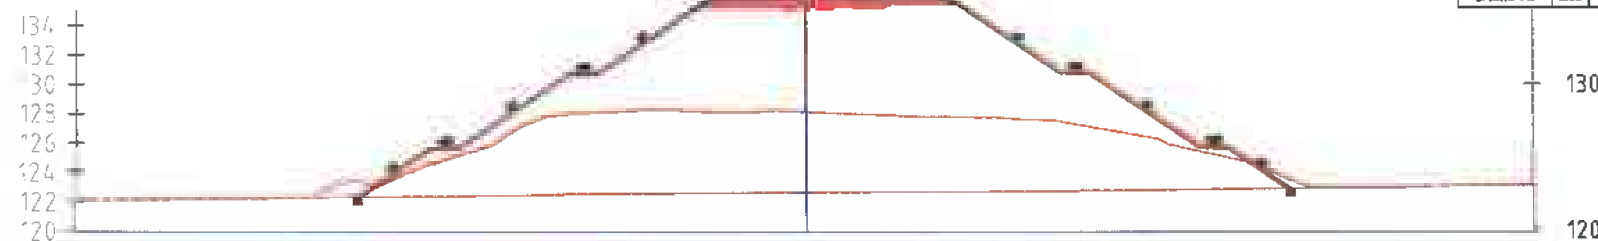

Material(s) at Station 30+000.00			
Mat Name	Area	Volume	Cumulative Volume
Ground Fill	0.00	0.00	134686.71

Notes:

SubBallast Depth = 30 cm
PreparedSubgradeDepth=50cm

Legend:

	Natural Ground Level
	Design Level
	Embankment Level
	Fill Hatch
	Cut Hatch
	Prepared Subgrade Hatch
	Prepared Subballast Hatch
	Slope Protection Hatch

Contractor	Contractor engineer
al emaratia company	Eng. Mahmoud abdallah

REV	ISSUED BY	ISSUED FOR	APPROVED BY

OWNER :



Main Contractor:



General Consultant :



Contractor Consultant



Contractor Consultant



SHEET NAME :

design-cross sections
28+000 to 30+000
El-manashy - 6 October Railway Project


DWG SCALE: 1:500	DESIGNED BY:	PROJECT
---------------------	--------------	---------

PHASE:	CHECKED BY	APPROVED BY
--------	------------	-------------

DWG SIZE A3	SHEET NUMBER 34
----------------	--------------------



خط السير :
الحمولة : ٥٠ / ١٥ (طن / م³)
رقم القوية : EVO/EA
اسم المستاجر :
نوع الخام :
ساعات العمالة وقلابة :

 













































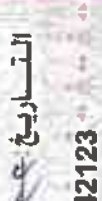

اسم المستأجر: الحمري المنطقة: الحيثية خط السير: اقصر

[illegible]

رقم القيد : ٥٤٧٩٢٥٤




























المنطقة: المنطقة
اسم المستأجر: السيد
نوع الإقام: إقامة
اسم السائق: السيد
التاريخ: ٢٠٢٤/١٨/٠٨
































































































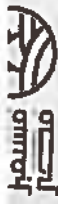

شركة الحديثة
للمقاولات والاستثمار
س.ت. ٢٠٥٧١ ب.ف. ١٩٣-٦٠٥

المنطقة: حطاط
اسم المستاجر: الحديثة
نوع الخام: حديد
اسم السائق: عمر
التاريخ: ١٩/٥/١٤٤٣ هـ

خط السير: لا حالي
الحمولة: ١٠/٢٠/١٠٠ ك.م (طن / م)
رقم العربية: ٤٧٧/٤٧٩
سمت: (٧١١٠٠)

909000001C 20212487













































خط السير : ١٤٤٥
الحمولة : ١٠٠ (١٠٠٠ كجم) (طن / ٣٠)
رقم العبوة : ١٥١٢٠١٥
سمت : (١٥١٢٠١٥)
النافذ : ١٤٤٥ / ١١ / ١٥

909000001C 20212119

20212119




معلومات الموصلة والشعبة

90900007C 20212189

20212189



ارابی مستقل

[illegible]

20212142

20212322

90900001C



أراضي مستقبل مصر






الخطوة: ١) تحديد
اسم المستأجر: أحمد
نوع الإقام: دائم
اسم السائق: سعيد
التاريخ: ٢٠٢٤/٥/١١

90900001C 20212134

20212134









 20212114
 90900001C

20212114





2021/2198
90900001C

90900001C

20212198



محاضرة الجيزة

محافظة الجيزة

محافظة الجيزة

محافظة البحيرة

المنطقة: جبل جوكا
اسم المستاجر: أحمد مصطفى
خط السير: ١٠٠/٢٠/١٠٠ (طن / ٣٠)
الحمولة: ٠٠/٢٠/١٠٠ (طن / ٣٠)
رقم العربية: ٢٥٤٢٨٤٢٩
اسم السائق: محمد
سمت: ()
التاريخ: ٢٠٢١/٥/١١

مجمع الإصدارات المؤمنة والمكيفة

محافظة الجيزة

90900001C

20212123



أراضي مستقبل







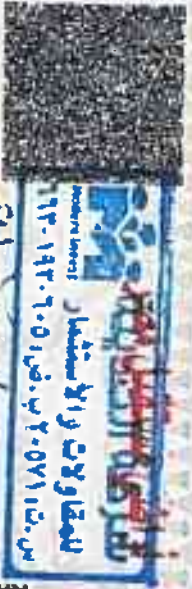















المنطقة: جبل جوكا
اسم المستاجر: أحمد مصطفى
خط السير: ١٠٠/٢٠/١٠٠ (طن / ٣٠)
الحمولة: ٠٠/٢٠/١٠٠ (طن / ٣٠)
رقم العربية: ٢٥٤٢٨٤٢٩
اسم السائق: محمد
سمت: ()
التاريخ: ٢٠٢١/٥/١١

مجمع الإصدارات المؤمنة والمكيفة

محافظة الجيزة

90900001C

20212330



أراضي مستقبل

المنطقة: جبل جوكا
اسم المستاجر: أحمد مصطفى
خط السير: ١٠٠/٢٠/١٠٠ (طن / ٣٠)
الحمولة: ٠٠/٢٠/١٠٠ (طن / ٣٠)
رقم العربية: ٢٥٧٤/٨٧٣٩
اسم السائق: محمد
سمت: ()
التاريخ: ٢٠٢١/٥/١١

مجمع الإصدارات المؤمنة والمكيفة

محافظة الجيزة

90900001C

20212179



أراضي مستقبل

المنطقة: جبل جوكا
اسم المستاجر: أحمد مصطفى
خط السير: ١٠٠/٢٠/١٠٠ (طن / ٣٠)
الحمولة: ٠٠/٢٠/١٠٠ (طن / ٣٠)
رقم العربية: ٢٥٧٤/٨٧٣٩
اسم السائق: محمد
سمت: ()
التاريخ: ٢٠٢١/٥/١١

مجمع الإصدارات المؤمنة والمكيفة

محافظة الجيزة

90900001C

20212337



أراضي مستقبل

المنطقة: جبل جوكا
اسم المستاجر: أحمد مصطفى
خط السير: ١٠٠/٢٠/١٠٠ (طن / ٣٠)
الحمولة: ٠٠/٢٠/١٠٠ (طن / ٣٠)
رقم العربية: ٢٥٧٤/٨٧٣٩
اسم السائق: محمد
سمت: ()
التاريخ: ٢٠٢١/٥/١١

مجمع الإصدارات المؤمنة والمكيفة

محافظة الجيزة

90900001C

20212405



20212425

شركة الحديثة مصر
للمقاولات والاستثمار
س.ش. ٢٠٥٧١ ب. ٦٠٥ فر. ١٩٢-١٩٣

اسم المستأجر: أحمد السيد
نوع الخام: حديد
اسم السائق: أحمد السيد
التاريخ: ٢٠٢١/٥/١٥

خط السير: ١٠٨ (طن / ٣٠)
الحمولة: ١٠٨٠٥
رقم العربية: ٤٤٧٤/٣٤٨٩
سمت: (١٥٠٠)

909000001C 20212452



شركة الحديثة مصر
للمقاولات والاستثمار
س.ش. ٢٠٥٧١ ب. ٦١٥ فر. ١٩٩-٢٠٠

اسم المستأجر: أحمد السيد
نوع الخام: حديد
اسم السائق: أحمد السيد
التاريخ: ٢٠٢١/٥/١٥

خط السير: ١٠٨ (طن / ٣٠)
الحمولة: ١٠٨٠٥
رقم العربية: ٤٤٧٤/٣٤٨٩
سمت: (١٥٠٠)

909000001C 20212432



شركة الحديثة مصر
للمقاولات والاستثمار
س.ش. ٢٠٥٧١ ب. ٦٠٥ فر. ١٩٢-١٩٣

اسم المستأجر: أحمد السيد
نوع الخام: حديد
اسم السائق: أحمد السيد
التاريخ: ٢٠٢١/٥/١٥

خط السير: ١٠٨ (طن / ٣٠)
الحمولة: ١٠٨٠٥
رقم العربية: ٤٤٧٤/٣٤٨٩
سمت: (١٥٠٠)

909000001C 20212180



شركة الحديثة مصر
للمقاولات والاستثمار
س.ش. ٢٠٥٧١ ب. ٦٠٥ فر. ١٩٢-١٩٣

اسم المستأجر: أحمد السيد
نوع الخام: حديد
اسم السائق: أحمد السيد
التاريخ: ٢٠٢١/٥/١٥

خط السير: ١٠٨ (طن / ٣٠)
الحمولة: ١٠٨٠٥
رقم العربية: ٤٤٧٤/٣٤٨٩
سمت: (١٥٠٠)

909000001C 20212432

20212425

شركة الحديثة مصر
للمقاولات والاستثمار
س.ش. ٢٠٥٧١ ب. ٦٠٥ فر. ١٩٢-١٩٣

اسم المستأجر: أحمد السيد
نوع الخام: حديد
اسم السائق: أحمد السيد
التاريخ: ٢٠٢١/٥/١٥

خط السير: ١٠٨ (طن / ٣٠)
الحمولة: ١٠٨٠٥
رقم العربية: ٤٤٧٤/٣٤٨٩
سمت: (١٥٠٠)

909000001C 20212443



شركة الحديثة مصر
للمقاولات والاستثمار
س.ش. ٢٠٥٧١ ب. ٦٠٥ فر. ١٩٢-١٩٣

اسم المستأجر: أحمد السيد
نوع الخام: حديد
اسم السائق: أحمد السيد
التاريخ: ٢٠٢١/٥/١٥

خط السير: ١٠٨ (طن / ٣٠)
الحمولة: ١٠٨٠٥
رقم العربية: ٤٤٧٤/٣٤٨٩
سمت: (١٥٠٠)

909000001C 20210976



شركة الحديثة مصر
للمقاولات والاستثمار
س.ش. ٢٠٥٧١ ب. ٦٠٥ فر. ١٩٢-١٩٣

اسم المستأجر: أحمد السيد
نوع الخام: حديد
اسم السائق: أحمد السيد
التاريخ: ٢٠٢١/٥/١٥

خط السير: ١٠٨ (طن / ٣٠)
الحمولة: ١٠٨٠٥
رقم العربية: ٤٤٧٤/٣٤٨٩
سمت: (١٥٠٠)

909000001C 20212443



شركة الحديثة مصر
للمقاولات والاستثمار
س.ش. ٢٠٥٧١ ب. ٦٠٥ فر. ١٩٢-١٩٣

اسم المستأجر: أحمد السيد
نوع الخام: حديد
اسم السائق: أحمد السيد
التاريخ: ٢٠٢١/٥/١٥

خط السير: ١٠٨ (طن / ٣٠)
الحمولة: ١٠٨٠٥
رقم العربية: ٤٤٧٤/٣٤٨٩
سمت: (١٥٠٠)

909000001C 20212443

أراضي مستقبل مصر



المنطقة: جبل قطران
اسم المستاجر: ابراهيمية
نوع الختام: كبريه
اسم السائق: مصطفى
التاريخ: ٢٠٢١/٥/١٧

خط السير: الإقليم
الحمولة: ١٠/٨٥/٢٠ (طن / م)
رقم العربية: ٤٧٣٧/٤٤٣
سمت: (٢٠٢١/٥/١٧)

909000001C 20210987

أراضي مستقبل مصر



المنطقة: جبل قطران
اسم المستاجر: ابراهيمية
نوع الختام: كبريه
اسم السائق: مصطفى
التاريخ: ٢٠٢١/٥/١٧

خط السير: الإقليم
الحمولة: ١٠/٨٥/٢٠ (طن / م)
رقم العربية: ٤٧٣٧/٤٤٣
سمت: (٢٠٢١/٥/١٧)

909000001C 20210990

أراضي مستقبل مصر



المنطقة: جبل قطران
اسم المستاجر: ابراهيمية
نوع الختام: كبريه
اسم السائق: مصطفى
التاريخ: ٢٠٢١/٥/١٧

خط السير: الإقليم
الحمولة: ١٠/٨٥/٢٠ (طن / م)
رقم العربية: ٤٧٣٧/٤٤٣
سمت: (٢٠٢١/٥/١٧)

909000001C 20212199

أراضي مستقبل مصر



المنطقة: جبل قطران
اسم المستاجر: ابراهيمية
نوع الختام: كبريه
اسم السائق: مصطفى
التاريخ: ٢٠٢١/٥/١٧

خط السير: الإقليم
الحمولة: ١٠/٨٥/٢٠ (طن / م)
رقم العربية: ٤٧٣٧/٤٤٣
سمت: (٢٠٢١/٥/١٧)

909000001C 20212310

أراضي مستقبل مصر



المنطقة: جبل قطران
اسم المستاجر: ابراهيمية
نوع الختام: كبريه
اسم السائق: مصطفى
التاريخ: ٢٠٢١/٥/١٧

خط السير: الإقليم
الحمولة: ١٠/٨٥/٢٠ (طن / م)
رقم العربية: ٤٧٣٧/٤٤٣
سمت: (٢٠٢١/٥/١٧)

909000001C 20212191

أراضي مستقبل مصر



المنطقة: جبل قطران
اسم المستاجر: ابراهيمية
نوع الختام: كبريه
اسم السائق: مصطفى
التاريخ: ٢٠٢١/٥/١٧

خط السير: الإقليم
الحمولة: ١٠/٨٥/٢٠ (طن / م)
رقم العربية: ٤٧٣٧/٤٤٣
سمت: (٢٠٢١/٥/١٧)

909000001C 20212184

أراضي مستقبل مصر



المنطقة: جبل قطران
اسم المستاجر: ابراهيمية
نوع الختام: كبريه
اسم السائق: مصطفى
التاريخ: ٢٠٢١/٥/١٧

خط السير: الإقليم
الحمولة: ١٠/٨٥/٢٠ (طن / م)
رقم العربية: ٤٧٣٧/٤٤٣
سمت: (٢٠٢١/٥/١٧)

909000001C 20212191

أراضي مستقبل مصر



المنطقة: جبل قطران
اسم المستاجر: ابراهيمية
نوع الختام: كبريه
اسم السائق: مصطفى
التاريخ: ٢٠٢١/٥/١٧

خط السير: الإقليم
الحمولة: ١٠/٨٥/٢٠ (طن / م)
رقم العربية: ٤٧٣٧/٤٤٣
سمت: (٢٠٢١/٥/١٧)

909000001C 20212184

أراضي مستقبل مصر

للشركة الحديثة للتطوير والاستثمار العقاري
Modern Invest
٦٦٣-١٩٣-٦٠٥ ب. ف. ٢٠٥٧١٠٥
٦٠٣-٢٩٩٨٢٠٣ ب. ف. ٢٠٥٧١٠٥

المنطقة: جبل قطران
اسم المستاجر: العريضة
نوع الخزام: ترية
اسم السائق: عمرو
التاريخ: ٥/٥/٢٠٢٢

خط السير: /
الحمولة: ١٠/٨٠/٥٥ (طن / ٣م)
رقم العربية: ٤٧٧٩/٤٧٧٧
سعة: (٢٢٢)

909000001C 20210958

أراضي مستقبل مصر

للشركة الحديثة للتطوير والاستثمار العقاري
Modern Invest
٦٦٣-١٩٣-٦٠٥ ب. ف. ٢٠٥٧١٠٥

المنطقة: جبل قطران
اسم المستاجر: العريضة
نوع الخزام: ترية
اسم السائق: مصطفى
التاريخ: ٥/٥/٢٠٢٢

خط السير: /
الحمولة: ١٠/٨٠/٥٥ (طن / ٣م)
رقم العربية: ٤٧٧٩/٤٧٧٧
سعة: (٢٢٢)

909000001C 20210960

أراضي مستقبل مصر

للشركة الحديثة للتطوير والاستثمار العقاري
Modern Invest
٦٦٣-١٩٣-٦٠٥ ب. ف. ٢٠٥٧١٠٥

المنطقة: جبل قطران
اسم المستاجر: العريضة
نوع الخزام: ترية
اسم السائق: مصطفى
التاريخ: ٥/٥/٢٠٢٢

خط السير: /
الحمولة: ١٠/٨٠/٥٥ (طن / ٣م)
رقم العربية: ٤٧٧٩/٤٧٧٧
سعة: (٢٢٢)

909000001C 20210956

أراضي مستقبل مصر

للشركة الحديثة للتطوير والاستثمار العقاري
Modern Invest
٦٦٣-١٩٣-٦٠٥ ب. ف. ٢٠٥٧١٠٥

المنطقة: جبل قطران
اسم المستاجر: العريضة
نوع الخزام: ترية
اسم السائق: مصطفى
التاريخ: ٥/٥/٢٠٢٢

خط السير: /
الحمولة: ١٠/٨٠/٥٥ (طن / ٣م)
رقم العربية: ٤٧٧٩/٤٧٧٧
سعة: (٢٢٢)

909000001C 20210957

أراضي مستقبل مصر

للشركة الحديثة للتطوير والاستثمار العقاري
Modern Invest
٦٦٣-١٩٣-٦٠٥ ب. ف. ٢٠٥٧١٠٥

المنطقة: جبل قطران
اسم المستاجر: العريضة
نوع الخزام: ترية
اسم السائق: مصطفى
التاريخ: ٥/٥/٢٠٢٢

خط السير: /
الحمولة: ١٠/٨٠/٥٥ (طن / ٣م)
رقم العربية: ٤٧٧٩/٤٧٧٧
سعة: (٢٢٢)

909000001C 20210963

أراضي مستقبل مصر

للشركة الحديثة للتطوير والاستثمار العقاري
Modern Invest
٦٦٣-١٩٣-٦٠٥ ب. ف. ٢٠٥٧١٠٥

المنطقة: جبل قطران
اسم المستاجر: العريضة
نوع الخزام: ترية
اسم السائق: مصطفى
التاريخ: ٥/٥/٢٠٢٢

خط السير: /
الحمولة: ١٠/٨٠/٥٥ (طن / ٣م)
رقم العربية: ٤٧٧٩/٤٧٧٧
سعة: (٢٢٢)

909000001C 20210962

أراضي مستقبل مصر

للشركة الحديثة للتطوير والاستثمار العقاري
Modern Invest
٦٦٣-١٩٣-٦٠٥ ب. ف. ٢٠٥٧١٠٥

المنطقة: جبل قطران
اسم المستاجر: العريضة
نوع الخزام: ترية
اسم السائق: مصطفى
التاريخ: ٥/٥/٢٠٢٢

خط السير: /
الحمولة: ١٠/٨٠/٥٥ (طن / ٣م)
رقم العربية: ٤٧٧٩/٤٧٧٧
سعة: (٢٢٢)

909000001C 20210961

أراضي مستقبل مصر

للشركة الحديثة للتطوير والاستثمار العقاري
Modern Invest
٦٦٣-١٩٣-٦٠٥ ب. ف. ٢٠٥٧١٠٥

المنطقة: جبل قطران
اسم المستاجر: العريضة
نوع الخزام: ترية
اسم السائق: مصطفى
التاريخ: ٥/٥/٢٠٢٢

خط السير: /
الحمولة: ١٠/٨٠/٥٥ (طن / ٣م)
رقم العربية: ٤٧٧٩/٤٧٧٧
سعة: (٢٢٢)

909000001C 20210961

أراضي مستقبل مصر



المنطقة: جبل قطران
اسم الساتر: الحديقة
نوع الخيام: تربة
اسم السائق: مصطفى
التاريخ: ٢٠٢١/٥/٥

909000001C

20210952

أراضي مستقبل مصر



المنطقة: جبل قطران
اسم الساتر: الحديقة
نوع الخيام: تربة
اسم السائق: مصطفى
التاريخ: ٢٠٢١/٥/٥

909000001C

20210948

أراضي مستقبل مصر



المنطقة: جبل قطران
اسم الساتر: الحديقة
نوع الخيام: تربة
اسم السائق: مصطفى
التاريخ: ٢٠٢١/٥/٥

909000001C


20210954

أراضي مستقبل مصر



المنطقة: جبل قطران
اسم الساتر: الحديقة
نوع الخيام: تربة
اسم السائق: مصطفى
التاريخ: ٢٠٢١/٥/٥

أراضي مستقبل مصر

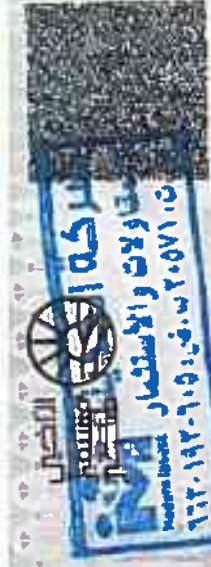

المنطقة: جبل قطران
اسم الساتر: الحديقة
نوع الخيام: تربة
اسم السائق: مصطفى
التاريخ: ٢٠٢١/٥/٥

909000001C

20210953

أراضي مستقبل مصر



المنطقة: جبل قطران
اسم الساتر: الحديقة
نوع الخيام: تربة
اسم السائق: مصطفى
التاريخ: ٢٠٢١/٥/٥

909000001C

20210951

أراضي مستقبل مصر



المنطقة: جبل قطران
اسم الساتر: الحديقة
نوع الخيام: تربة
اسم السائق: مصطفى
التاريخ: ٢٠٢١/٥/٥

909000001C

20210955

أراضي مستقبل مصر



المنطقة: جبل قطران
اسم الساتر: الحديقة
نوع الخيام: تربة
اسم السائق: مصطفى
التاريخ: ٢٠٢١/٥/٥

أراضي مستقبل مصر

شركة الحديتية مصر
Modern Inhabit
للمقاولات والاستثمار
س.ت. ٢٠٥٧١ ب.ض. ٦٠٥/١٩٢٠١٩٢٠

المنطقة: حبل قطران
اسم المستاجر: الحديتية
نوع الخام: تربة
اسم السائق: السيد
التاريخ: ٢٠٢١/٥/١٥

خط السير: ٤٤٧٤/٣٤٨٩
الحمولة: ٢٠/١٠ (طن / م)
رقم العربية: ٤٤٧٤/٣٤٨٩
سمت: ١٠٠

909000001C 20212396

أراضي مستقبل مصر

شركة الحديتية مصر
Modern Inhabit
للمقاولات والاستثمار
س.ت. ٢٠٥٧١ ب.ض. ٦٠٥/١٩٢٠١٩٢٠

المنطقة: حبل قطران
اسم المستاجر: الحديتية
نوع الخام: تربة
اسم السائق: السيد
التاريخ: ٢٠٢١/٥/١٥

خط السير: ٤٤٧٤/٣٤٨٩
الحمولة: ٢٠/١٠ (طن / م)
رقم العربية: ٤٤٧٤/٣٤٨٩
سمت: ١٠٠

909000001C 20212413

أراضي مستقبل مصر

شركة الحديتية مصر
Modern Inhabit
للمقاولات والاستثمار
س.ت. ٢٠٥٧١ ب.ض. ٦٠٥/١٩٢٠١٩٢٠

المنطقة: حبل قطران
اسم المستاجر: الحديتية
نوع الخام: تربة
اسم السائق: السيد
التاريخ: ٢٠٢١/٥/١٥

خط السير: ٤٤٧٤/٣٤٨٩
الحمولة: ٢٠/١٠ (طن / م)
رقم العربية: ٤٤٧٤/٣٤٨٩
سمت: ١٠٠

909000001C 20212406

أراضي مستقبل مصر

شركة الحديتية مصر
Modern Inhabit
للمقاولات والاستثمار
س.ت. ٢٠٥٧١ ب.ض. ٦٠٥/١٩٢٠١٩٢٠

المنطقة: حبل قطران
اسم المستاجر: الحديتية
نوع الخام: تربة
اسم السائق: السيد
التاريخ: ٢٠٢١/٥/١٥

خط السير: ٤٤٧٤/٣٤٨٩
الحمولة: ٢٠/١٠ (طن / م)
رقم العربية: ٤٤٧٤/٣٤٨٩
سمت: ١٠٠

909000001C 20212406

أراضي مستقبل مصر

شركة الحديتية مصر
Modern Inhabit
للمقاولات والاستثمار
س.ت. ٢٠٥٧١ ب.ض. ٦٠٥/١٩٢٠١٩٢٠

المنطقة: حبل قطران
اسم المستاجر: الحديتية
نوع الخام: تربة
اسم السائق: السيد
التاريخ: ٢٠٢١/٥/١٥

خط السير: ٤٤٧٤/٣٤٨٩
الحمولة: ٢٠/١٠ (طن / م)
رقم العربية: ٤٤٧٤/٣٤٨٩
سمت: ١٠٠

909000001C 20210967

أراضي مستقبل مصر

شركة الحديتية مصر
Modern Inhabit
للمقاولات والاستثمار
س.ت. ٢٠٥٧١ ب.ض. ٦٠٥/١٩٢٠١٩٢٠

المنطقة: حبل قطران
اسم المستاجر: الحديتية
نوع الخام: تربة
اسم السائق: السيد
التاريخ: ٢٠٢١/٥/١٥

خط السير: ٤٤٧٤/٣٤٨٩
الحمولة: ٢٠/١٠ (طن / م)
رقم العربية: ٤٤٧٤/٣٤٨٩
سمت: ١٠٠

909000001C 20210968

أراضي مستقبل مصر

شركة الحديتية مصر
Modern Inhabit
للمقاولات والاستثمار
س.ت. ٢٠٥٧١ ب.ض. ٦٠٥/١٩٢٠١٩٢٠

المنطقة: حبل قطران
اسم المستاجر: الحديتية
نوع الخام: تربة
اسم السائق: السيد
التاريخ: ٢٠٢١/٥/١٥

خط السير: ٤٤٧٤/٣٤٨٩
الحمولة: ٢٠/١٠ (طن / م)
رقم العربية: ٤٤٧٤/٣٤٨٩
سمت: ١٠٠

909000001C 20210969


أراضي مستقبل مصر

شركة الحديتية مصر
Modern Inhabit
للمقاولات والاستثمار
س.ت. ٢٠٥٧١ ب.ض. ٦٠٥/١٩٢٠١٩٢٠

المنطقة: حبل قطران
اسم المستاجر: الحديتية
نوع الخام: تربة
اسم السائق: السيد
التاريخ: ٢٠٢١/٥/١٥

خط السير: ٤٤٧٤/٣٤٨٩
الحمولة: ٢٠/١٠ (طن / م)
رقم العربية: ٤٤٧٤/٣٤٨٩
سمت: ١٠٠

909000001C 20210969

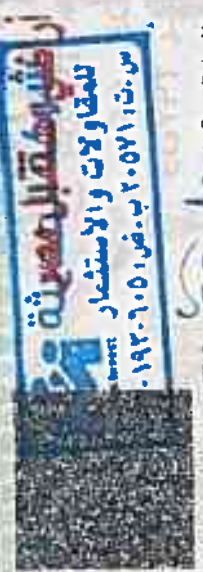

أراضي مستقبل مصر
شركة الجديلة
للمقاولات والاستثمار
س.ت. ٢٠٥٧١ ب. ٦٠٥، ف. ١٩٣-١٩٣٠

المنطقة: جبل قطران
اسم المستاجر: الخط السير
نوع الخام: الحمولة: ١٠٠/٨٠/٣٠ (طن/م)
اسم السائق: محمد
التاريخ: ١٥/٥/٢٠٢٢
909000001C 20212450



أراضي مستقبل مصر
شركة الجديلة
للمقاولات والاستثمار
س.ت. ٢٠٥٧١ ب. ٦٠٥، ف. ١٩٣-١٩٣٠

المنطقة: جبل قطران
اسم المستاجر: الخط السير
نوع الخام: الحمولة: ١٠٠/٨٠/٣٠ (طن/م)
اسم السائق: محمد
التاريخ: ١٥/٥/٢٠٢٢
909000001C 20212466



أراضي مستقبل مصر
شركة الجديلة
للمقاولات والاستثمار
س.ت. ٢٠٥٧١ ب. ٦٠٥، ف. ١٩٣-١٩٣٠

المنطقة: جبل قطران
اسم المستاجر: الخط السير
نوع الخام: الحمولة: ١٠٠/٨٠/٣٠ (طن/م)
اسم السائق: محمد
التاريخ: ١٥/٥/٢٠٢٢
909000001C 20212401



أراضي مستقبل مصر
شركة الجديلة
للمقاولات والاستثمار
س.ت. ٢٠٥٧١ ب. ٦٠٥، ف. ١٩٣-١٩٣٠

المنطقة: جبل قطران
اسم المستاجر: الخط السير
نوع الخام: الحمولة: ١٠٠/٨٠/٣٠ (طن/م)
اسم السائق: محمد
التاريخ: ١٥/٥/٢٠٢٢
909000001C 20212401



أراضي مستقبل مصر
شركة الجديلة
للمقاولات والاستثمار
س.ت. ٢٠٥٧١ ب. ٦٠٥، ف. ١٩٣-١٩٣٠

المنطقة: جبل قطران
اسم المستاجر: الخط السير
نوع الخام: الحمولة: ١٠٠/٨٠/٣٠ (طن/م)
اسم السائق: محمد
التاريخ: ١٥/٥/٢٠٢٢
909000001C 20212349



أراضي مستقبل مصر
شركة الجديلة
للمقاولات والاستثمار
س.ت. ٢٠٥٧١ ب. ٦٠٥، ف. ١٩٣-١٩٣٠

المنطقة: جبل قطران
اسم المستاجر: الخط السير
نوع الخام: الحمولة: ١٠٠/٨٠/٣٠ (طن/م)
اسم السائق: محمد
التاريخ: ١٥/٥/٢٠٢٢
909000001C 20212320



أراضي مستقبل مصر
شركة الجديلة
للمقاولات والاستثمار
س.ت. ٢٠٥٧١ ب. ٦٠٥، ف. ١٩٣-١٩٣٠

المنطقة: جبل قطران
اسم المستاجر: الخط السير
نوع الخام: الحمولة: ١٠٠/٨٠/٣٠ (طن/م)
اسم السائق: محمد
التاريخ: ١٥/٥/٢٠٢٢
909000001C 20212315



أراضي مستقبل مصر
شركة الجديلة
للمقاولات والاستثمار
س.ت. ٢٠٥٧١ ب. ٦٠٥، ف. ١٩٣-١٩٣٠

المنطقة: جبل قطران
اسم المستاجر: الخط السير
نوع الخام: الحمولة: ١٠٠/٨٠/٣٠ (طن/م)
اسم السائق: محمد
التاريخ: ١٥/٥/٢٠٢٢
909000001C 20212315

أراضي مستقبل مصر



المنطقة: جيل قنطرة
اسم المستاجر: الشركة
نوع الختام: تراب
اسم السائق: عيسى
التاريخ: ٢٠١٥/٥/١٤
رقم العربية: ٢٨٧٧/٤٦٧٩
سمت: ٤٧١٤٠

20212156



أراضي مستقبل مصر

المنطقة: جيل قنطرة
اسم المستاجر: الشركة
نوع الختام: تراب
اسم السائق: عيسى
التاريخ: ٢٠١٥/٥/١٤
رقم العربية: ٢٨٧٧/٤٦٧٩
سمت: ٤٧١٤٠

909000001C

20212380



أراضي مستقبل مصر

المنطقة: جيل قنطرة
اسم المستاجر: الشركة
نوع الختام: تراب
اسم السائق: عيسى
التاريخ: ٢٠١٥/٥/١٤
رقم العربية: ٢٨٧٧/٤٦٧٩
سمت: ٤٧١٤٠

909000001C

20212392



أراضي مستقبل مصر

المنطقة: جيل قنطرة
اسم المستاجر: الشركة
نوع الختام: تراب
اسم السائق: عيسى
التاريخ: ٢٠١٥/٥/١٤
رقم العربية: ٢٨٧٧/٤٦٧٩
سمت: ٤٧١٤٠

20212392



المنطقة: جيل قنطرة
اسم المستاجر: الشركة
نوع الختام: تراب
اسم السائق: عيسى
التاريخ: ٢٠١٥/٥/١٤
رقم العربية: ٢٨٧٧/٤٦٧٩
سمت: ٤٧١٤٠

909000001C

20212404



أراضي مستقبل مصر

المنطقة: جيل قنطرة
اسم المستاجر: الشركة
نوع الختام: تراب
اسم السائق: عيسى
التاريخ: ٢٠١٥/٥/١٤
رقم العربية: ٢٨٧٧/٤٦٧٩
سمت: ٤٧١٤٠

909000001C

20211090



أراضي مستقبل مصر

المنطقة: جيل قنطرة
اسم المستاجر: الشركة
نوع الختام: تراب
اسم السائق: عيسى
التاريخ: ٢٠١٥/٥/١٤
رقم العربية: ٢٨٧٧/٤٦٧٩
سمت: ٤٧١٤٠

909000001C


20212164



أراضي مستقبل مصر

المنطقة: جيل قنطرة
اسم المستاجر: الشركة
نوع الختام: تراب
اسم السائق: عيسى
التاريخ: ٢٠١٥/٥/١٤
رقم العربية: ٢٨٧٧/٤٦٧٩
سمت: ٤٧١٤٠


 

المنطقة	الخط السير
اسم المستاجر	الحمولة: ٩٠/١٠٠ (طن / م ³)
نوع الخام:	رقم العربة
اسم السائق	سعة: ()
التاريخ: ١٤ / ١٠ / ٢٠٢٣	

اراضی



جميع المستندات الواردة والخارجة

الخطوة: حله مع ان	خط السير
اسم السائق: احمد عيسى	الحمولة: ١٠٠٨٥٩ (طن / م)
نوع الايام: ع	رقم العربية: ٦٨٦٦ / ٧٩٩١
اسم السائق: احمد عيسى	سميت: (٧٩٩١)
التاريخ: ١٤ / ٥ / ٢٠٢١	

20212367

009000001C


از ارضی مستقبل



خط السير : ٤٥ كلم
رقم العربية : ٣٩٨ / ٧٥٦٧
سعة : (١ - ١)
التاريخ : ١٤ / ١٠ / ٢٠٢٢
اسم السائق : حمادة
نوع الخام : حلبة
اسم المستاجر : الخصبة
النقطة : صليخ طرا

909000001C 20212362

أوراق مستقبل مصر

 







أراضي مستقبل مصر

[illegible]

أراضي مستقبل مصر

 



[illegible]

أراضي مستقبل مصر

النطقة: جلد قطن

اسم المستاجر: العربية

نوع الخام: حريرة

اسم السائق: حمادة

التاريخ: ١٥/٥/٢٠٢١

909000001C

20212411

أراضي مستقبل مصر

النطقة: جلد قطن

اسم المستاجر: العربية

نوع الخام: حريرة

اسم السائق: حمادة

التاريخ: ١٥/٥/٢٠٢١

909000001C

20212311

أراضي مستقبل مصر

النطقة: جلد قطن

اسم المستاجر: العربية

نوع الخام: حريرة

اسم السائق: حمادة

التاريخ: ١٥/٥/٢٠٢١

909000001C

20212175

أراضي مستقبل مصر

النطقة: جلد قطن

اسم المستاجر: العربية

نوع الخام: حريرة

اسم السائق: حمادة

التاريخ: ١٥/٥/٢٠٢١

909000001C

20212454

أراضي مستقبل مصر

النطقة: جلد قطن

اسم المستاجر: العربية

نوع الخام: حريرة

اسم السائق: حمادة

التاريخ: ١٥/٥/٢٠٢١

909000001C

20212171

أراضي مستقبل مصر

النطقة: جلد قطن

اسم المستاجر: العربية

نوع الخام: حريرة

اسم السائق: حمادة

التاريخ: ١٥/٥/٢٠٢١

909000001C

20212461

أراضي مستقبل مصر

النطقة: جلد قطن

اسم المستاجر: العربية

نوع الخام: حريرة

اسم السائق: حمادة

التاريخ: ١٥/٥/٢٠٢١

909000001C

20212171

أراضي مستقبل مصر

النطقة: جلد قطن

اسم المستاجر: العربية

نوع الخام: حريرة

اسم السائق: حمادة

التاريخ: ١٥/٥/٢٠٢١

909000001C

20212461

أراضي مستقبل مصر



المنطقة: طه قطران
اسم الساتر: البصينة
نوع الخام: سرب
اسم الساتر: محمد
التاريخ: ١٤٠٥/١٥/٤٤٤٤

909000001C

20212159

أراضي مستقبل مصر



المنطقة: جبل قطران
اسم الساتر: الحديبة
نوع الخام: سرب
اسم الساتر: محمد
التاريخ: ١٤٠٥/١٥/٤٤٤٤

909000001C

20212167

أراضي مستقبل مصر



المنطقة: جبل قطران
اسم الساتر: الحديبة
نوع الخام: سرب
اسم الساتر: محمد
التاريخ: ١٤٠٥/١٥/٤٤٤٤

909000001C

20212110

أراضي مستقبل مصر



المنطقة: جبل قطران
اسم الساتر: الحديبة
نوع الخام: سرب
اسم الساتر: محمد
التاريخ: ١٤٠٥/١٥/٤٤٤٤

20212112

أراضي مستقبل مصر



المنطقة: جبل قطران
اسم الساتر: الحديبة
نوع الخام: سرب
اسم الساتر: محمد
التاريخ: ١٤٠٥/١٥/٤٤٤٤

909000001C

20212108

أراضي مستقبل مصر



المنطقة: جبل قطران
اسم الساتر: الحديبة
نوع الخام: سرب
اسم الساتر: محمد
التاريخ: ١٤٠٥/١٥/٤٤٤٤

909000001C

20212313

أراضي مستقبل مصر



المنطقة: جبل قطران
اسم الساتر: الحديبة
نوع الخام: سرب
اسم الساتر: محمد
التاريخ: ١٤٠٥/١٥/٤٤٤٤

909000001C

20212160

أراضي مستقبل مصر



المنطقة: جبل قطران
اسم الساتر: الحديبة
نوع الخام: سرب
اسم الساتر: محمد
التاريخ: ١٤٠٥/١٥/٤٤٤٤

أراضي مستقبل مصر



المنطقة: جيل فطاني
اسم المستاجر: الحديقة
نوع الختام: حلبة
اسم السائق: رضا
التاريخ: ١٣/٥/٢٠٢٢
909000001C 20212309



المنطقة: جيل فطاني
اسم المستاجر: الحديقة
نوع الختام: حلبة
اسم السائق: رضا
التاريخ: ١٣/٥/٢٠٢٢
909000001C 20212351

أراضي مستقبل مصر



المنطقة: جيل فطاني
اسم المستاجر: غيبة الحديثة
نوع الختام: حلبة
اسم السائق: رضا
التاريخ: ١٣/٥/٢٠٢٢
909000001C 20212312



المنطقة: جيل فطاني
اسم المستاجر: الحديقة
نوع الختام: حلبة
اسم السائق: رضا
التاريخ: ١٣/٥/٢٠٢٢
909000001C 20212361

أراضي مستقبل مصر



المنطقة: جيل فطاني
اسم المستاجر: الحديقة
نوع الختام: حلبة
اسم السائق: رضا
التاريخ: ١٣/٥/٢٠٢٢
909000001C 20212462



المنطقة: جيل فطاني
اسم المستاجر: الحديقة
نوع الختام: حلبة
اسم السائق: رضا
التاريخ: ١٣/٥/٢٠٢٢
909000001C 20212317

أراضي مستقبل مصر



المنطقة: جيل فطاني
اسم المستاجر: الحديقة
نوع الختام: حلبة
اسم السائق: رضا
التاريخ: ١٣/٥/٢٠٢٢
909000001C 20212462



المنطقة: جيل فطاني
اسم المستاجر: الحديقة
نوع الختام: حلبة
اسم السائق: رضا
التاريخ: ١٣/٥/٢٠٢٢
909000001C 20212317

مجاناً فضلة الجيرة

محافظة الجيزة

10

محافظة الجيزة

2010年12月

محافظة الجيزة



محافظه الجيزة

以

محافظة الجيزة

10

محافظة الجيزة

1

مجمع الإستشارات المؤمنة والذكية

●

مخافة الله الحية



أراضي مستقبل مصر

خط السير: ١٠٠/١٤/٢٠١٠ (طن / م)
الحمولة: ٠٠/١٤/٢٠١٠ (طن / م)
رقم العربية: ٠٠/١٤/٢٠١٠
سمت: (٠٠/١٤/٢٠١٠)

90900001C 20211021












































محافظة الجيزة

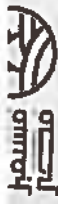

شركة الحديثة
للمقاولات والاستثمار
س.ت. ٢٠٥٧١ ب.ض. ١٩٣-٦٠٥

المنطقة: حطه قطيف
اسم المستاجر: الحديثة
نوع الخام: حديد
اسم السائق: عمر
التاريخ: ١٩/٥/١٤٤٣ هـ

خط السير: لا حالي
الحمولة: ١٠/٢٠/١٠٠ ك.م (طن / م)
رقم العربية: ٤٧٧/٤٧٩
سمت: (١١١١٠ م)

909000001C 20212487



شركة الحديثة
للمقاولات والاستثمار
س.ت. ٢٠٥٧١ ب.ض. ١٩٣-٦٠٥

المنطقة: حطه قطيف
اسم المستاجر: الحديثة
نوع الخام: حديد
اسم السائق: عمر
التاريخ: ١٩/٥/١٤٤٣ هـ

خط السير: لا حالي
الحمولة: ١٠/٢٠/١٠٠ ك.م (طن / م)
رقم العربية: ٤٧٧/٤٧٩
سمت: (١١١١٠ م)

909000001C 17035315



شركة الحديثة
للمقاولات والاستثمار
س.ت. ٢٠٥٧١ ب.ض. ١٩٣-٦٠٥

المنطقة: حطه قطيف
اسم المستاجر: الحديثة
نوع الخام: حديد
اسم السائق: عمر
التاريخ: ١٩/٥/١٤٤٣ هـ

خط السير: لا حالي
الحمولة: ١٠/٢٠/١٠٠ ك.م (طن / م)
رقم العربية: ٤٧٧/٤٧٩
سمت: (١١١١٠ م)

909000001C 20212420



شركة الحديثة
للمقاولات والاستثمار
س.ت. ٢٠٥٧١ ب.ض. ١٩٣-٦٠٥

المنطقة: حطه قطيف
اسم المستاجر: الحديثة
نوع الخام: حديد
اسم السائق: عمر
التاريخ: ١٩/٥/١٤٤٣ هـ

خط السير: لا حالي
الحمولة: ١٠/٢٠/١٠٠ ك.م (طن / م)
رقم العربية: ٤٧٧/٤٧٩
سمت: (١١١١٠ م)

909000001C 17035331



شركة الحديثة
للمقاولات والاستثمار
س.ت. ٢٠٥٧١ ب.ض. ١٩٣-٦٠٥

المنطقة: حطه قطيف
اسم المستاجر: الحديثة
نوع الخام: حديد
اسم السائق: عمر
التاريخ: ١٩/٥/١٤٤٣ هـ

خط السير: لا حالي
الحمولة: ١٠/٢٠/١٠٠ ك.م (طن / م)
رقم العربية: ٤٧٧/٤٧٩
سمت: (١١١١٠ م)

909000001C 20212493




















المنطقة: جبل جوكا
اسم المستاجر: أحمد مصطفى
الحمولة: ٠٠/٢٠/٠٠ (طن / م)
رقم العربية: ٥٥٤٤٨٧٢٩
سمت: ()
التاريخ: ٢٠١١/٥/١٤

مجمع الإصدارات المؤمنة والمكيفة

محافظة الجيزة

90900001C

20212123

 

أراضي مستقبل


المنطقة: جبل جوكا
اسم المستاجر: أحمد مصطفى
الحمولة: ٠٠/٢٠/٠٠ (طن / م)
رقم العربية: ٥٥٤٤٨٧٢٩
سمت: ()
التاريخ: ٢٠١١/٥/١٤

مجمع الإصدارات المؤمنة والمكيفة

محافظة الجيزة

90900001C

20212356

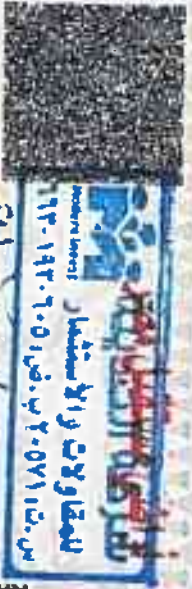

أراضي مستقبل

المنطقة: جبل جوكا
اسم المستاجر: أحمد مصطفى
الحمولة: ٠٠/٢٠/٠٠ (طن / م)
رقم العربية: ٥٥٤٤٨٧٢٩
سمت: ()
التاريخ: ٢٠١١/٥/١٤

مجمع الإصدارات المؤمنة والمكيفة

محافظة الجيزة

90900001C

20212417



أراضي مستقبل

المنطقة: جبل جوكا
اسم المستاجر: أحمد مصطفى
الحمولة: ٠٠/٢٠/٠٠ (طن / م)
رقم العربية: ٥٥٤٤٨٧٢٩
سمت: ()
التاريخ: ٢٠١١/٥/١٤

مجمع الإصدارات المؤمنة والمكيفة

محافظة الجيزة

90900001C

20212200

المنطقة: جبل جوكا
اسم المستاجر: أحمد مصطفى
الحمولة: ٠٠/٢٠/٠٠ (طن / م)
رقم العربية: ٥٥٤٤٨٧٢٩
سمت: ()
التاريخ: ٢٠١١/٥/١٤

مجمع الإصدارات المؤمنة والمكيفة

محافظة الجيزة

90900001C

20212330



أراضي مستقبل

المنطقة: جبل جوكا
اسم المستاجر: أحمد مصطفى
الحمولة: ٠٠/٢٠/٠٠ (طن / م)
رقم العربية: ٥٥٤٤٨٧٢٩
سمت: ()
التاريخ: ٢٠١١/٥/١٤

مجمع الإصدارات المؤمنة والمكيفة

محافظة الجيزة

90900001C

20212179



أراضي مستقبل

المنطقة: جبل جوكا
اسم المستاجر: أحمد مصطفى
الحمولة: ٠٠/٢٠/٠٠ (طن / م)
رقم العربية: ٥٥٤٤٨٧٢٩
سمت: ()
التاريخ: ٢٠١١/٥/١٤

مجمع الإصدارات المؤمنة والمكيفة

محافظة الجيزة

90900001C

20212337



أراضي مستقبل

المنطقة: جبل جوكا
اسم المستاجر: أحمد مصطفى
الحمولة: ٠٠/٢٠/٠٠ (طن / م)
رقم العربية: ٥٥٤٤٨٧٢٩
سمت: ()
التاريخ: ٢٠١١/٥/١٤

مجمع الإصدارات المؤمنة والمكيفة

محافظة الجيزة

90900001C

20212405

[illegible][illegible][illegible]

أراضي مستقبل مصر

المنطقة: حفرة
اسم الساجر: الحماض
نوع الخزام: قريه
اسم السابق: صفته
التاريخ: ٢٠١٤ / ٥ / ٢٠

خط السير: ٨٠٠ / ٨٠٠ (طن / م^٣)
العمولة: مصر العربية
رقم العربيه: ١٥٥١
سفت: (١٧٩)

90900001C 20210976

الارض مسجل
مستقبل

٦٦٢

للمعاملات و
س.ب.ش. ٢٠٥٧١

النقطة: حارة جدران
اسم المستأجر: احمد بنه
نوع الخام: خرقة
اسم السائق: ا- م- الخليل
التاريخ: ٤ / ٥ - ٢٠٢١

خط السير: طريق الكلي
الحمولة: ٣٠٨٠ كغ (طن / ٢)
رقم العربة: ٧٨٤٤٤٤٤٤
سمت: (٢٠٦)

909000001C

20212180


 فستق
 الأنجل
 خط السير: ١٠٠٠ (طن / ٢٠)
 الحمولة: ٨٠٠ / ١٠٠ (طن / ٢٠)
 رقم العربية: ٤٤٨٩
 سعت: (٥٥)
 90900001C

الأراضي مستقبل مصر

المنطقة: جبل قطران
اسم السائح: الكويته
نوع الخام: كربية
اسم السائق: مصطفى
التاريخ: ٢٠٤١ ص ٢٠٤١

خط السير:
الحمولة: ٨٠ / ١٠٠ (طن / م)
رقم العربية: ٧٣٧ / ٥٤١٣
سعة: (١ ص)

١٥٨٥
ولايات والاستثمار
٢٠٥٧١
١٩٢٠١٩٣
Modern Invest

الأرض
مستقبل


أراضي مستقبل مصر

شركة الحدا
للمقاولات والاستثمار
م.ت. ٢٠٥٧١ ب.ض. ٩٠٥-١٩٣-١٩٣

الناظر
مستقبل
مصر

المنطقة: جبل قطران
اسم المستاجر: ابراهيمية
نوع الختام: كبريه
اسم السائق: مصطفى
التاريخ: ٢٠٢١/٥/١٧

خط السير: الإقليس
الحمولة: ١٠/٨٥/٢٠ (طن / م)
رقم العربية: ٤٧٣٧/٤٤٣
سمت: (٢٠٢١ / مصر)

909000001C 20210987






















المنطقة: جبل قطران
اسم المستاجر: ابراهيمية
نوع الختام: كبريه
اسم السائق: مصطفى
التاريخ: ٢٠٢١/٥/١٧

خط السير: الإقليس
الحمولة: ١٠/٨٥/٢٠ (طن / م)
رقم العربية: ٤٧٣٧/٤٤٣
سمت: (٢٠٢١ / مصر)

909000001C 20210990

أراضي مستقبل مصر

شركة الحدا
للمقاولات والاستثمار
م.ت. ٢٠٥٧١ ب.ض. ٩٠٥-١٩٣-١٩٣

الناظر
مستقبل
مصر

المنطقة: جبل قطران
اسم المستاجر: ابراهيمية
نوع الختام: كبريه
اسم السائق: مصطفى
التاريخ: ٢٠٢١/٥/١٧

خط السير: الإقليس
الحمولة: ١٠/٨٥/٢٠ (طن / م)
رقم العربية: ٤٧٣٧/٤٤٣
سمت: (٢٠٢١ / مصر)

909000001C 20212310

أراضي مستقبل مصر

شركة الحدا
للمقاولات والاستثمار
م.ت. ٢٠٥٧١ ب.ض. ٩٠٥-١٩٣-١٩٣

الناظر
مستقبل
مصر

المنطقة: جبل قطران
اسم المستاجر: ابراهيمية
نوع الختام: كبريه
اسم السائق: مصطفى
التاريخ: ٢٠٢١/٥/١٧

خط السير: الإقليس
الحمولة: ١٠/٨٥/٢٠ (طن / م)
رقم العربية: ٤٧٣٧/٤٤٣
سمت: (٢٠٢١ / مصر)

909000001C 20212184

أراضي مستقبل مصر

شركة الحدا
للمقاولات والاستثمار
م.ت. ٢٠٥٧١ ب.ض. ٩٠٥-١٩٣-١٩٣

الناظر
مستقبل
مصر

المنطقة: جبل قطران
اسم المستاجر: ابراهيمية
نوع الختام: كبريه
اسم السائق: مصطفى
التاريخ: ٢٠٢١/٥/١٧

خط السير: الإقليس
الحمولة: ١٠/٨٥/٢٠ (طن / م)
رقم العربية: ٤٧٣٧/٤٤٣
سمت: (٢٠٢١ / مصر)

909000001C 20212184

أراضي مستقبل مصر



المنطقة: جبل قطران
اسم الساتر: الحديقة
نوع الختام: ترعة
اسم السائق: مصطفى
التاريخ: ٢٠٢١/٥/٥

909000001C

20210952

أراضي مستقبل مصر



المنطقة: جبل قطران
اسم الساتر: الحديقة
نوع الختام: ترعة
اسم السائق: مصطفى
التاريخ: ٢٠٢١/٥/٥

909000001C

20210948

أراضي مستقبل مصر



المنطقة: جبل قطران
اسم الساتر: الحديقة
نوع الختام: ترعة
اسم السائق: مصطفى
التاريخ: ٢٠٢١/٥/٥

909000001C


20210954

أراضي مستقبل مصر



المنطقة: جبل قطران
اسم الساتر: الحديقة
نوع الختام: ترعة
اسم السائق: مصطفى
التاريخ: ٢٠٢١/٥/٥

أراضي مستقبل مصر

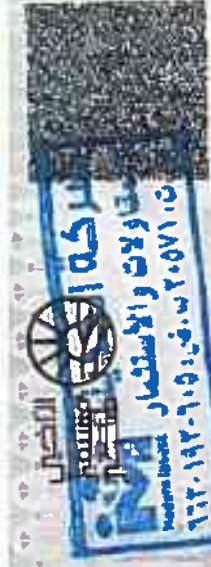

المنطقة: جبل قطران
اسم الساتر: الحديقة
نوع الختام: ترعة
اسم السائق: مصطفى
التاريخ: ٢٠٢١/٥/٥

909000001C

20210953

أراضي مستقبل مصر



المنطقة: جبل قطران
اسم الساتر: الحديقة
نوع الختام: ترعة
اسم السائق: مصطفى
التاريخ: ٢٠٢١/٥/٥

909000001C

20210951

أراضي مستقبل مصر



المنطقة: جبل قطران
اسم الساتر: الحديقة
نوع الختام: ترعة
اسم السائق: مصطفى
التاريخ: ٢٠٢١/٥/٥

909000001C

20210955

أراضي مستقبل مصر



المنطقة: جبل قطران
اسم الساتر: الحديقة
نوع الختام: ترعة
اسم السائق: مصطفى
التاريخ: ٢٠٢١/٥/٥

أراضي مستقبل مصر

شركة الحديتة مصر
Modern Egypt
للمقاولات والاستثمار
س.ت. ٢٠٥٧١ ب. ٦٠٥، ف. ١٩٢٠-١٩٢٠

المنطقة: حبل قطران
اسم المستاجر: الحديتة
نوع الخام: قريه
اسم السائق: السيد
التاريخ: ٢٠٢١/٥/١٥

خط السير: ٤٤٧٤/٣٤٨٩
الحمولة: ٢٠/١٠ (طن / م)
رقم العربية: ٤٤٧٤/٣٤٨٩
سعت: ١٠

909000001C 20212396

أراضي مستقبل مصر

شركة الحديتة مصر
Modern Egypt
للمقاولات والاستثمار
س.ت. ٢٠٥٧١ ب. ٦٠٥، ف. ١٩٢٠-١٩٢٠

المنطقة: حبل قطران
اسم المستاجر: الحديتة
نوع الخام: قريه
اسم السائق: السيد
التاريخ: ٢٠٢١/٥/١٥

خط السير: ٤٤٧٤/٣٤٨٩
الحمولة: ٢٠/١٠ (طن / م)
رقم العربية: ٤٤٧٤/٣٤٨٩
سعت: ١٠

909000001C 20212413

أراضي مستقبل مصر

شركة الحديتة مصر
Modern Egypt
للمقاولات والاستثمار
س.ت. ٢٠٥٧١ ب. ٦٠٥، ف. ١٩٢٠-١٩٢٠





















نوع الخام: قريه
اسم السائق: السيد
التاريخ: ٢٠٢١/٥/١٥

خط السير: ٤٤٧٤/٣٤٨٩
الحمولة: ٢٠/١٠ (طن / م)
رقم العربية: ٤٤٧٤/٣٤٨٩
سعت: ١٠

909000001C 20210969






أرضي مسيئلي مصر



909000001C

خط السير: ٥٨٦٠/٤٠٣٠٨٠ (٣٠ / ٣٠)

المسجلة: ٤٤٧٢/٧١٧٢

رقم العربية: ٣٦١٩٠

سعت:)







20212360


خط السير: لاخسبي
الحمولة: ٥٨٧٥/٢٠١٠ (طن / م³)
رقم العربة: ٥٤٧٥/٧٨٨٢
سمت: ١١١١٠ ص

أراضي مستصلحة




اراضی مستقبل

 

خط السير: الحركس
الحمولة: ١٠٠٨ ق. ١٠٠٨ (طن / م)
رقم العربية: ١٤٨٤ / ٤٤٤٤
سمت: (٢٢ / ١٥)

سنة ١٩٧١ م
الاستثمار



المنطقة: حقل عقروال
اسم السائح: الحريه
نوع الخام: نفس
اسم السائق: اسم
التاريخ: ١٥ / ١٠ / ٢٠٢٢

خط السير: بلا فلي
الحمولة: ١٠٠ / ٨٨ / ٨٠ / ٤٠ / ٢٠ / ١٠ (طن / م^٣)
رقم العربية: ٤٧٤١٩
سمت: (٥)

90900001C 20212459

مستقبل



خط السير : خط السير
الحمولة : ١٠٠ / ٢٠ / ٣٠ (طن / م³)
رقم العربية : ١٥٤٨٦٧٩٠
سمت : ()

النقطة : جبل قفطان
اسم المستاجر : جمعية
نوع الخام : حصى
اسم الساقي :
التاريخ : ١٤ / ٥ / ٢٠٢١

90800001C 20212319




خط السير: الاقليم
الجمولة: ١٠٠٣٨٠٠/٤٠٢٠١٠ (طن ٣م)
رقم العربية: ٥٥٧٤١٣٤٥٩
سعت: ١١:٠٠

راضی مستقبل



خط السير: ٤٨٧٥٦
الحمولة: ١٠٠ / ١٨٦ (طن / م³)
رقم العربية: ٥٤٧٥٦
سمت: ١٥١٣















20212466

2










خط السير:	الأحلام
الحمولة:	١٠٠٠ كغ / ١٠٠٠ كغ (طن) (٣٠)
رقم العربية:	٥٧٧٧ / ٤٧٧٧
سعت:	٣٠٠ - ٤٠٠






أراضي مستقبل مصر

شركة
للمقار
س. ١٥٠
١٩٣٠-١٩٦٦


90900001C

20212315








أراضي مستقبل مصر



المنطقة: جيل قطن
اسم المستاجر: أحمد السيد
نوع الإقام: تربية
اسم السائق: عيسى
التاريخ: ٢٠٢١/٠٥/١٤
رقم العربية: ٢٨٧٧/٤٦٧٩
سمت: ٢٨٧٧/٤٦٧٩

20212156



أراضي مستقبل مصر

المنطقة: جيل قطن
اسم المستاجر: أحمد السيد
نوع الإقام: تربية
اسم السائق: عيسى
التاريخ: ٢٠٢١/٠٥/١٤
رقم العربية: ٢٨٧٧/٤٦٧٩
سمت: ٢٨٧٧/٤٦٧٩

909000001C

20212380



أراضي مستقبل مصر

المنطقة: جيل قطن
اسم المستاجر: أحمد السيد
نوع الإقام: تربية
اسم السائق: عيسى
التاريخ: ٢٠٢١/٠٥/١٤
رقم العربية: ٢٨٧٧/٤٦٧٩
سمت: ٢٨٧٧/٤٦٧٩

909000001C

20212392



أراضي مستقبل مصر

المنطقة: جيل قطن
اسم المستاجر: أحمد السيد
نوع الإقام: تربية
اسم السائق: عيسى
التاريخ: ٢٠٢١/٠٥/١٤
رقم العربية: ٢٨٧٧/٤٦٧٩
سمت: ٢٨٧٧/٤٦٧٩

20212392



المنطقة: جيل قطن
اسم المستاجر: أحمد السيد
نوع الإقام: تربية
اسم السائق: عيسى
التاريخ: ٢٠٢١/٠٥/١٤
رقم العربية: ٢٨٧٧/٤٦٧٩
سمت: ٢٨٧٧/٤٦٧٩

909000001C

20212404



أراضي مستقبل مصر

المنطقة: جيل قطن
اسم المستاجر: أحمد السيد
نوع الإقام: تربية
اسم السائق: عيسى
التاريخ: ٢٠٢١/٠٥/١٤
رقم العربية: ٢٨٧٧/٤٦٧٩
سمت: ٢٨٧٧/٤٦٧٩

909000001C

20211090



أراضي مستقبل مصر

المنطقة: جيل قطن
اسم المستاجر: أحمد السيد
نوع الإقام: تربية
اسم السائق: عيسى
التاريخ: ٢٠٢١/٠٥/١٤
رقم العربية: ٢٨٧٧/٤٦٧٩
سمت: ٢٨٧٧/٤٦٧٩

909000001C


20212164



أراضي مستقبل مصر

المنطقة: جيل قطن
اسم المستاجر: أحمد السيد
نوع الإقام: تربية
اسم السائق: عيسى
التاريخ: ٢٠٢١/٠٥/١٤
رقم العربية: ٢٨٧٧/٤٦٧٩
سمت: ٢٨٧٧/٤٦٧٩


 

المنطقة	الخط السير
اسم المستاجر	الحمولة: ٩٠/١٠٠ (طن / م ³)
نوع الخام:	رقم العربة
اسم السائق	سعة: ()
التاريخ: ١٤ / ١٠ / ٢٠٢٣	

اراضی



جميع المستندات الواردة والخارجة

الخطوة: حله مع ان	خط السير
اسم المستاجر: احمد حبيب	الحمولة: ١٠٠/٨٥٩/٠٠٨ (طن / م)
نوع الخام: خشب	رقم العربية ٧٩٩١ / ٦٨٦٧
اسم السائق: احمد	سميت: (٧٩٩١)
التاريخ: ١٤ / ٥ / ٢٠٢٢	

20212367

009000001C


از ارضی مستقبل



خط السير : ٤٥ كلم
رقم العربية : ٣٩٨ / ٧٥٦٧
سعة : (١ - ١)
التاريخ : ١٤ / ١٠ / ٢٠٢٢
اسم السائق : حمادة
نوع الخام : حلبة
اسم المستاجر : الخصبة
النقطة : صليفلطراف

909000001C 20212362

أوراق مستقبل مصر

 


اراضی مستقیم





أراضي مستقبل مصر

[illegible]

أراضي مستقبل مصر

 [illegible]

سید بنیاد



خط السير : الحليين
الجمهورية : ١٠ / ٢٠ / ٢٠١٠ م (٣٠ / ٦)

رقم العربة : ٧٥٦٤ / ٢٩٨١

صفحة : ١ - ١٢٠

أراضي مستقبل مصر

مستقبل مصر

النطقة: جلف قطران

اسم المستاجر: العربية

نوع الخام: عريكة

اسم السائق: حمادة

التاريخ: ٢٠٢١/٠٩/١٣

خط السير: لا خلص

الحمولة: ٢٠.٥/١٠.٠ (طن/٣٠)

رقم العربية: ٢٨٦٧/٣٩٨

سعة: (١٠٠) ٩١٢٥

909000001C

20212411

أراضي مستقبل مصر

مستقبل مصر

النطقة: جلف قطران

اسم المستاجر: العربية

نوع الخام: عريكة

اسم السائق: حمادة

التاريخ: ٢٠٢١/٠٩/١٣

خط السير: لا خلص

الحمولة: ٢٠.٥/١٠.٠ (طن/٣٠)

رقم العربية: ٢٨٦٧/٣٩٨

سعة: (١٠٠) ٩١٢٥

909000001C

20212311

أراضي مستقبل مصر

مستقبل مصر

النطقة: جلف قطران

اسم المستاجر: العربية

نوع الخام: عريكة

اسم السائق: حمادة

التاريخ: ٢٠٢١/٠٩/١٣

خط السير: لا خلص

الحمولة: ٢٠.٥/١٠.٠ (طن/٣٠)

رقم العربية: ٢٨٦٧/٣٩٨

سعة: (١٠٠) ٩١٢٥

909000001C

20212175

أراضي مستقبل مصر

مستقبل مصر

النطقة: جلف قطران

اسم المستاجر: العربية

نوع الخام: عريكة

اسم السائق: حمادة

التاريخ: ٢٠٢١/٠٩/١٣

خط السير: لا خلص

الحمولة: ٢٠.٥/١٠.٠ (طن/٣٠)

رقم العربية: ٢٨٦٧/٣٩٨

سعة: (١٠٠) ٩١٢٥

909000001C

20212454

أراضي مستقبل مصر

مستقبل مصر

النطقة: جلف قطران

اسم المستاجر: العربية

نوع الخام: عريكة

اسم السائق: حمادة

التاريخ: ٢٠٢١/٠٩/١٣

خط السير: لا خلص

الحمولة: ٢٠.٥/١٠.٠ (طن/٣٠)

رقم العربية: ٢٨٦٧/٣٩٨

سعة: (١٠٠) ٩١٢٥

909000001C

20212171

أراضي مستقبل مصر

مستقبل مصر

النطقة: جلف قطران

اسم المستاجر: العربية

نوع الخام: عريكة

اسم السائق: حمادة

التاريخ: ٢٠٢١/٠٩/١٣

خط السير: لا خلص

الحمولة: ٢٠.٥/١٠.٠ (طن/٣٠)

رقم العربية: ٢٨٦٧/٣٩٨

سعة: (١٠٠) ٩١٢٥

909000001C

20212461

أراضي مستقبل مصر

مستقبل مصر

النطقة: جلف قطران

اسم المستاجر: العربية

نوع الخام: عريكة

اسم السائق: حمادة

التاريخ: ٢٠٢١/٠٩/١٣

خط السير: لا خلص

الحمولة: ٢٠.٥/١٠.٠ (طن/٣٠)

رقم العربية: ٢٨٦٧/٣٩٨

سعة: (١٠٠) ٩١٢٥

909000001C

20212171

أراضي مستقبل مصر

مستقبل مصر

النطقة: جلف قطران

اسم المستاجر: العربية

نوع الخام: عريكة

اسم السائق: حمادة

التاريخ: ٢٠٢١/٠٩/١٣

خط السير: لا خلص

الحمولة: ٢٠.٥/١٠.٠ (طن/٣٠)

رقم العربية: ٢٨٦٧/٣٩٨

سعة: (١٠٠) ٩١٢٥

909000001C

20212461

أراضي مستقبل مصر



المنطقة: طه قطران
اسم المستاجر: البصينة
نوع الخام: سبعة
اسم السائق: محمد
التاريخ: ١٤٠٥/٥/٤٤

909000001C

20212159

أراضي مستقبل مصر



المنطقة: جبل قطران
اسم المستاجر: الحديبية
نوع الخام: عرلة
اسم السائق: محمد
التاريخ: ١٤٠٥/٥/٤٤

909000001C

20212167

أراضي مستقبل مصر



المنطقة: جبل قطران
اسم المستاجر: الحديبية
نوع الخام: سبعة
اسم السائق: محمد
التاريخ: ١٤٠٥/٥/٤٤

909000001C

20212110

أراضي مستقبل مصر



المنطقة: جبل قطران
اسم المستاجر: الحديبية
نوع الخام: سبعة
اسم السائق: محمد
التاريخ: ١٤٠٥/٥/٤٤

20212112

أراضي مستقبل مصر



المنطقة: جبل قطران
اسم المستاجر: الحديبية
نوع الخام: سبعة
اسم السائق: محمد
التاريخ: ١٤٠٥/٥/٤٤

909000001C

20212108

أراضي مستقبل مصر



المنطقة: جبل قطران
اسم المستاجر: الحديبية
نوع الخام: عرلة
اسم السائق: محمد
التاريخ: ١٤٠٥/٥/٤٤

909000001C

20212313

أراضي مستقبل مصر



المنطقة: جبل قطران
اسم المستاجر: الحديبية
نوع الخام: سبعة
اسم السائق: محمد
التاريخ: ١٤٠٥/٥/٤٤

909000001C

20212160

أراضي مستقبل مصر



المنطقة: جبل قطران
اسم المستاجر: الحديبية
نوع الخام: عرلة
اسم السائق: محمد
التاريخ: ١٤٠٥/٥/٤٤

أراضي مستقبل مصر



المنطقة: جيل فخراني
اسم المستاجر: لا خليص
نوع الختام: حرية
اسم السائق: رضا
التاريخ: ١٤/٥/٢٠٢٢
رقم العربية: ٢٥٧٤/٨٧٣٩
سعة: (١٤٠٠)
خط السير: لا خليص
الجمولة: ٢٠٢٠/٢٠٢٠ (طن / ٣٦)
20212309
909000001C

أراضي مستقبل مصر



المنطقة: جيل فخراني
اسم المستاجر: غيبة الحديثة
نوع الختام: حرية
اسم السائق: رضا
التاريخ: ١٤/٥/٢٠٢٢
رقم العربية: ٢٥٧٤/٨٧٣٩
سعة: (١٤٠٠)
خط السير: لا خليص
الجمولة: ٢٠٢٠/٢٠٢٠ (طن / ٣٦)
20212312
909000001C

أراضي مستقبل مصر



المنطقة: جيل فخراني
اسم المستاجر: لا خليص
نوع الختام: حرية
اسم السائق: رضا
التاريخ: ١٤/٥/٢٠٢٢
رقم العربية: ٢٥٧٤/٨٧٣٩
سعة: (١٤٠٠)
خط السير: لا خليص
الجمولة: ٢٠٢٠/٢٠٢٠ (طن / ٣٦)
20212462
909000001C

أراضي مستقبل مصر



المنطقة: جيل فخراني
اسم المستاجر: لا خليص
نوع الختام: حرية
اسم السائق: رضا
التاريخ: ١٤/٥/٢٠٢٢
رقم العربية: ٢٥٧٤/٨٧٣٩
سعة: (١٤٠٠)
خط السير: لا خليص
الجمولة: ٢٠٢٠/٢٠٢٠ (طن / ٣٦)
20212309
909000001C

أراضي مستقبل مصر



المنطقة: جيل فخراني
اسم المستاجر: لا خليص
نوع الختام: حرية
اسم السائق: رضا
التاريخ: ١٤/٥/٢٠٢٢
رقم العربية: ٢٥٧٤/٨٧٣٩
سعة: (١٤٠٠)
خط السير: لا خليص
الجمولة: ٢٠٢٠/٢٠٢٠ (طن / ٣٦)
20212351
909000001C

أراضي مستقبل مصر



المنطقة: جيل فخراني
اسم المستاجر: لا خليص
نوع الختام: حرية
اسم السائق: رضا
التاريخ: ١٤/٥/٢٠٢٢
رقم العربية: ٢٥٧٤/٨٧٣٩
سعة: (١٤٠٠)
خط السير: لا خليص
الجمولة: ٢٠٢٠/٢٠٢٠ (طن / ٣٦)
20212361
909000001C

أراضي مستقبل مصر



المنطقة: جيل فخراني
اسم المستاجر: لا خليص
نوع الختام: حرية
اسم السائق: رضا
التاريخ: ١٤/٥/٢٠٢٢
رقم العربية: ٢٥٧٤/٨٧٣٩
سعة: (١٤٠٠)
خط السير: لا خليص
الجمولة: ٢٠٢٠/٢٠٢٠ (طن / ٣٦)
20212317
909000001C

أراضي مستقبل مصر



المنطقة: جيل فخراني
اسم المستاجر: لا خليص
نوع الختام: حرية
اسم السائق: رضا
التاريخ: ١٤/٥/٢٠٢٢
رقم العربية: ٢٥٧٤/٨٧٣٩
سعة: (١٤٠٠)
خط السير: لا خليص
الجمولة: ٢٠٢٠/٢٠٢٠ (طن / ٣٦)
20212309
909000001C

أراضي مستقبل مصر

مستقبل مصر
663-193-60

المنطقة: جبل قطران

اسم المستاجر: الحديبية

نوع الخام: كبريت

اسم السائق: رضا

التاريخ: ١٥/٥/٢٠٢٢

خط السير: لا فليحي

الحمولة: ١٠/٢٠/٢٠ (طن / م^٣)

رقم العربية: ٨٧٣/٨٧٤

سمت: (١٢٣ و ١٢٤)

20212109

909000001C

أراضي مستقبل مصر

مستقبل مصر
663-193-60

المنطقة: جبل قطران

اسم المستاجر: الحديبية

نوع الخام: كبريت

اسم السائق: رضا

التاريخ: ١٥/٥/٢٠٢٢

خط السير: لا فليحي

الحمولة: ١٠/٢٠/٢٠ (طن / م^٣)

رقم العربية: ٨٧٣/٨٧٤

سمت: (١٢٣ و ١٢٤)

20212158

909000001C

أراضي مستقبل مصر

مستقبل مصر
663-193-60

المنطقة: جبل قطران

اسم المستاجر: الحديبية

نوع الخام: كبريت

اسم السائق: رضا

التاريخ: ١٥/٥/٢٠٢٢

خط السير: لا فليحي

الحمولة: ١٠/٢٠/٢٠ (طن / م^٣)

رقم العربية: ٨٧٣/٨٧٤

سمت: (١٢٣ و ١٢٤)

20212165

909000001C

أراضي مستقبل مصر

مستقبل مصر
663-193-60

المنطقة: جبل قطران

اسم المستاجر: الحديبية

نوع الخام: كبريت

اسم السائق: رضا

التاريخ: ١٥/٥/٢٠٢٢

خط السير: لا فليحي

الحمولة: ١٠/٢٠/٢٠ (طن / م^٣)

رقم العربية: ٨٧٣/٨٧٤

سمت: (١٢٣ و ١٢٤)

20212172

909000001C

أراضي مستقبل مصر

مستقبل مصر
663-193-60

المنطقة: جبل قطران

اسم المستاجر: الحديبية

نوع الخام: كبريت

اسم السائق: رضا

التاريخ: ١٥/٥/٢٠٢٢

خط السير: لا فليحي

الحمولة: ١٠/٢٠/٢٠ (طن / م^٣)

رقم العربية: ٨٧٣/٨٧٤

سمت: (١٢٣ و ١٢٤)

20348468

9090000011

أراضي مستقبل مصر

مستقبل مصر
663-193-60

المنطقة: جبل قطران

اسم المستاجر: الحديبية

نوع الخام: كبريت

اسم السائق: رضا

التاريخ: ١٥/٥/٢٠٢٢

خط السير: لا فليحي

الحمولة: ١٠/٢٠/٢٠ (طن / م^٣)

رقم العربية: ٨٧٣/٨٧٤

سمت: (١٢٣ و ١٢٤)

20348096

9090000011

أراضي مستقبل مصر

مستقبل مصر
663-193-60

المنطقة: جبل قطران

اسم المستاجر: الحديبية

نوع الخام: كبريت

اسم السائق: رضا

التاريخ: ١٥/٥/٢٠٢٢

خط السير: لا فليحي

الحمولة: ١٠/٢٠/٢٠ (طن / م^٣)

رقم العربية: ٨٧٣/٨٧٤

سمت: (١٢٣ و ١٢٤)

20348468

9090000011

أراضي مستقبل مصر

مستقبل مصر
663-193-60

المنطقة: جبل قطران

اسم المستاجر: الحديبية

نوع الخام: كبريت

اسم السائق: رضا

التاريخ: ١٥/٥/٢٠٢٢

خط السير: لا فليحي

الحمولة: ١٠/٢٠/٢٠ (طن / م^٣)

رقم العربية: ٨٧٣/٨٧٤

سمت: (١٢٣ و ١٢٤)

20348096

9090000011

خطه السليم
الحمولة ٠٠/٨٠٩.٢٠/١٠٠ (طن/ساعة)
الاستاجور
الرفاهام

سنة: (١٤٤٢) تاريخ: ٢٠٢١-٠١-٢٤

20341951


المادة: ١٩٤
المستأجر: رضى
الاسم: رضى
رقم الورقة: ١٩٤
العمدة: ١٩٤٠/١٠
الاسم: رضى

2

مسائل

909000011

5

100

خط السير
الحمولة

خط السير
تسعة

طاقة
المستاجر

رقم العبوة :
7109169

ع الغام

) :

مجمع الإمارات المؤمنة والذكية

محافظة الجيزة


نہ



اسم المستفيد: خط السير
رقم الإقامة: ٠٨٧٦٠٤٠٢٠١٠ (الض / ٣١)
اسم السائق: ٤٢٧٩ / ٦١٢٥
التاريخ: ٤٥٥١٩ / ٩٧ (٤٧ - ٢٠)

(استدراات الموعة والفكة)

20342183

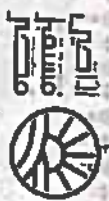


909000011

20342484

ملحوظة: الموهنة الخاصة


20342181

[illegible]

20342178



١٠٠

 

20342188

محافظة الجيزة

مجمع الإصدارات الموهبة والذكاة

محاضرة الحيزد



الإصدارات الممنوعة والمكيدة

المنطقة	اسم المستأجر	نوع الاستخدام	اسم السائق	التاريخ

رقم الترخيص : ٩٠١٠ / ٢٠١٠ هـ - ٥٠٨ / ١٤٣١ م
اسم الشركة :
اسم السائق :
نوع الاستخدام :
المنطقة :
909000011
20340752

20340752



اسم المستاجر: مطال الشيب
 نوع الاقام: الاجرة (٣٠/٠٨/٢٠١٠) (٣٠/٠٨/٢٠١٠)
 اسم السائق: مطال الشيب
 التاريخ: ٢٠١٠/٠٣/٠٨
 رقم الوثيقة: ٢٠٣٤٩١٧٥

20349175

[illegible]

20348302







20348308

حافضة الجيرة

مجمع الإصدارات المؤمّنة والنكية
محافظة البحيرة

محافظه الجبل



خط السيد :
الرجسولة :- ٢٠١٤ / ٩ / ١٨ ط ٣
رقم العربية : ١٤٤
سمت : (٥٥)

أخبرني :
قام :
التق :
بج : ٢٣ / ٥ / ١٤٤٤

909000011

20342176

20342176



رقم العربية ١٠٩٨ / ٢٠١٠


908000011 20342184

20342184



 رقم السجل: ٢٠٣٤١٩٩٨

20341998






رقم السجل: ٢٠٢٠/١٠٠٠٠٠٠٠٠٠
 رقم الدورية: ١١٧٨٥
 اسم: ()
 تاريخ: ١٢/١٢/٢٠٢٠

20341657