

تنفيذ: مكتب مصطفى هلال للمقاولات العمومية عقد رقم (548 / 2023 / 2024)

محضر استلام ابتداني

لعملية: أعمال الحمايات لمشروع القطار الكهرباني السريع (العين السخنة العلمين) بقطاع العين السخنة المسافة من الكم 57.851 لي الكم 59.000 بطول 1.149 كم .

تنفيذ: مكتب مصطفى هلال للمقاو لات العمومية

عقد رقم (548 / 2023 / 2024)

إشراف المنطقة الحادية عشر (جنوب سيناء)

انه في يوم الاحد الموافق 19 / 11 / 2023 وبناءا على قرار السيد المهندس رئيس الإدارة المركزية المنطقة الحادية عشر جنوب سيناء رقم (9) بتاريخ 27 / 3 / 2022 فقد اجتمعت اللجنة المشكلة من كلا من :

مدير المشروع – رئيسا

1. السيد المهندس / رامي سمير بهيج

مهندس المشروع - عضوا

2. السيد المهندس / إسلام عطية عبدالعزيز

مدير المشروع إستشاري الهينة (مكتب الراند) عضوا

3. السيد المهندس / مصطفى محمود

4. السيد المهندس / مصطفى هلال عبدالرحيم عبدالعزيز - الشركة المنفذة - عضوا

وبالاطلاع على ملف العمٰلية وكراسة الشروط والمواصفات الخاصة بالمشروع والتجارب التي تم إجراؤها على طبقات الجسر اثناء التنفيذ والتأكد من مطابقتها للمواصفات من حيث نسبة الدمك ونسبة تحمل كاليفورنيا بالإضافة الي صلاحية المواد. وعليه فقد تم المرور على الأعمال المنفذه للعملية عاليه وبالمعاينة الظاهرية تلاحظ الاتى:

اولا أعمال الخرسانة العادية لحماية الأكتاف والميول & القدمات.

مقبولة بصفة عامة الاانه تلاحظ

1. سوء المصنعية

ولما كان الاستشارى العام (Systra) قد قام بقبول الأعمال بطلب تسليم الأعمال (Request) فقد قدرت اللجنة تلك المسافات المعيبة بنسبة 8 %.

وعليه توصى اللجنة بالاتى:

- 1) خصم نسبة 8 % من البند اولا.
- على إستشاري المشروع (مكتب الراند) ارسال قوانم الكميات ونتائج الاختبارات المعملية التي تم إجرائها خلال العملية والمستخلص الختامي نسخة رقمية ونسخة مطبوعة إلى المنطقة المشرفة.

و عليه تري اللجنة انه لا مانع من الاستلام الابتدائي للأعمال ويعتبر تاريخ المحضر هو تاريخ الاستلام الابتدائي للأعمال المذكوره في المحضر.

وعلى ذلك جرى التوقيع:

Ullo Lete . 4

2 your ceres, p - 3

. 2

. 1

Page 1 of 1

الرائد الإستشارات المندسية El Raied For Consulting Engineering مشرع القطار الكبربائي السريع (السغنة مطروح)

مكتب مصطفى هلال للمقاولات العمومية س.ت: ٢٨٨٨٠ ب.ض: ٨٨٠ ـ ٢٣٧ ـ ٢٢٤







مستخلص ختامی (عقد رقم :(548 / 2023 / 2024)

اعمال الجسر الترابي لمشروع القطار السريع (قطاع المين السخنة) في المسافة من المحطة 57+851 كم الي المحطة 59+000 بطول 1.149 كم (الاتجاهين) عقد رقم (548 / 2023 / 2024) تنفيذ مكتب مصطفي هلال للمقاولات العمومية

أعمال مستخلص ختامي

اجمالى الكمية التى تم تنفيذا	الكموة التى لم يتم صرفها	الكنية التي تم صرفها (مستخلص جارى 2)	الكمية التى تم صرفها (مستطعى جارى 1)	الوهده	بيان الاعسال	م البند
16686.8	3686.8	3000	10000	26	بالمتر المسطح أعمال توريد وصب خرسانة عادية سمك 15 سم لارتفاع 10 متر راسى لحماية الأكتاف والميول الجانبية تتكون من 8.0 م3 سن دولوميت متدرج + 0.0 م3 رمل حرش و الاضافات طبقا لتعليمات الاستشاري (فيبر + سيكا)على أن يكون السن نظيف و مغسول و الرمل خالى من الشوائب و الطفله و الاملاح و المواد الغربيه مع وضع فوضع فور (بالقاصل) بسمك 2 سم (طبقا لتعليمات الاستشاري) والبند يشمل تجهيز واستعدال مناسيب التربة الطبيعية أسفل البلاطة للوصول إلى المناسيب التصميمية على أن تحقق الخرسانة إجهاد لا يقل عن 250 كجم / سم2 وتشطيب السطح و ملء الفواصل بالبيتومين المرمل والتنفيذ طبقاً لأصول الصناعة والرسومات التفصيلية المعتمدة والبند بجميع المشرف . مشتملاته طبقاً لمواصفات الهيئة العامة للطرق والكباري وتعليمات المهندس المشرف . يتم اضافة علاوة قدرها 5 جنيه بعد أول 10 متر راسي على أن تضاف لكل مسطاح (لا يقل عن 5 متر راسي).	1-1
332	82	50	200	36	بالمتر المكعب اعمال توريد و صب خرسانة عادية لتنفيذ قدمية سفلية و علوية للاكتاف و الميول الجانبية تتكون من 2.0 م3 سن دولوميت + 2.0 م3 رمل حرش + 280 كجم اسمنت بورتالاندي عادي و الإضافات طبقا لتعليمات الاستشاري (فير + سيكر) علي ان يكون نظيف و مفسول و الرمل خالي من الشوائب و الطفله و الاملاح و المواد الغربيه و البند يشمل تجهيز و استعدال مناسيب التربة الطبيعية اسفل البلاطة للوصول الي المناسيب التصميمية علي ان تحقق الخرسانة اجهاد لا يقل عن 250 كجم/سم2 و تشطيب السطح و التنفيذ طبقا لاصول العساعة و الرسومات التفصيلية و لبند بجميع مشتملاته طبقا لموصفات المشروع و تعليمات المهندس المشرف.	1-2

المنطار أثر المنطوبال الم

مهندس الهينة

مهندس الشركه



محضر استلام AS-BUILT للعقد رقم: ٨١٥ / ٢٠٢٣ / ٢٠٢٤

المشروع: - انشاء الجسر الترابى والاعمال الصناعية الخاصة بالقطار الكهربائى السريع (العين السخنة - العلمين الجديدة) - اعمال الحمايات *** القطاع / من الكم ۱۰۰+۰۰ الى الكم ۱۰۰+۰۰

بناء على الرفع المقدم من شركة / مصطفى هلال وبالمراجعة والتدقيق والمعاينة على الطبيعة من خلالنا (استشارى الهيئة) تم مراجعة الكميات من الكم: ١٥٥+٥٧ الى الكم ، ، +٥٥

وقد اقرت شركة/ مصطفى هلال بذلك الاعتماد لتصبح الكميات الاجمالية المنفذة كالتالى:

كمية القدمات م٣	كمية خرسانة (حمايات الميول) م٢	
777	177.47.47	



شركة/ مصطفي هلال مرحطم الملال

مكتب مصطفى هلال للمقاولات العمومية س تنا ٢٥٨٥٠ ب ضن ٨٨٠ تا ٢٧ و٢٤










	1.150	102,609	9.000	11.401	0.000	0.000	0.000		-		
	1.000	231.800	20.000	11.530	0.000	0.000		10.401	1.000	\$7+860	37-851
	1.000	231,740	20.000	11.587			0.000	10.590	1.000	57+890	57+860
	1.000				0.000	0.000	0.000	10.587	1.000	\$7+900	37+880
	CONTRACT OF STREET	237.860	20.000	11.893	0.000	0.000	0.000	10.893	1.000	\$7+920	\$7+900
	1.000	236,380	20.000	11.819	0.000	0.000	0.000	10.819	1.000	\$7+940	\$7+920
	1.000	235.880	20.000	11.794	0.000	0.000	0.000	10.794	1.000	57+960	17-940
	1.000	235.500	20.000	11.775	0.000	0.000	0.000	10.775	1.000	57+980	
	1.000	237.000	20.000	11.850	0.000	0.000	0.000	10.850	1.000		17-962
	1.000	233.620	20.000	11.681	0.000	0.000	0.000	10.681		\$3+000	57+980
	1.000	231.400	20.000	11.570	0.000	0.000	0.000	10.570	1.000	\$3+020	\$3+000
	3.000	230.280	20.000	11.514	0.000	0.000	0.000	10000	1.000	58+040	\$8-020
	3.000	227.420	20.000	11.171	0.000	10000	0.000	10.514	1.000	58+060	\$8+040
	1.000	223.160	20.000	11.158	0.000	0.000	10000	10.371	1.000	59-010	58+060
	1.000	100000000000000000000000000000000000000	20.000	10.776		0.000	0.000	10.158	1.000	58+100	58+080
		215.520	20.000	10.913	0.000	0.000	0.000	9.776	1.000	\$8+120	34-100
	3.000	218.260			0.000	0.000	0.000	9.913	1.000	58+140	59+120
	1.000	218.800	20.000	10.940	0.000	0.000	0.000	9.940	1.000	\$3-160	58+140
	3.000	216.760	20.000	10.838	0.000	0.000	0.000	9.430	1.000	58+180	58+160
100	3.000	207.380	20.000	10.369	0.000	0.000	0.000	9.369	1.000	58+200	58+180
	3.000	199.420	20.000	9.971	0.000	0.000	0.000	8.971	1.000	58+220	59+200
	3.000	195.720	20.000	9.786	0.000	0.000	0.000	8.786	1.000	58+240	58+220
	3.000	186.640	20.000	9.332	0.000	0.000	0.000	8.332	1.000	58+260	
	3.000	154.920	20.000	7.746	0.000	0.000		6.746			58+24
		-	20.000		-	1000000	0.000	1000	1.000	58+280	58+26
	3.000	138.220		6.911	0.000	0.000	0.000	5.911	1.000	58+300	58+28
	3.000	134.260	20.000	6.713	0.000	0.000	0.000	5.713	1.000	58+320	58+300
	3.000	137.900	20.000	6.895	0.000	0.000	0.000	5.895	1.000	58+340	58+320
	3.000	135.000	20.000	6.750	0.000	0.000	Allegaria Company	. 250	1.000		The state of the s
	3.000	125.820	20.000	6 301			0.000	5.750		58+360	58+340
				6.291	0.000	0.000	0.000	5.291	1.000	58+380	58+360
	3.000	107.500	20.000	5.375	0.000	0.000	0.000	4.375	1.000	58+400	58+380
-	3.000	63.120	20.000	3.156	0.000	0.000	0.000	2.156	1.000	58+420	58+400
	3.000	40.040	20.000	2.002	0.000	0.000	0.000	1.002	1.000	38-440	\$8+420
	3.000	31.520	20.000	1.576	0.000	0.000	9.000	0.576	1.000	58+460	10-440
	3.000	182.320	20.000	9.116	0.937	3.212	1.000	2.967	1.000	58-480	58-460
	0.000	181.720	20.000	9.086	0.981	3.109	1.000	2.996	1.000	58+500	58+480
	0.000	186.626	20.000	9.331	1.363	2.872	1.000	3.096	1.000	58+520	58+500
	0.000	181.720	20.000	9.086	1.329	2.894	1.000	2.863	1.000	58+540	58+52
	0.000	168.040	20.000	8.402	0.926	2.863	1.000	2.613			
	3.000	35.180	20.000	1.759	0.000				1.000	58+560	53+54
					A CONTRACTOR	0.000	0.000	0.759	1.000	58+580	58+56
	3.000	37.940	20.000	1.897	0.000	0.000	0.000	0.897	1.000	58+600	58+58
	3.000	53.560	20.000	2.678	0.000	0.000	0.000	1.678	1.000	58+620	58+600
	3.000	62.920	20.000	3.146	0.000	0.000	0.000	2.146	1.000	58+640	58+620
	3.000	76.900	20.000	3.845	0.000	0.000	0.000	2.845			
	3.000	93.620	20.000	4.681	0.000				1.000	58+660	58+640
	S. Denter (S. Denter (The second secon			1000	0.000	0.000	3.681	1.000	58+680	58+660
	3.000	112.940	20.000	5.647	0.000	0.000	0.000	4.647	1.000	58+700	58+680
	3.000	111.740	20.000	5.587	0.000	0.000	0.000	4.587	1.000	58+720	58+700
	3.000	123.700	20.000	6.185	0.000	0.000	0.000	5.185	1.000	58+740	58+720
	3.000	122.580	20.000	6.129	0.000	0.000	0.000	5.129	1.000	58+760	58+740
- 7/31	3.000	97.480	20.000	4.874	0.000	0.000	0.000	3.874	1.000	A 10 10 10 10 10 10 10 10 10 10 10 10 10	100000
11000	3.000	94.100	20.000	4.705	0.000					58+780	58+760
	Wassesse		THE TOTAL		-	0.000	0.000	3.705	1.000	58+800	58+780
	3.000	105.720	20.000	5.286	0.000	0.000	0.000	4.286	1.000	58+820	58+800
	3.000	117.240	20.000	5.862	0.000	0.000	0.000	4.862	1.000	58+840	58+820
	3.000	100.140	20.000	5.007	0.000	0.000	0.000	4.007	1.000	58+860	58+840
	3.000	100.460	20.000	5.023	0.000	0.000	0.000	4.023	1.000	58+880	58+860
	3.000	112.380	20.000	5.619	0.000	0.000	0.000	4.619	1.000	58+900	
	3.000	122.800	20.000	6.140	0.000	0.000	1200				55-880
					VALUE OF THE PARTY		0.000	5.140	1.000	58+920	58+900
	3.000	127.860	20.000	6.393	0.000	0.000	0.000	5.393	1.000	58+540	58+920
	3.000	129.340	20.000	6.467	0.000	0.000	0.000	5.467	1.000	58+960	58+940
	3.000	131.220	20.000	6.561	0.000	0.000	0.000	5.561	1.000	58+980	58+960
	3.000	133.380	20.000	6.669	0.000	0.000	0.000	5.669	1.000	59+000	58+980
	160.350	8669.375	1		11	1					347980
		-003.3/3	-	4		39-000	نکيلو 57+851 کي تکيلو	O Tan Care			
		** **	100	A PROPERTY OF							
مهندس الهيته	اري العام اسيسقرا)			استشاري الحمايات (مكتب الرائد للإستشار	1 4 - 15			شركه	مهلنس	u	Tee.
مهندس الهيته	اري العام - سيسترا)	(مکتب	San Contract of the Contract o	(مكتب الرائد للإستشار	1000			3001	مينس	مکنت م	1
مهندس الهيته	اري المام		San Contract of the Contract o		ng F			300	مسر	ی مکتب م المقادی	3







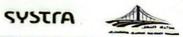

	ALC: NO PERSON.	A tourse) then in giath . (m)	2	سول الغيسانية لجاذ	استلام وحسرال		
own.	اجمال كمية اللنمات	ابدارعب	(2024/2023/	مصر ختا <i>ی -</i> طد (542				
	(34)	12/1	المقوال (م)	اجمال العرض	4	-	استار	
	1.150	90.126	9.000	10.014	1.014			On the
	3.000	200.210	20.000	10.014		1.000	57+860	57+85
	1.000	200,220	20.000		9.014	1.000	57+880	\$7+86
	1.000	200.280	20.000	10.014	1.014	1.000	57+900	57-82
	3.000	200,280		10.014	9.014	1.000	57+920	\$7+900
	3.000	200.210	20.000	10.014	9.014	1.000	57+940	37-92
	3.000	200.210	20.000	10.014	9.014	1.000	\$7+960	37+94
	1.000	The same of the sa	20.000	10.014	9.014	1.000	57+980	
	1.000	200.280	20.000	10.014	9.014	1.000	53+000	57+960
	3.000	200.280	20.000	10.014	9.014	1.000		57+92
	3.000	200,280	20,000	10.014	9.014	1.000	58+020	54+000
	1.000	200.280	20.000	10.014	9.014	1.000	58+040	58+020
	3.000	200.280	20.000	10.014	9.014		58+060	53+040
	3.000	200.280	20.000	10.014	9.014	1.000	58+050	58+060
	3.000	200.280	20.000	10.014		1.000	58+100	58+080
		200.280	20.000	10.014	9.014	1.000	58+120	58+100
	3.000	200.280	20.000	-	9.014	1.000	38+140	58+120
	1.000	200.280	20.000	10.014	9.014	1.000	58+160	59+140
	3.000	200.280	20.000	10.014	9.014	1.000	58+180	58+160
	3.000	200.280		10.014	9.014	1.000	58+200	58+180
	3.000	200.220	20.000	10.014	9.014	1.000	58+220	58+200
	3.000	200.280	20.000	10.014	9.014	1.000	58+240	58+220
	3.000	206.920	20.000	10.014	9.014	1.000	58+260	The second
	3.000	167.460	20.000	10.346	9.346	1.000	58+280	58+240
	3.000	155.440	20.000	8.373	7.373	1.000	58+300	58+260
	3.000		20.000	7.772	6.772	1.000		58+280
	3.000	148.620	20.000	7.431	6.431	1.000	58+320	58+300
	3.000	140.620	20.000	7.031	6.031		58+340	58+320
		132.880	20.000	6.644	100.000	1.000	58+360	54+340
	3.000	114.500	20.000	7.000	5.644	1.000	58+380	58+360
	3.000	93.660	20.000	5.725	4.725	1.000	58+400	58+380
	3.000	69.160	30.000	2.450	3.683	1.000	58+420	58+400
	3.000	67.480 64.820	20.000	3.374	2.458	1.000	581440	54-420
	3.000	70.520	20.000	3.241	2.241	1.000	38+460	38+440
	3.000	71.760	20.000	3.526	2.526	1.000	58+480	58+460
	3.000	64.480	20.000	3.588	2.588	1.000	58+500	58+48
	3.000	64.200	20.000	3.224	2.224	1.000	58+520	58+50
	3.000		20.000	3.210	2.210		58+540	58+52
	3.000	59.740	20.000	2.987	1.987	1.000	58+560	58+54
		58.940	20.000	2.947		1.000	58+580	58+56
	3.000	66.660	20.000	3.333	1.947	1.000	58+600	58+58
	3.000	87.180	20.000		2.333	1.000	58+620	
	3.000	99.020	20.000	4.359	3.359	1.000	58+640	58+60
	3.000	106.300		4.951	3.951	1.000	58+660	58+62
	3.000	100.000	20.000	5.315	4.315	1.000		58+640
	3.000	102.560	20.000	5.000	4.000	1.000	58+680	58+660
	3.000		20.000	5.128	4.128	1.000	58+700	58+680
		115.400	20.000	5.770	4.770	1.000	58+720	58+700
The same of the sa	3.000	109.240	20.000	5.462	4.462		58+740	58+720
	3.000	94.920	20.000	4.746	3.746	1.000	58+760	58+740
	3.000	95.500	20.000	4.775		1.000	58+780	58+760
	3.000	107.820	20.000	5.391	3.775	1.000	53+800	58+780
	3.000	113.800	20.000		4.391	1.000	58+820	58+800
	3.000	117.680	20.000	5.690	4.690	1.000	58+840	58+820
	3.000	123.960	20.000	5.884	4.884	1.000	58+860	58+840
	3.000	131.500		6.198	5.198	1.000	58+880	58+860
	3.000		20.000	6.575	5.575	1.000	58+900	-
		139.580	20.000	6.979	5.979	1.000	58+920	58+880
	3.000	143.160	20.000	7.158	6.158	1.000	58+940	58+900
	3.000	141.420	20.000	7.071	6.071	1.000		58+920
		136.520	20.000	6.826	5.826	1.000	58+960	58+940
	3.000	130.320		- Constitution			58+980	58+960
	3.000	138.280	20.000	6.914	5014			
	TO STANDARD TO STANDARD		20.000	6.914	5.914	1.000	59+000	58+980
مهندس الهيئه	3.000 172.350	138.280 8017.426	ممايه الميول	وه استداری البند ب	57+85 ال الكيام 1000	سال الكنية من الكيلو 1	+1	
مهندس الهيئه	3.000 172.350	138.280 8017.426 	معاية الميول بارات الهندسية)	ده اشتداري الهبته اب (مکلب الرات الأست		سال انکسیه من انکیلو 1 مهندس ا	+1	58+980 Fe-1
مهندس الهيئة	3.000 172.350	138.280 8017.426 الاستشار (مكتب عم أ دسوط	معاية الميول بارات الهندسية)	وه استداری البند ب	57+85 ال الكيام 1000	سال الكنية من الكيلو 1	+1	







محضر حصر كميات - عقد (548 / 2023 / 2024) - ختامي

قدمات الميول الخرسانية في المسافة كم 57+851 الى المسافة كم 59+000

التاريخ:

اسم المشروع : مشروع القطار الكهربائي السريع (العين السخنة - العلمين)

تم مراجعة حصر الكميات المنفذة في قدمات الميول الخرسانية حتى تاريخة من قبل مكتب الرائد للاستشارات الهندسية

ملاحظات	اجمالي الكميات (م3)	station	الإتجاه	
	172.350	From 57+851 To 59+000	اليمين	1
	160.350	From 57+851 To 59+000	اليسار	2
332.700		ا الاجمالي (م2)	在社会会计	

مهندس الهيئه

استشاري الهيئه لحمايه الميول (مكتب الرائد للاستشارات الهندسيه)

El Raled For Consulting Engineering

وع القطار الكهربائي السريع (السخفه ـ مطروح)

مهندس الشركه المنفذه

مكتب محمد ها دلال للمقاولات العمومية سرت (۲۵۵۲ مع







محضر حصر كميات - عقد (548 / 2023 / 2024) - ختامي

الميول الخرسانية في المسافة كم 57+851 الى المسافة كم 59+000

التاريخ:

اسم المشروع : مشروع القطار الكهربائي السريع (العين السخنة - العلمين)

تم مراجعة حصر الكميات المنفذة في الميول الخرسانية حتى تاريخة من قبل مكتب الرائد للاستشارات الهندسية

ملاحظات	الإجمالي (م2)	اجمالي الكميات فوق ال 10 متر راسي (م2)	اجمالي الكميات تحت ال 10 متر رأسي (م2)	station	الإنجاه	1
	8,017.426	0.0	8,017.426	From 57+851 To 59+000	اليمين	1
	8,669.375	0.0	8,669.375	From 57+851 To 59+000	اليسار	2


مهندس الهيئه

استشاري الهيئه لحمايه الميول (مكتب الرائد للاستشارات الهندسيه)

Raied For Consulting English

هندس الشركه المنفذه

مكتب مصاطفي هلال للمقاوعة المحالي ملاء سرت المكاري م

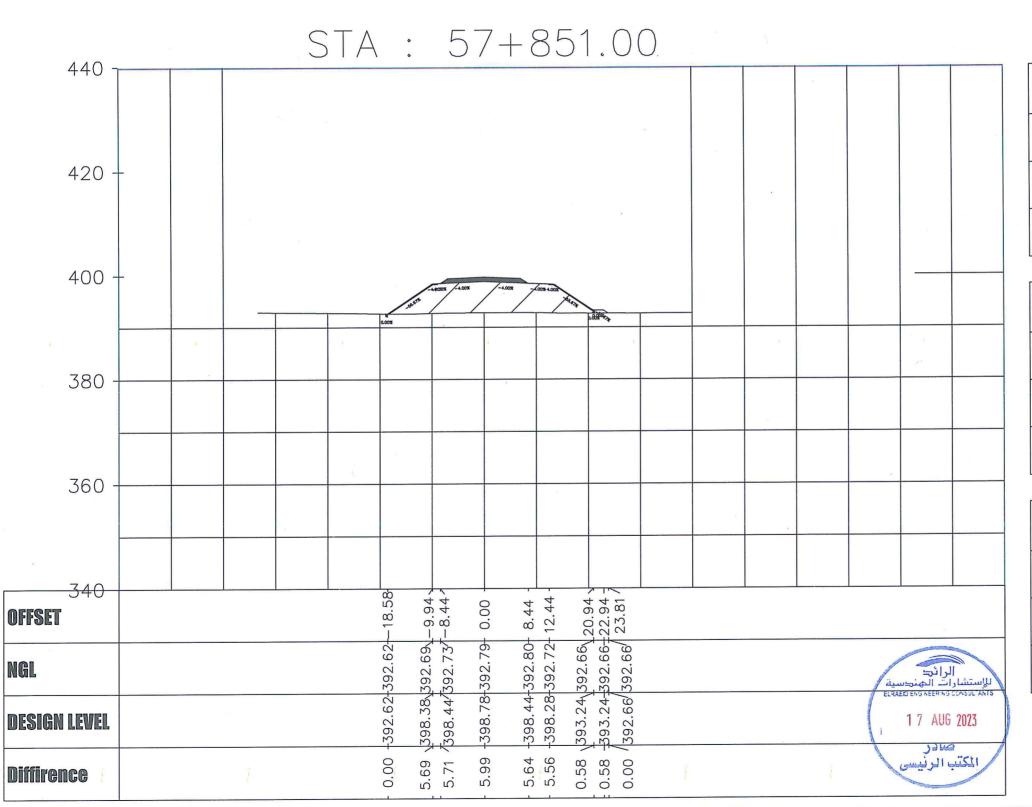

<u>S.P</u> : 57+851.00			
S.P			
Volume	0.00 m3		
Cum Vol	0.00 m3		

<u>S.P+:</u> 57+851.00			
S.P+	4		
Volume	0.00 m3		
Cum Vol	0.00 m3		

FT: 57+851.00				
F.T				
Volume	0.00 m3			
Cum. Vol.	0.00 m3			

) تبطين القاع من منيول الجانبية يكون ببلاطات من الخوساء المانية على الخوساء المانية على إن الإطاب كل ٢٠٠ م على إن الغواصل الكرائش بين البلاطات كل ٢٠٠ م يعضما بدأن الغواصل بمادة البيئريين الساخن المرمل

) يتم عمل فواصل هبوط في اماكن الفواصل المحدده كالاتي -عدد أتصال بلاطات التبطين بطبقات تاسيس مسار القطار ب-كل ٣٠,٠٠ متر طولى يتم عمل فاصل هبوط في كلا من بلاطات القاع و الميول

لايقل جمد كسر المكعبات القياسية للخرسانة العادية بعد ۲۸ يوم عن ۲۵۰ كجم/سم٢

Legend:

حماية الميول الجانبية SP:

تاريخ التعديل	٦
31-07-2023	C












Sub Contractor



THE ELECTRIC EXPRESS TRAIN (HSR)
From El Ain El Sokhna City On The Red Sea
Coast To New El Alamein City On The

DESIGN	DESIGN		HECK	DATE	
A.HE	A.HE		A.H	july.2023	
SCALE	PROJ	ECT NO.	DWG NO.	REV.	
N.T.S	E0321		X-Sec- 01	00	

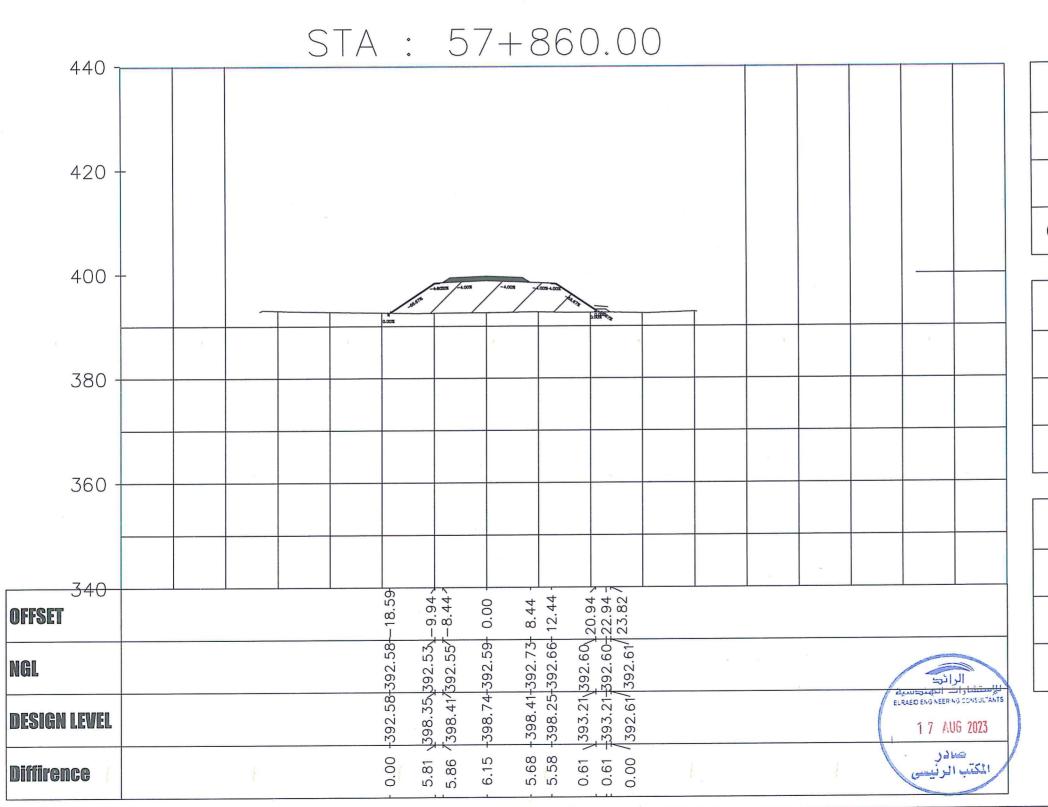

<u>S.P</u> : 57+860.00				
S.P				
Volume	28.46 m3			
Cum Vol	28.46 m3			

<u>S.P+:</u> 57+860.00		
S.P+		
Volume	0.00 m3	
Cum Vol	0.00 m3	

<u>FT :</u> 57+860.00	
F.T	
Volume	2.70 m3
Cum. Vol.	2.70 m3

ملاحظات:

) تبطين القاع ألميول الجانبية يكون ببلاطات من الخرساة المناكبة المناكبة على الخرساة المناكبة المناكبة

Legend:

حماية الميول الجانبية

القدمة

بيان التعديل	تاريخ التعديل	لم
issued For Approval	31-07-2023	0
144		
		+

يعتك باى أوحات صادرة من المكتب الا باللوحات المواعة و المختومة بختم و توافيع حى



wner's Consultant



Main Contractor



n Contractor's Consultant



Sub Contractor




PROJECT NAME :

THE ELECTRIC EXPRESS TRAIN (HSR)
From El Ain El Sokhna City On The Red Sea
Coast To New El Alamein City On The
Mediterranean Coast.

DRAWING TITLE :

DESIGN		CHECK	DATE
A.HE		A.H	
SCALE	PROJECT NO.	DWG NO.	REV.
N.T.S	E0321	X-Sec-02	00
_	15		16

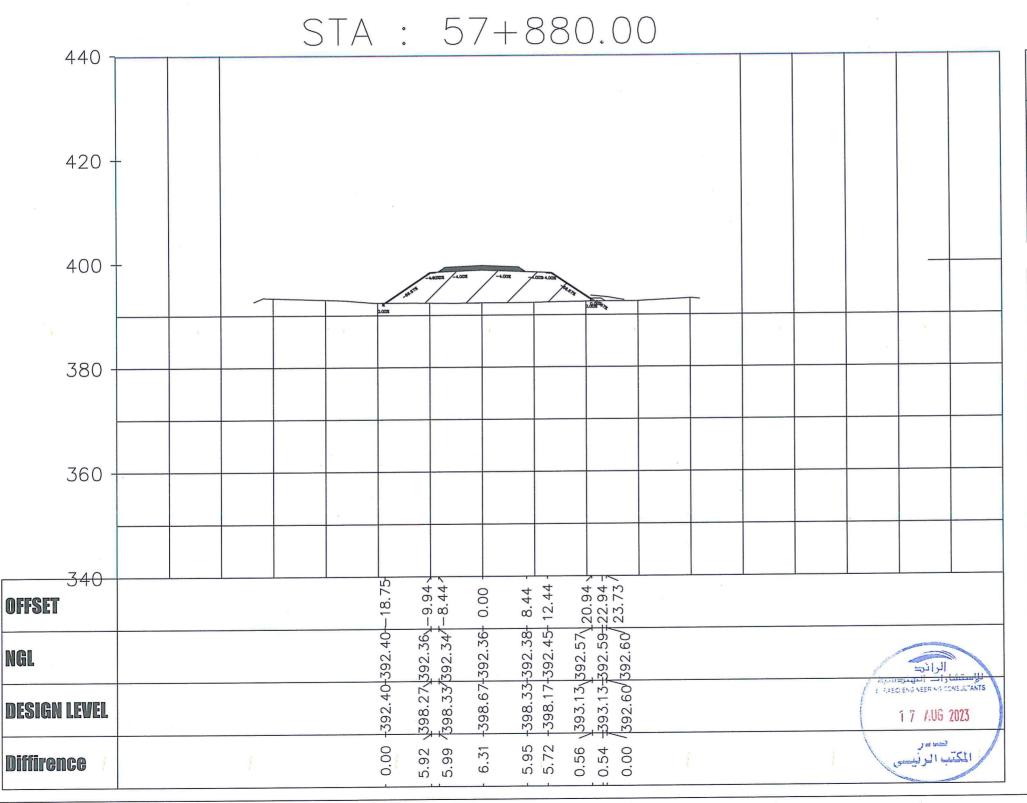

S.P: 57+880.00 S.P 63.54 m3 Volume 92.00 m3 Cum Vol

<u>S.P+:</u> 57+880.00	
S.P+	1
Volume	0.00 m3
Cum Vol	0.00 m3

FT: 57+880.00	
F.T	
Volume	6.00 m3
Cum. Vol.	8.70 m3

ملاحظات:

تبطين القاع في الميول الجانبية يكون ببلاطات من على ان يتم عمل فواصل انكماش بين البلاطات كل ٣٠٠ م

-عند أتصال بلاطات التبطين بطبقات تاسيس مسار القطار ب - كل ٣٩٠٠ متر طولى يتم عمل فاصل هبوط في كلا من بلاطات القاع و الميول

لايقل جعد كسر المكعبات القياسية للخرسانة العادية بعد ۲۸ يوم عن ۲۵۰ كجم/سم٢

Legend:

حماية الميول الجانبية SP:

القدمة

بيان التعديل	تاريخ التمديل	Eq.
issued For Approval	31-07-2023	0
		+
,		

يعتد بلى اوحات صادرة من المكتب الا باللوحات السراعة و المختومة بختم و توقيع حى












THE ELECTRIC EXPRESS TRAIN (HSR)
From El Ain El Sokhna City On The Red Sea
Coast To New El Alamein City On The
Mediterranean Coast.

C	HECK	DATE
	A.H	july.2023
PROJECT NO.	DWG NO.	REV.
E0321	X-Sec- 03	00
	PROJECT NO.	A.H PROJECT NO. DWG NO.

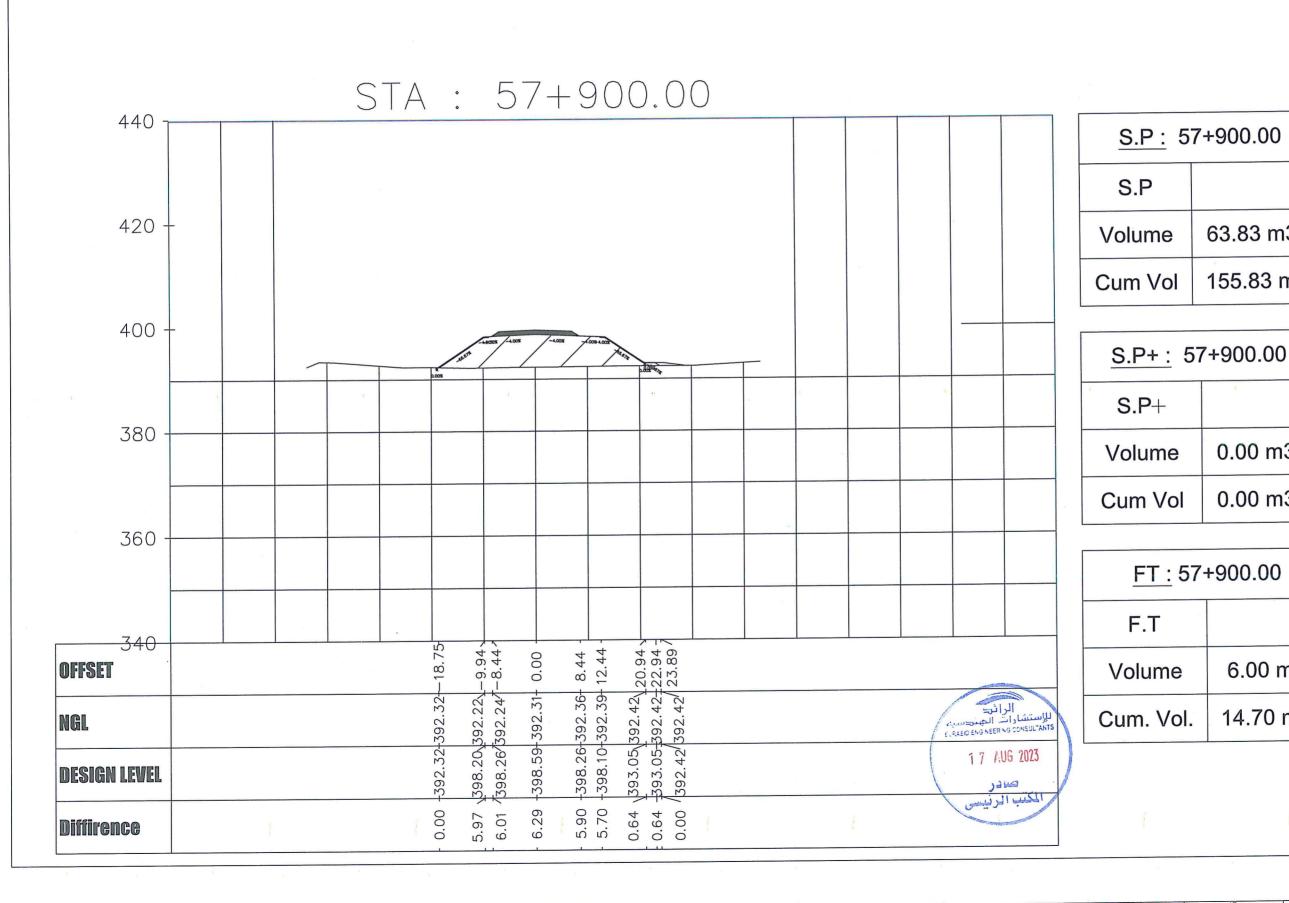

Legend: حماية الميول الجانبية

63.83 m3

155.83 m3

0.00 m3

0.00 m3

6.00 m3

14.70 m3

بيان التمديل	تاريخ التعديل	Eq.
issued For Approval	31-07-2023	C
		-
		+
		+

ا لايقل جمد كسر المكعبات القياسية للخرسانة العادية بعد

ملاحظات:

يعند بلى أوهات صادرة من المكتب الا باللوهات المواعة و المختومة بختم و توقيع هي





Main Contractor





عنوان اللوحة




THE ELECTRIC EXPRESS TRAIN (HSR)
From El Ain El Sokhna City On The Red Sea
Coast To New El Alamein City On The
Mediterranean Coast.

Slope Protection

From station 57+851 to 58+500 CHECK DATE A.H

july.2023 REV. SCALE PROJECT NO. DWG NO. N.T.S

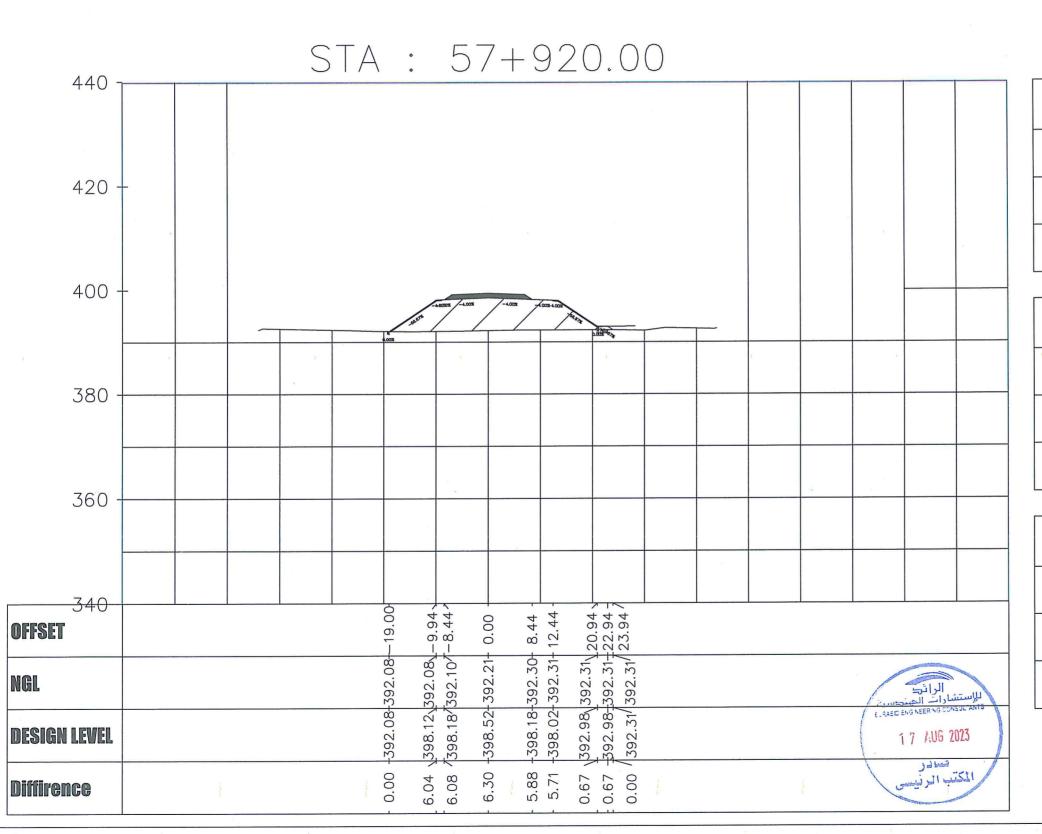

S.P: 57+920.00 S.P 64.29 m3 Volume 220.12 m3 Cum Vol

<u>S.P+:</u> 57+920.00		
S.P+		
Volume	0.00 m3	
Cum Vol	0.00 m3	

<u>FT :</u> 57+920.00	
F.T	
Volume	6.00 m3
Cum. Vol.	20.70 m3

) تبطين القاع و الميول الجانبية يكون بيلاطات من الخرسات النّادية على ان يتم عمل فواصل انكماش بين البلاطات كل ٢٠، م بعضما بعلى الفواصل بمادة البيترمين الساخن المرمل

لايقل جعد كسر المكعبات القياسية للخرسانة العادية بعد

Legend:

حماية الميول الجانبية

القدمة

	بيان التعديل	تاريخ التعديل	1
	issued For Approval	31-07-2023	
			1
. •		IN or no o deal d	

يعند باى لوحات صادرة من المكتب الا باللوحات المواعة و المختومة بختم و توقيع حى











THE ELECTRIC EXPRESS TRAIN (HSR)
From El Ain El Sokhna City On The Red Sea
Coast To New El Alamein City On The
Mediterranean Coast.

2023
V.
0

) تبطين القاع و الميول الجانبية يكون ببلاطات من الخرساتة المن⁴ية على ان يتم عمل فواصل انكماش بين البلاطات كل ٣٠٠ م بعضمًا بعلى الفواصل بمادة البيتومين الساخن المرمل) يتمعمل فواصل هبوط في اماكن الفواصل المحدده كالاتي -عند أتصال بلاطات التبطين بطبقات تاسيس مسار القطار ب - كل ٣٠,٠٠٠ متر طولى يتم عمل فاصل هبوط فى كلا من بلاطات القاع و الميول الايقل جعد كسر المكعبات القياسية للخرسانة العادية بعد ۲۸ يوم عن ۲۵۰ كجم/سم٢

Legend:

حماية الميول الجانبية SP:

القدمة

<u>S.P:</u> 57+940.00		
S.P	-	
Volume	64.62 m3	
Cum Vol	284.74 m3	

S.P+: 57+940.00		
S.P+		
Volume	0.00 m3	
Cum Vol	0.00 m3	

FT: 57+940.00		
F.T		
Volume	6.00 m3	
Cum. Vol.	26.70 m3	

440 -	STA: 57+940.00		_	
770				
420 -				
400 -	1000 - 10			
380 -				,
360				
360 -				
340				
OFFSET	20.94 20.94 22.94 24.01			
NGL	392.04-392.04-398.13, 398.04,392.13, 398.10/392.18/ 398.44-392.25- 392.90,392.19, 392.90,392.19,		للاستشارات الهنوسية E.RAED ENGINEER NO CONSULTANTS	
DESIGN LEVEL	392.04-392.04-18.9 398.04, 392.13, -9.9 398.10/392.187-8.4 398.10-392.32-0.00 392.90, 392.19, 20.9 392.90, 392.19, 24.0		17 AUG 2023 مادر المكتب الرنيسي	
Diffirence	5.91 5.93 5.93 5.85 5.74 5.74 5.74 0.71	į	Garage	

31-07-2023 issued For Approval يعتد باي أوحات صادرة من المكتب الا باللوحات المراعة و المختومة بختم و توقيع حي

Owner's Consultant



Main Contractor







THE ELECTRIC EXPRESS TRAIN (HSR)
From El Ain El Sokhna City On The Red Sea
Coast To New El Alamein City On The
Mediterranean Coast.

DRAWING TITLE : Slope Protection

> DATE REV. 00

X-Sec-06

عنوان اللوحة

SCALE PROJECT NO. DWG NO.

تاريخ التعديل



الميته السامة الميته السامة العارى و الكبارى و النقل البرى

From station 57+851 to 58+500

) تبطين القاع و الميول الجانبية يكون ببلاطات من الخرسانة الثانية الغرسانة الثانية علي أن يتم عمل فواصل انكماش بين البلاطات كل ٢٠٠ م يعضّعا بعلي الفواصل بمادة البيترمين الساخن المرمل

) يتمعمل فواصل هبوط فى اماكن الفواصل المحدده كالاتى -عدد أتصال بلاطات التبطين بطبقات تاسيس مسار القطار ب - كل ٣٠٠٠٠ متر طولى يتم عمل فاصل هبوط فى كلا


Legend:

بيان التعديل issued For Approval

حماية الميول الجانبية

تاريخ التعديل

31-07-2023

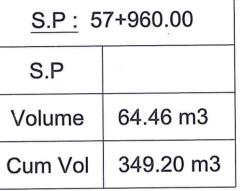

<u>S.P+:</u> 57+960.00		
S.P+		
Volume	0.00 m3	
Cum Vol	0.00 m3	

<u>FT :</u> 57+960.00		
F.T		
Volume	6.00 m3	
Cum. Vol.	32.70 m3	

<u>S.P:</u> 57+960.00		
S.P		
Volume	64.46 m3	
Cum Vol	349.20 m3	

<u>S.P+:</u> 57+960.00		
S.P+		i.
Volume	0.00 m3	
Cum Vol	0.00 m3	

	Jinil
PROJECT NAME :	
THE ELE	CTRIC EXPRESS T
	in El Sokhna City On To New El Alamein C

يعند بلى أوحات معادرة من المكتب الا باللوحات المواعة و المختومة بختم و توقيع حى

المينة العابة العارق و الكباري و النظل البري (GARBLT)


Slope Protection From station 57+851 to 58+500

DESIGN C		DESIGN CHECK	
A.HE		A.H	july.2023
SCALE	PROJECT NO.	DWG NO.	REV.
N.T.S E0321		X-Sec- 07	00

420 400 380 360 340 -18.92 20.94 × 22.94 × 24.04 × -9.94 8.44 0.00 **OFFSET** +398.03+392.19+ +397.87+392.15+1 392.83 392.11\2 -392.83-392.10-2 392.09/392.09/ 397.97,392.06,-7398.03/392.09/-391.98+391.98 NGL 17 AUG 2023 **DESIGN LEVEL** 5.84 0.00 0.72 5.91 Diffirence

STA: 57+960.00

440

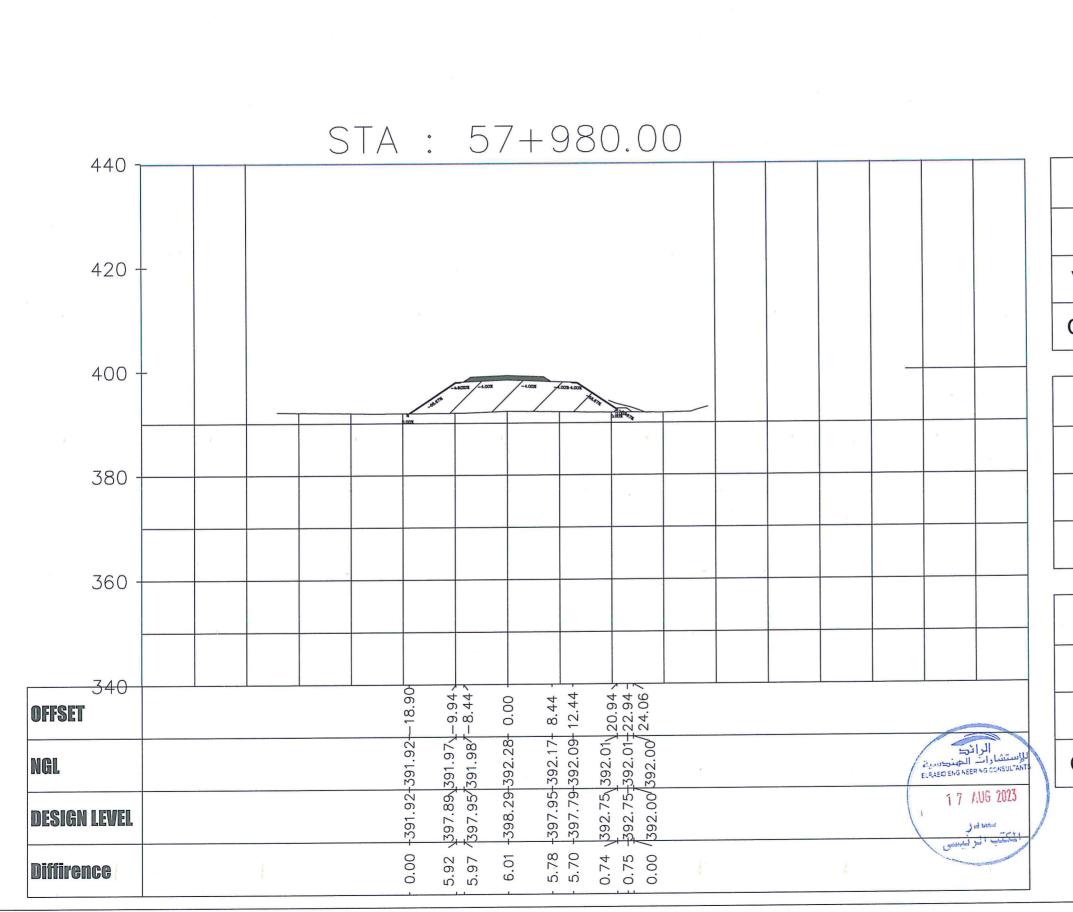

S.P: 57+980.00 S.P 64.39 m3 Volume 413.60 m3 Cum Vol

<u>S.P+:</u> 57+980.00		
S.P+	7	
Volume	0.00 m3	
Cum Vol	0.00 m3	

FT: 57+980.00		
F.T		
Volume	6.00 m3	
Cum. Vol.	38.70 m3	

ا تبطين القاع و الميول الجانبية يكون ببلاطات من

-عند أتصال بلاطات التبطين بطبقات تاسيس مسار القطار من بلاطات القاع و الميول

ا لايقل جعد كسر المكعبات القياسية للخرسانة العادية بعد ۲۸ يوم عن ۲۵۰ كجم/سم٢

Legend:

حماية الميول الجانبية

بيان التعديل	تاريخ التعديل	Eq.
ssued For Approval	31-07-2023	0
	_	+
		-

يعتد باى لوحات صادرة من المكتب الا باللوحات المواعة و المختومة بختم و توقيع حى





Main Contractor





Sub Contractor




THE ELECTRIC EXPRESS TRAIN (HSR)
From El Ain El Sokhna City On The Red Sea
Coast To New El Alamein City On The
Mediterranean Coast.

عنوان اللوحة

Slope Protection

	CHECK	
	A.H	
PROJECT NO.	DWG NO.	REV.
E0321	X-Sec-08	00
	PROJECT NO.	A.H PROJECT NO. DWG NO.

From station 57+851 to 58+500

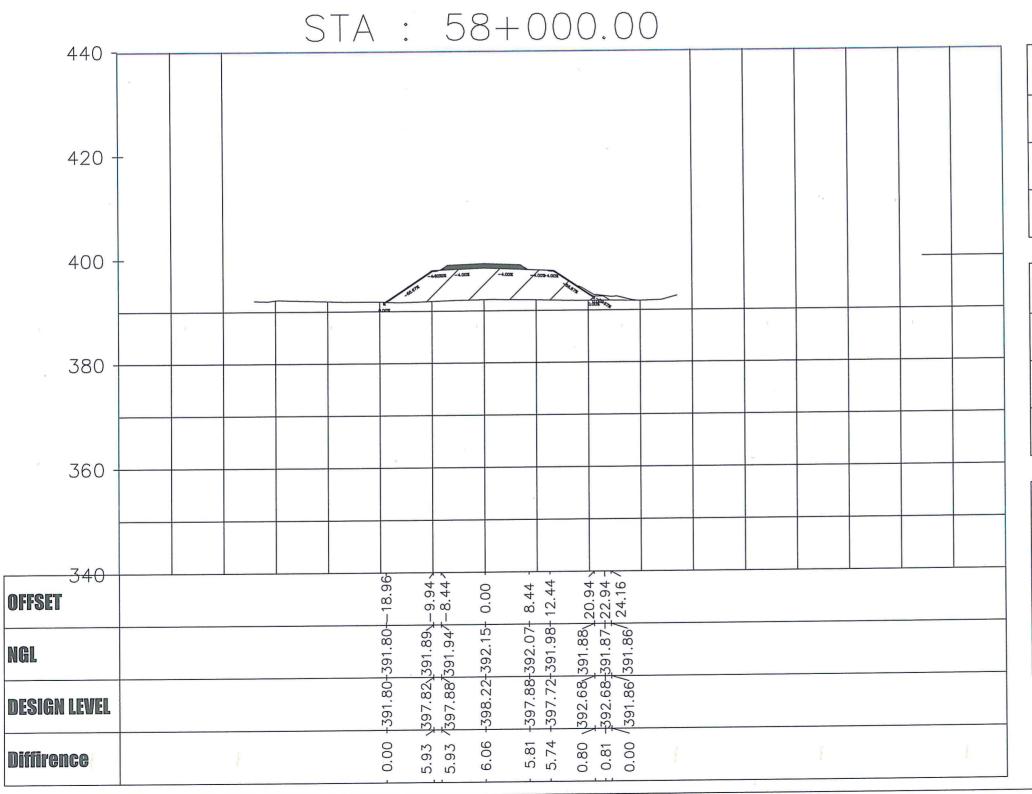

S.P: 58+000.00 S.P 64.50 m3 Volume 478.10 m3 Cum Vol

<u>S.P+:</u> 58+000.00	
S.P+	,
Volume	0.00 m3
Cum Vol	0.00 m3

FT: 58+000.00		
F.T		
Volume	6.00 m3	
Cum. Vol. 44.70 m3		

الرائد للإستشارات الهندسية ELRAPID ENGINEERING CONSULTANTS 1 7 AUG 2023

ملاحظات:

تبطين القاع و الميول الجانبية يكون ببلاطات من على ان يتم عمل فواصل انكماش بين البلاطات كل ٣٠٠ م

ب - كل ٣٠,٠٠٠ متر طولى يتم عمل فاصل هبوط في كلا من بلاطات القاع و الميول

ا لايقل جعد كسر المكعبات القياسية للخرسانة العادية بعد ۲۸ يوم عن ۲۵۰ كجم/سم٢

Legend:

حماية الميول الجانبية

FT: القدمة

بيان التعديل	تاريخ التعديل	Eq.
issued For Approval	31-07-2023	C
		-
		1.

يعك باي أوحات صادرة من المكتب الا باللوحات المواعة و المخترمة بختم و توقيع حي





Main Contractor







PROJECT NAME :

THE ELECTRIC EXPRESS TRAIN (HSR)
From El Ain El Sokhna City On The Red Sea
Coast To New El Alamein City On The
Mediterranean Coast.

عنوان اللوحة Slope Protection From station 57+851 to 58+500

DESIG	iN		CHECK	DATE
A.H	E	A.H		july.2023
SCALE	PRO	JECT NO.	DWG NO.	REV.
N.T.S	Е	0321	X-Sec- 09	00

ملاحظات:

) تبطين القاع و الميول الجادبية يكون ببلاطات من الخرسانة الرادية الخرسانة الرادية على الخرسانة الرادية على ان يتم على ان يتم على ان يتم على الفواصل بمادة البيتومين الساخن المرمل) يتمعل فواصل هبوط في اماكن القواصل المحددة كالاتي حدد أتصال بلاطات التبطين بطبقات تأسيس مسار القطار با -كل ٢٠٠٠مت التاليف على المعلم على فاصل هبوط في كلا

ا لايقل جعد كسر المكتبات القياسية للخرسانة العادية بعد ٨٧ يوم عن ٢٥٠ كجم/سم

Legend:

issued For Approval

Owner's Consultar


Main Contractor

يعند بلى لوحات صادرة من المكتب الا باللوحات المواعة و المختومة بختم و توقيع حي

الميلة العابة الطرى و الكبارى و النقل البرى

حماية الميول الجانبية ._{SP:}

القدمة :

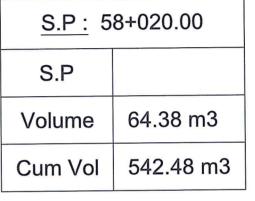

<u>S.P+:</u> 58+020.00	
S.P+	
Volume	0.00 m3
Cum Vol	0.00 m3

FT: 58+020.00		
F.T		
Volume	6.00 m3	
Cum. Vol.	50.70 m3	

الرائدة الإستشارات الصحوسية LAREK ENG NEED NO CONSULTANTS

صادر الكتب الرئيسي

		EL-RAEID
Sub Contractor	JINL .	
PROJECT NAME :		مشروع

عنوان اللوحة


تاريخ التعديل


31-07-2023

THE ELECTRIC EXPRESS TRAIN (HSR)
From El Ain El Sokhna City On The Red Sea
Coast To New El Alamein City On The
Mediterranean Coast.

DRAWING TITLE : الرحة Slope Protection From station 57+851 to 58+500

DESIGN		CHECK		DATE
A.HE		A.H		july.2023
SCALE	PROJECT NO.		DWG NO.	REV.
N.T.S	E0321		X-Sec- 10	00

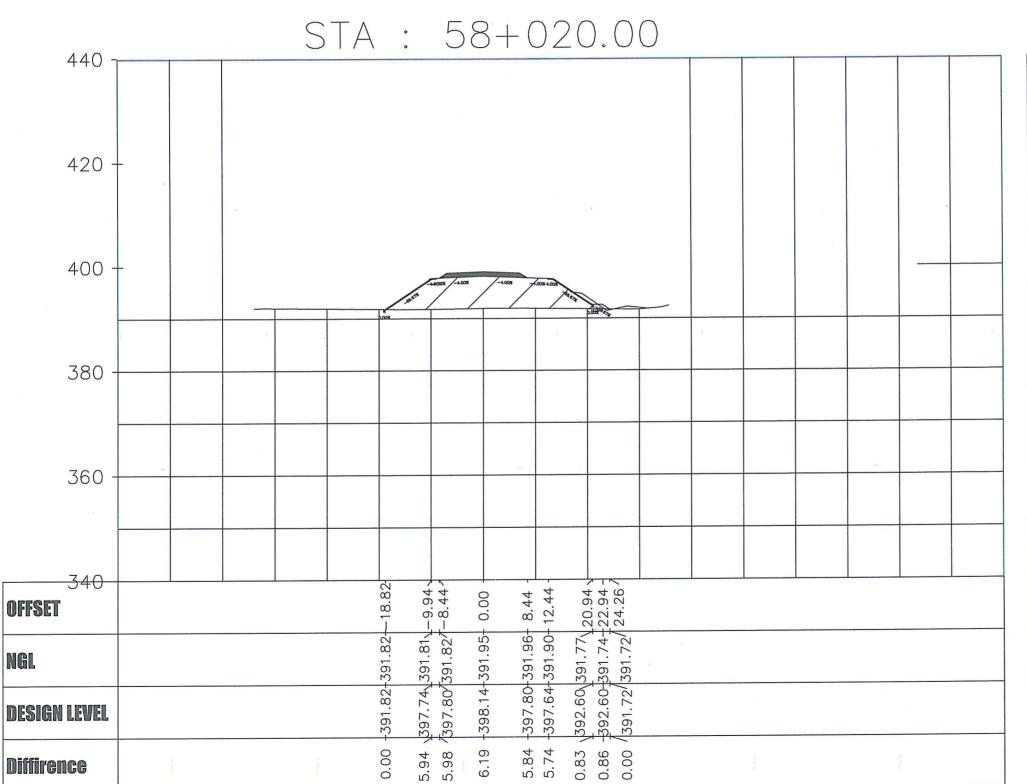

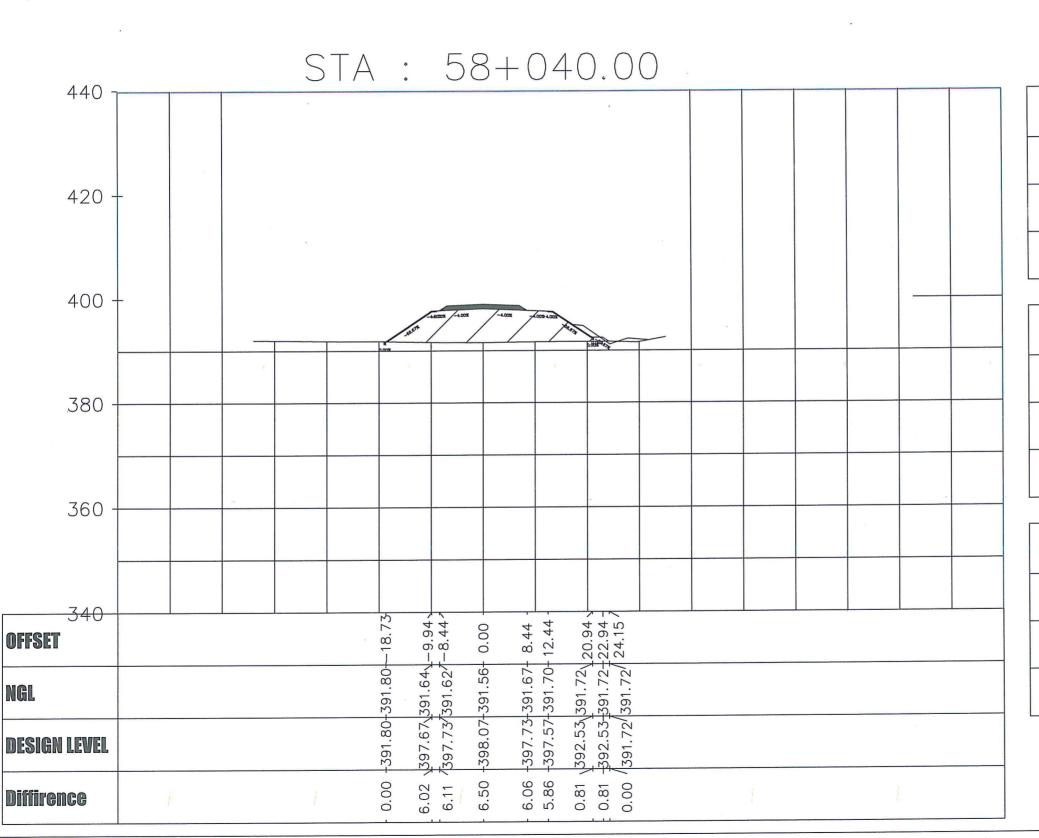

NGL

S.P: 58+040.00 S.P 63.95 m3 Volume 606.42 m3 Cum Vol

<u>S.P+</u> : 58+040.00		
S.P+		
Volume	0.00 m3	
Cum Vol	0.00 m3	

FT: 58+040.00	
F.T	
Volume	6.00 m3
Cum. Vol.	56.70 m3



) تبطين القاع و الميول الجانبية يكون ببلاطات من الخرساتة العادية على ان يتم عمل فواصل انكماش بين البلاطات كل ٣٠، م

) يتم عمل فواصل هبوط في اماكن القواصل المحدده كالاتي -عند أتصال بلاطات التبطين بطبقات تاسيس مسار القطار ب - كل ٣٠,٠٠٠ متر طولى يتم عمل فاصل هبوط في كلا

لايقل جعد كسر المكعبات القياسية للخرسانة العادية بعد ۲۸ يوم عن ۲۵۰ كجم/سم٢

Legend:

حماية الميول الجانبية

القدمة

تاريخ التعديل	قم
31-07-2023	0
-	+
	+

يعتد بلى لوحات صادرة من المكتب الا باللوحات المواعة و المخترمة بختم و توقيع حى





Main Contractor









	DESIGN		CHECK		DATE
	A.HE		A.H		july.2023
t	SCALE	PRO.	ECT NO.	DWG NO.	REV.
	N.T.S	E	0321	X-Sec-11	00

ملاحظات:

) تبطين القاع و العيول الجانبية يكون ببلاطات من الخرساة التادية علي ان يتم عمل فواصل انكماش بين البلاطات كل ٢٠٠ م بعضما بعلى القواصل بمادة البيتومين الساخن المرمل) يتمعمل فواصل هبوط فى اماكن الفواصل المحدده كالاتى -عند أتصال بلاطات التبطين بطبقات تاسيس مسار القطار ب-كل ٣٠,٠٠٠ متر طولى يتم عمل فاصل هبوط في كلا

لايقل جعد كسر المكعبات القياسية للخرسانة العادية بعد ٢٨ يوم عن ٢٥٠ كجم/سم٢

Legend:

حماية الميول الجانبية

القدمة

<u>S.P:</u> 58+060.00		
S.P		
Volume	63.69 m3	
Cum Vol	670.11 m3	

<u>S.P+:</u> 58+060.00		
S.P+		
Volume	0.00 m3	
Cum Vol	0.00 m3	

FT : 58+060.00		
F.T		
Volume	6.00 m3	
Cum. Vol.	62.70 m3	



بيان التعديل	تاريخ التعديل	Eq.
issued For Approval	31-07-2023	0
		-
		İ

يعند بلى أوحات صادرة من المكتب الا باللوحات المواعة و المختومة بختم و توقيع حى



Owner's Consultant



Main Contractor








THE ELECTRIC EXPRESS TRAIN (HSR)
From El Ain El Sokhna City On The Red Sea
Coast To New El Alamein City On The


DRAWING TITLE:

Slope Protection From station 57+851 to 58+500

عنوان اللوحة

DESIGN	1	CHECK A.H		DATE
A.HE				july.2023
SCALE	PRO.	ECT NO.	DWG NO.	REV.
N.T.S	E	0321	X-Sec- 12	00
	1			16

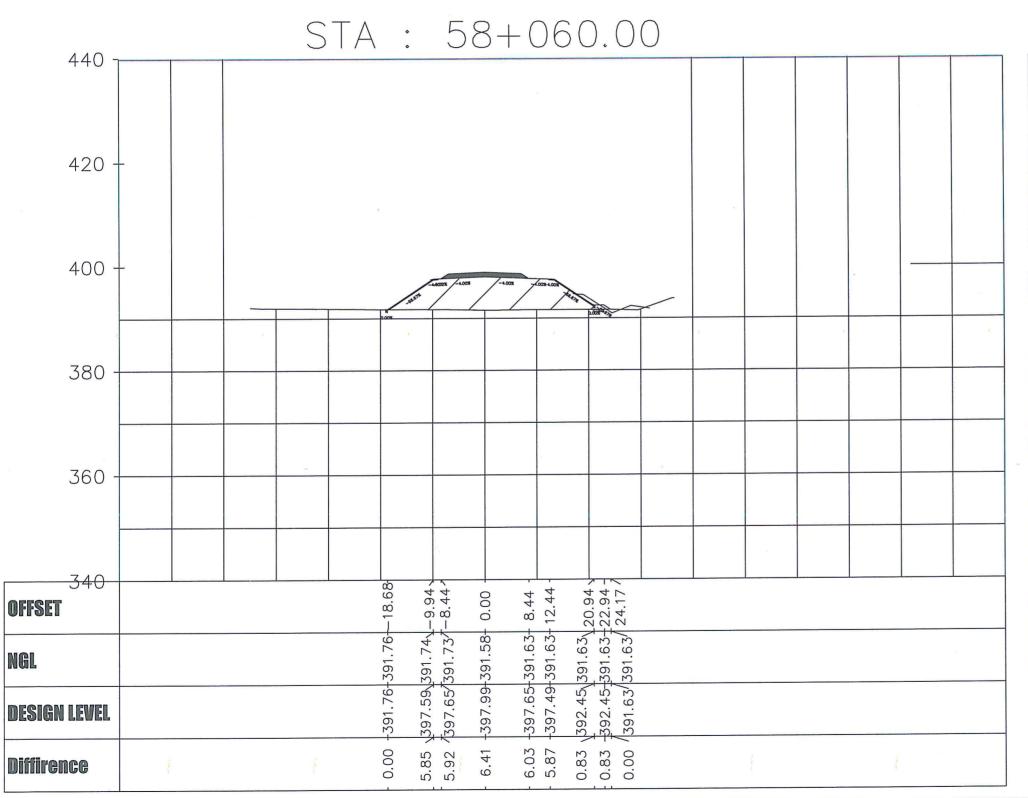

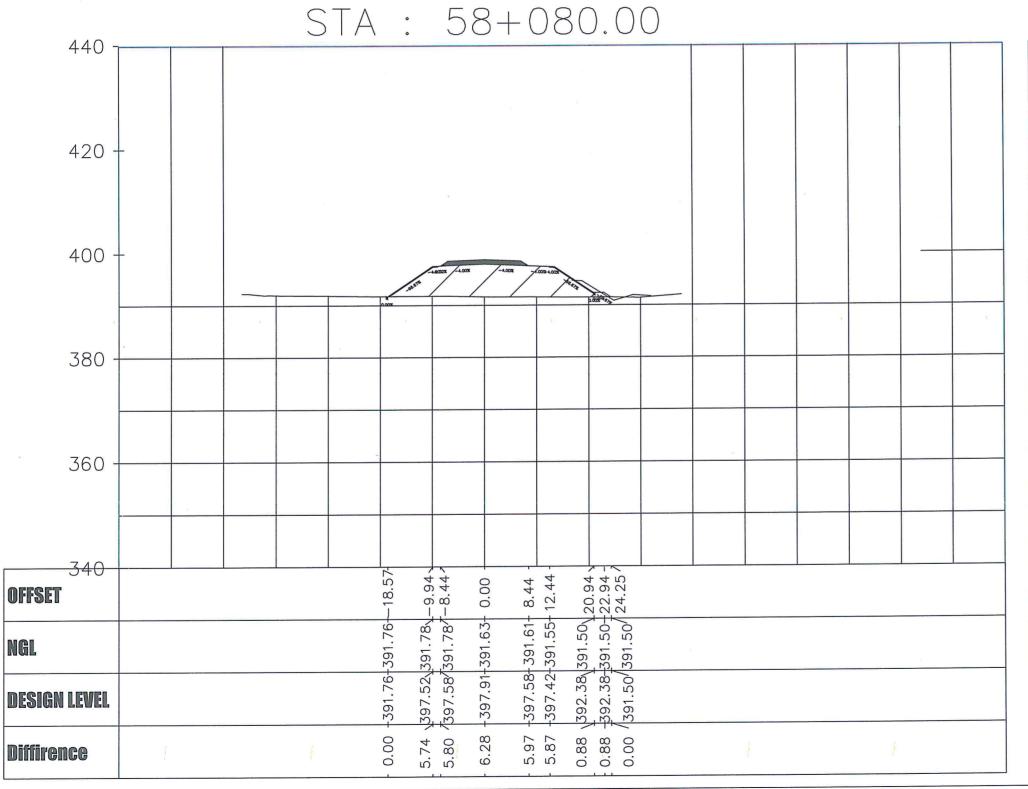

<u>S.P</u> : 58+080.00	
S.P	
Volume	63.37 m3
Cum Vol	733.48 m3

<u>S.P+:</u> 58+080.00		
S.P+		
Volume	0.00 m3	
Cum Vol	0.00 m3	

<u>FT :</u> 58+080.00		
F.T		
Volume	6.00 m3	
Cum. Vol.	68.70 m3	

الرائد الاستشارات الهندسية E.RAED ENG KEER NG CONSULTANTS 1 7 AUG 2023

) تبطين القاع و العيول الجانبية يكون ببلاطات من الخرساتة الحادية على ان يتم عمل فواصل انكماش بين البلاطات كل ٢٠٠ م بعشما بعلى الفواصل بمادة البيتومين الساخن المرمل

ملاحظات:

) يتمعمل فواصل هبوط في اماكن الفواصل المحدده كالاتي -عدد أتصال بلاطات التبطين بطبقات تاسيس مسار القطار ب - كل ٣٠,٠٠٠ متر طولى يتم عمل قاصل هبوط في كلا من بلاطات القاع و الميول

ا لايقل جمد كسر المكعبات القياسية للخرسانة العادية بعد

۲۸ يوم عن ۲۵۰ كجم/سم٢

Legend:

حماية الميول الجانبية SP:

القدمة

بيان التعديل	تاريخ التعديل	
issued For Approval	31-07-2023	-
		+
		1
		+

يعتد بلى لوحات صادرة من المكتب الا باللوحات المواعة و المختومة بختم و توقيع حى





Main Contractor








THE ELECTRIC EXPRESS TRAIN (HSR)
From El Ain El Sokhna City On The Red Sea
Coast To New El Alamein City On The
Mediterranean Coast.

عنوان اللوحة Slope Protection From station 57+851 to 58+500

DESIG	N	C	HECK	DATE
A.H	•		A.H	july.2023
SCALE	PRO.	JECT NO.	DWG NO.	REV.
N.T.S	E	0321	X-Sec- 13	00
		IE .		16

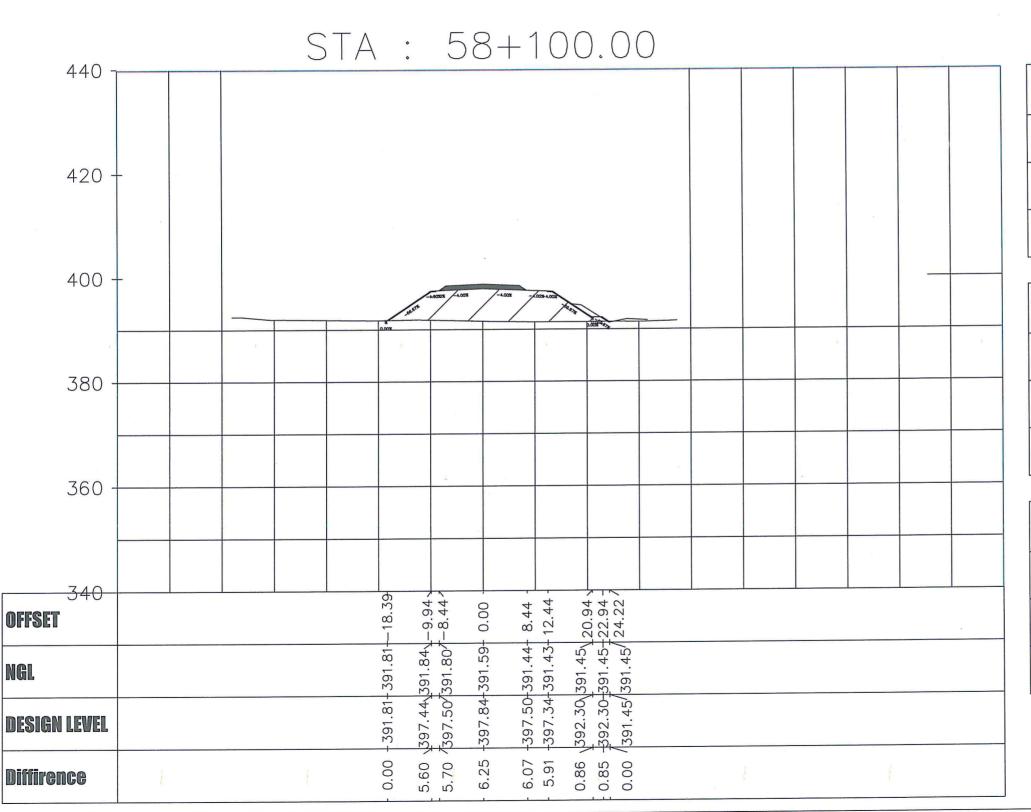

NGL

S.P: 58+100.00 S.P 62.83 m3 Volume 796.31 m3 Cum Vol

<u>S.P+:</u> 58+100.00		
S.P+	-	
Volume	0.00 m3	
Cum Vol	0.00 m3	

FT: 58+100.00		
F.T		
Volume	6.00 m3	
Cum. Vol.	74.70 m3	



ا تبطين القاع و الميول الجانبية يكون ببلاطات من

ا يتمعمل فواصل هبوط في اماكن الفواصل المحدده كالاتي

الايقل جعد كسر المكعبات القياسية للخرسانة العادية بعد ۲۸ يوم عن ۲۵۰ كجم/سم٢

Legend:

حماية الميول الجانبية

لم	تاريخ التعديل	بيان التعديل
0	31-07-2023	issued For Approval
+		
1		-
+		

يعتد بلى لوحات صادرة من المكتب الا باللوحات المواعة و المختومة بختم و توقيع حى





Main Contractor










THE ELECTRIC EXPRESS TRAIN (HSR)
From El Ain El Sokhna City On The Red Sea
Coast To New El Alamein City On The
Mediterranean Coast.

DESIGN C		HECK	DATE	
A.HE		A.H		july.2023
SCALE	PRO	ECT NO.	DWG NO.	REV.
N.T.S	EC	0321	X-Sec- 14	00

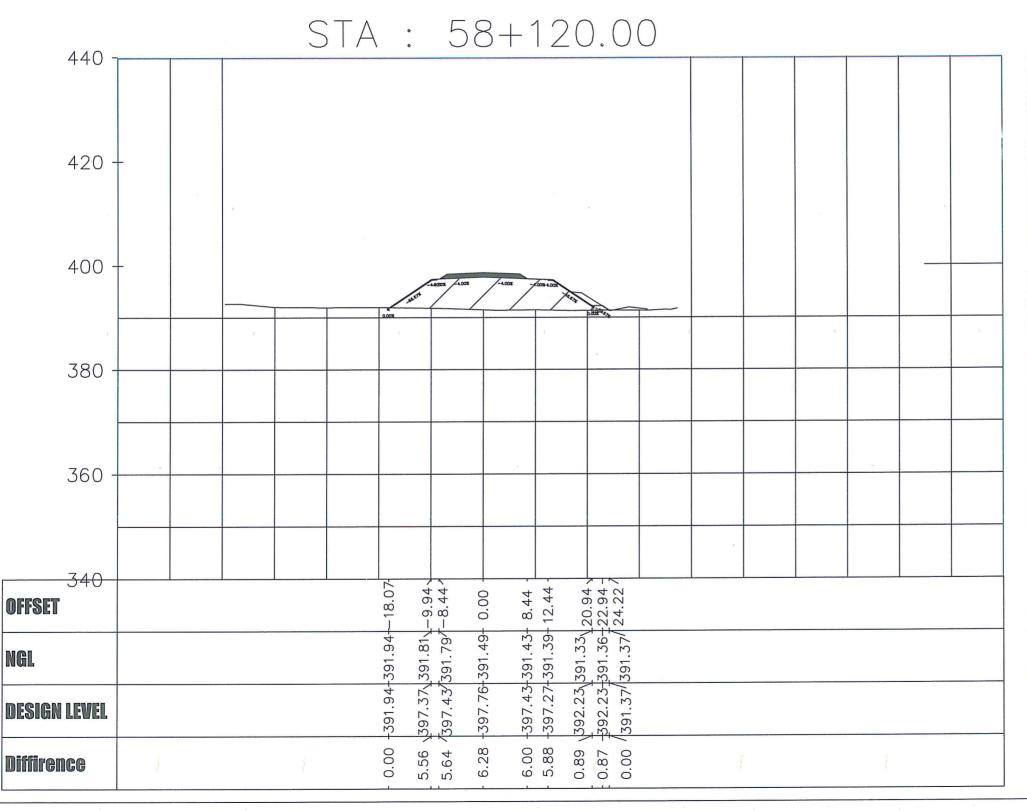

S.P: 58+120.00 S.P 61.95 m3 Volume 858.26 m3 Cum Vol

S.P+: 58+120.00			
S.P+			
Volume	0.00 m3		
Cum Vol	0.00 m3		

<u>FT :</u> 58+120.00		
F.T	,	
Volume	6.00 m3	
Cum. Vol.	80.70 m3	

الرائح للإستشارات الهنجسية عامدة بالمعادية المعادية 1 7 AUG 2023

ا تبطين القاع و الميول الجانبية يكون ببلاطات من) يتم عمل فواصل هبوط في اماكن الفواصل المحدده كالاتي -عند أتصال بلاطات التبطين بطبقات تاسيس مسار القطار ب - كل ٣٩٠٠ متر طولى يتم عمل فاصل هبوط في كلا لايقل جعد كسر المكعبات القياسية للخرسانة العادية بعد

Legend:

حماية الميول الجانبية

القدمة

ام	تاريخ التعديل	بيان التعديل
0	31-07-2023	issued For Approval
_		

يعتد بلى لوحات صادرة من المكتب الإ باللوحات المواعة و المختومة بختم و توقيع حى





Main Contractor








Sub Contractor



THE ELECTRIC EXPRESS TRAIN (HSR)
From El Ain El Sokhna City On The Red Sea
Coast To New El Alamein City On The
Mediterranean Coast.

DESIGN			HECK	DATE july.2023
A.HE		A.H		
SCALE	PRO	ECT NO.	DWG NO.	REV.
N.T.S	EC	321	X-Sec- 15	00
		<u></u>		14

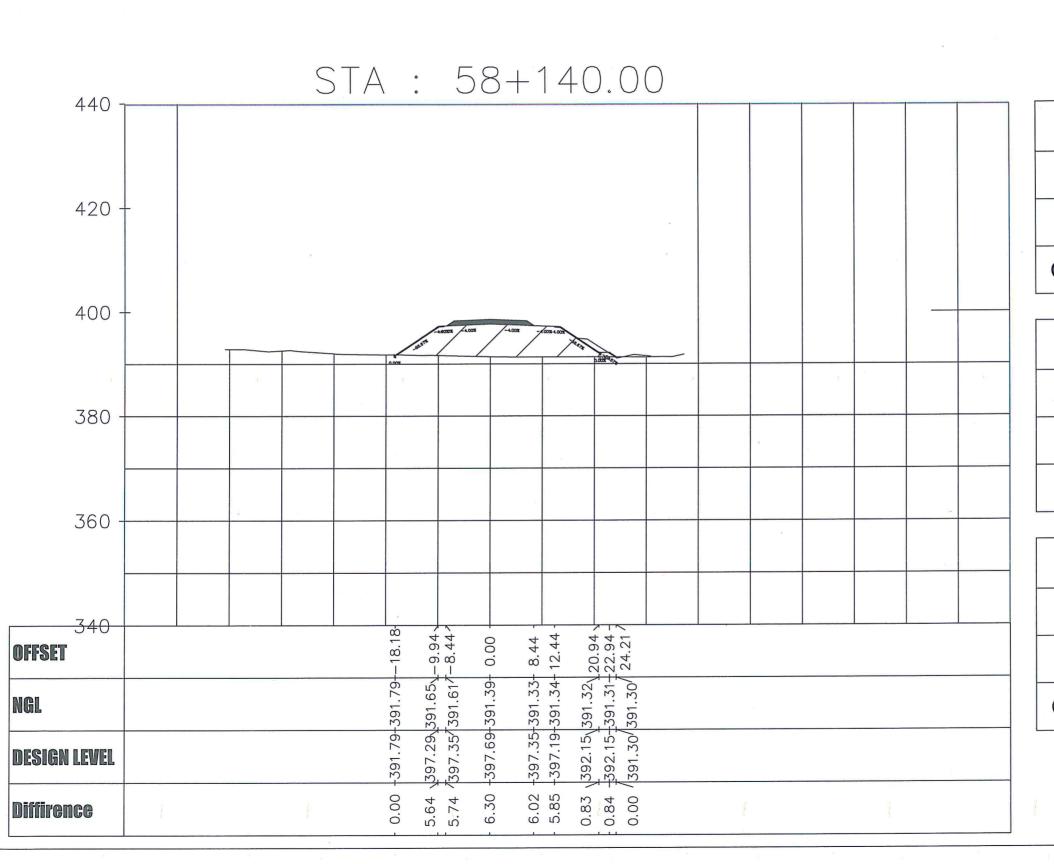

S.P: 58+140.00 S.P 61.59 m3 Volume Cum Vol 919.85 m3

<u>S.P+</u> : 58+140.00		
S.P+		
Volume	0.00 m3	
Cum Vol	0.00 m3	

<u>FT :</u> 58+140.00		
F.T		
Volume	6.00 m3	
Cum. Vol.	86.70 m3	
الرائح		

الرائد للإستشارات الهندسية ERRED ENG REED NO TONS (TANTS 1 7 AUG 2023

) تبطين القاع و الميول الجانبية يكون ببلاطات من

ملاحظات:

الحرسانة ارفادية على ان يتم عمل فواصل انكماش بين البلاطات كل ٣٠،٠ م

لايقل جمد كسر المكعبات القياسية للخرسانة العادية بعد ۲۸ يوم عن ۲۵۰ كجم/سم٢

Legend:

حماية الميول الجانبية .SP:

بيان التعديل	تاريخ التعديل	ام
issued For Approval	31-07-2023	0
		+
		I
		+

يعت بلى أوحات صادرة من المكتب الا باللوحات المراعة و المختومة بختم و توقيع حى









Sub Contractor



THE ELECTRIC EXPRESS TRAIN (HSR) From El Ain El Sokhna City On The Red Sea Coast To New El Alamein City On The

Slope Protection

DESIGN CHECK DATE july.2023 SCALE PROJECT NO. DWG NO. REV. N.T.S 00 E0321 X-Sec- 16

From station 57+851 to 58+500

ا تبطين القاع و الميول الجانبية يكون ببلاطات من

من بلاطات القاع و الميول

ا لايقل جعد كسر المكعبات القياسية للخرسانة العادية بعد ۲۸ يوم عن ۲۵۰ كجم/سم٢

Legend:

حماية الميول الجانبية SP:

القدمة

<u>S.P:</u> 5	8+160.00	*
S.P		
Volume	61.83 m3	
Cum Vol	981.68 m3	

<u>S.P+:</u> 58+160.00		
S.P+		
Volume	0.00 m3	
Cum Vol	0.00 m3	

<u>FT :</u> 58+160.00				
F.T				
Volume	6.00 m3			
Cum. Vol.	92.70 m3			

الرائد للإستشارات الهندسية ELRAED ENGINEERING CONSULTANTS 1 7 AUG 2023

بيان التعديل	تاريخ التعديل	L ₂
issued For Approval	31-07-2023	0
		-
		+

يعتد بلى أوحات صادرة من المكتب الا باللوحات المواعة و المختومة بختم و توقيع حى












PROJECT NAME :

THE ELECTRIC EXPRESS TRAIN (HSR)
From El Ain El Sokhna City On The Red Sea
Coast To New El Alamein City On The
Mediterranean Coast.

Slope Protection

From station 57+851 to 58+500

DESIGN		CHECK		july.2023
A.HE		A.H		
SCALE	PRO	ECT NO.	DWG NO.	REV.
N.T.S	E	0321	X-Sec- 17	00
		15		16

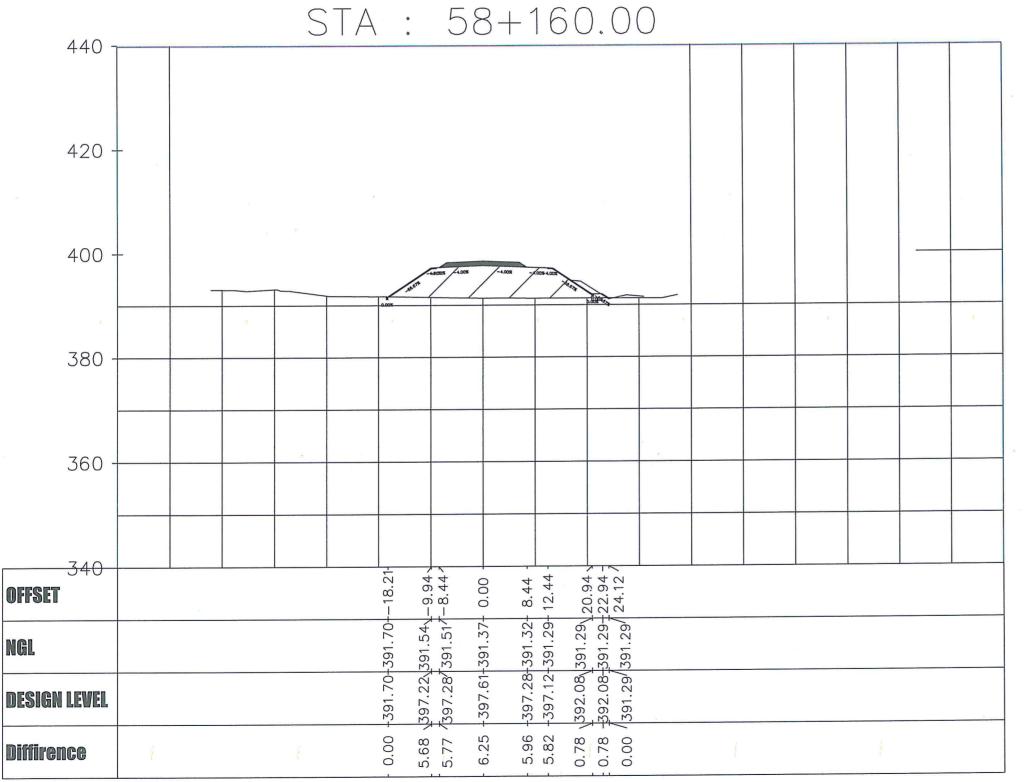

NGL


ا تبطين القاع و الميول الجانبية يكون ببلاطات من

لايقل جعد كسر المكعبات القياسية للخرسانة العادية بعد ۲۸ يوم عن ۲۵۰ كجم/سم٢

Legend:

حماية الميول الجانبية

القدمة

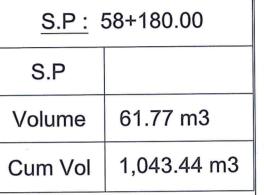

S.P+: 58	3+180.00	
S.P+		
Volume	0.00 m3	
Cum Vol	0.00 m3	

<u>FT :</u> 58+180.00				
F.T				
Volume	6.00 m3			
Cum. Vol. 98.70 m3				
51.11				

الرائط للإستشارات الهندسية ELRAED ENG NEER NG CONSULTANTS

1 7 AUG 2023

الما ال

بيان التعديل	تاريخ التعديل	Eq.
issued For Approval	31-07-2023	0
للوحات الموقعة و المختومة بختم و توقيع حى	1 M of N . e . l . el . l	1.6.

OWNER:





Main Contractor










DRAWING TITLE :

Slope Protection From station 57+851 to 58+500

DESIGN		(CHECK	DATE	
A.HE		A.H		july.2023	
SCALE	PRO	ECT NO.	DWG NO.	REV.	
N.T.S	E	321	X-Sec- 18	00	

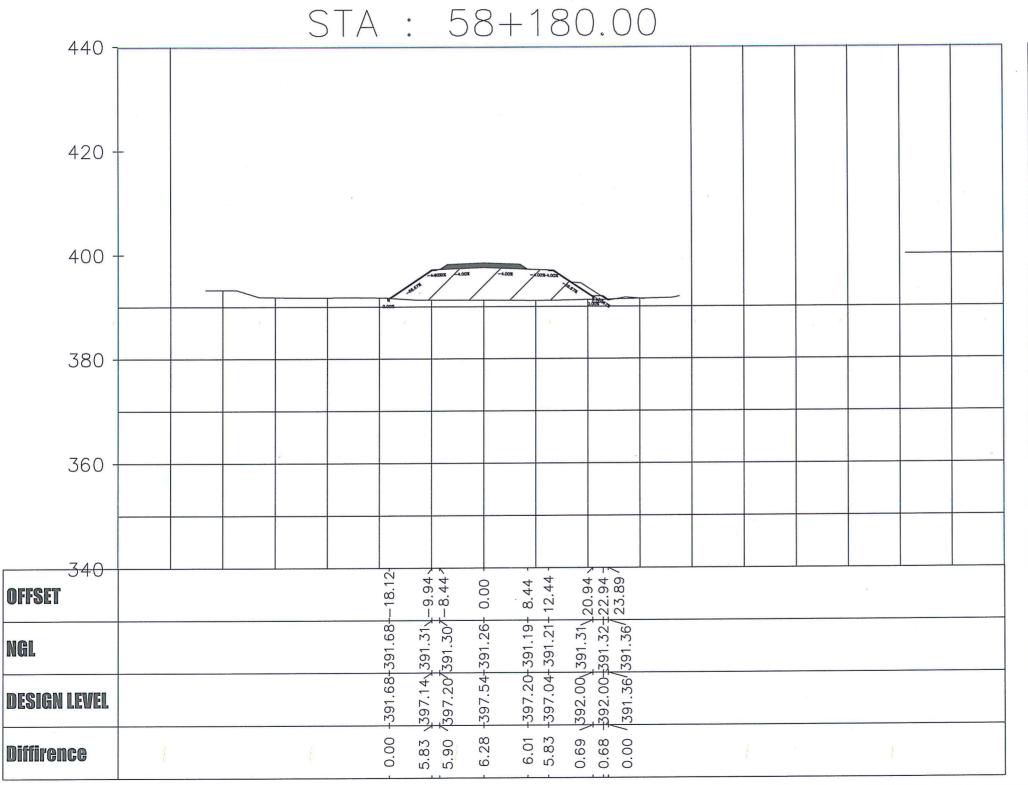

NGL

STA: 58+200.00 440 420 400 380 360 340 20.94 22.94 23.88 9.94 0.00 OFFSET 391.92\391.28\2 -391.92-391.29-2 \391.29\391.29\ 397.07,391.40₄-NGL 297.07 **DESIGN LEVEL** 5.82 0.64 6.13 5.67 5.75 Diffirence

S.P: 58+200.00 S.P 60.96 m3 Volume 1,104.40 m3 Cum Vol

S.P+: 58+200.00		
S.P+		1
Volume	0.00 m3	
Cum Vol	0.00 m3	

FT: 58+200.00			
F.T			
Volume	6.00 m3		
Cum. Vol.	104.70 m3		

الرائد الاستشارات الجندسية ELRAED ENG NEERNG CONSULTANTS 1 7 AUG 2023

تبطين القاع و الميول الجانبية يكون ببلاطات من

الايقل جمد كسر المكعبات القياسية للخرسانة العادية بعد

Legend:

حماية الميول الجانبية

بيان التعديل	تاريخ التعديل	Eq.
ssued For Approval	31-07-2023	0
		+
		+

يعند بلى أوحات صادرة من المكتب الا باللوحات المراعة و المختومة بختم و توقيع حى













THE ELECTRIC EXPRESS TRAIN (HSR)
From El Ain El Sokhna City On The Red Sea
Coast To New El Alamein City On The
Mediterranean Coast.

DESIGN A.HE		CHECK A.H		july.2023
N.T.S	E0321		X-Sec- 19	00

ملاحظات:

) تبطين القاع و الميول الجادبية يكون ببلاطات من الخرساتة التادية الخرساة التادية عمل فواصل انكماش بين البلاطات كل ٢٠٠ م يضما بطئ القواصل بمادة المبيترمين الساخن المرمل) يتم عمل فواصل هبوط فى اماكن الفواصل المحدده كالاتى -عدد أتصال بلاطات التبطين بطبقات تاسيس مسار القطار ب -كل ٢٠٠٠ متر طولى يتم عمل فاصل هبوط فى كلا من بلاطات القاع و الميول) لايقل جعد كسر المكعبات القياسية للخرسانة العادية بعد // يوم عن ١٥٠ كجم/سم/ //

Legend:

حماية الميول الجانبية .SP:

القدمة :T:

<u>S.P</u> : 58+220.00		
59.66 m3		
1,164.06 m3		

STA: 58+220.00

တ်ထ

396.99\391.53\. \397.05\391.46\

5.46

392.01-

20.94 22.94 23.87

391.85\391.18\2 391.85-391.21-2 391.23\391.23\

0.67

-397.05--396.89-

5.76

440

420

400

380

360

340

OFFSET

DESIGN LEVEL

Diffirence

NGL

<u>S.P+:</u> 58+220.00		
S.P+		
Volume	0.00 m3	
Cum Vol	0.00 m3	

FT: 58+220.00		
F.T		
Volume	6.00 m3	
Cum. Vol.	110.70 m3	

الرائحة الإستشارات الهنوسية د. عدد الهنوسية الاستشارات الهنوسية الاستشارات الهنوسية الاستشارات الهنوسية الاستشارات الهنوسية

سدهر الكتب الرئيسي

بيان التمديل	تاريخ التعديل	لم
issued For Approval	31-07-2023	C
	×	
		-
		+
	 	t

يعتد بلى لوحات صادرة من المكتب الا باللوحات المواعة و المختومة بختم و توقيع حى

WNEK:



Owner's Consultant



Main Contractor



Contractor's Consultant





Sub Contractor



PROJECT NAME :

THE ELECTRIC EXPRESS TRAIN (HSR)
From El Ain El Sokhna City On The Red Ser
Coast To New El Alamein City On The

الرحة Slope Protection
From station 57+851 to 58+500

DESIGN A.HE		C	HECK	DATE july.2023
			A.H	
SCALE	PROJE	CT NO.	DWG NO.	REV.
N.T.S	E0321		X-Sec- 20	00

511


۲۸ يوم عن ۲۵۰ كجم/سم٢

) تبطين القاع و العيول الجاديية يكون ببلاطات من الخرسادة العادية على ان يتم عمل فواصل انكماش بين البلاطات كل ٢٠، م) يتم عمل فواصل هبوط في اماكن القواصل المحدده كالاته، لايقل جعد كسر المكعبات القياسية للخرسانة العادية بعد

Legend:

حماية الميول الجانبية

القدمة

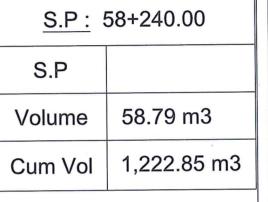

S.P+: 58+240.00				
S.P+				
Volume	0.00 m3			
Cum Vol	0.00 m3			

FT: 58+240.00		
F.T		
Volume	6.00 m3	
Cum. Vol.	116.70 m3	

الرائد للاستشارات الهندسية ELRAED ENG NEER NG CONSULTANTS 1 7 AUG 2023 Jama

بيان التعديل	تاريخ التعديل	لم
issued For Approval	31-07-2023	C
		+
		+

يعند بلى أوحات صادرة من المكتب الا باللوحات المواعة و المختومة بختم و توقيع حى





Main Contractor











From station 57+851 to 58+500

Slope Protection

	DESIGN	1 (CHECK	DATE
	A.HE		A.H	
	SCALE	PROJECT NO.	DWG NO.	REV.
	N.T.S	E0321	X-Sec- 21	00
┸		<u> </u>		16

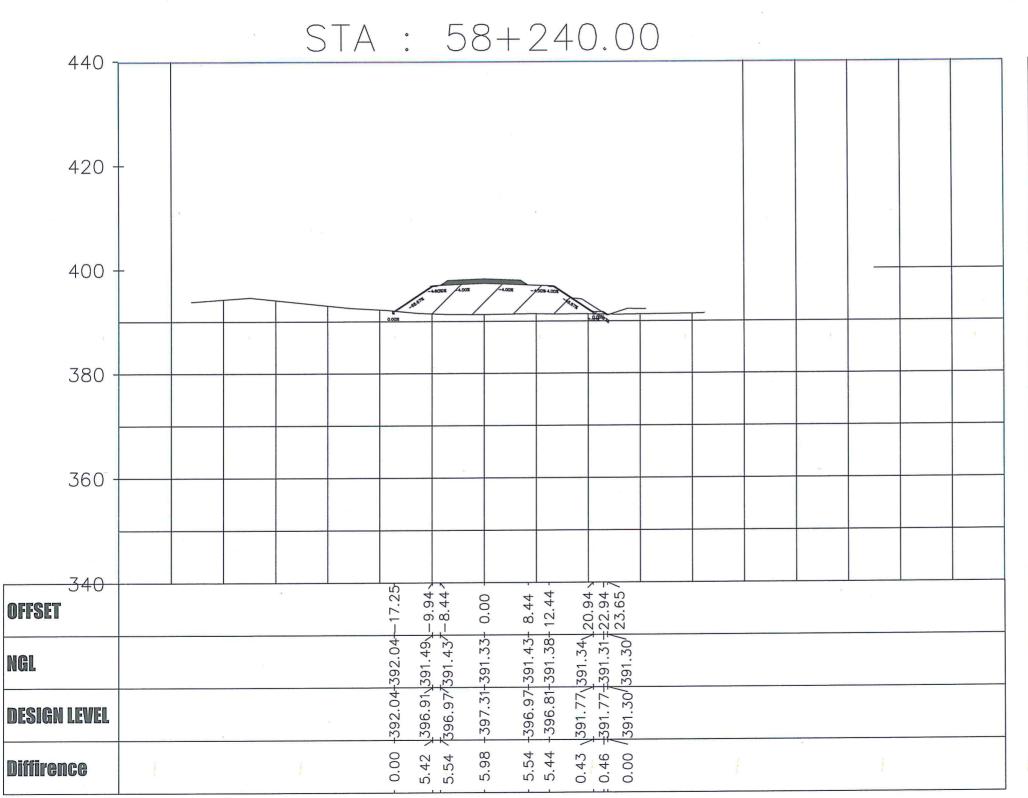

NGL

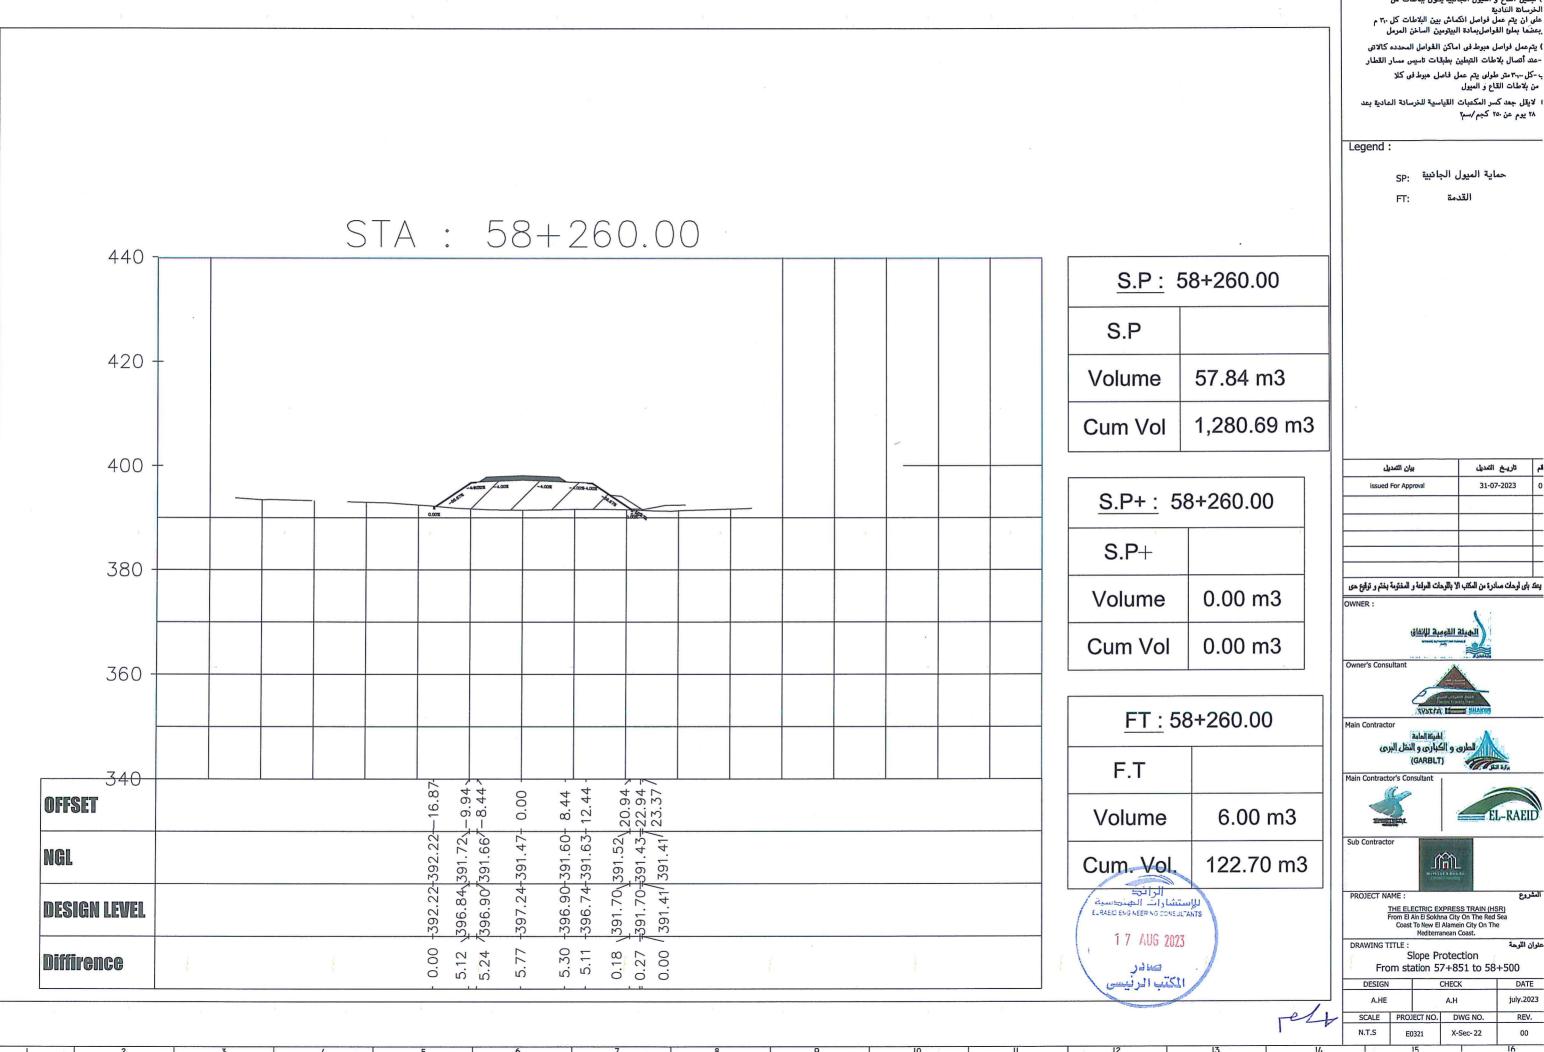

تبطين القاع و الميول الجانبية يكون ببلاطات من

ملاحظات:

) تبطين القاع و العيول الجانبية يكون ببلاطات من الخرساة التادية على ان يتم عمل فواصل انكماش بين البلاطات كل ٢٠٠٠ م بعضًا بعلى الفواصل بمادة البيترمين الساخن المرمل


) يتم عمل فواصل هبوط في اماكن الفواصل المحدده كالاتي -عدد أتصال بلاطات التبطين بطبقات تاسيس مسار القطار ب-كل ٣٠,٠٠ متر طولى يتم عمل فاصل هبوط فى كلا من بلاطات القاع و الميول

ا لايقل جمد كسر المكعبات القياسية للخرسانة العادية بعد ۲۸ يوم عن ۲۵۰ كجم/سم٢

Legend:

حماية الميول الجانبية SP:

FT:

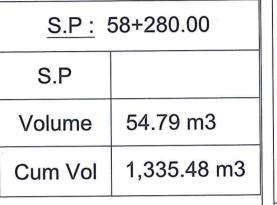

S.P+: 58+280.00		
S.P+	b	
Volume	0.00 m3	
Cum Vol	0.00 m3	

<u>FT :</u> 58+280.00		
F.T		
Volume	6.00 m3	
Cum. Vol.	128.70 m3	

الرائحة الاستشارات الهندسية E. RED ENG CONSULTANTS 1 7 AUG 2023 صادر الكتب الرئيس

بيان التمديل	تاريخ التعديل	لم
issued For Approval	31-07-2023	0
		+
لوحات المواعة و المختومة بختم و توقيع حى	ى لوحات صادرة من المكتب الا با	بعند با

OWNER:

الهيئة القومية للإنفاق



Main Contractor





Sub Contractor



PROJECT NAME :

THE ELECTRIC EXPRESS TRAIN (HSR)
From El Ain El Sokhna City On The Red Sea
Coast To New El Alamein City On The
Mediterranean Coast.

عنوان اللوحة

Slope Protection From station 57+851 to 58+500

DESIGN CHECK DATE july.2023 REV. SCALE PROJECT NO. DWG NO. N.T.S X-Sec- 23 00 E0321

440 -			S	STA .	•	5	8-	+ 2	28	0.0			1	•			1	1
770																		
420 -	_																	
400 -	_				ASS	Theodox - John	ion p	COOX -4	pts 1000 Mg								,	_
700		*			0.00%			1		0.000	1							
380 -																		
360 -		750								_								
									-						,			
340					ம்				<u></u>	<u></u>								-
OFFSET						44.8-7	0.00	9+ 8.44)-12.44	- 21.21								_
NGL					-393.02	392.31	-391.84	-391.90	-391.80	-391.44					_	2		
DESIGN LEVEL					-393.02 - 393.02-	7396.827	-397.16+391.84-	-396.82	-396.66-391.80-1	-391.44-391.44-				-				
Diffirence					- 0.00 -		- 5.32		4.86	0.00		į.			{			100

STA: 58+300.00 440 420 400 380 360 340 -14.85 -9.94 -8.44 8.44 19.57 0.00 OFFSET 392.46-392.46-397.09-392.93-NGL -396.75-396.59-3 **DESIGN LEVEL** 0.00 3.93 Diffirence

S.P: 58+300.00 S.P 48.20 m3 Volume 1,383.68 m3 Cum Vol

<u>S.P+:</u> 58+300.00				
S.P+				
Volume	0.00 m3			
Cum Vol	0.00 m3			

FT: 58+300.00					
F.T					
Volume	6.00 m3				
Cum. Vol.	134.70 m3				
الرائح المستشارات المهندسية المرات المهندسية المرات المهندسية المرات المهندسية المرات المهندسية					

1 7 AUG 2023

Jake الكتب الرنيسي) تبطين القاع و العيول الجانبية يكون ببلاطات من الخرسانة التادية

ملاحظات:

الحرسانة التعادية على أن يتم عمل فواصل انكماش بين البلاطات كل ٣٠٠ م

۲۸ يوم عن ۲۵۰ كجم/سم٢

Legend:

حماية الميول الجانبية

بيان التعديل	تاريخ التعديل	Į.
issued For Approval	31-07-2023	0
		_
		1.
		+
		-
الوحات العراعة و المختومة بختم و تواتيح م	ي لوحات صادرة من المكتب الإباا	با شديا



Owner's Consultan










Sub Contractor



THE ELECTRIC EXPRESS TRAIN (HSR)
From El Ain El Sokhna City On The Red Sea
Coast To New El Alamein City On The
Mediterranean Coast.

		CHECK	DATE	
		A.H	july.2023	
SCALE	PROJECT NO.	DWG NO.	REV.	
N.T.S	E0321	X-Sec- 24	00	
			14	

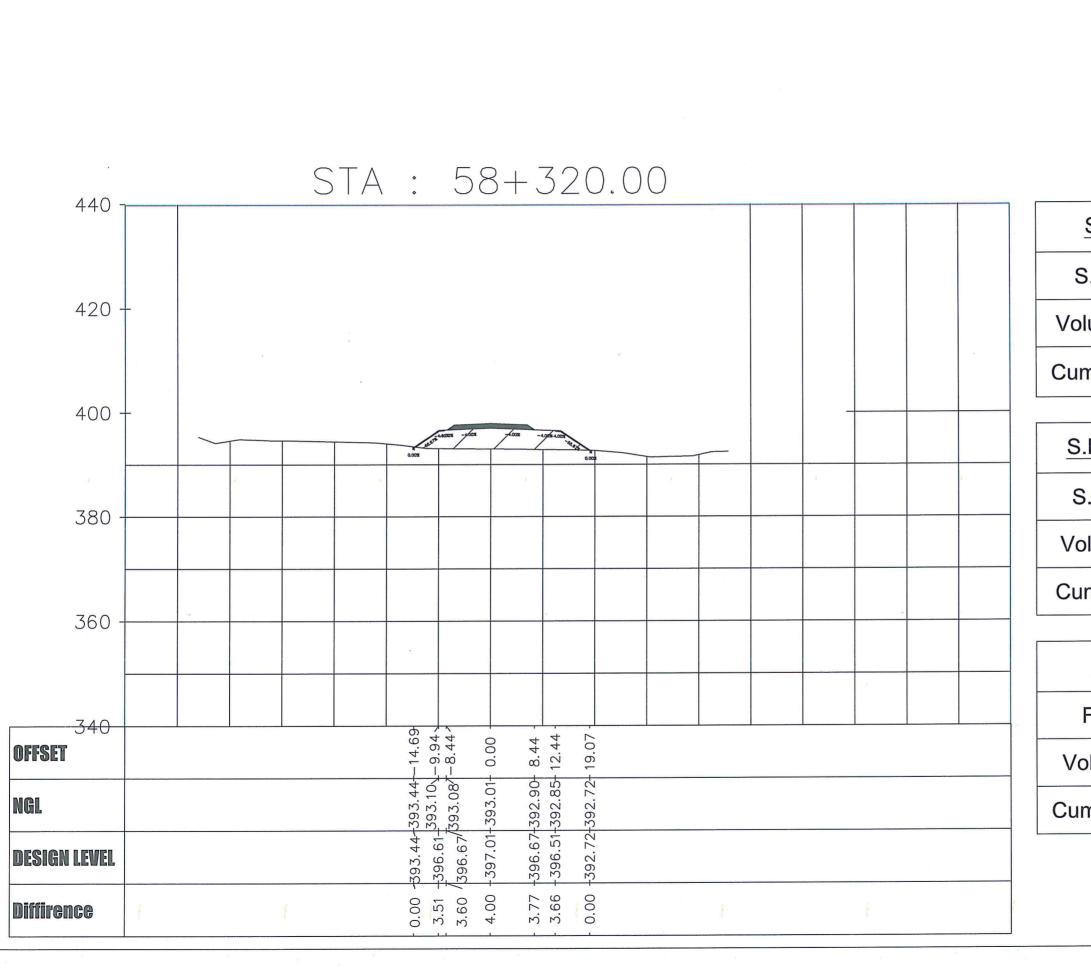

S.P: 58+320.00 S.P 42.83 m3 Volume 1,426.51 m3 Cum Vol

<u>S.P+:</u> 58+320.00				
S.P+	1			
Volume	0.00 m3			
Cum Vol	0.00 m3			

FT: 58+320.00				
F.T	,			
Volume	6.00 m3			
Cum. Vol.	140.70 m3			

الرابح الاستشارات الهندسية E.PASO ENG NEERNG CONSULTANTS 17 AUG 2023 DAFE

) تبطين القاع و الميول الجانبية يكون ببلاطات من الخرساتة التادية على ان يتم عمل فواصل انكماش بين البلاطات كل ٣٠٠ م يعضّما بعلى الفواصل بمادة البيترمين الساخن المرمل

لايقل جعد كسر المكعبات القياسية للخرسانة العادية بعد ۲۸ يوم عن ۲۵۰ كجم/سم٢

Legend:

حماية الميول الجانبية

القدمة

بيان التمديل	تاريخ التعديل	-
issued For Approval	31-07-2023	C
		+
		+

يعند بلى أوحات صادرة من المكتب الإ باللوحات المراعة و المختومة بختم و توقيع حى



Owner's Consultant



Main Contractor







Sub Contractor




THE ELECTRIC EXPRESS TRAIN (HSR)
From El Ain El Sokhna City On The Red Sea
Coast To New El Alamein City On The
Mediterranean Coast.

DRAWING TITLE :

Slope Protection From station 57+851 to 58+500

CHECK DATE july.2023 A.HE SCALE PROJECT NO. DWG NO. REV. 00

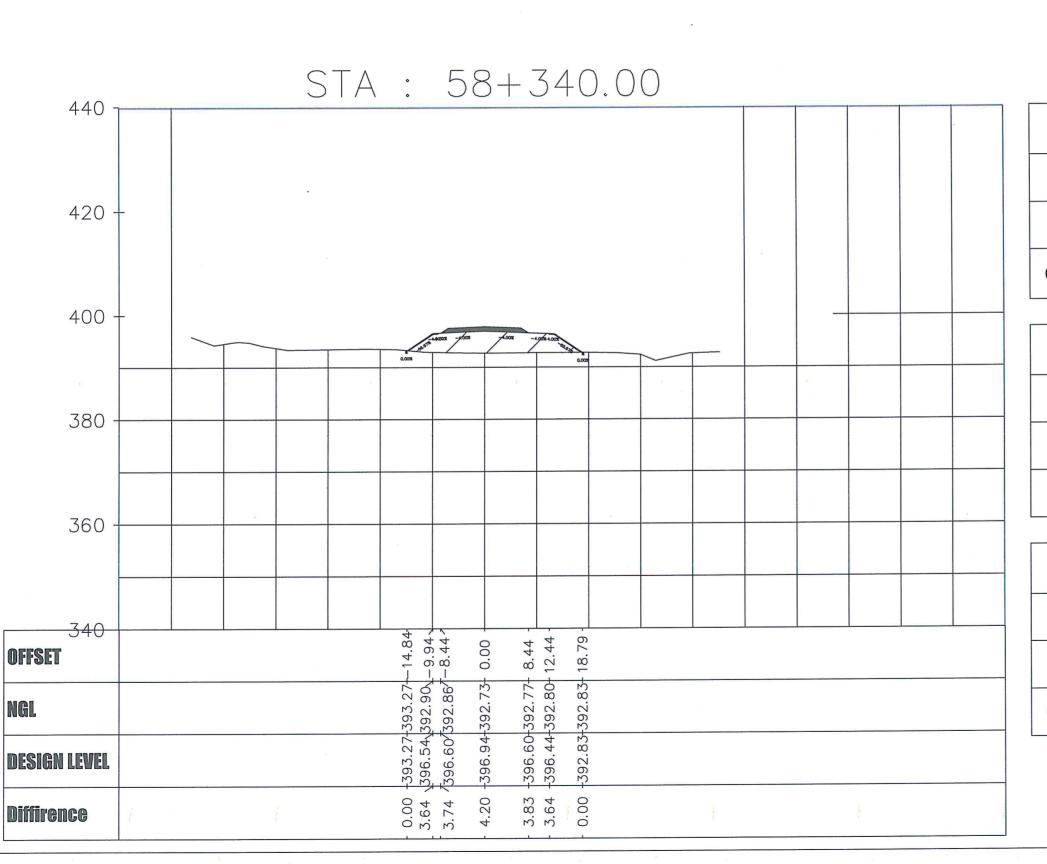

S.P: 58+340.00 S.P 41.46 m3 Volume 1,467.97 m3 Cum Vol

<u>S.P+:</u> 58+340.00				
S.P+				
Volume	0.00 m3			
Cum Vol	0.00 m3			

FT: 58+340.00				
F.T				
Volume	6.00 m3			
Cum. Vol.	146.70 m3			

الرائح الاستشارات الهندسية ELRAED ENG KEERING CONSULTANTS 1 7 AUG 2023 Jama

) تبطين إلقاع و الميول الجانبية يكون ببلاطات من الخرساتة الثانية على ان يتم عمل فواصل انكماش بين البلاطات كل ٣٠، م يعضما بعلى القواصل بمادة البيتومين الساخن المرمل

) يتم عمل فواصل هبوط في اماكن الفواصل المحدده كالاتي -عدد أتصال بلاطات التبطين بطبقات تاسيس مسار القطار ب - كل ٣٠,٠٠٠ متر طولى يتم عمل فاصل هبوط في كلا

لايقل جعد كسر المكعبات القياسية للخرسانة العادية بعد ۲۸ يوم عن ۲۵۰ كجم/سم٢

Legend:

حماية الميول الجانبية

القدمة

بيان التمديل	تاريخ التعديل	-
issued For Approval	31-07-2023	
		1
	_	+
	ال حاد مال عند ال کار ا	1, 5,

يعند بلى أوحات صادرة من المكتب الا باللوحات المواعة و المختومة بختم و توقيع حى





Main Contractor









MA

	DESIGN A.HE		CHECK A.H		july.2023
	SCALE PRO		ECT NO.	DWG NO.	REV.
	N.T.S	E0321		X-Sec- 26	00

ملاحظات:) تبطين القاع و الميول الجانبية يكون ببلاطات من الخرساتة العادية على ان يتم عمل فواصل انكماش بين البلاطات كل ٣٦٠ م يعشما بعلى القواصل بعادة البيترمين الساخن المرمل) يتم عمل فواصل هبوط في اماكن الفواصل المحدده كالاتي -عند أتصال بلاطات التبطين بطبقات تاسيس مسار القطار ب - كل ٣٠٥٠٠ متر طولى يتم عمل فاصِل هبوط في كلا من بلاطات القاع و الميول

۲۸ يوم عن ۲۵۰ كجم/سم٢

Legend:

حماية الميول الجانبية SP:

ا لايقل جمد كُسر المكعبات القياسية للخرسانة العادية بعد

القدمة

<u>S.P:</u> 58+360.00		
S.P		
Volume	40.36 m3	
Cum Vol	1,508.33 m3	

S.P+: 58+360.00		
S.P+	,	
Volume	0.00 m3	
Cum Vol	0.00 m3	

	+360.00	
	F.T	
	Volume	6.00 m3
	Cum. Vol.	152.70 m3

الرائح الإستشارات الصحيب الإستشارات الصحيبية الإستشارات الصحيبية الإستشارات الصحيبية
1 7 AUG 2023
) of the Co
الكتب الرئيسي

بيان التعديل	تاريخ التعديل	2
issued For Approval	31-07-2023	0
		+
***		1

OWNER:

الهيئة القومية للإنفاق

Owner's Consultant



Main Contractor



Main Contractor's Consultant





Sub Contractor



THE ELECTRIC EXPRESS TRAIN (HSR)
From El Ain El Sokhna City On The Red Sea
Coast To New El Alamein City On The
Mediterranean Coast. عنوان اللوحة

DRAWING TITLE : Slope Protection


From station 57+851 to 58+500 DATE CHECK DESIGN july.2023 SCALE PROJECT NO. DWG NO. REV.

X-Sec- 27

00

N.T.S E0321

STA: 58+360.00			
770			
420 -			
400 -	1000x -1000x -10		
380 -			
300			
360 -			
340	14.72- 9.94 \ 9.94 \ 8.44 \ 12.44 - 18.45 -		
OFFSET			
NGL	7393.1 7393.1 7392.9 7392.9 7392.9		
DESIGN LEVEL	-393.27 -393.27 -396.46,393.127 -396.52/393.127 -396.52-392.99 -396.52-392.98 -396.52-392.98		
Diffirence	3.53	<u>\$</u>	

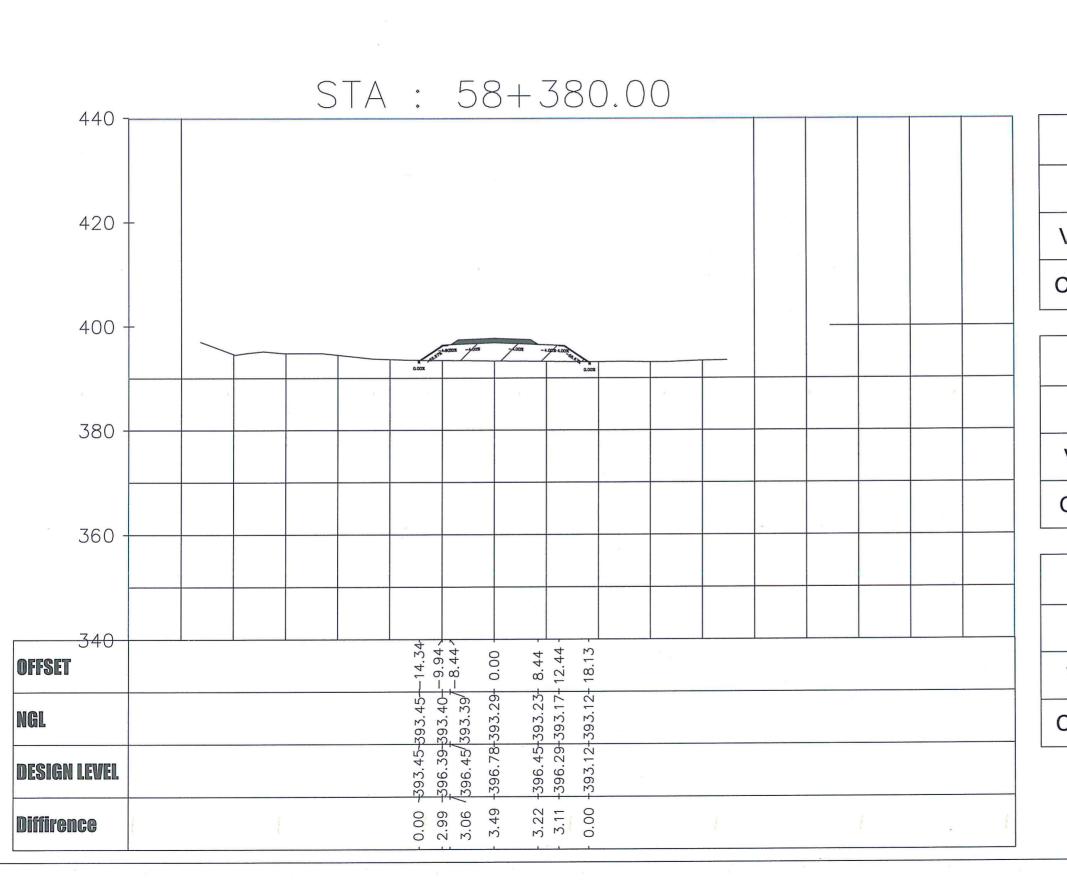

S.P: 58+380.00 S.P 38.22 m3 Volume 1,546.55 m3 Cum Vol

<u>S.P+</u> : 58+380.00		
S.P+		
Volume	0.00 m3	
Cum Vol	0.00 m3	

FT: 58+380.00			
F.T			
Volume	6.00 m3		
Cum. Vol. 158.70 m3			
الرائح			

الاستشارات الصنحسية E. RED ENG NEER NG CONSULTANTS 1 7 AUG 2023

Jama الكتب الرئيسي) تبطين القاع و الميول الجانبية يكون ببلاطات من

ملاحظات:

على ان يتم عمل فواصل انكماش بين البلاطات كل ٣٠٠ م

Legend:

حماية الميول الجانبية .SP:

بيان التعديل	تاريخ التعديل	نم
issued For Approval	31-07-2023	0
71.1		+
0		+

يعتد بلى لوحات صادرة من المكتب الإ باللوحات الموقعة و المختومة بختم و توقيع حى



Owner's Consultant









Sub Contractor



THE ELECTRIC EXPRESS TRAIN (HSR)
From El Ain El Sokhna City On The Red Sea
Coast To New El Alamein City On The
Mediterranean Coast.

Slope Protection From station 57+851 to 58+500

CHECK DATE july.2023 REV. SCALE PROJECT NO. DWG NO. 00 N.T.S X-Sec- 28 E0321


ا تبطين القاع و الميول الجانبية يكون ببلاطات من الخرسادة العادية على ان يتم عمل فواصل انكماش بين البلاطات كل ٢٠٠ م بعضمًا بعلى الفواصل بعادة البيترمين الساخن العرمل

) يتمعمل فواصل هبوط فى اماكن القواصل المحدده كالاتى -عند أتصال بلاطات التبطين بطبقات تاسيس مسار القطار ب-كل ٣٠,٠٠٠ متر طولى يتم عمل قاصل هبوط في كلا من بلاطات القاع و الميول

لايقل جعد كسر المكعبات القياسية للخرسانة العادية بعد ۲۸ يوم عن ۲۵۰ كجم/سم٢

Legend:

حماية الميول الجانبية

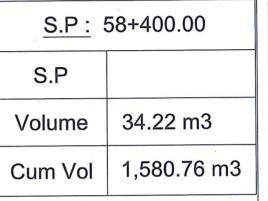

<u>S.P+:</u> 58+400.00		
S.P+		
Volume	0.00 m3	
Cum Vol	0.00 m3	

FT: 58+400.00		
F.T		
Volume	6.00 m3	
Cum. Vol.	164.70 m3	

الرائحة الاستشارات الهندسية E: RAED ENG NEER NG CONSUL ANTS 1 7 AUG 2023 Jake C

تاريخ التعديل	Eq.
31-07-2023	0
	-
	ļ

OWNER :

الهيئة القومية للإنفاق

Main Contractor







THE ELECTRIC EXPRESS TRAIN (HSR)
From EI Ain El Sokhna City On The Red Sea
Coast To New El Alamein City On The
Mediterranean Coast.

DRAWING TITLE: Slope Protection From station 57+851 to 58+500

CHECK july.2023 rest REV. SCALE DWG NO. X-Sec- 29 00 E0321

400 380 360 340 8.44 - 12.44 - 17.37 -0.00 OFFSET တ်ထဲ -396.37-393.61+ -396.21-393.57-1 -393.55-393.55+ 393.89\393.89\ -396.31\393.72\ \396.37\393.69\ -393.55-396.71+ **DESIGN LEVEL** 2.76 2.64 0.00 0.00 2.59 2.68

STA: 58+400.00

440

420

NGL

Diffirence

ملاحظات:

التعلين القاع و العيول الجانبية يكون بيلاطات من الخرساتة العادية على ان يتم عمل قواصل انكماش بين البلاطات كل يتضمًا بعلى الفواصل بعادة الهيتومين الساخن المرمل) يتمعمل قواصل هبوط في اماكن القواصل المحددة

S.P: 58+420.00
S.P
Volume 21.79 m3
Cum Vol 1,602.56 m3

FT: 58+420.00

F.T

Volume 6.00 m3

Cum. Vol. 170.70 m3

الرائح ELRAED ENG NEER NG CONSULTANTS

17 AUG 2023 Legend :

حماية الميول الجانبية .SP

القدمة :FT

بيان التعديل	تاريخ التعديل	لم
issued For Approval	31-07-2023	0
		+

يعند بلى لوحات صادرة من المكتب الا باللوحات المواعة و المختومة بختم و توقيع حى

OWNER:

الهيئة القومية الإنفاق

Owner's Consultant



Main Contractor



S Consultation of the cons



Sub Contractor



PROJECT NAME : THE EL

THE ELECTRIC EXPRESS TRAIN (HSR)
From El Ain El Sokhna City On The Red Sea
Coast To New El Alamein City On The
Mediterranean Coast.

DRAWING TITLE : Slope

Slope Protection From station 57+851 to 58+500

 DESIGN
 CHECK
 DATE

 A.HE
 A.H
 july.2023

 SCALE
 PROJECT NO.
 DWG NO.
 REV.

 N.T.S
 E0321
 X-Sec-30
 00

400 380 360 340 8.44 12.44 13.66 0.00 OFFSET -394.63-395.04 -395.01 -394.93 395.55-396.09-396.25/ NGL 396.63+ 395.04 396.30 396.14 396.25 **DESIGN LEVEL** 2.01 0.05 Diffirence

STA : 58+420.00

440

420

STA: 58+440.00 440 420 400 380 360 340 -9.94 -8.44 8.44 12.44 15.10 0.00 OFFSET 396.22-394.86--396.06-394.83-7394.917394.917 395.43 396.56-394.89 NGL 396.16 **DESIGN LEVEL** 0.00 1.67 1.36 1.10 Diffirence

S.P: 58+440.00 S.P 12.81 m3 Volume 1,615.37 m3 Cum Vol

<u>S.P+:</u> 58+440.00	
S.P+	
Volume	0.00 m3
Cum Vol	0.00 m3

<u>FT :</u> 58+440.00		
F.T		
Volume	6.00 m3	
Cum. Vol.	176.70 m3	

الرائد الاستشارات الهندسية ELRAED ENG NEERNG CONSULTANTS 1 7 AUG 2023 الكتب الرئيسي

) تبطين القاع و الميول الجانبية يكون ببلاطات من

الايقل جعد كسر المكعبات القياسية للخرسانة العادية بعد ۲۸ يوم عن ۲۵۰ كجم/سم٢

Legend:

حماية الميول الجانبية

القدمة

بيان التمديل	تاريخ التعديل	
issued For Approval	31-07-2023	
		-
		+
***		+
		1

يعند بلى لوحات معادرة من المكتب الا باللوحات المواعة و المختومة بختم و توقيع حى



Owner's Consultant









Slope Protection From station 57+851 to 58+500

CHECK DATE july.2023 SCALE PROJECT NO. DWG NO. REV. 00

عنوان اللوحة

STA: 58+460.00 440 420 400 380 360 340 -10.42 -9.94 -8.44 395.81 8.44 395.98 13.48 0.00 OFFSET 395.77 395.78 395.82 396.48-395.85 NGL 395.99 396.09 **DESIGN LEVEL** 0.63 0.00 0.34 Diffirence

S.P: 58+460.00 S.P 10.19 m3 Volume 1,625.56 m3 Cum Vol

S.P+: 58+460.00	
S.P+	
Volume	0.00 m3
Cum Vol	0.00 m3

FT: 58+460.00		
F.T		
Volume	6.00 m3	
Cum. Vol.	182.70 m3	

الرائح الاستشارات الصنحسية ELRASO ENG NEER NG CONSULTANTS 1 7 AUG 2023 MALL

) تبطين القاع و الميول الجانبية يكون ببلاطات من الخرساة العادية على ان يتم عمل فواصل انكماش بين البلاطات كل ٣٦٠ م

ملاحظات:

) يتم عمل فواصل هبوط في اماكن الفواصل المحدده كالاتي

لايقل جعد كسر المكعبات القياسية للخرسانة العادية بعد ۲۸ يوم عن ۲۵۰ كجم/سم٢

Legend:

حماية الميول الجانبية SP:

القدمة

		_
بيان التعديل	تاريخ التعديل	,
issued For Approval	31-07-2023	(
		T
		T
		T

يعتد بلى لوحات صادرة من المكتب الا باللوحات المواعة و المختومة بختم و توقيع حى



Owner's Consultant










Sub Contractor




THE ELECTRIC EXPRESS TRAIN (HSR)
From El Ain El Sokhna City On The Red Sea
Coast To New El Alamein City On The
Mediterranean Coast.

Slope Protection From station 57+851 to 58+500

DESIGN	1	CHECK		DATE	
A.HE		A.H		july.2023	
SCALE	PROJ	ECT NO.	DWG NO.	REV.	
N.T.S	EO	321	X-Sec- 32	00	

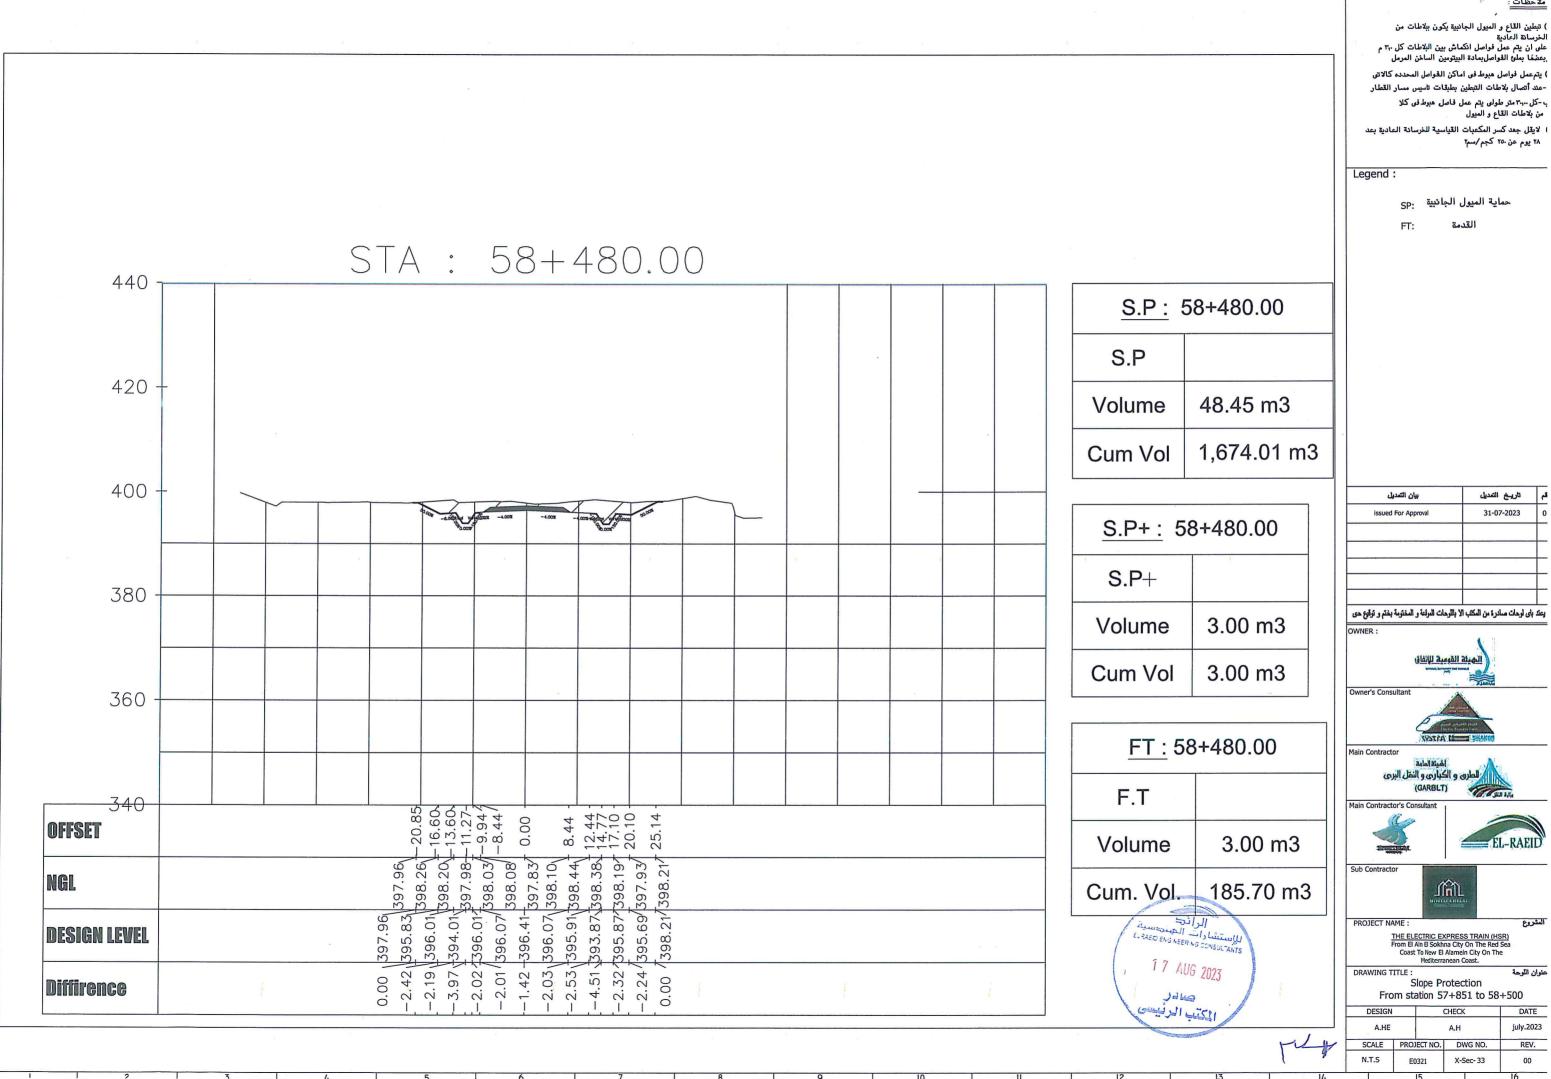

DESIGN		CHECK	DATE
A.HE		A.H	july.2023
SCALE	PROJECT NO.	DWG NO.	REV.
N.T.S	E0321	X-Sec- 33	00

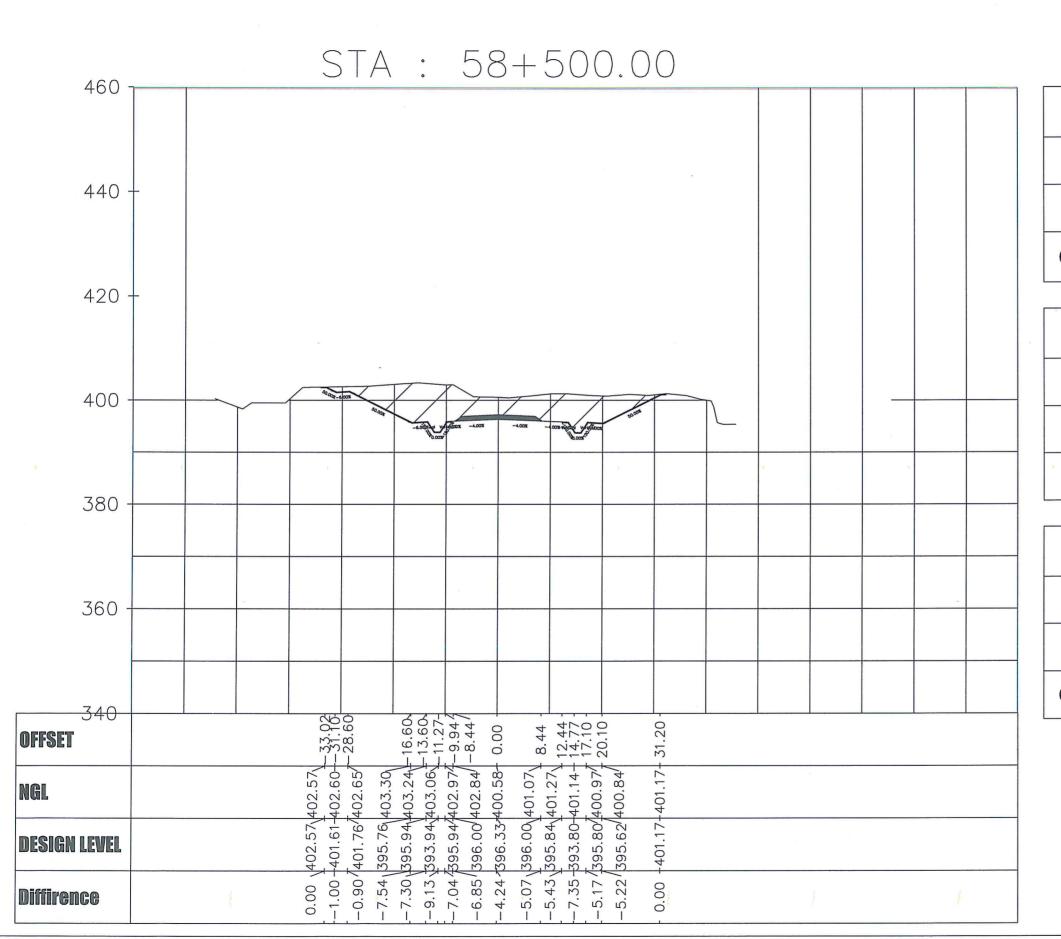

S.P: 58+500.00 S.P 120.19 m3 Volume 1,794.20 m3 Cum Vol

<u>S.P+:</u> 58+500.00	
S.P+	
Volume	6.00 m3
Cum Vol	9.00 m3

FT: 58+500.00		
F.T		
Volume	0.00 m3	
Cum. Vol.	185.70 m3	



) تبطين القاع و الميول الجانبية يكون ببلاطات من الخرساة العادية على ان يتم عمل فواصل انكماش بين البلاطات كل ٢٠٠ م

) يتم عمل فواصل هبوط في اماكن القواصل المحدده كالاتي

Legend:

حماية الميول الجانبية

القدمة

بيان التمديل	تاريخ التعديل	ئم
issued For Approval	31-07-2023	0
		+
		ľ
		+

يعند باى لوحات صادرة من المكتب الا باللوحات المراعة و المختومة بختم و توقيع حى



Owner's Consultar









Sub Contractor





Slope Protection


From station 57+851 to 58+500


DATE july.2023 REV. SCALE PROJECT NO. DWG NO.




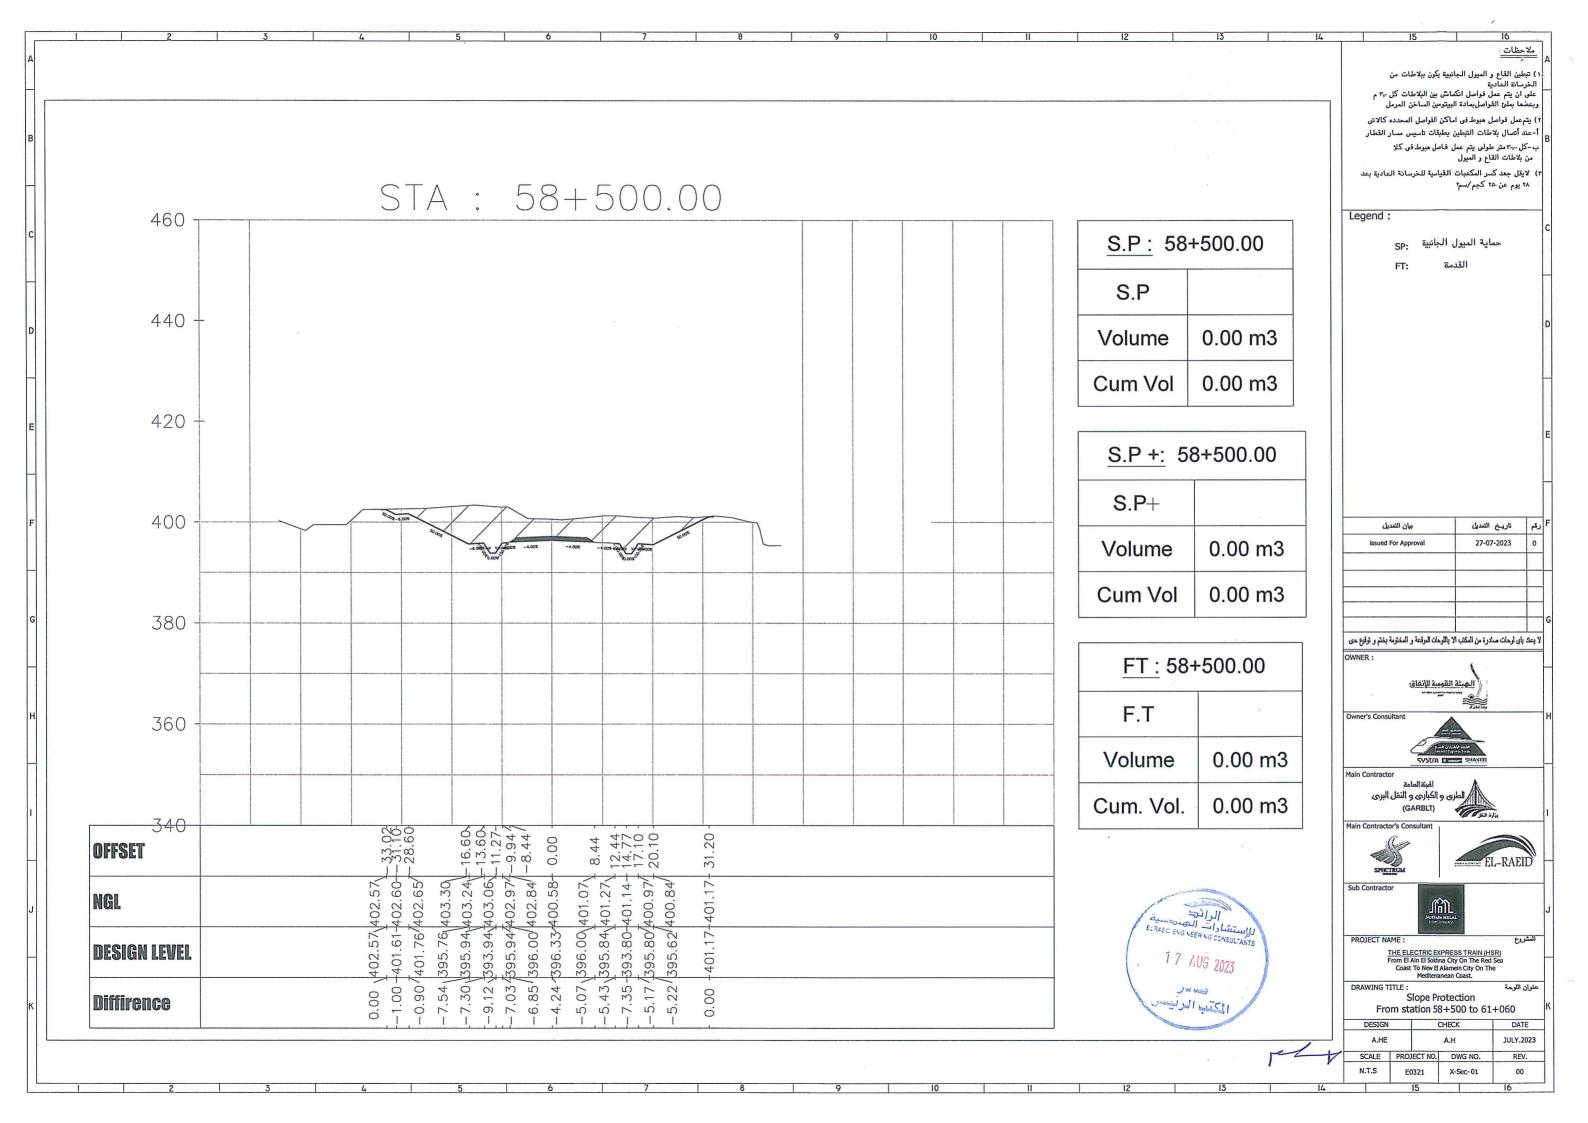


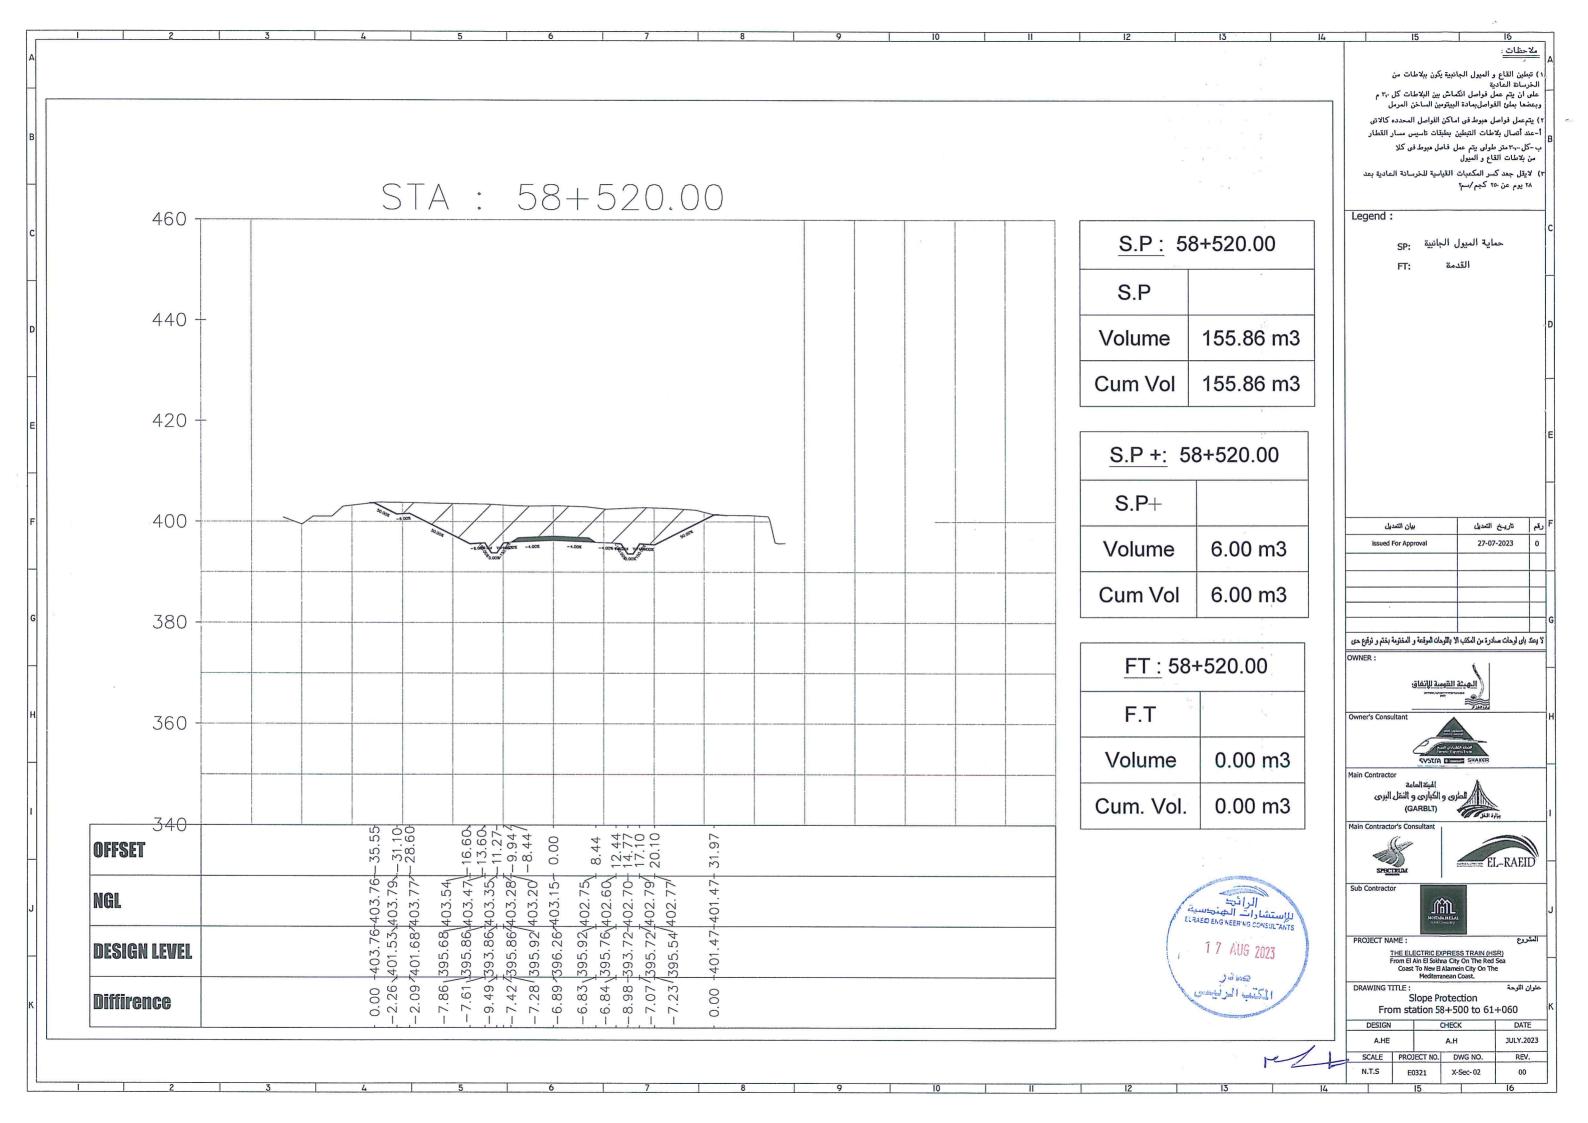


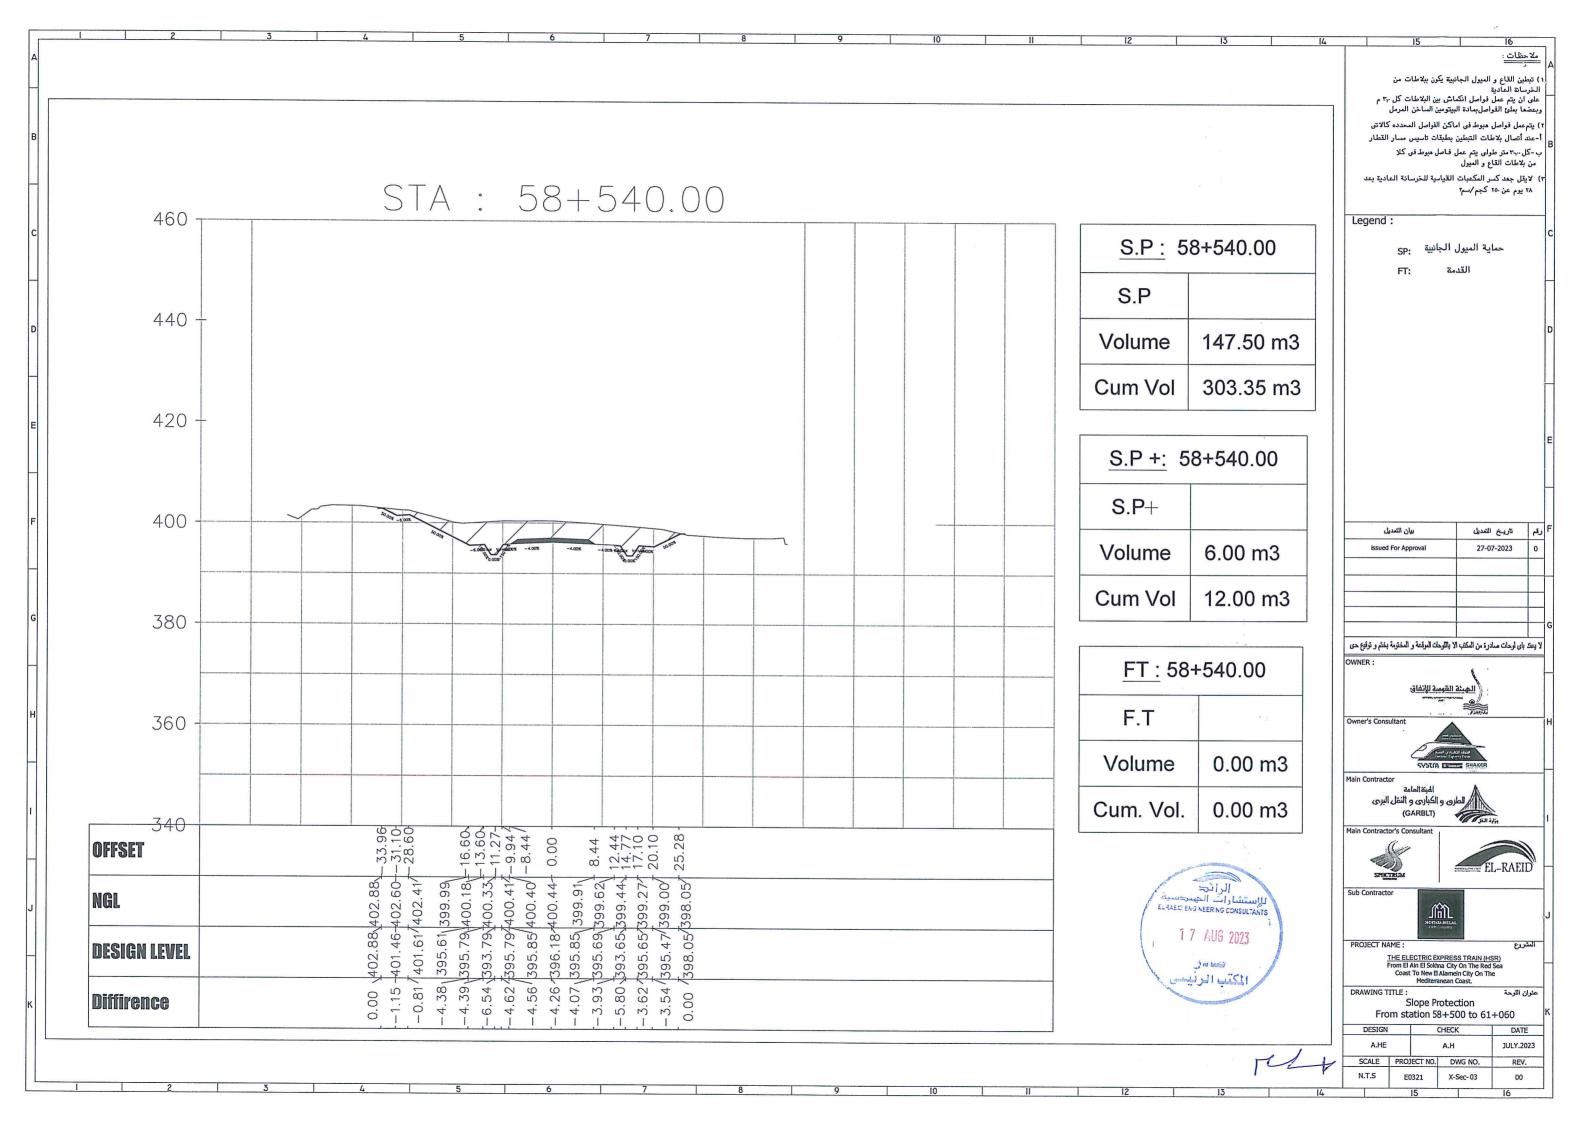


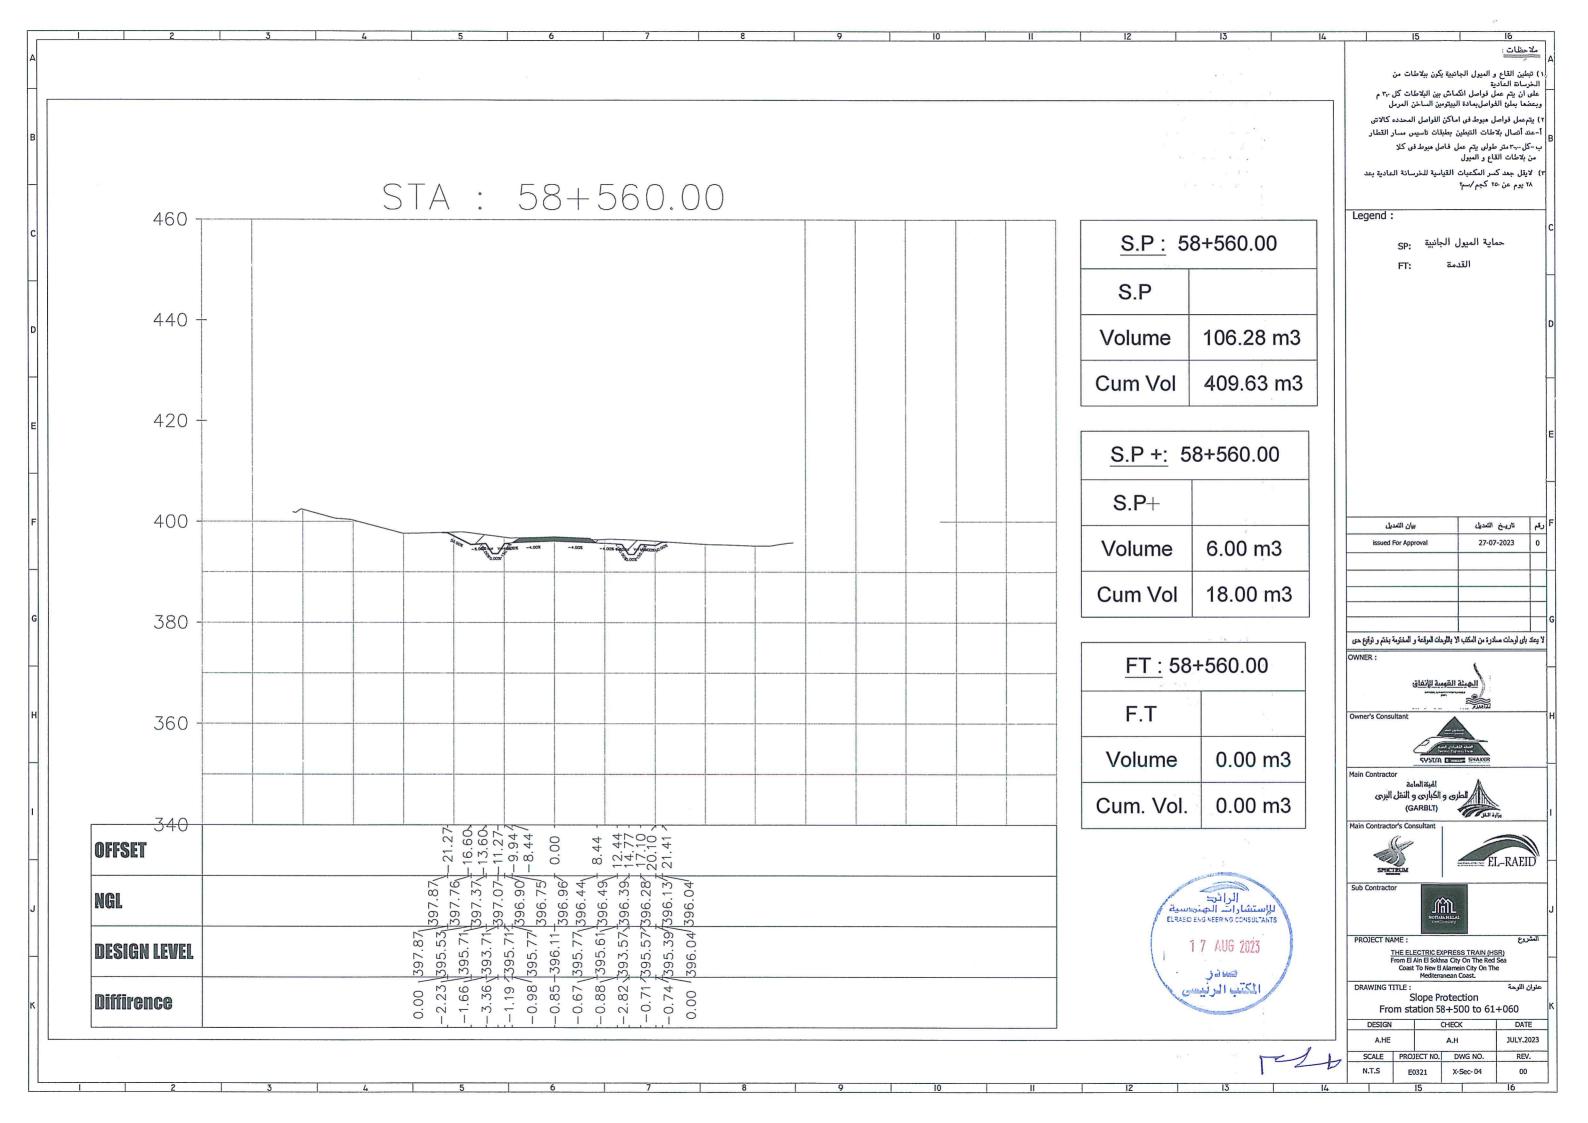


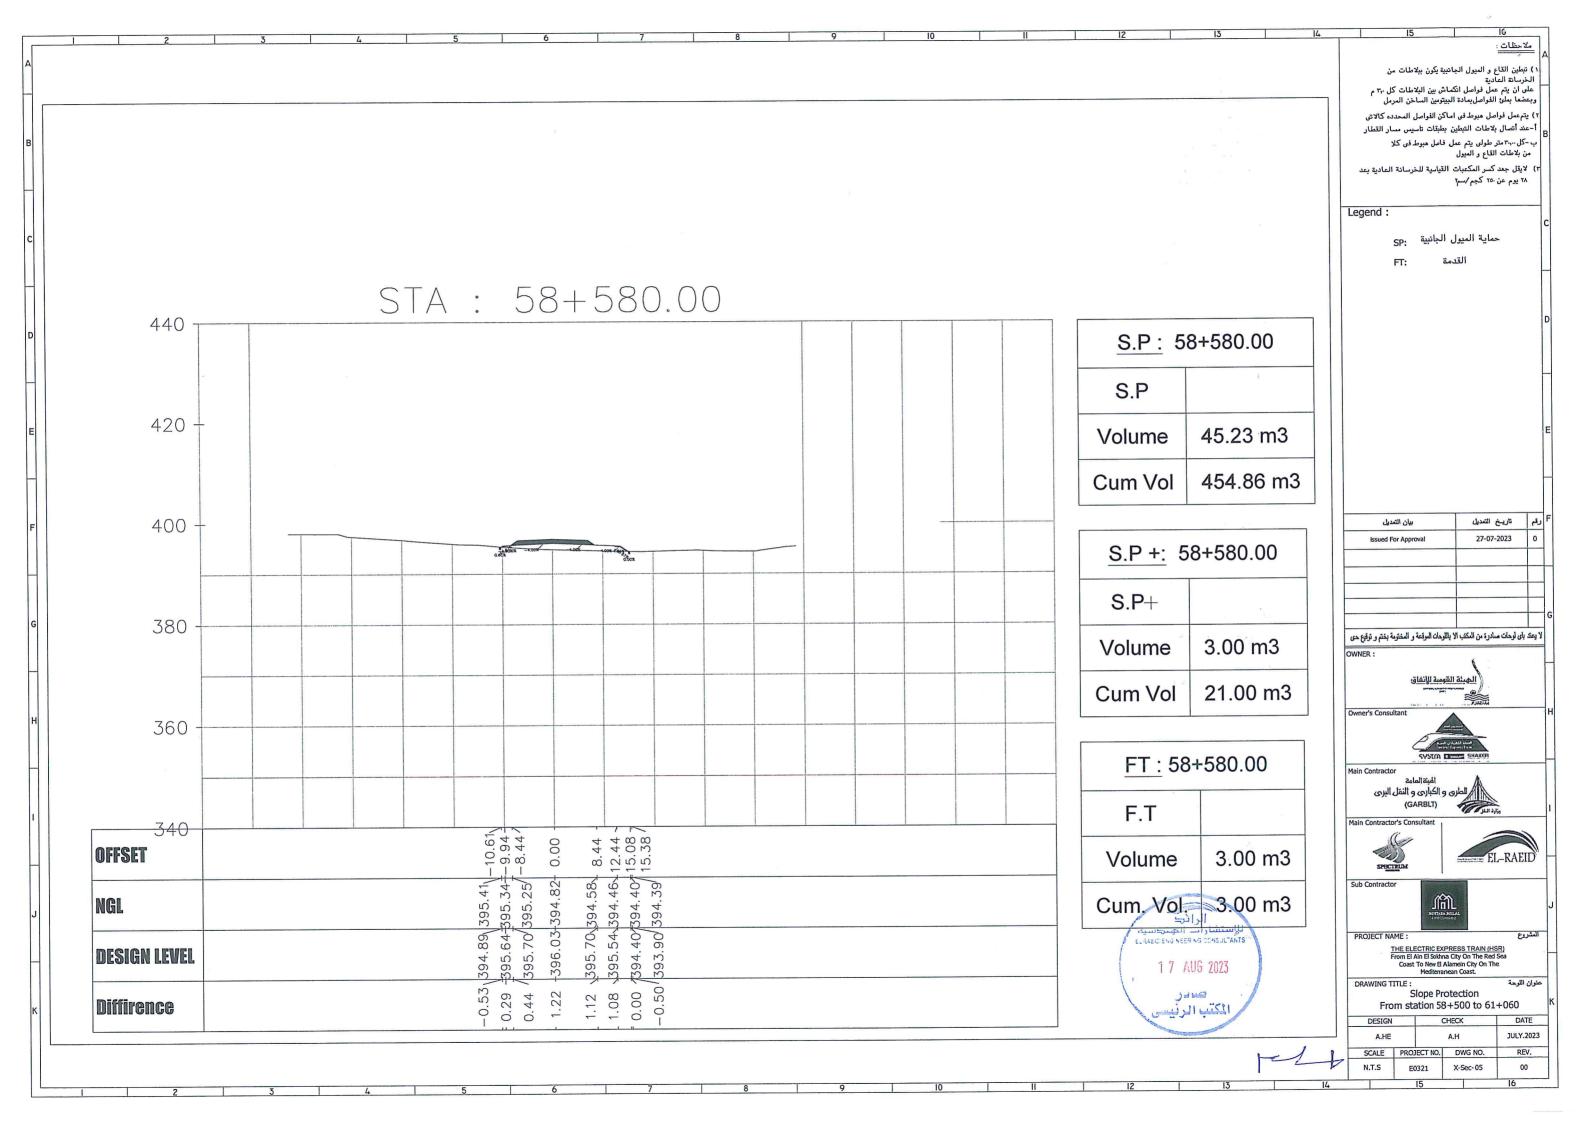


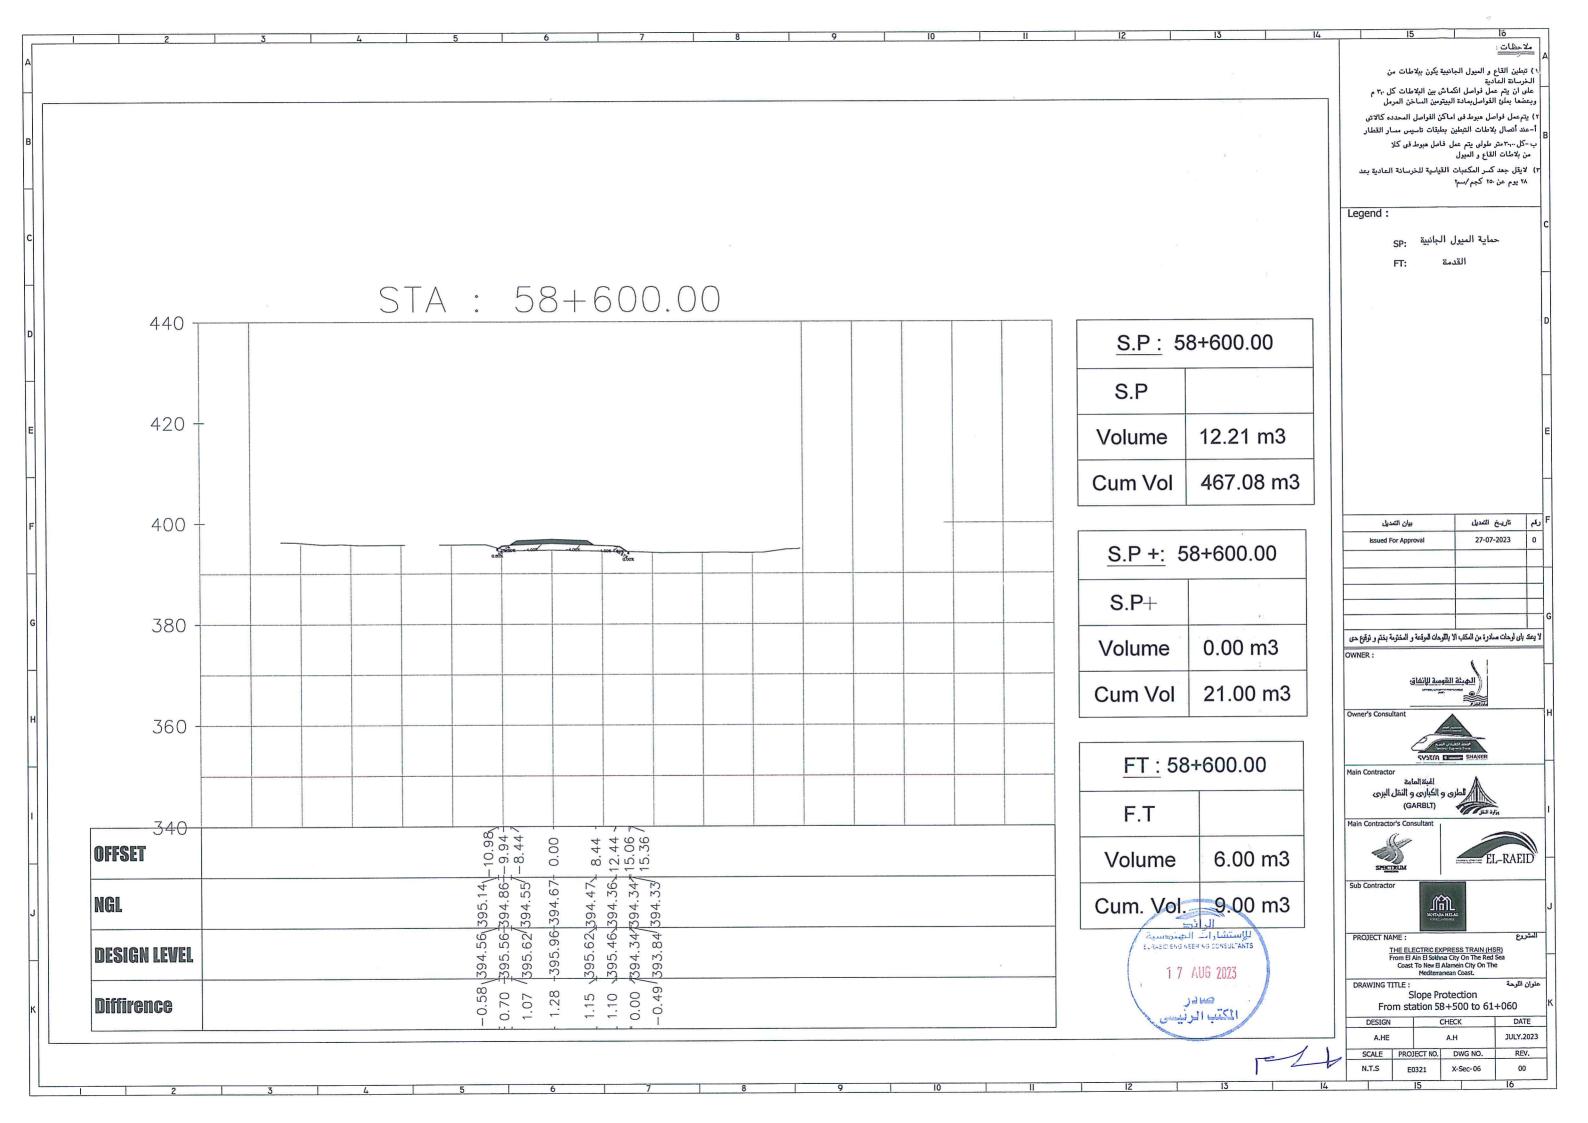


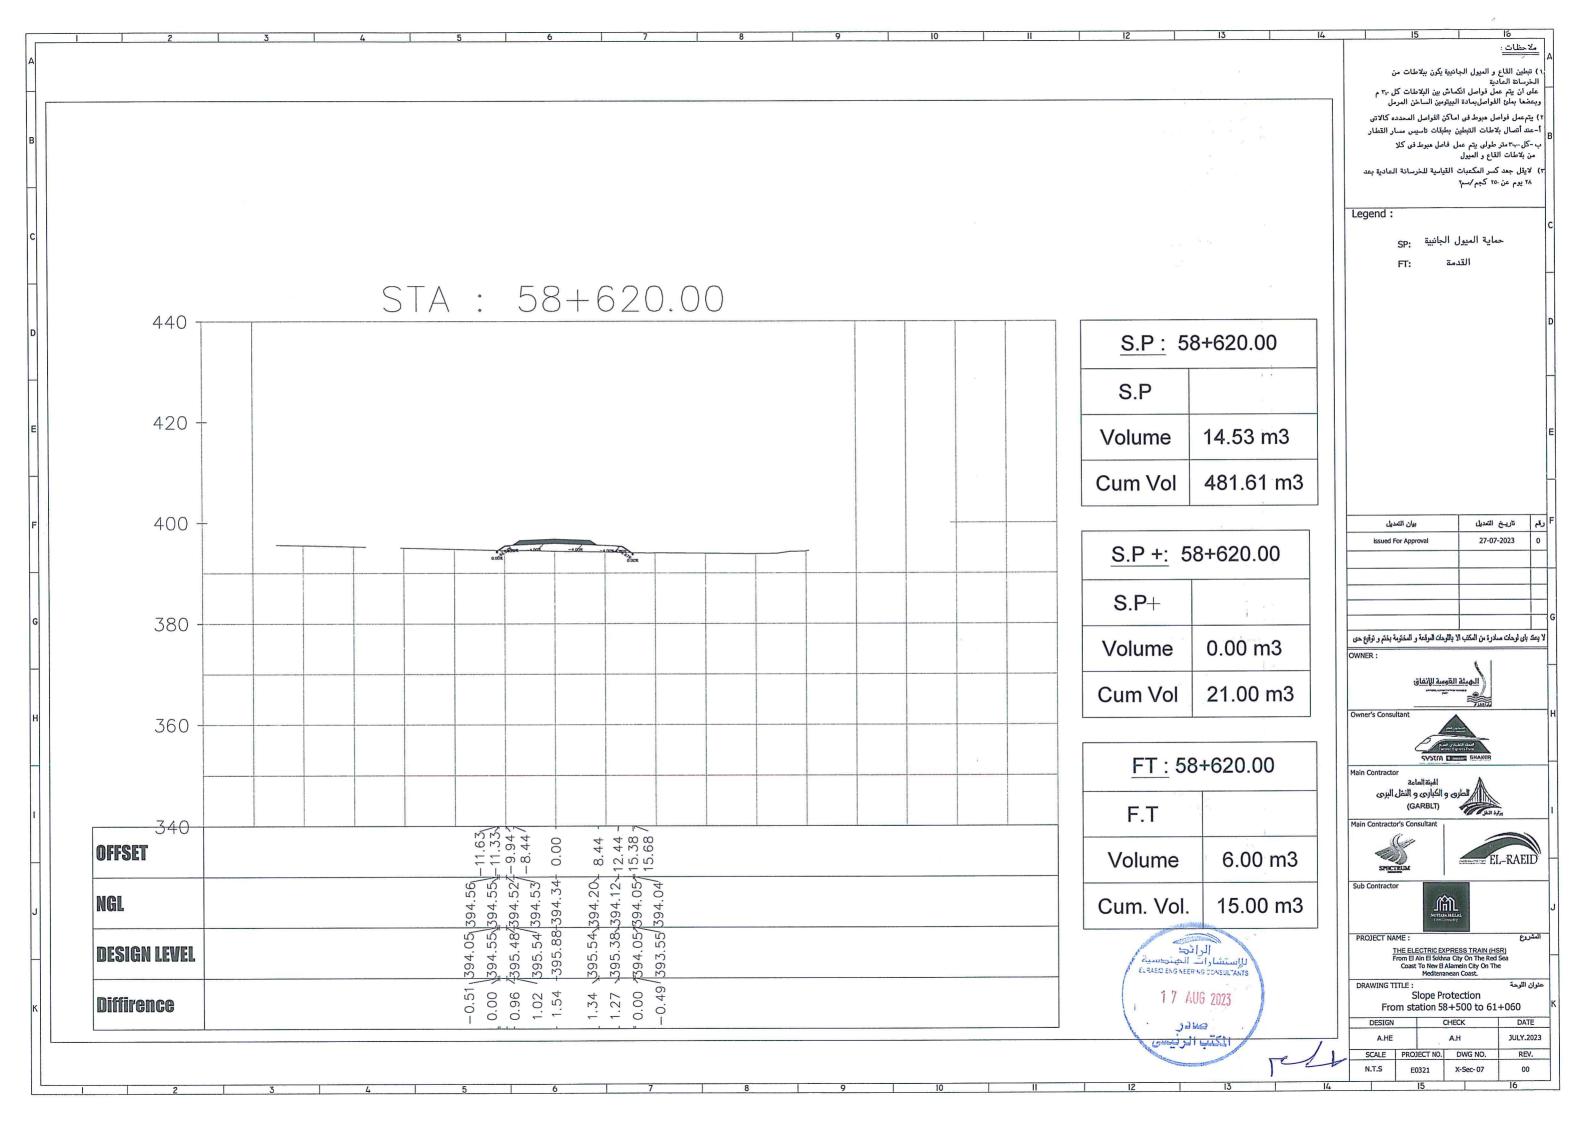


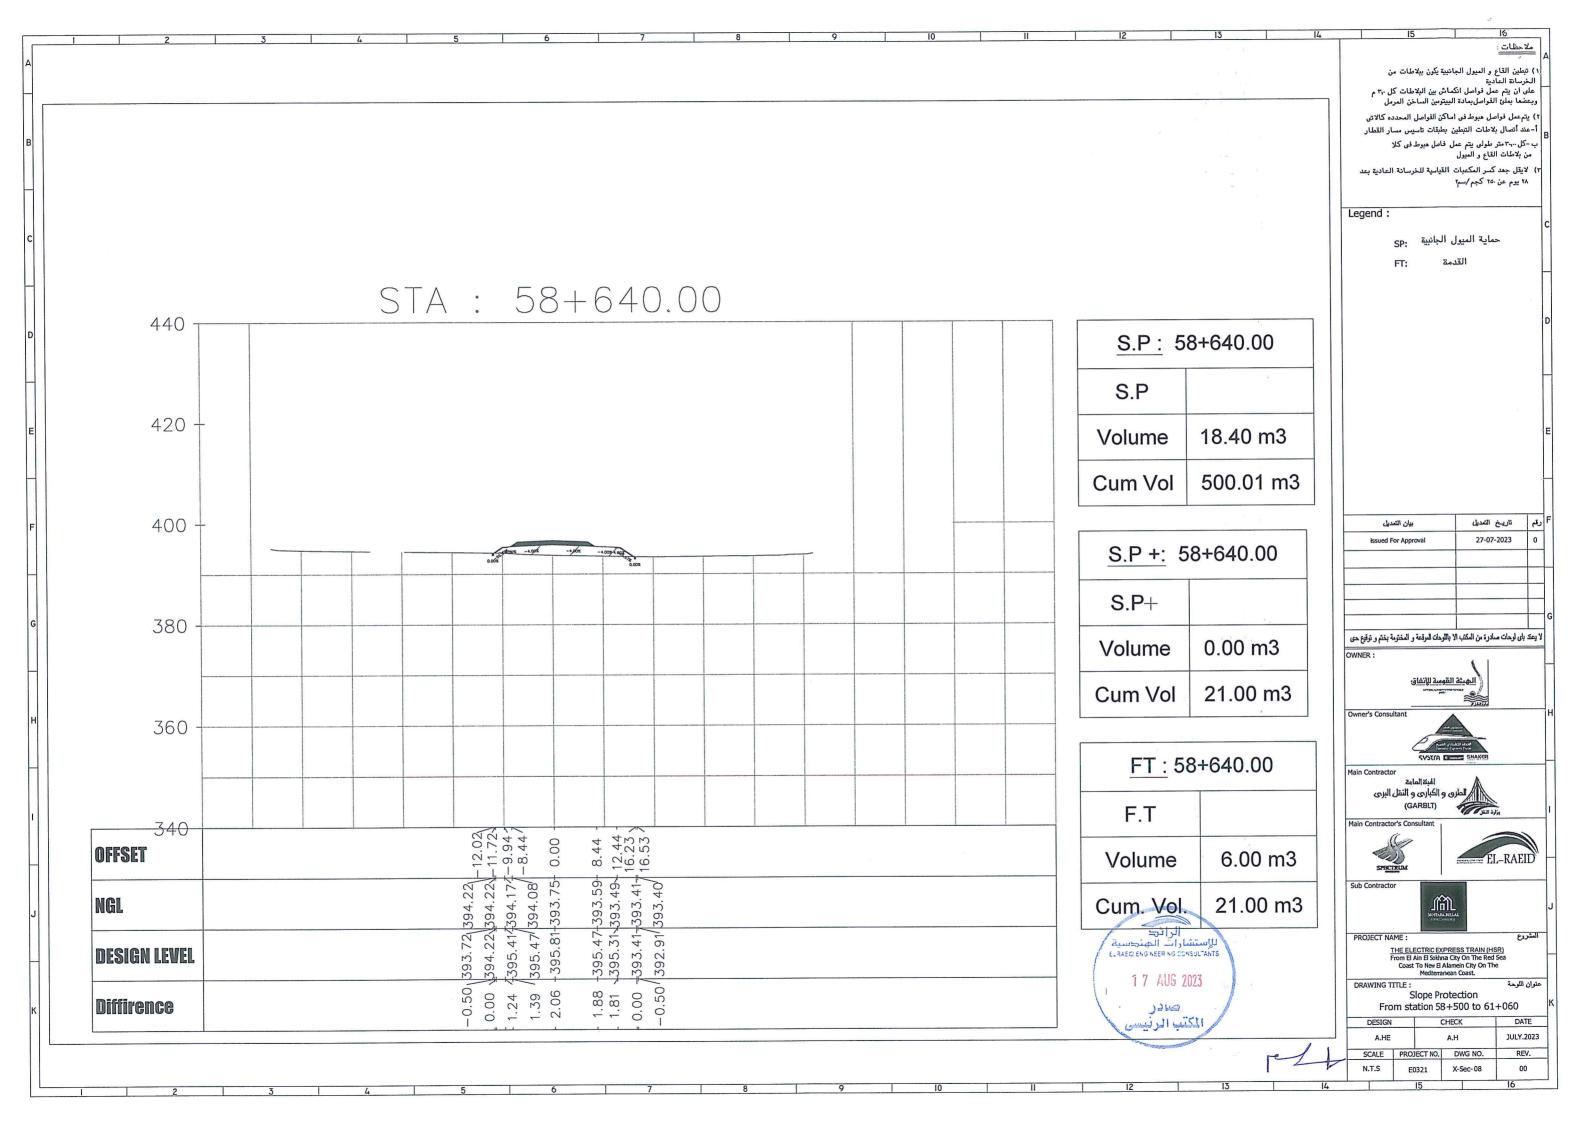


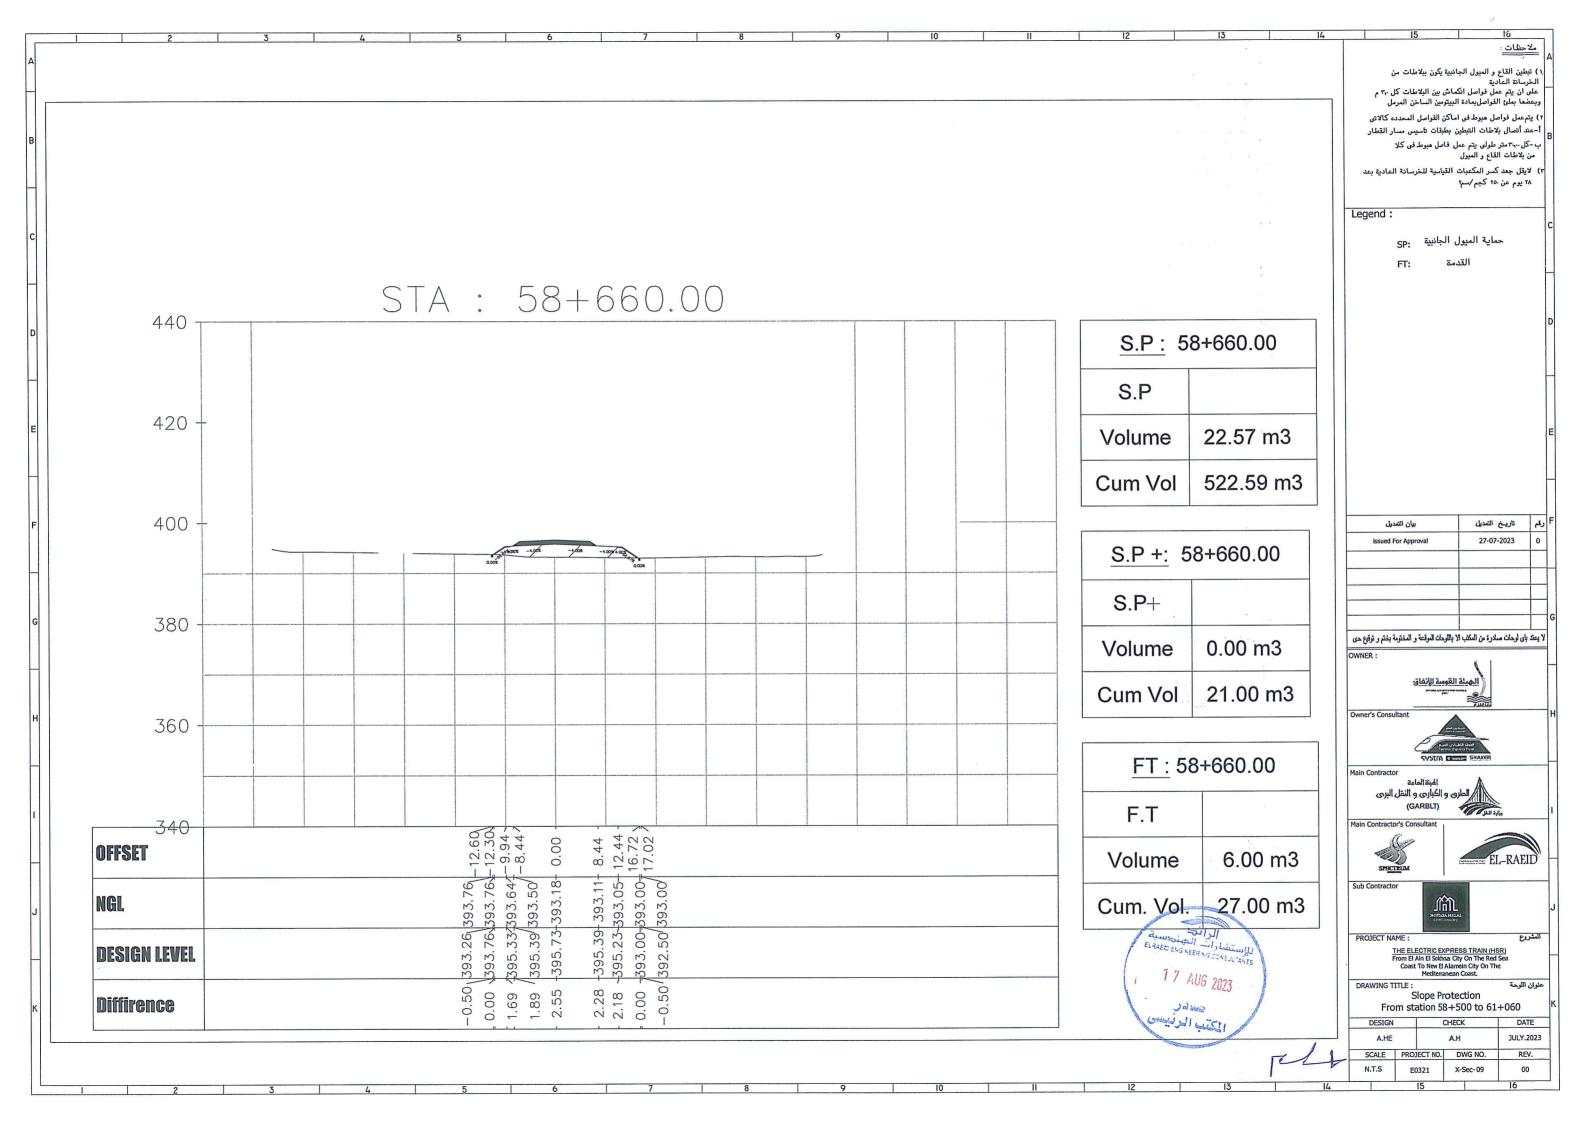


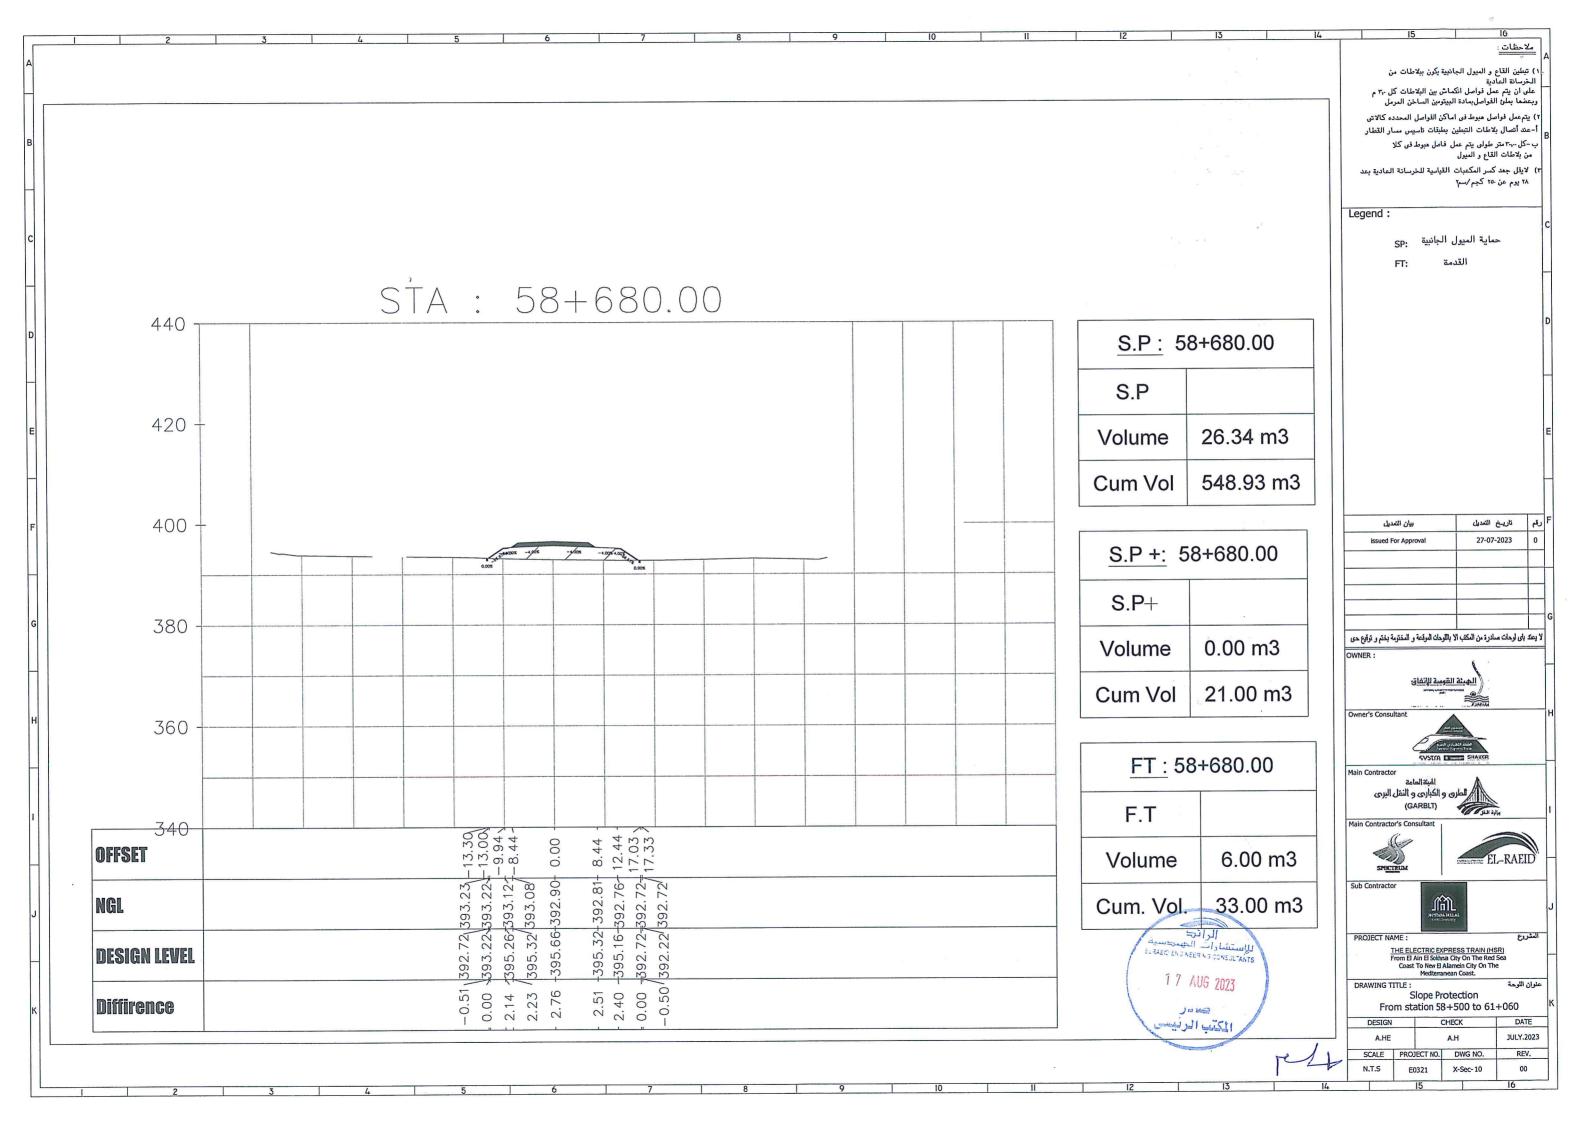


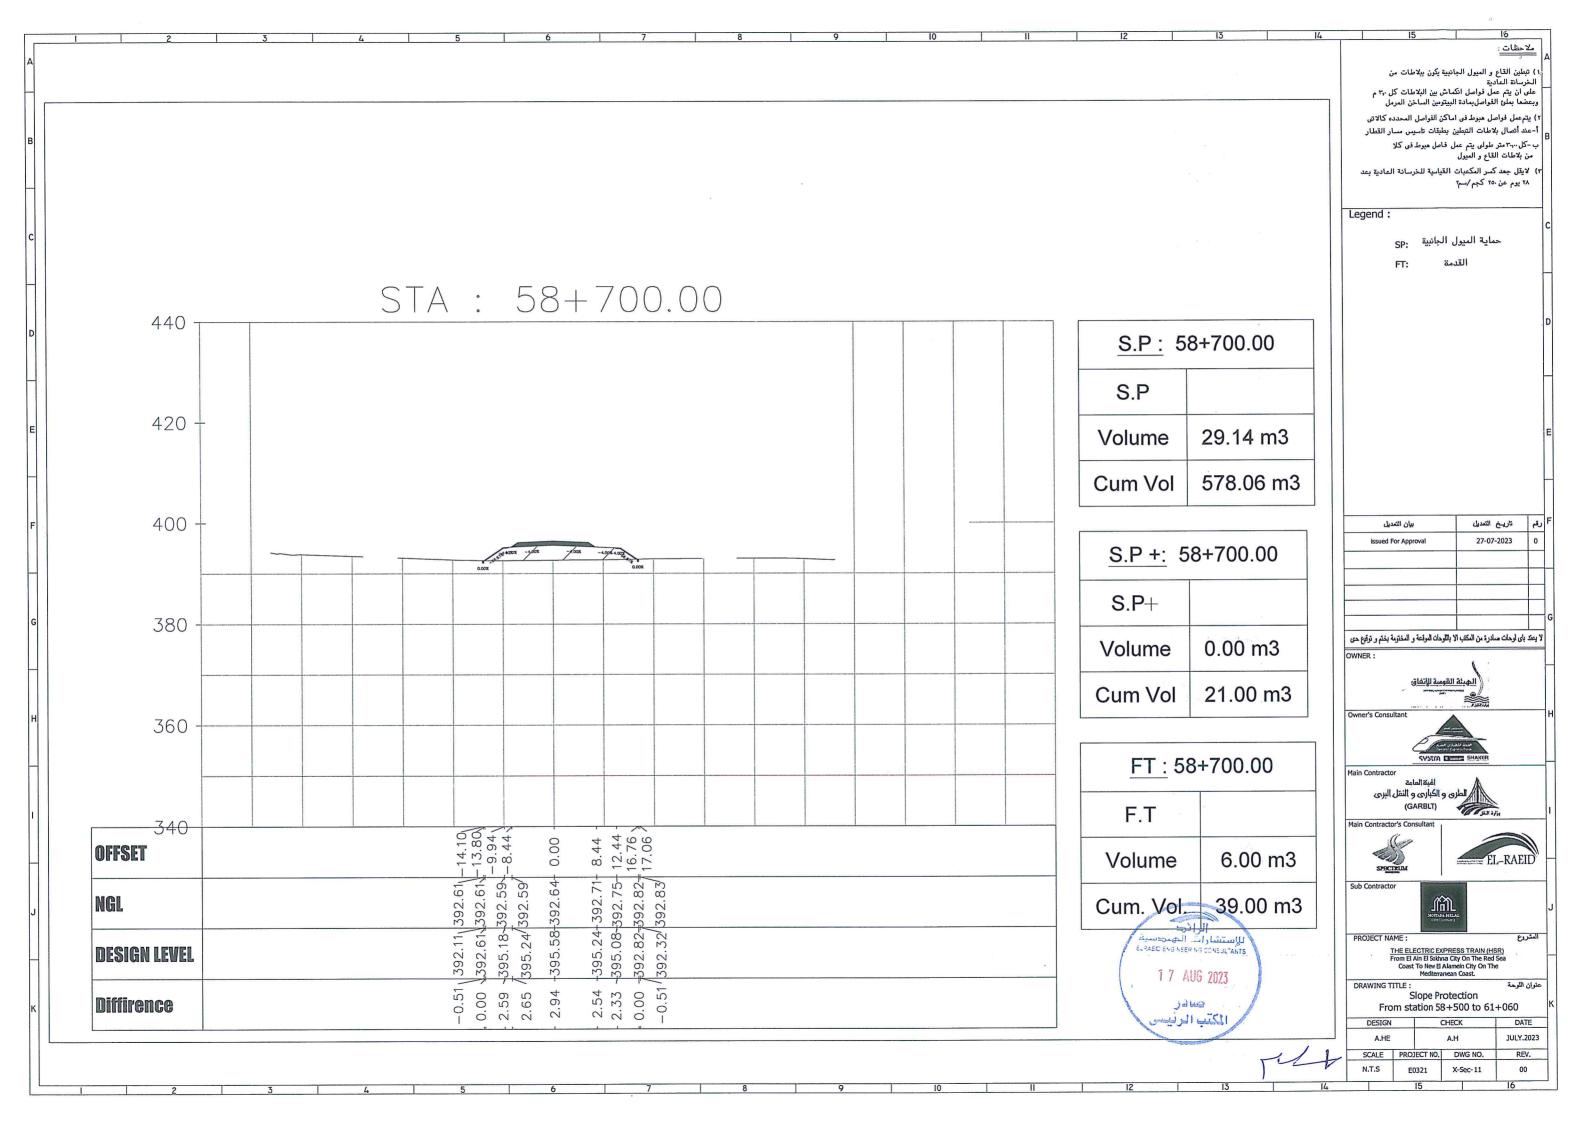


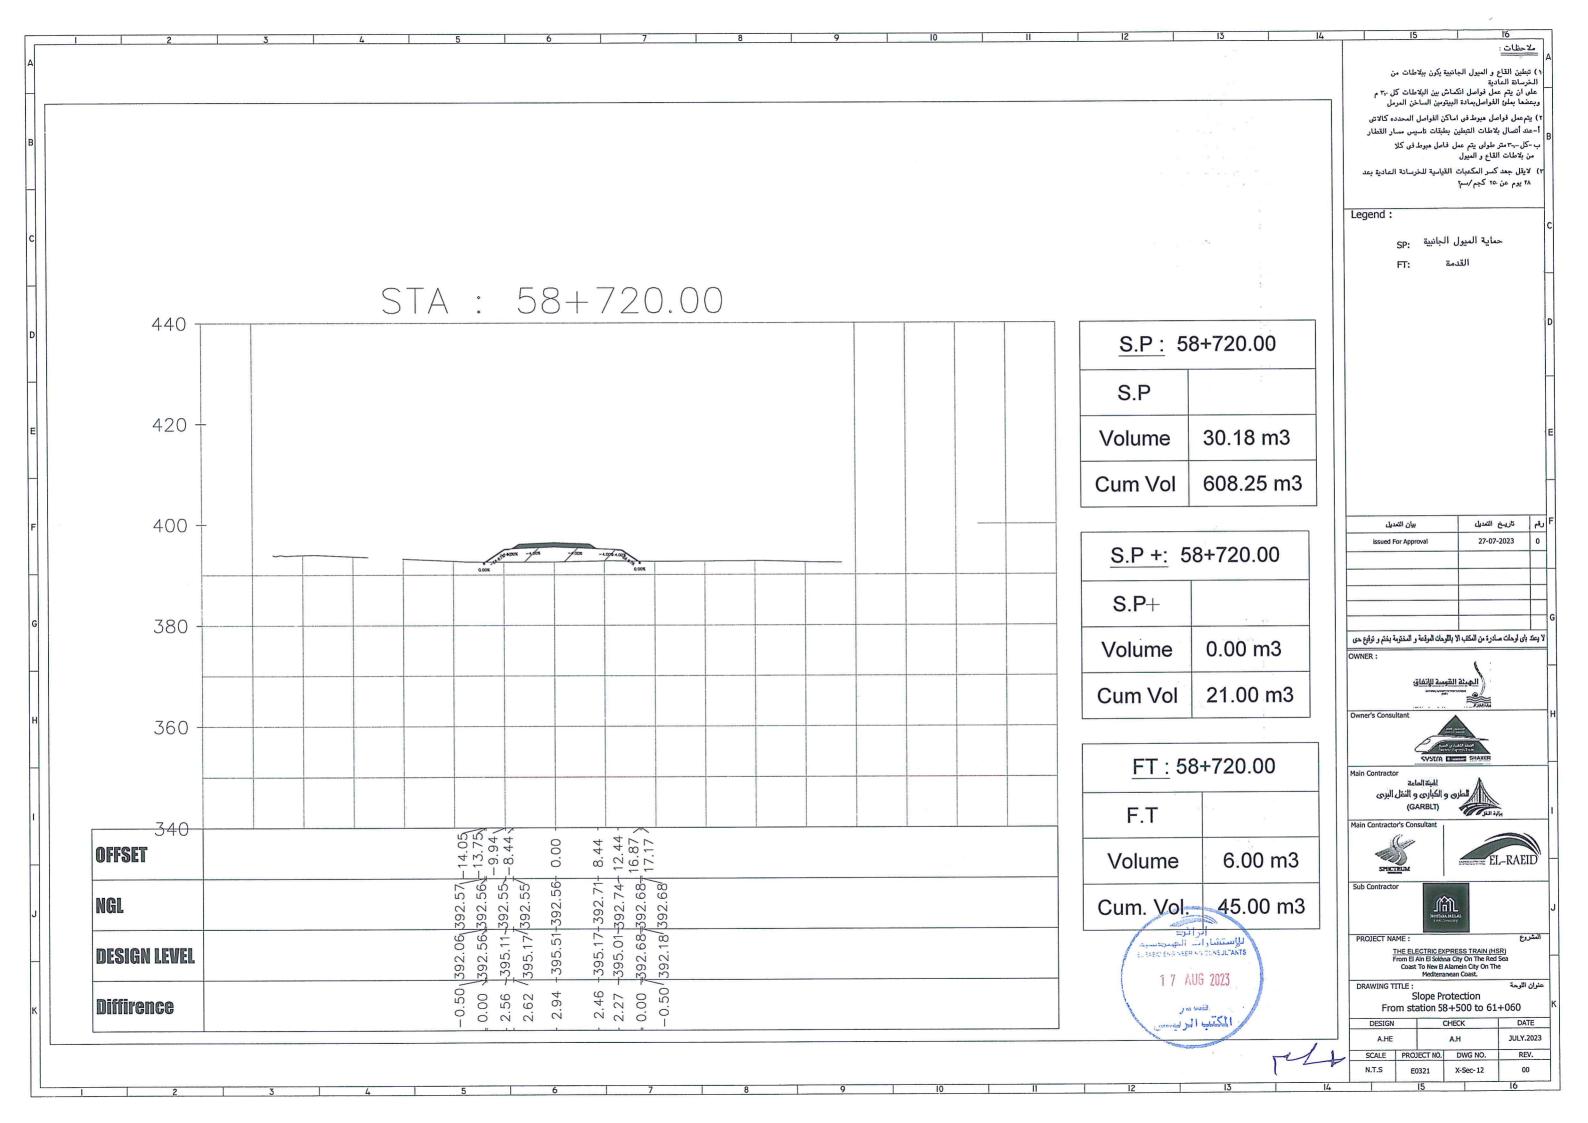


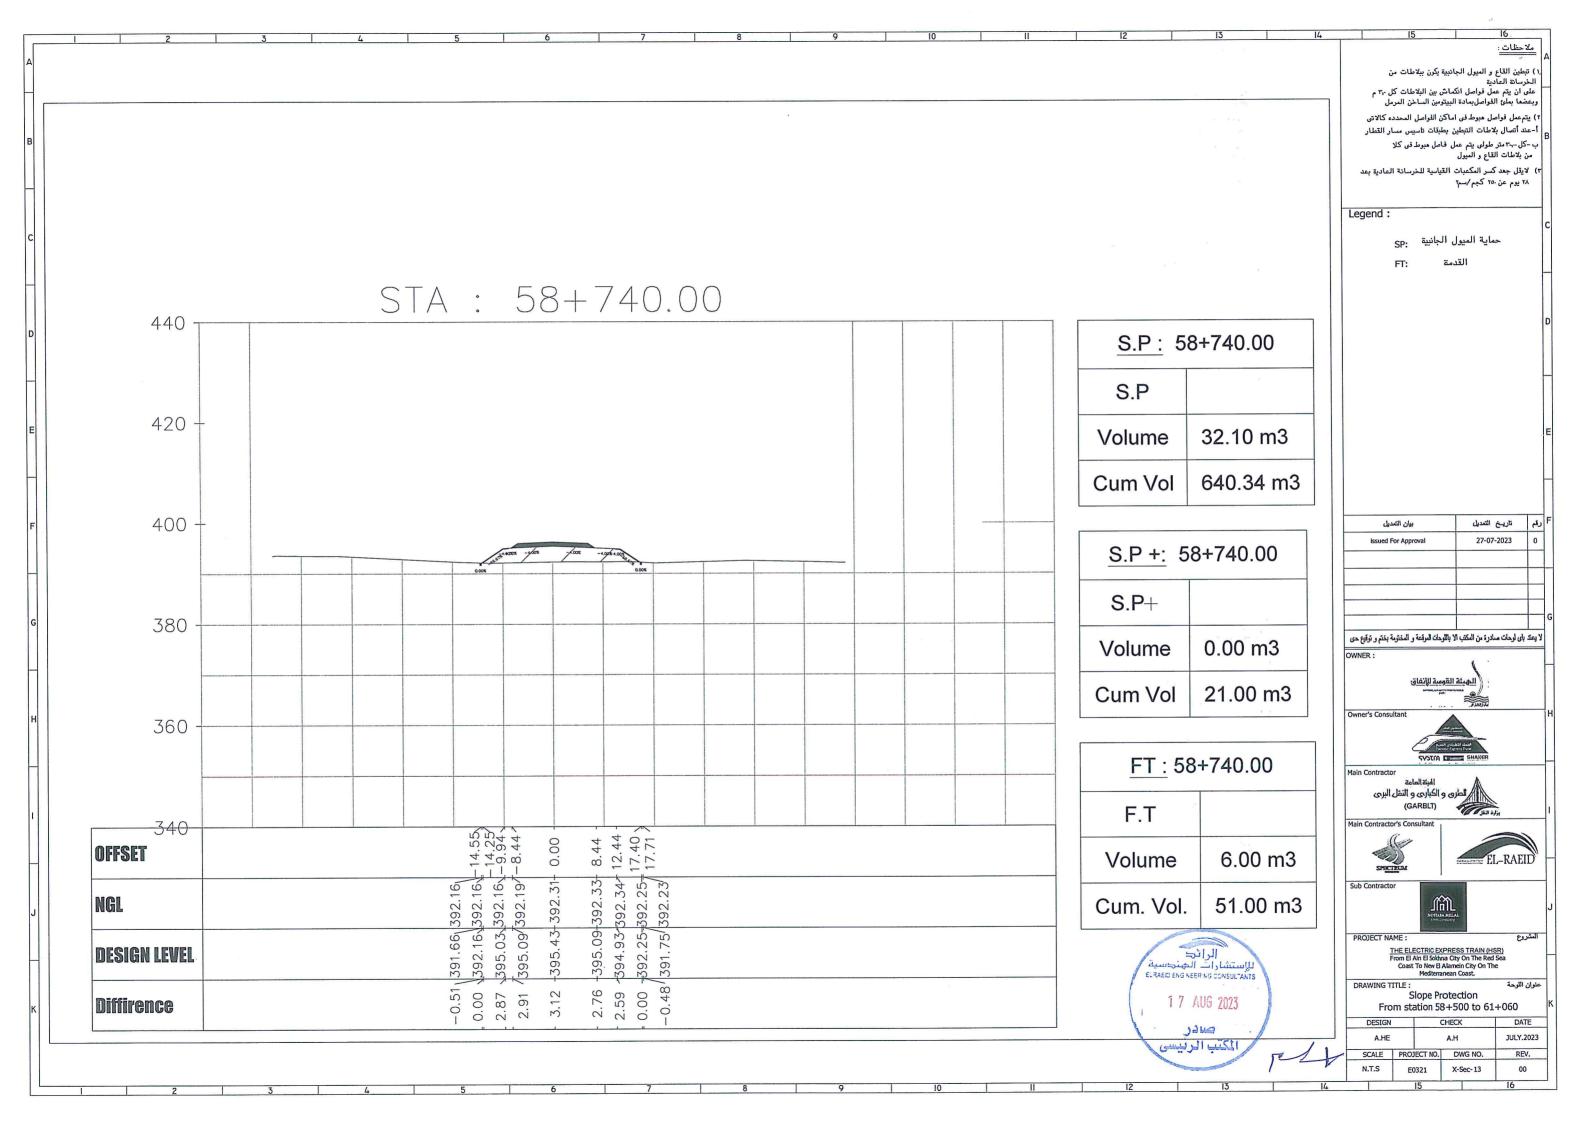


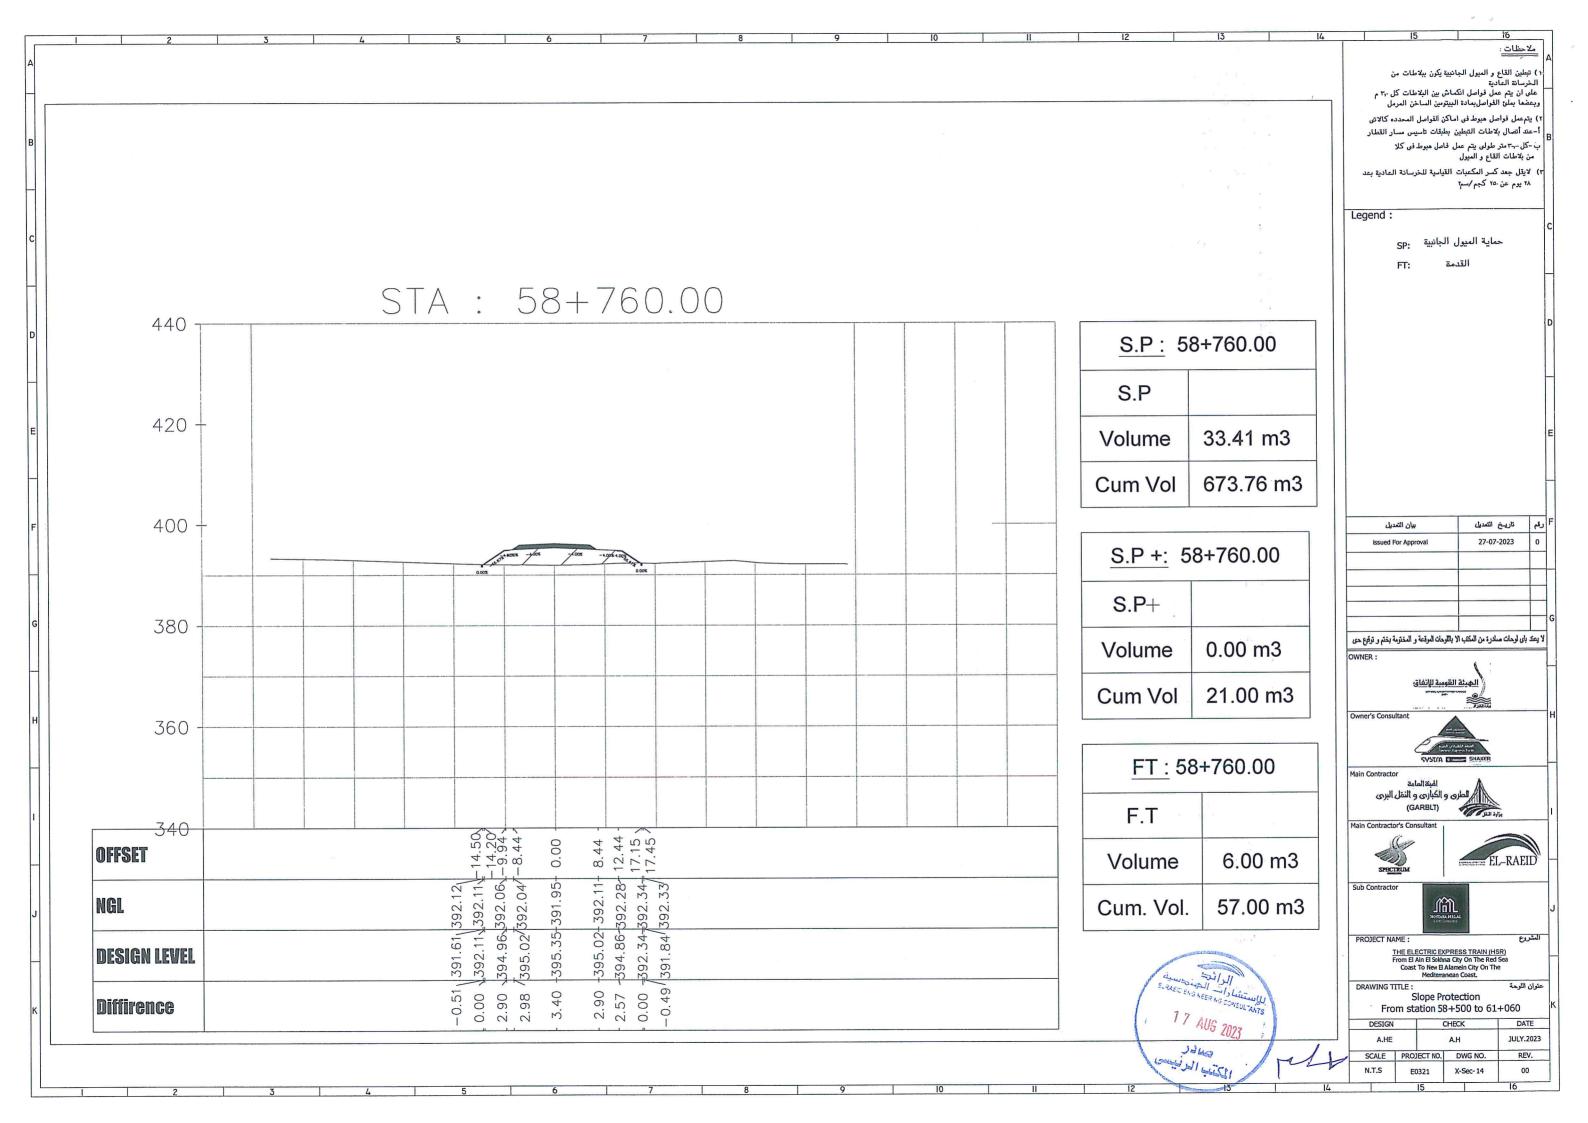


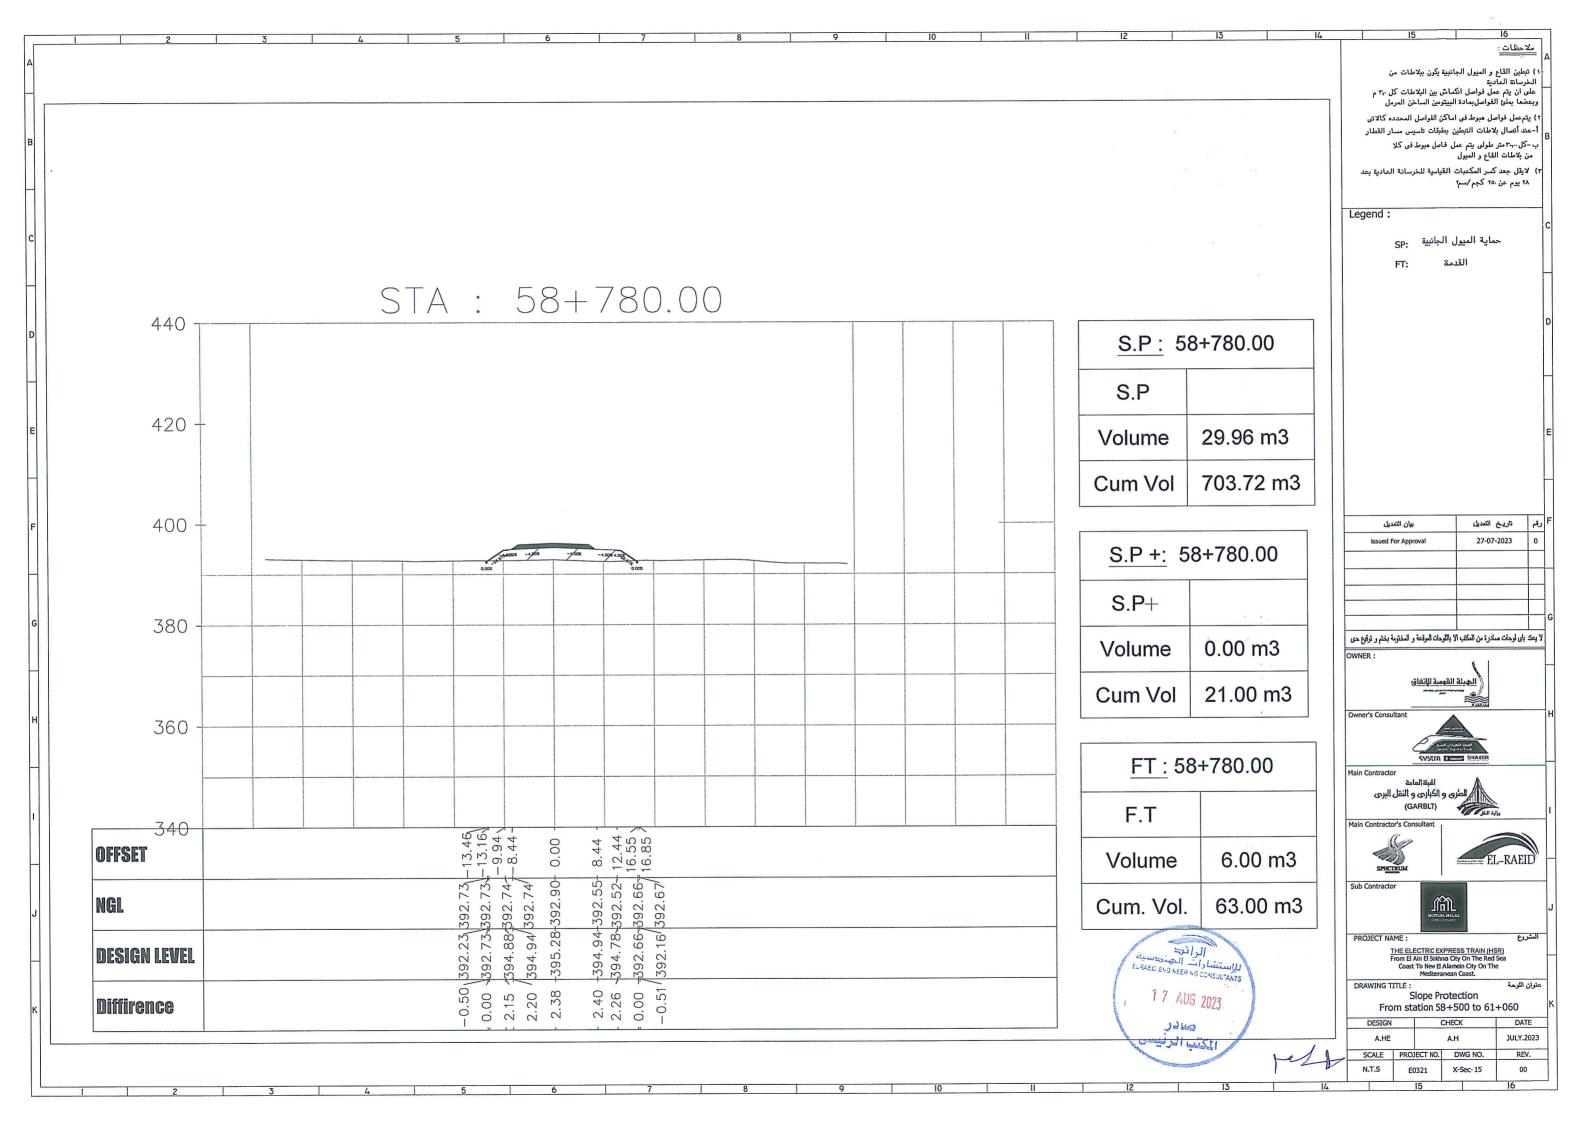


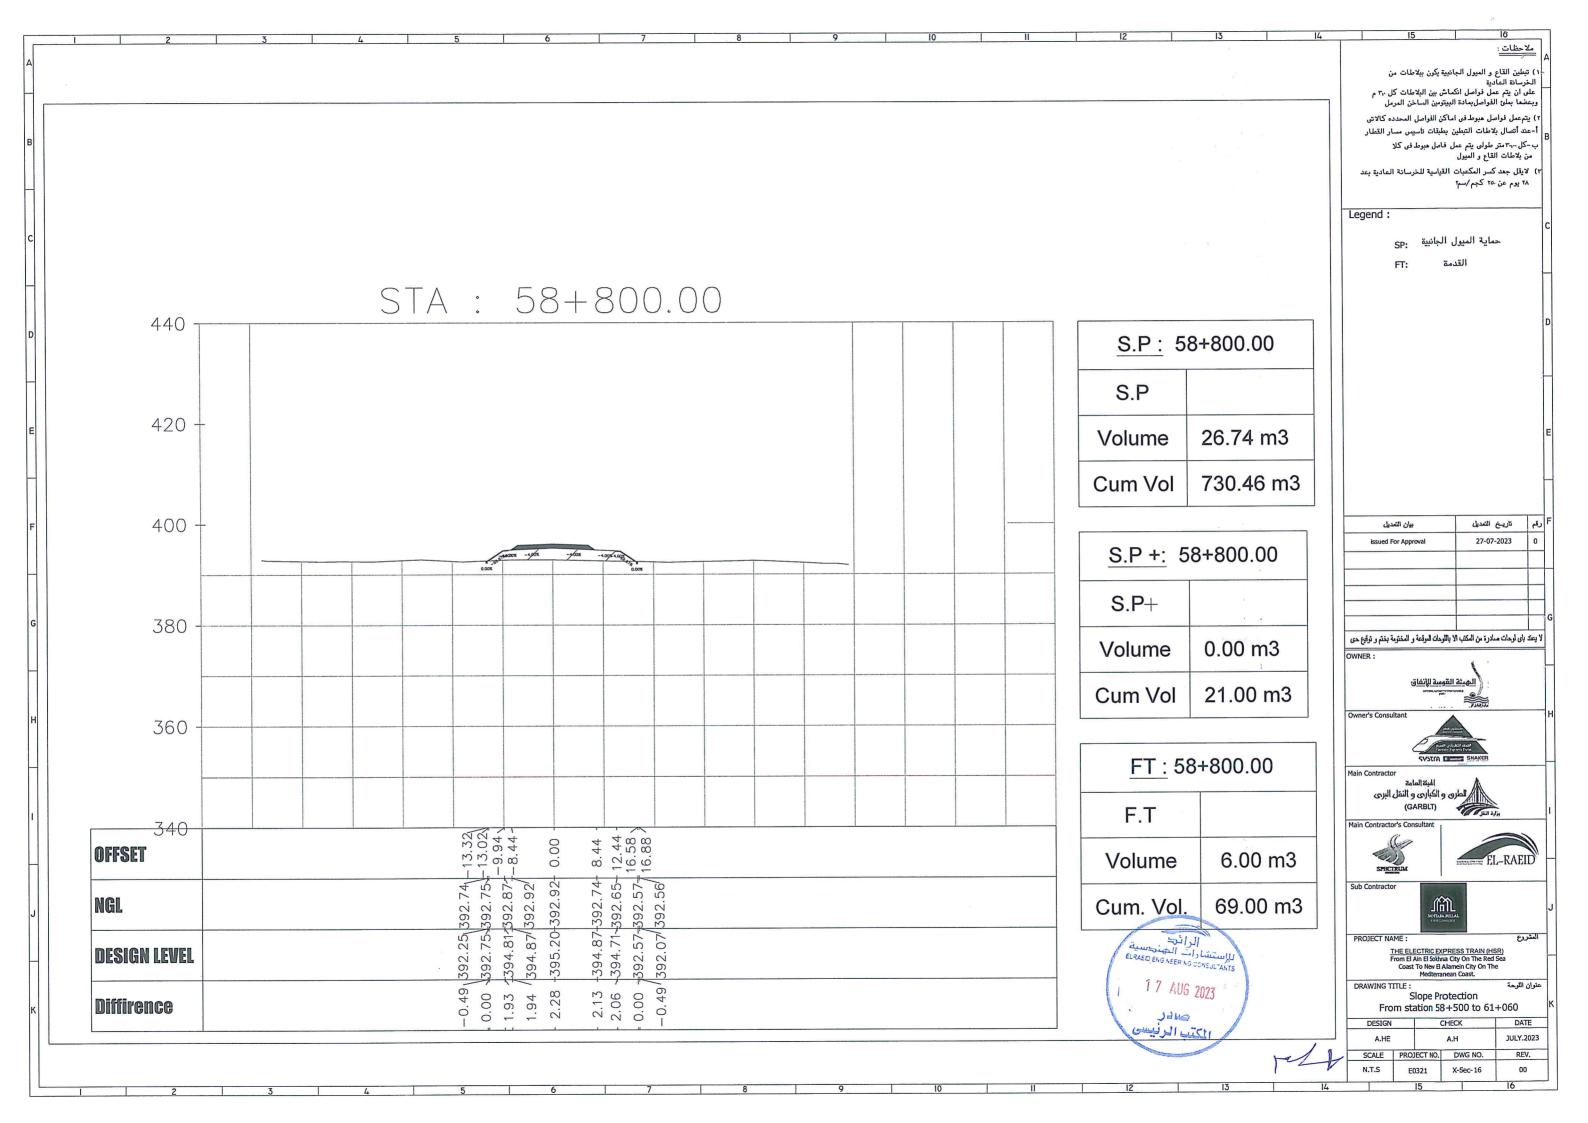


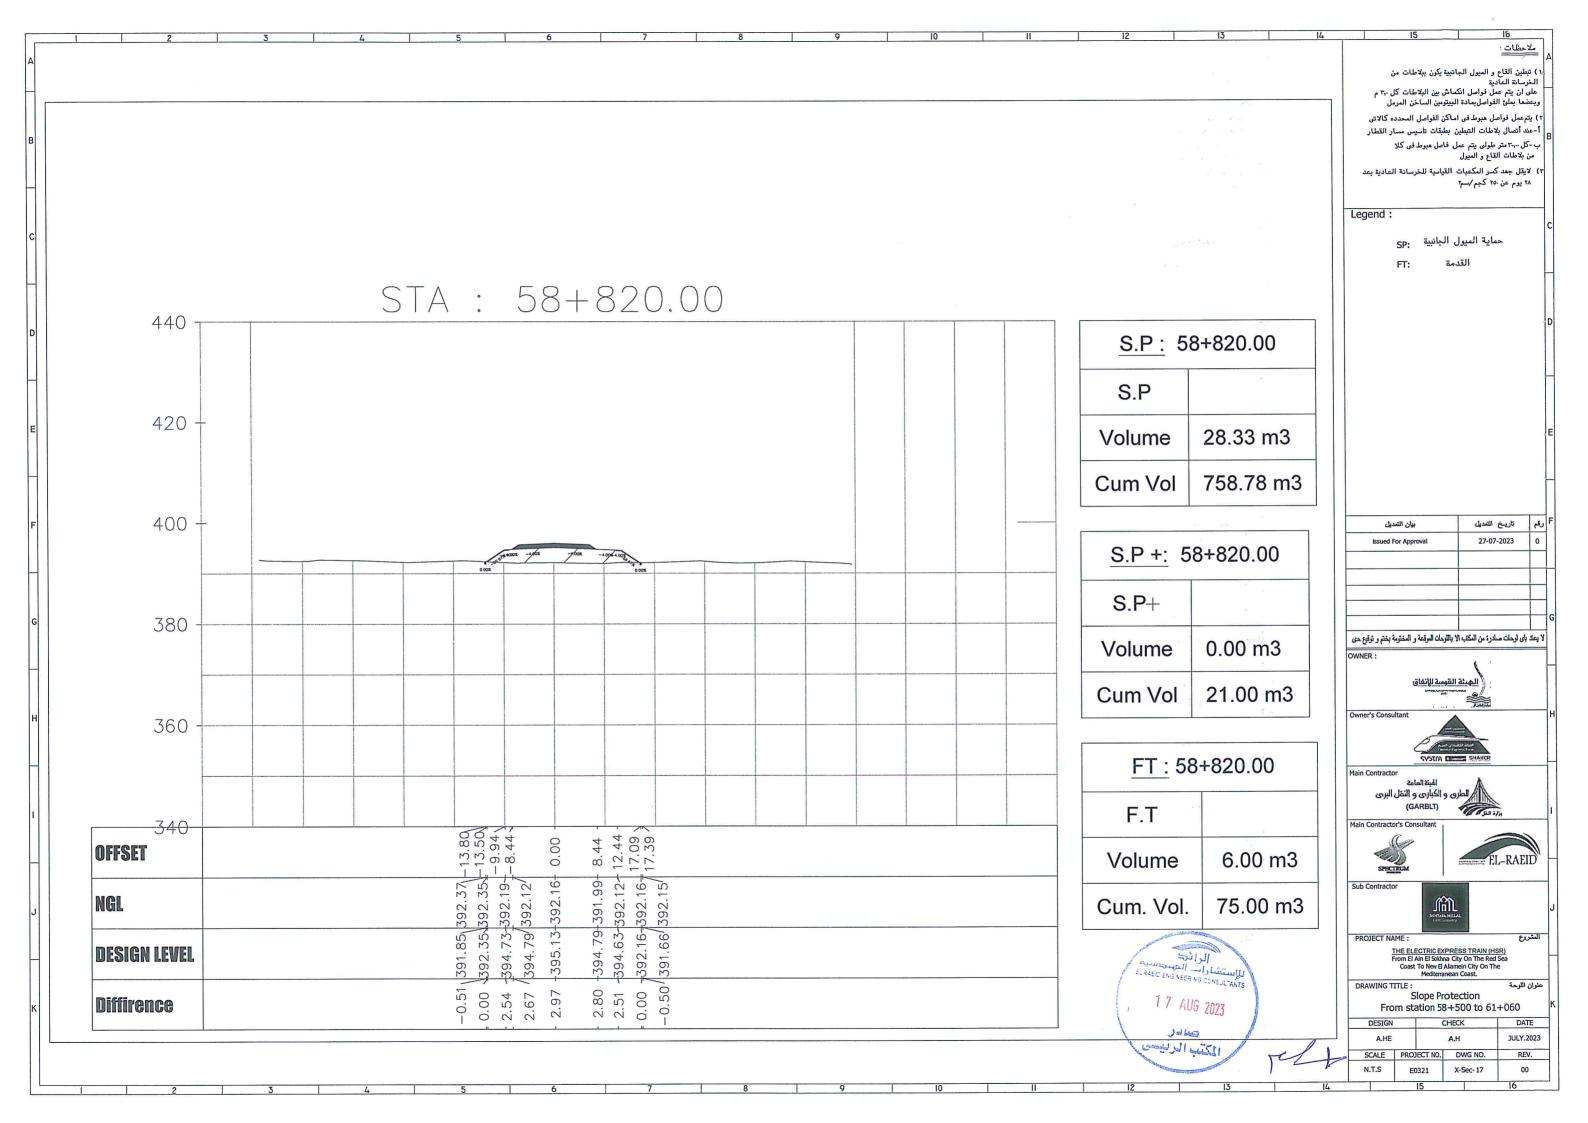


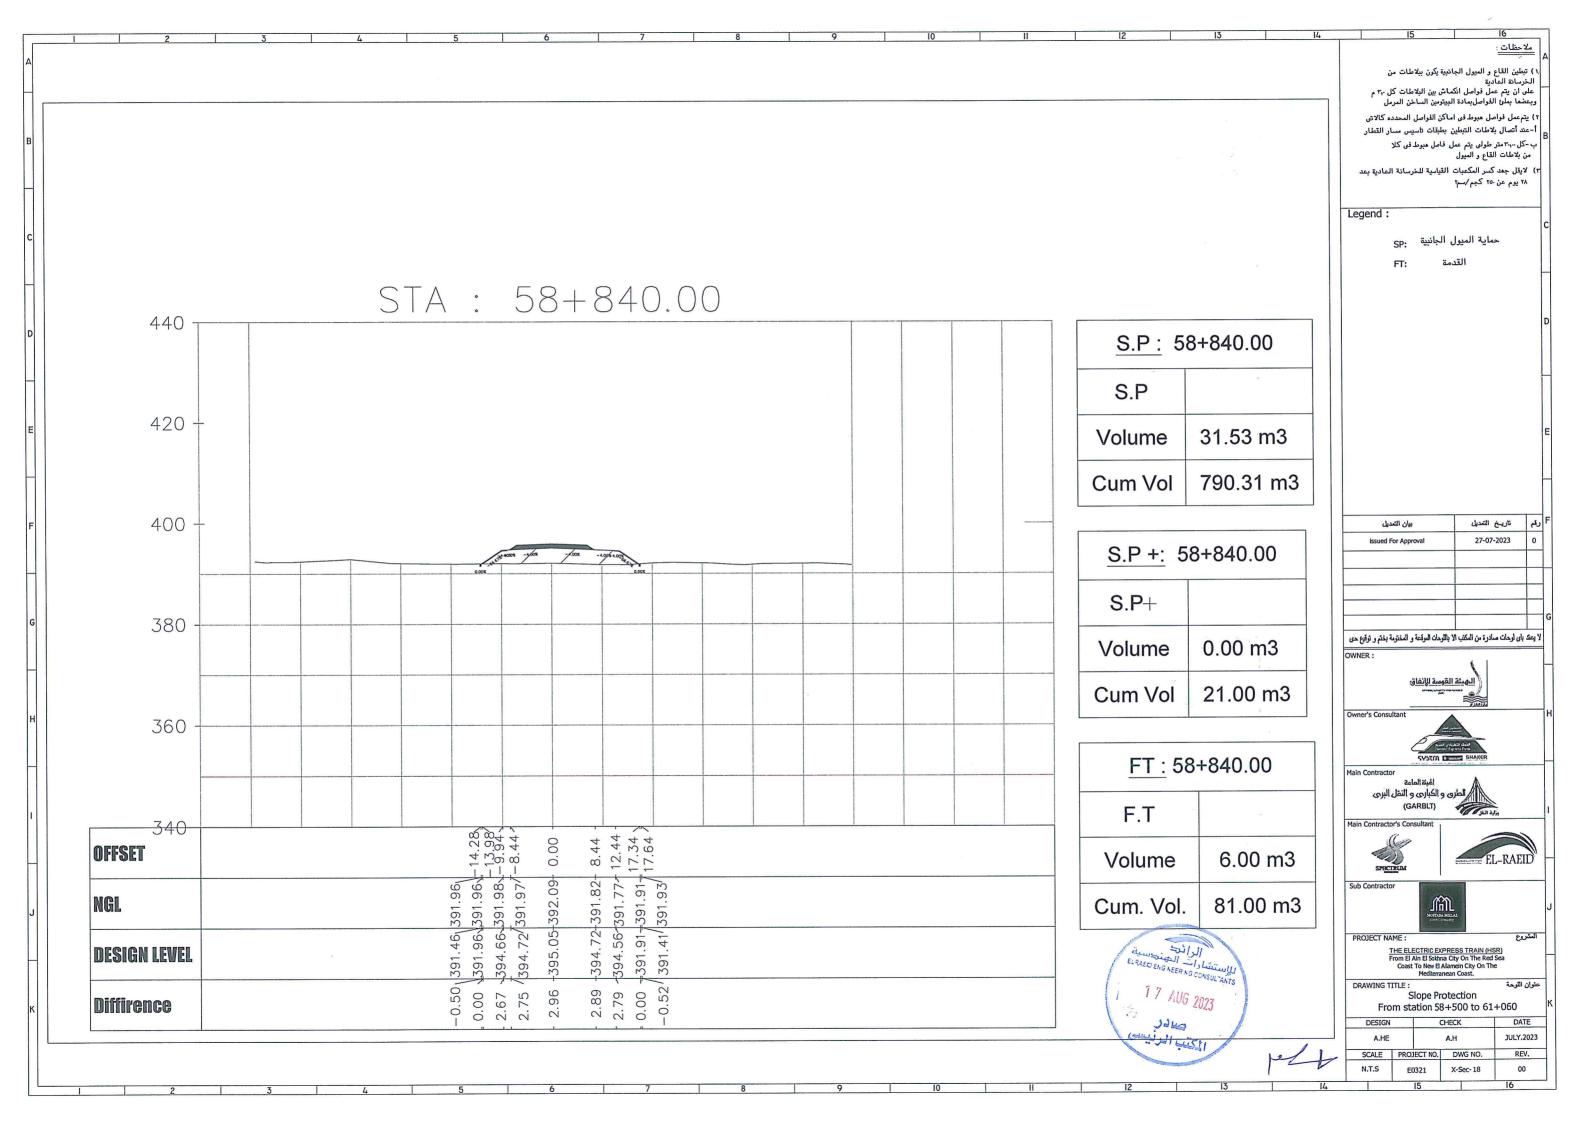


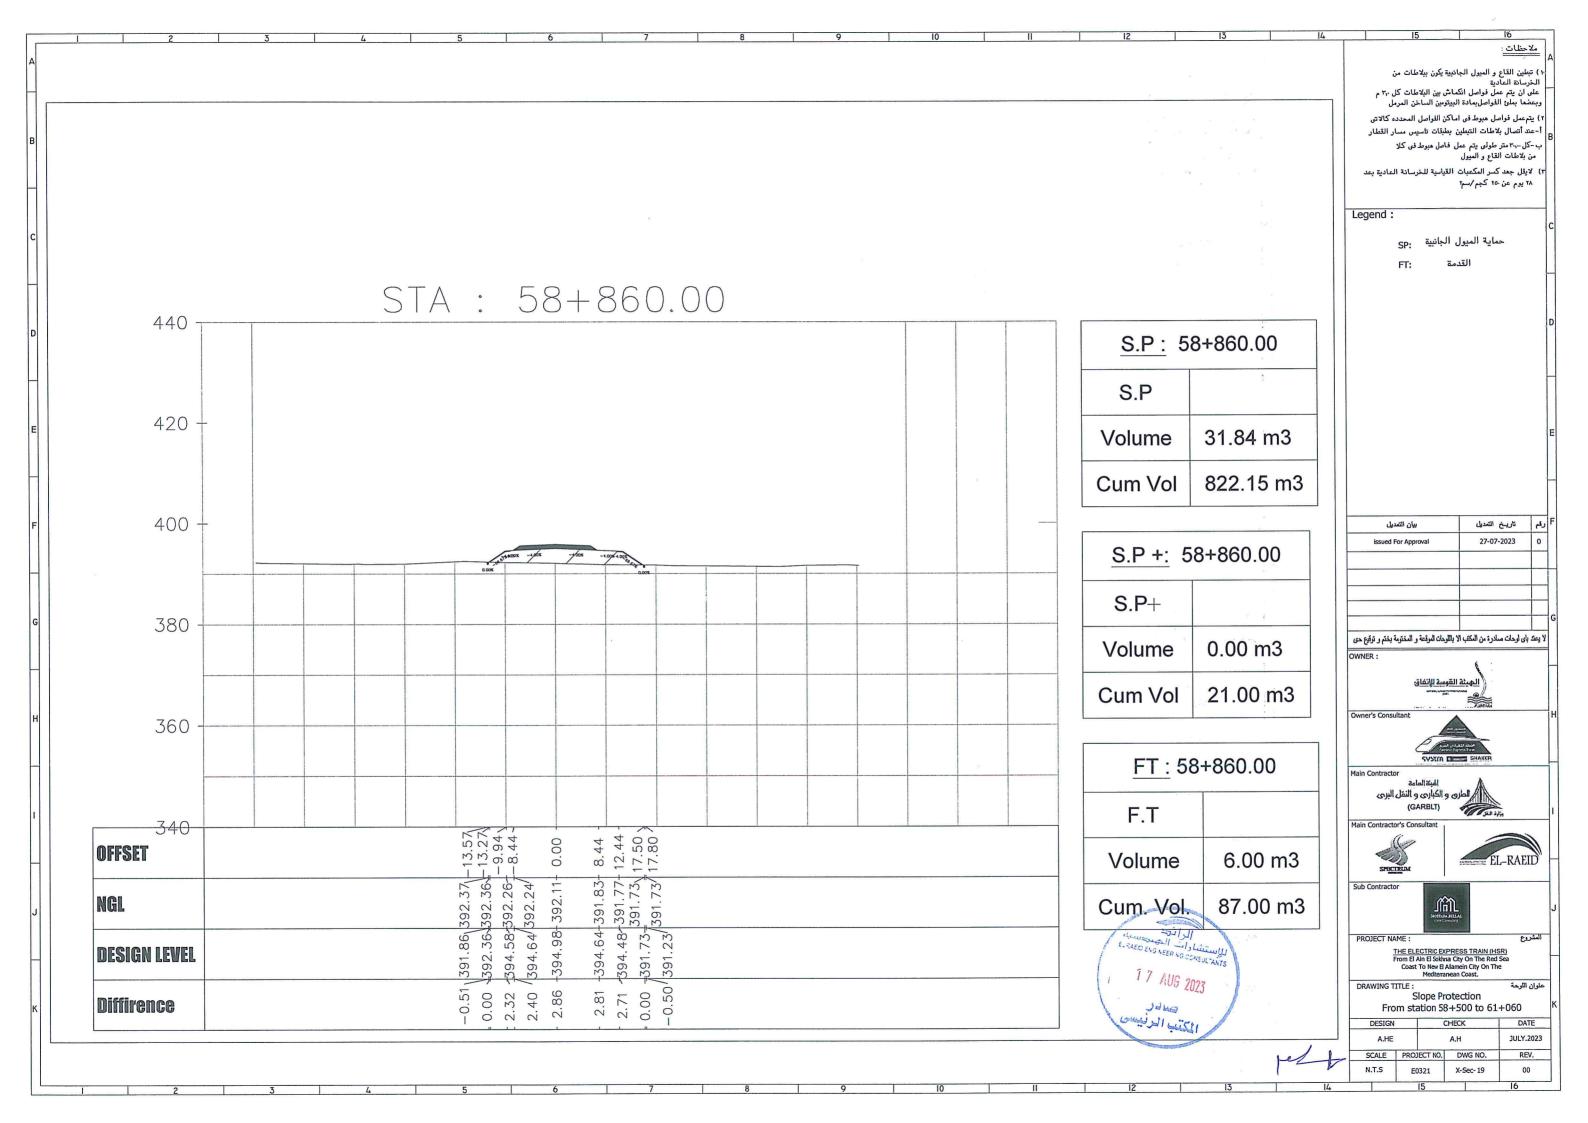


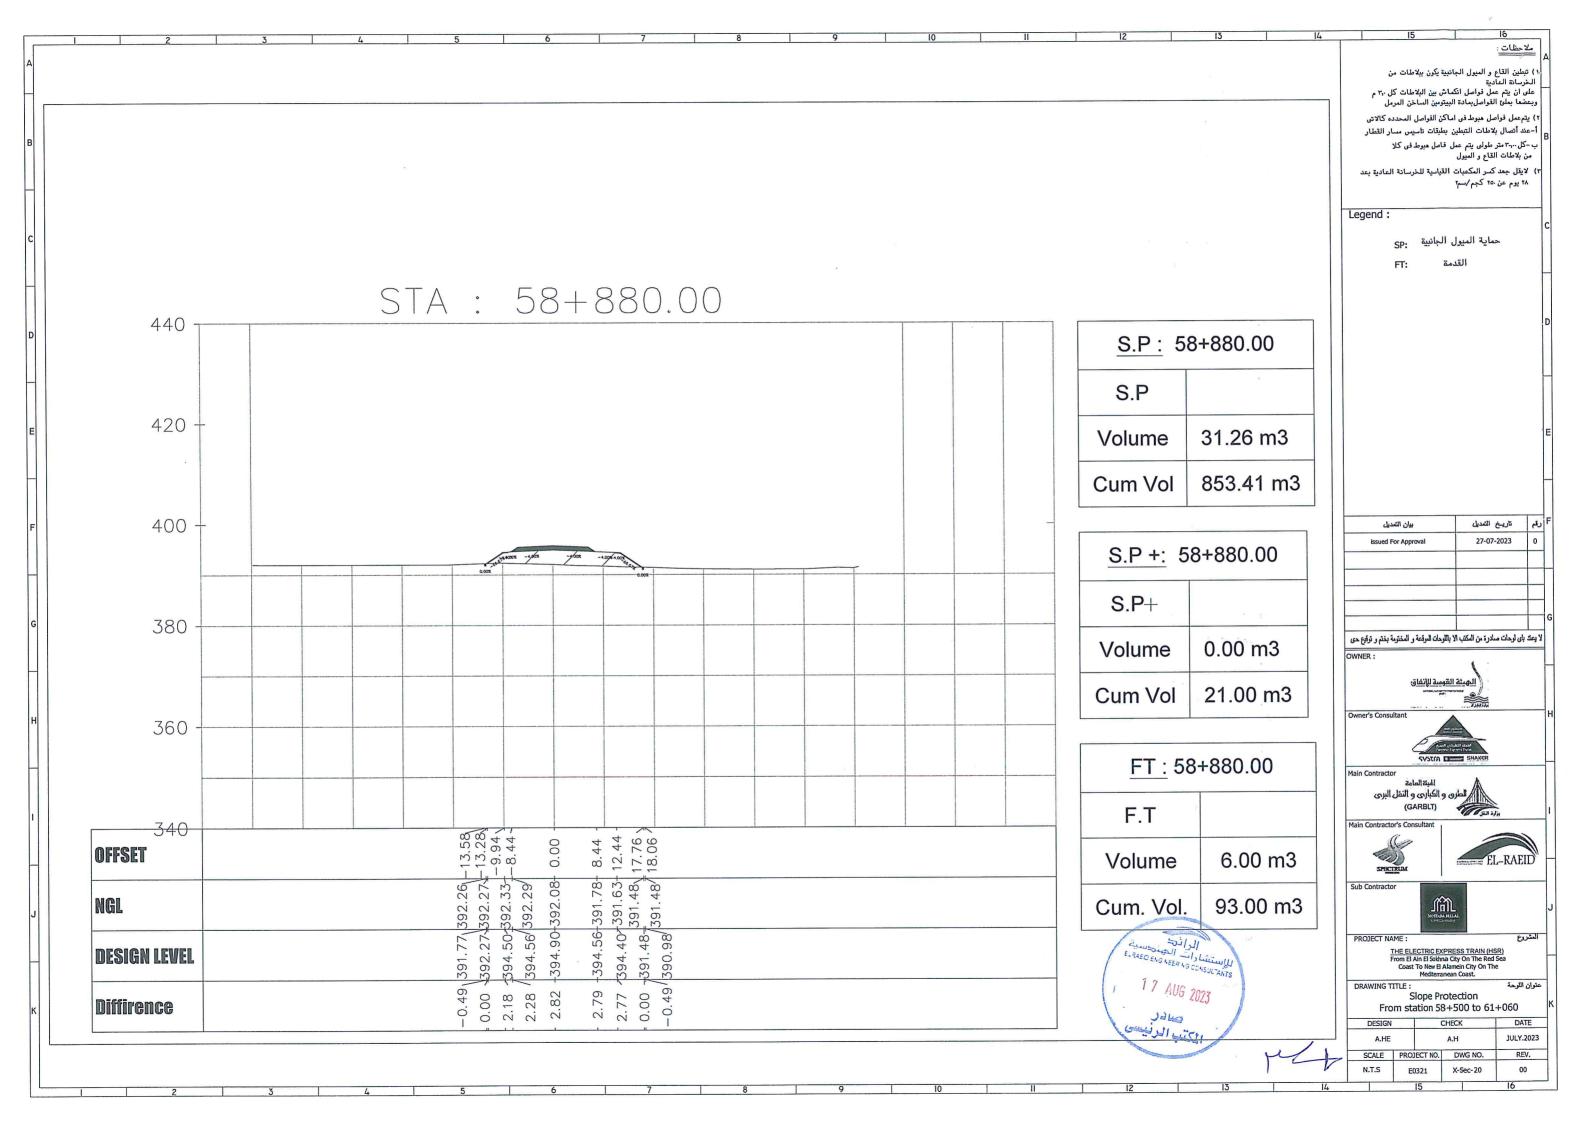


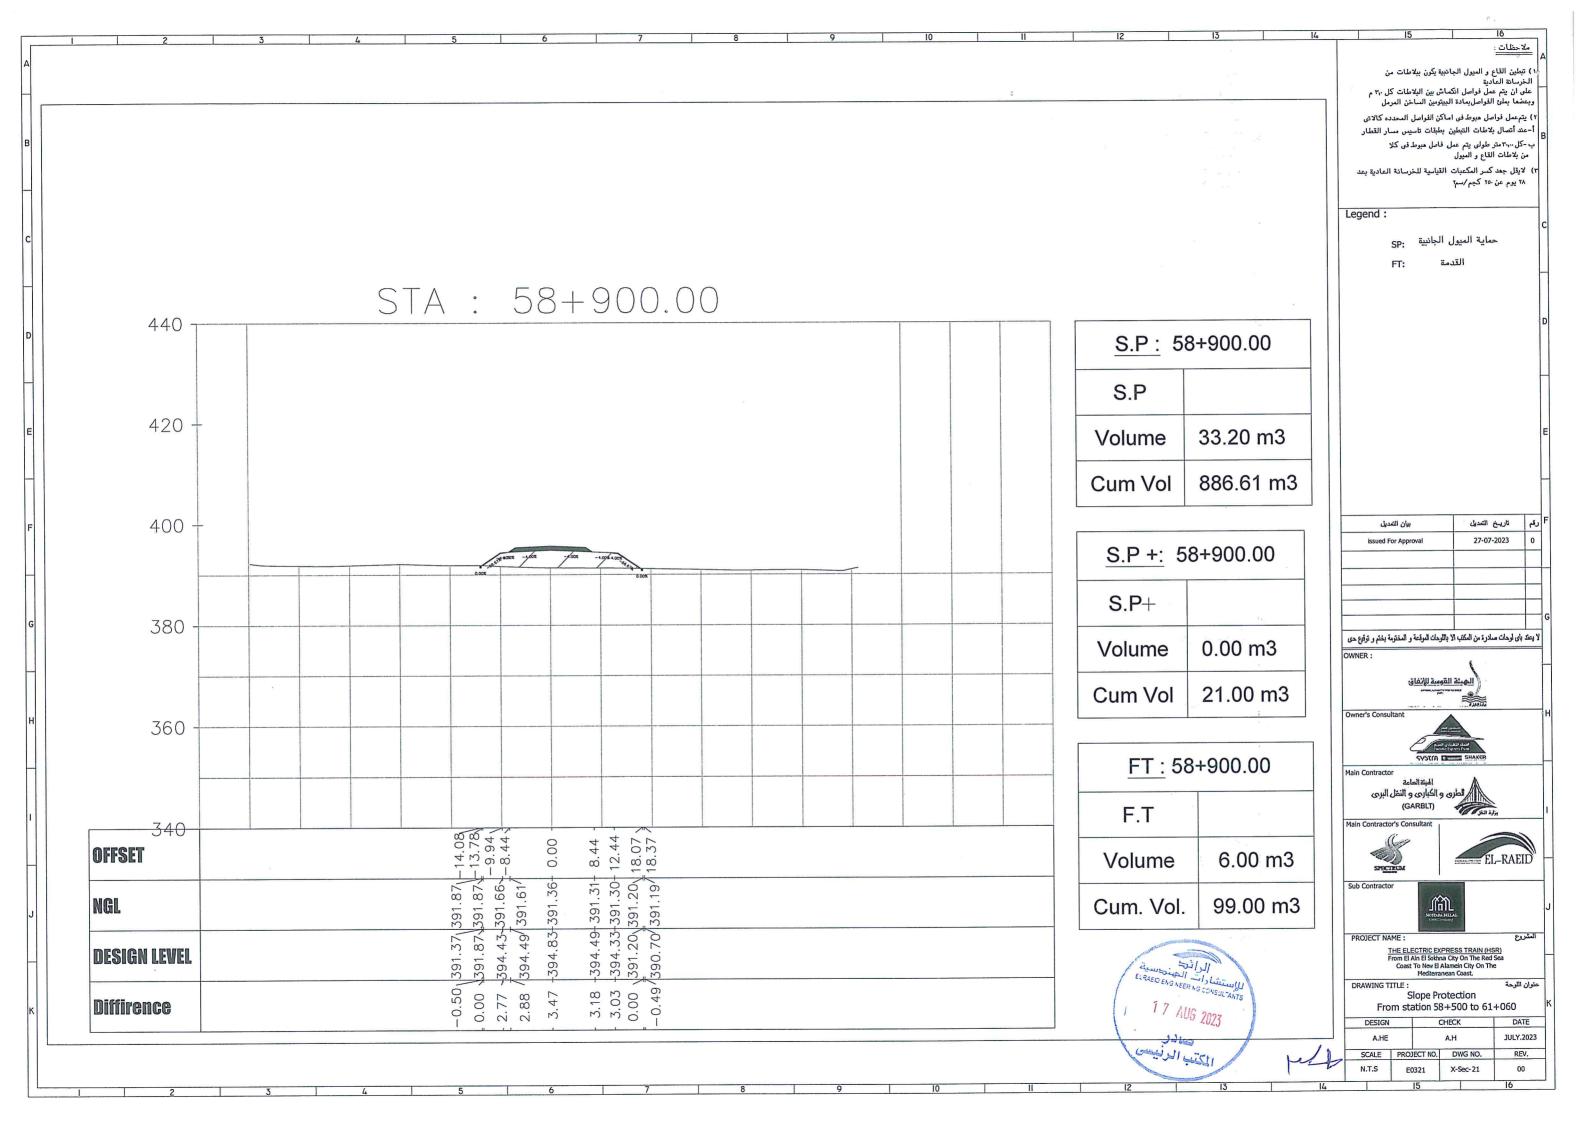


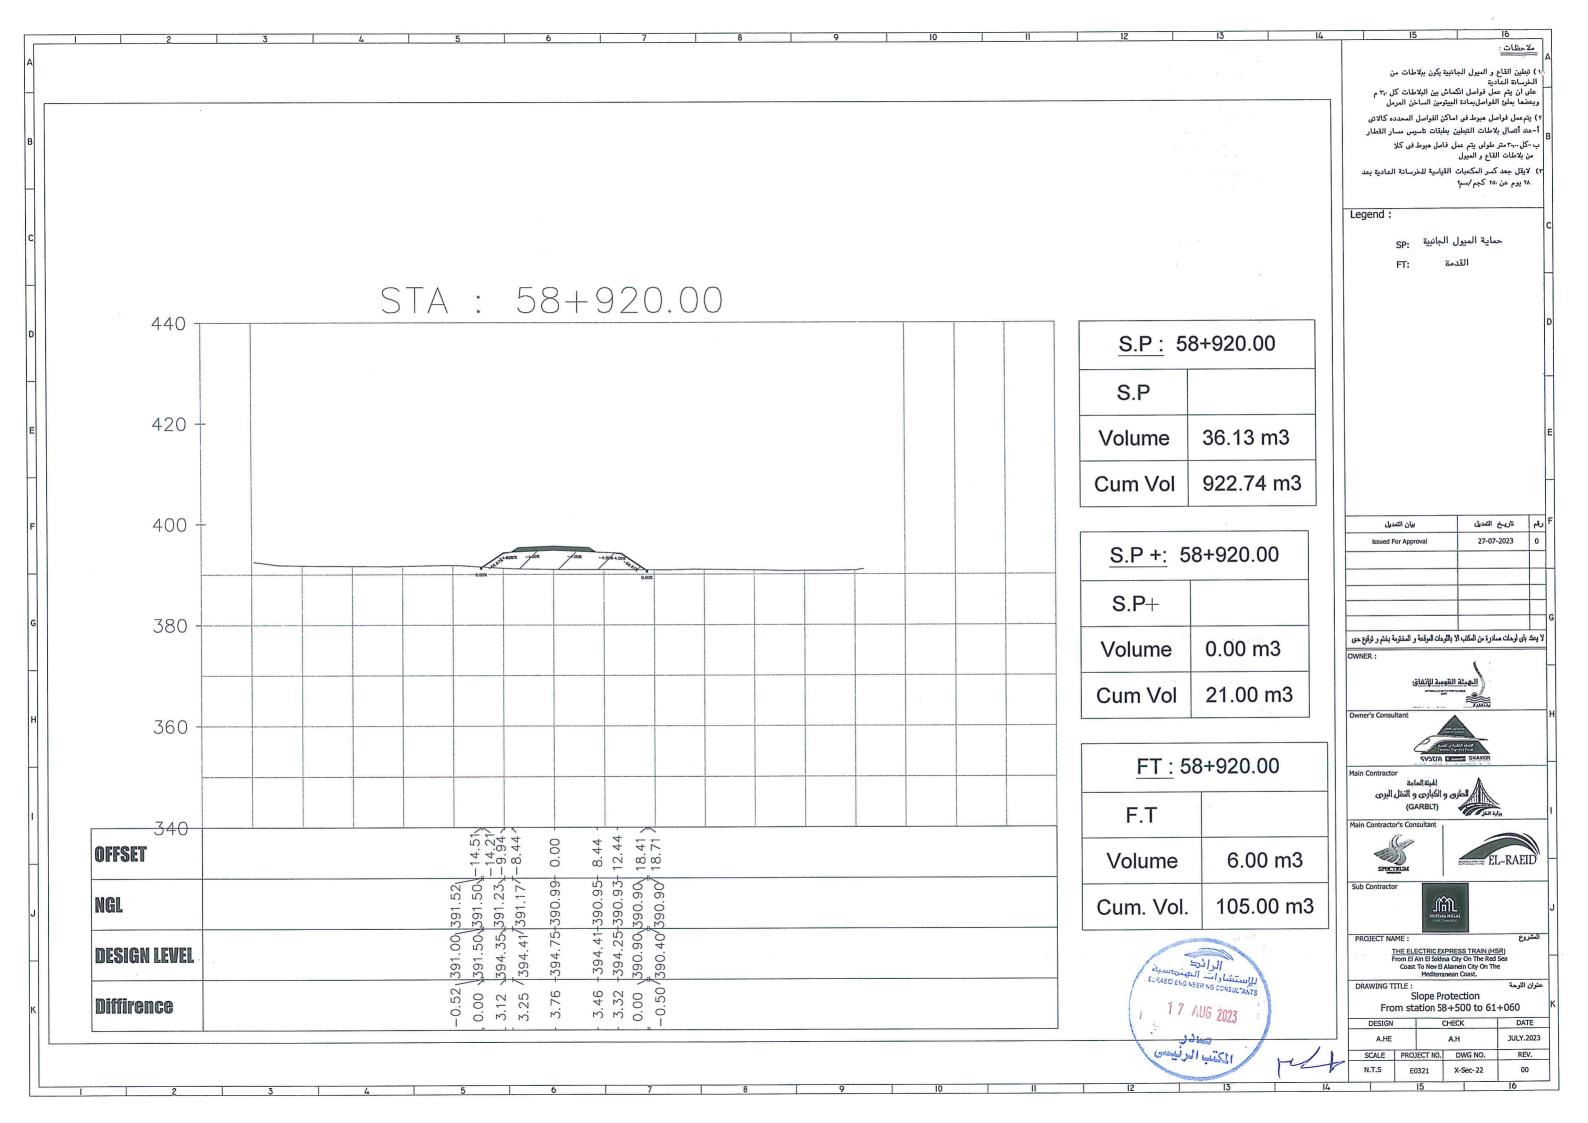


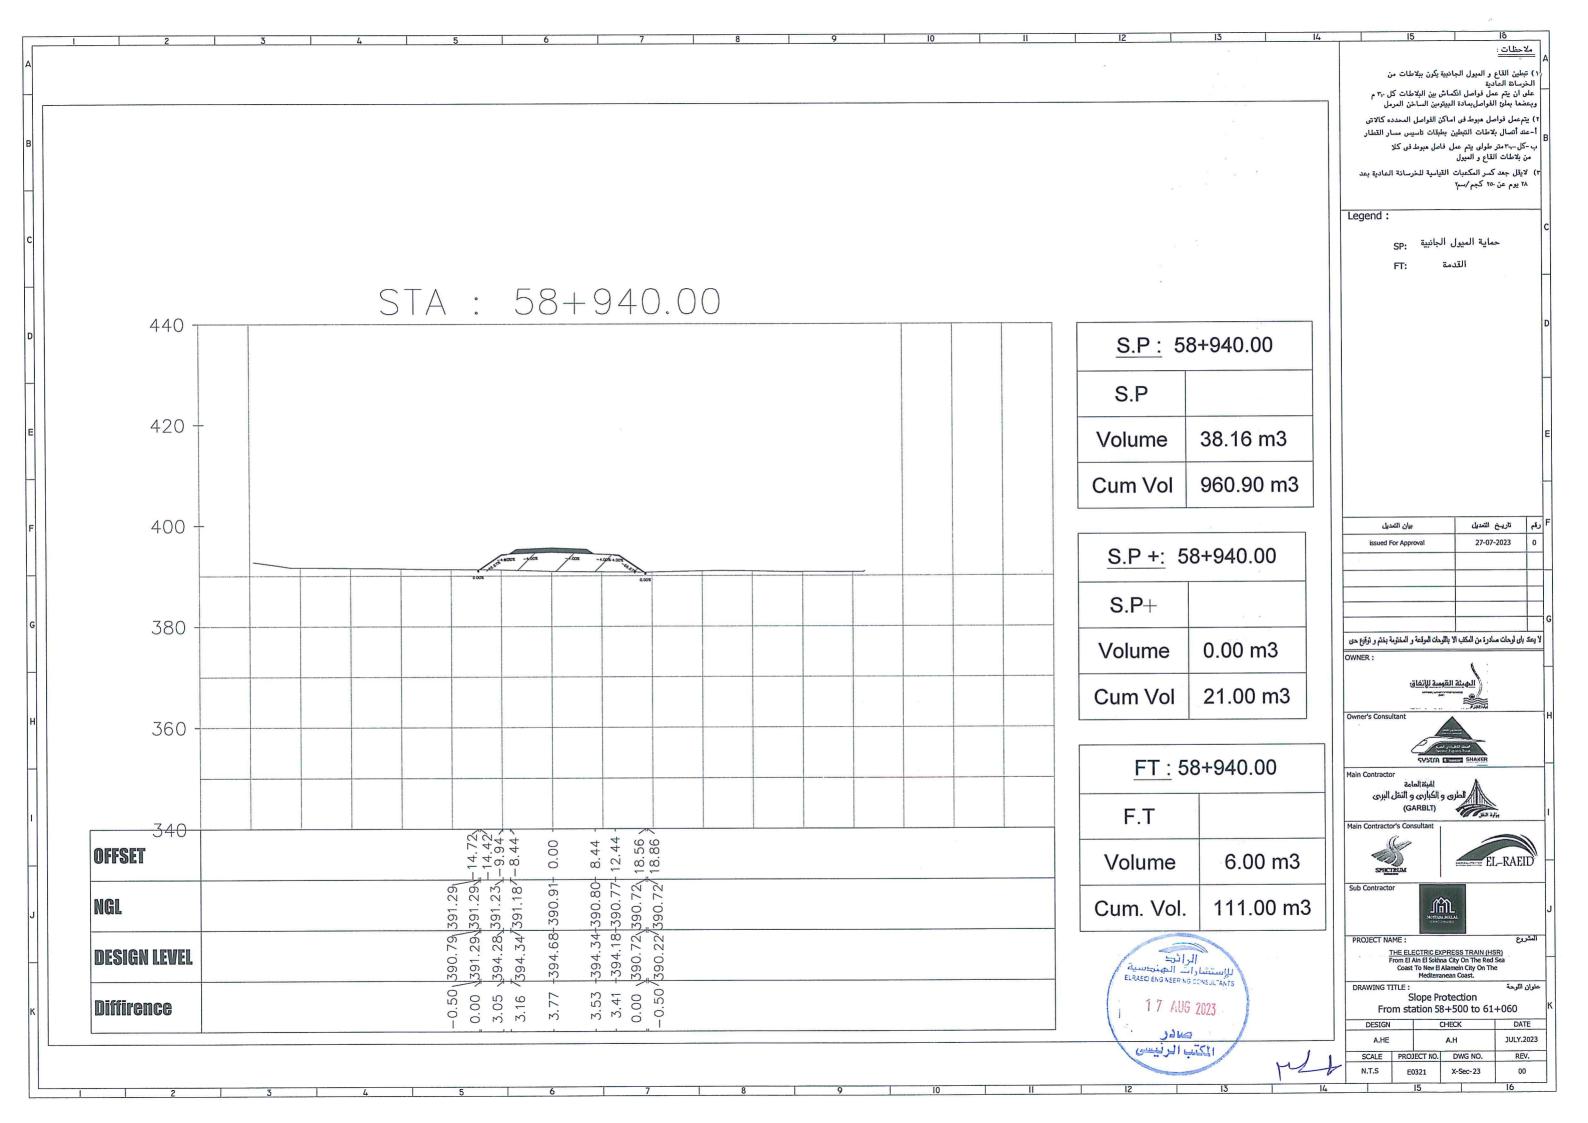


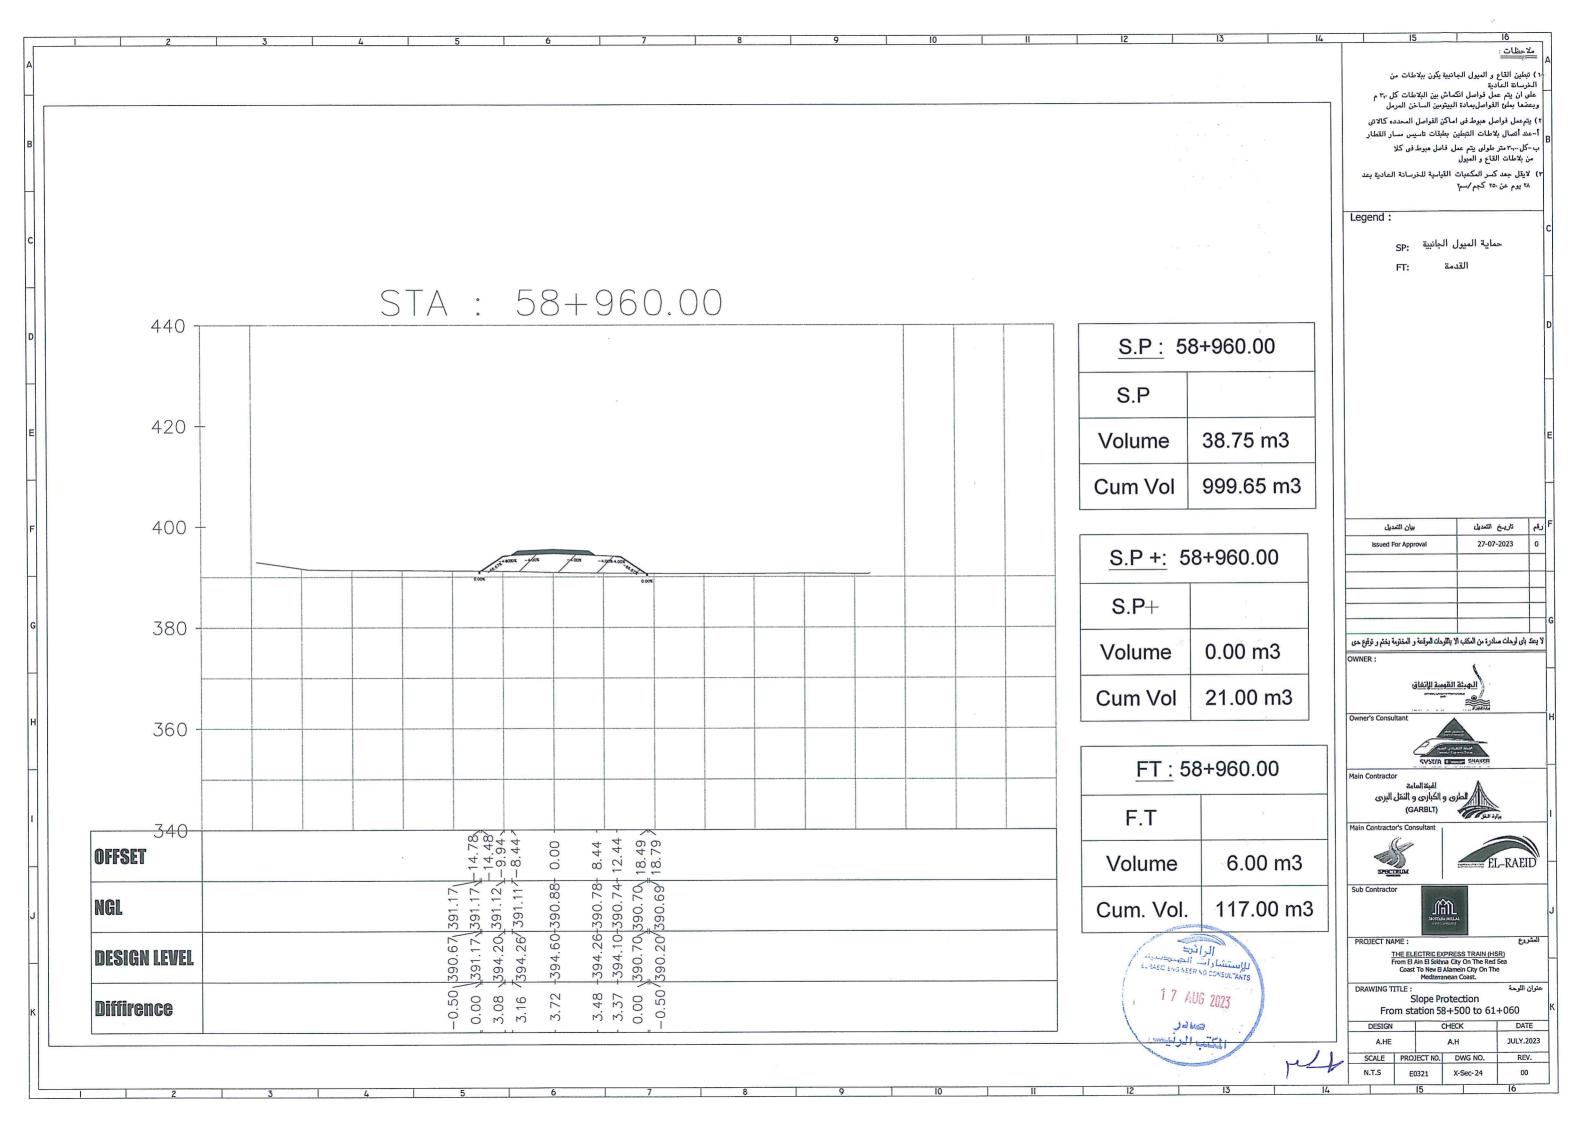


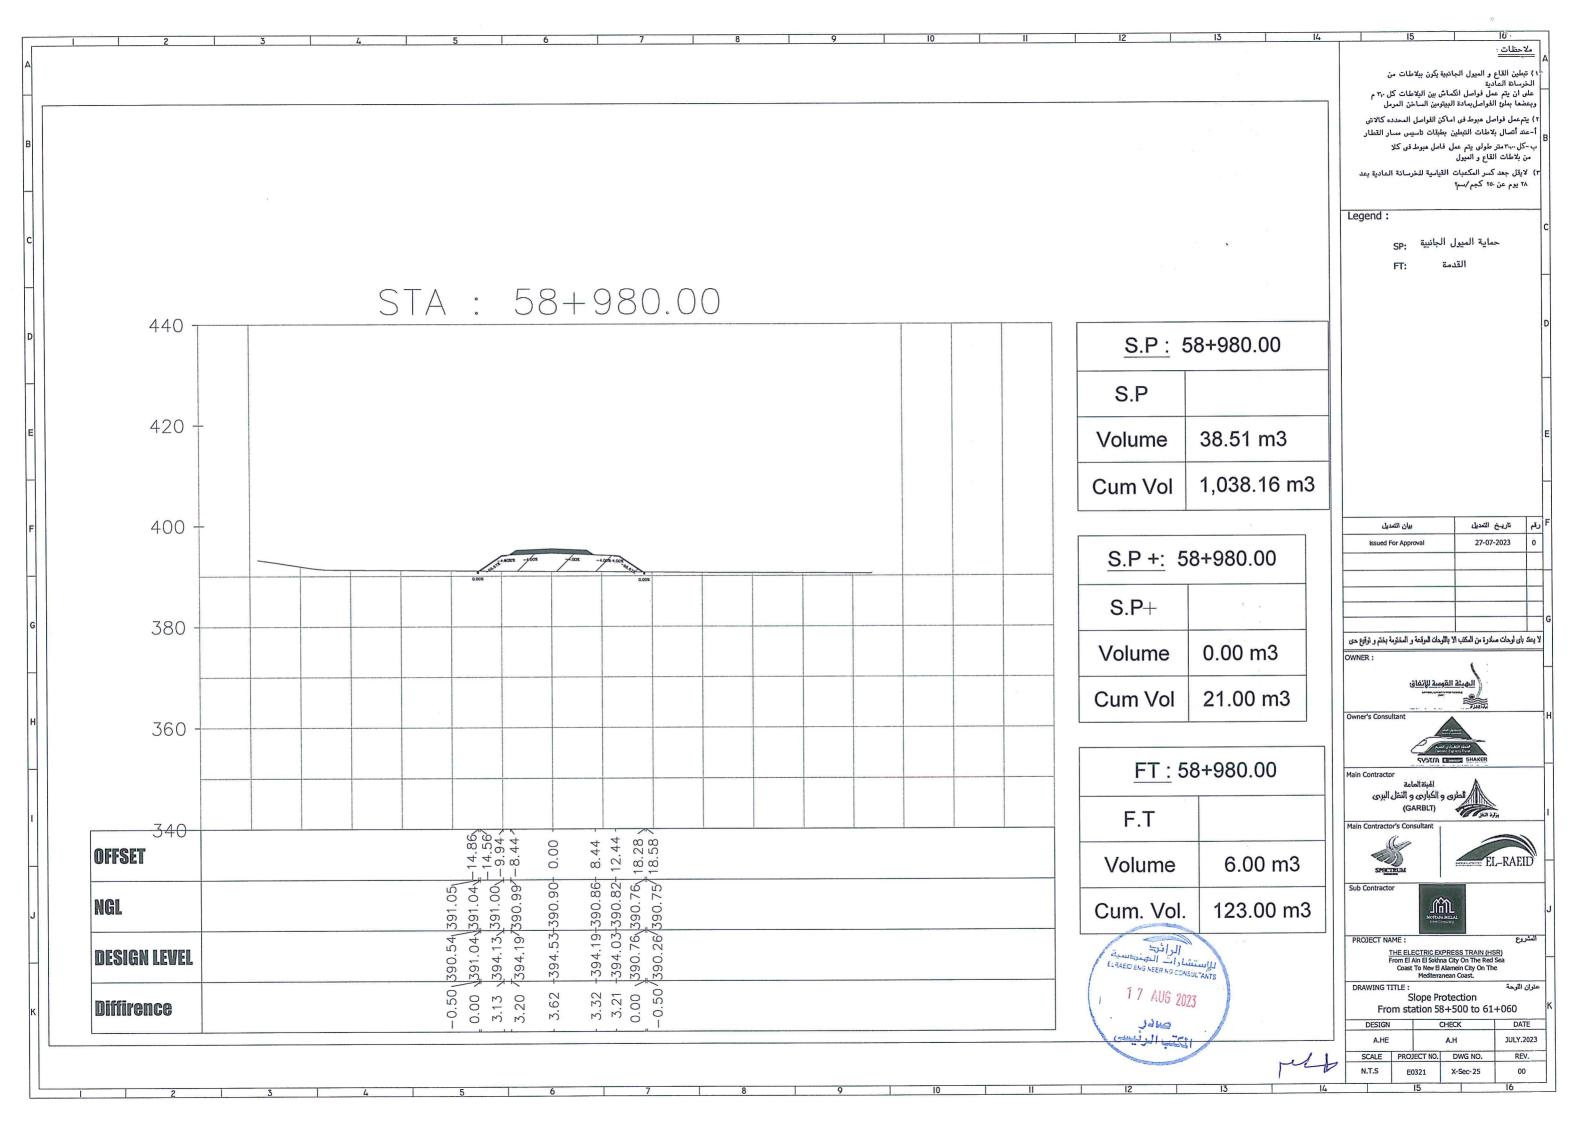


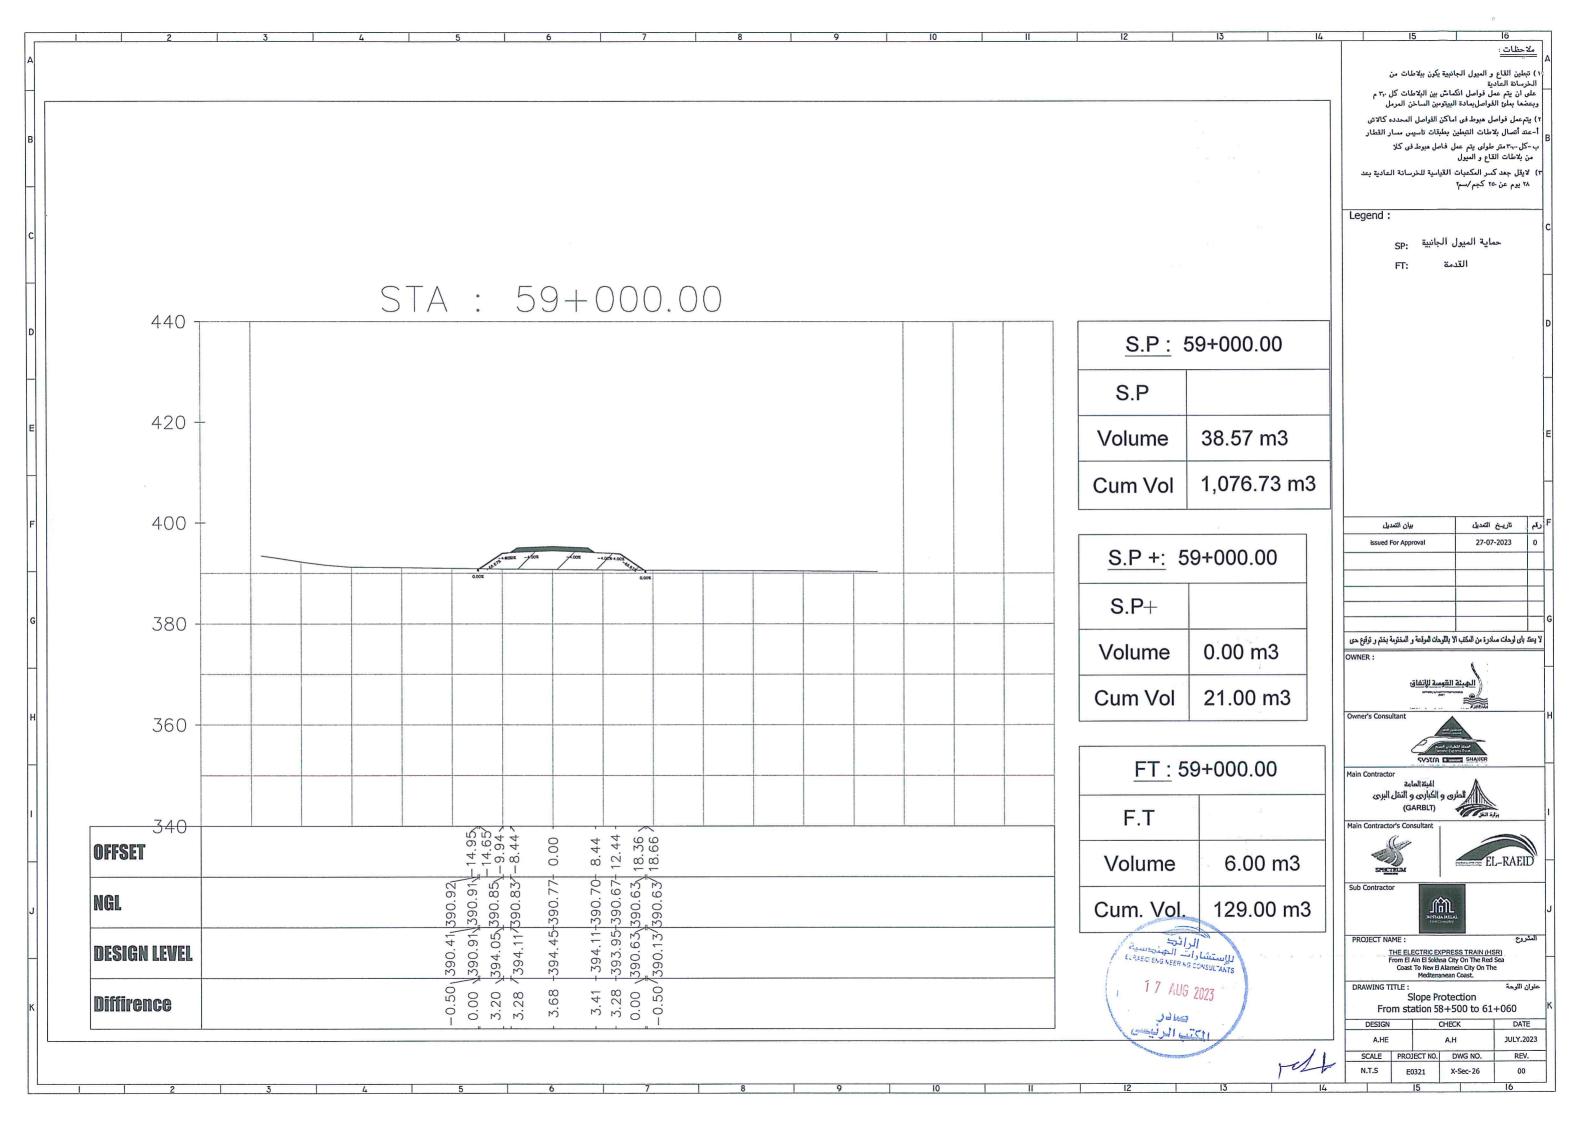


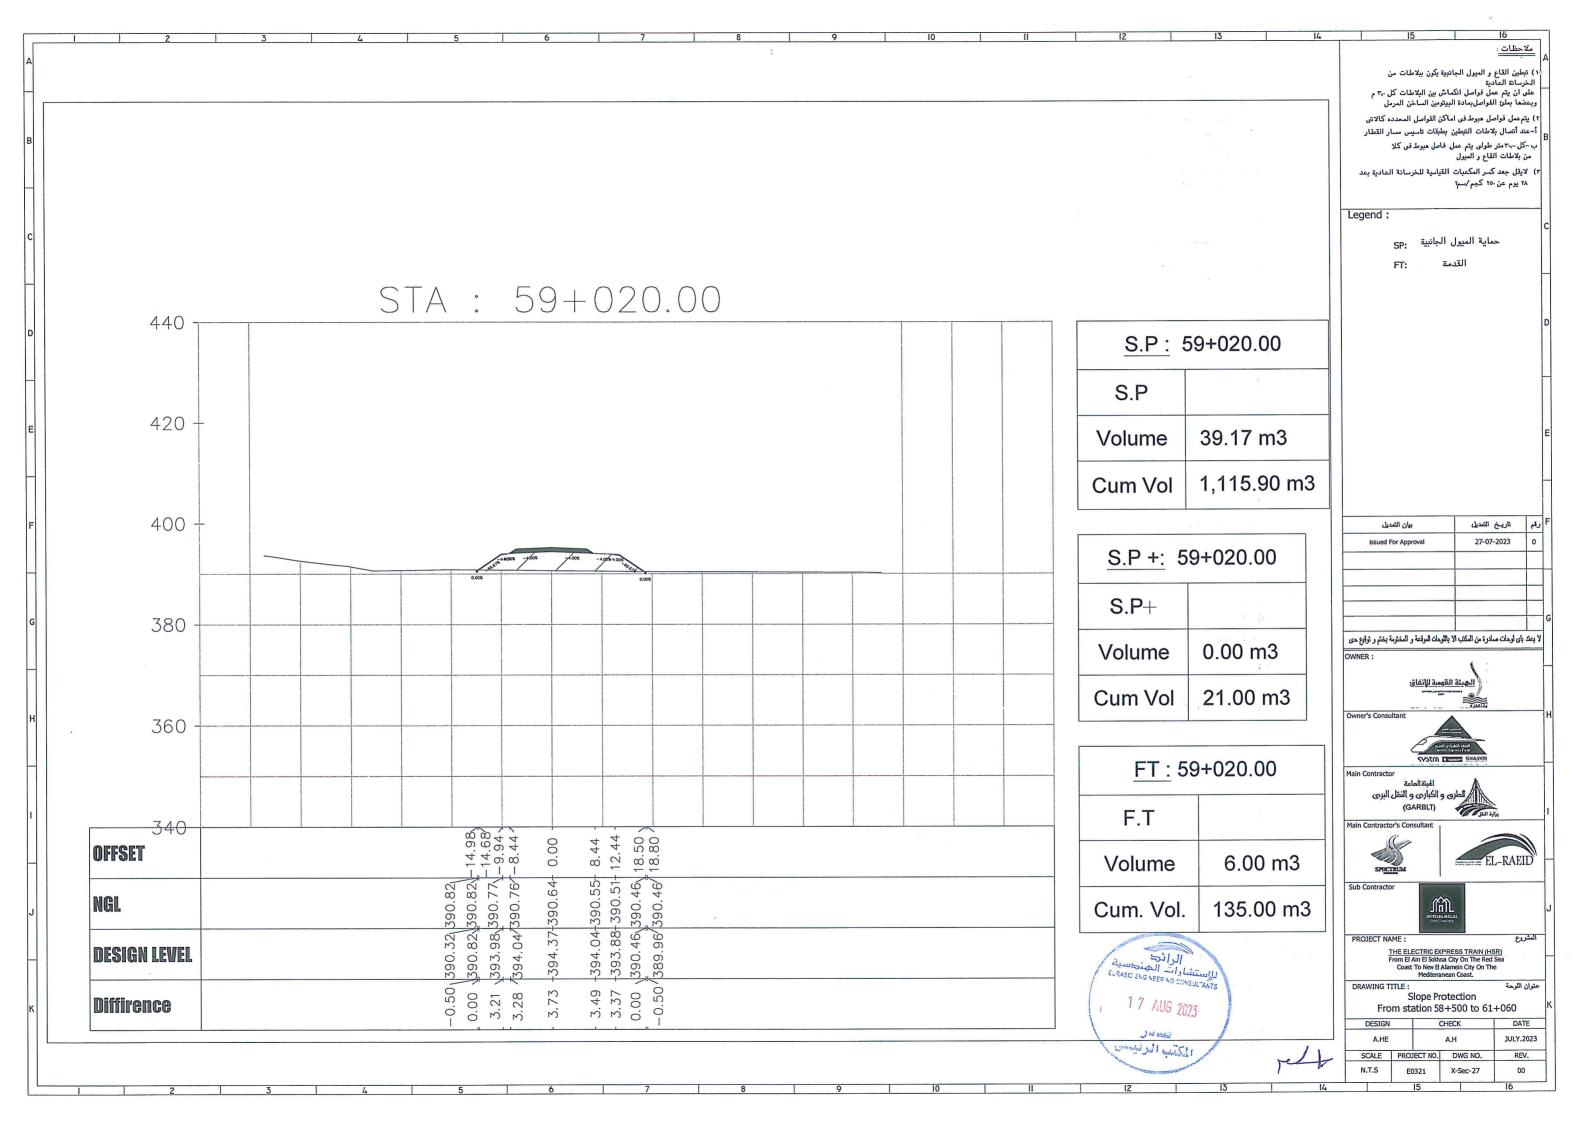


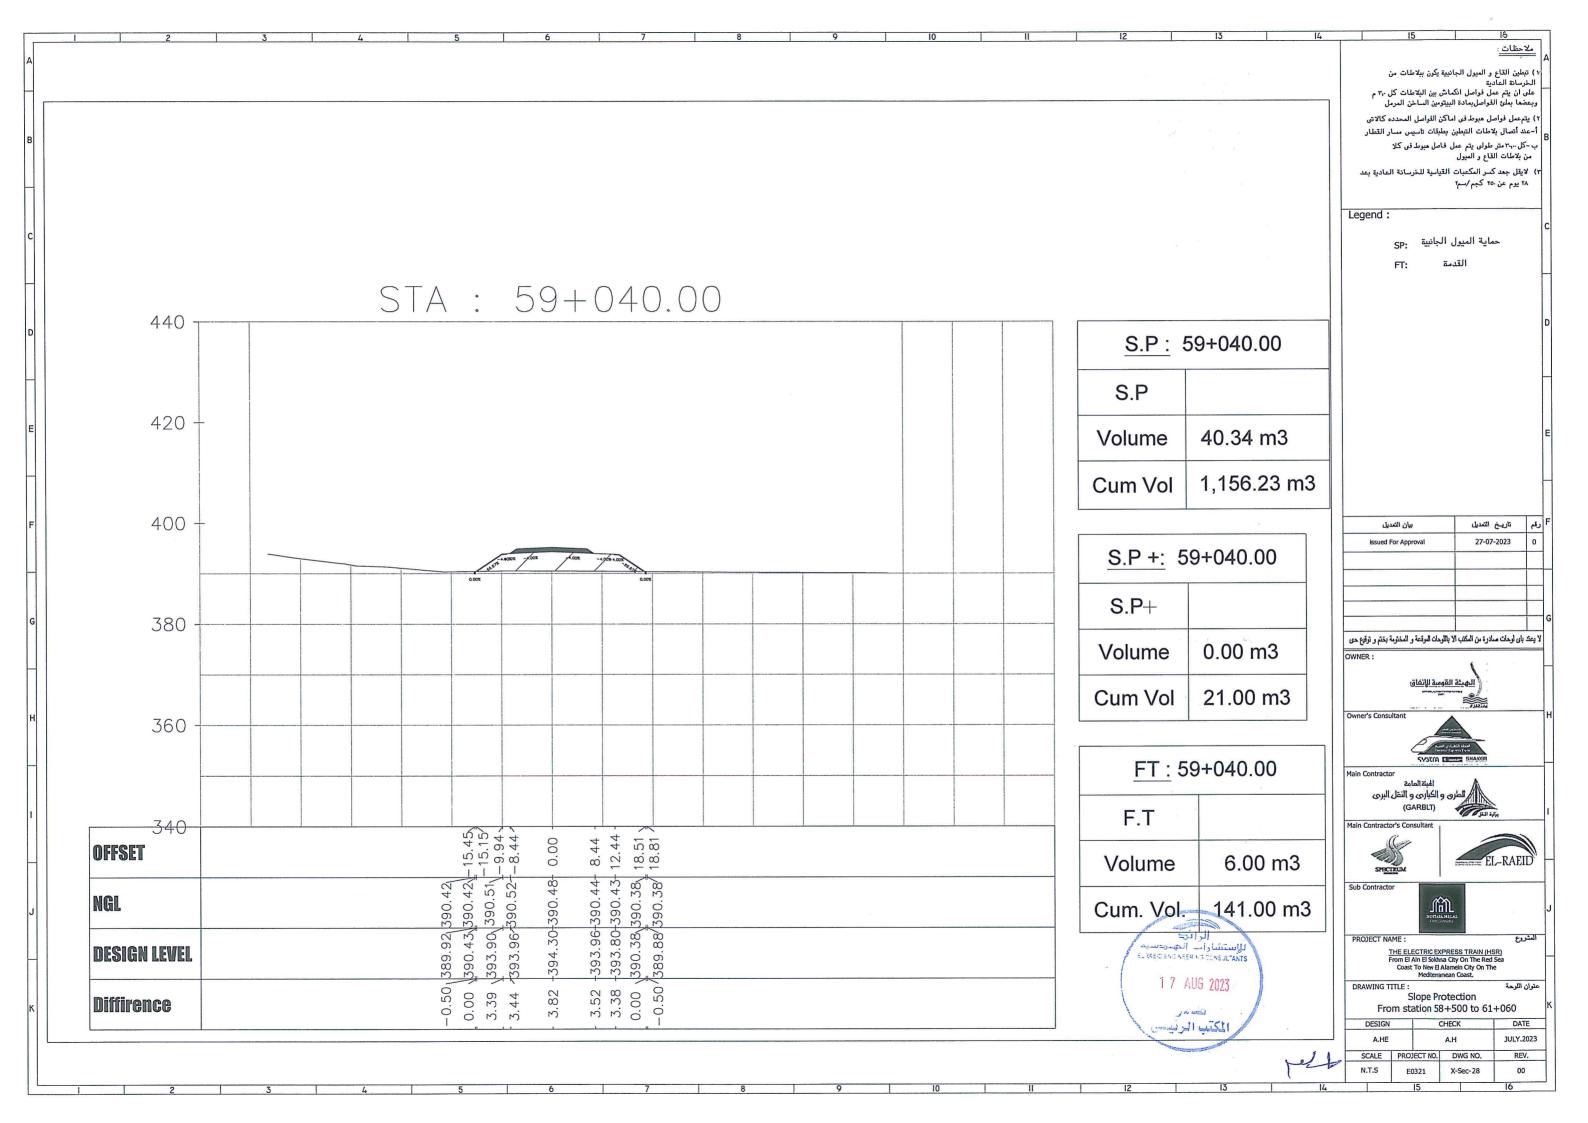


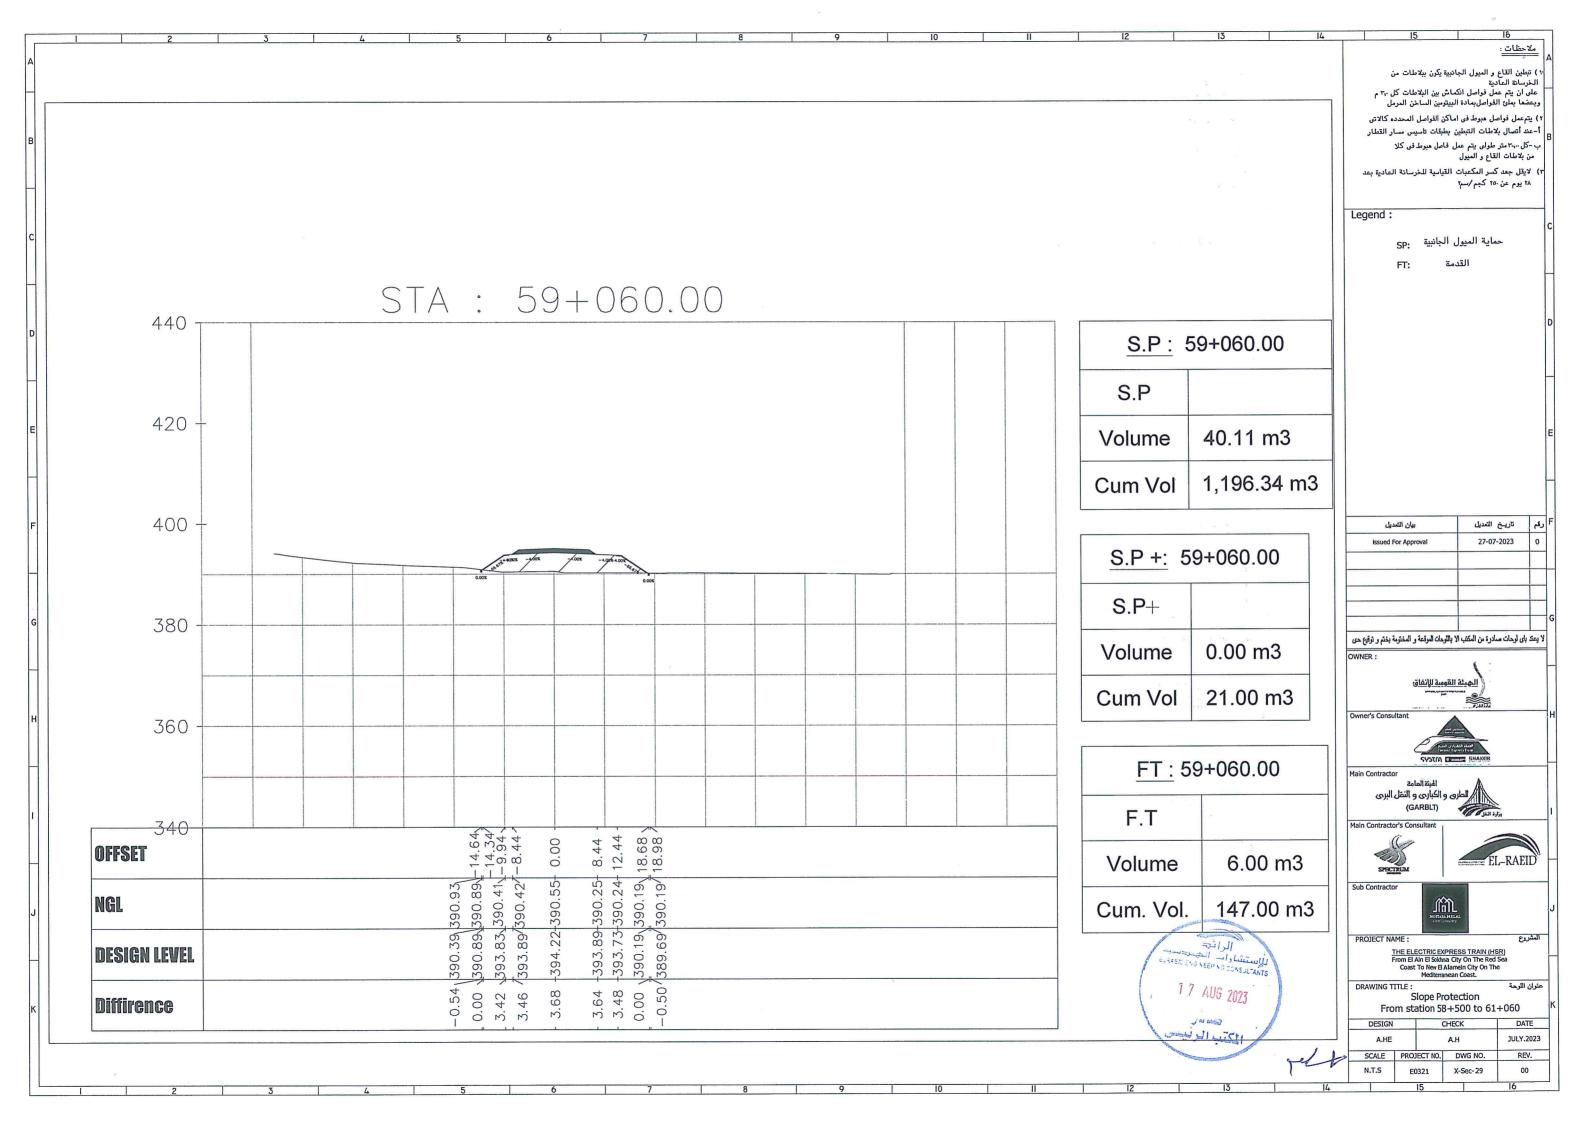


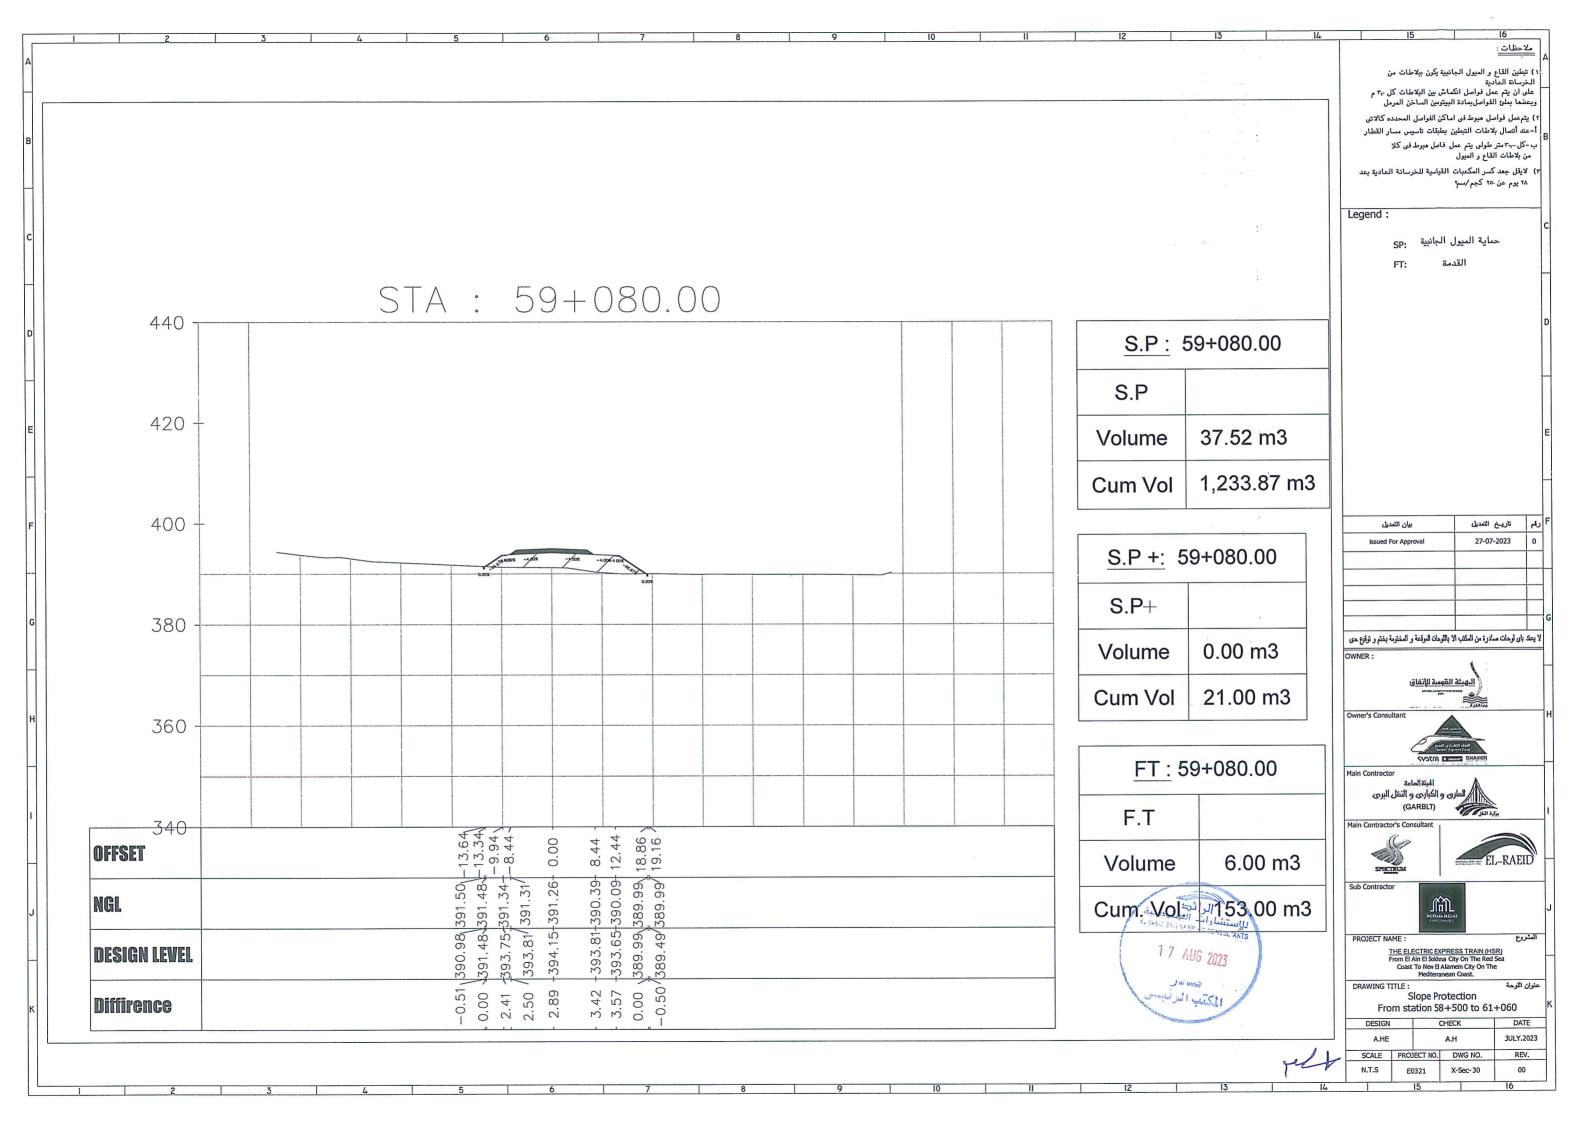


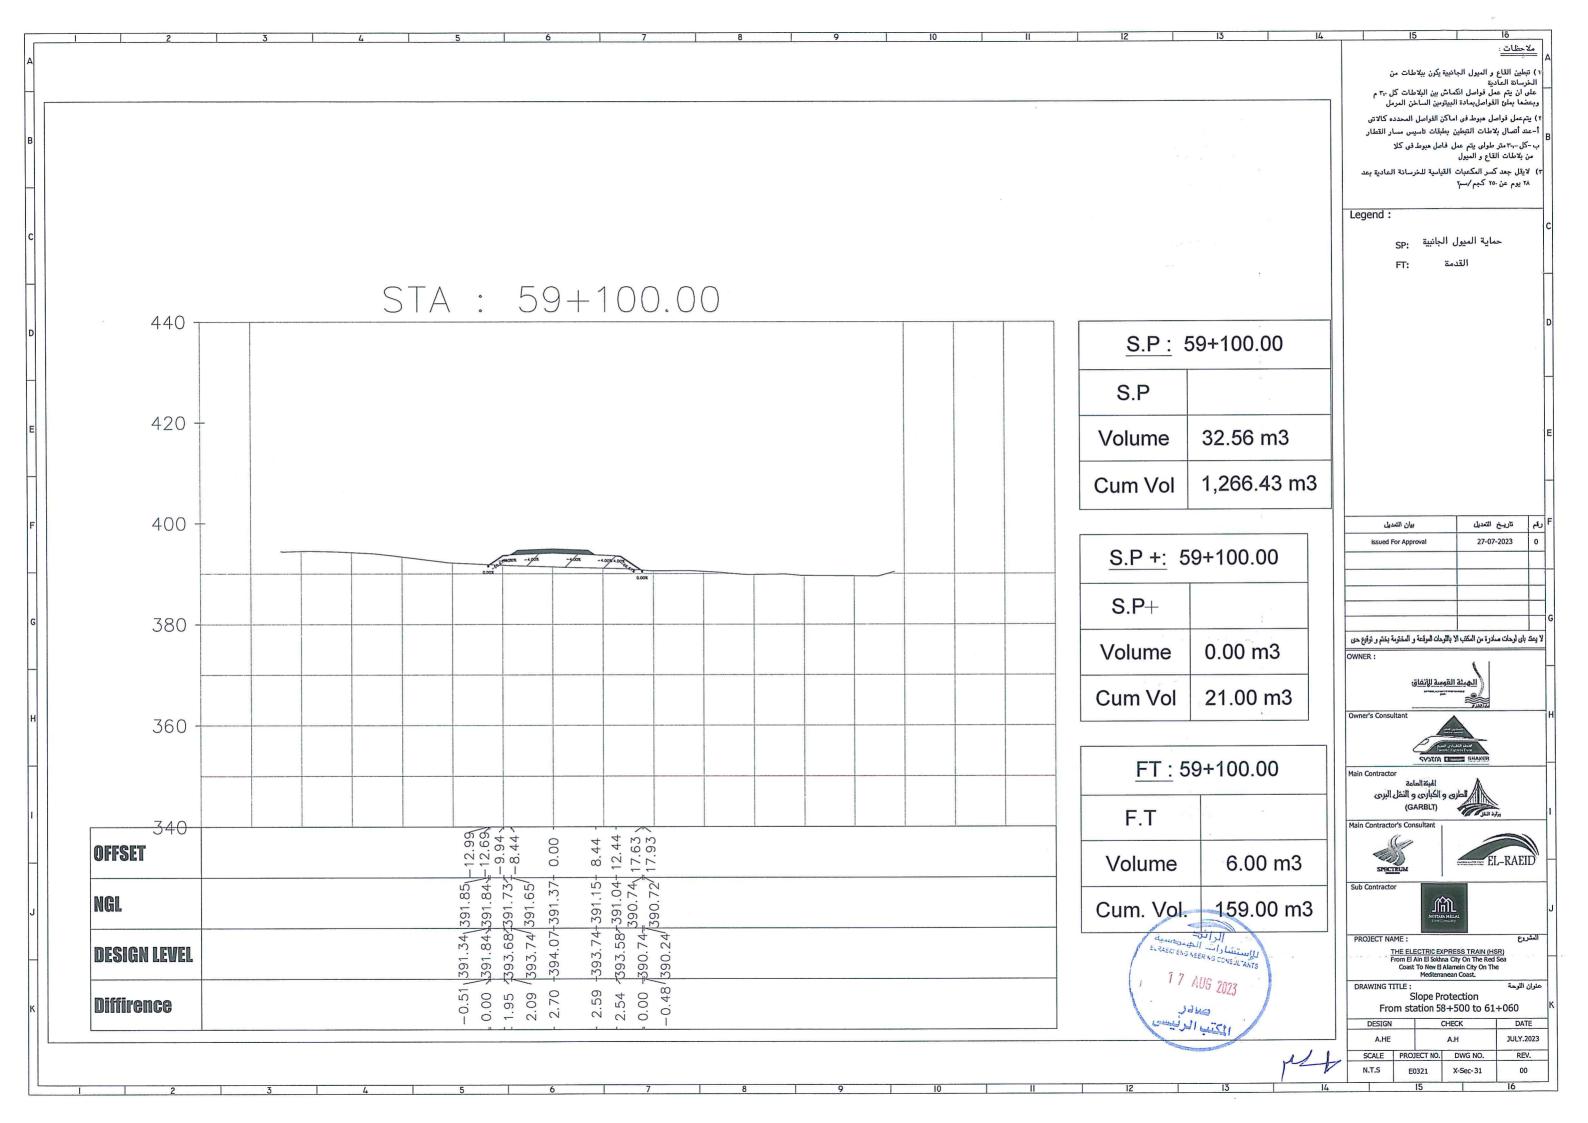


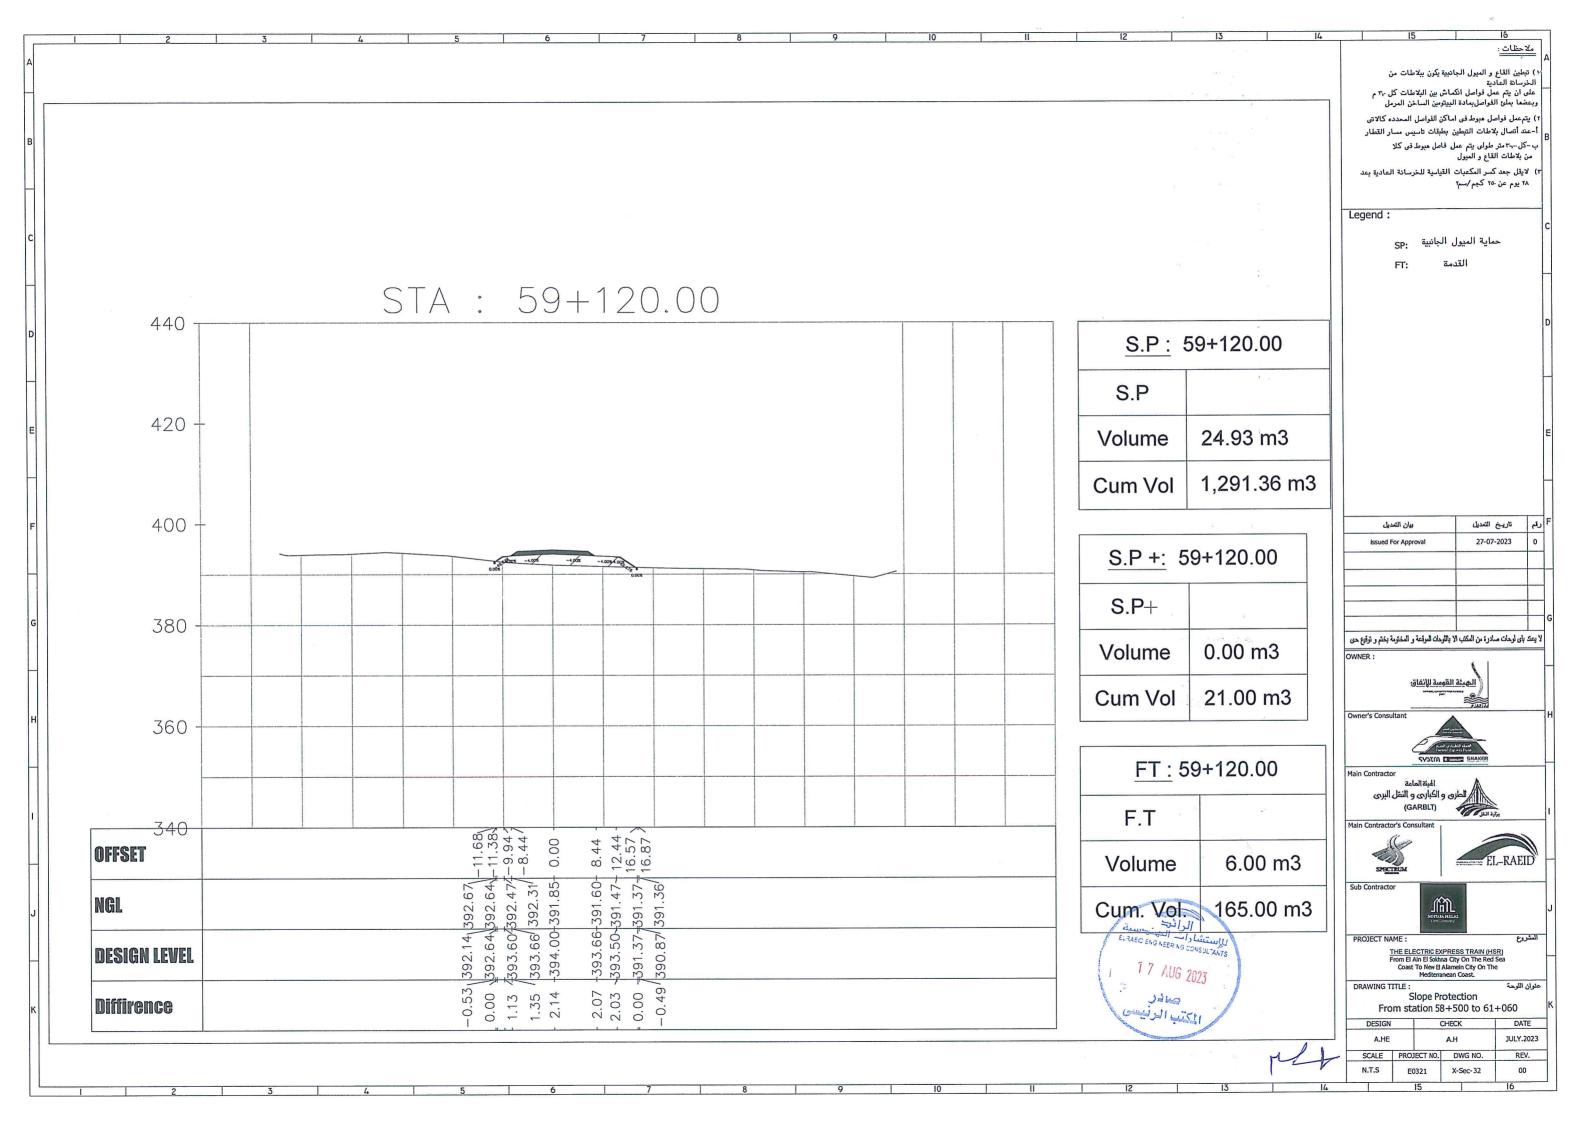

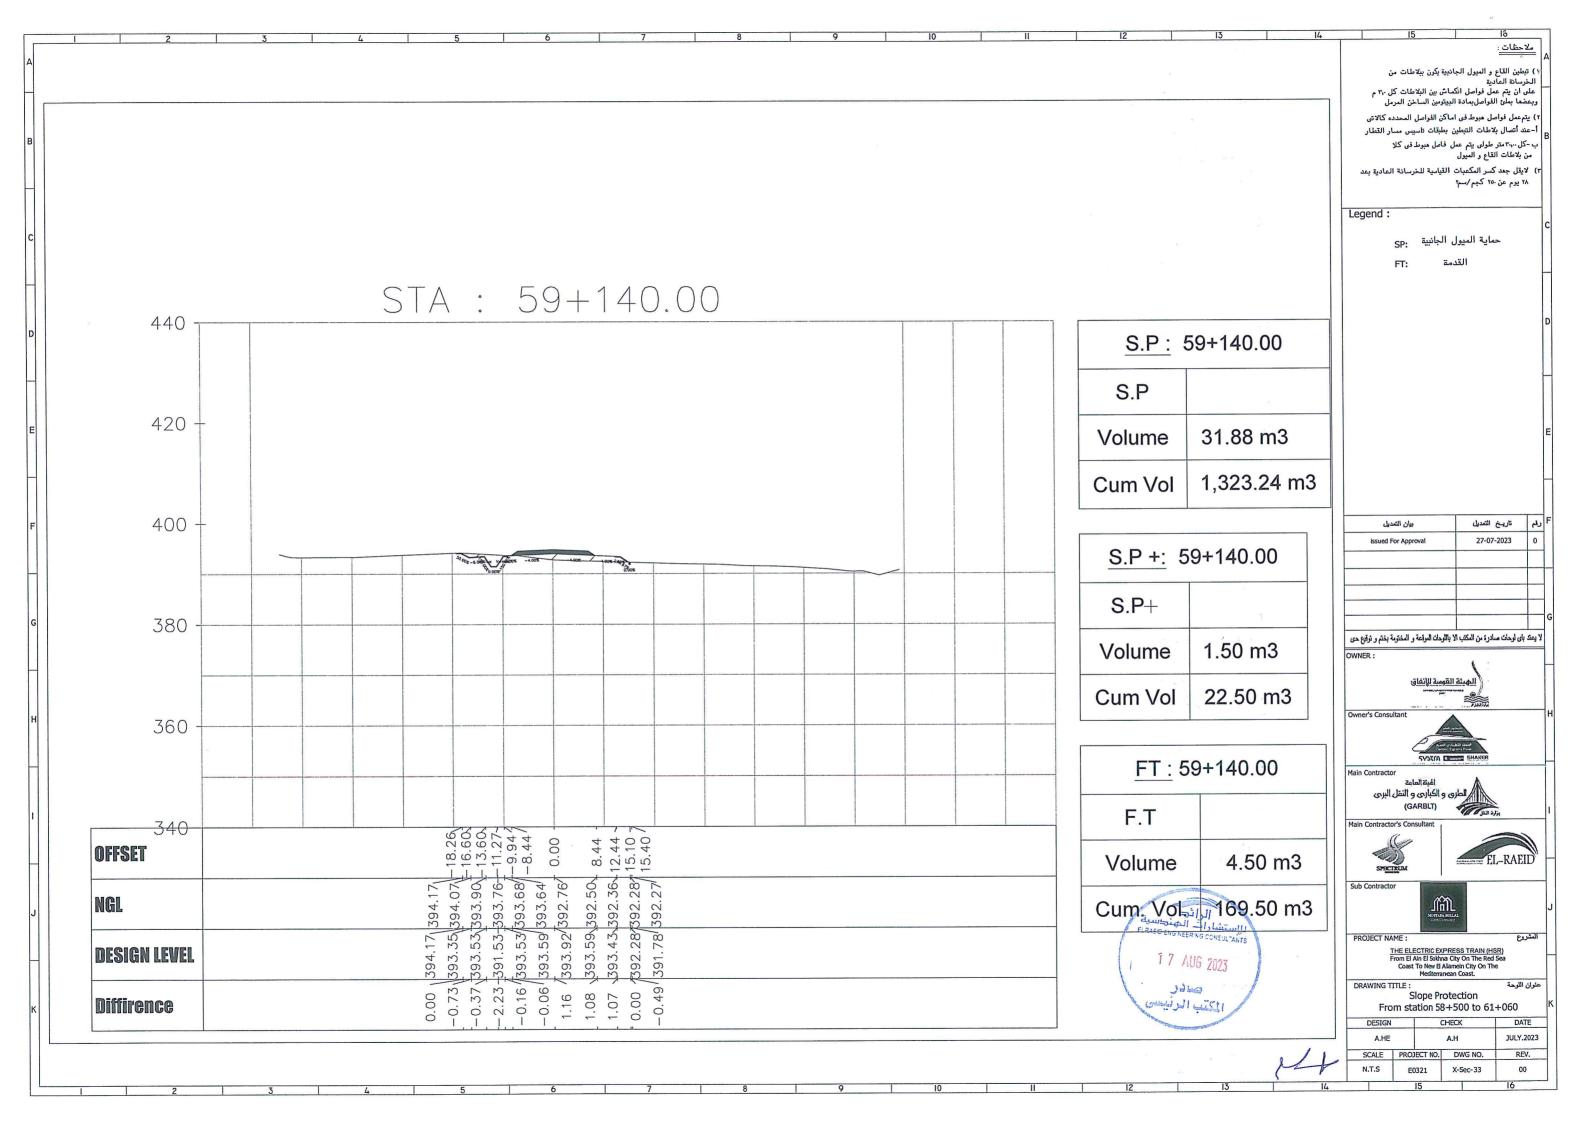

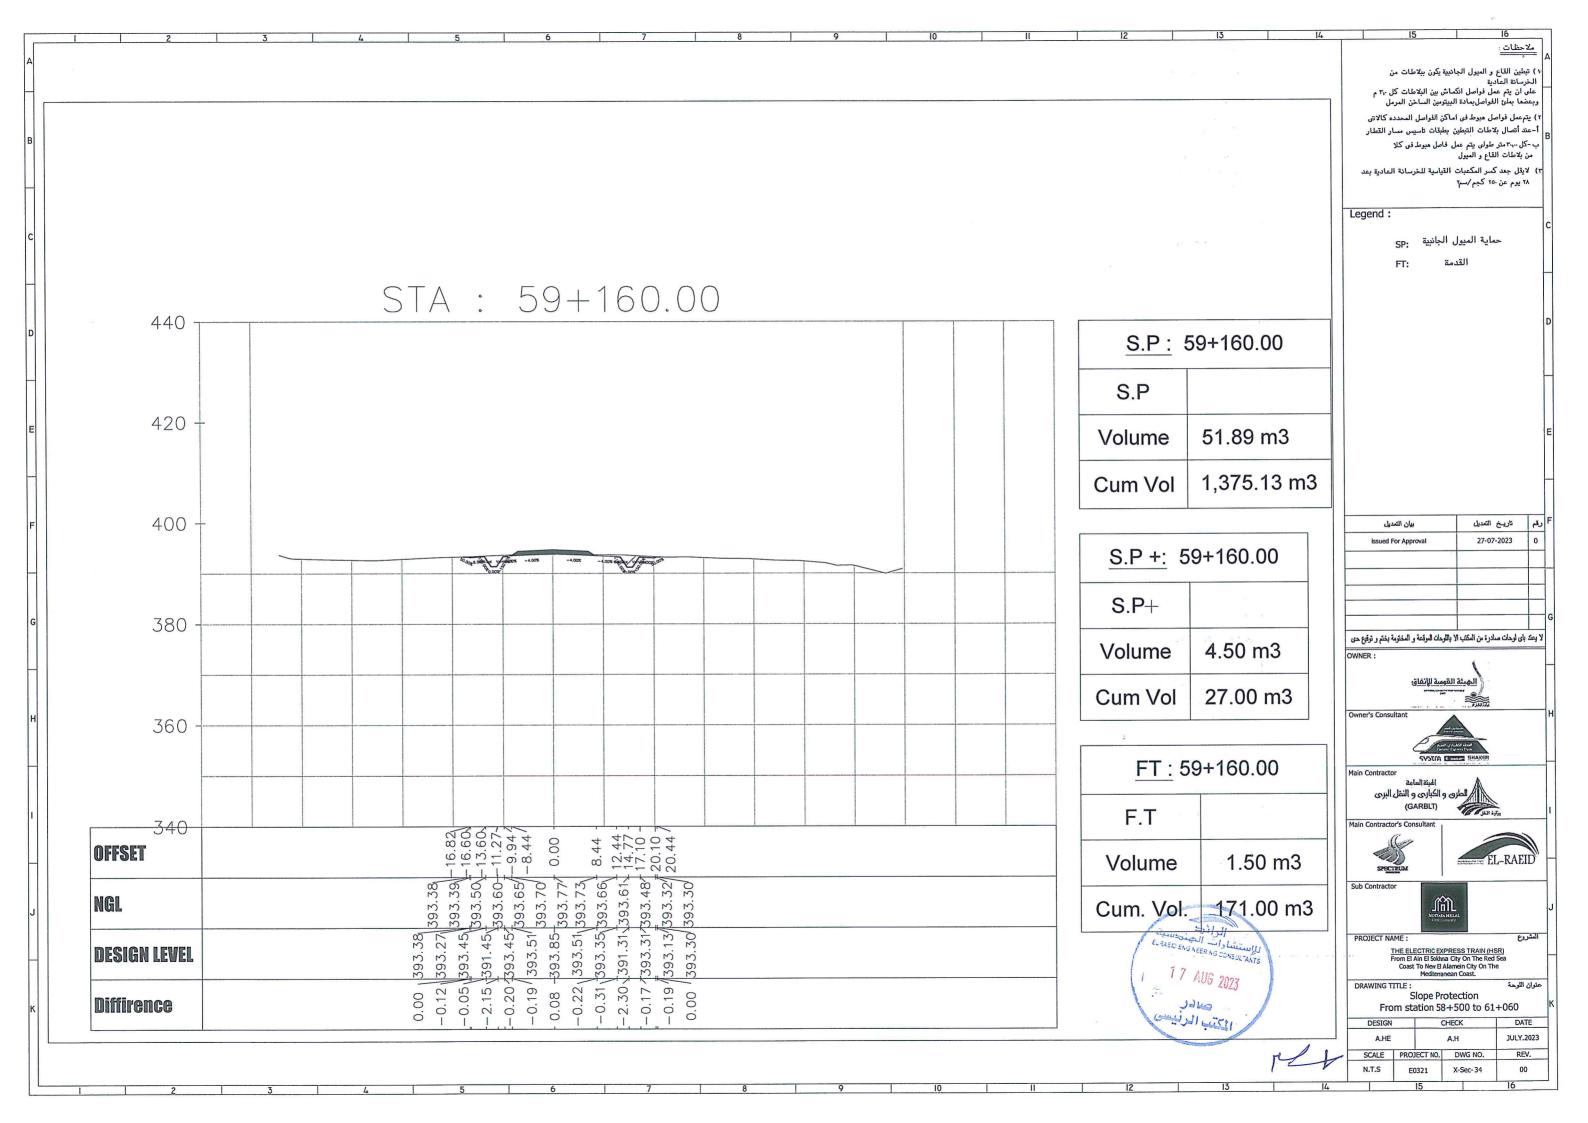

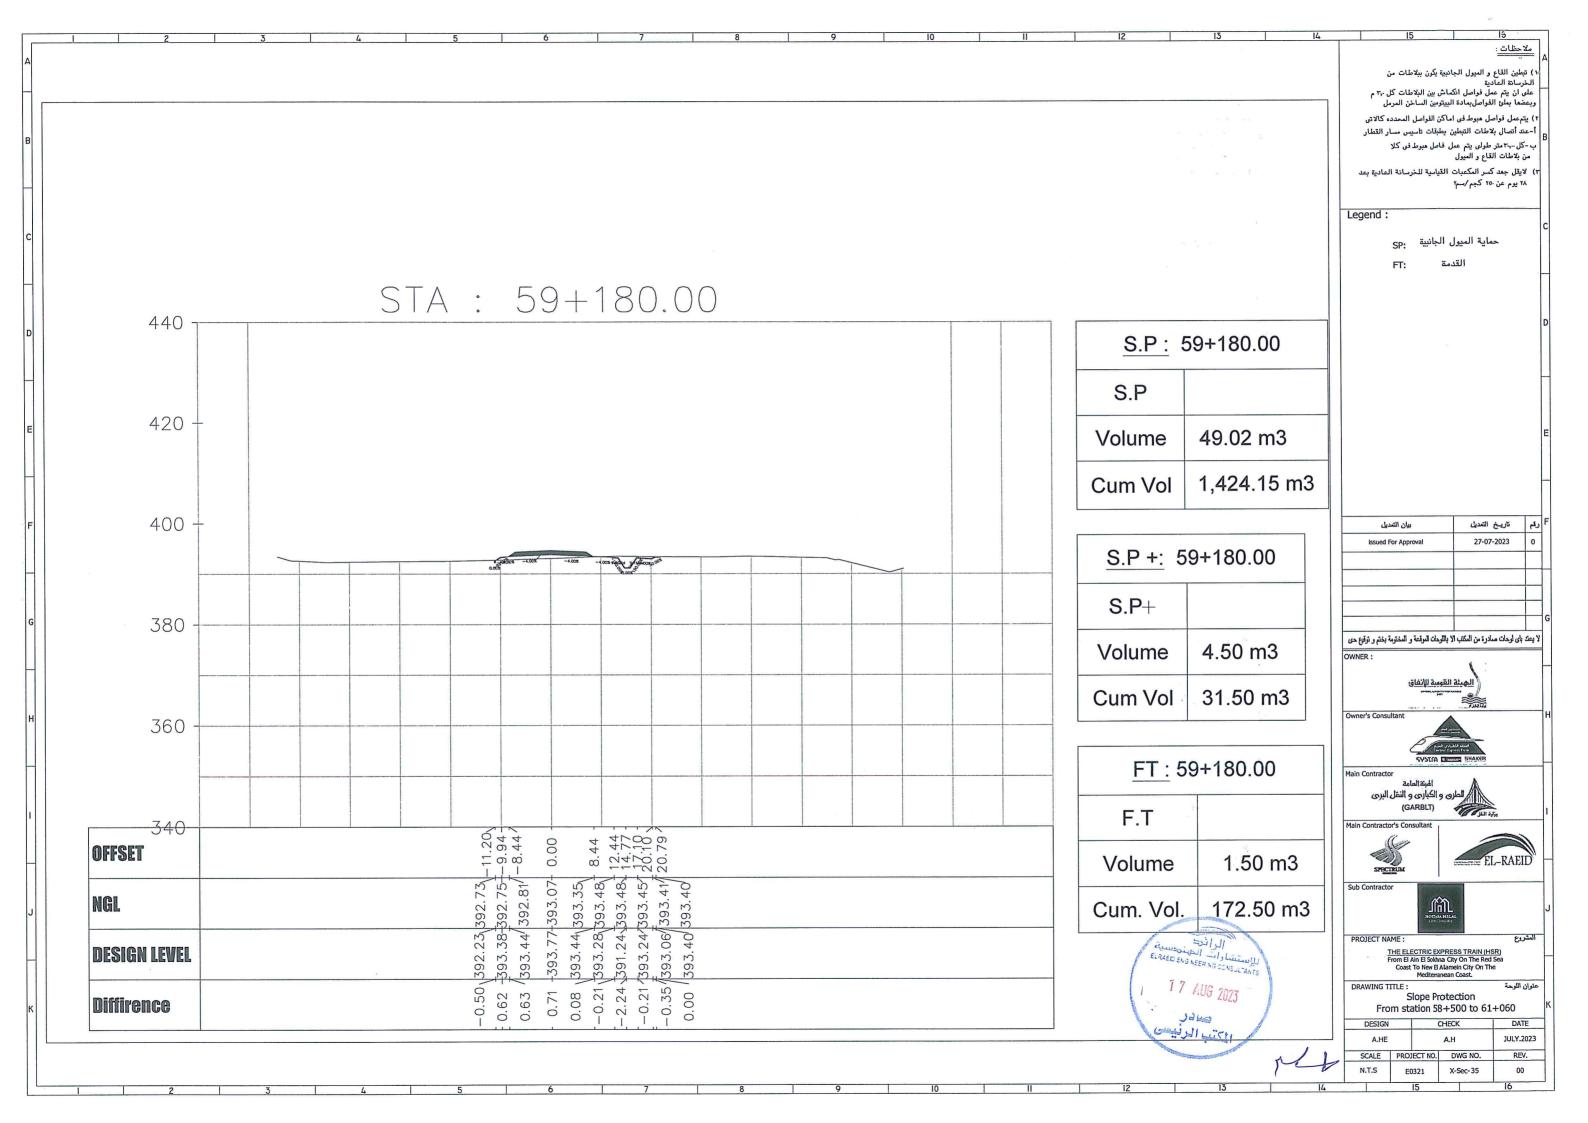

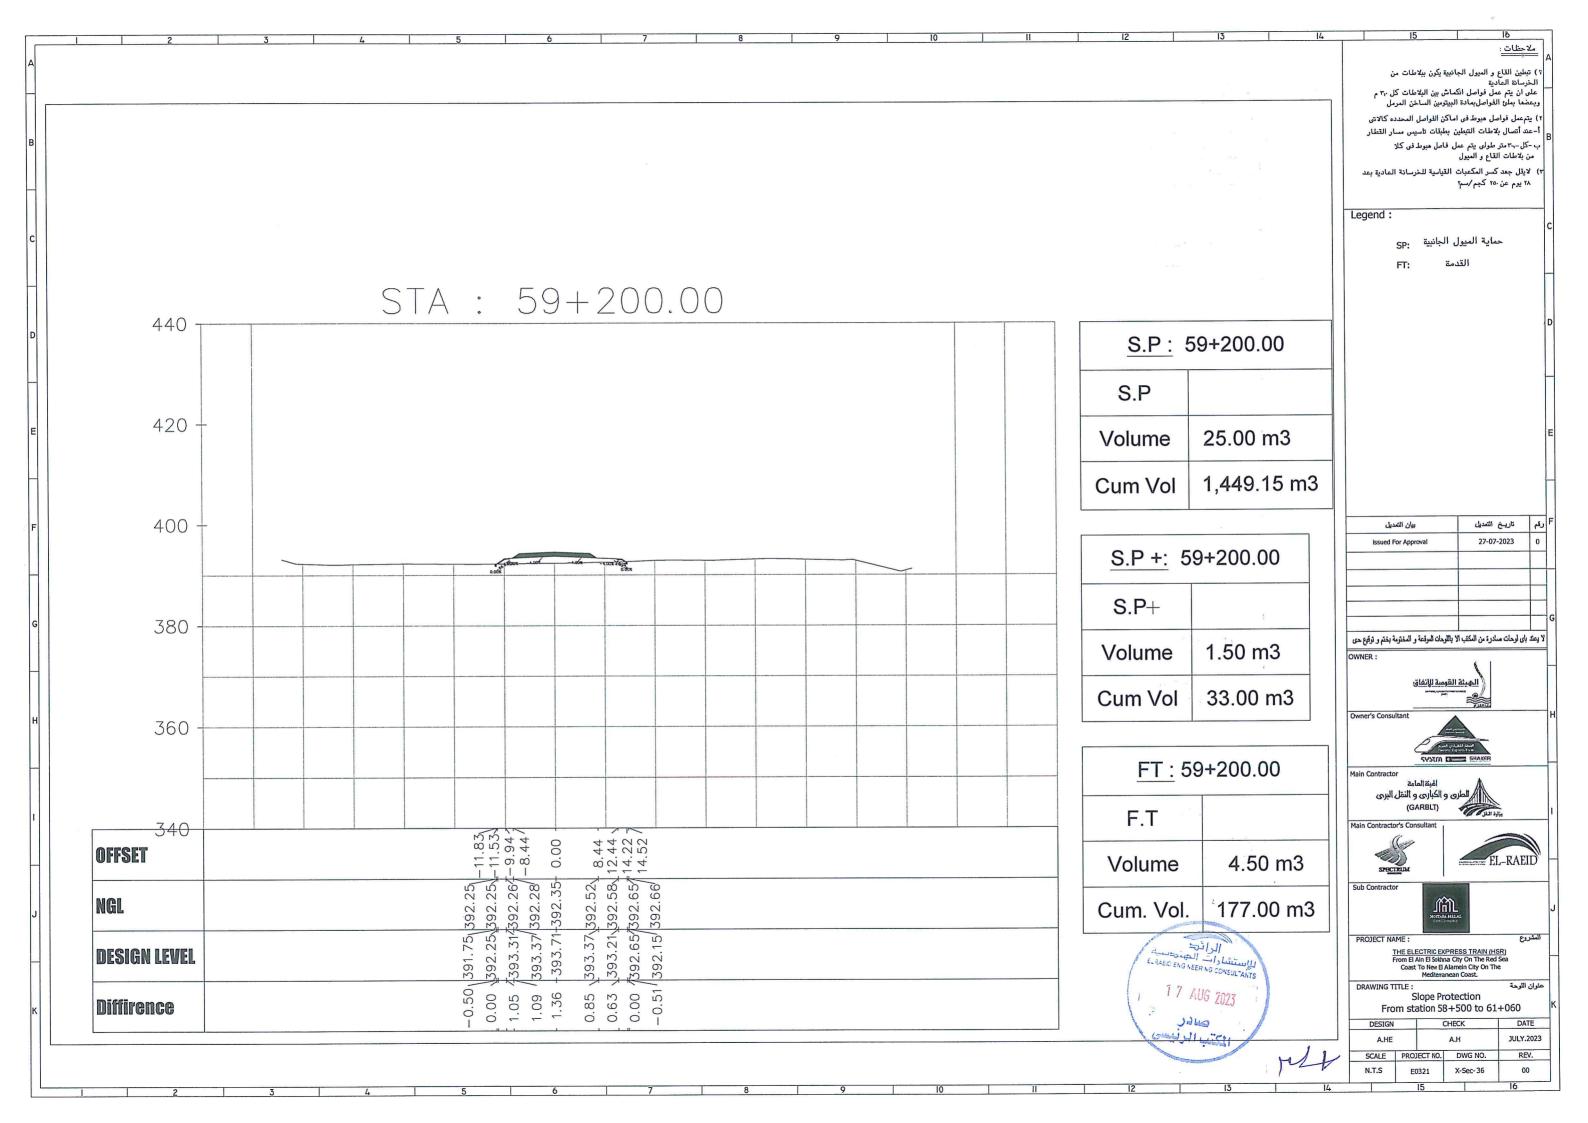



محضر استلام موقع

بالإشارة الى اسناد اعمال الحمايات لمشروع القطار الكهرباني السريع الخط الأول (العين السخنة – العلمين) بقطاع العين السخنة المسافة من الكم 185+57 الى الكم 900+59 بطول 1.149 كم (بالأمر المباشر) تنفيذ مكتب مصطفى هلال للمقاولات العمومية .

بالإشارة الى العقد المبرم بين الهيئة العامة للطرق والكباري ومكتب مصطفى هلال للمقاولات العمومية

رنم (2024/2023/548) بتاريخ 2023/10/19

لتنفيذ المشروع عالية :

بحضور كلا من:

فقد اجتمعت اللجنة يوم السبت الموافق 2023/10/21

١. م/محمود صلاح

٢. م/حسن محمود

٣. م/مصطفى عبدالغنى

۱. م / مصطفی عبدالعنی
 ۱. م / مصطفی هلال عبدالرحیم

الهينة العامة للطرق والكباري مدير مشروع مكتب سبكترم للاستشارات الهندسية

مدير مشروع مكتب الراند للاستشارات الهندسية

مدير المشروع عن مكتب مصطفى هلال للمقاولات العمومية

وقامت اللجنة بالمرور على موقع المشروع عالية ووجدت انه لايوجد عوانق ظاهرية تعوق البدء في التنفيذ (الموقع خالي من العوانق)

وعليه يكون تاريخ 2023/10/21 هو تاريخ استلام الموقع للمشروع عالية .

واقفل المحضر على ذلك.

التوقيعات :



۱. م / محمود صلاح
۲. م / حسن محمود معمود
مكتب مصطفى هلال للمقاولات العمومية س.ت: ٢٨٨٦١ ب.ض: ٨٨٠ . ٢٥٠٠ و٢٤



كشف سماكات الكور لأعمال الحمايات الخرسانية تنفيذ شركة مصطفي هلال للمقاولات


				SA PERMIT	مال الغيم بالجنبه (الإتجاهم)				325826.352
ŏ	58+500	Right		17	0.00	0.0%	225	432	0
8	58+600	Right	1000.00	30	0.00	0.0%	137	432	112320
8	58+380	Right		18	0.00	0.0%	247	432	0
80	58+160	Right		19	0.00	0.0%	185	432	0
8	58+000	Right		21	0.00	0.0%	225	432	0
8	58+150	Left		20	0.00	0.0%	267	432	0
ŏ	58+350	Left	1219.000	14	1.00	6.7%		432	35107.2
ŏ	58+600	Left	1000.00	20	0.00	0.0%	157	432	11880
ŏ	58+800	Left	742.780	12	3.00	20.0%		432	96264.288
8	59+000	Left		15	0.00	0.0%	325	432	0
3	58+200	Right	975.500	13.93	1.07	7.1%	187	432	30091.824
ŏ	58+150	Right	250.000	14.91	0.09	0.6%	181	432	648
ŏ	58+100	Right		16.11	0.00	0.0%	168	432	0
ŏ	58+050	Right	1000.000	14.37	0.63	4.2%	168	432	18144
ŏ	57+900	Right		20.21	0.00	0.0%	176	432	0
ŏ	57+900	Right		16.3	0.00	0.0%	237	432	0
0	57+950	Left		19.74	0.00	0.0%	206	432	0
•	57+900	Left	1455.000	14.49	0.51	3.4%	197	432	21371.04
=	الريجاه	المحطة م	الكمية الممثلة م أ	سمك الكور سم	النقص في السمك سم	نسبة النقص %	الإجهاد كجم/سم	سعر البند جنيه/م	الغصم
	The State of the S			, г	عقد (۸۱۸) تاکیدي				
971				district.	300				

الهيئة المامة للطرق والكبارى

El Raled Fer Consulting Engineering (مطروع القطار الكردبائي السريع (السفنه ـ مطروع)

مكتب مصحفي علال



تنفيذ: مكتب مصطفى هلال للمقاولات العمومية عقد رقم (548 / 2023 / 2024)

محضر التقييم

لعملية: أعمال الحمايات لمشروع القطار الكهرباني السريع (العين السخنة-العلمين) بقطاع العين السخنة المسافة من الكم 59.000 بطول 1.149 كم.

تنفيذ: مكتب مصطفى هلال للمقاو لات العمو مية

عقد رقم (548 / 2023 / 2024)

إشراف المنطقة الحادية عشر (جنوب سيناء)

انه في يوم الاحد الموافق 19 / 11 / 2023 وبناءا على قرار السيد المهندس رئيس الإدارة المركزية المنطقة الحادية عشر جنوب سيناء رقم (9) بتاريخ 27 / 3 / 2022 فقد اجتمعت اللجنة المشكلة من كلا من :

مدير المشروع – رئيسا

1. السيد المهندس / رامي سمير بهيج

مهندس المشروع - عضوا

2. السيد المهندس / إسلام عطية عبدالعزيز

مدير المشروع إستشاري الهيئة (مكتب الراند)- عضوا

3. السيد المهندس / مصطفي محمود

4. السيد المهندس / مصطفى هلال عبدالرحيم عبد العزيز -الشركة المنفذة - عضوا

وبعد الاطلاع علي محضر الاستلام الابتدائي للعملية تمت حساب الخصومات المالية وجاءت كالاتي:

الخصم طبقا لمحضر الاستلام الابتدائي: تم خصم مبلغ 377623 جنيه جاءت تفصيليا على النحو التالى:

خصم أعمال توريد وصب خرسانة عادية لحماية الاكتاف والميول الجانبية = 0.08 * 0.08 * (432 + 16686 + 16686 + 232)
 51797 = (2665 * 332)

الخصم طبقا لمحضر التقييم الخاص بحيود سماكات وإجهاد الكور الخرساني : خصم مبلغ 325826 جنيه

القيمة الاجمالية للخصم = 377623 جنيه.


فقط ثلاثمانة وسبعه وسبعون الف وستمانة وثلاثة وعشرون جنيه

الرائد المندسية المندسية El Raled For Consulting Engineering مشروع التعار الكبرياني السريع (السخنه، مطروح)

مكتب مصطفى هلال للمقاولات العمومية س.ت: ١٢٨٨٠ ب.ض: ٨٨٠ ـ ٢٢٧ ـ ٢٠٤ JUDINER - E

- 5

- 1

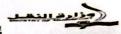









الاجملي	مع الفنة	الكسية	الوحدة	بيان الأعمال 2	رقم البند
7,208,697.60	432.00	16686.80	24	بالنثر المسطح اصل توريد رصب غرسلة علية سعة 15 سم الانقاع 10 مثر الرسل لحماية الاكتفاق والمول المجتبية تتكون من 0.8 من مثر المسلحة الاكتفاق والمول المجتبية تتكون من 0.8 من مثر لوليم المثل المثلث الاستشاري ولويد المثلث المثلث الاستشاري ولايد المثلق ومضول والرمل غلبي من الاحتفاق والمؤتبة مع وضع لوم والمقاوض المستقال المستشاري والبند يشمل تجهيز واستشال مناسب تصعيبية 
884,846.40	2665.20	332.0.0	da January Ay	يلمتر الدعب أصال توريد وصب خرصةة علية للتمك العمليات والميول الجثيبة تتكون من 0.8 م3 من مواوميت مكرج +0.4، وو الميول الجثيبة تتكون من 0.8 م3 من مواوميت مكرج +0.4، ورمل حرش والاضطفات طبقا التطيمات الاستشاري وأمير جسيليكا) على ان يكون السن نظيف ومضول والرمل خلي من الشوقب والطفلة والاملاح والمواد الغربية مع وضع أوم (بالمفسل) بسمك 2 مم (طبقا تشهرات الاستشاري) والبند يشمل اعمل العظر والشدنت وكل ما يلزم النهو المسل على ان تشفق الخرصقة لجهة لا يلل عن ما وككم باميرة المسلطى المتبدة والبند بجميع مشتماتة طبقا الصول المساعة والبند بجميع مشتماتة طبقا الموالة المساعة والبند بجميع مشتماتة طبقا الموالفة المهادي وتطيمات المهندس المشرف.	1-2

الشركة المنفذة للمشروع

El Raled For consulting Engineering مشروع القطار الكيريائي السريع (السفنه - مطروح)

الترقيع/

التوقيع /

م / رامی بہیچ

مدير المشروعات

التوقيع /

بعند

التوقيع /

م/أحمد الطحان

رنيس المنطقه الحاديه عشر-الهينه العامه للطرق والكباري